

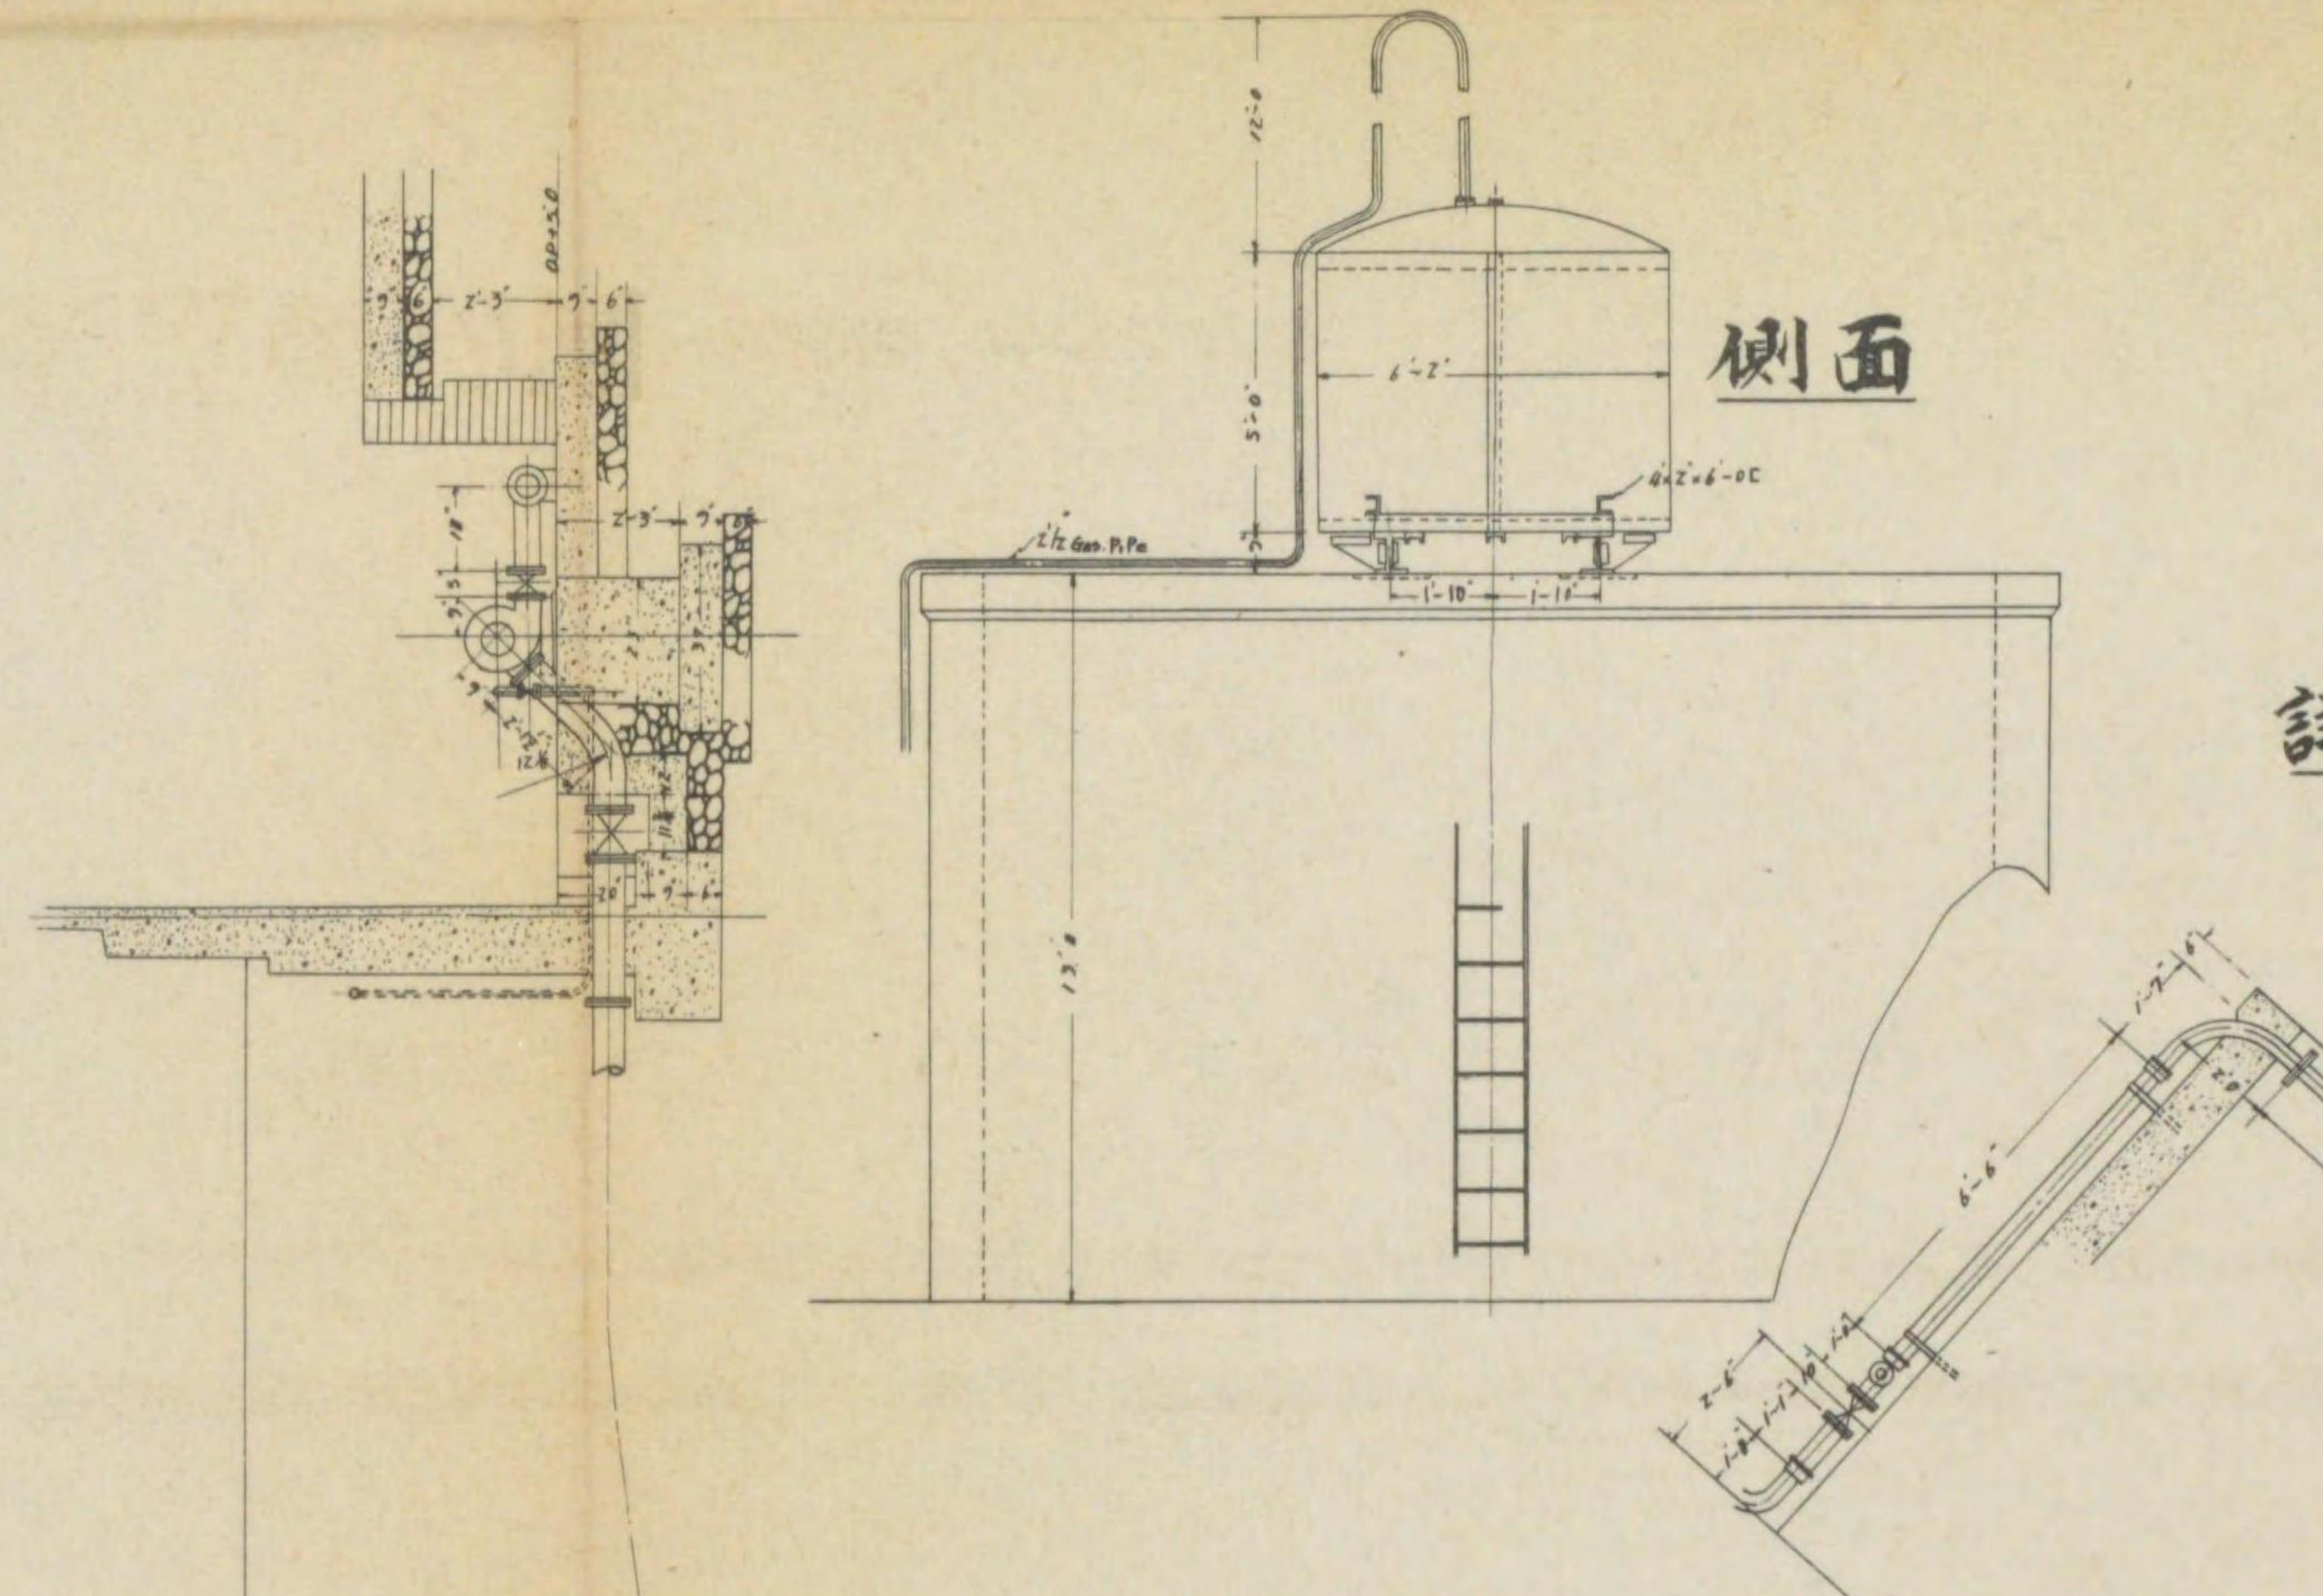



污泥槽

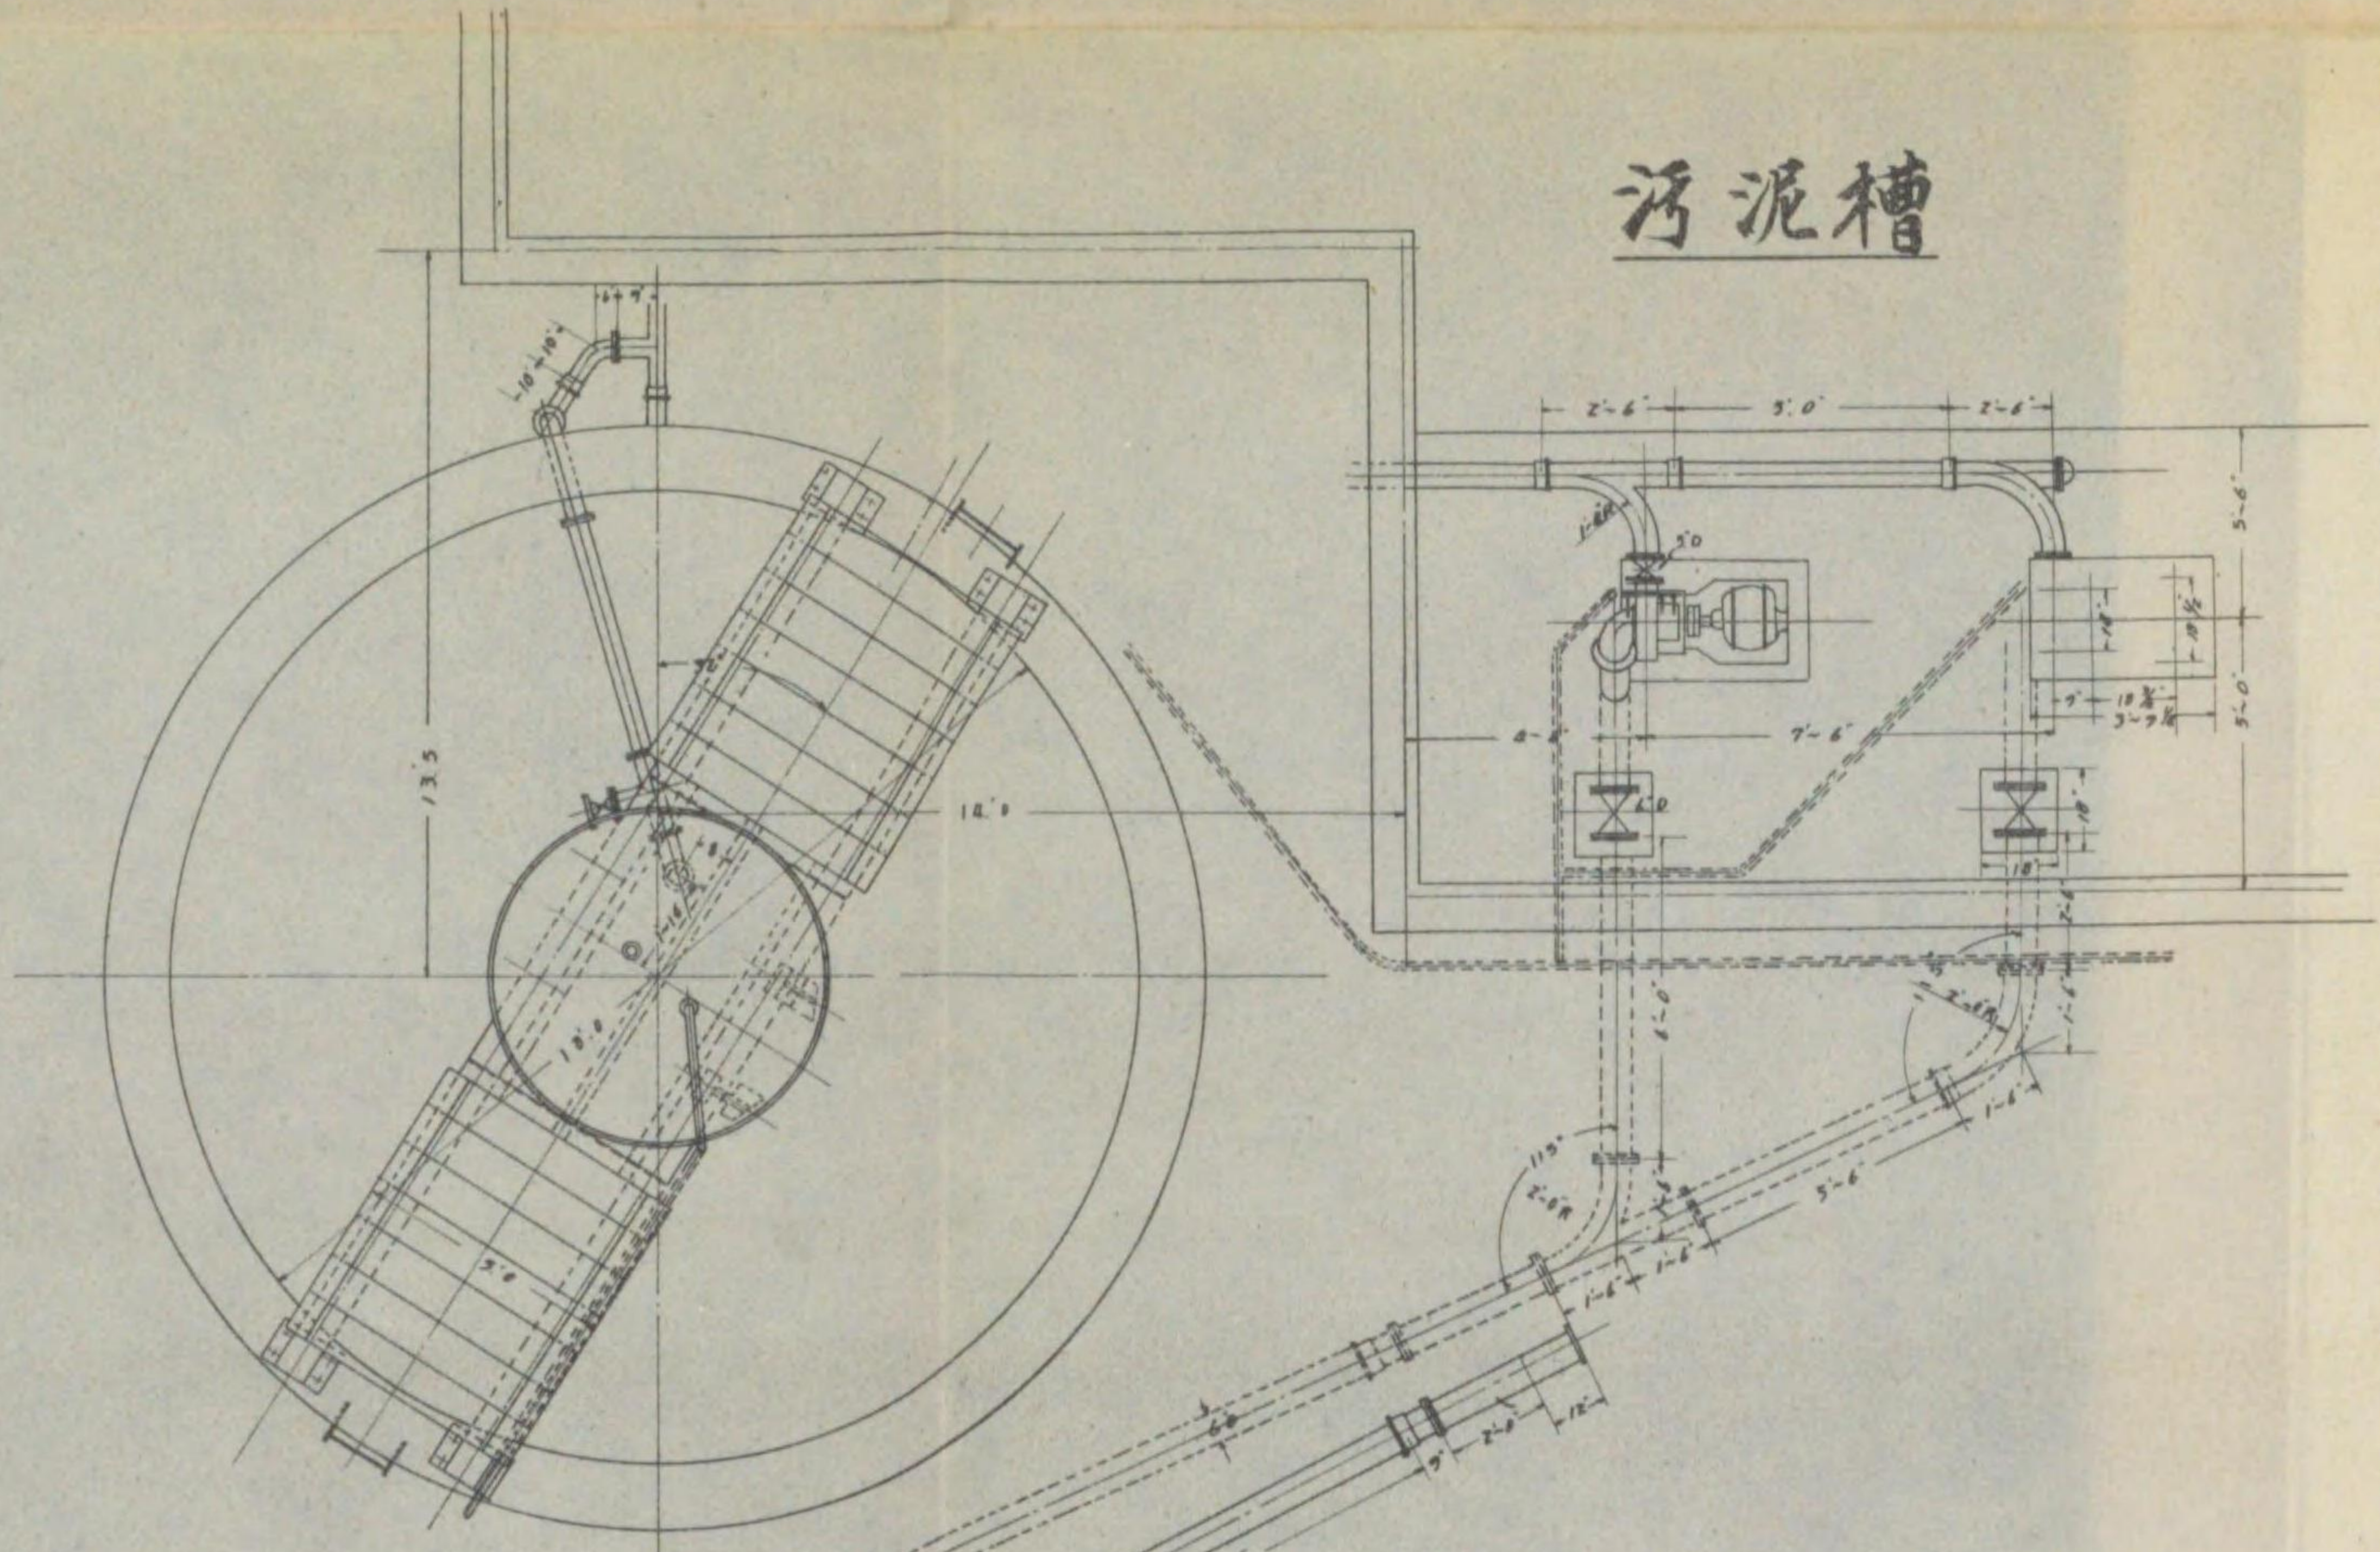


沈澱槽

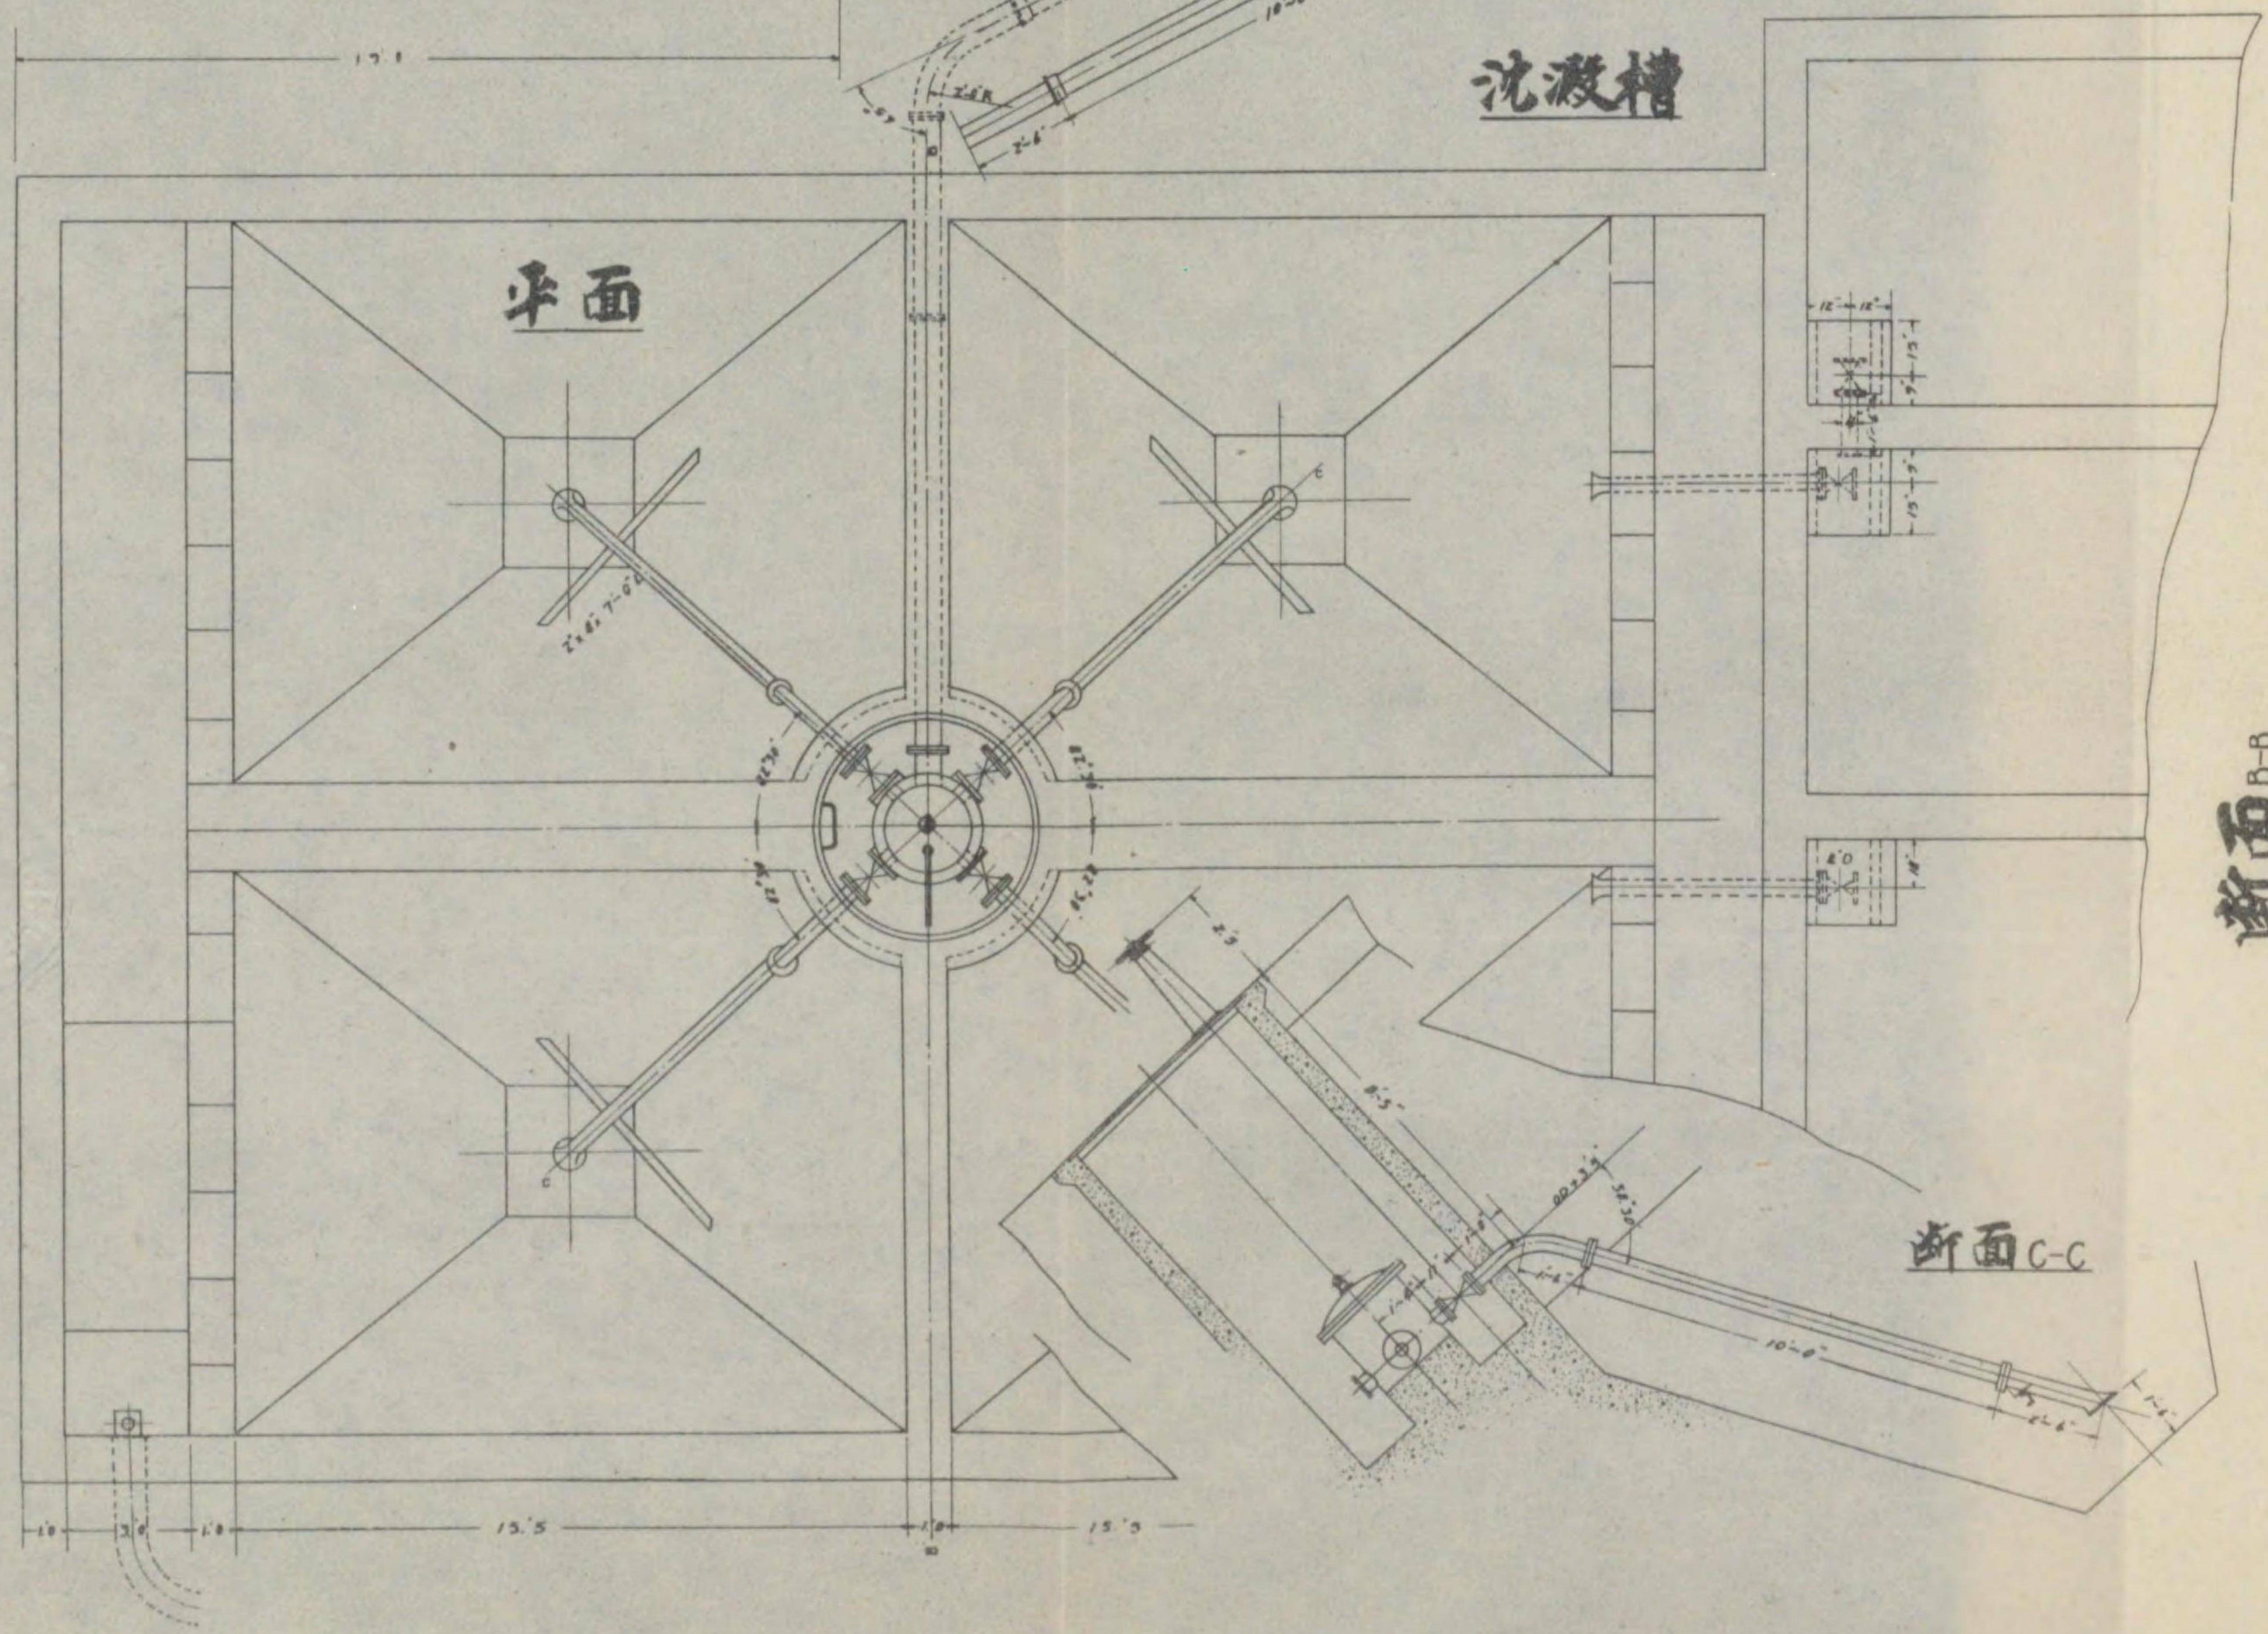


断面 B-B

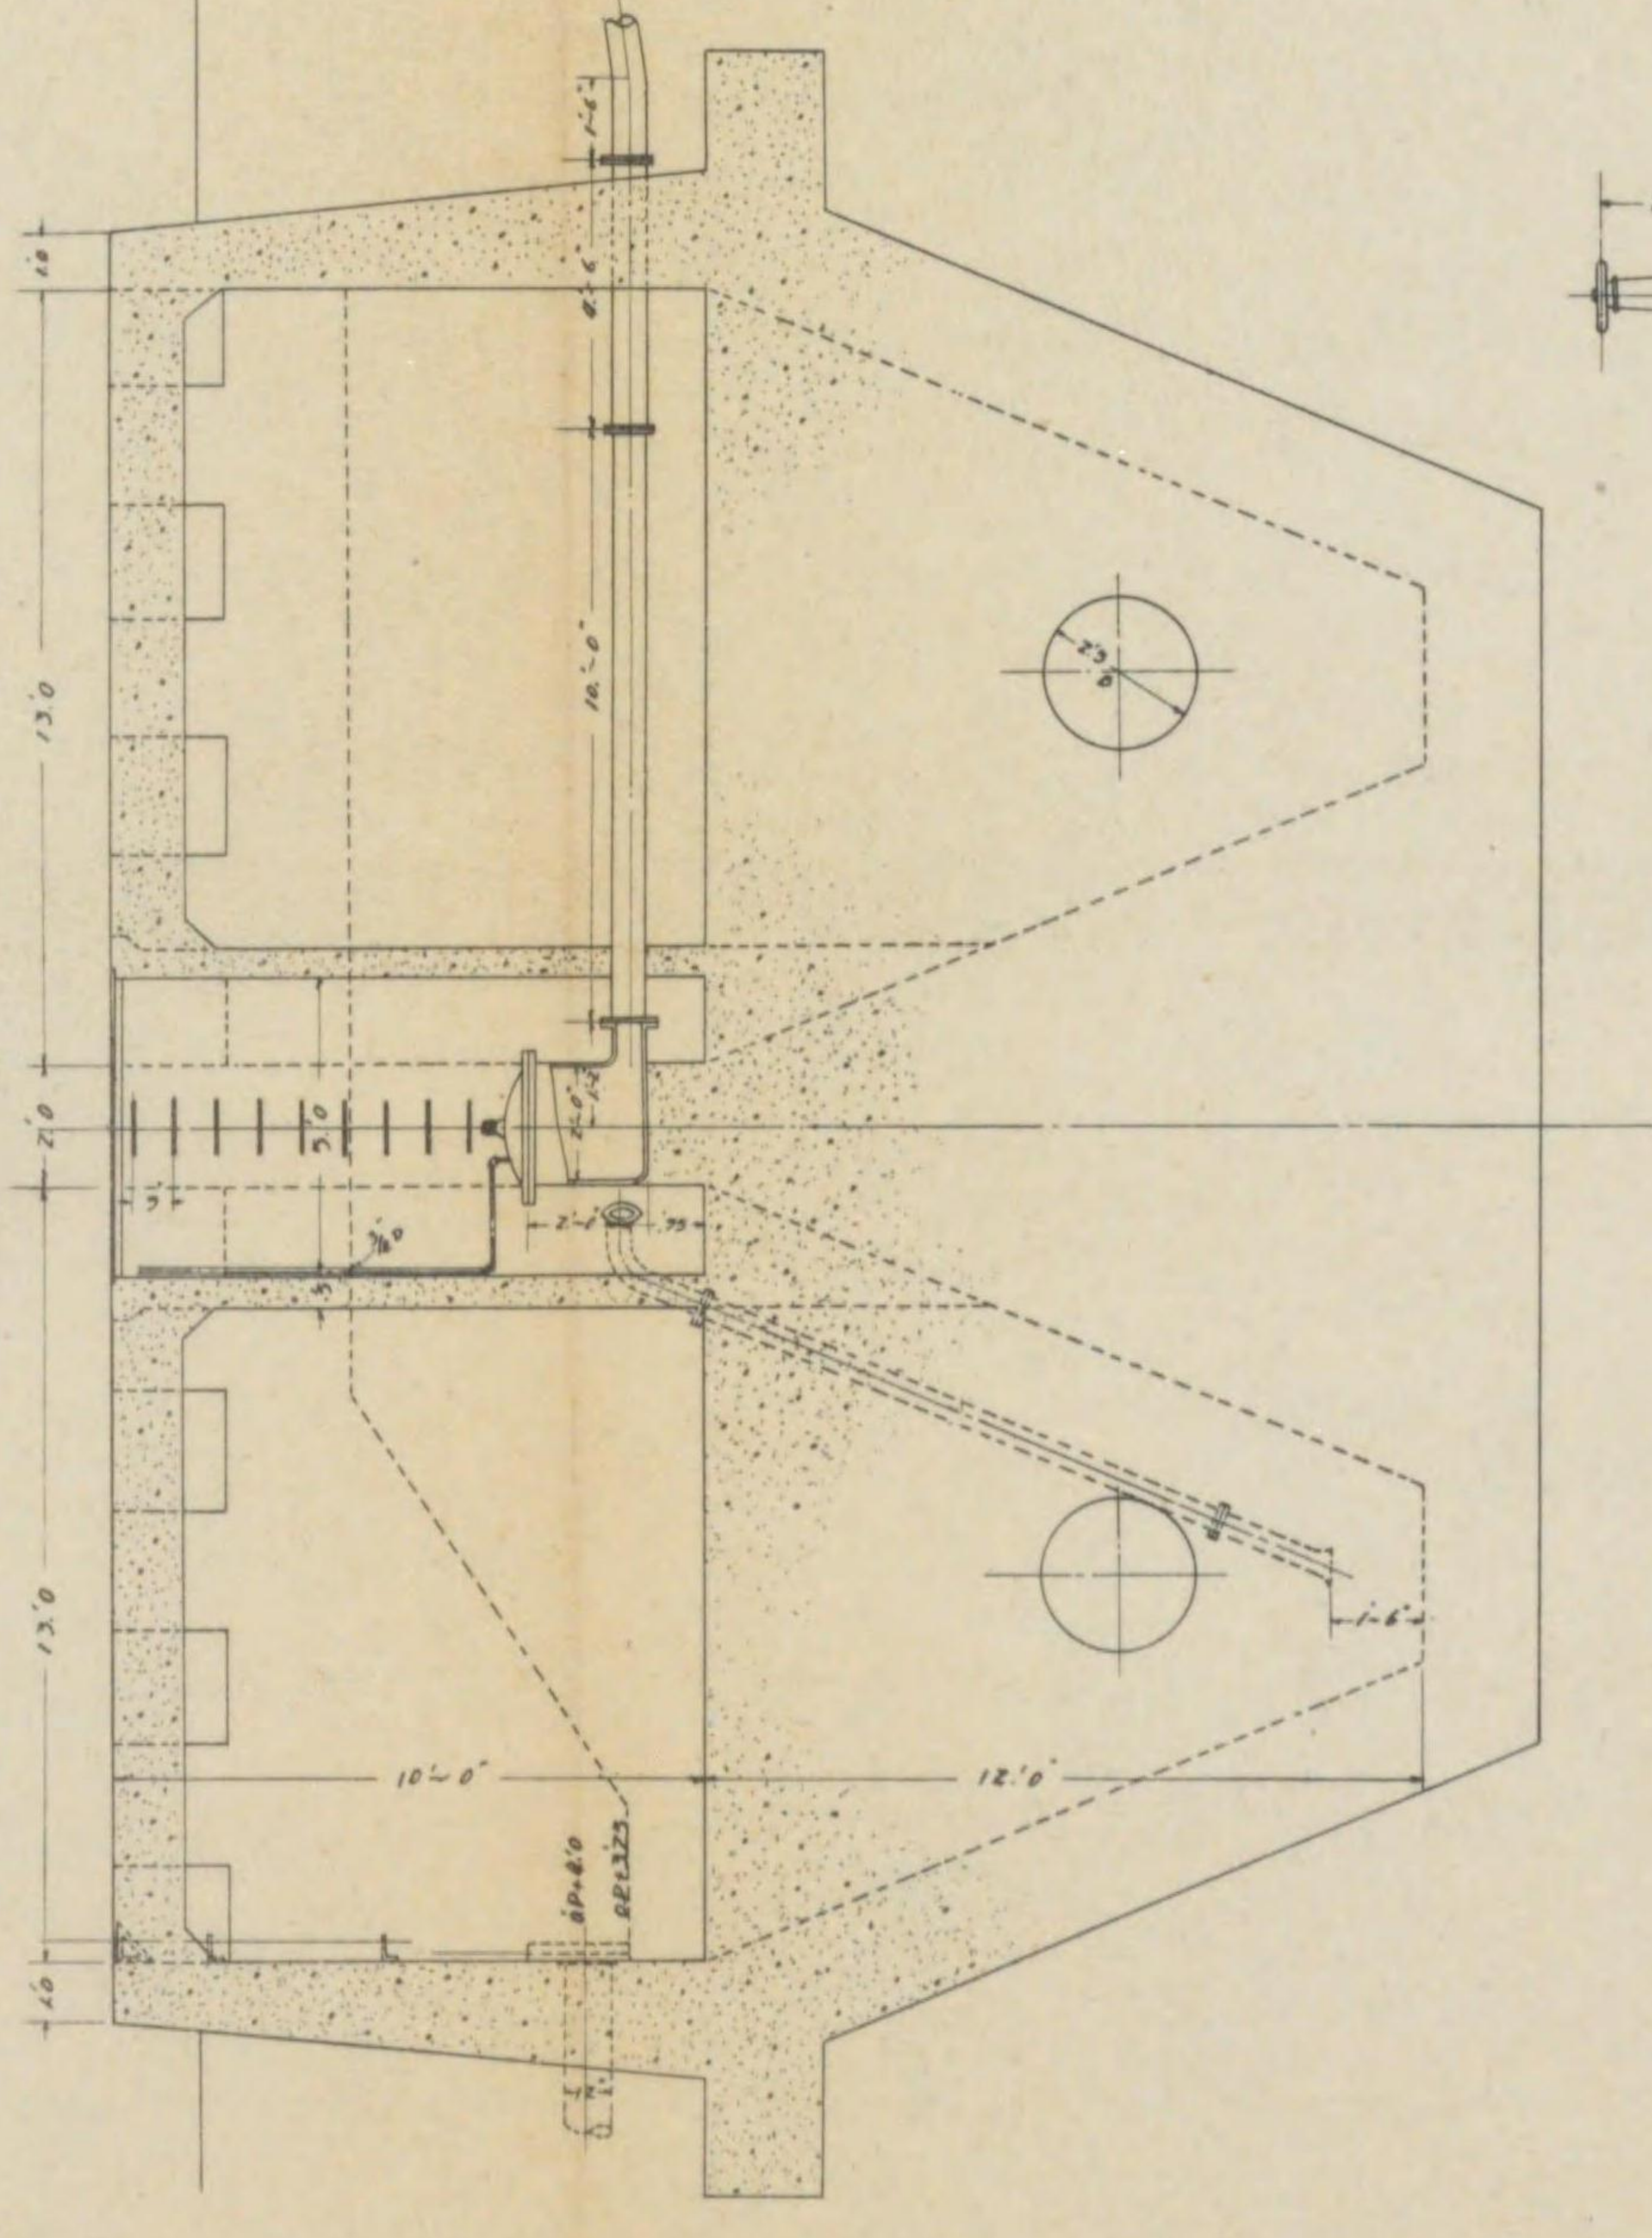

断面 C-C

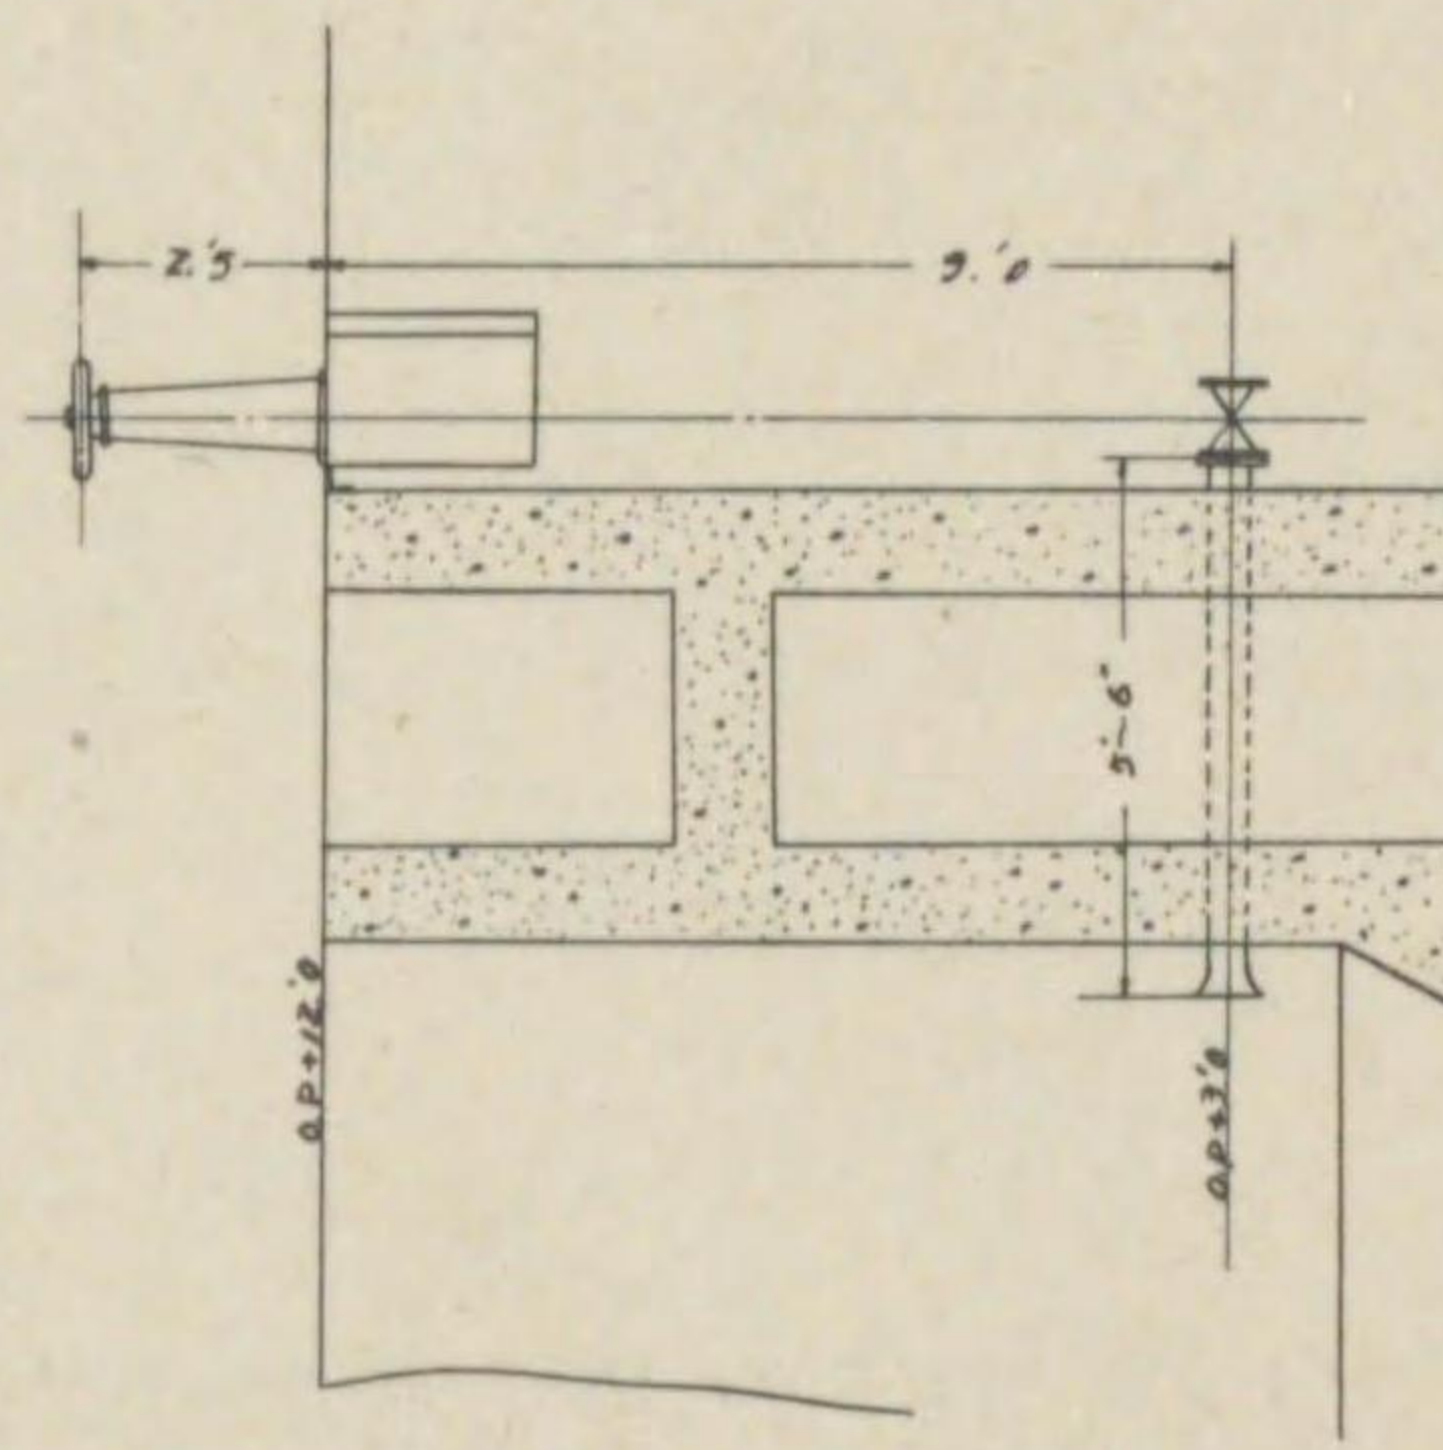


侧面

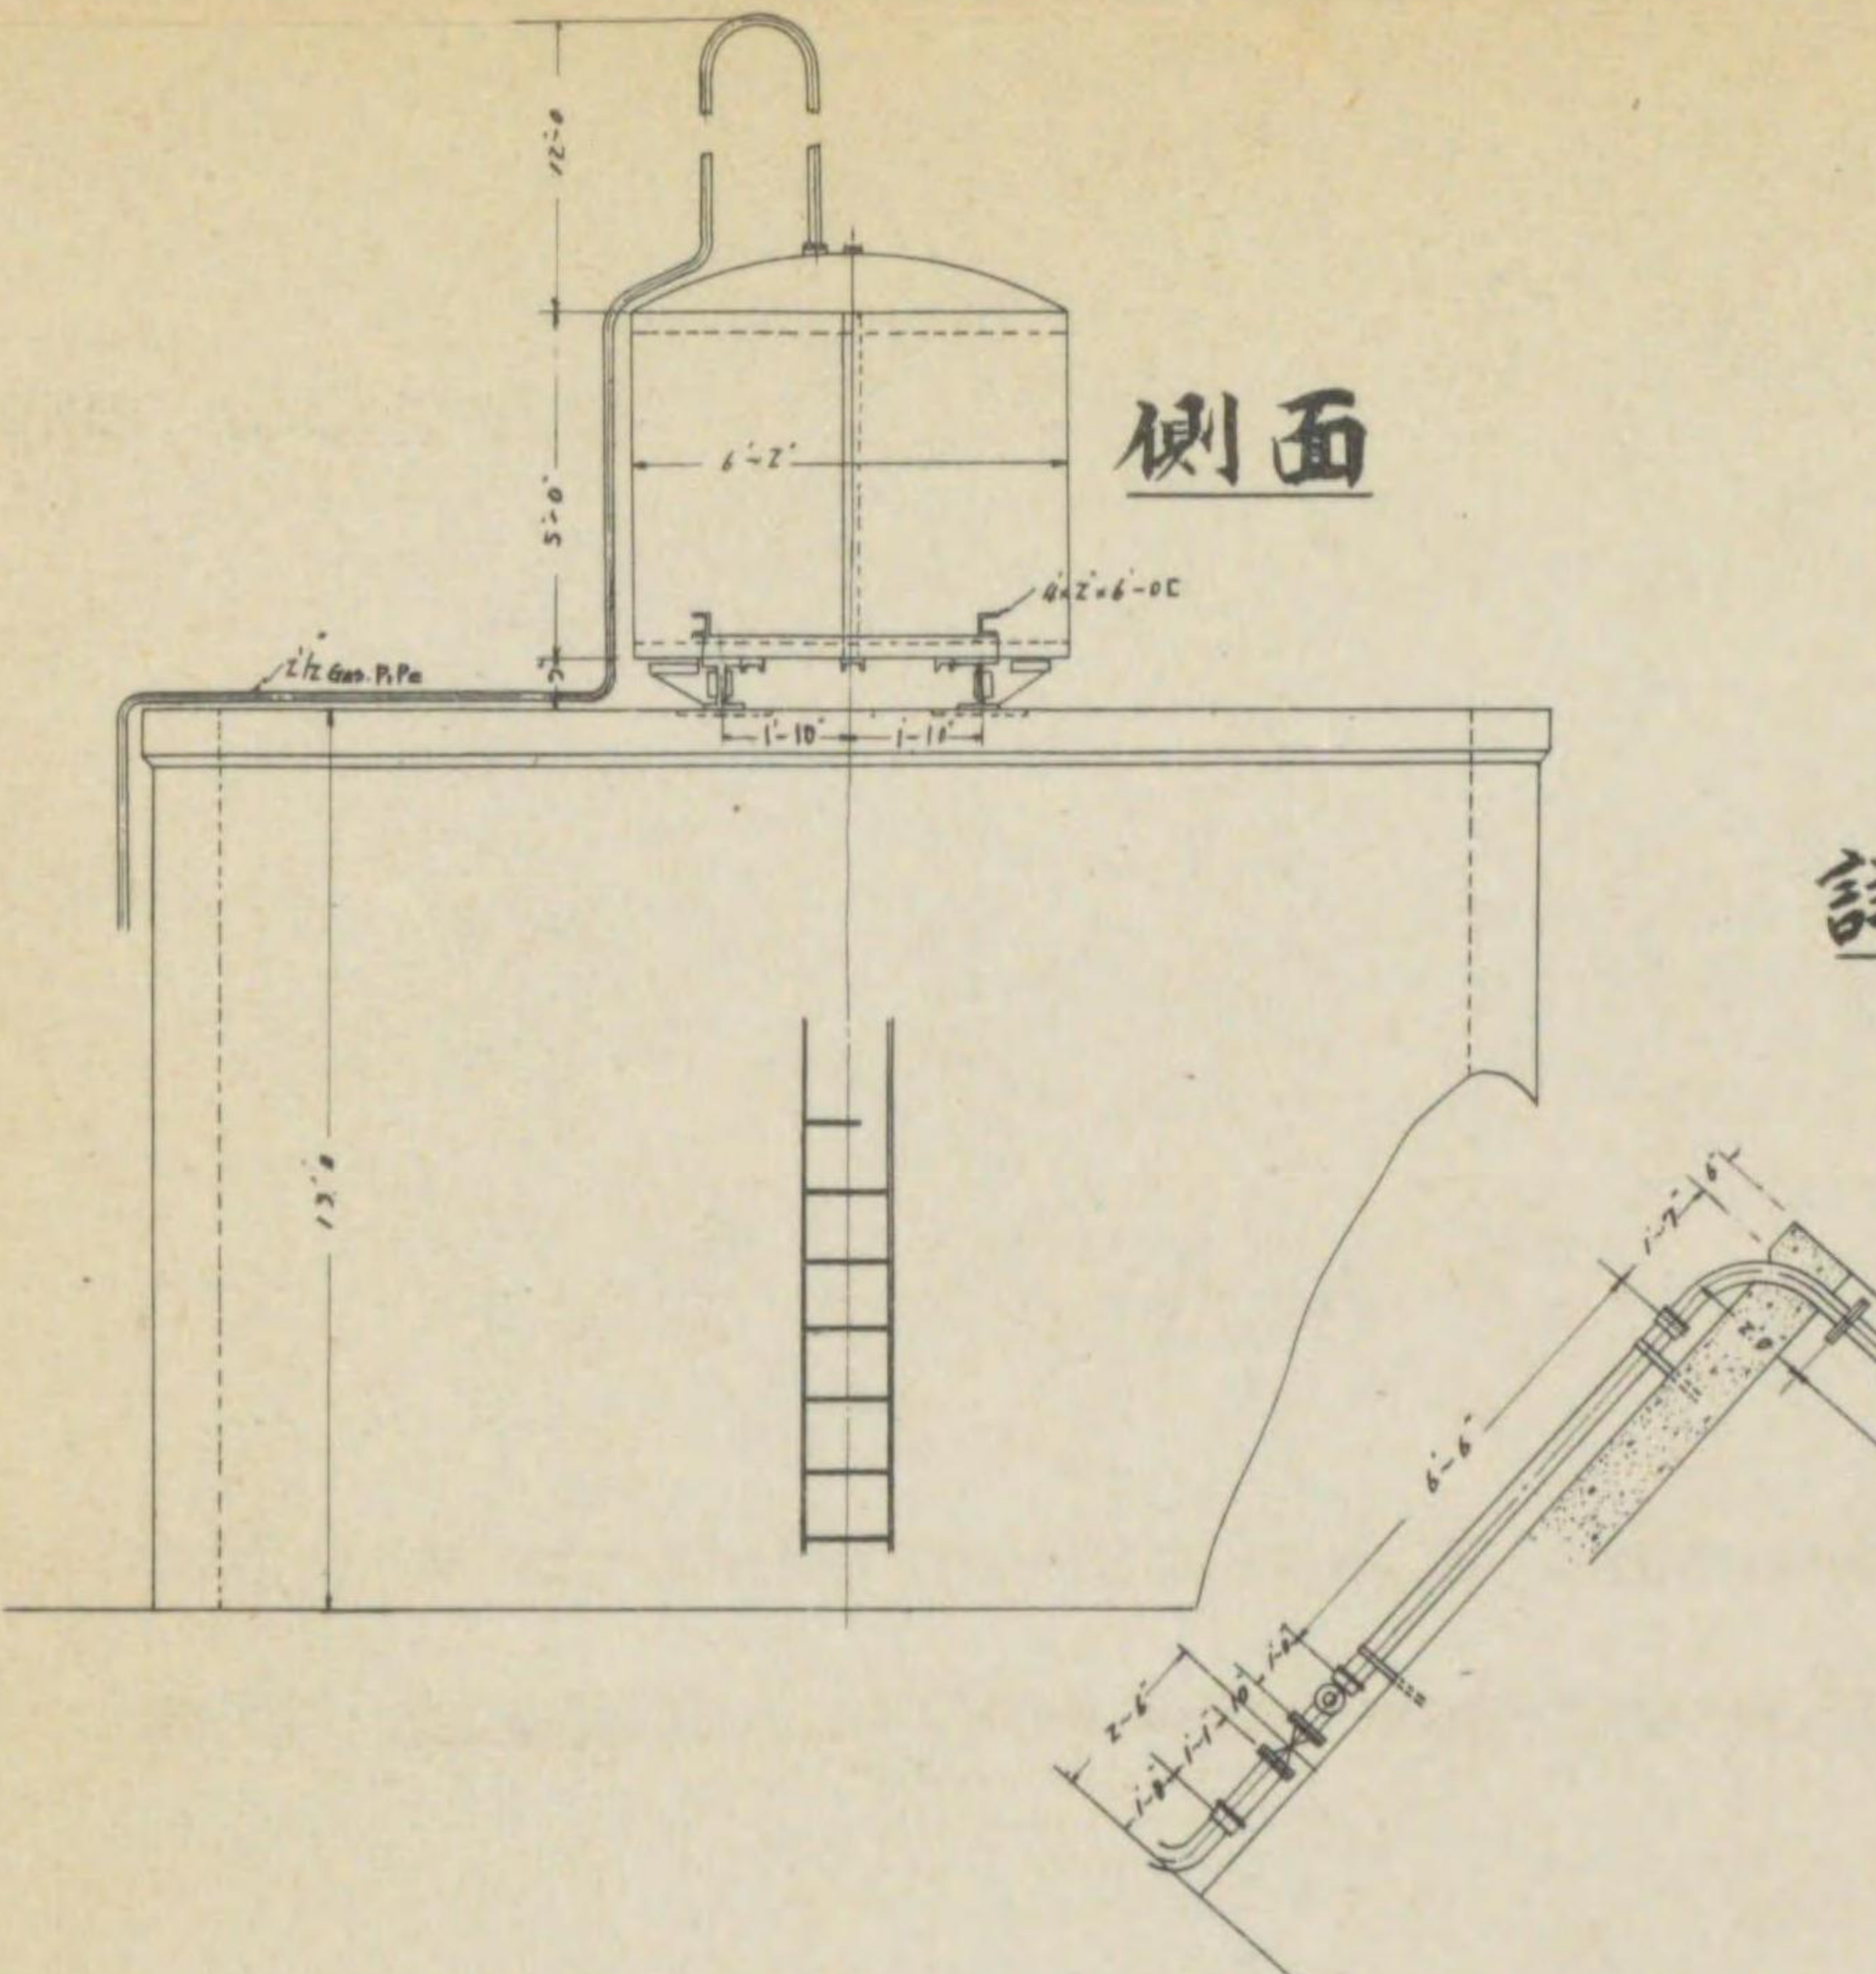


詳





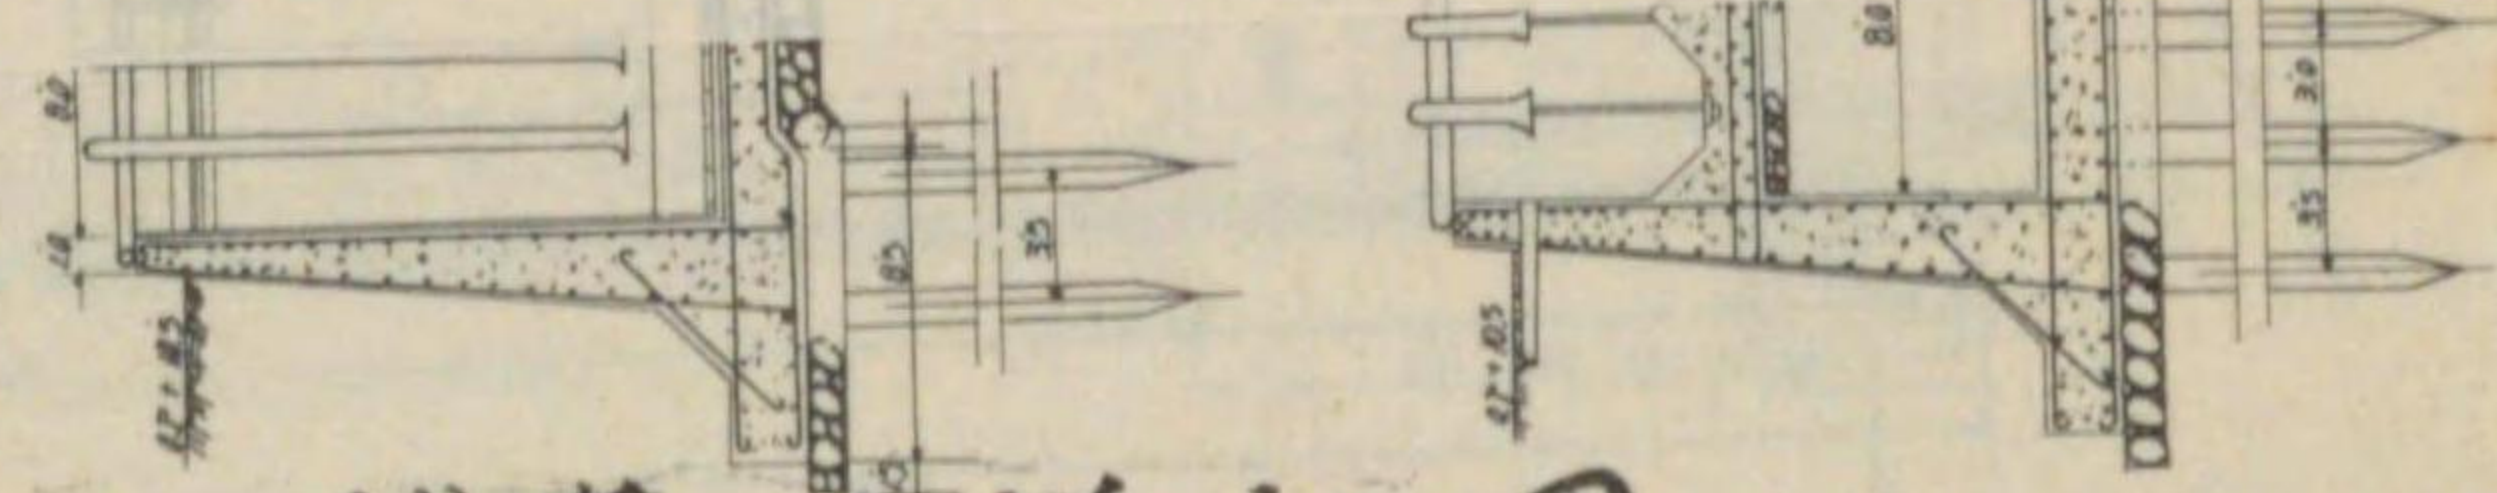

撒氣版詳細圖 断面圖

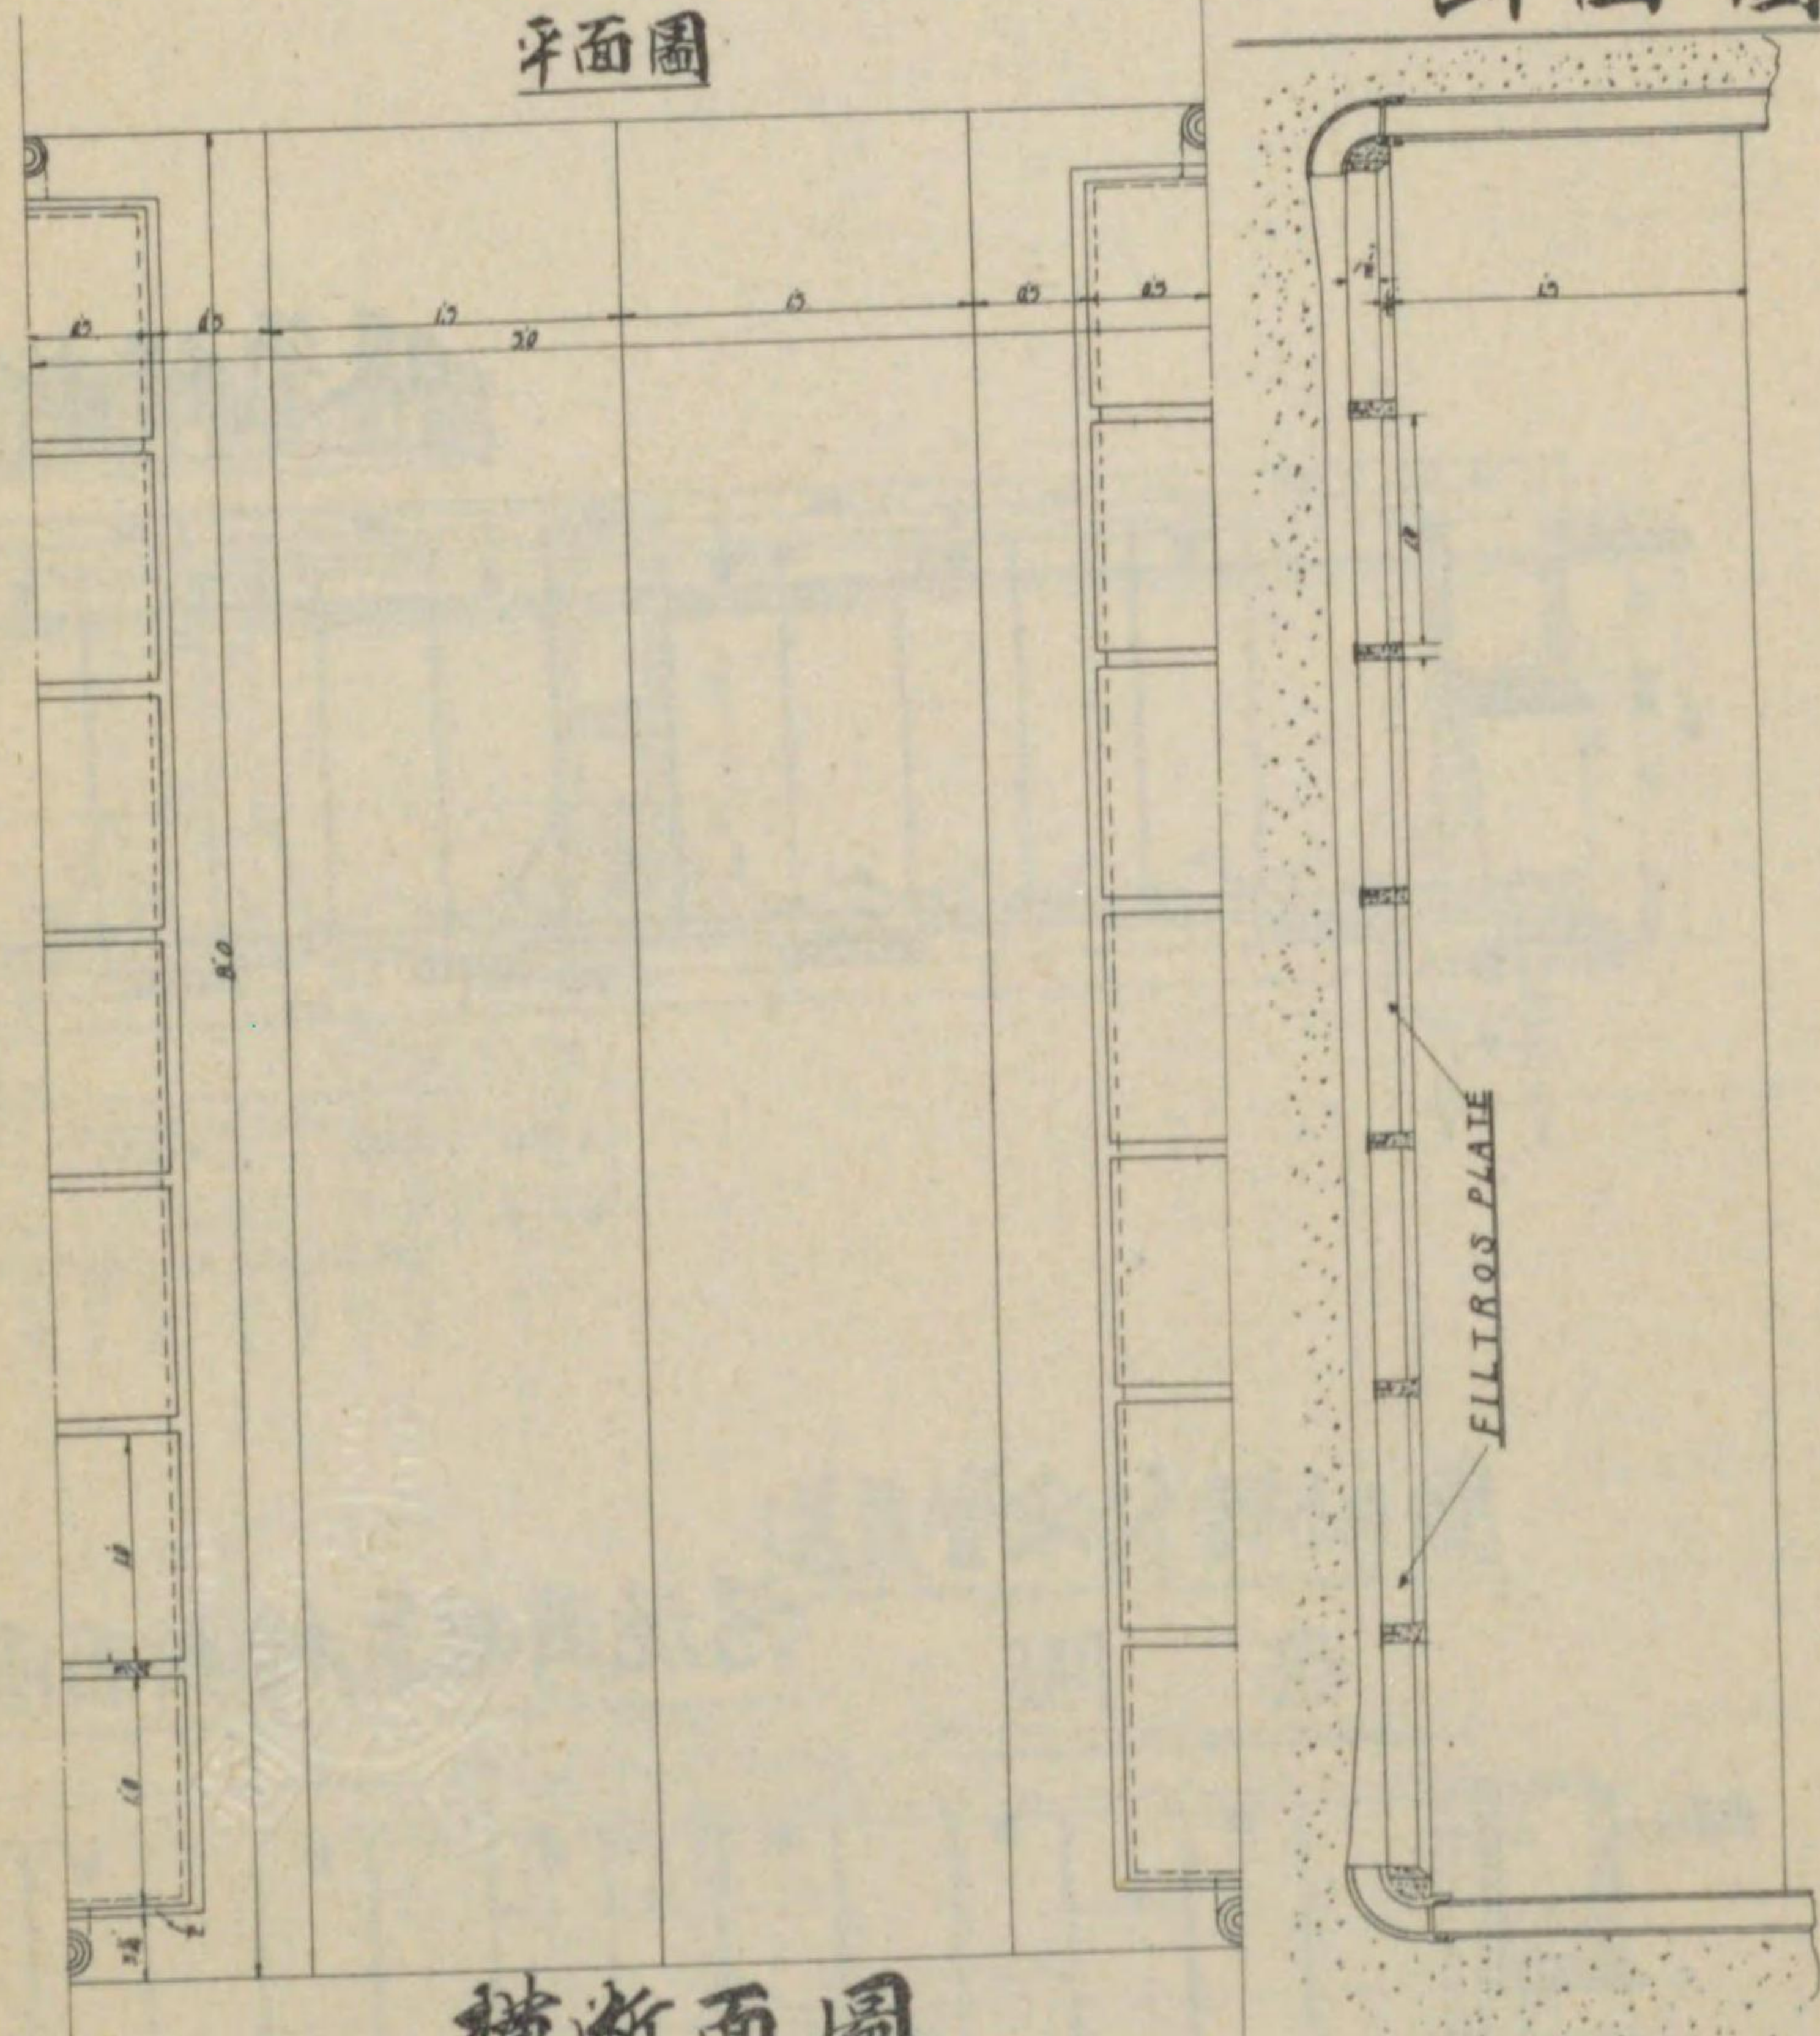


横断面圖

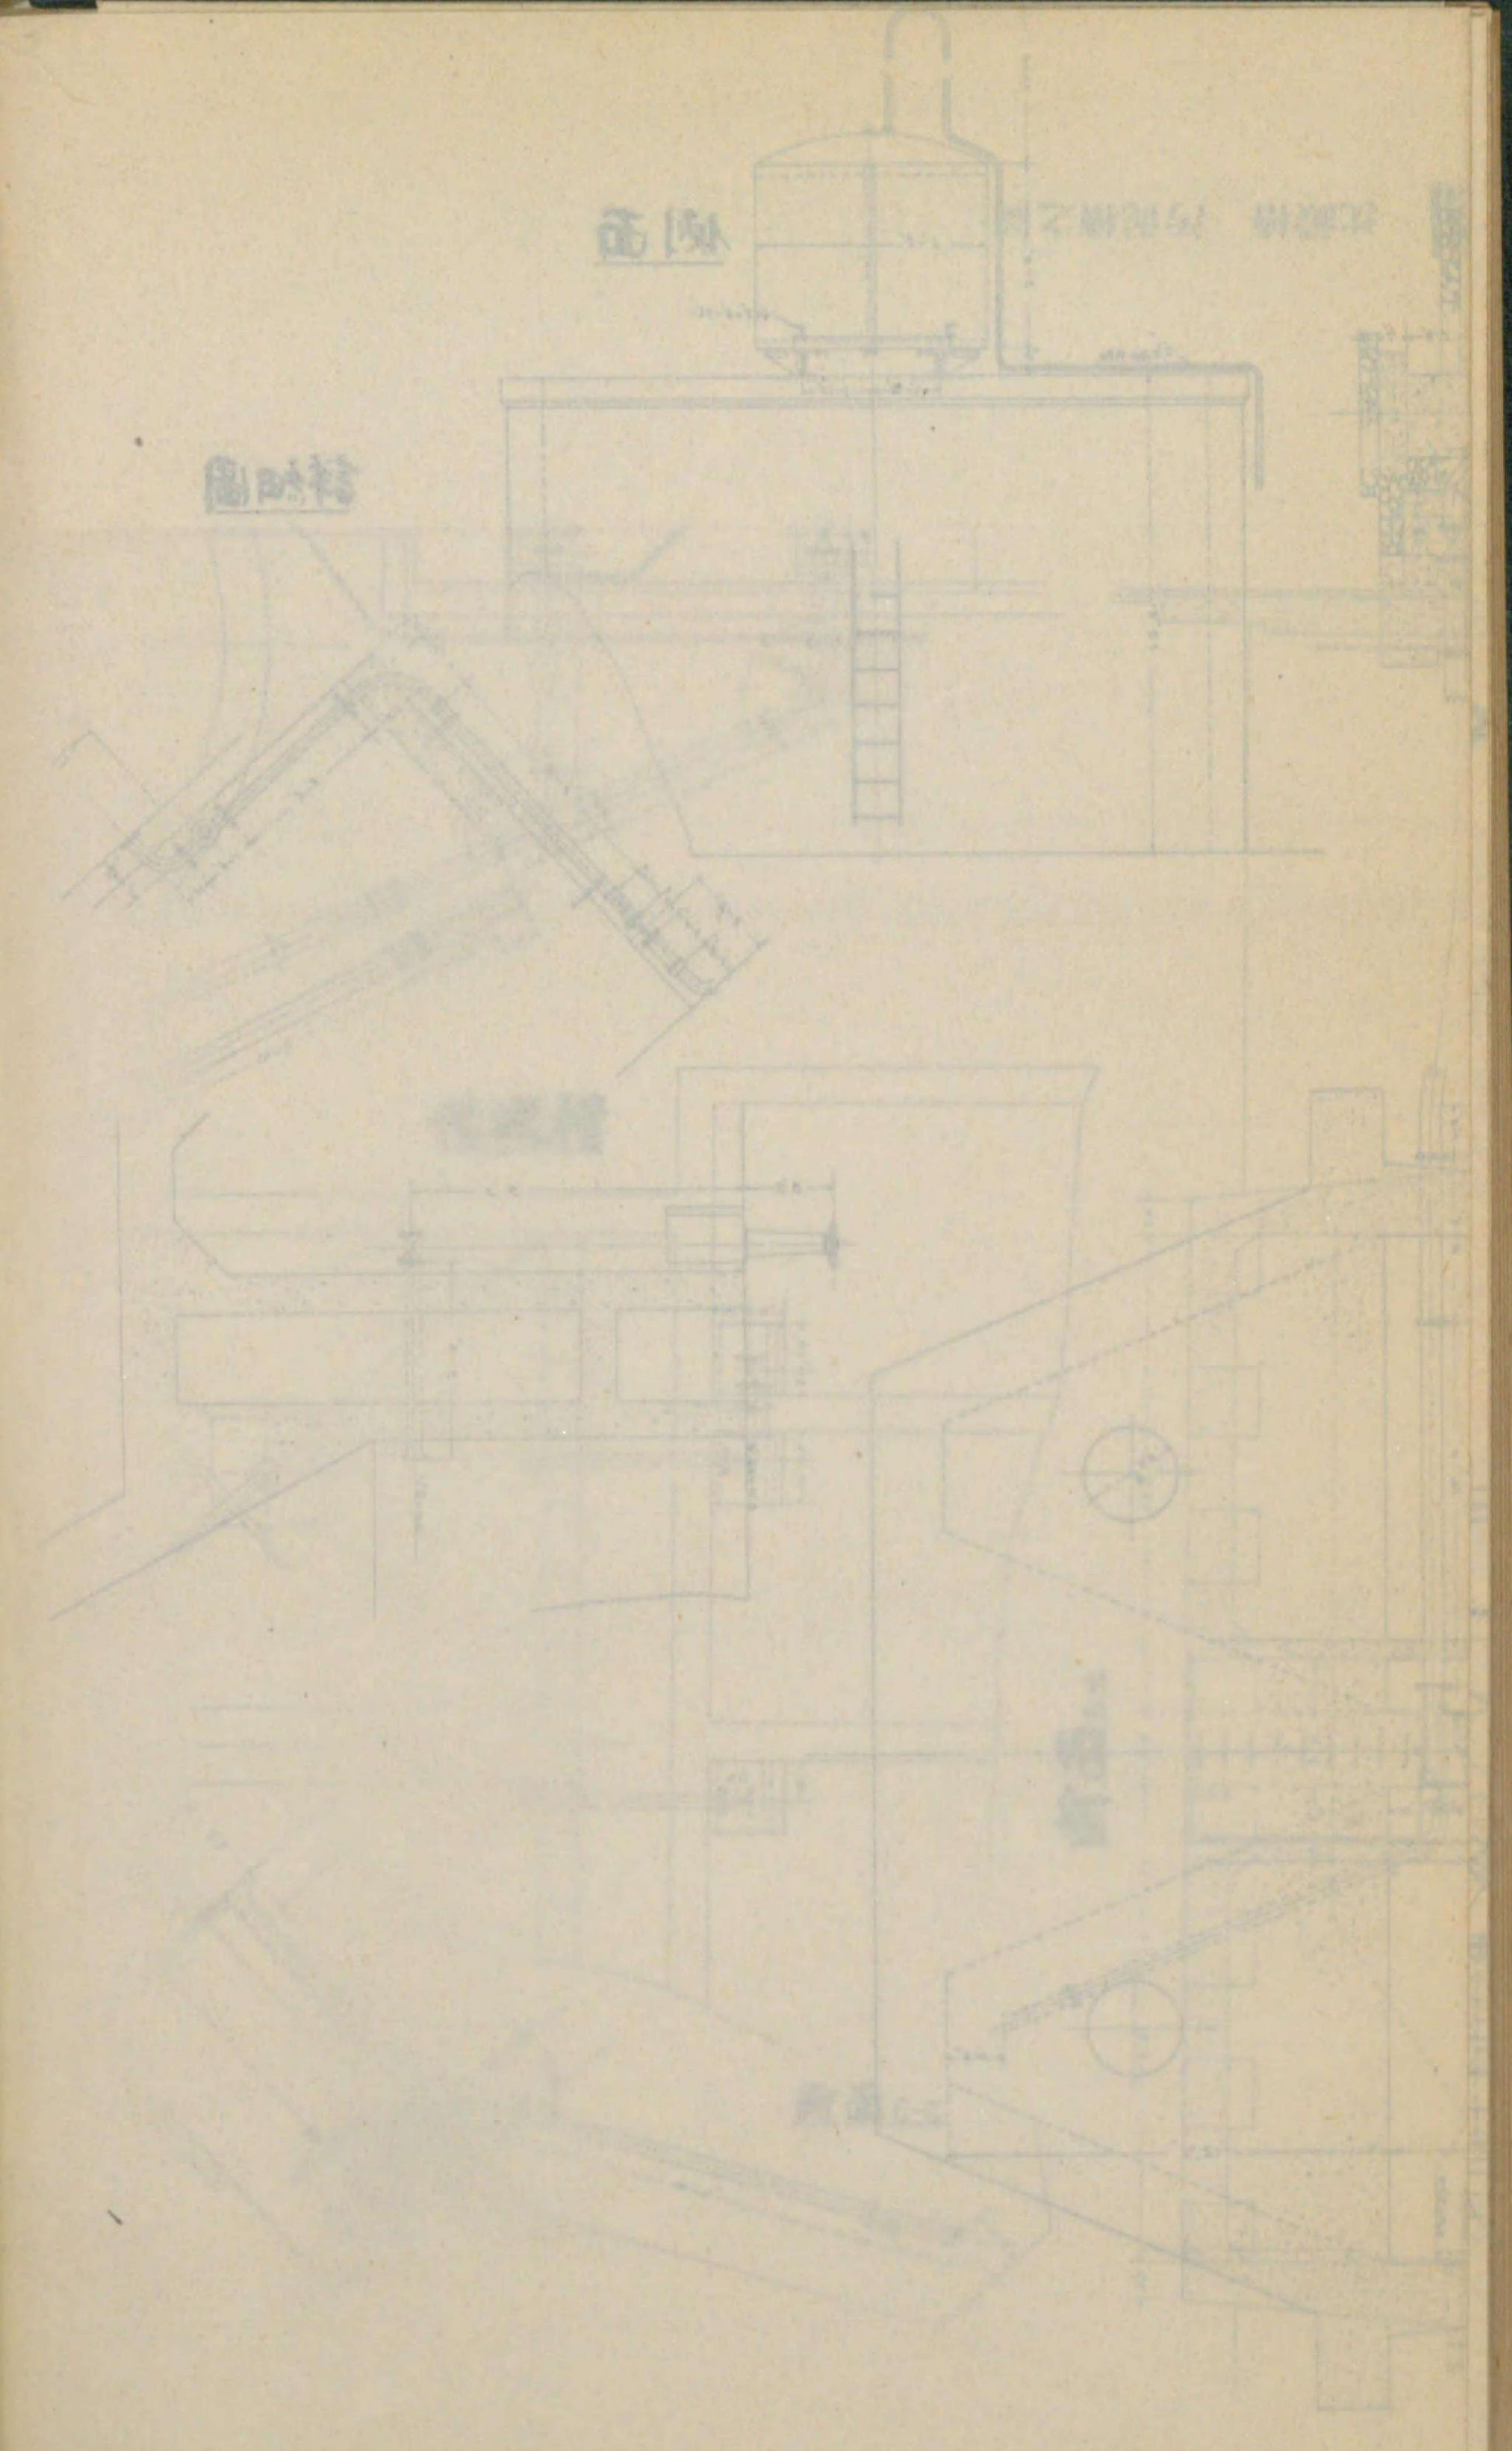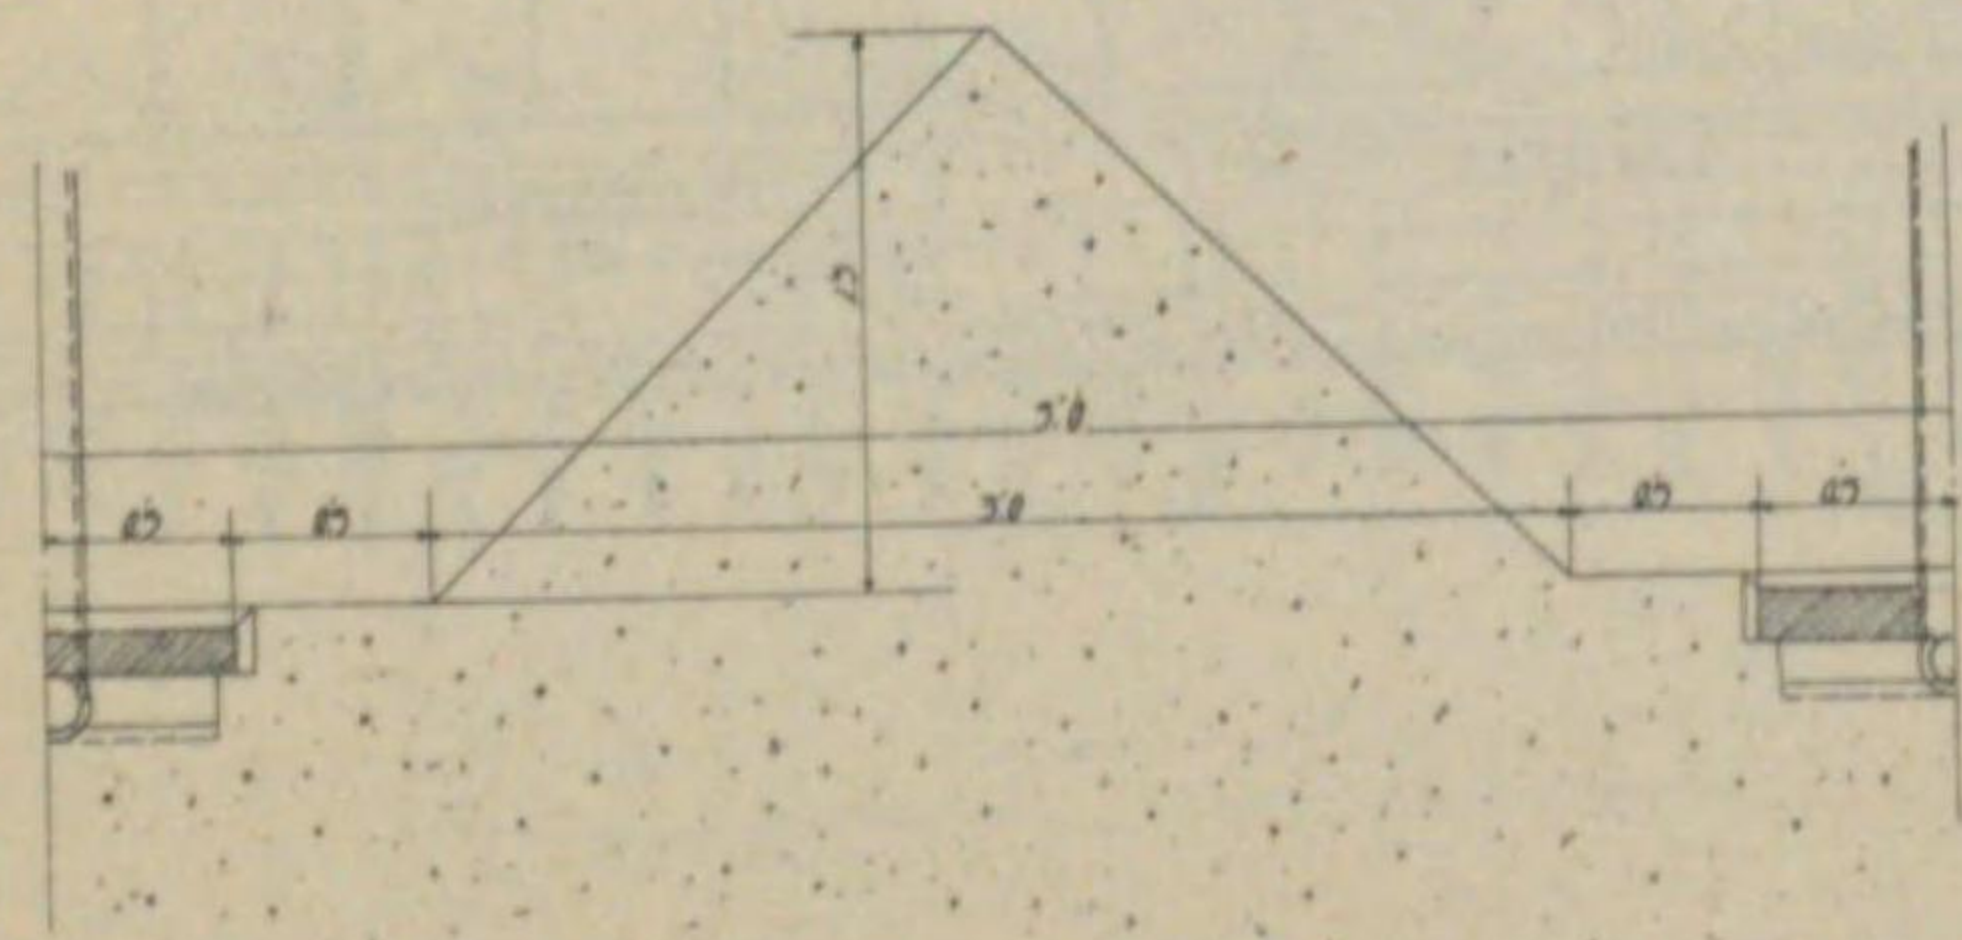




断面D-D

断面C-C

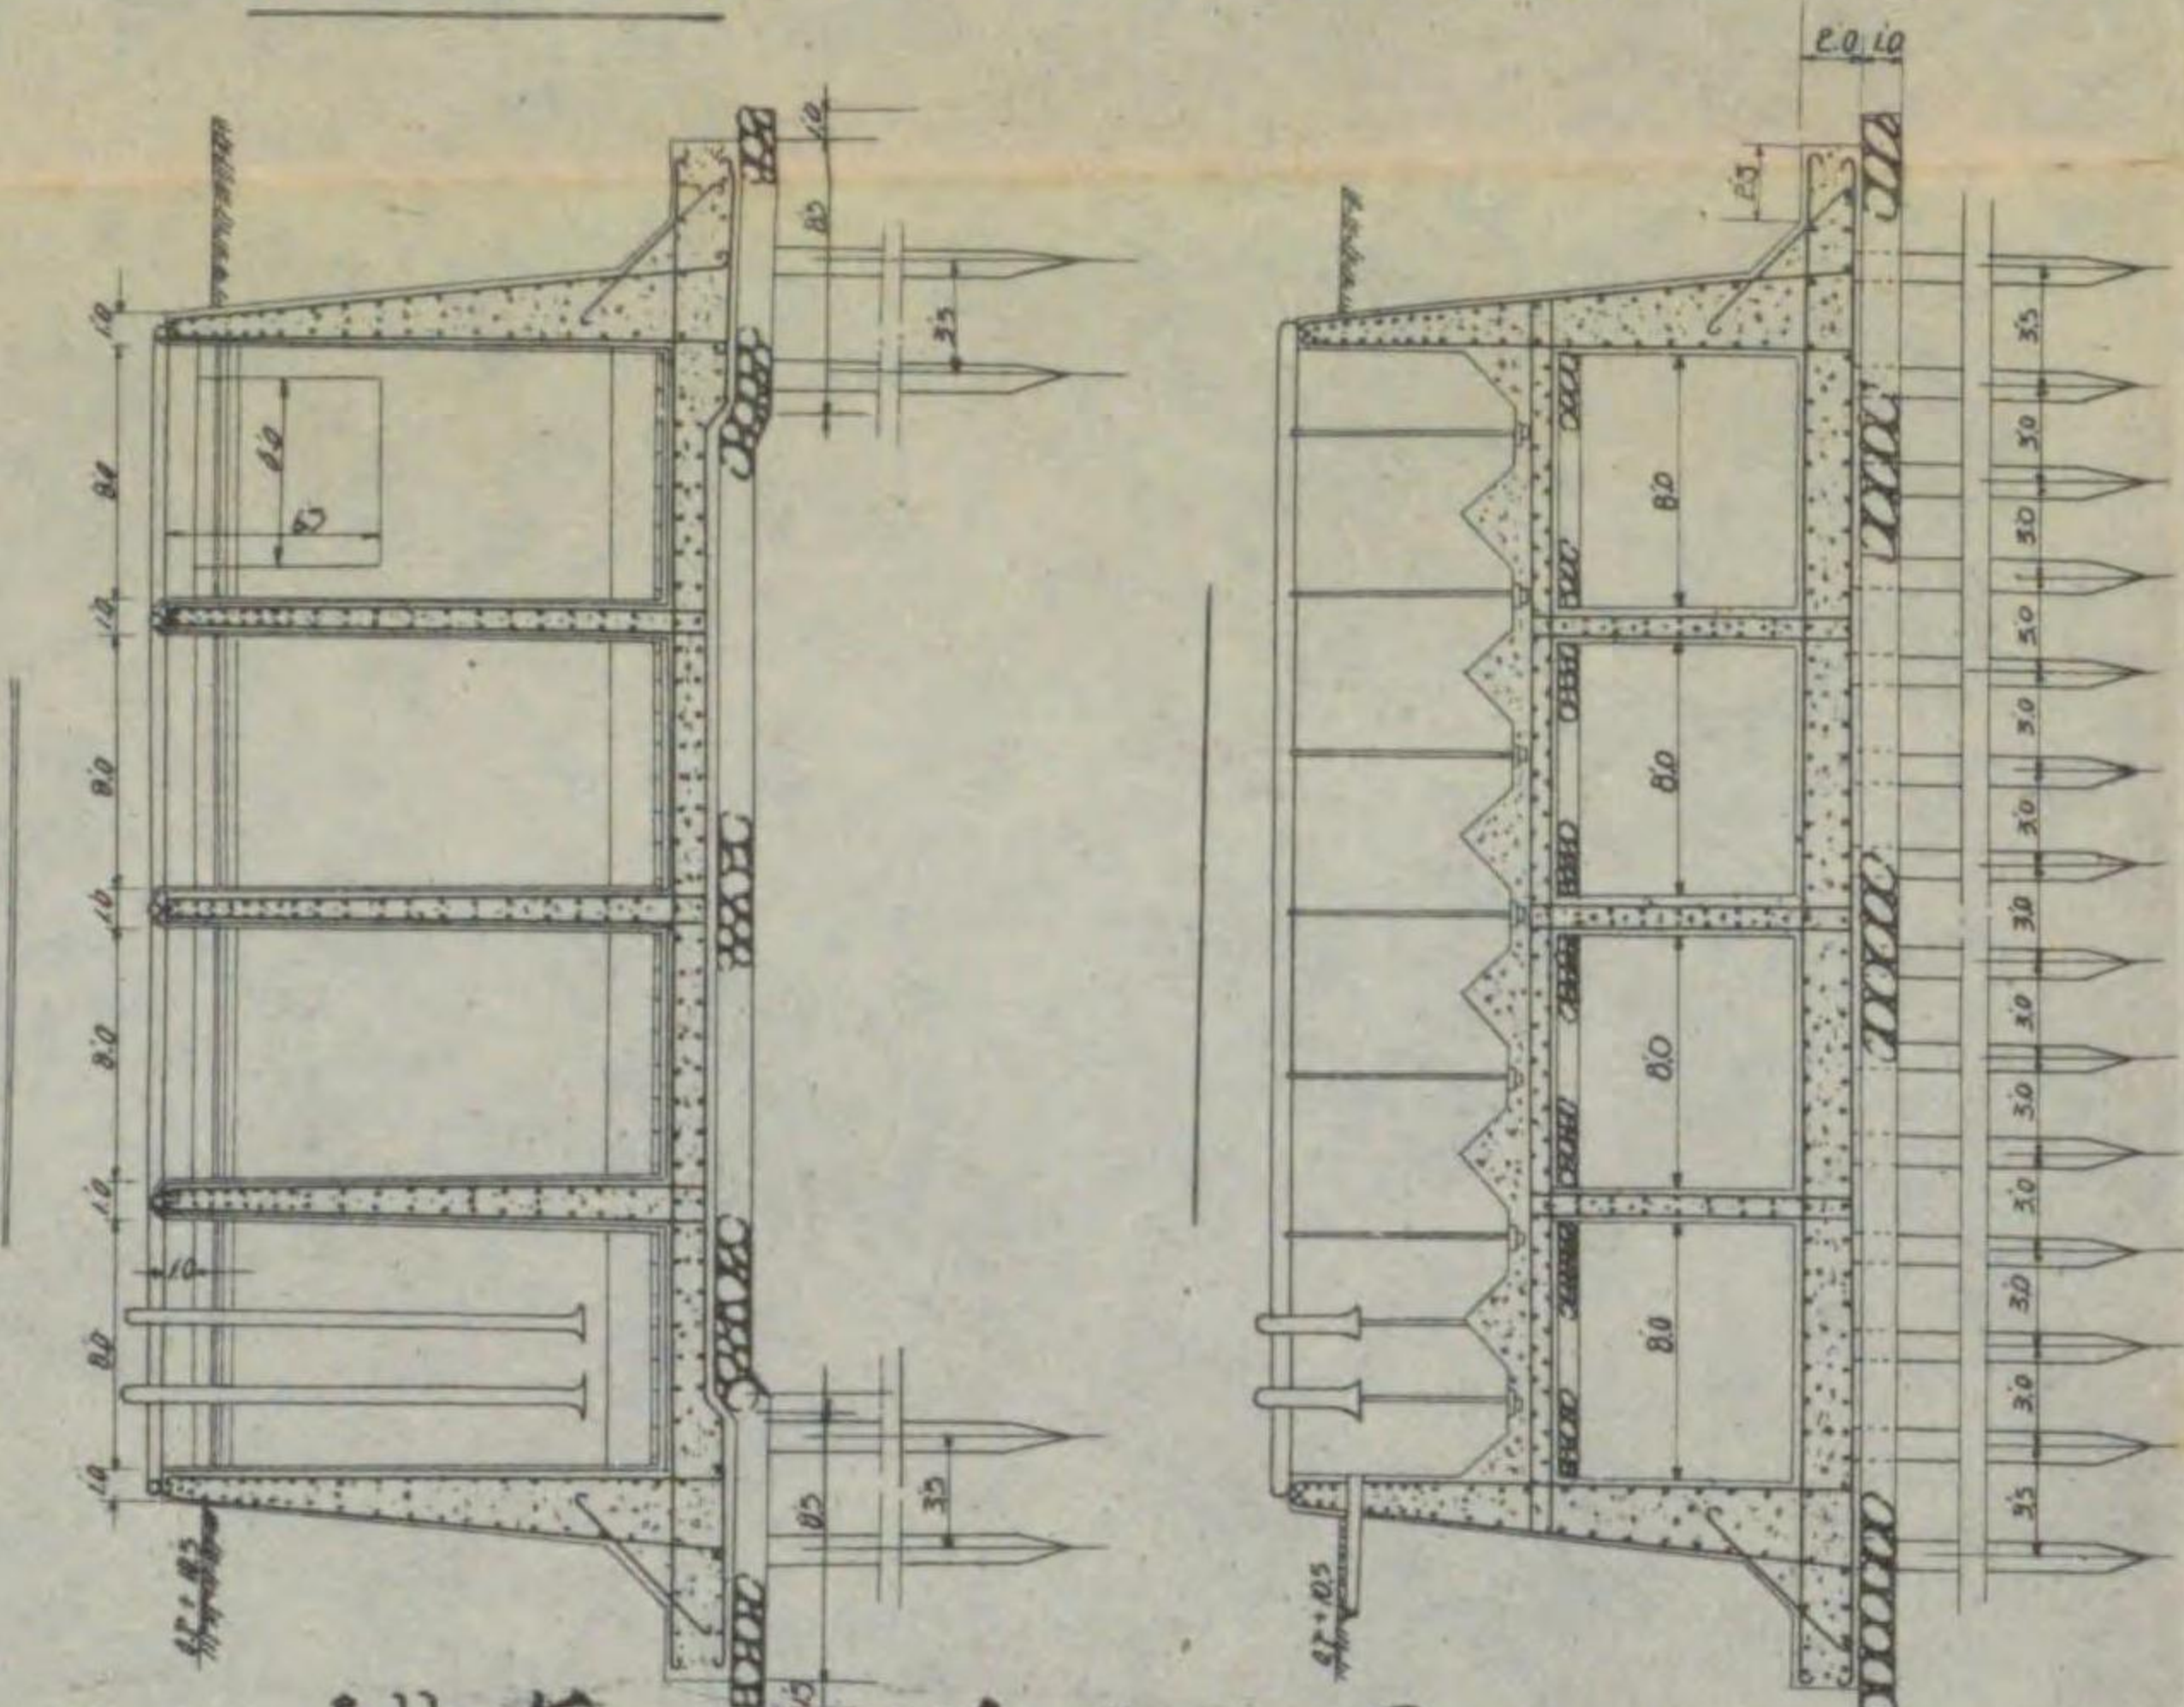


淨化槽平面圖  
曝氣槽

沈澱槽

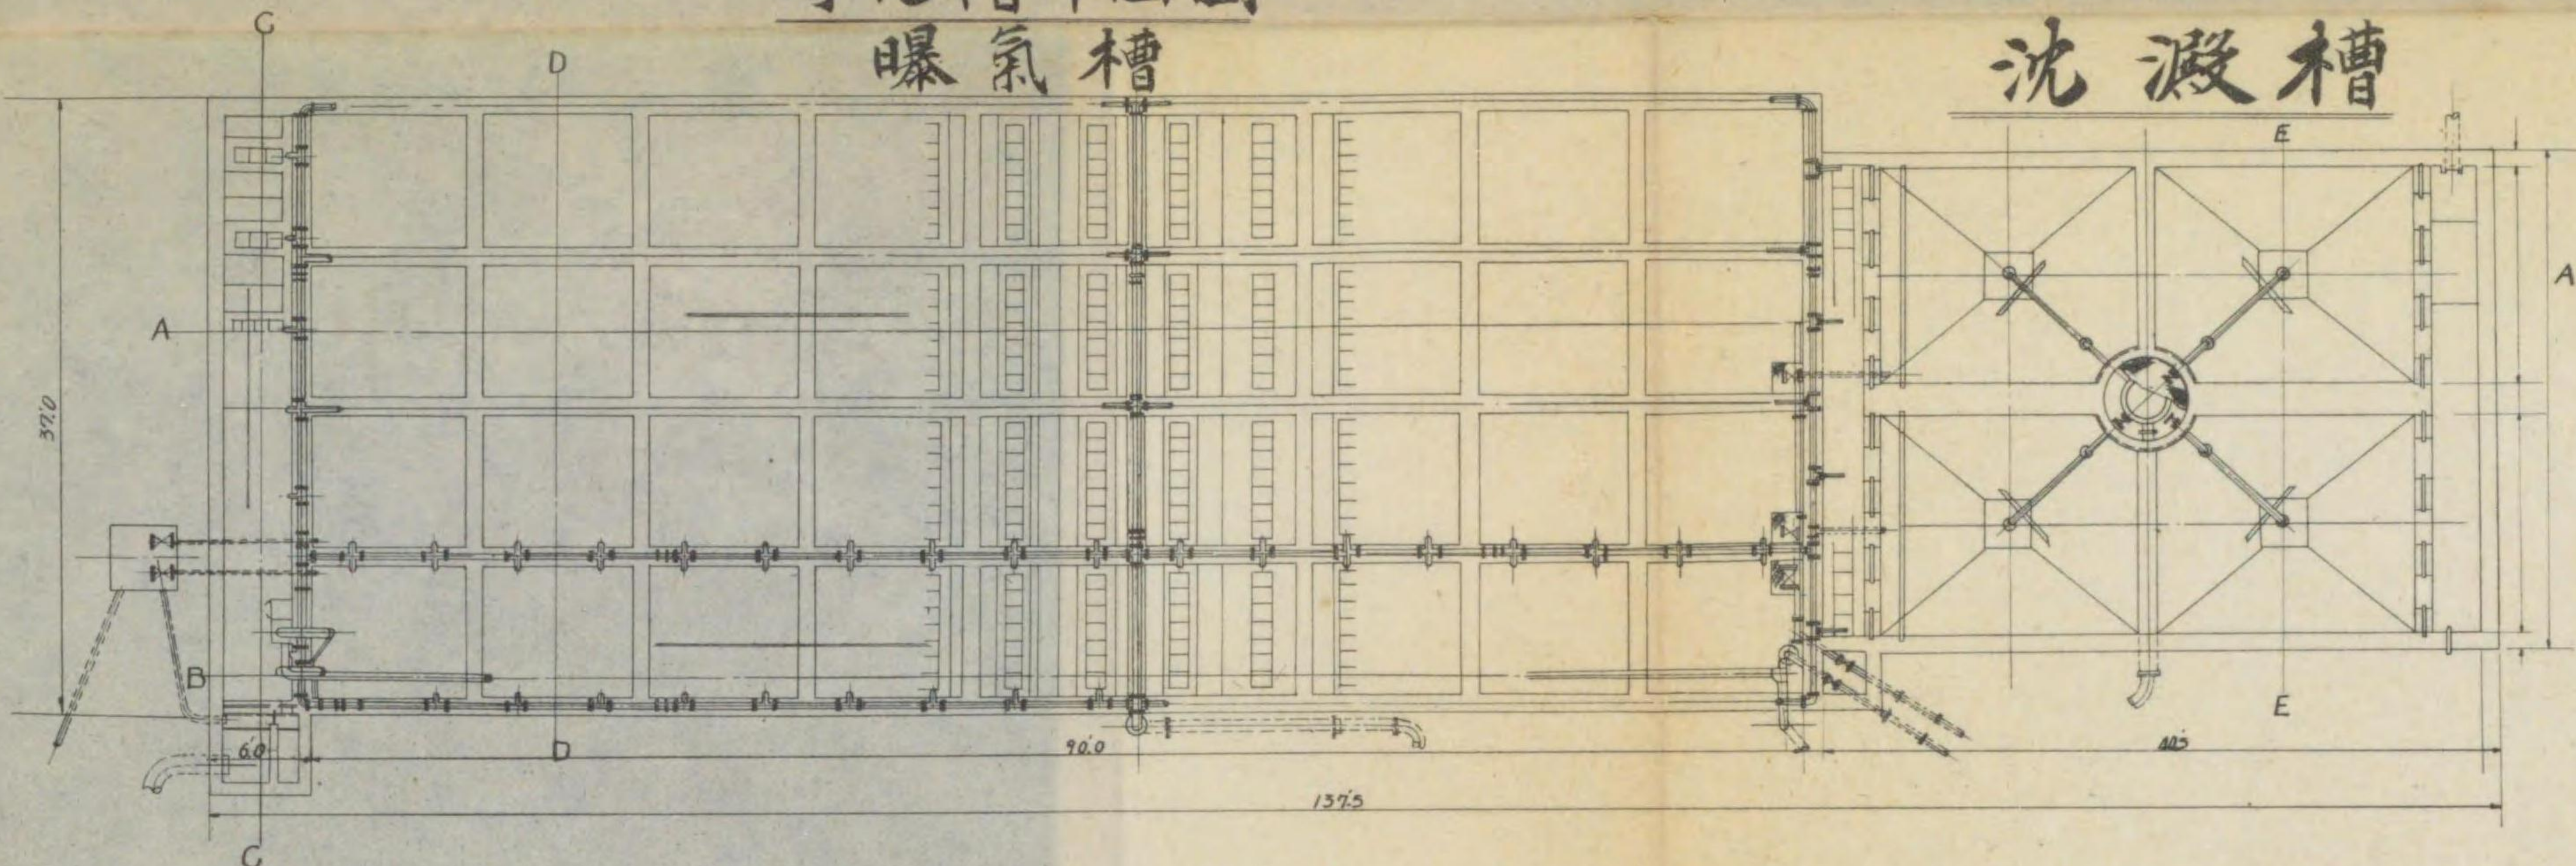


断面E-E

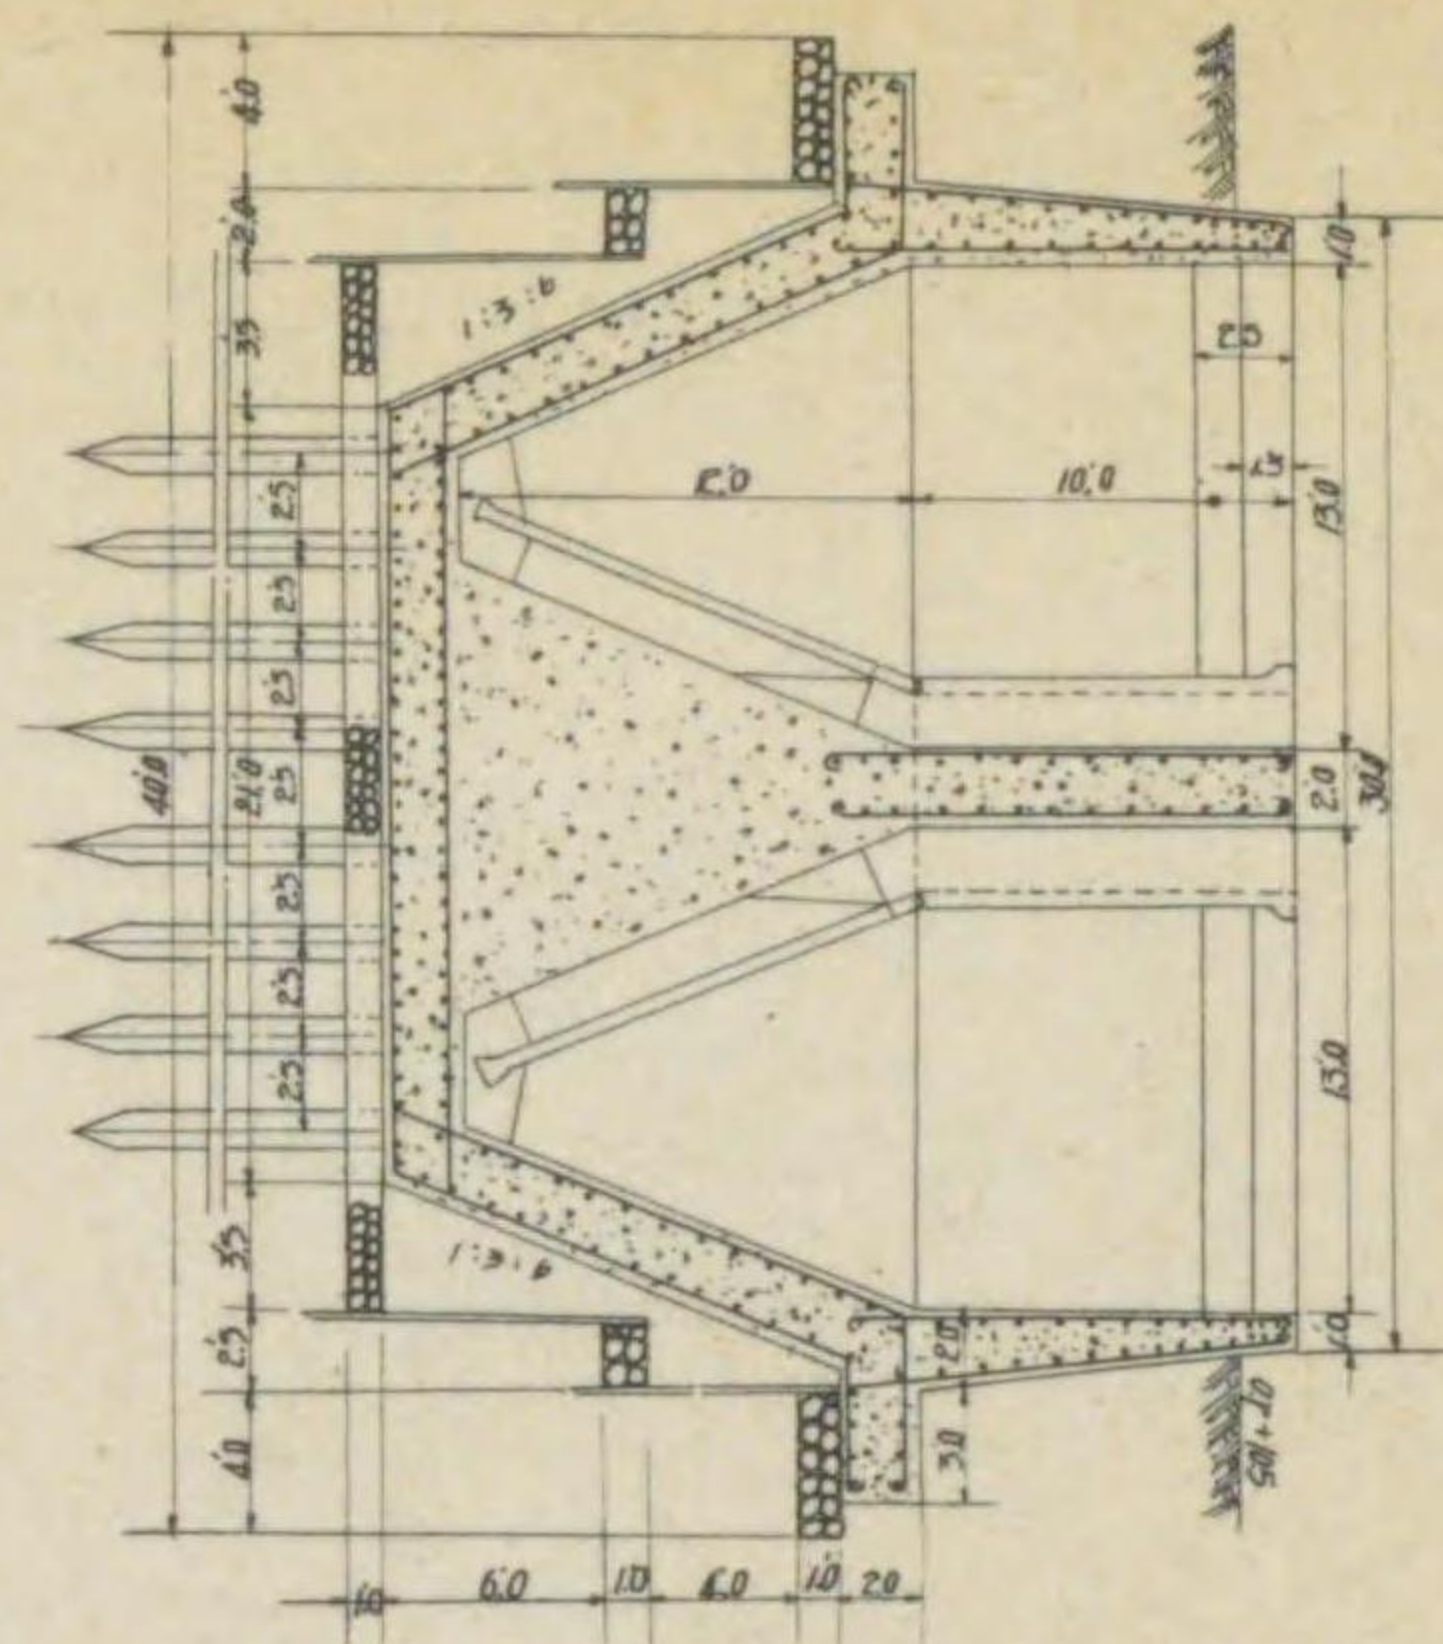

撒氣版詳細圖

断面圖


平面圖

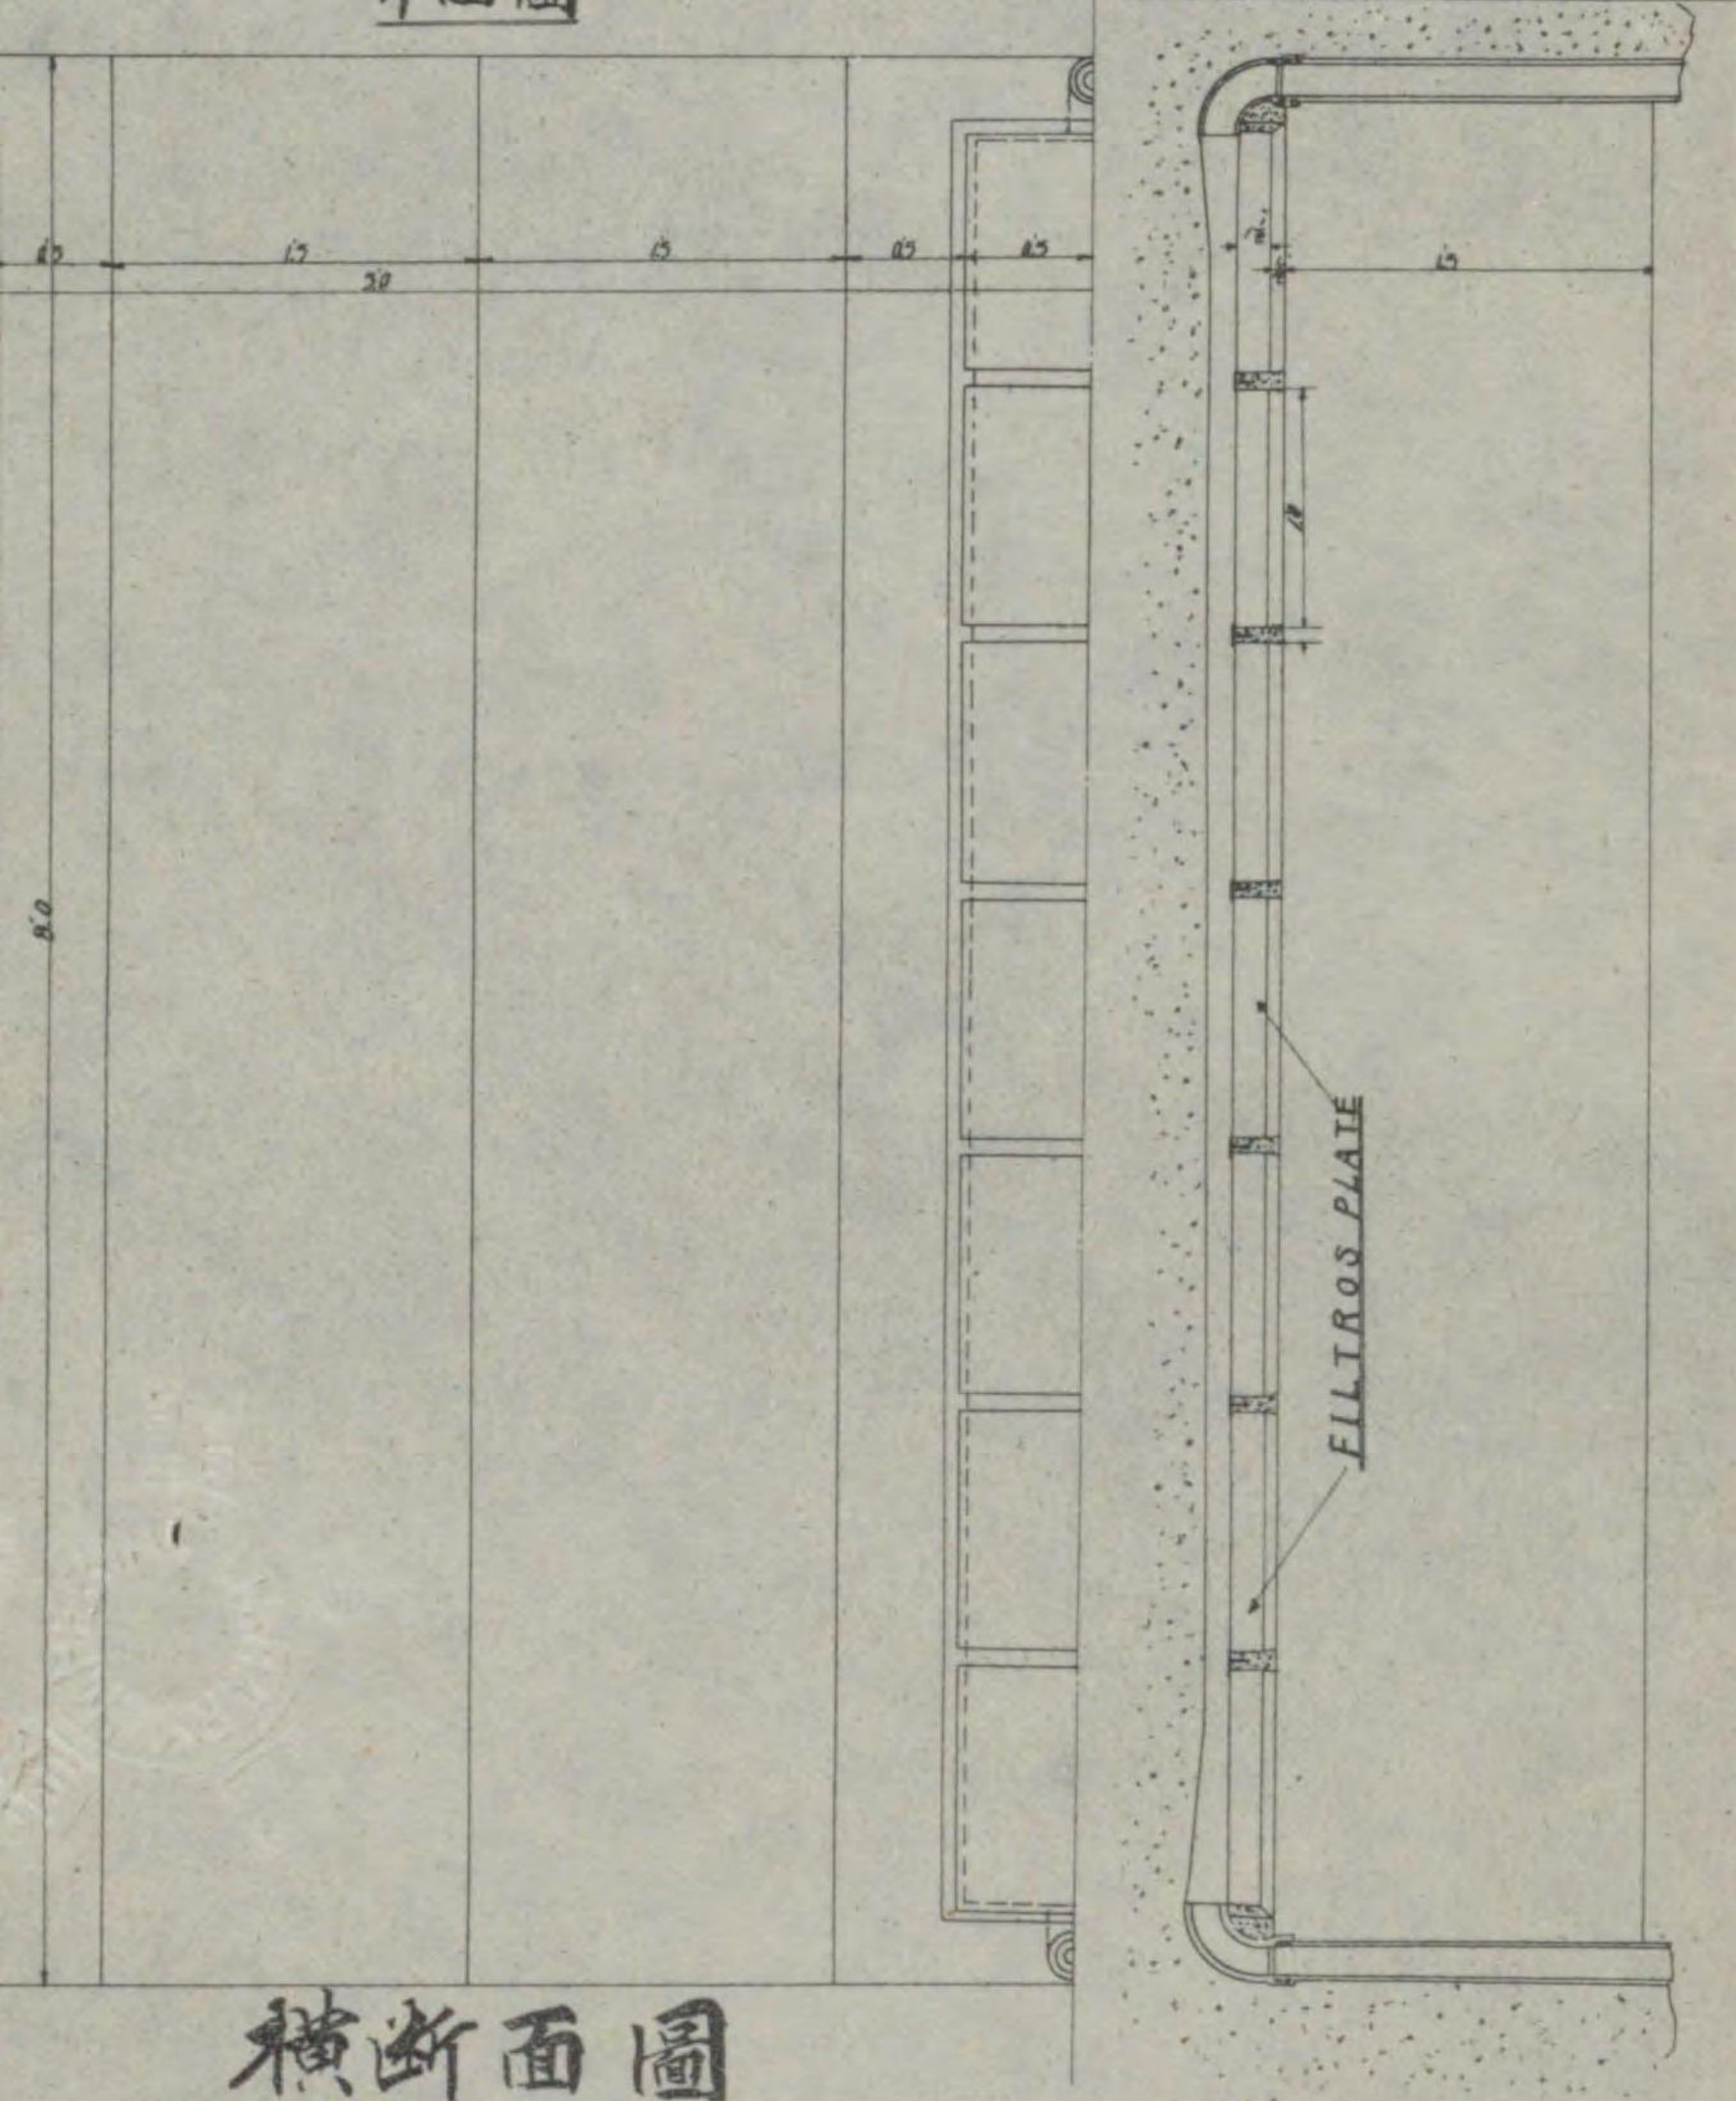


横断面圖

曝氣槽断面圖

沈澱槽断面圖

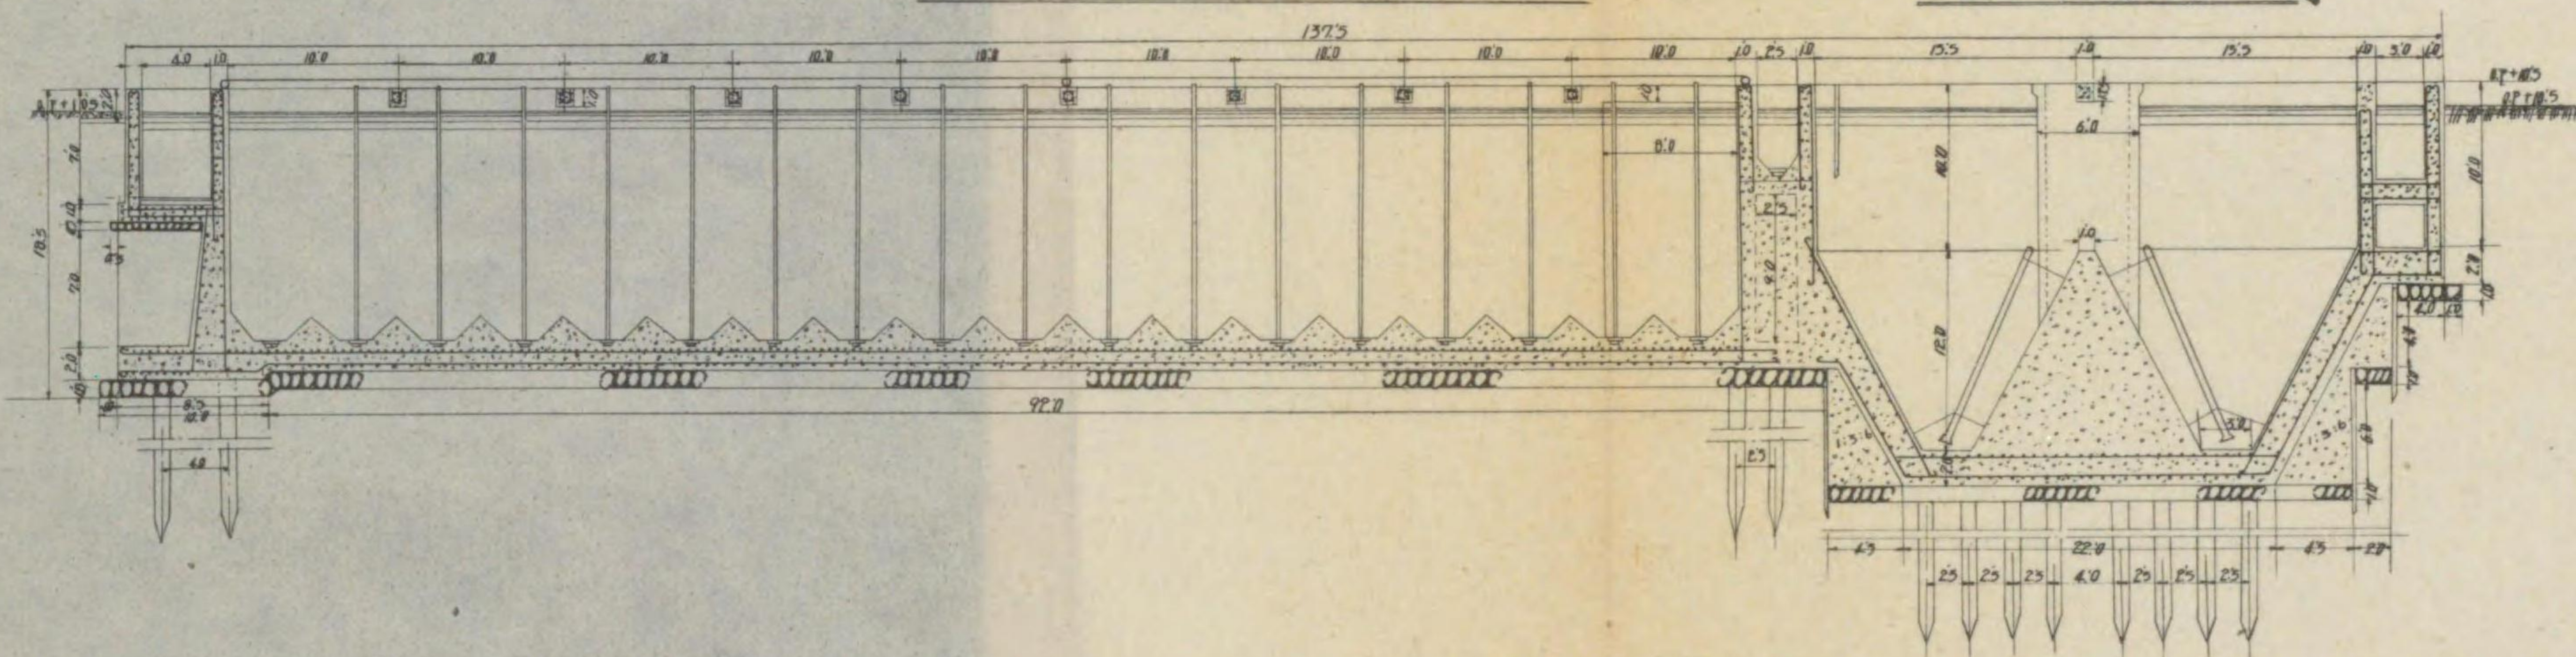


汚泥再曝氣槽断面圖

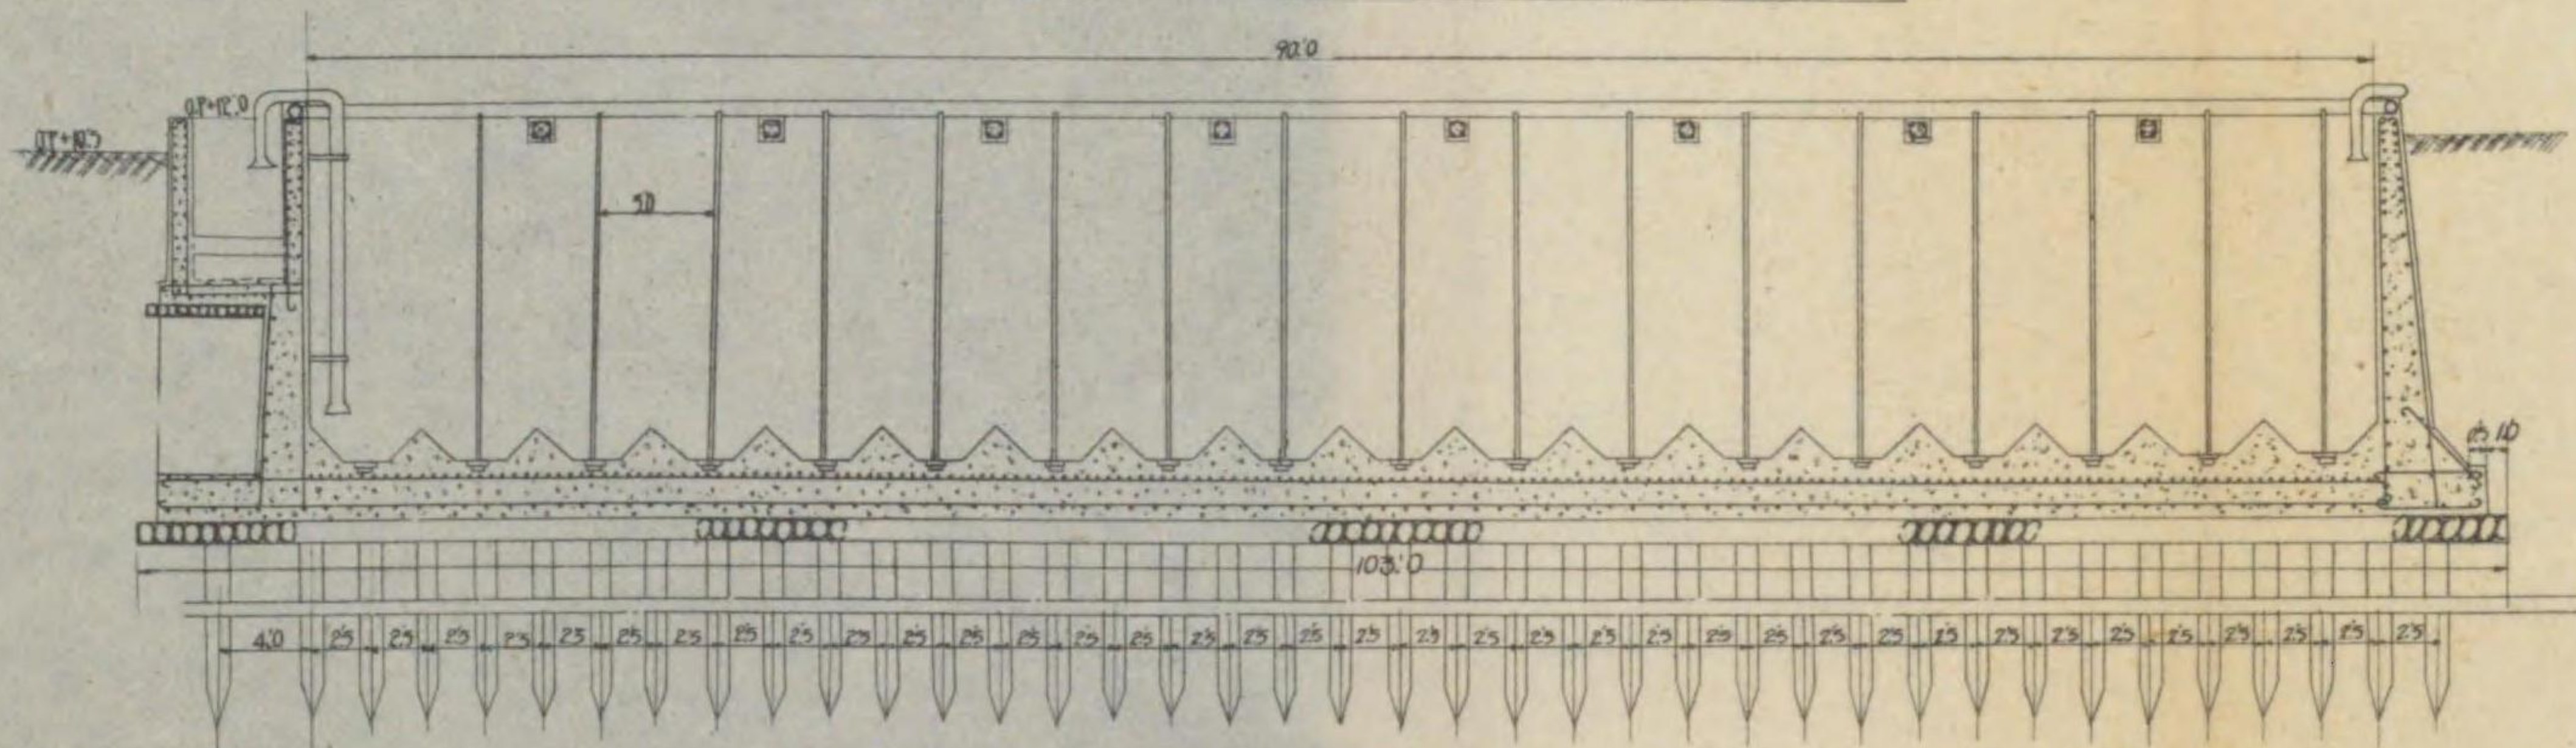

送氣管取付詳細圖


側面

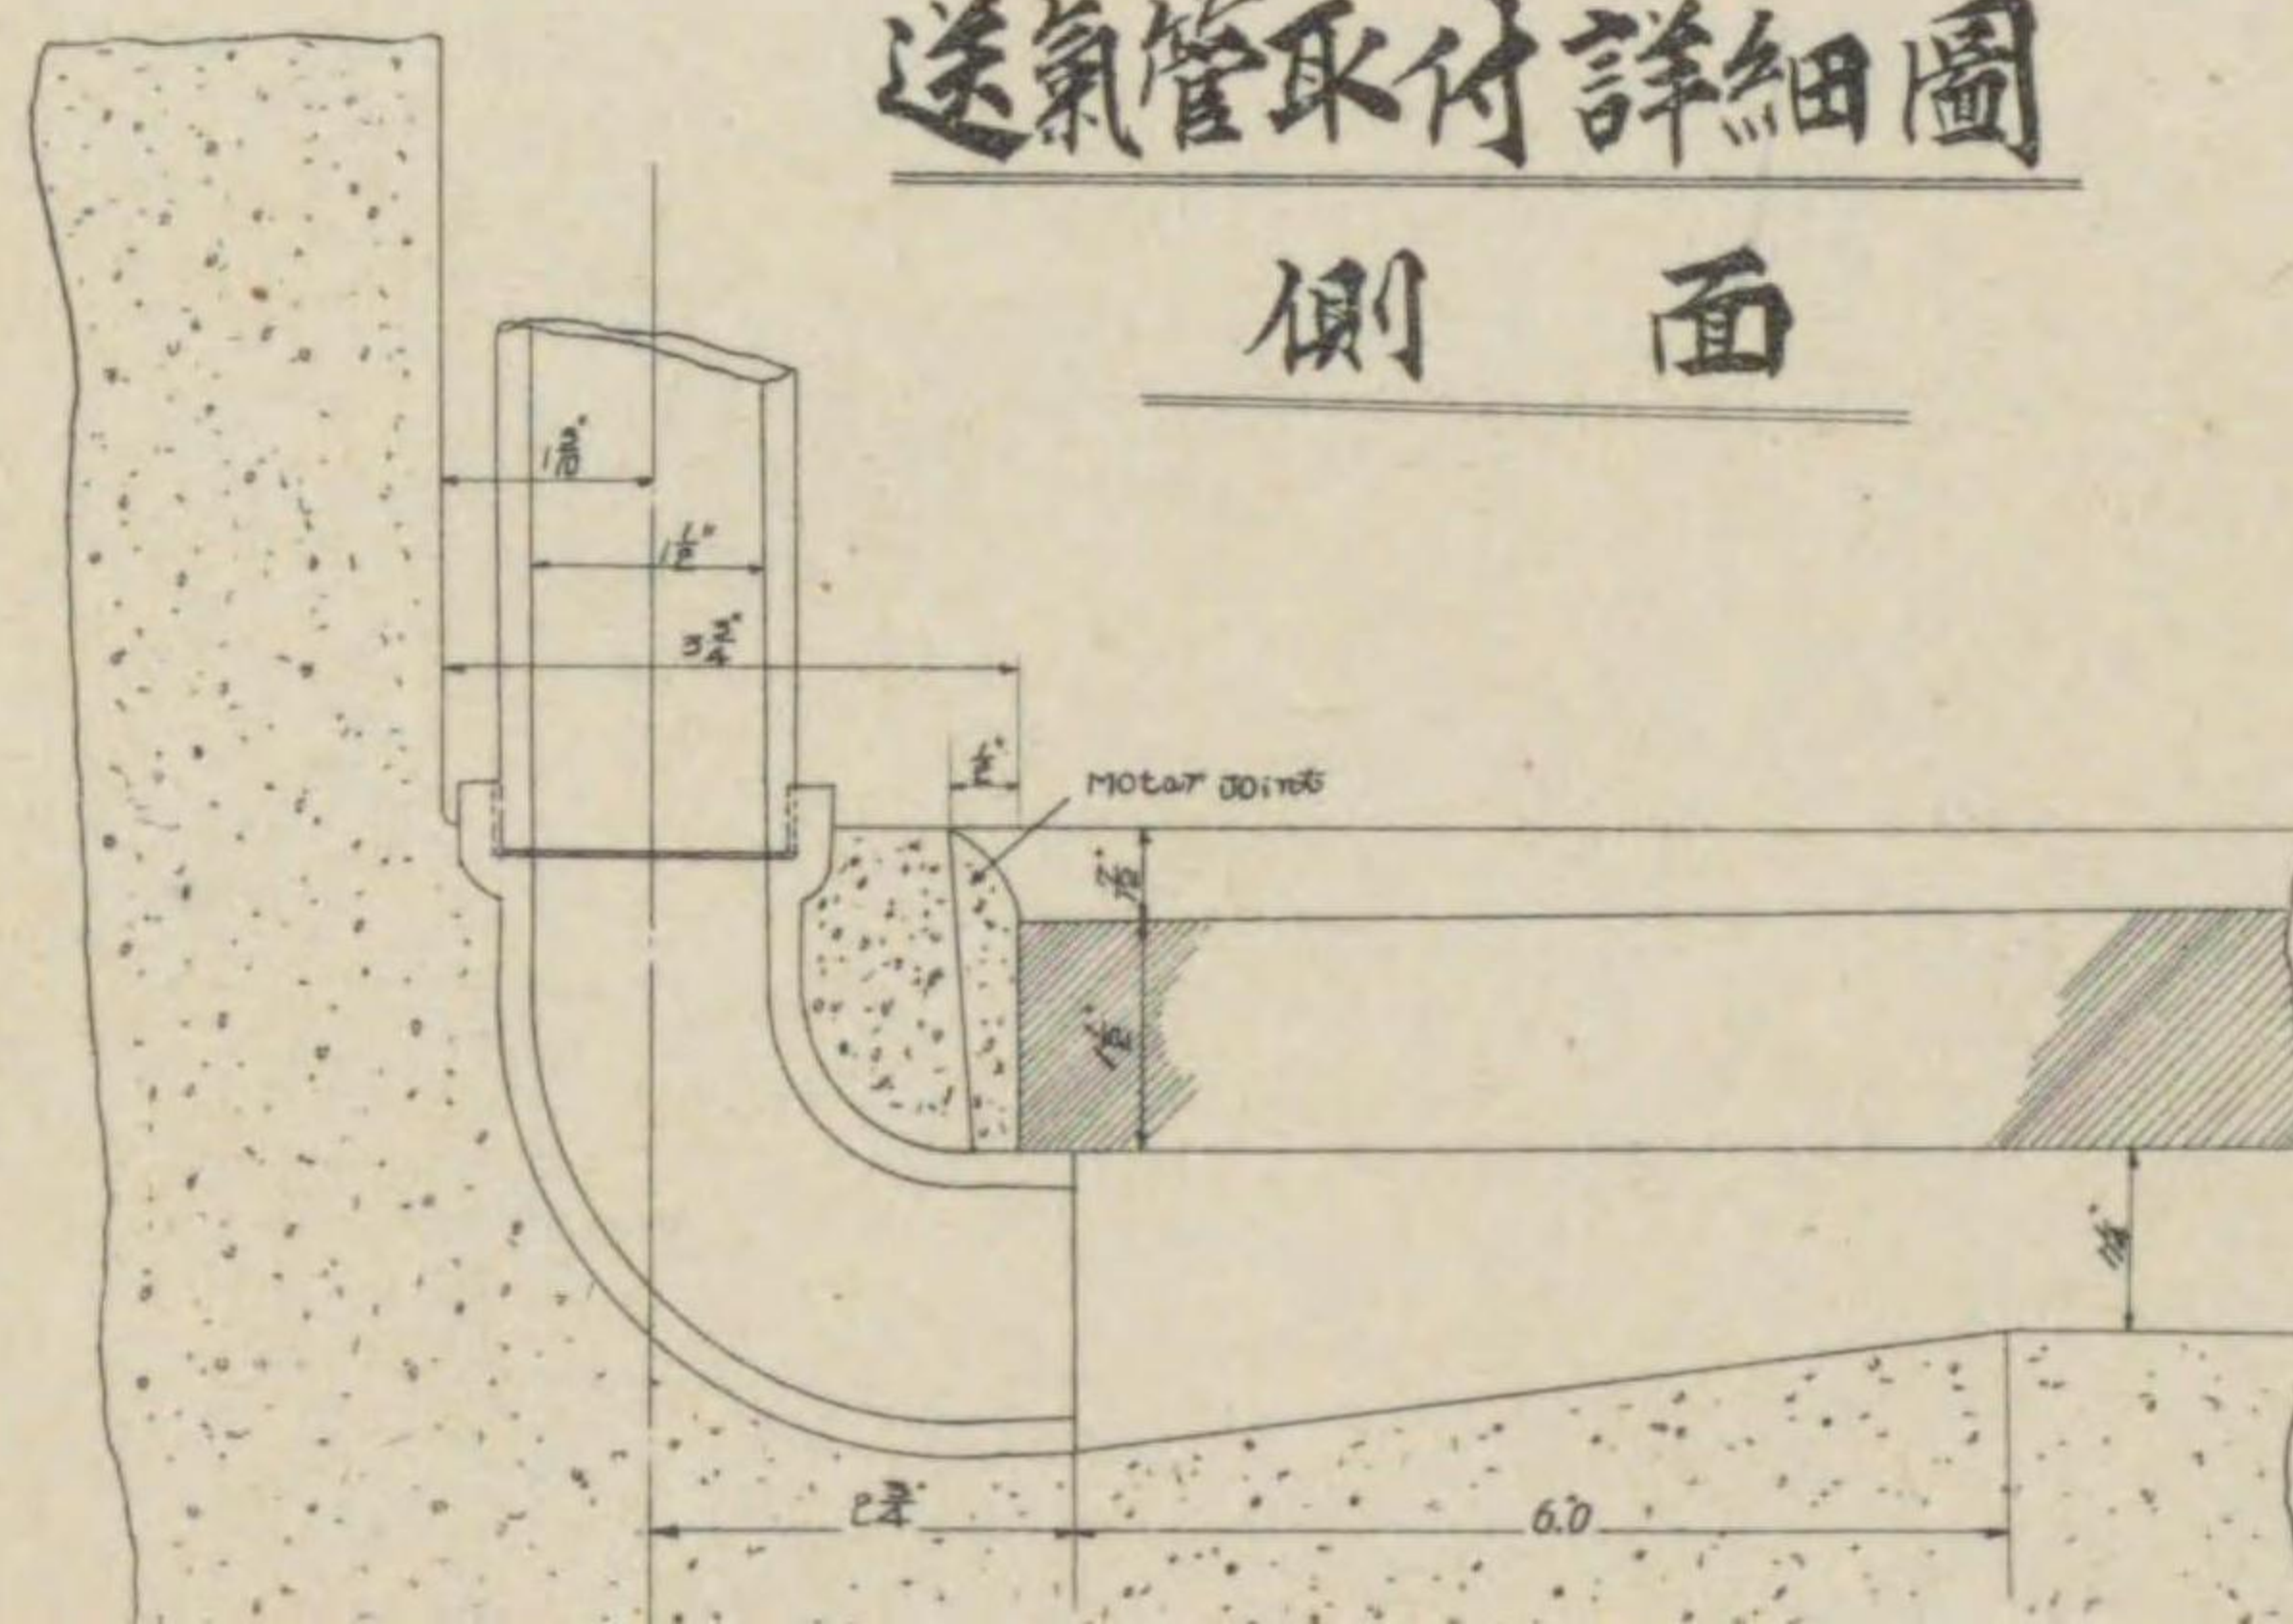




断面 D-D

断面 C-C

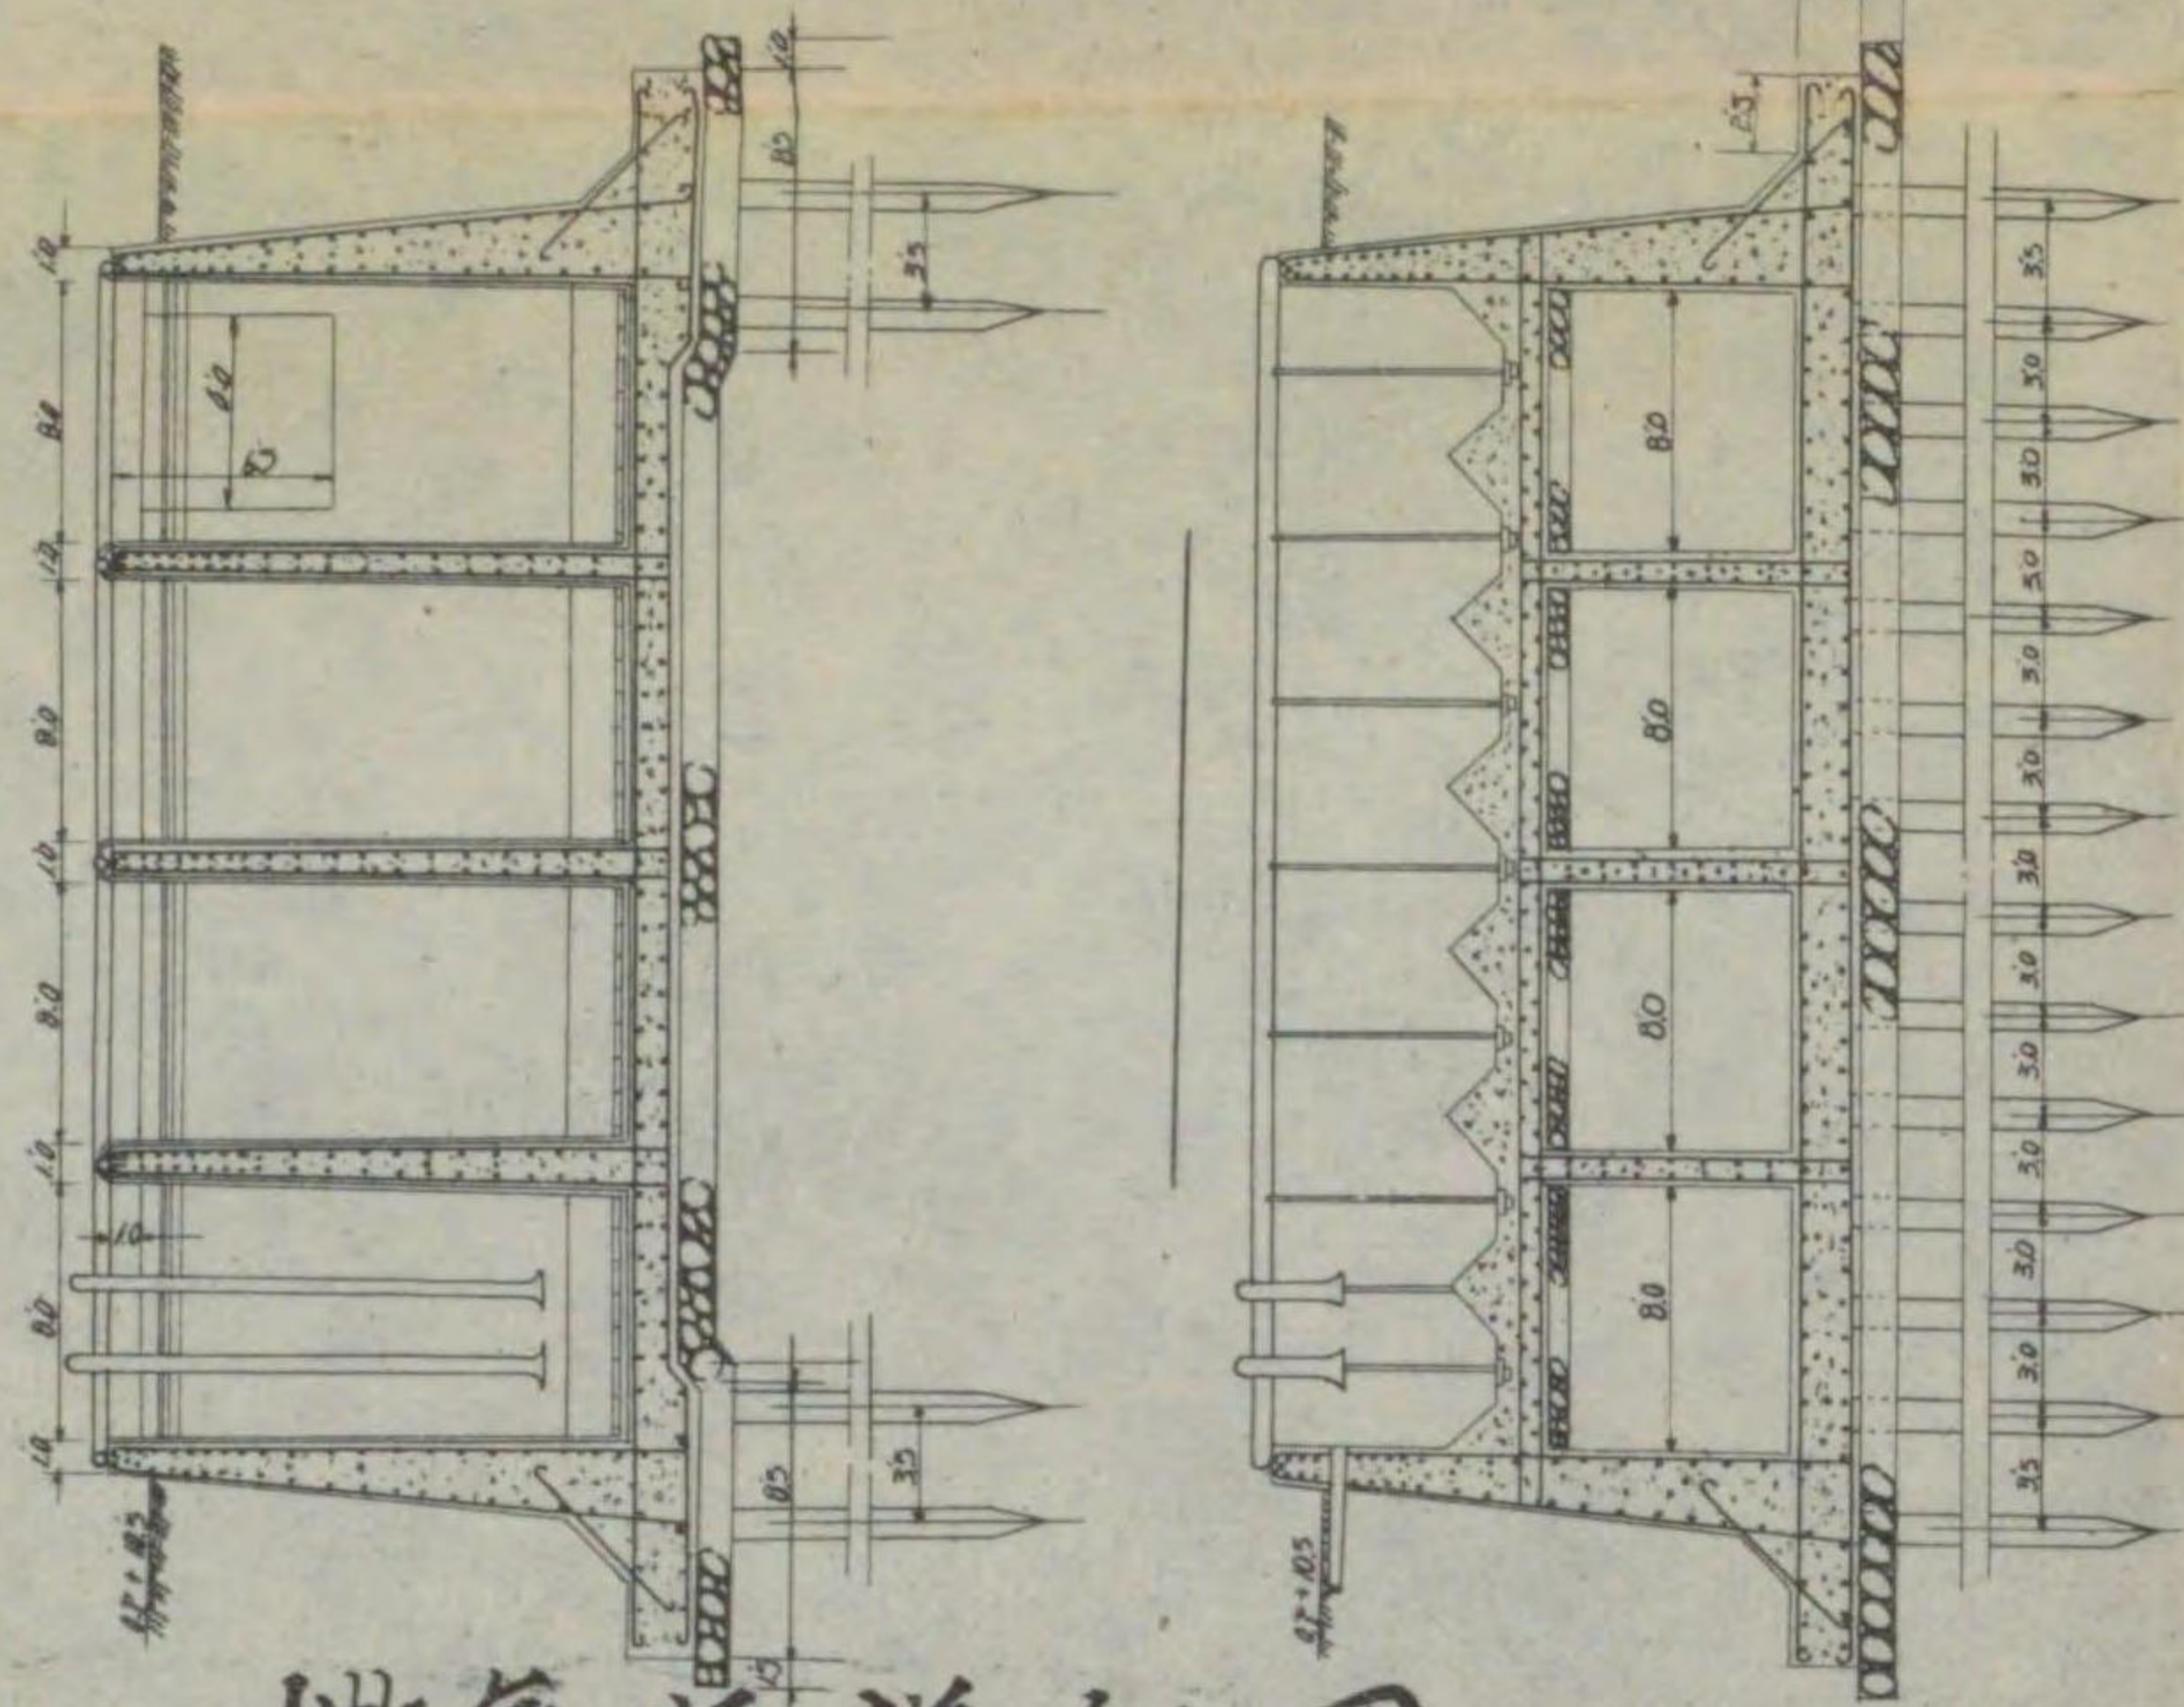


淨化槽平面圖  
曝氣槽

沈澱槽

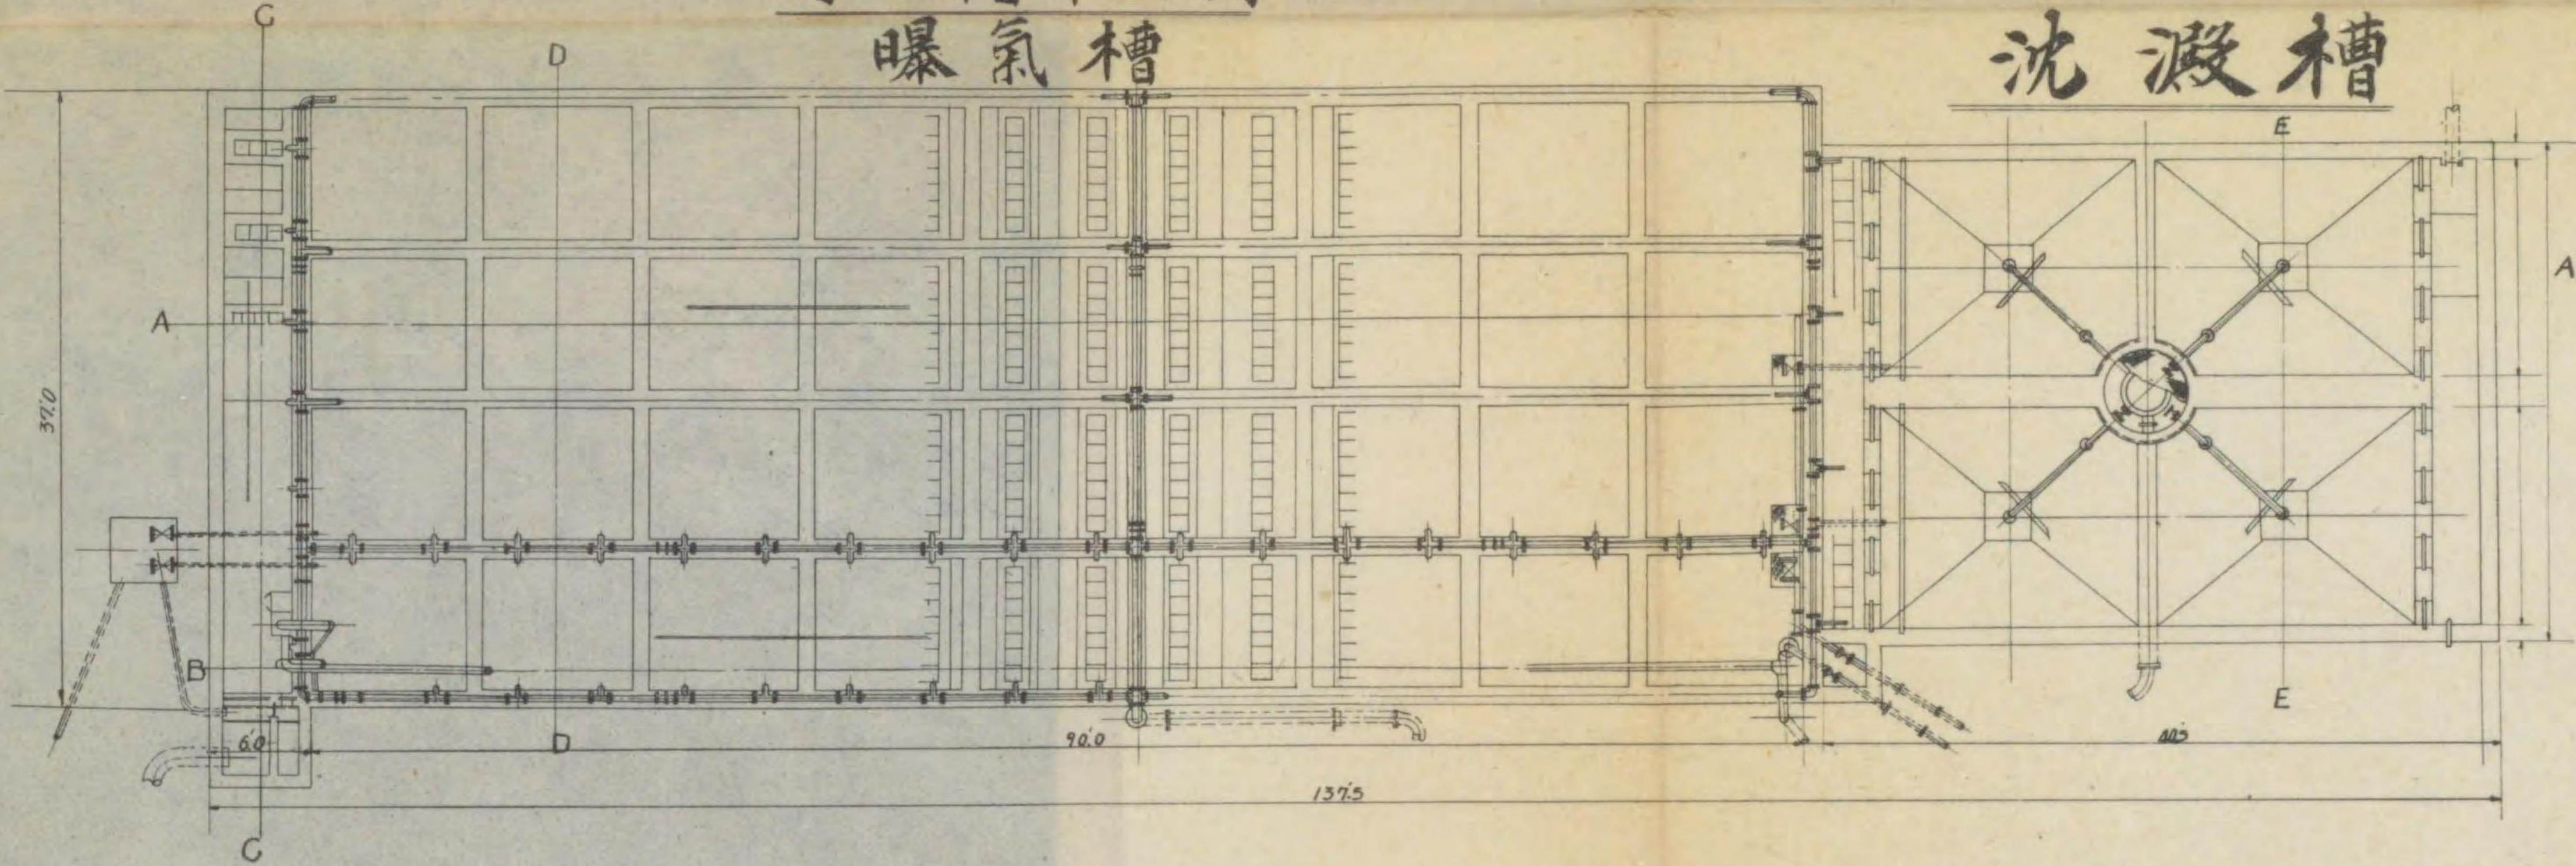


断面 E-E

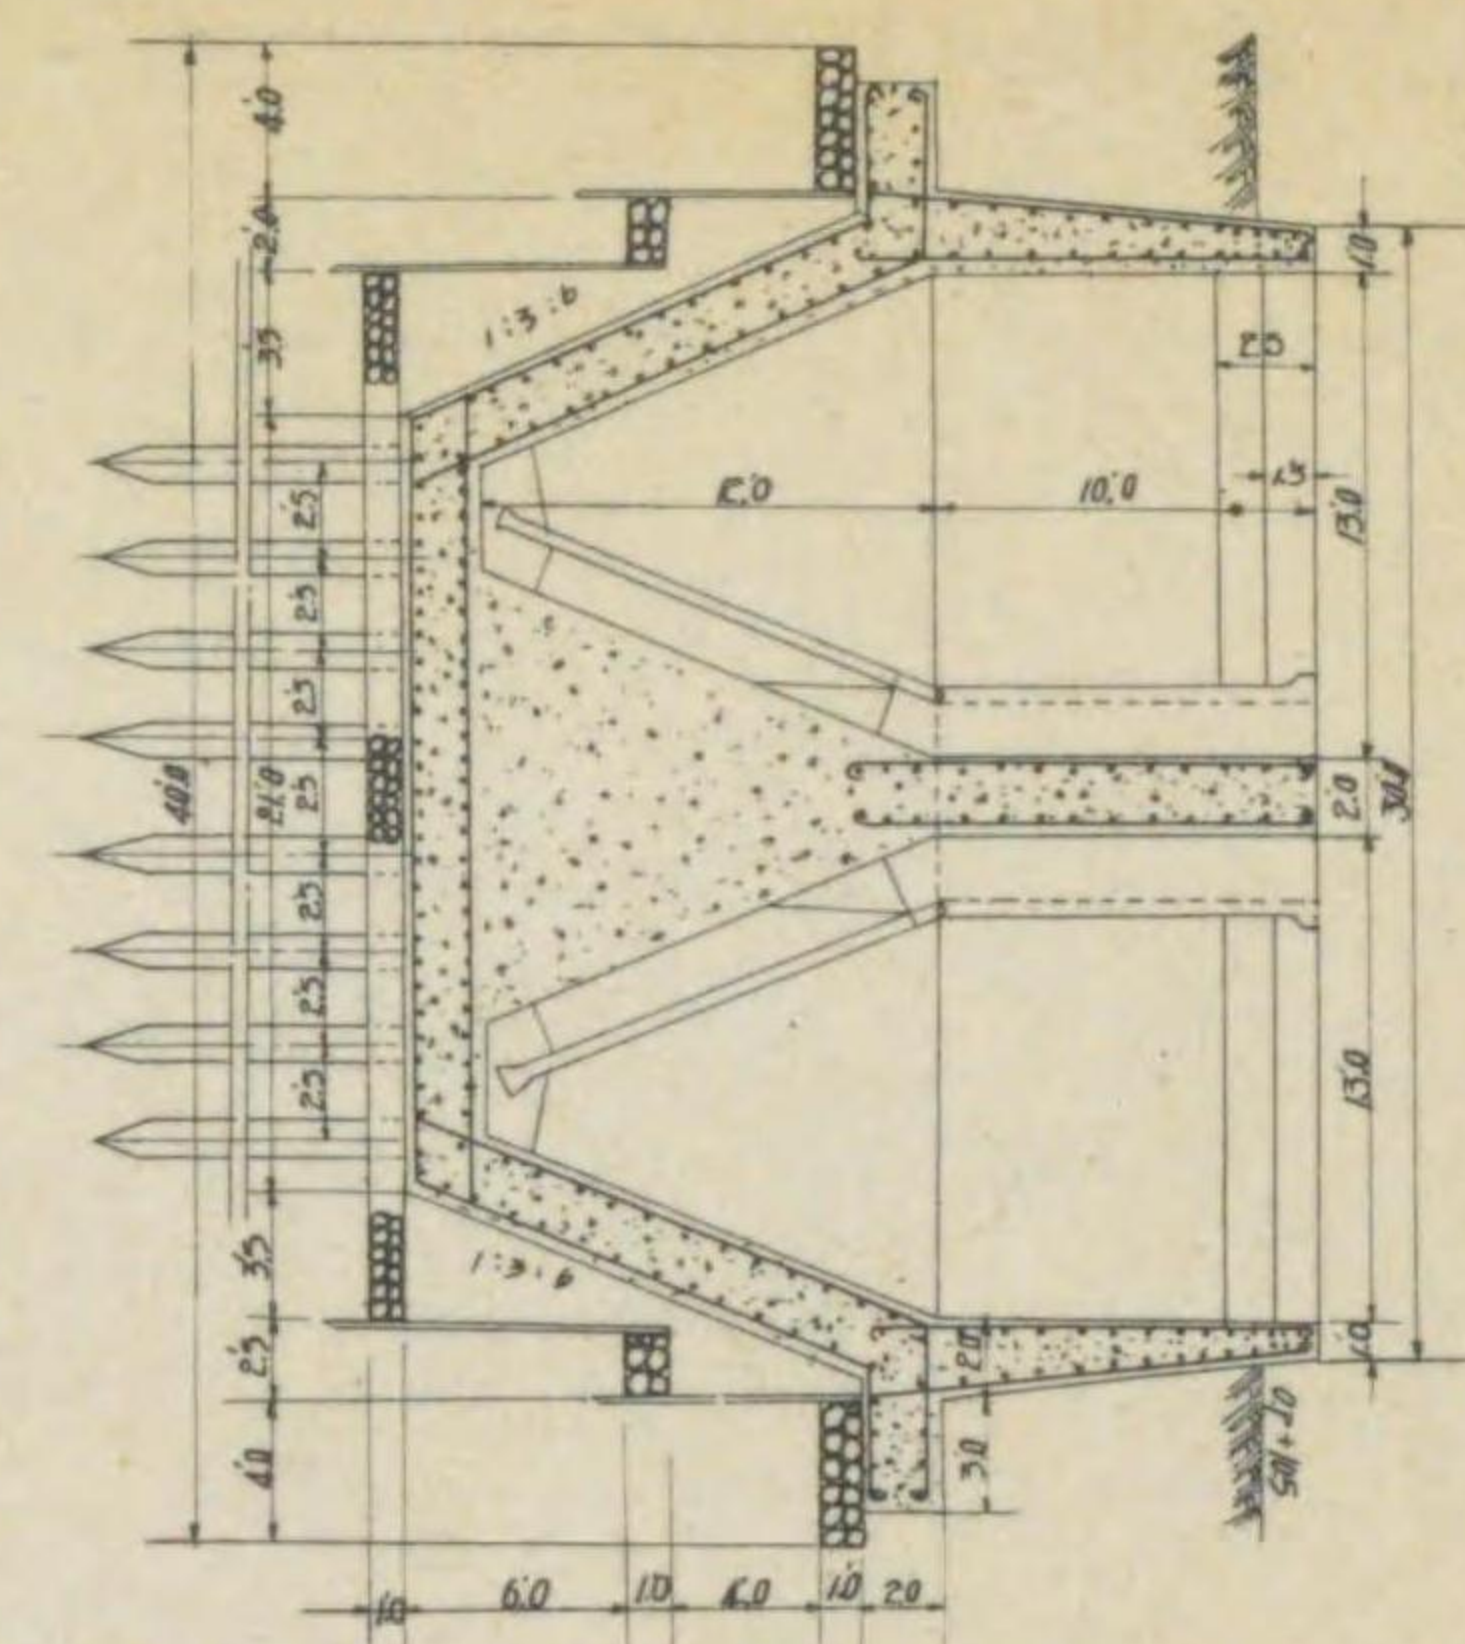

撒氣版詳細圖


断面圖

平面圖

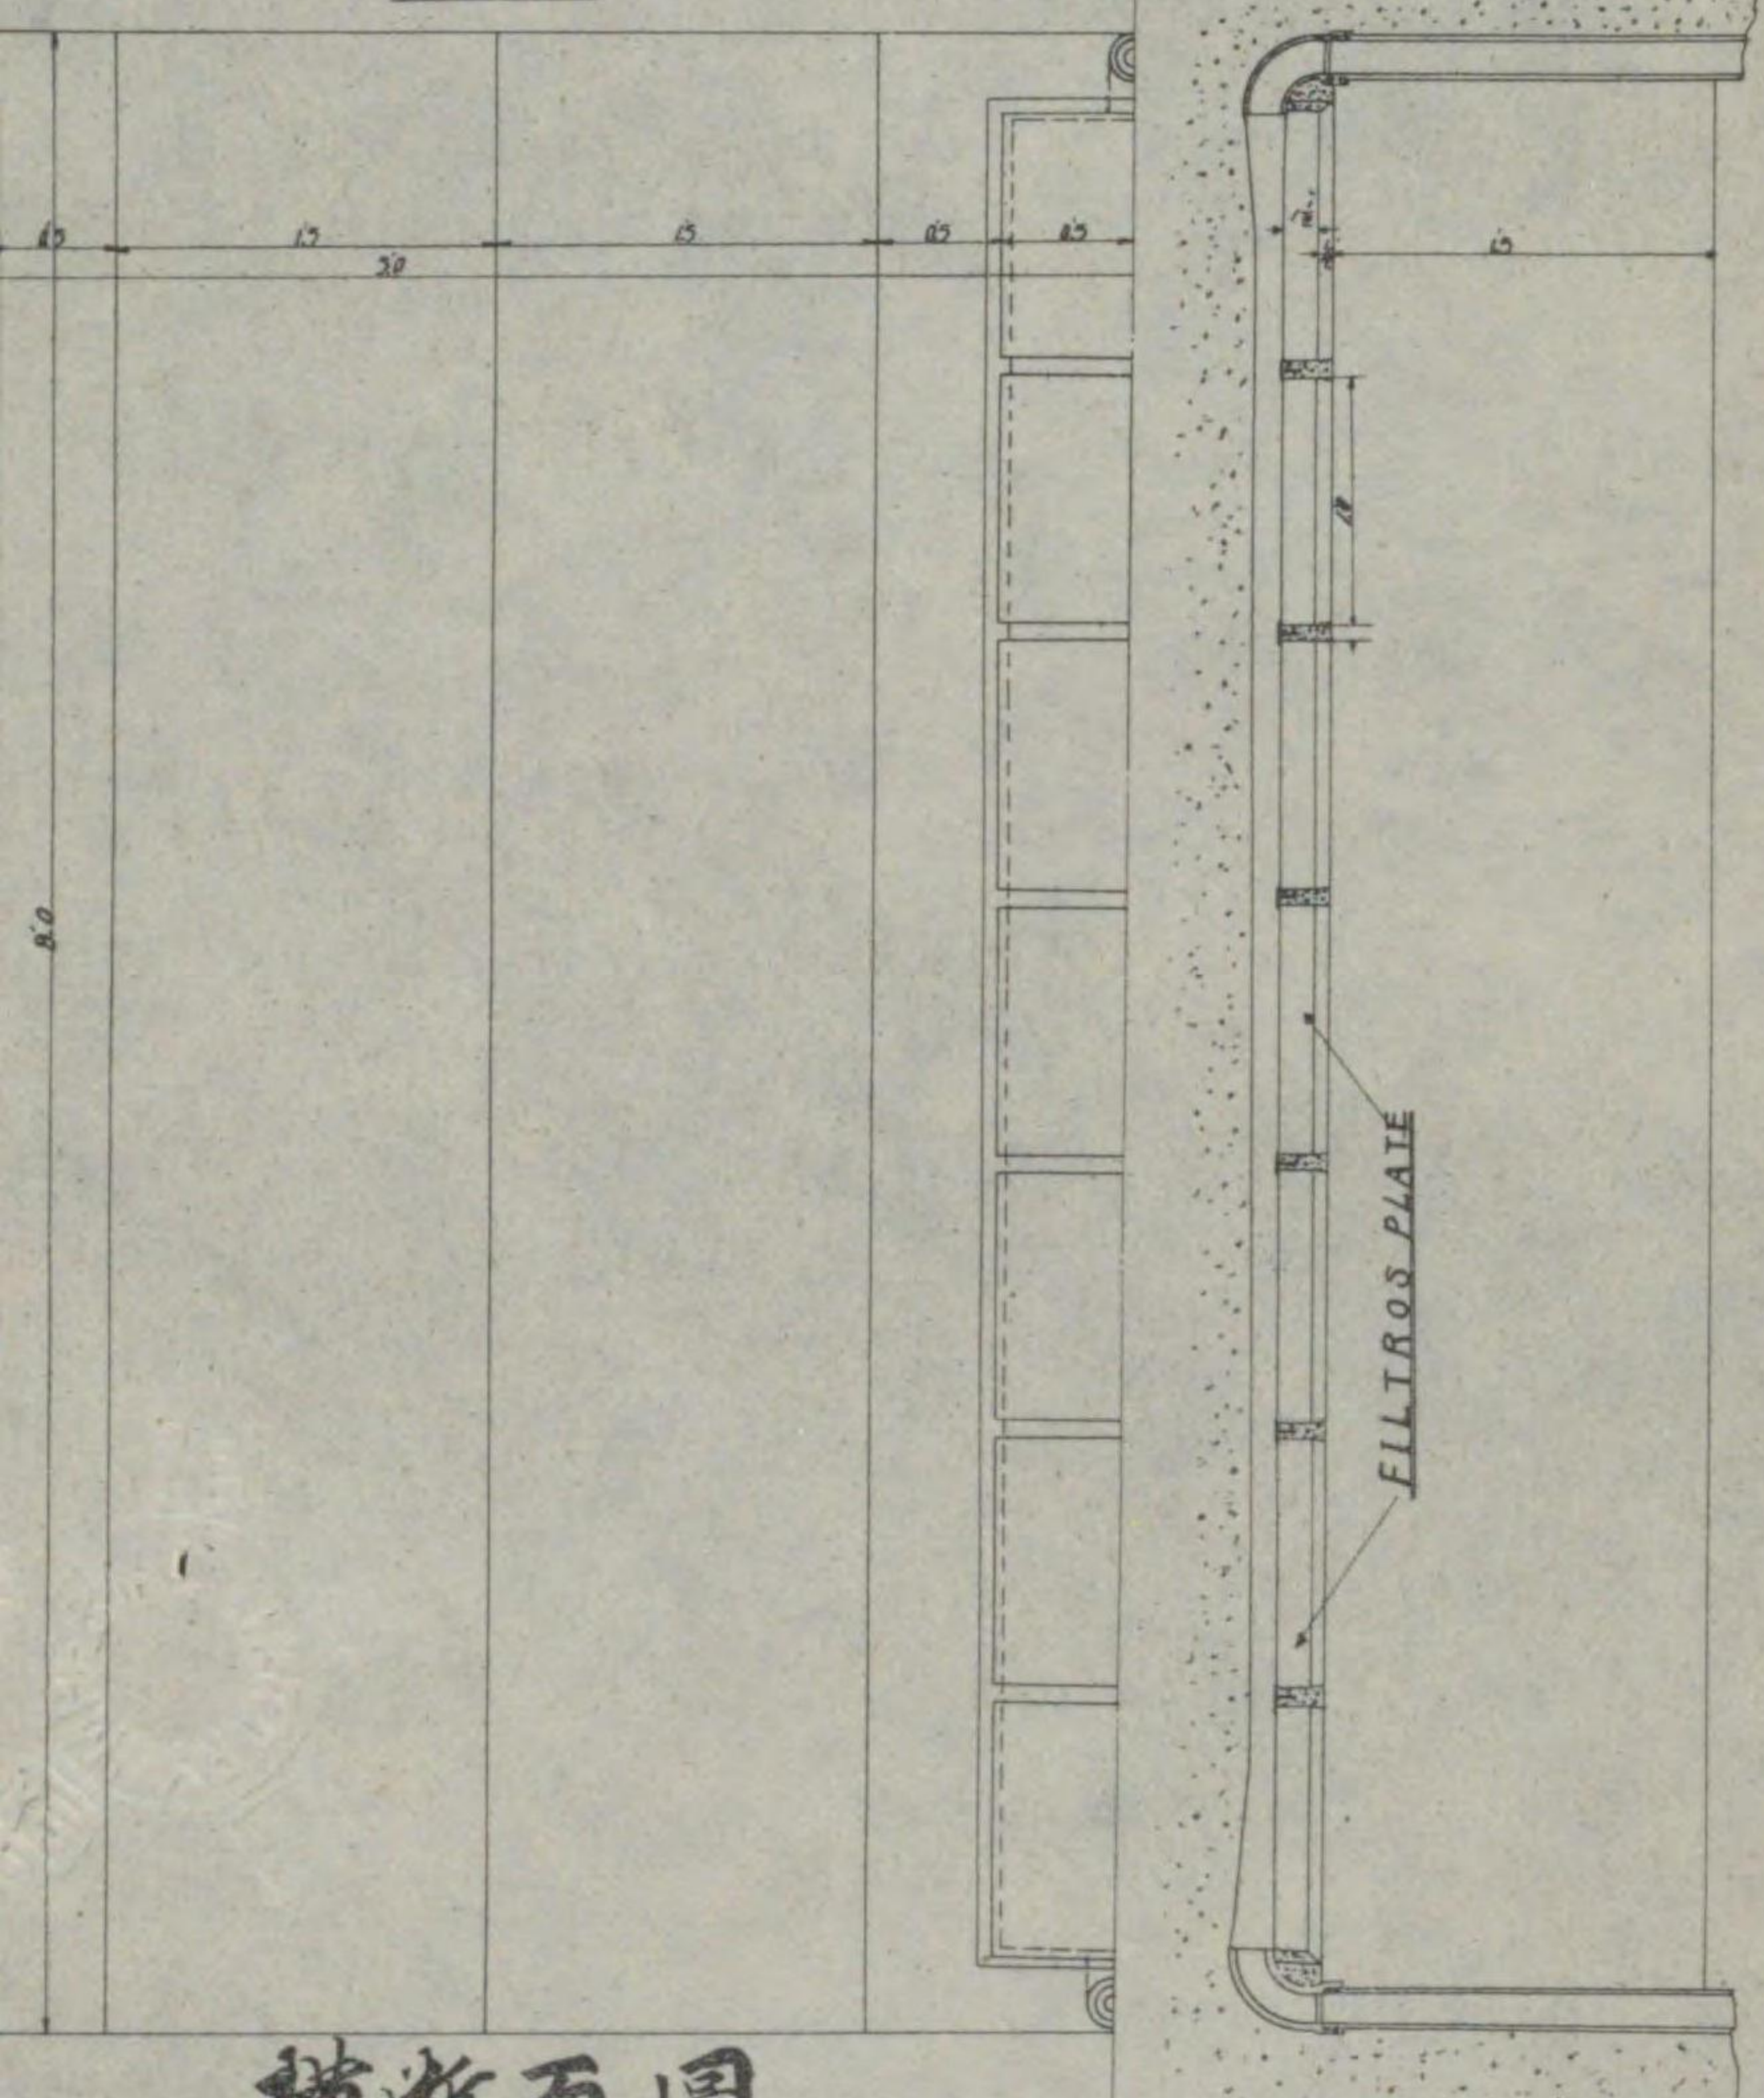


曝氣槽断面圖

沈澱槽断面圖

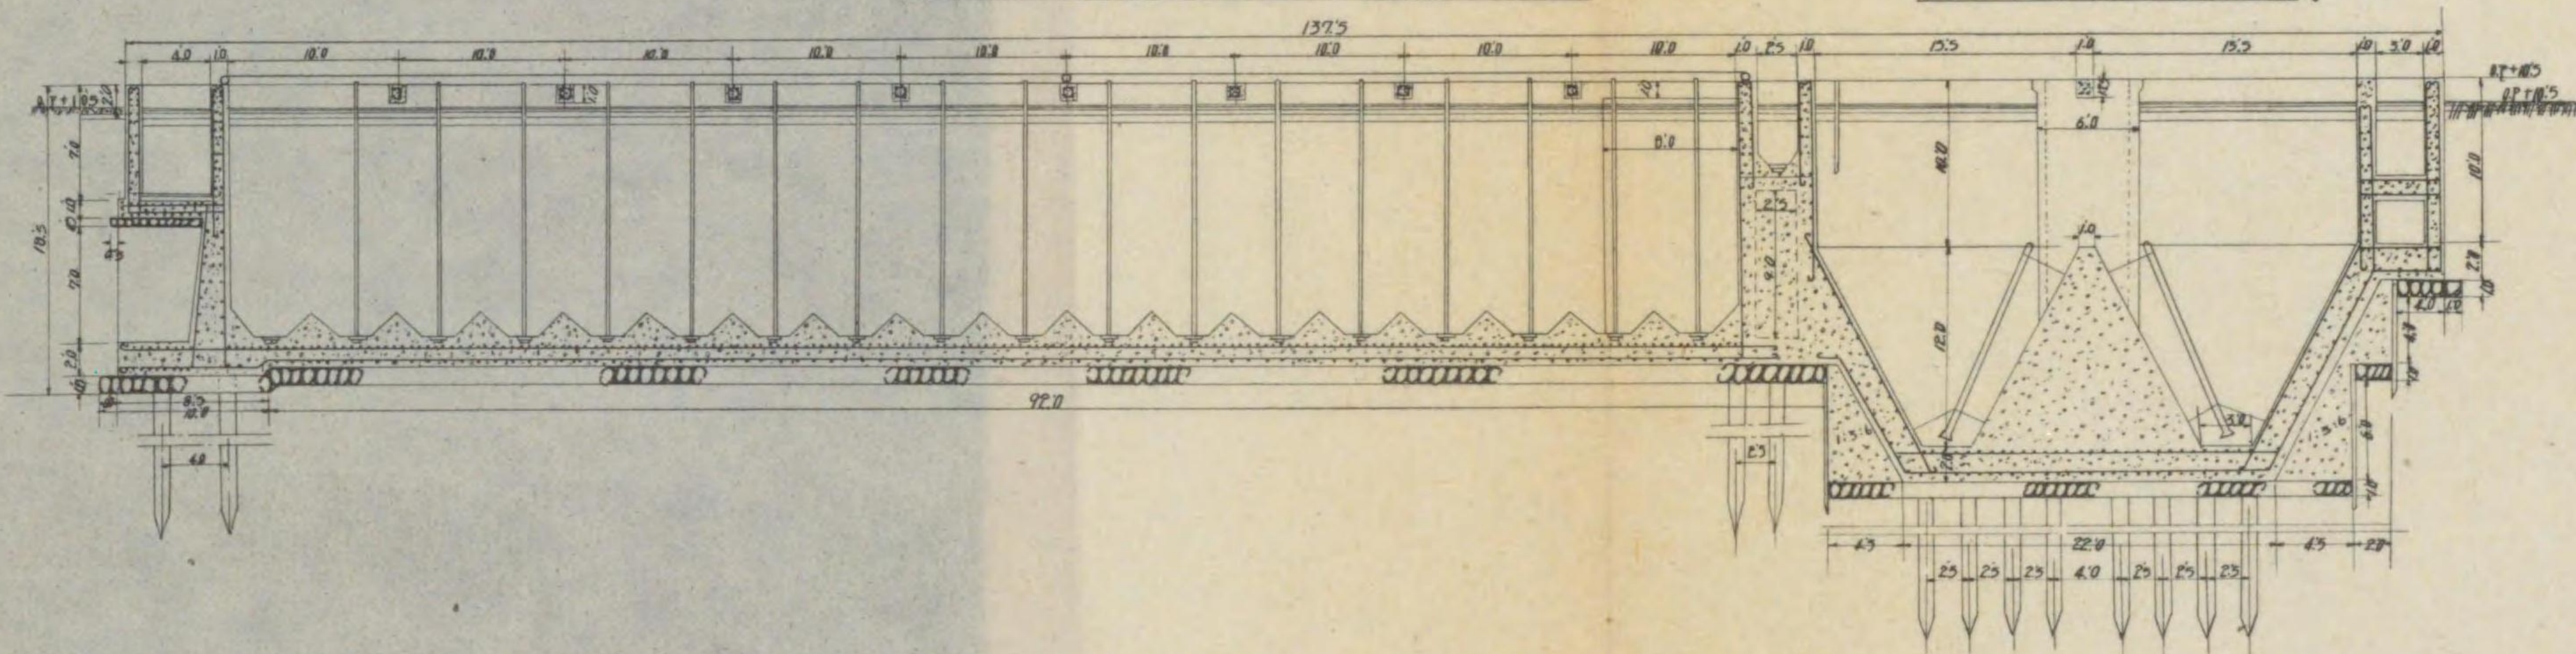


污泥再曝氣槽断面圖

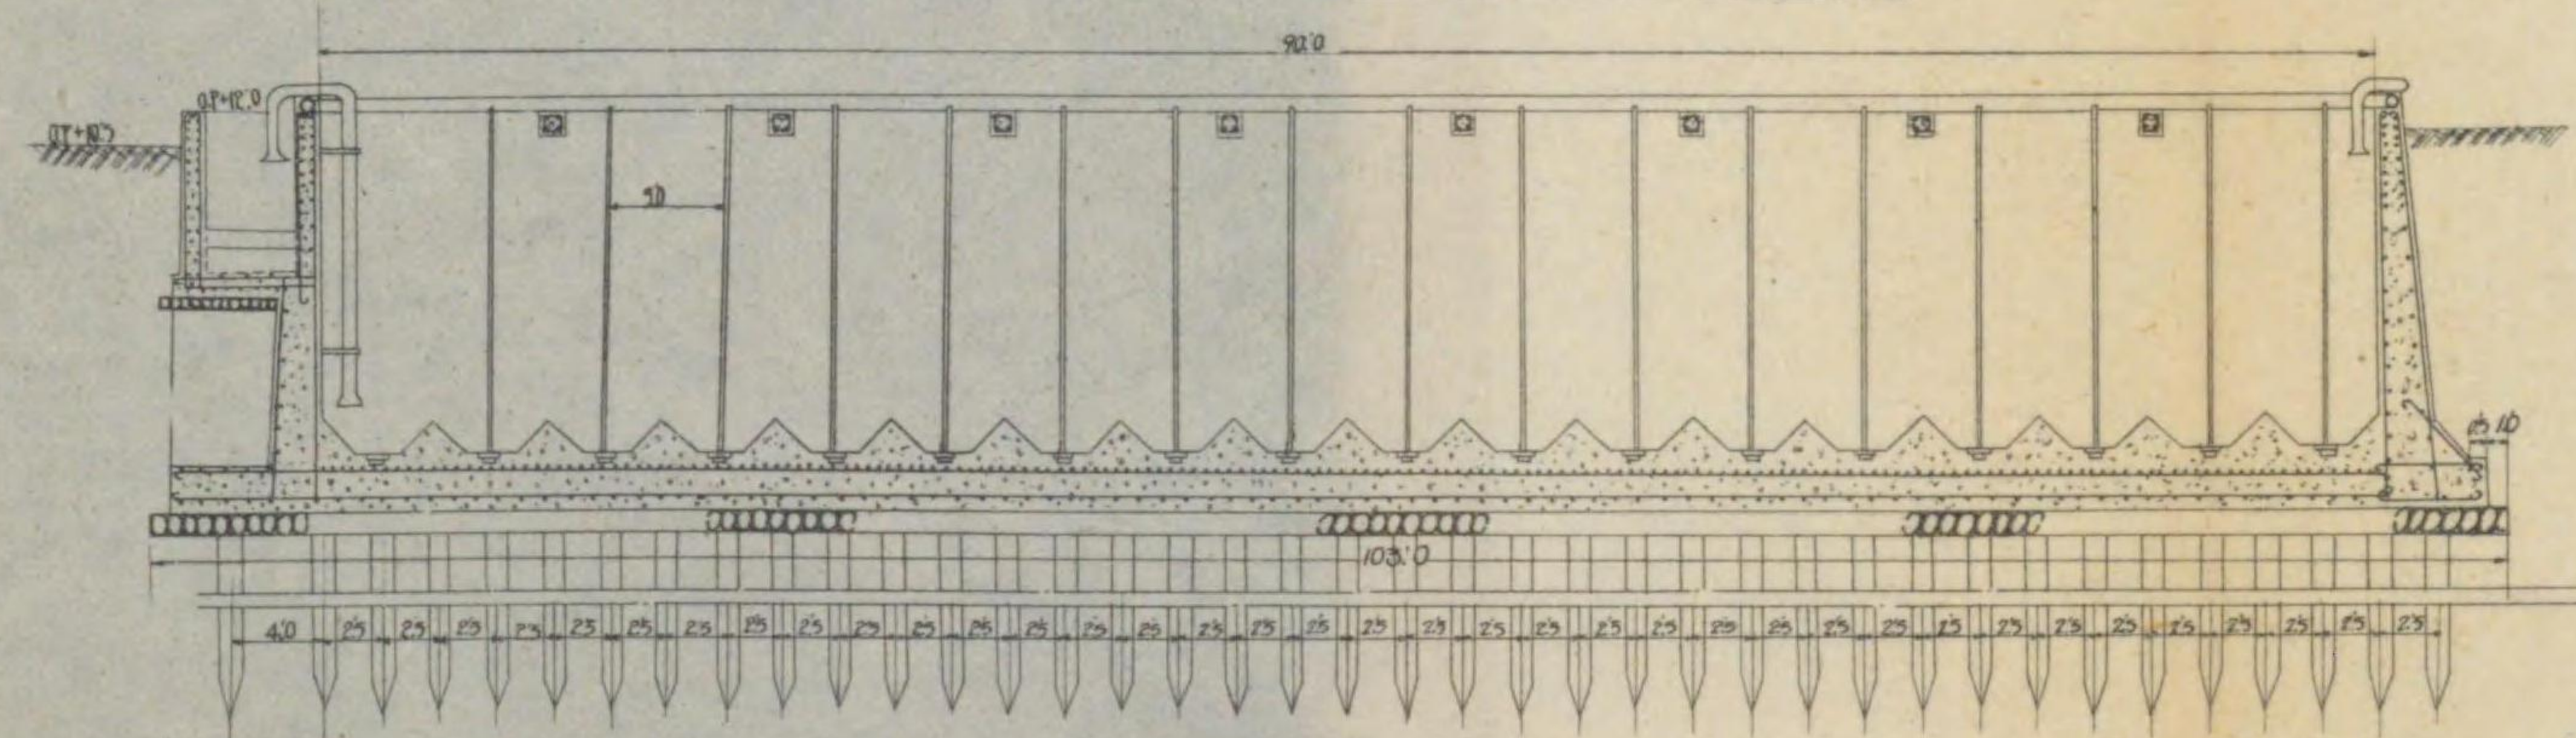


送氣管取付詳細圖

側面

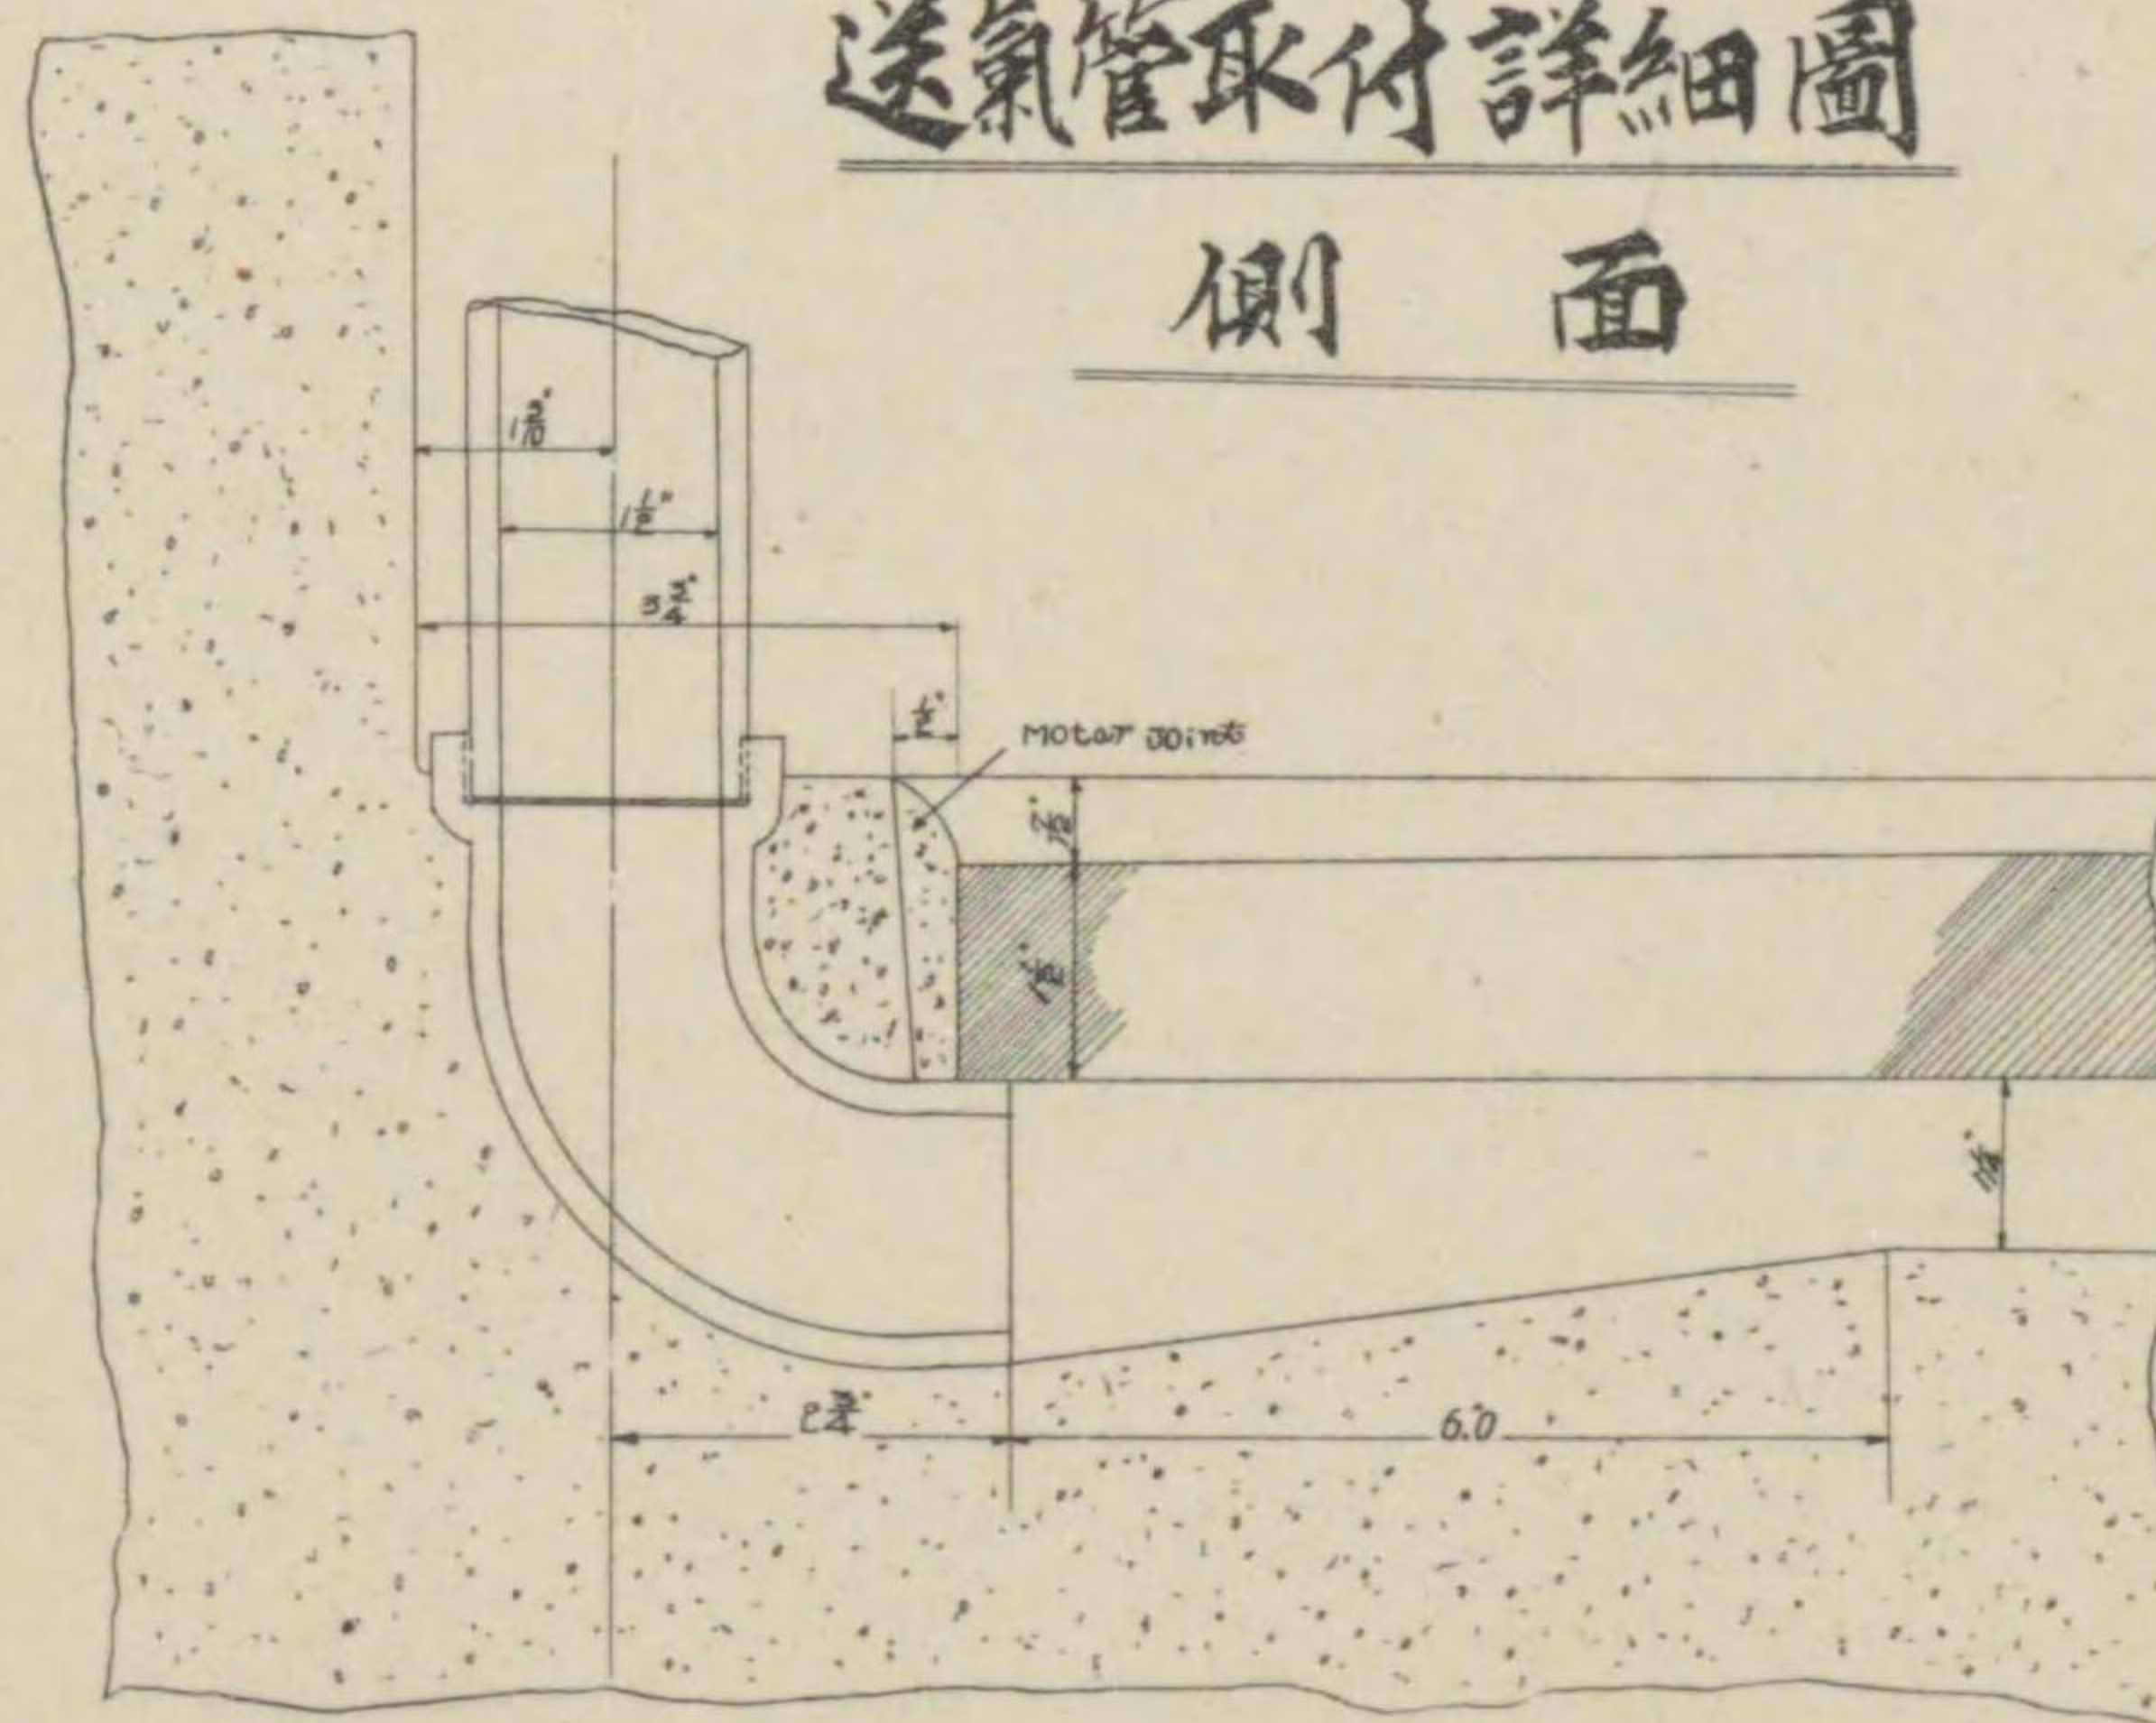


横断面圖

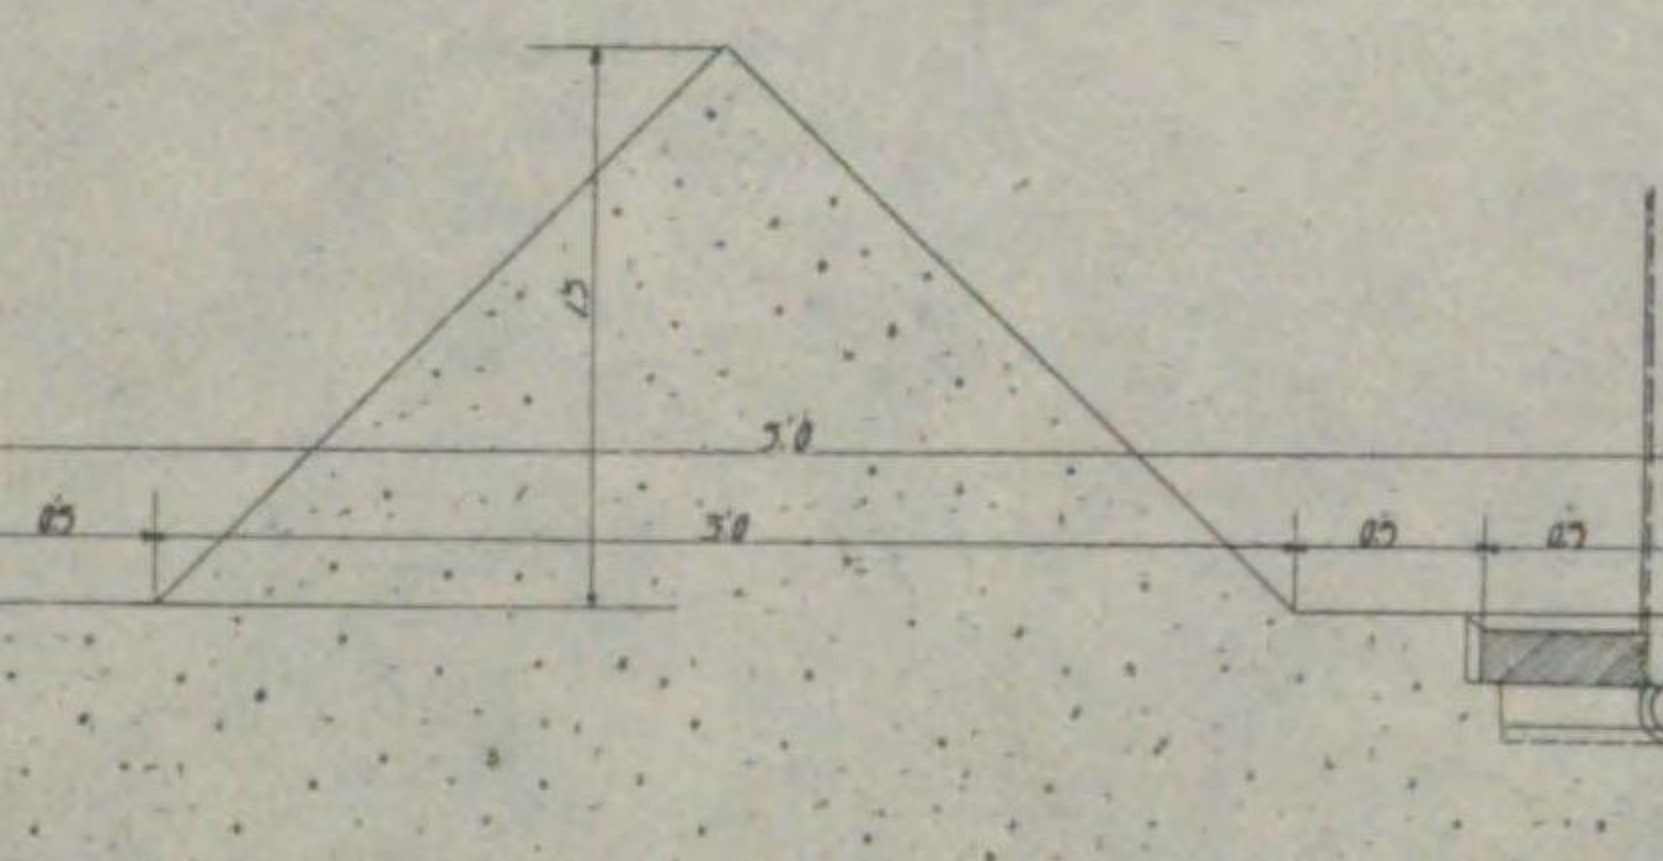





断面D-D

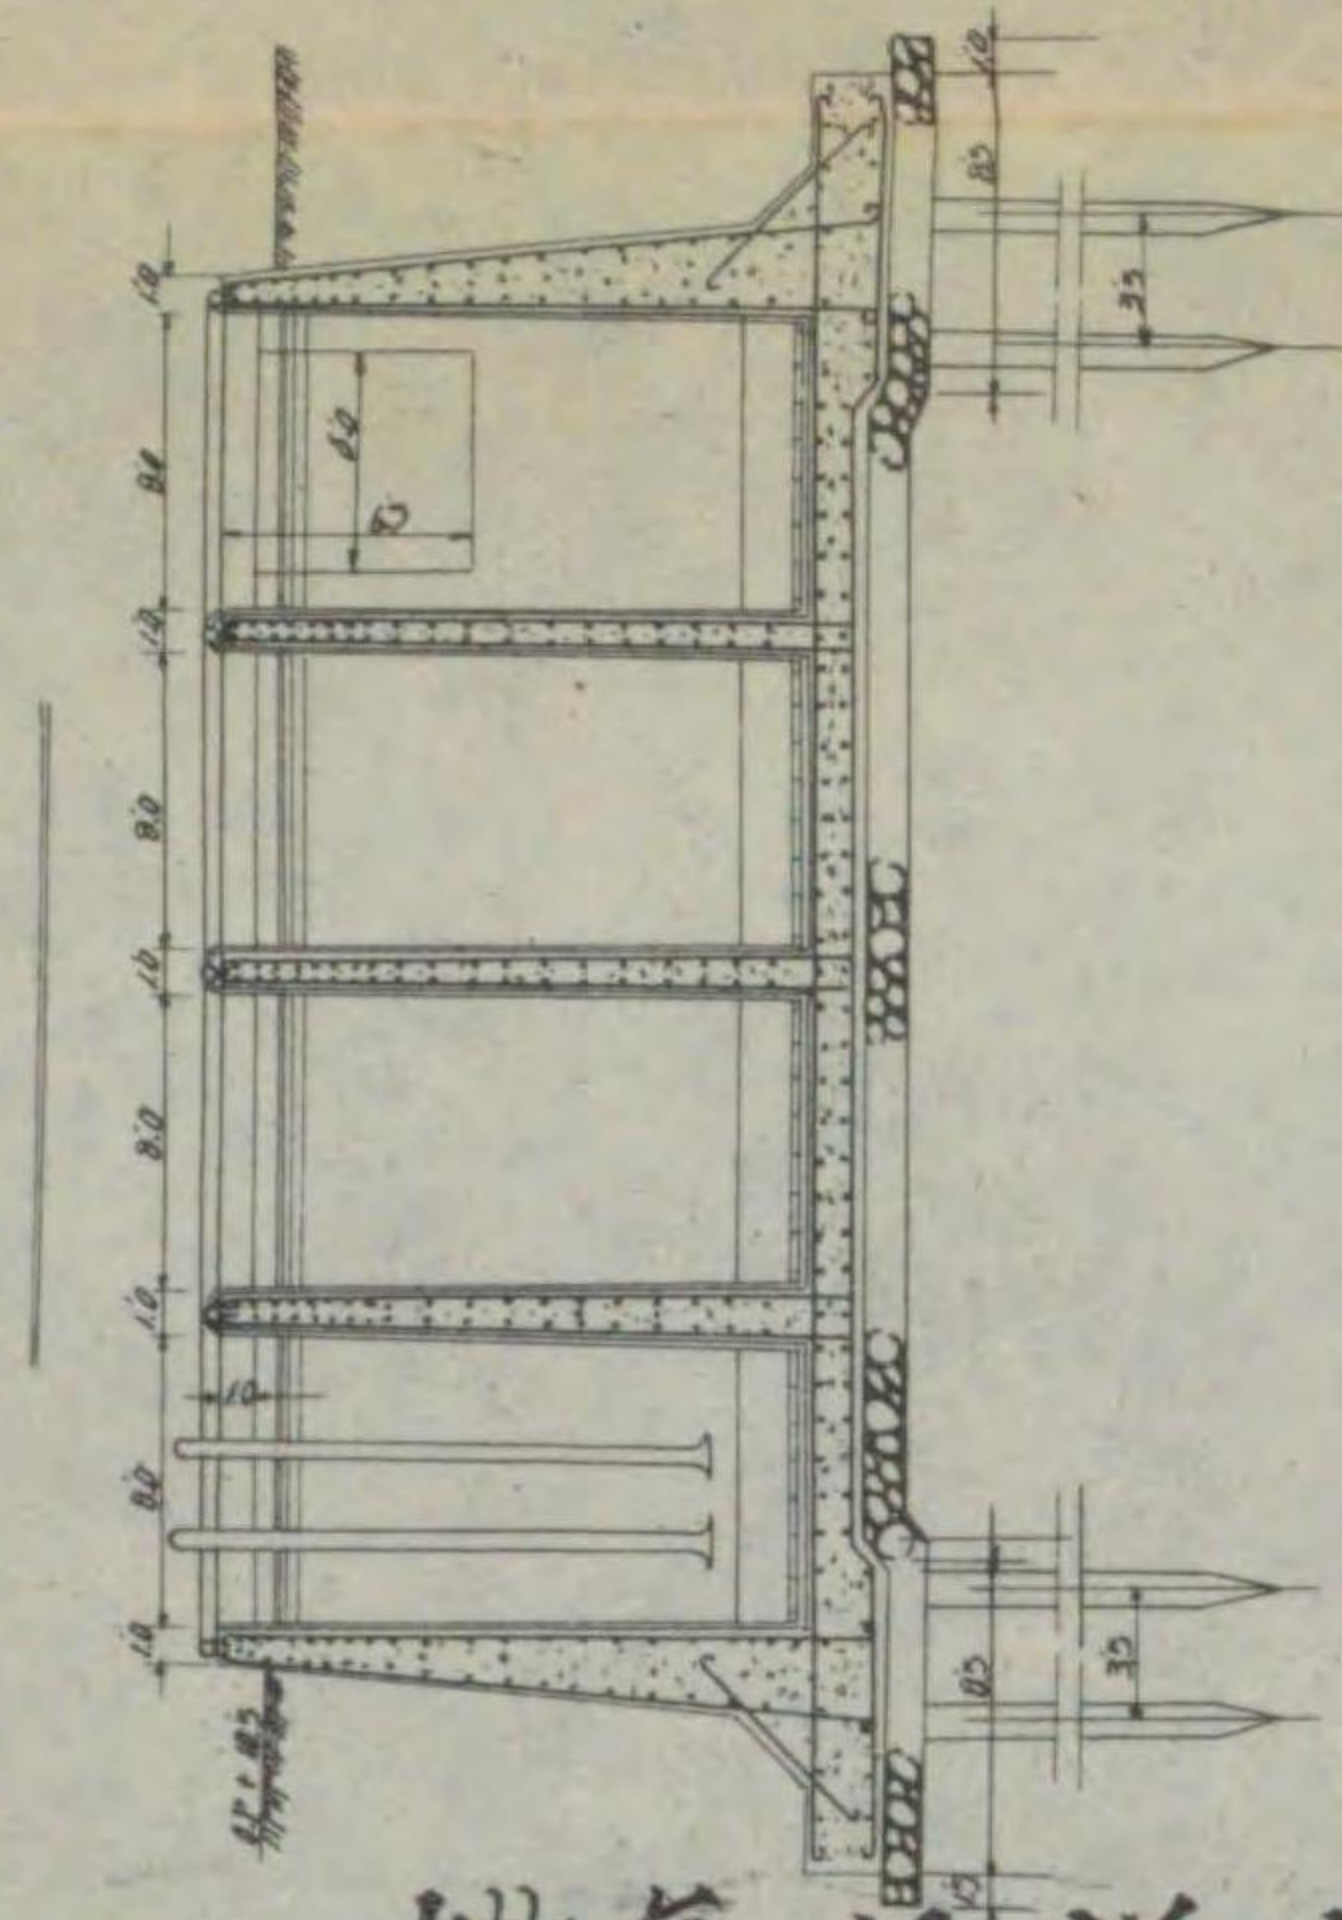


断面C-C

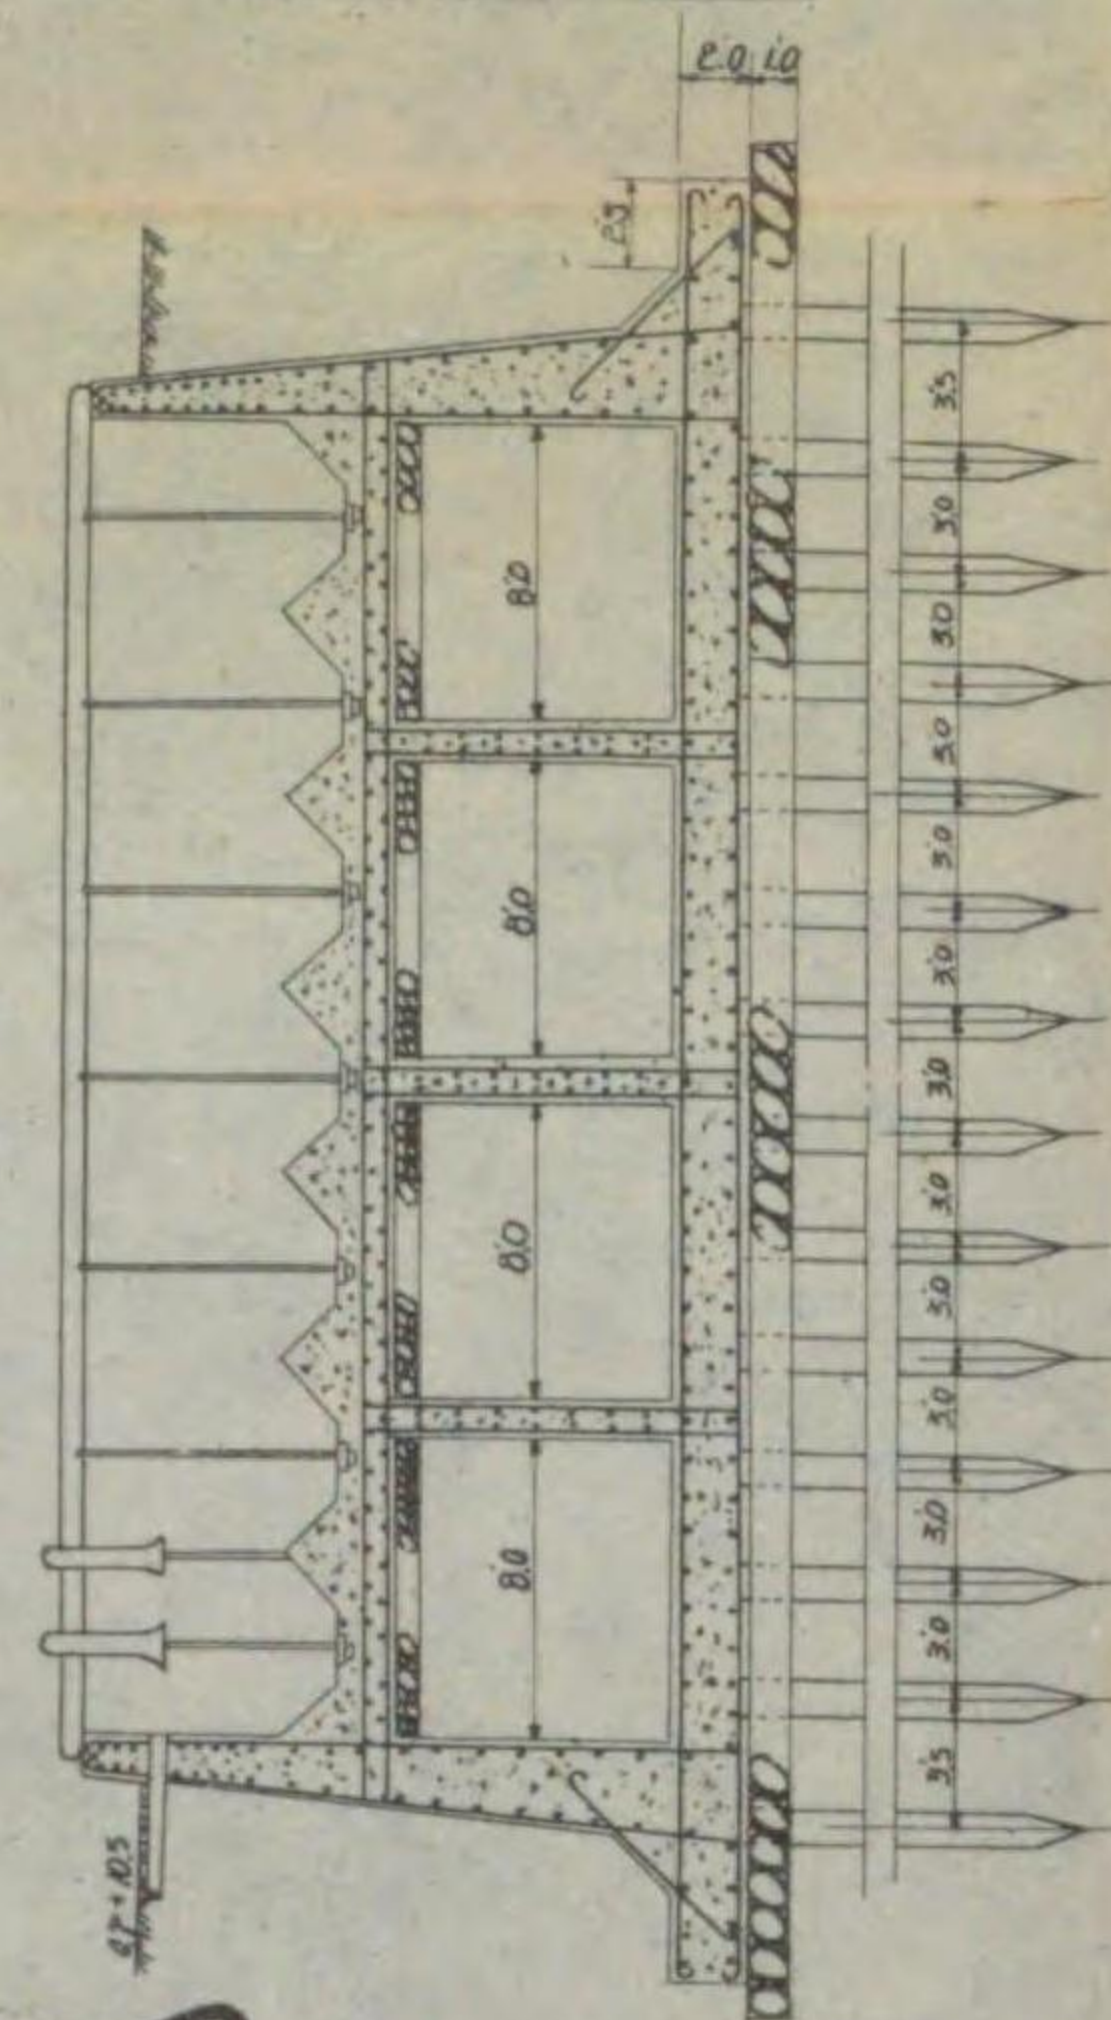

淨化槽平面圖  
曝氣槽

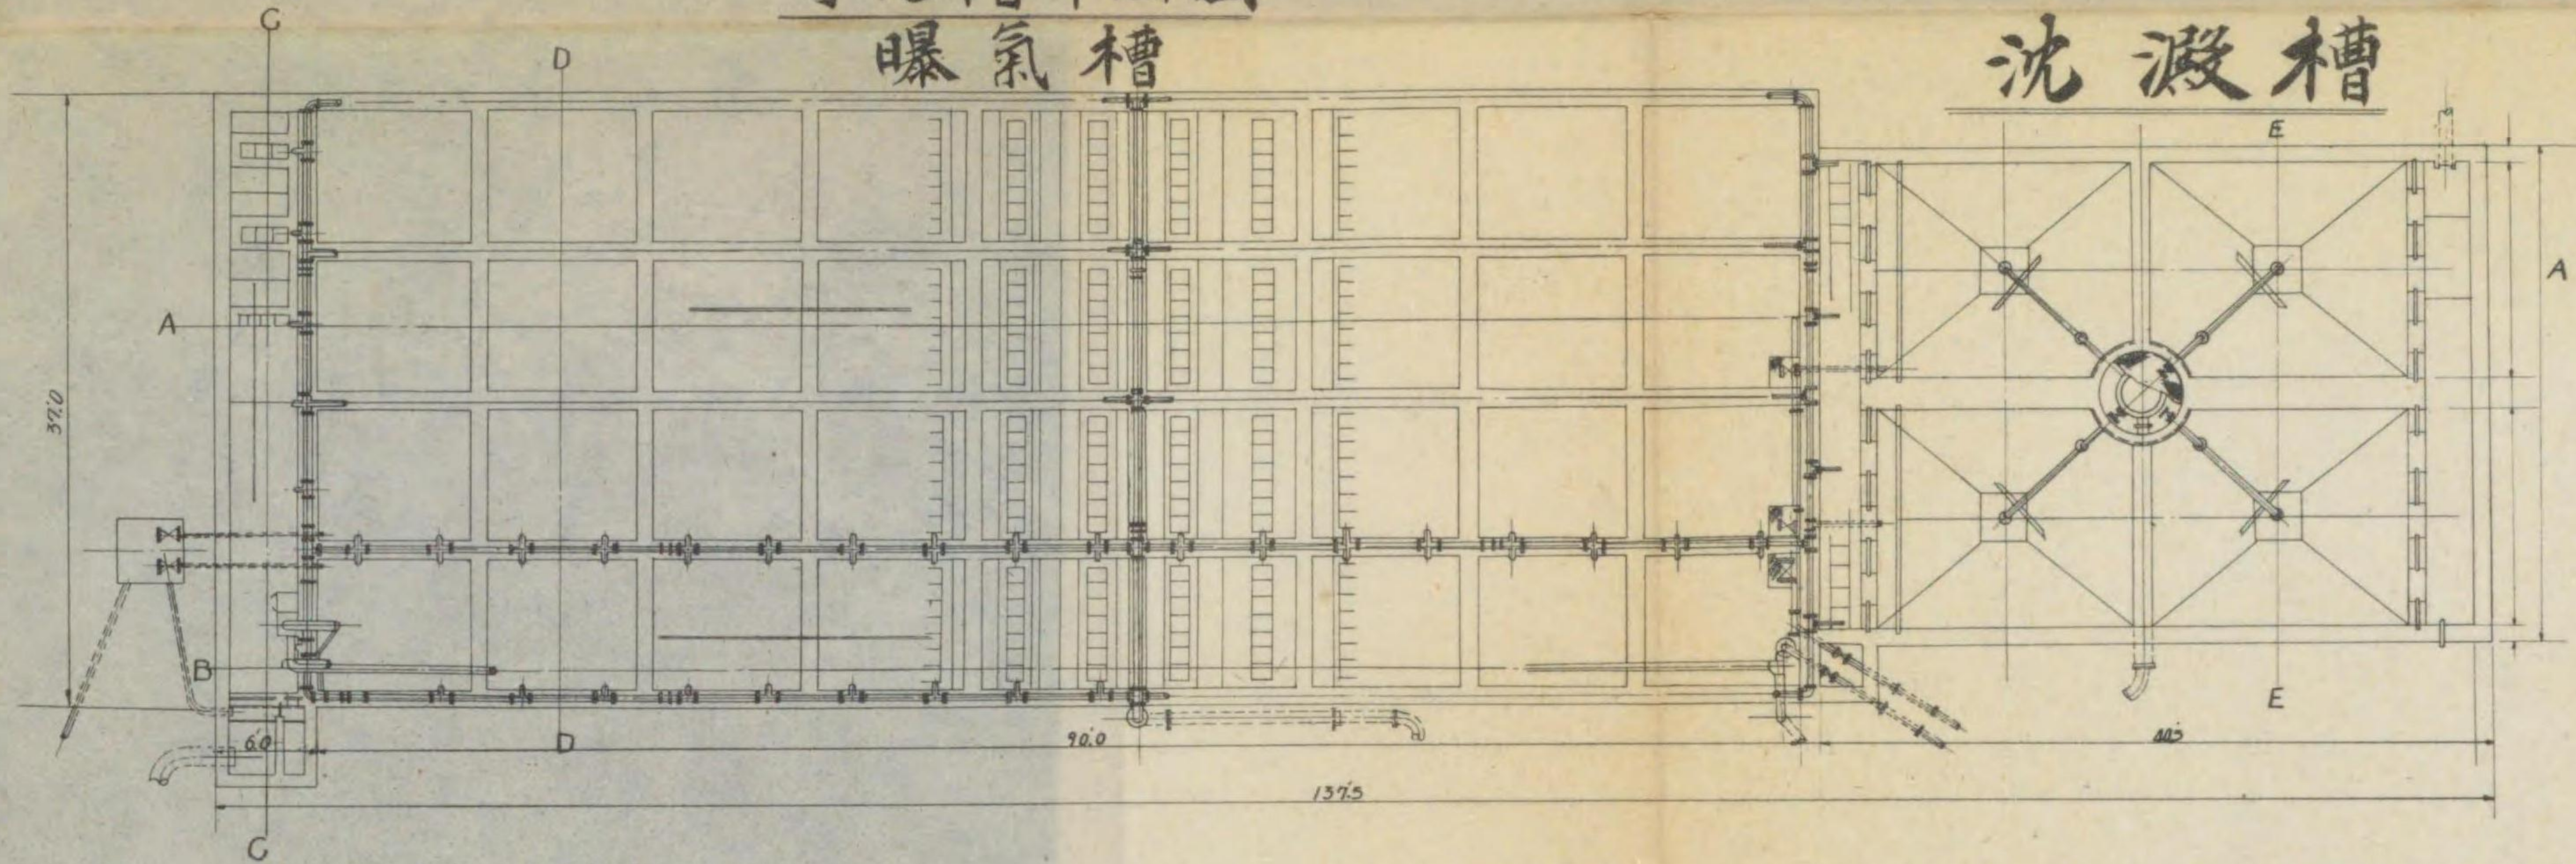


断面E

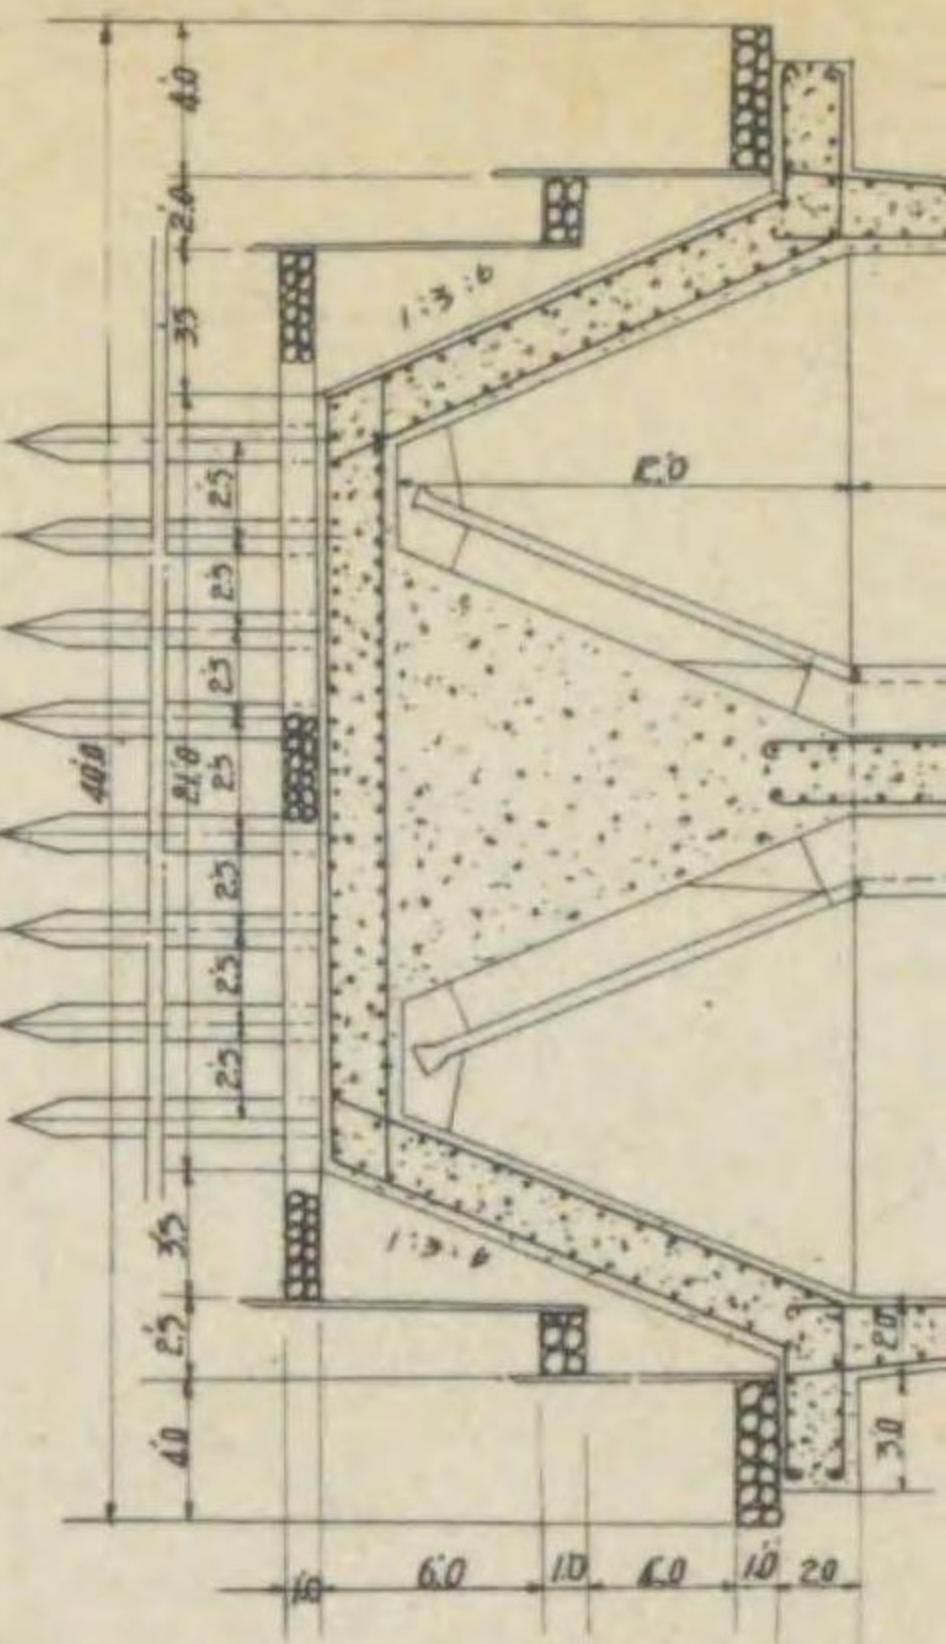

撒氣版詳細圖


平面圖

断面圖

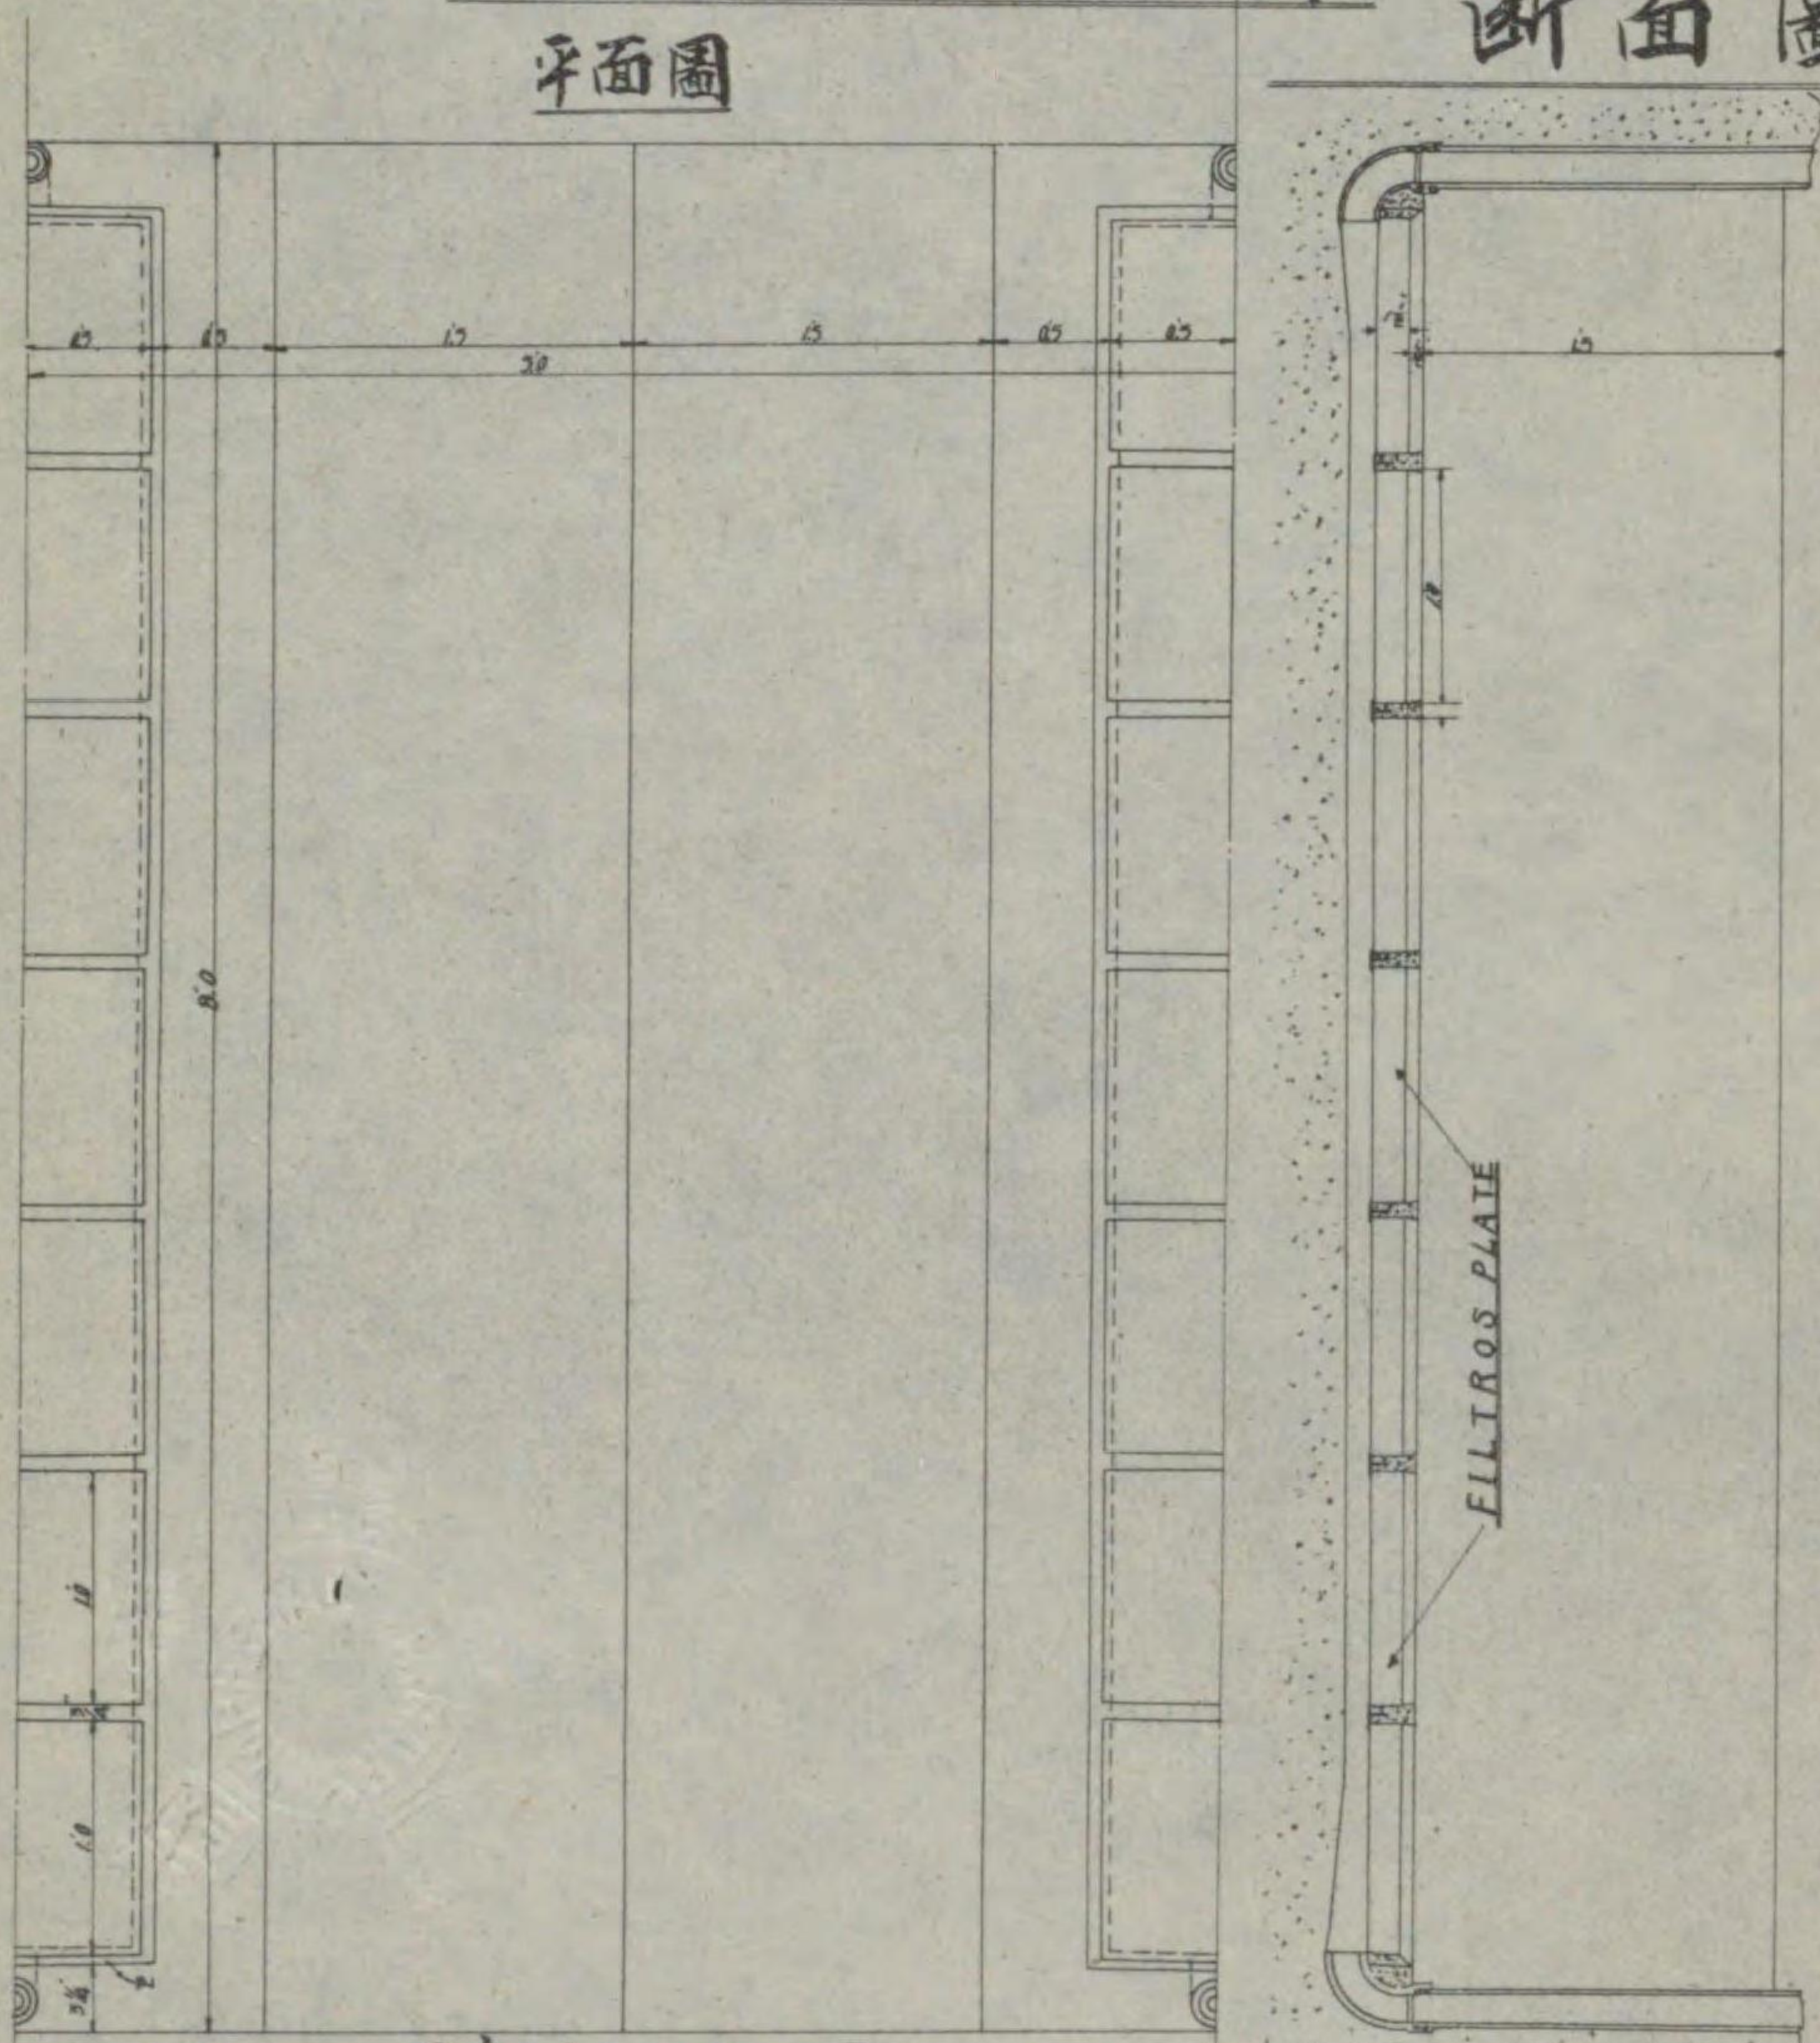


曝氣槽断面圖

沈澱槽断面圖

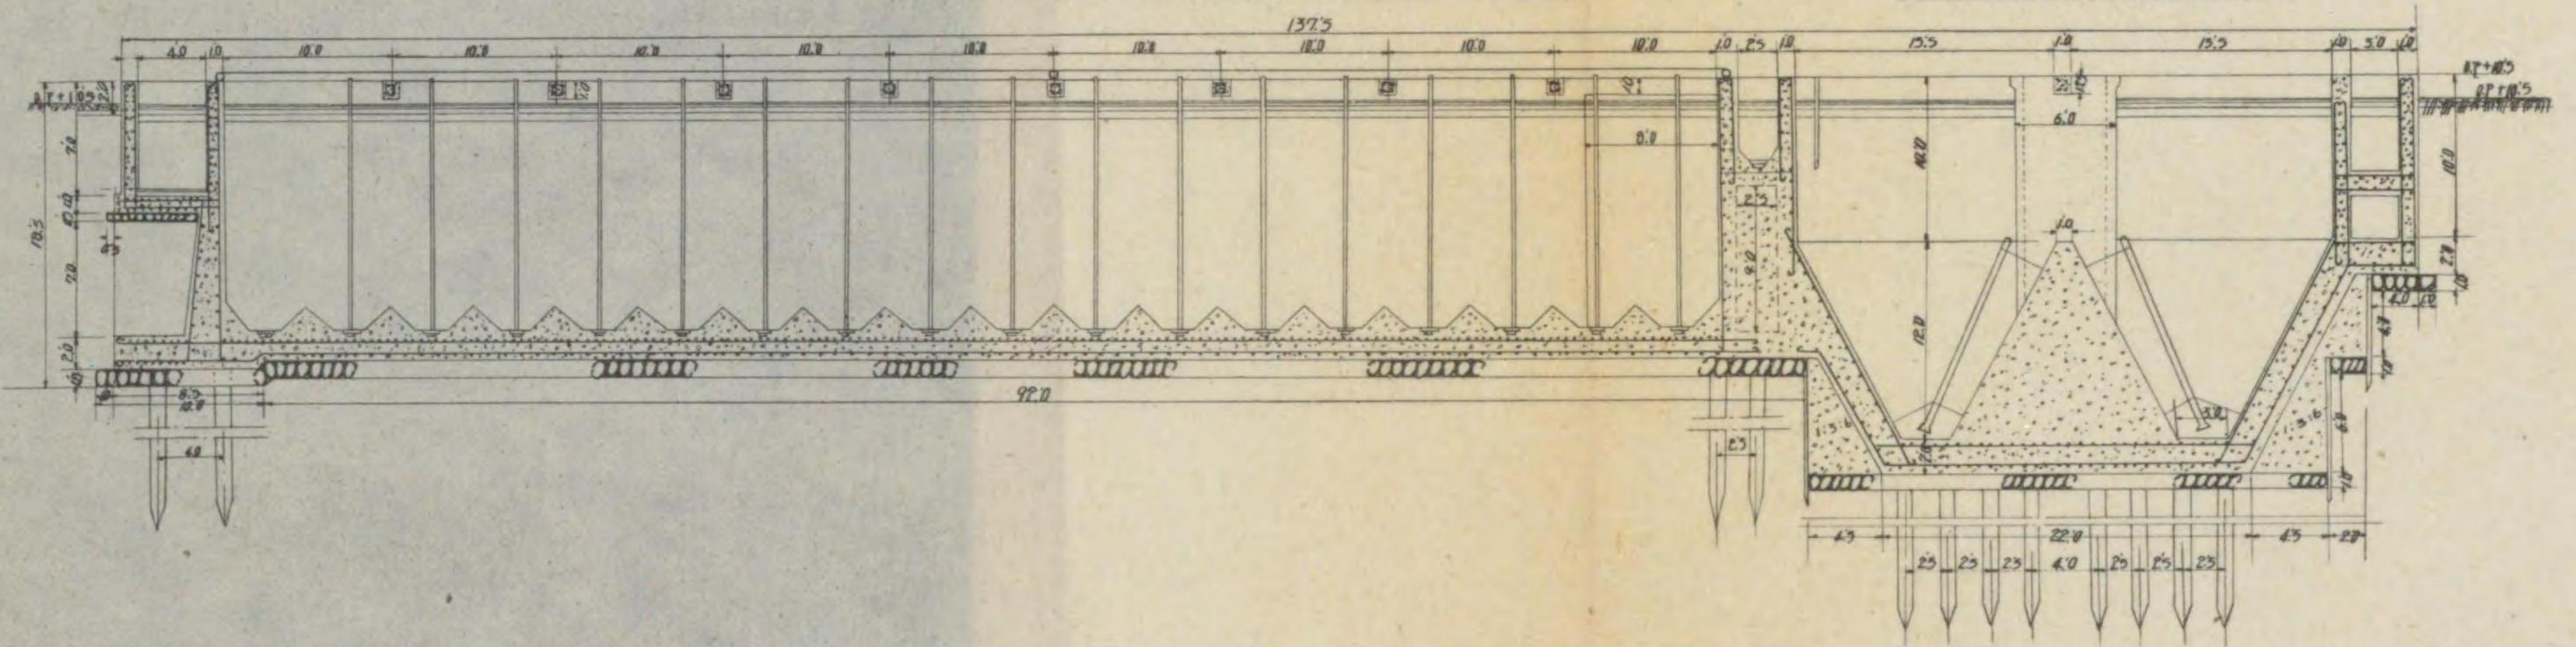


汚泥再曝氣槽断面圖

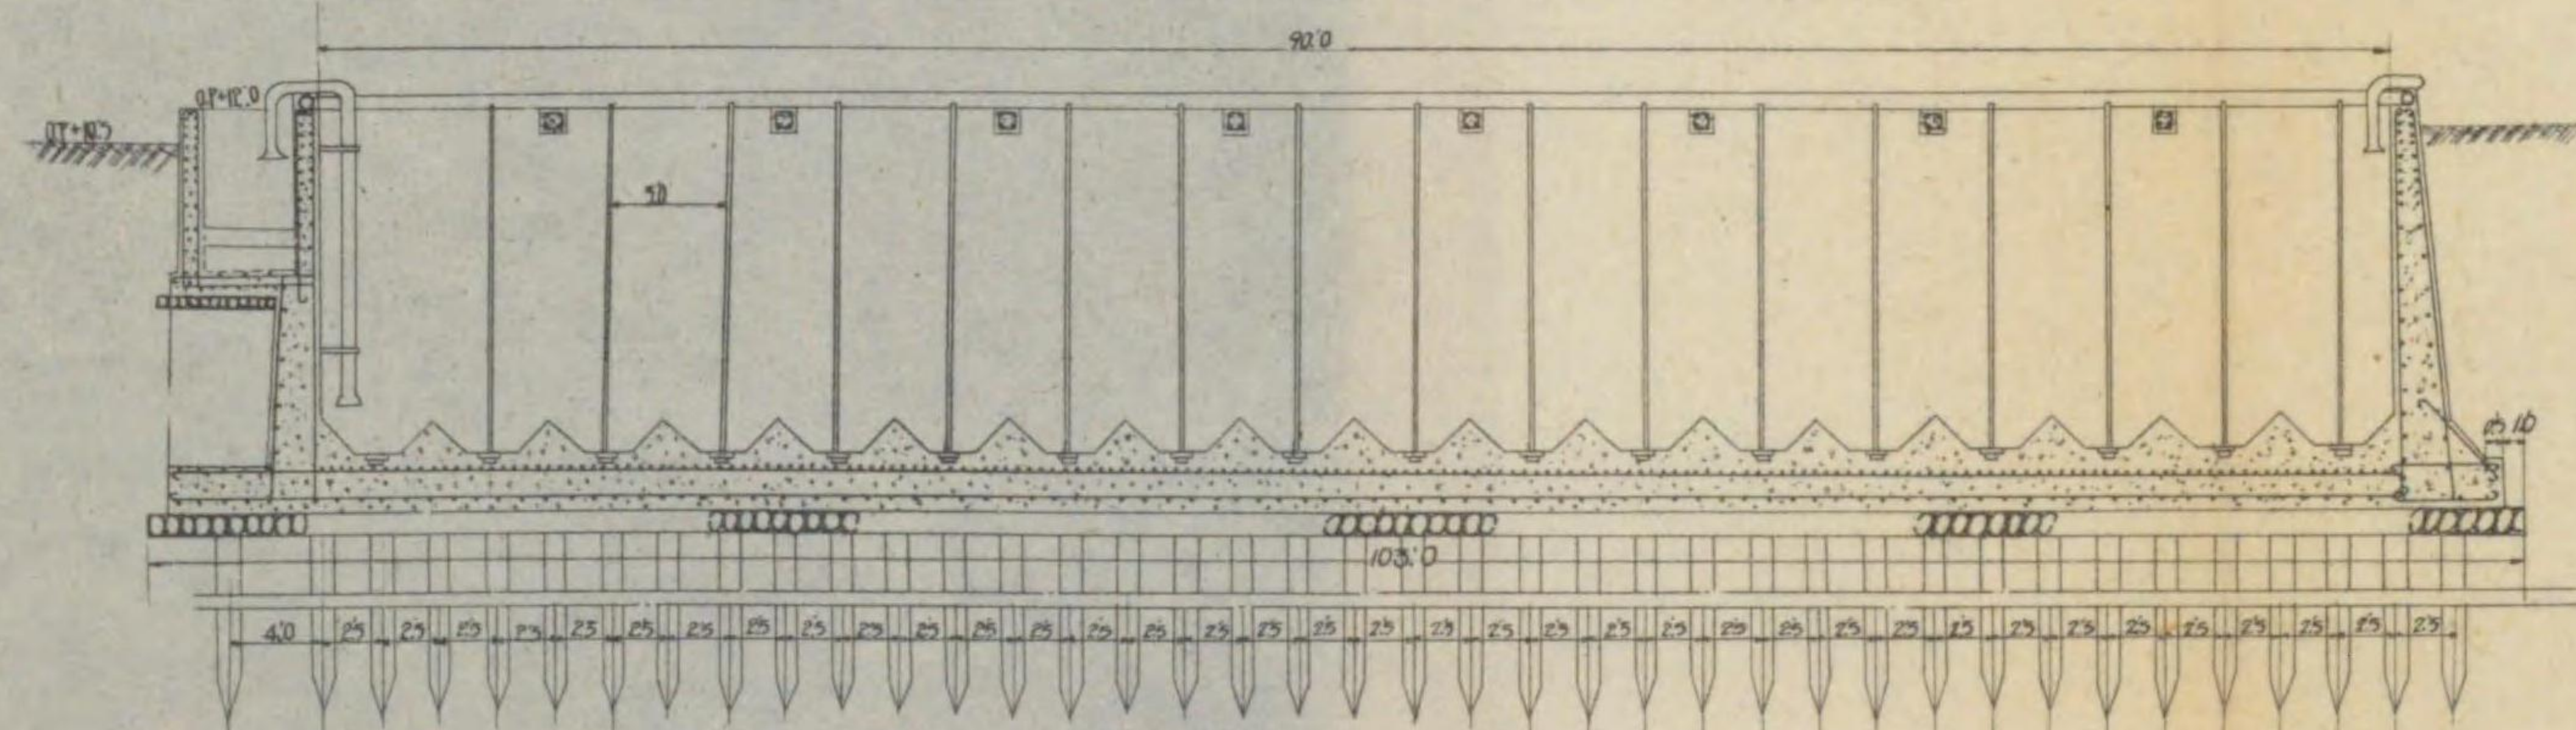


送氣管取付詳細圖

側面

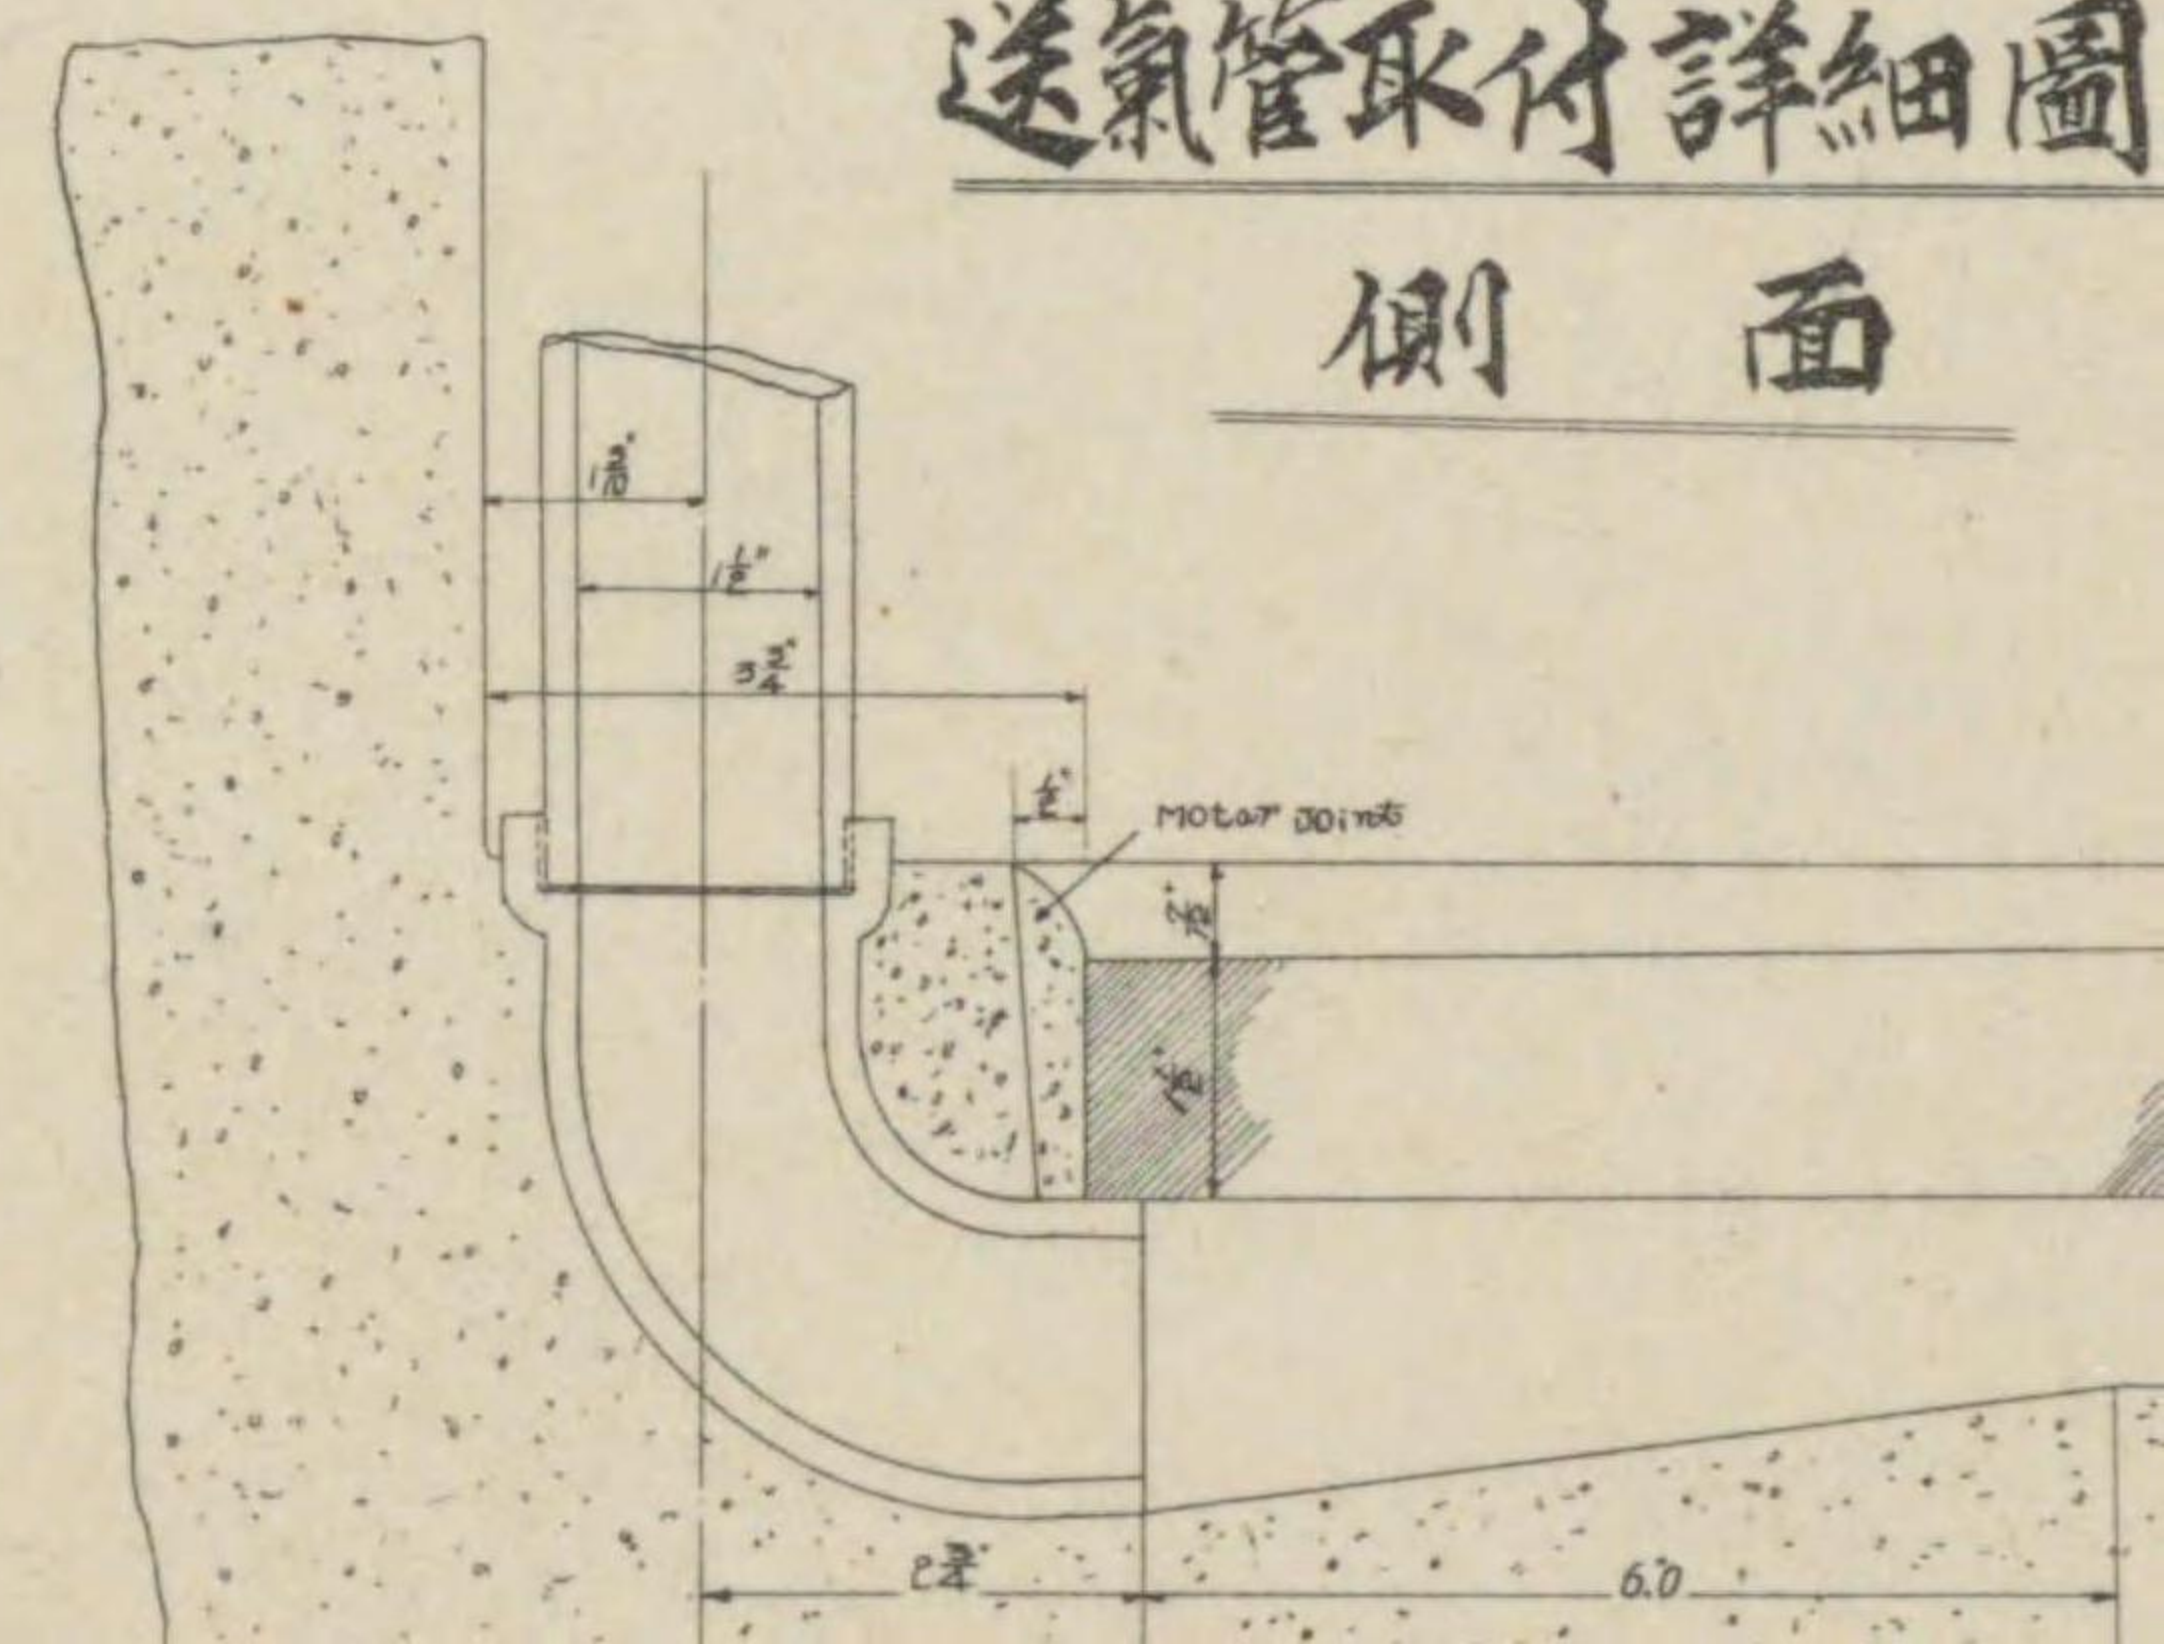


横断面圖

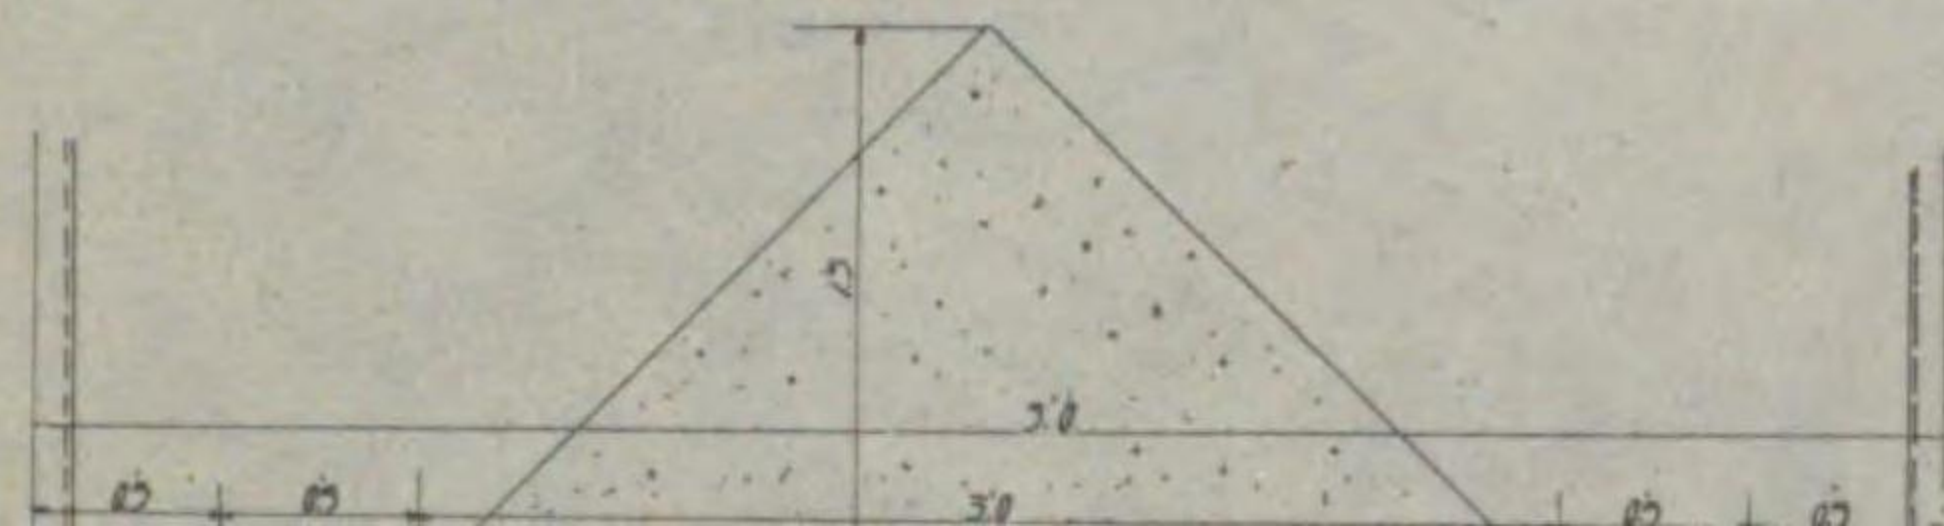





断面D-D

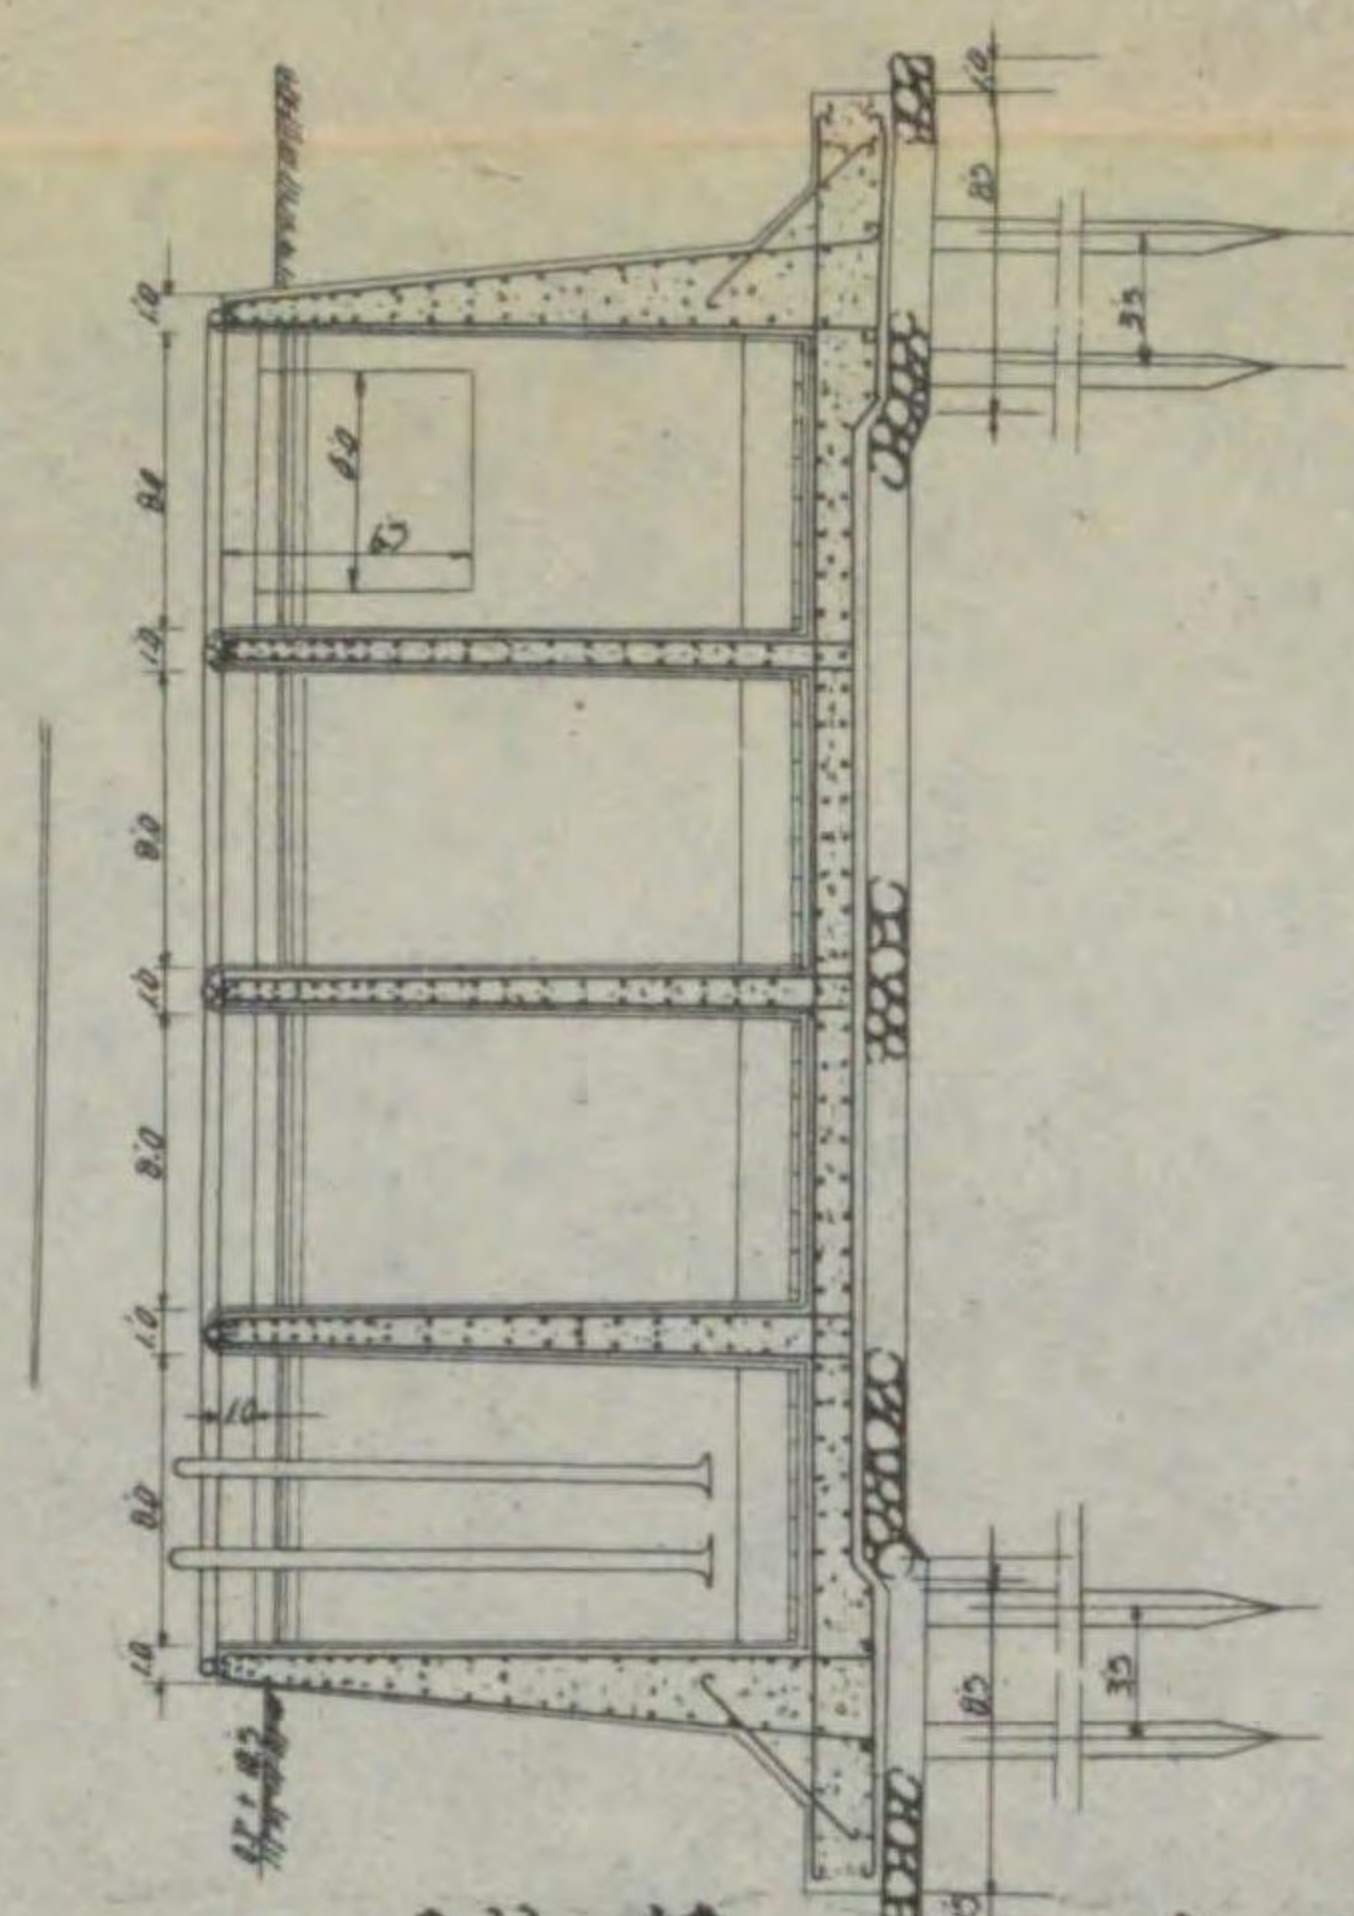

断面C-C

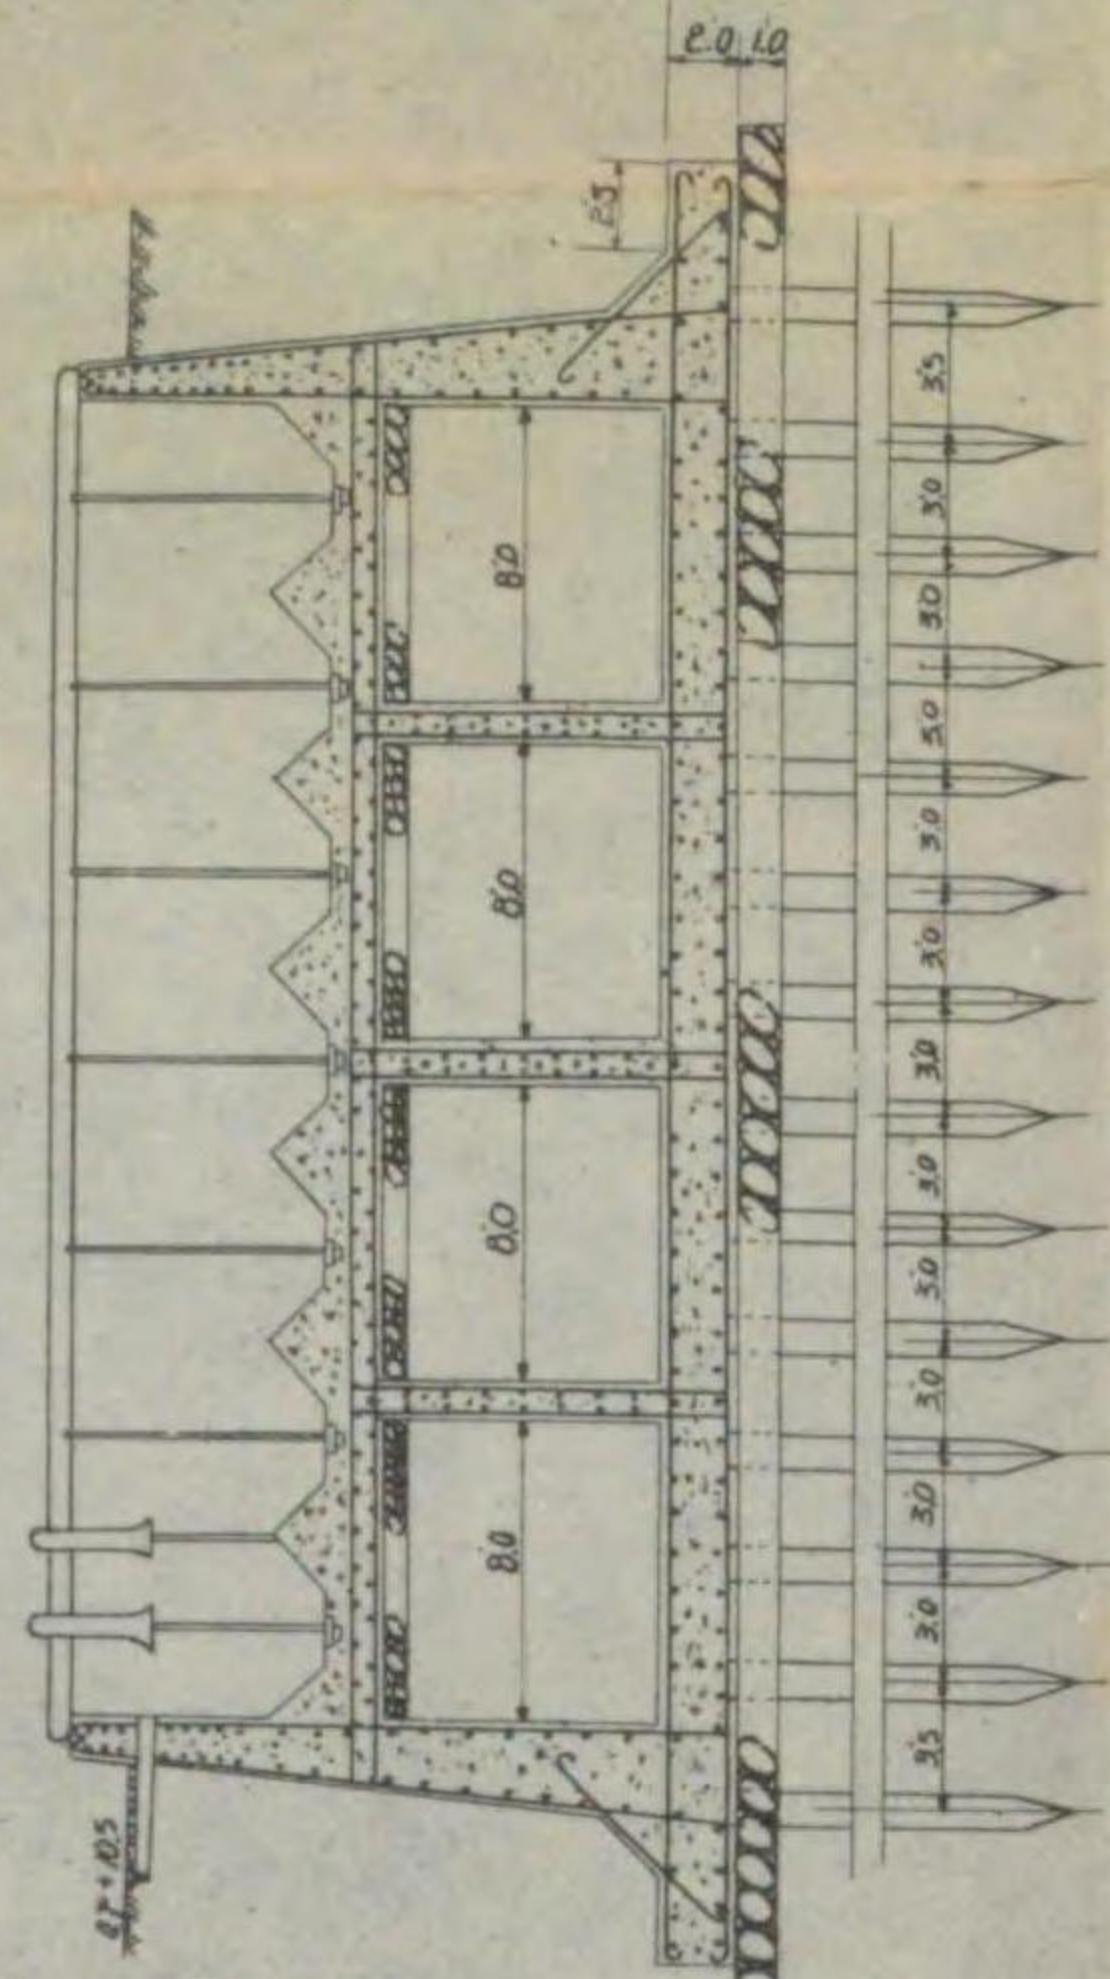


淨化槽平面圖  
曝氣槽

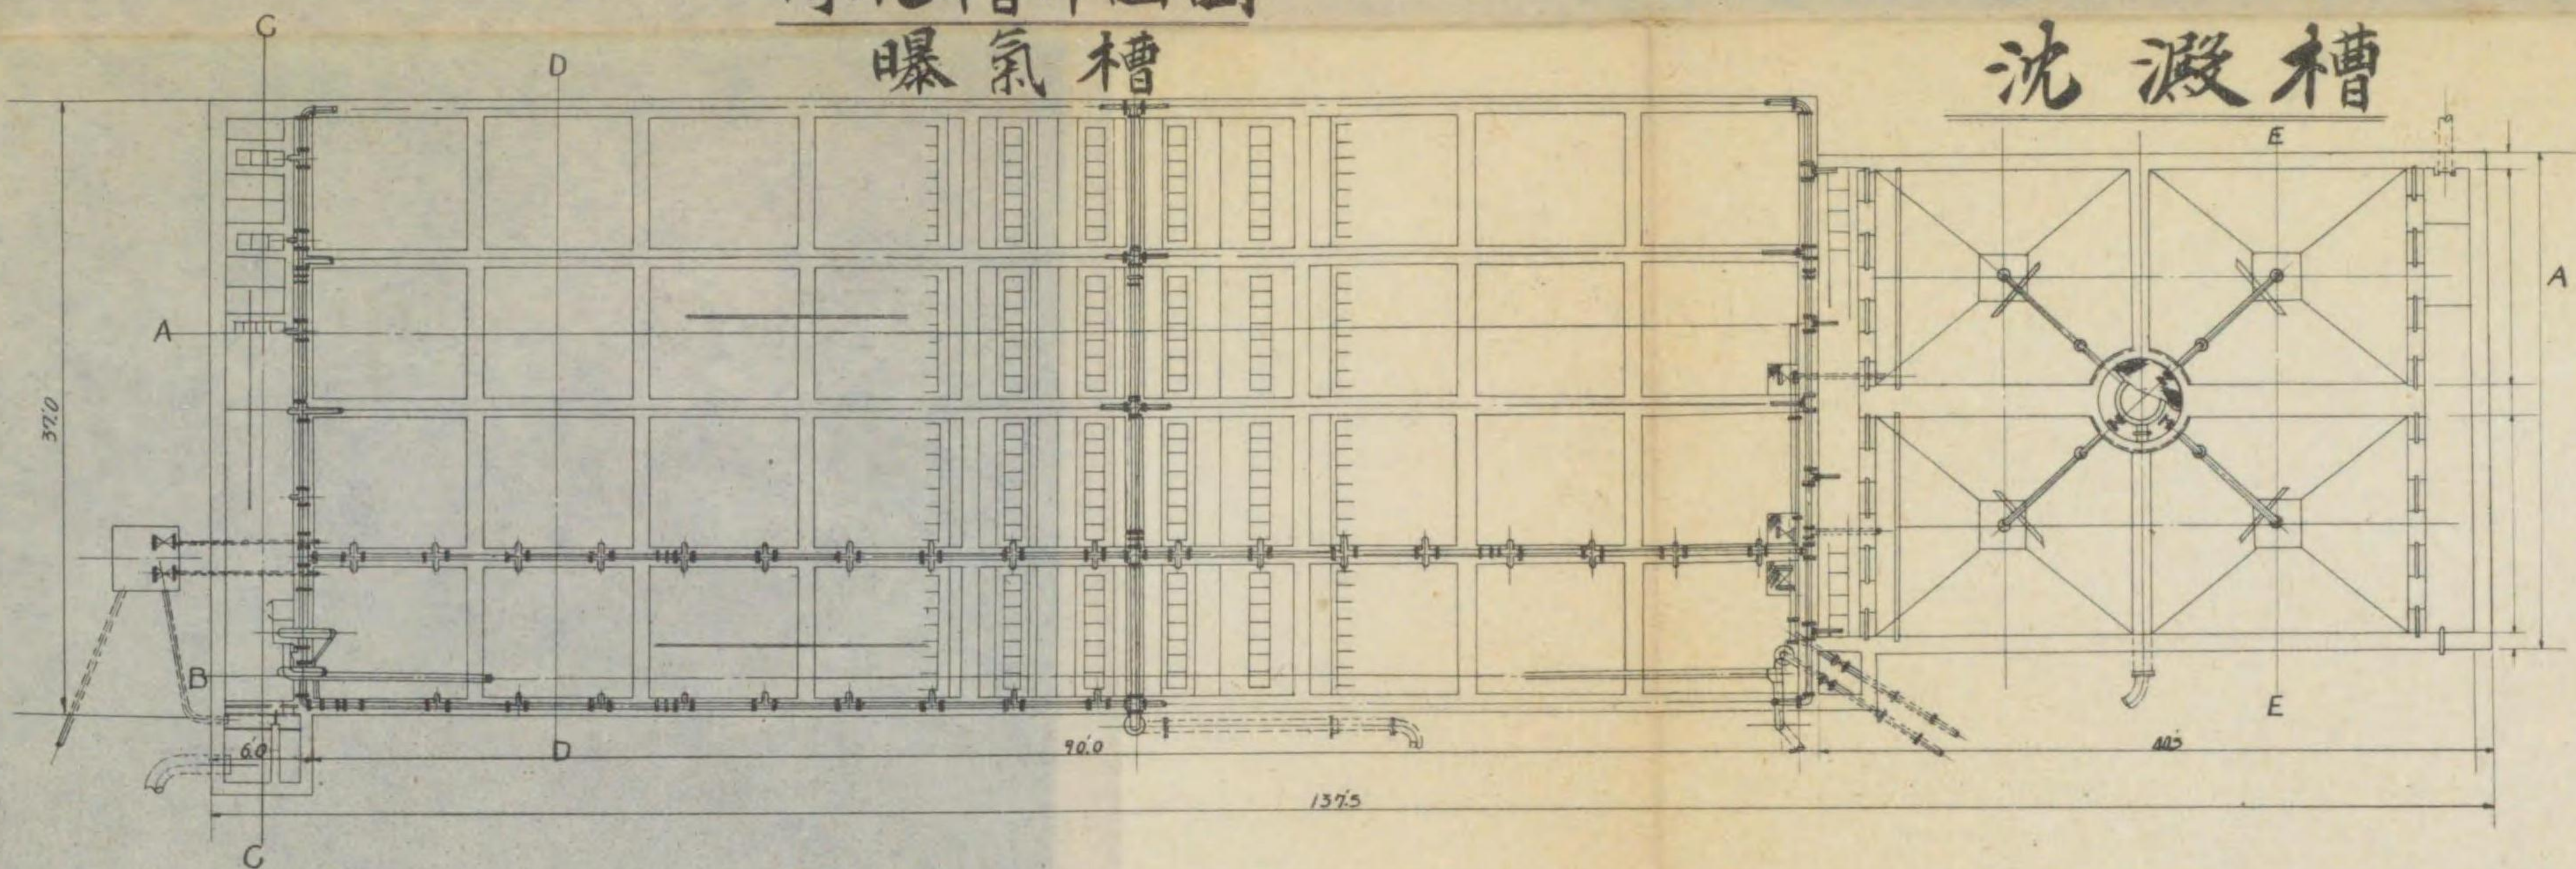

沈澱槽


断面E

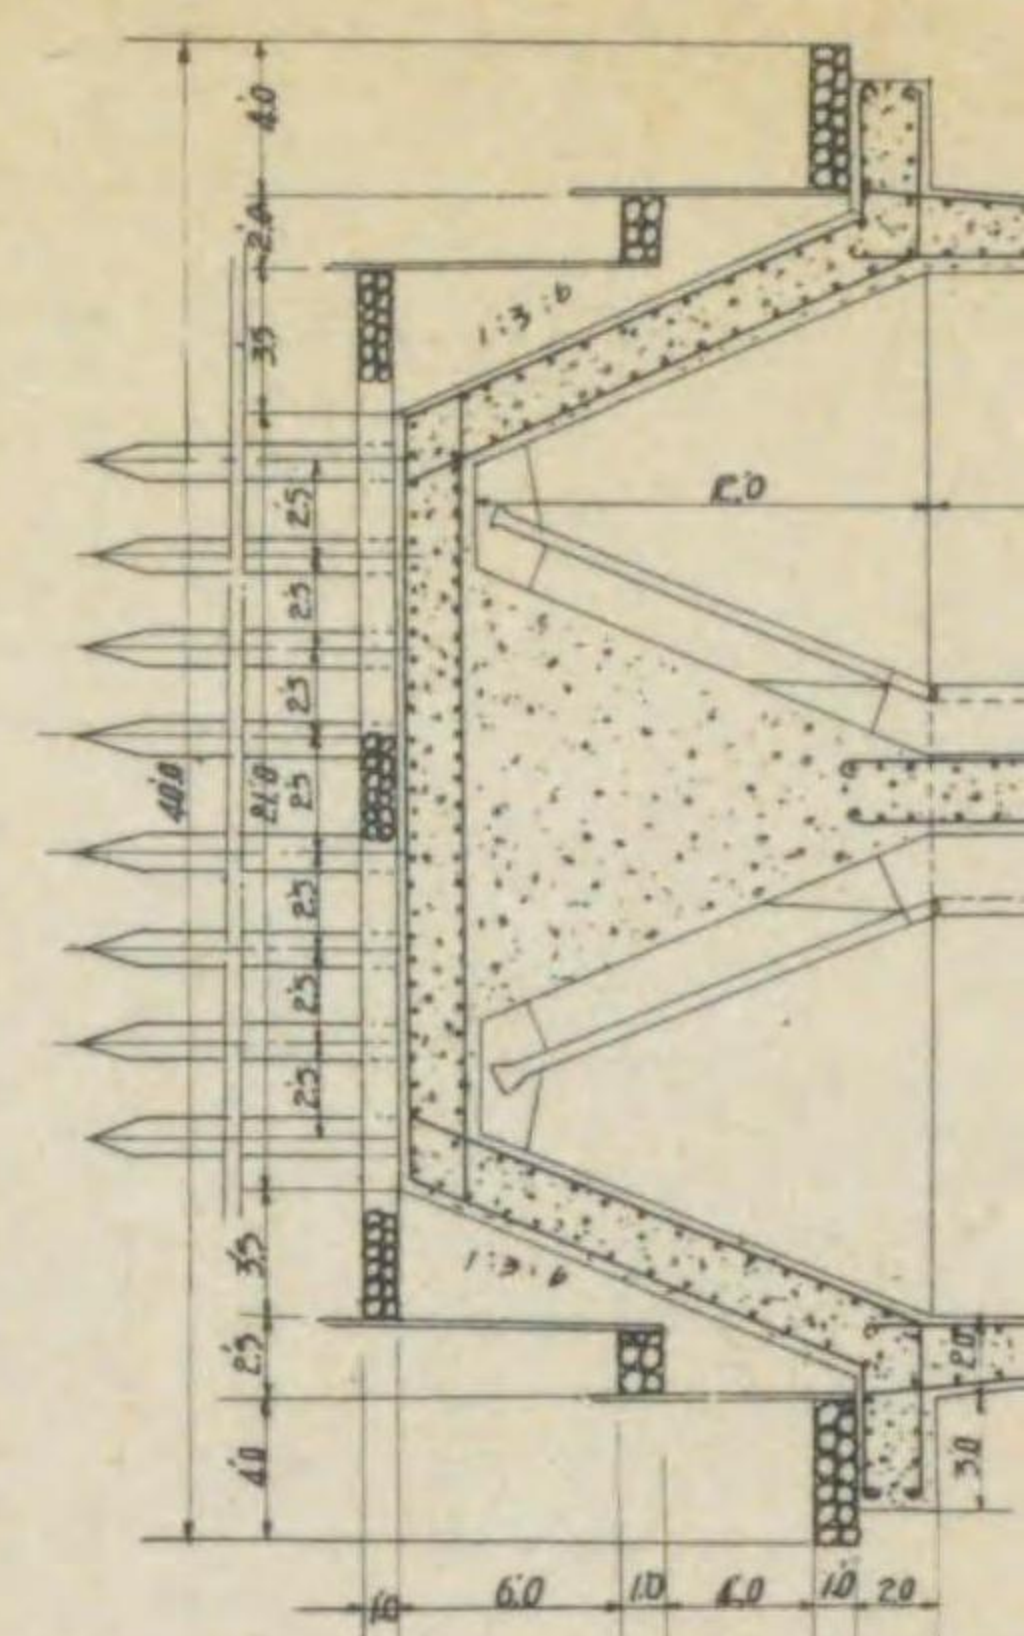

撒氣版詳細圖


平面圖

断面圖

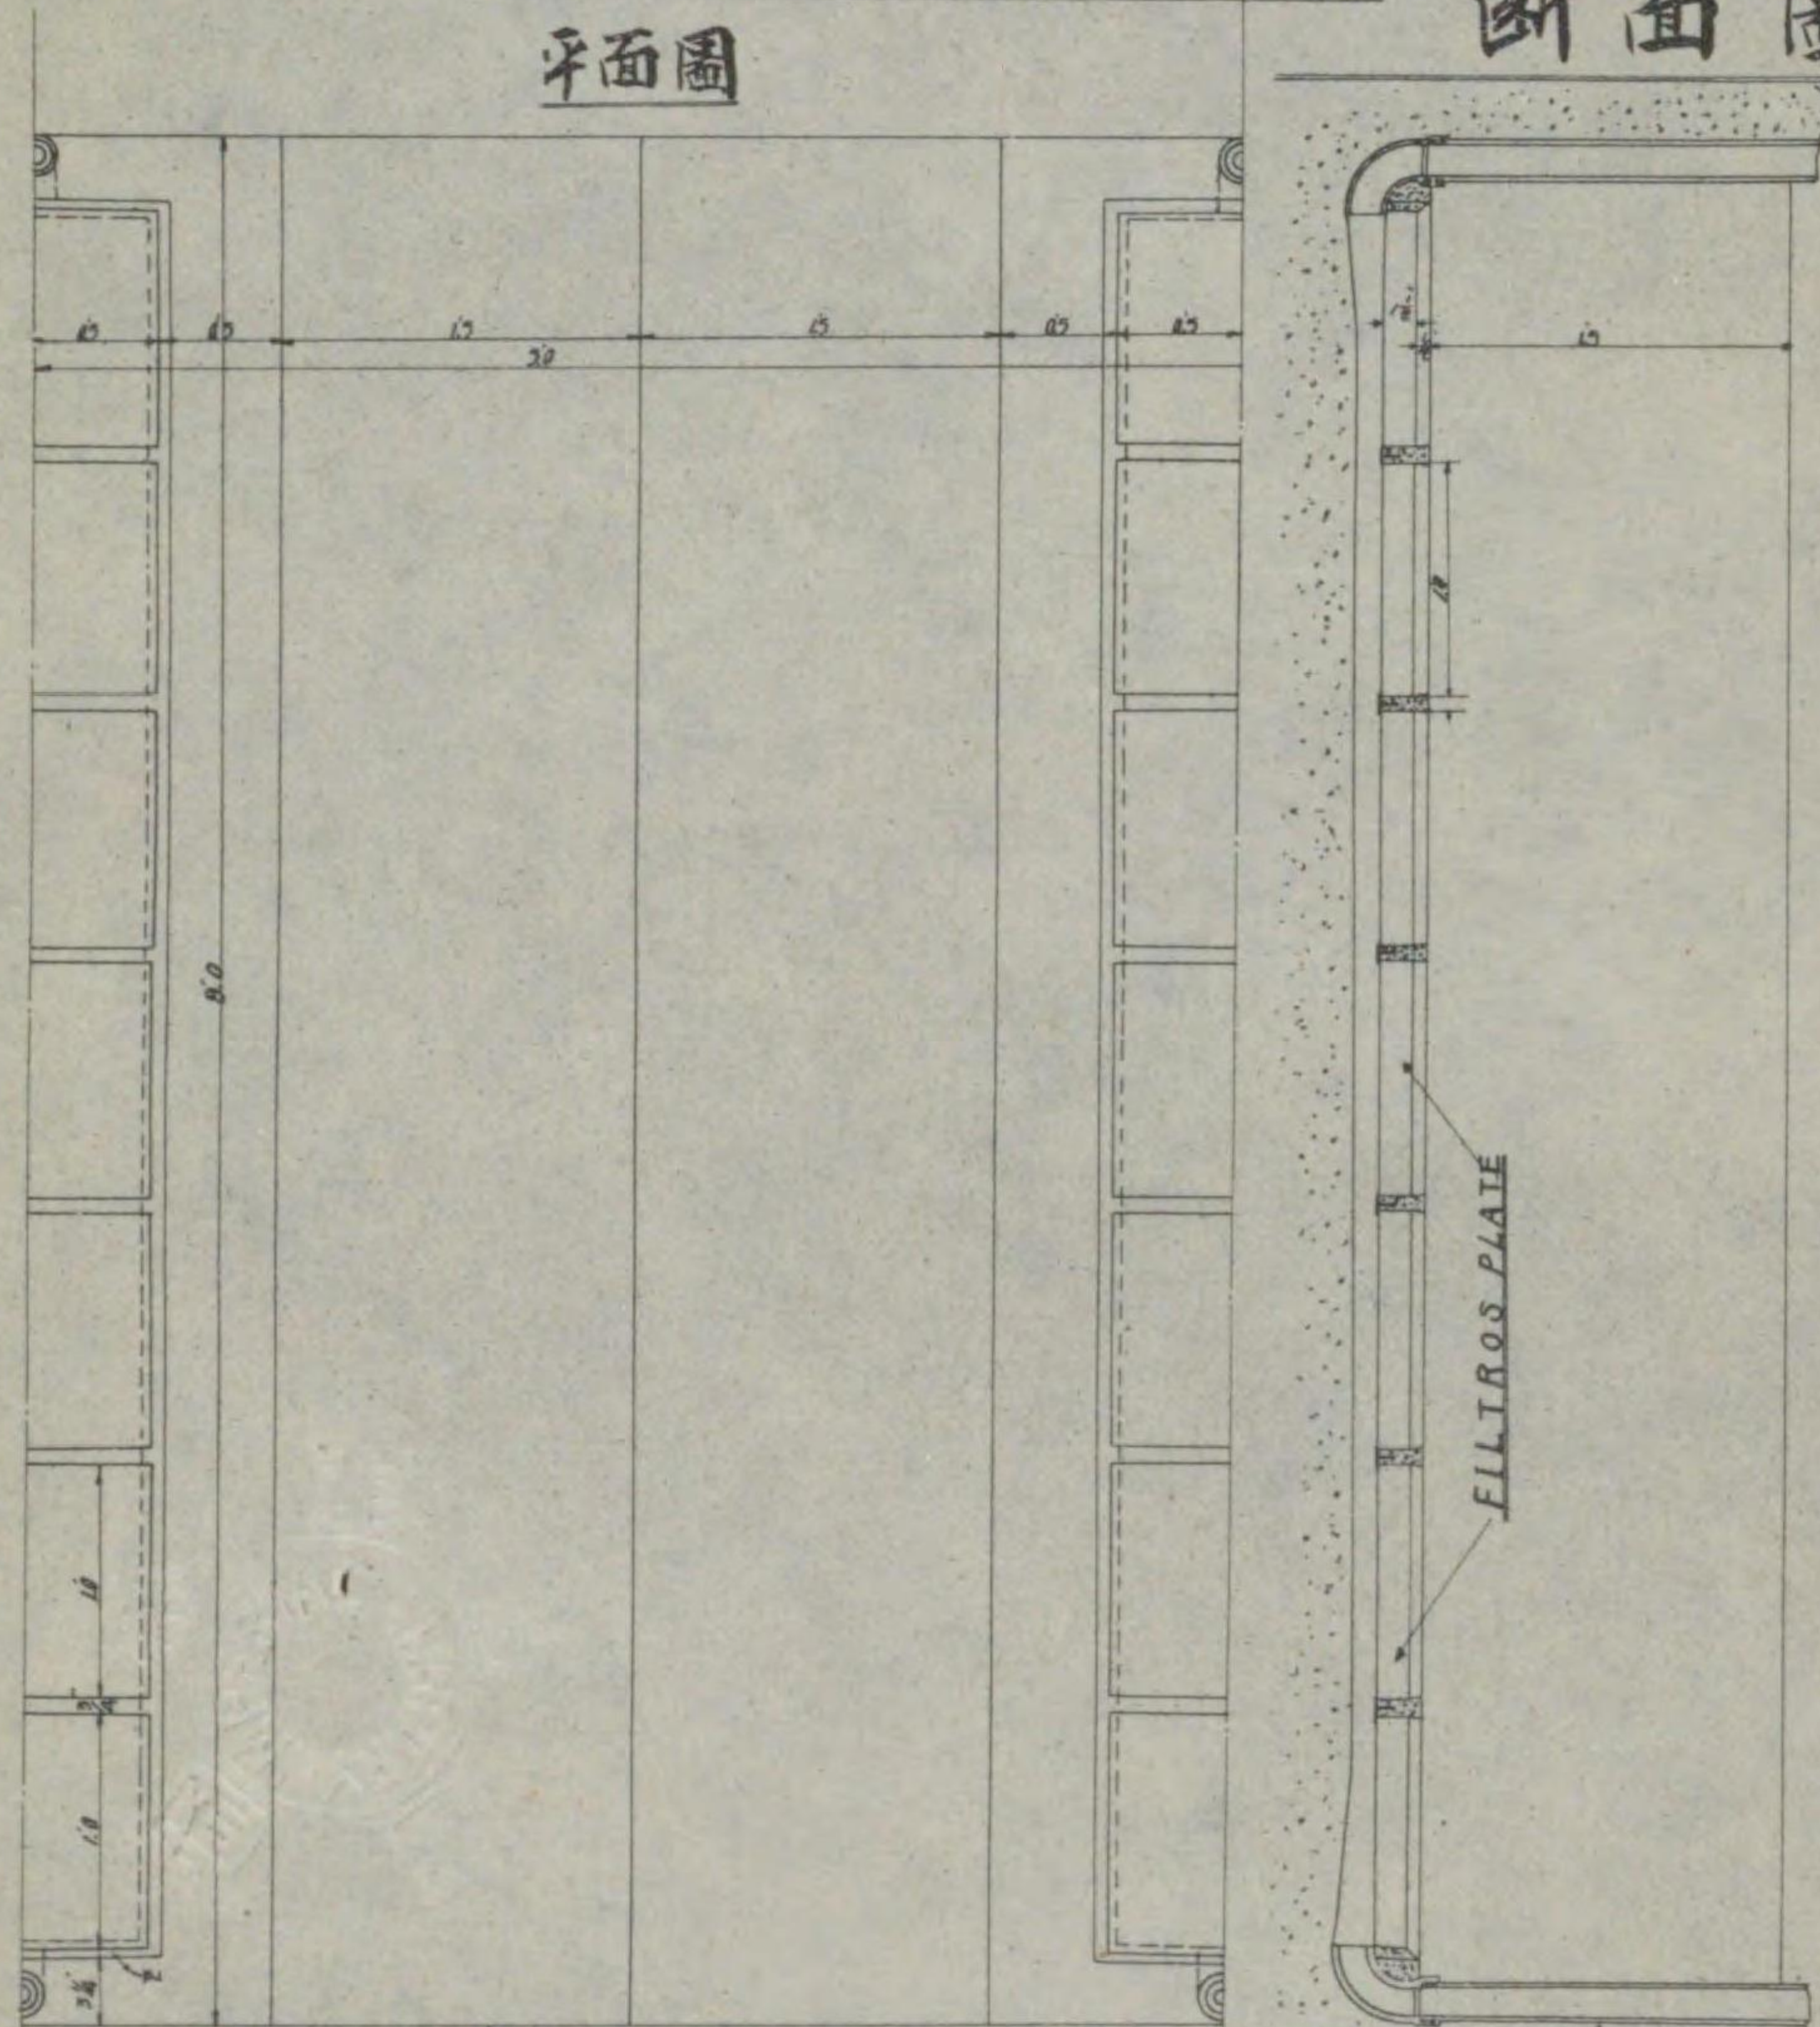


曝氣槽断面圖

沈澱槽断面圖

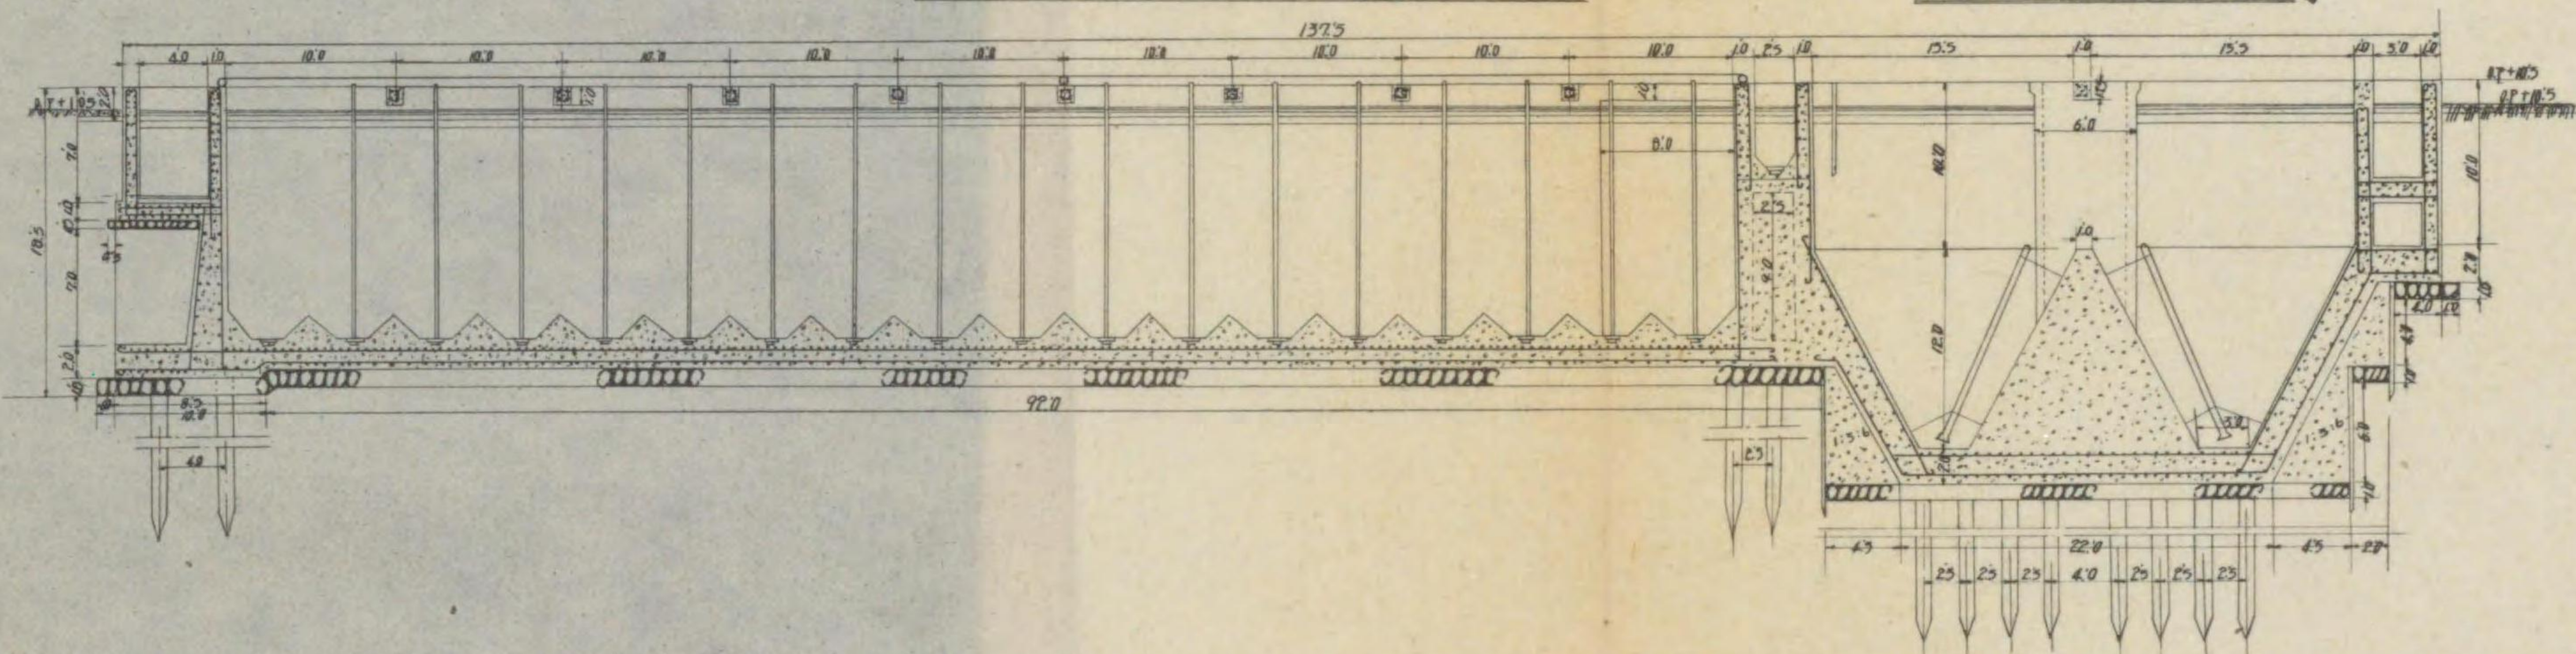


污泥再曝氣槽断面圖

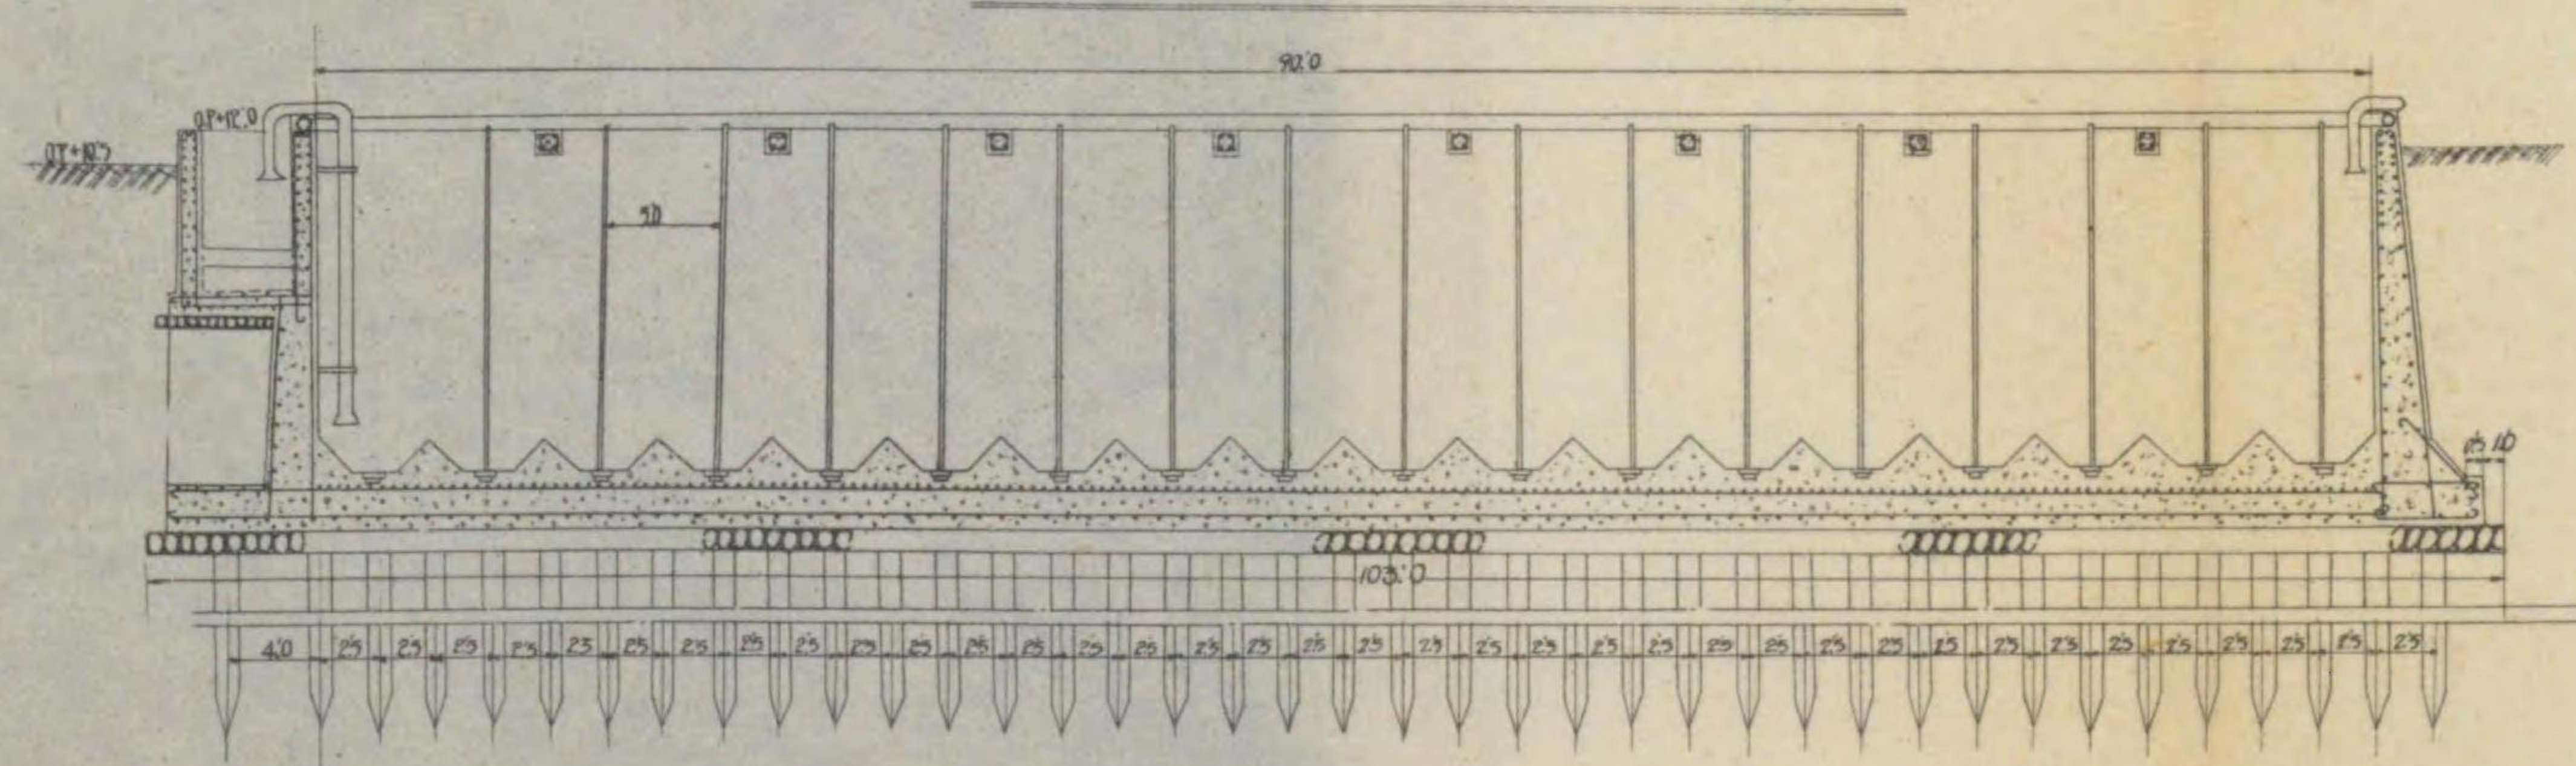


送氣管取付詳細圖

側面

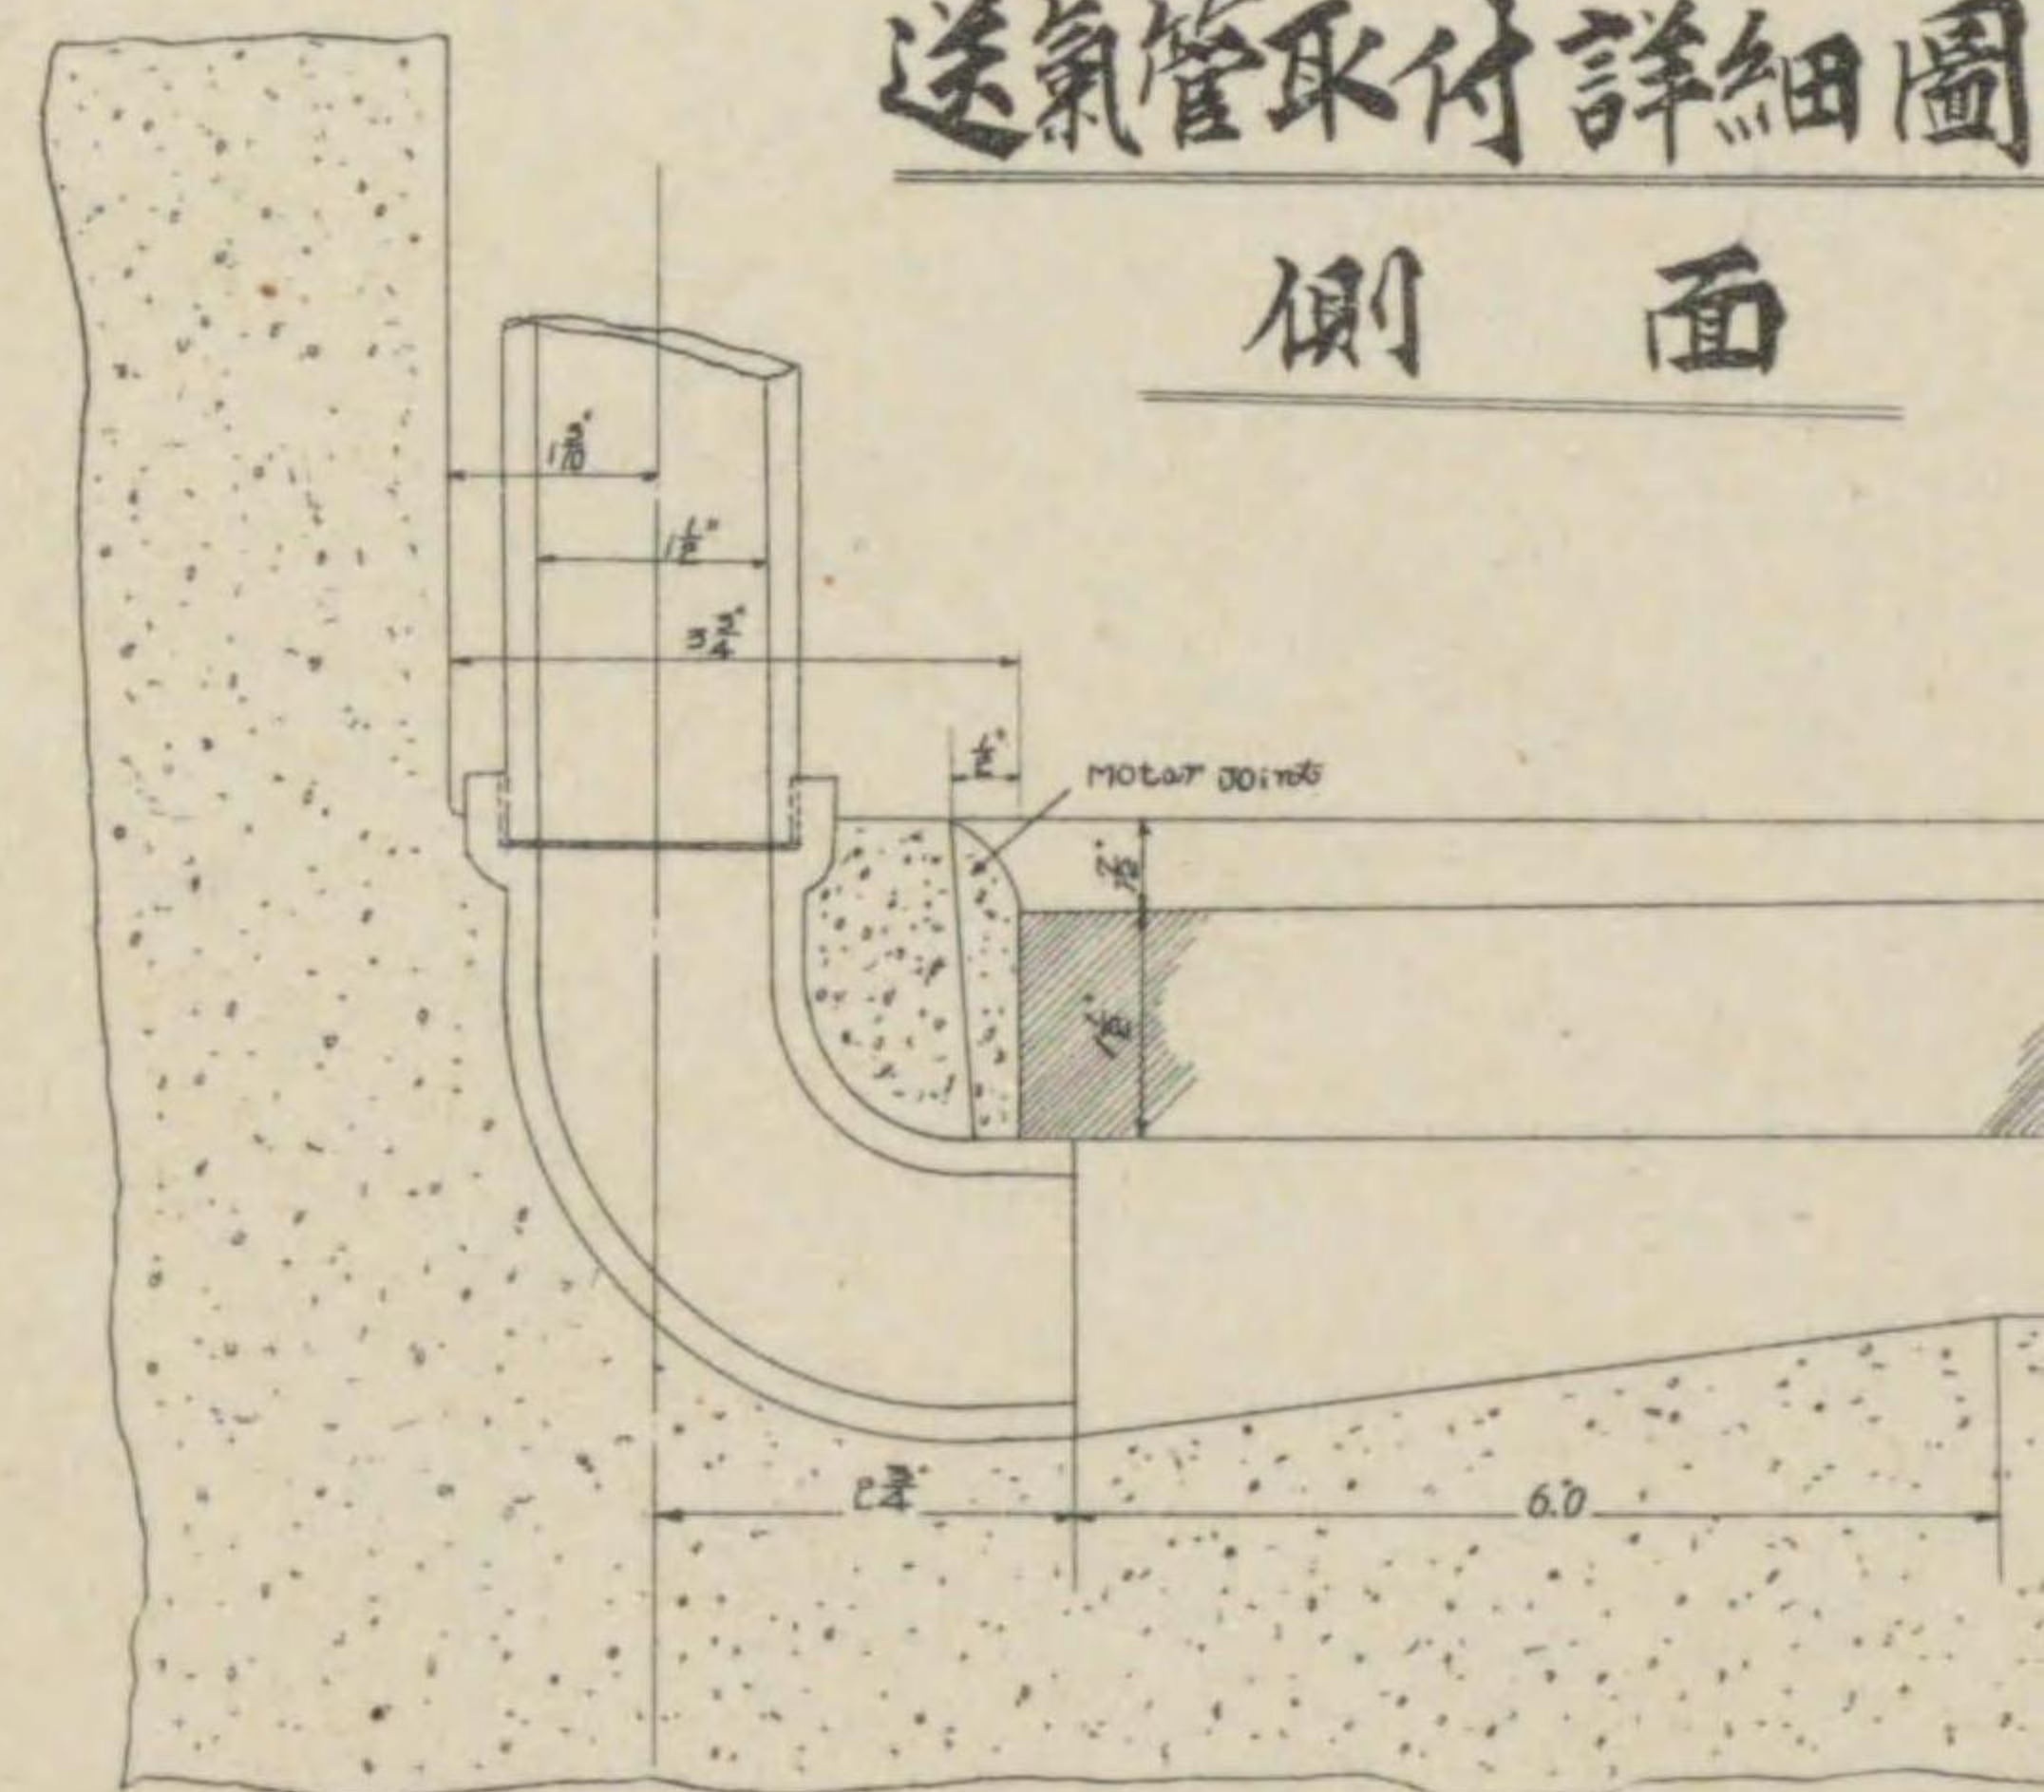

横断面圖

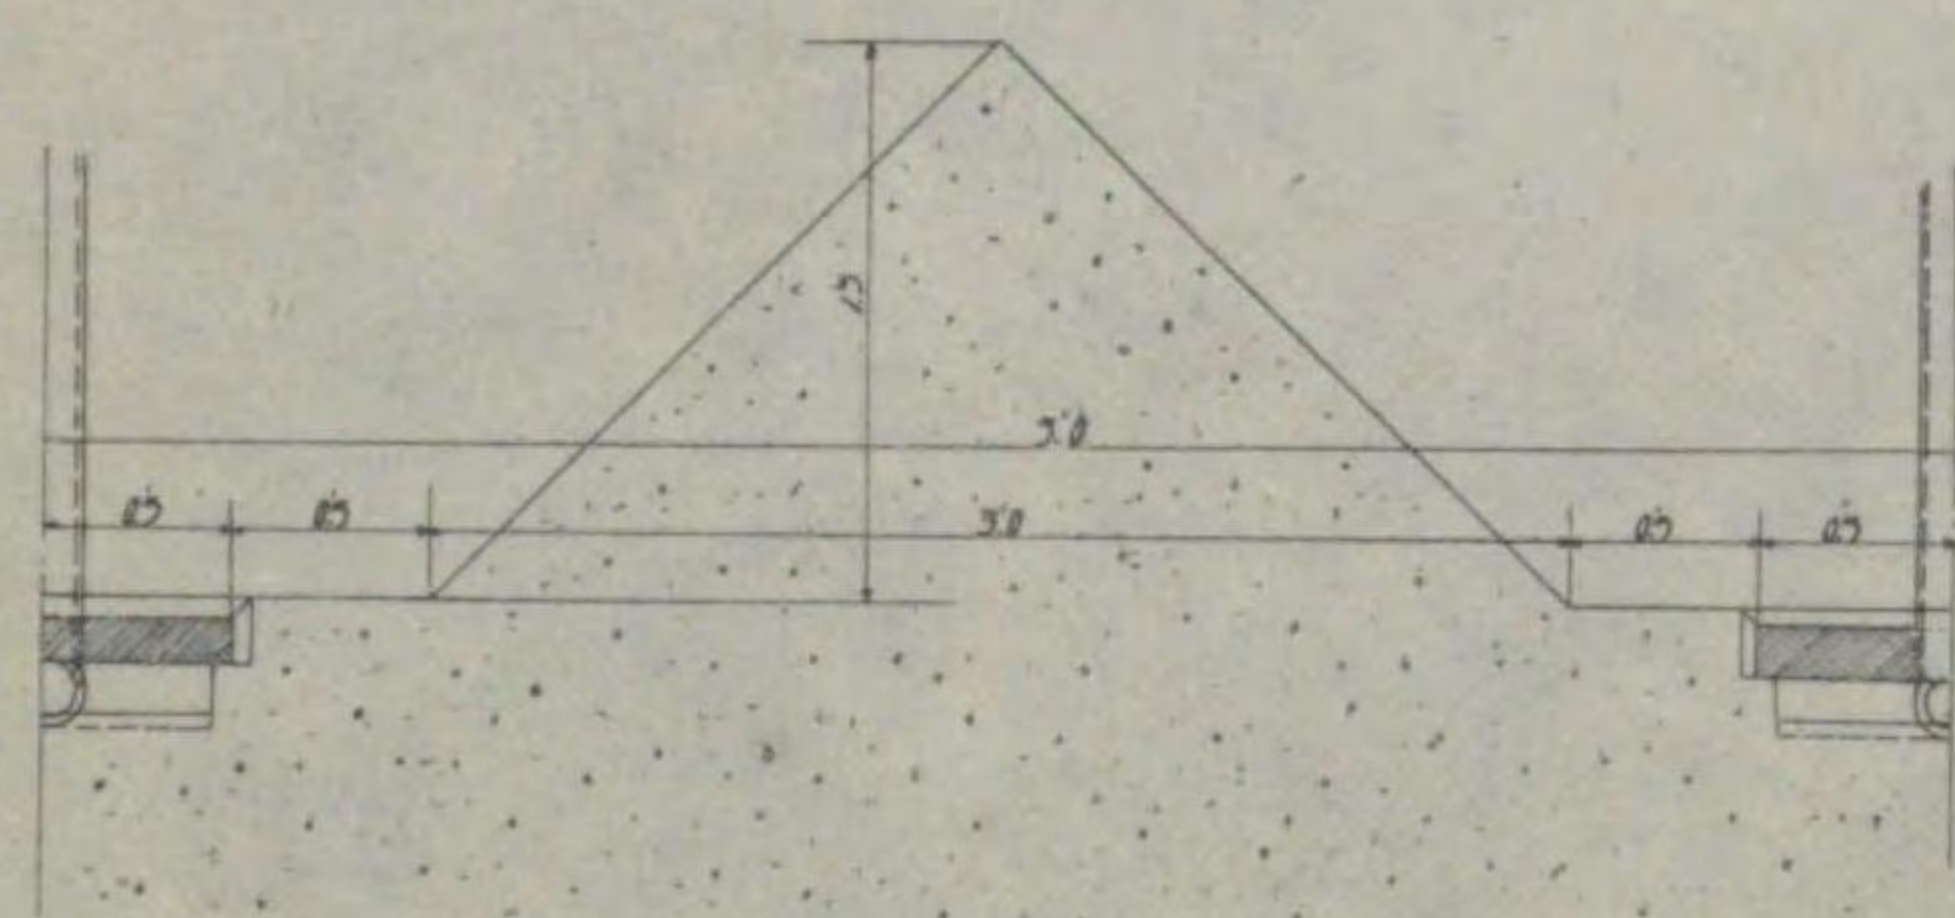



727  
83

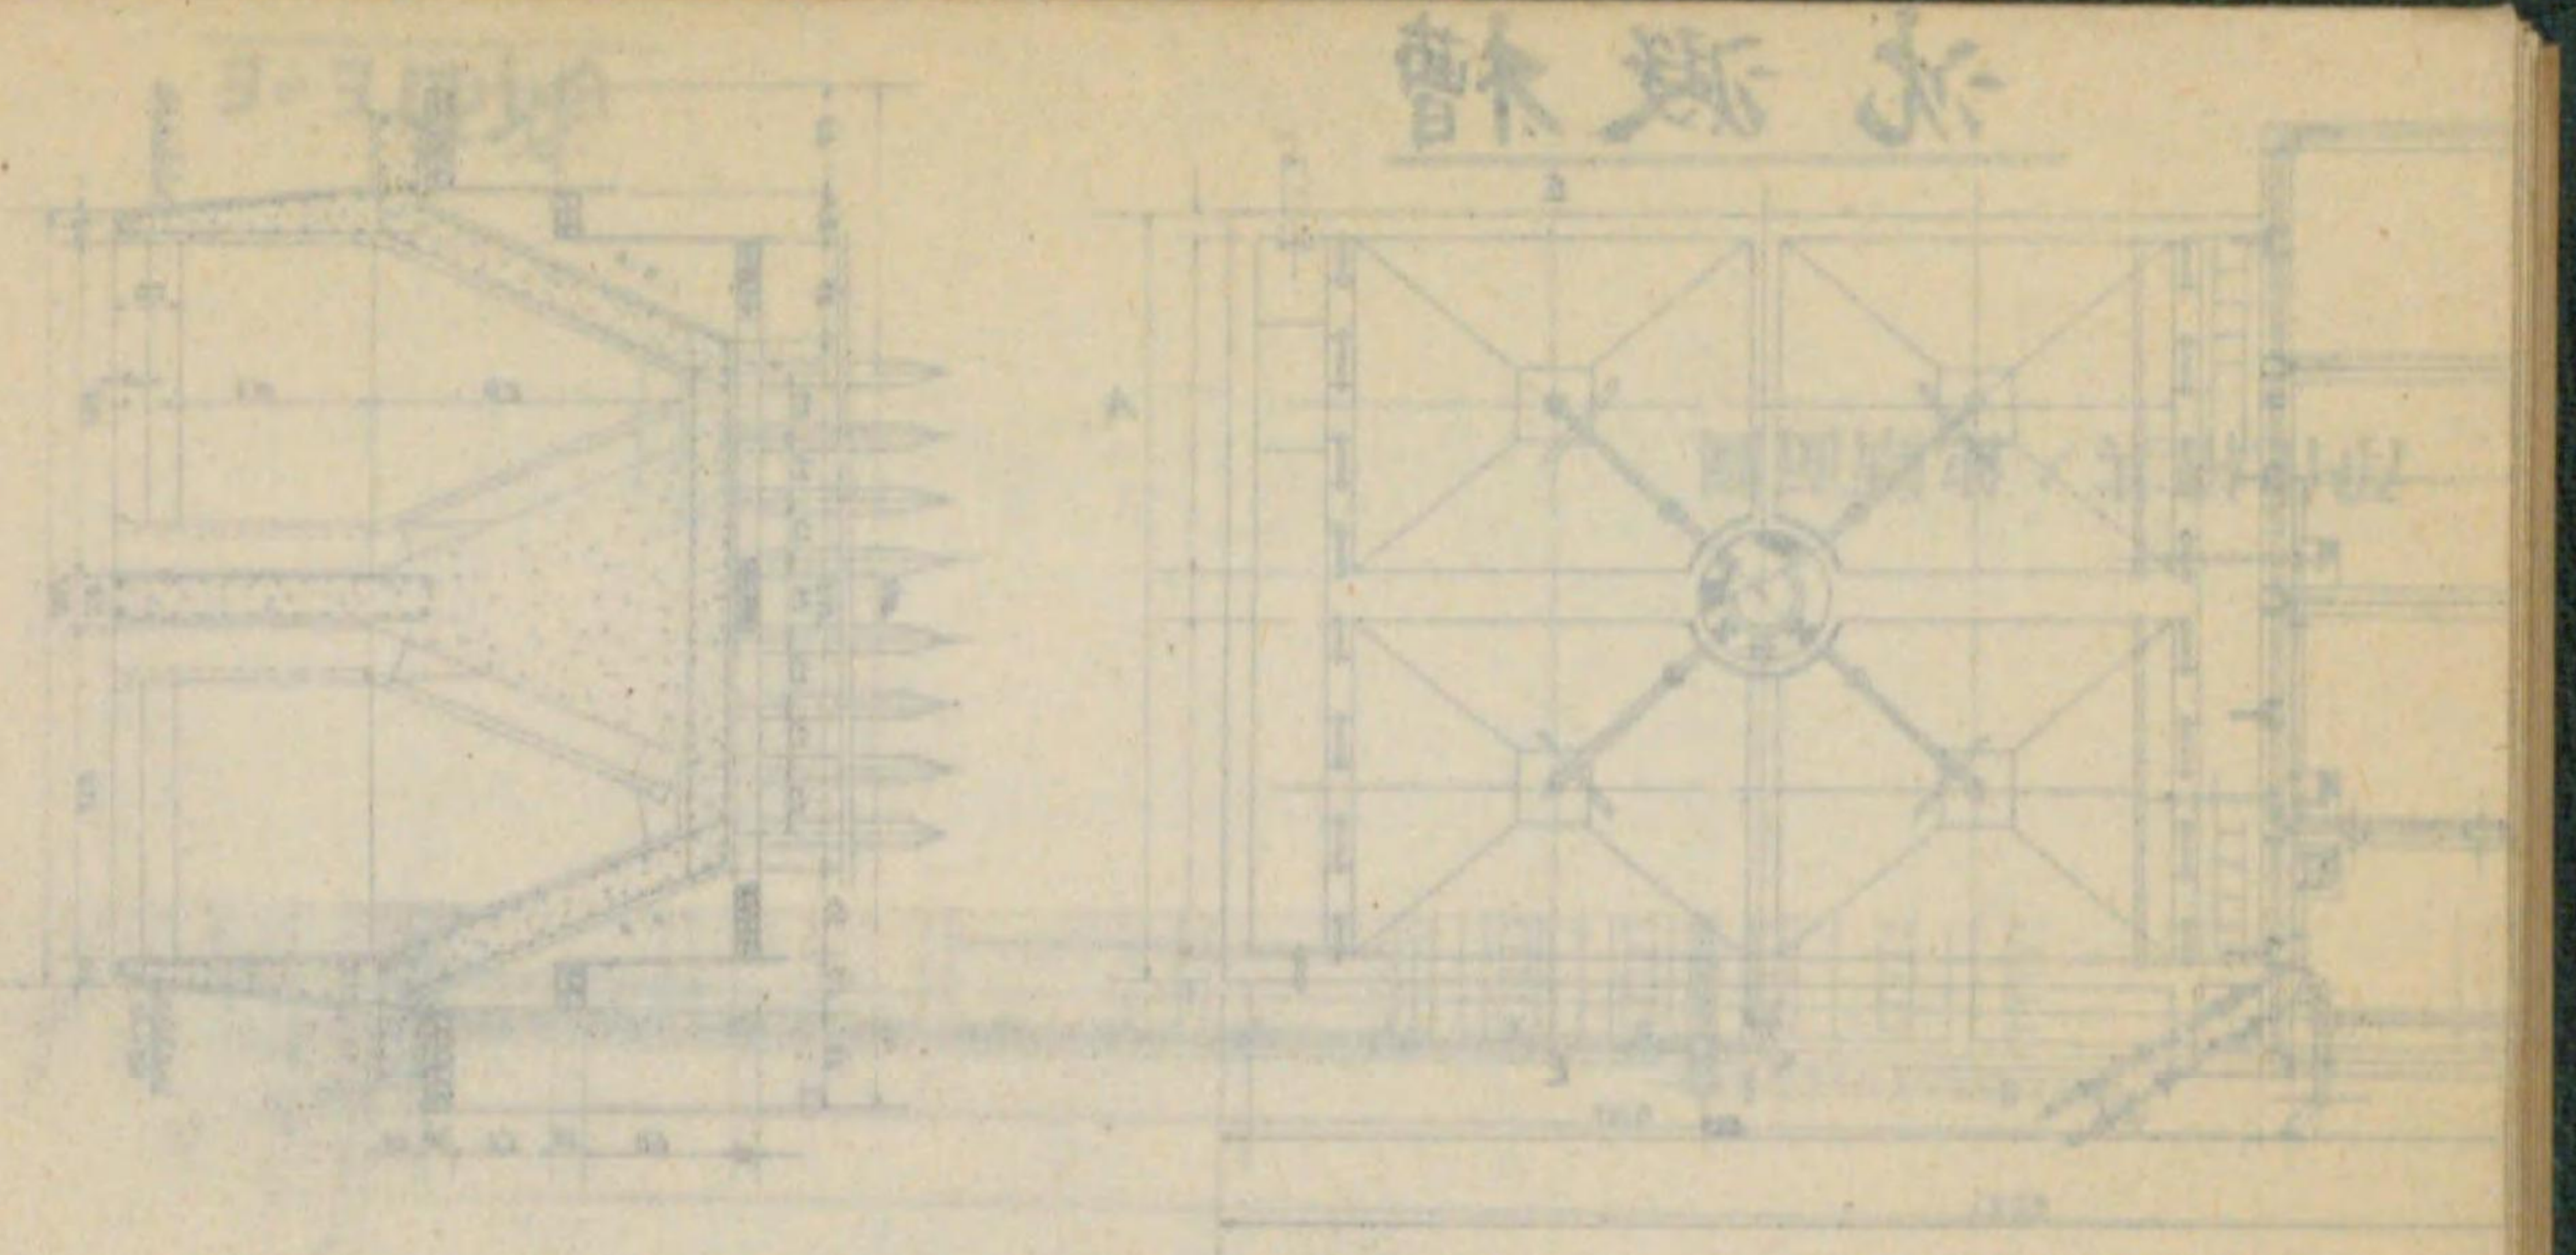
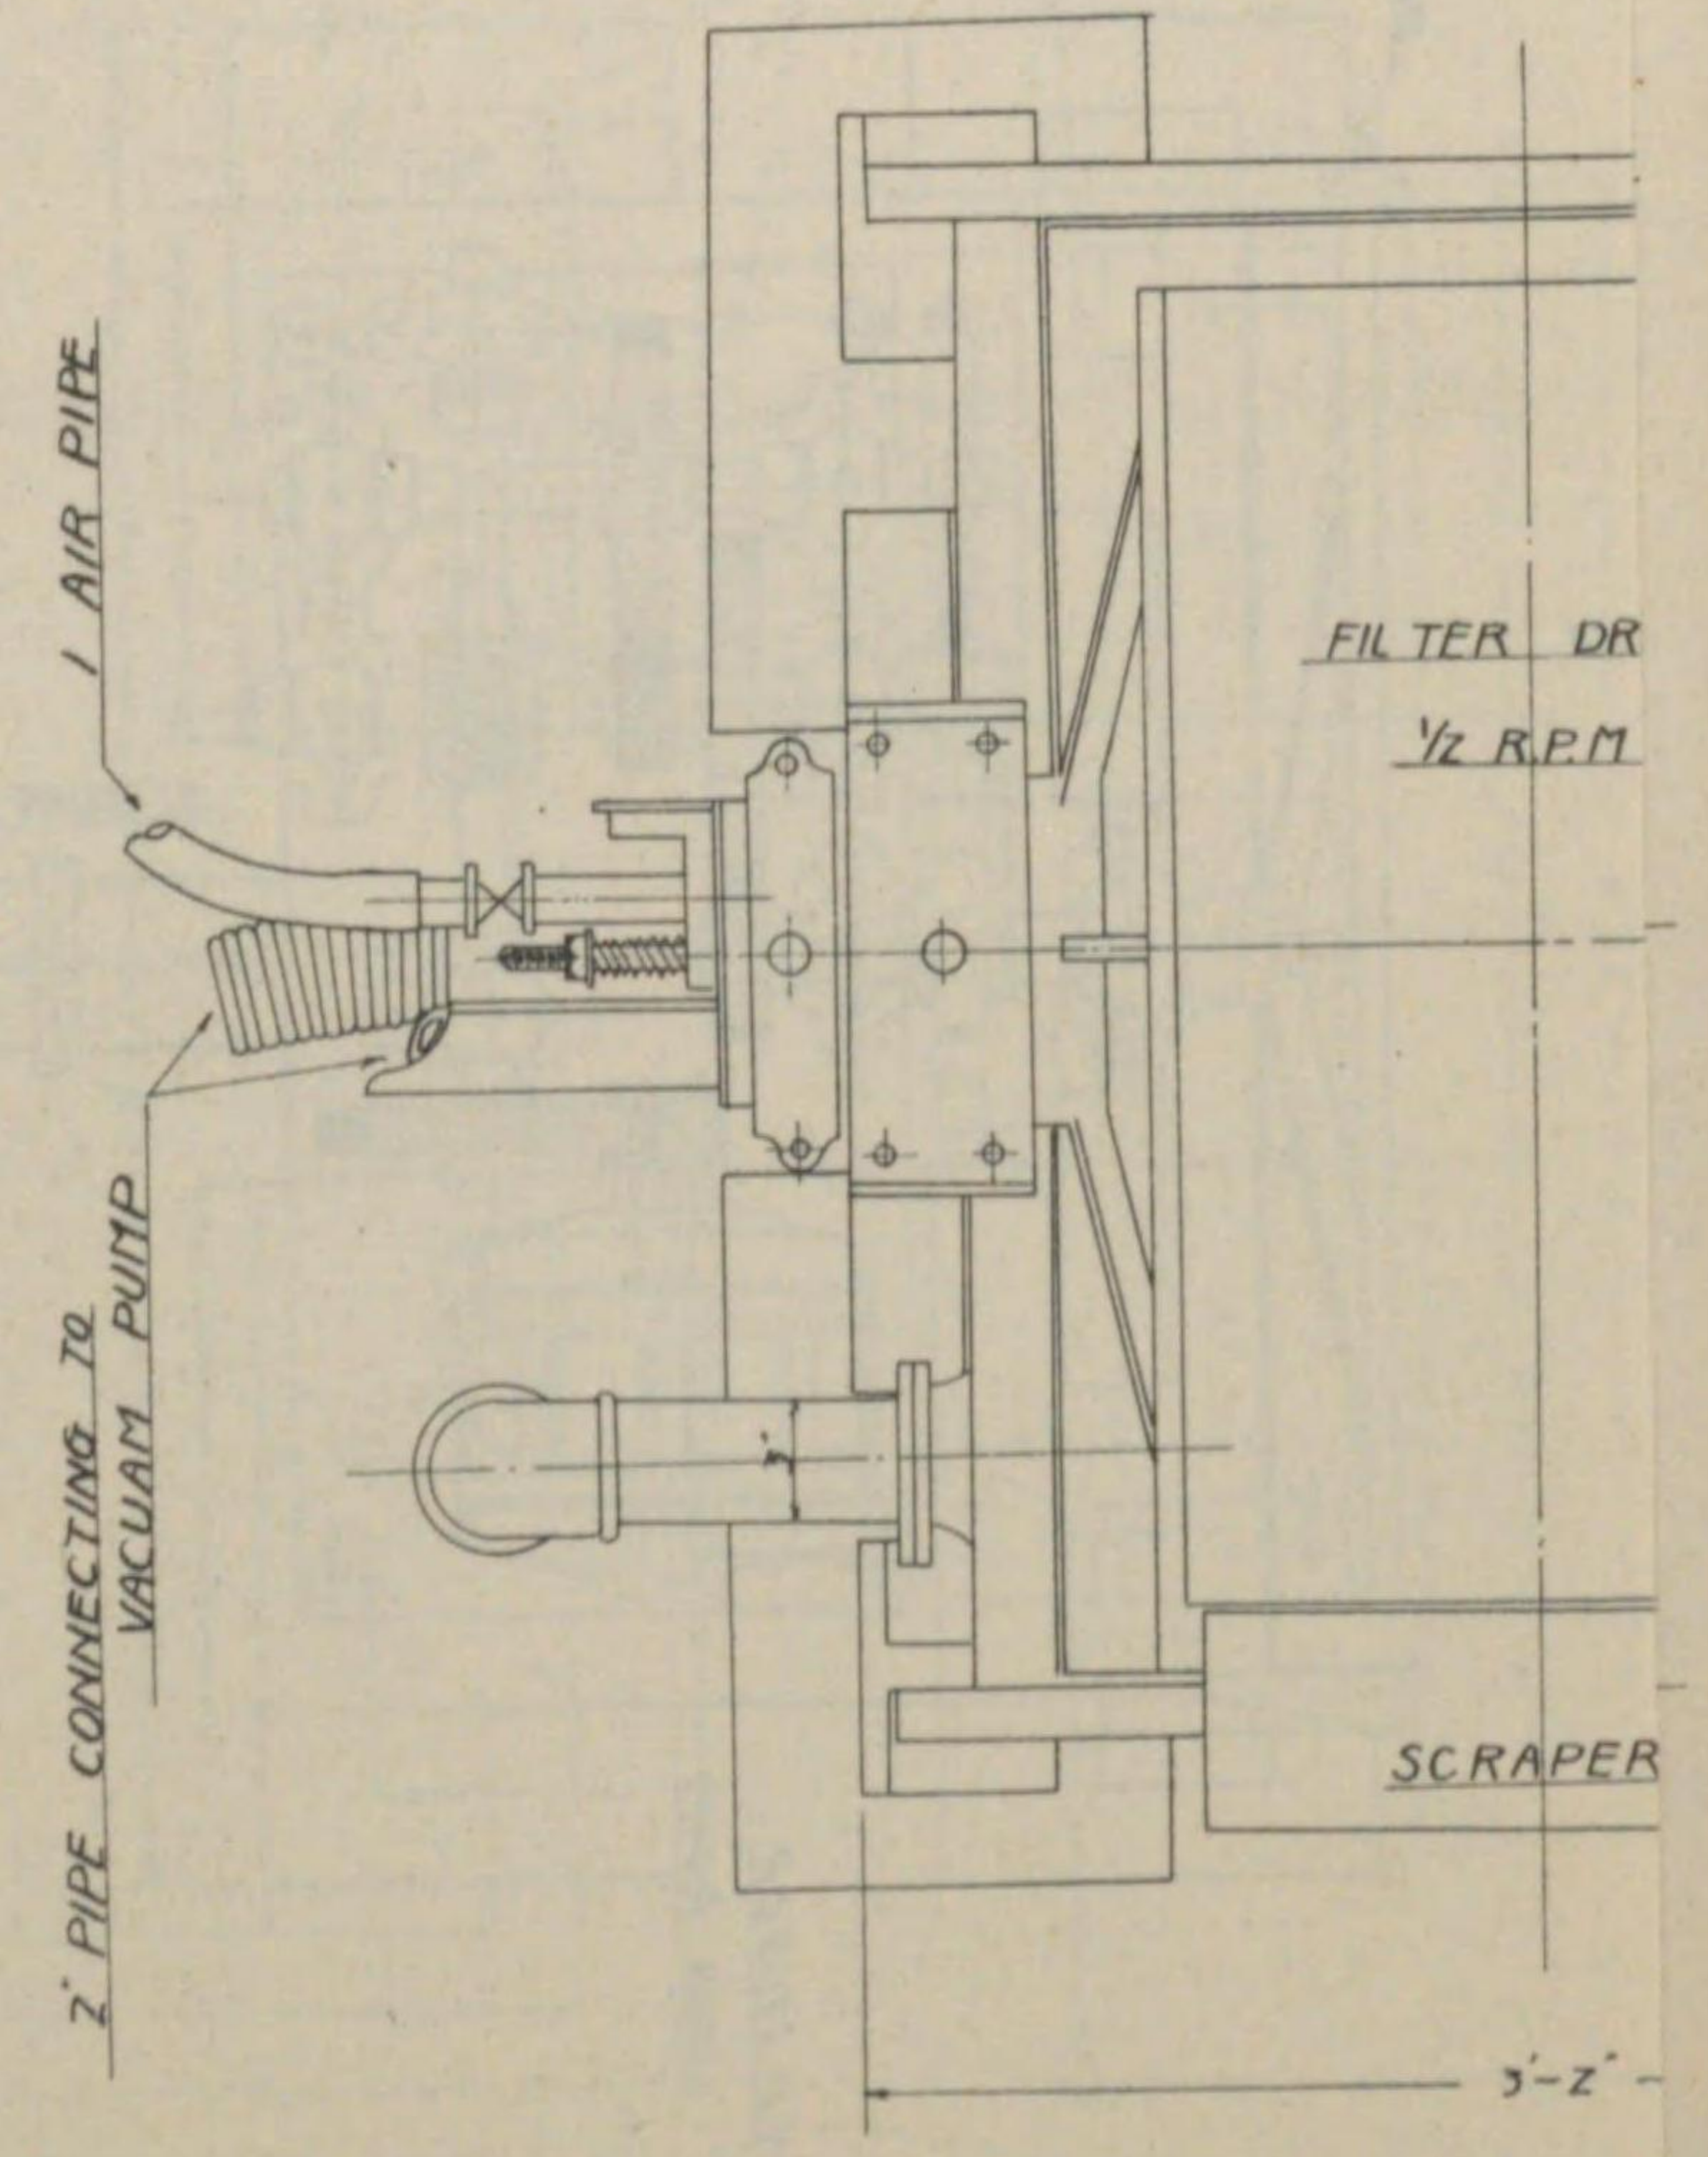
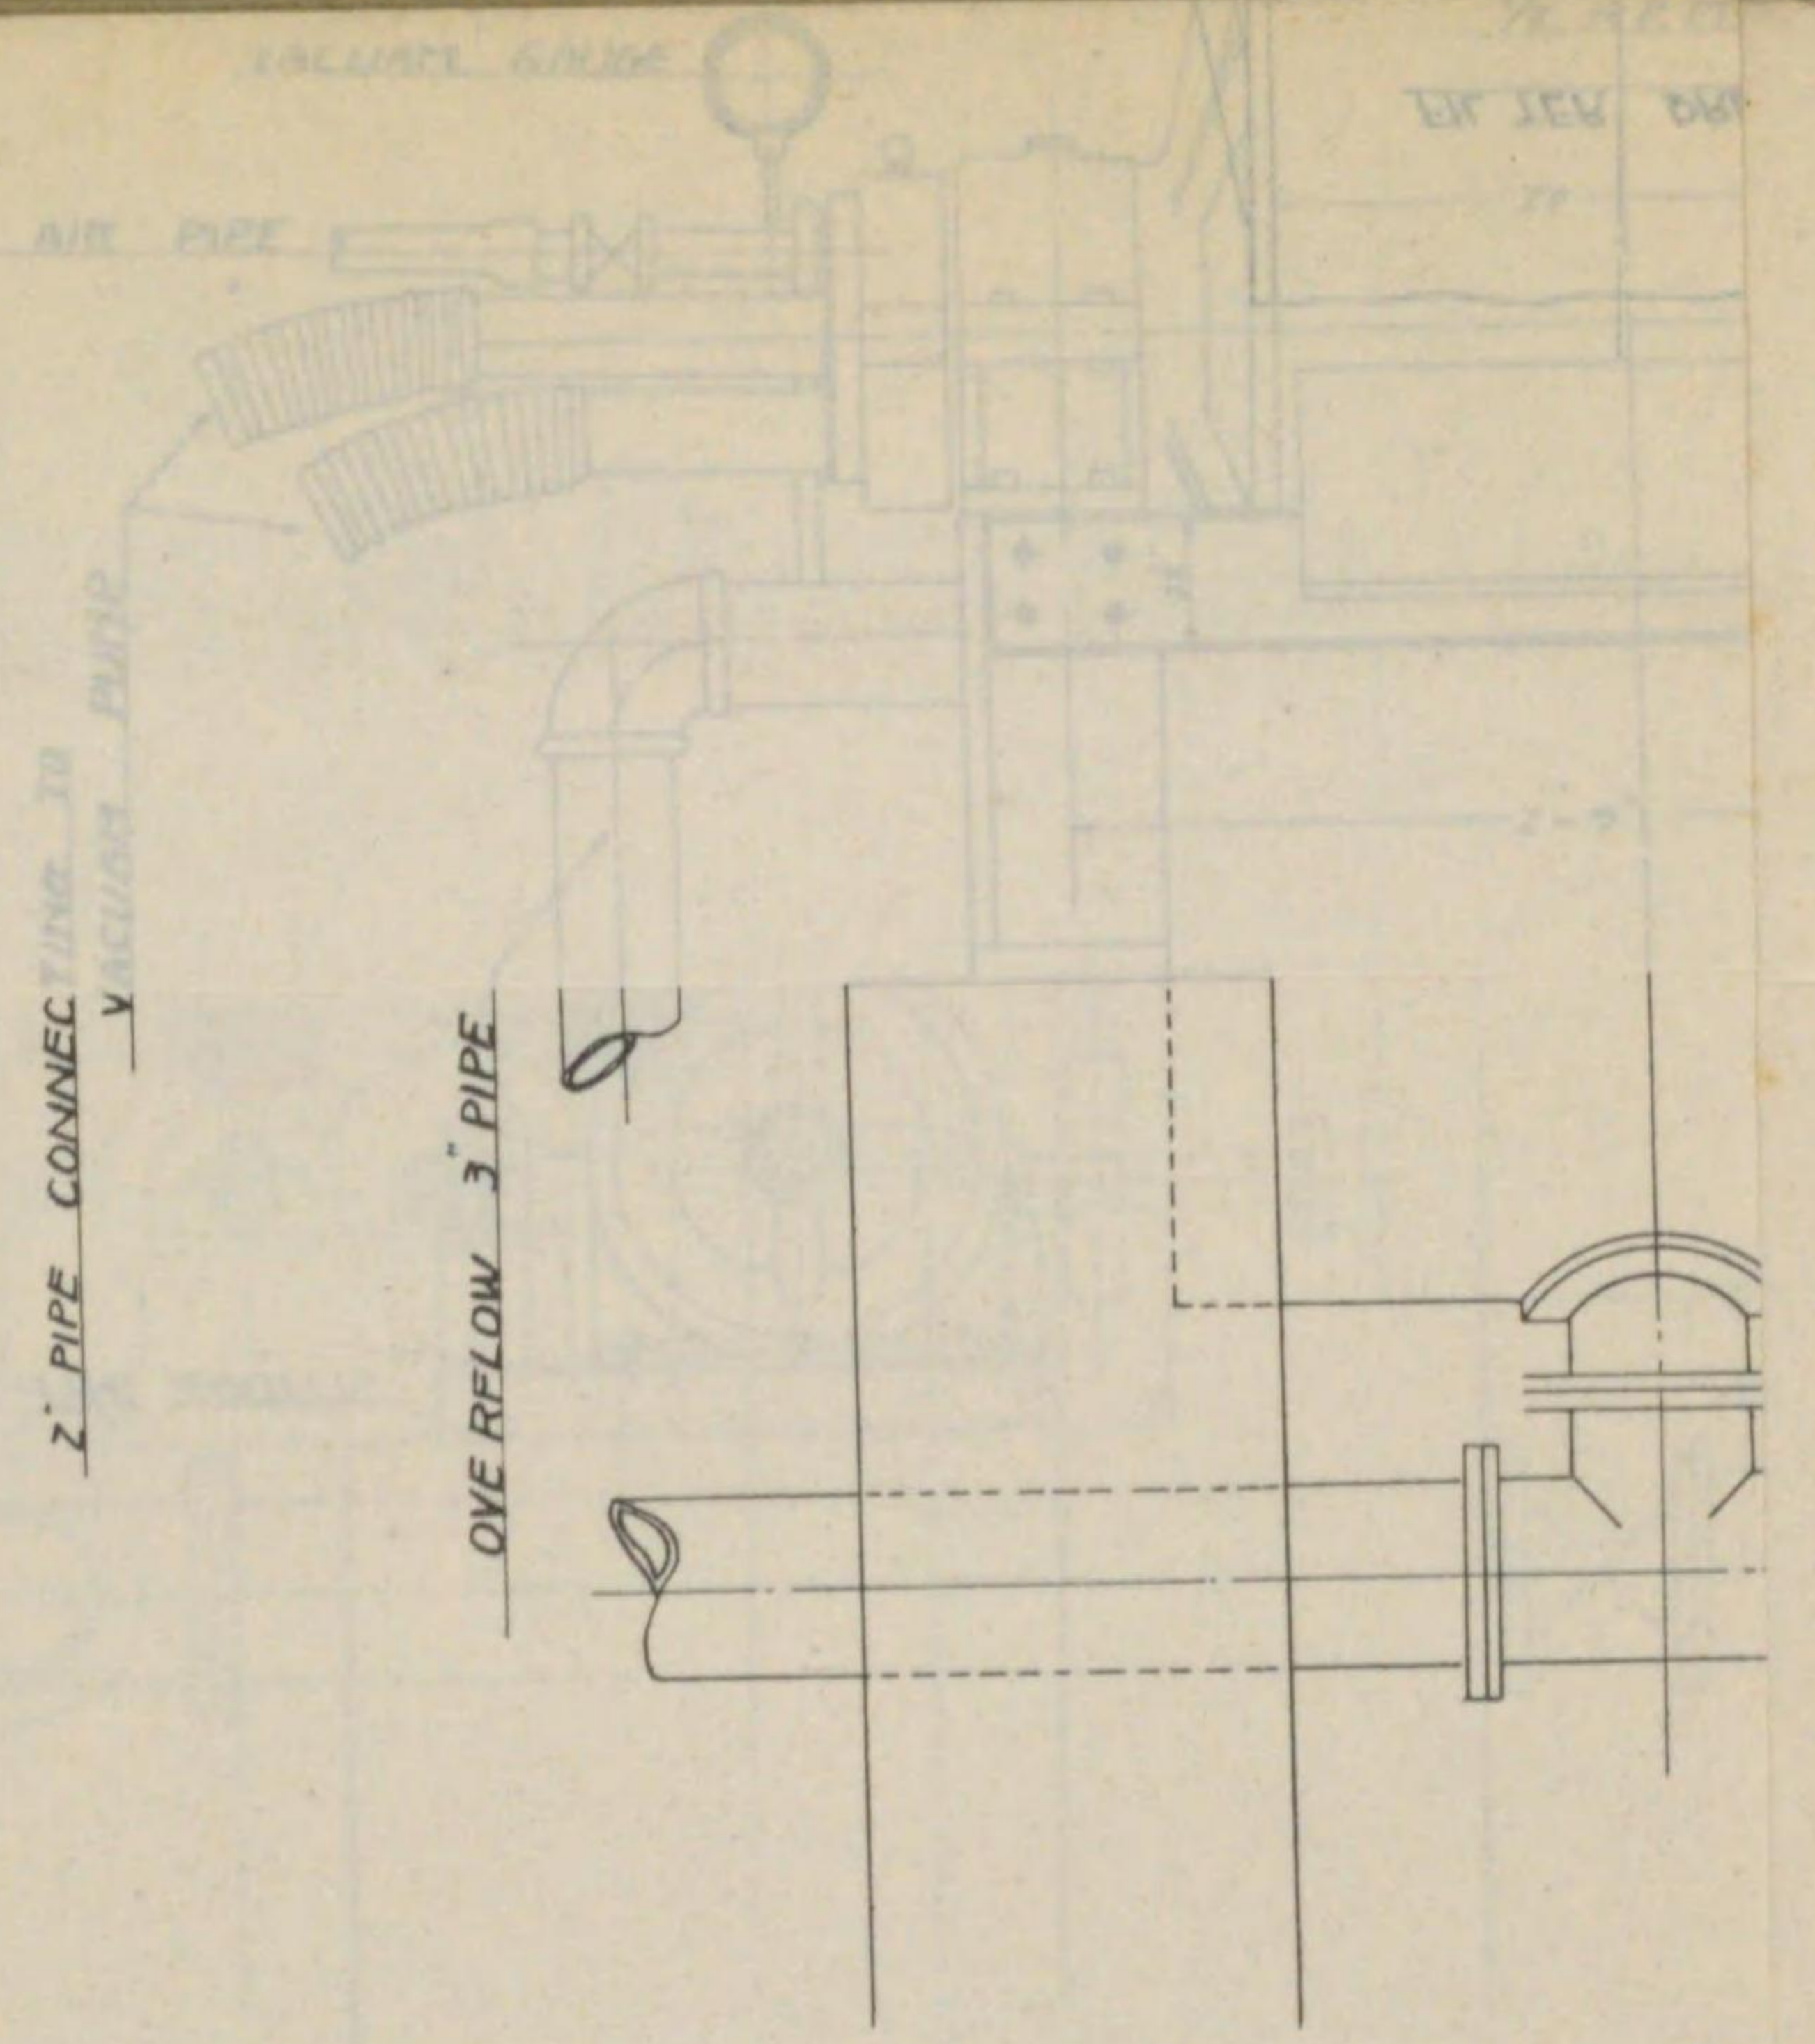





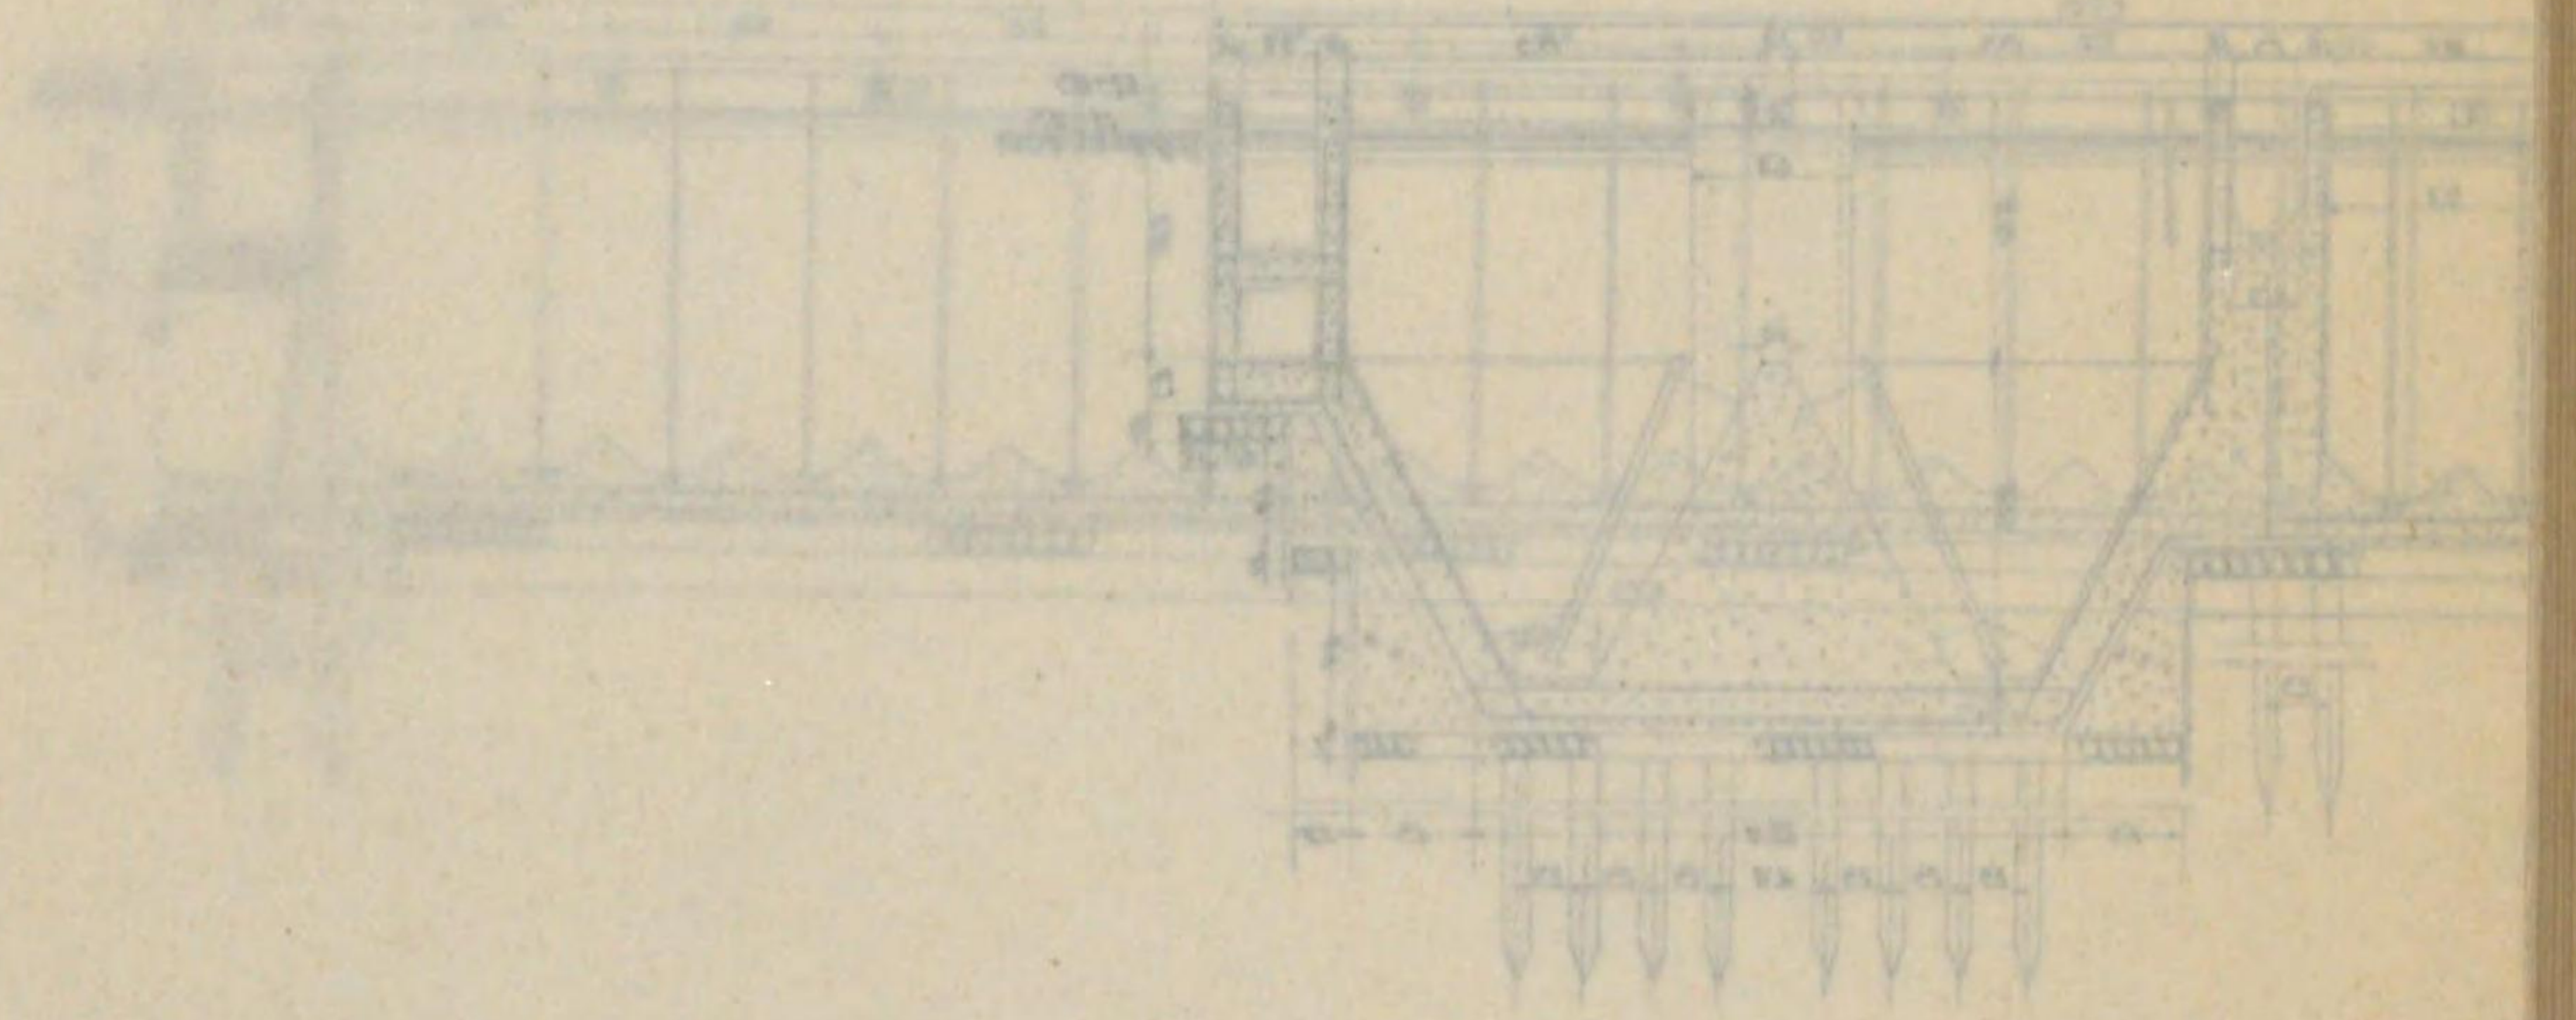






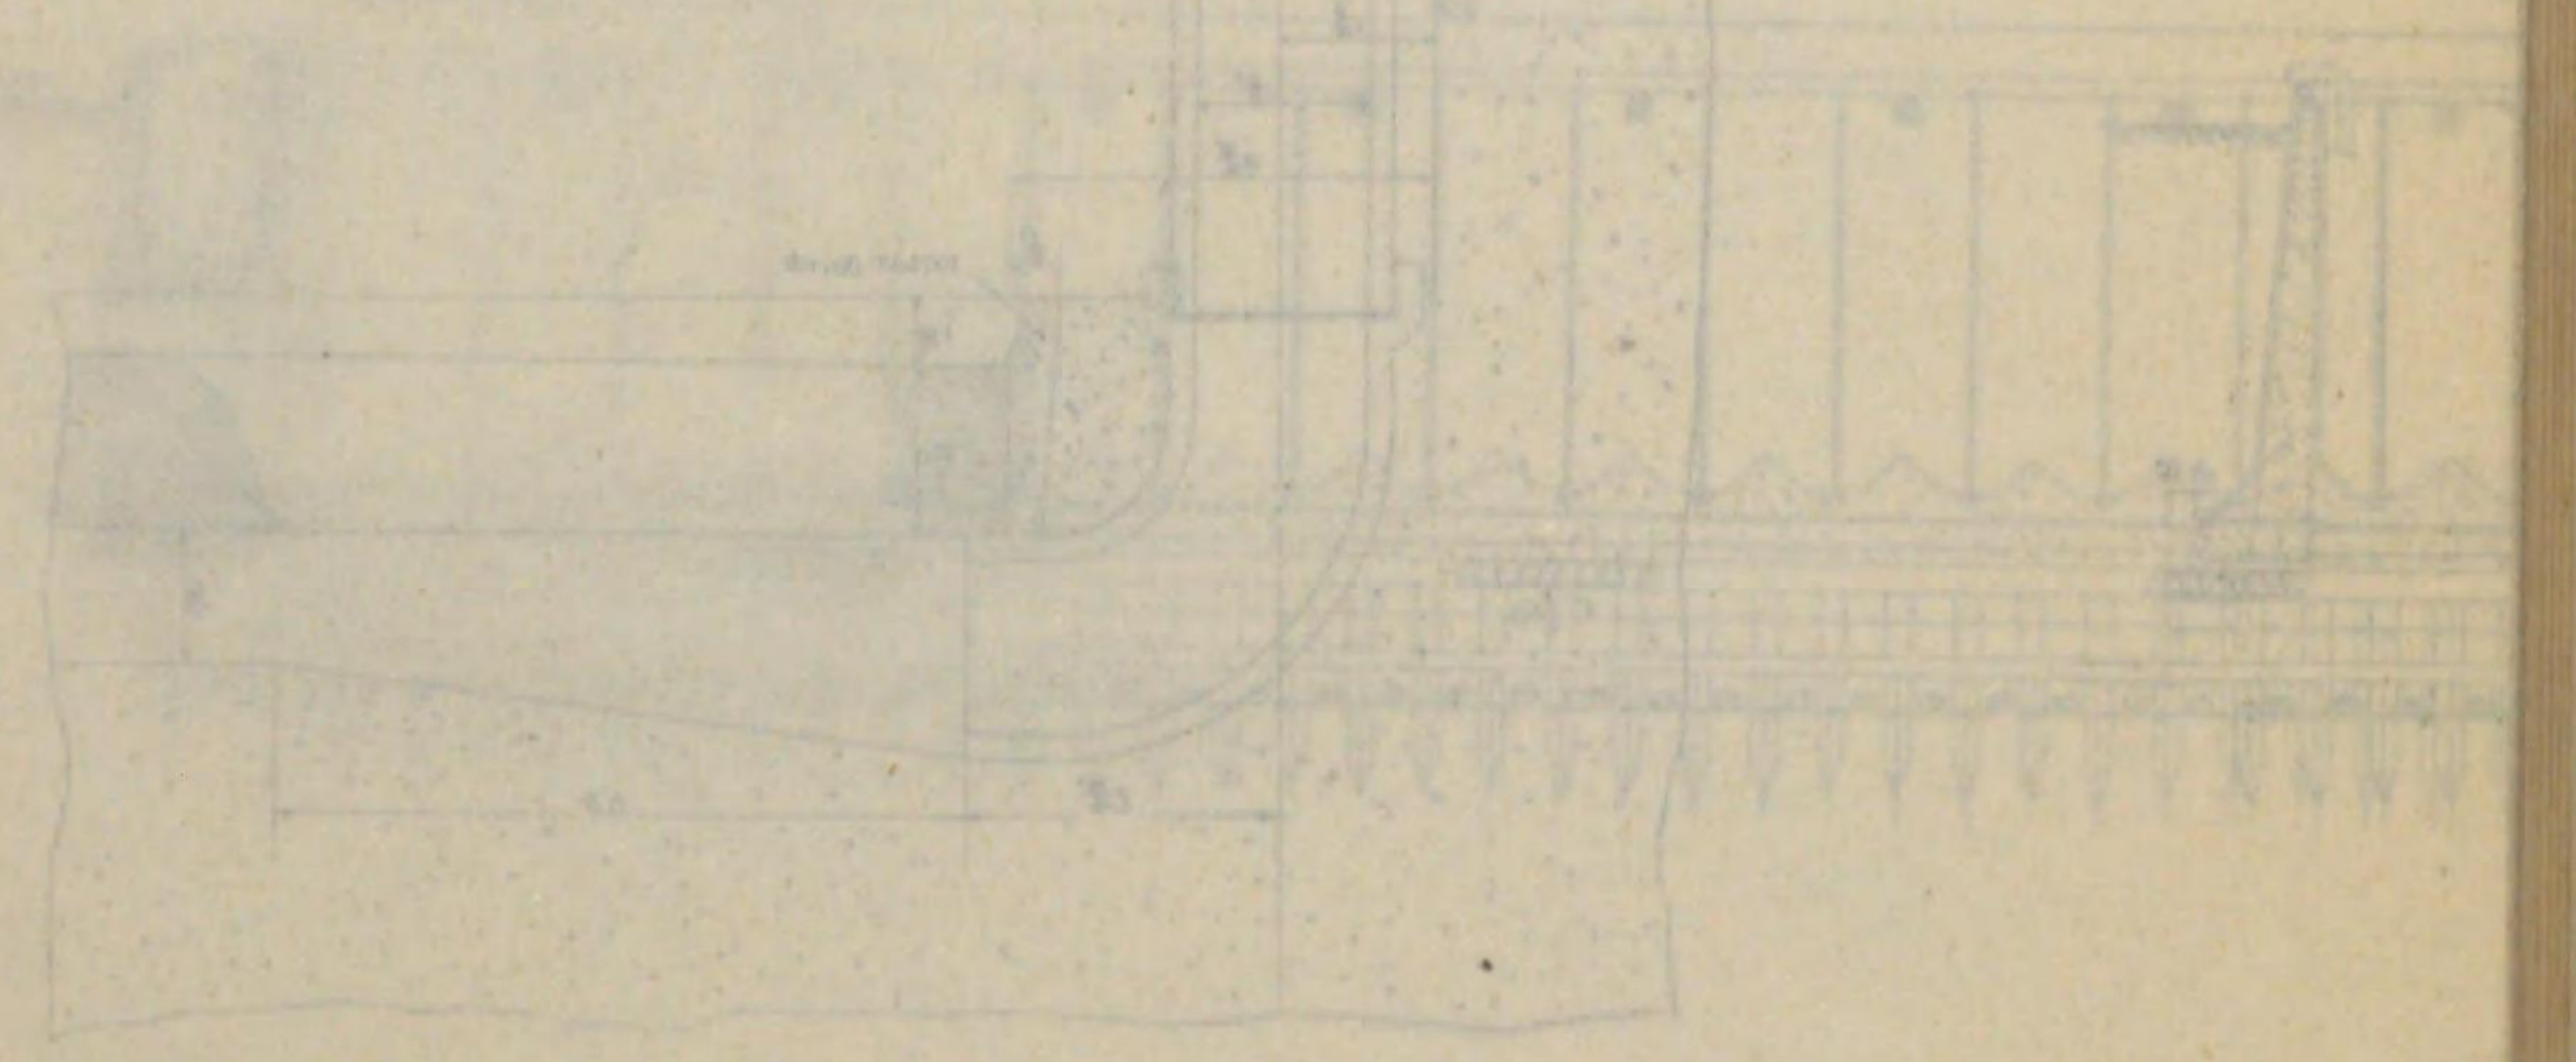


真空濾過機

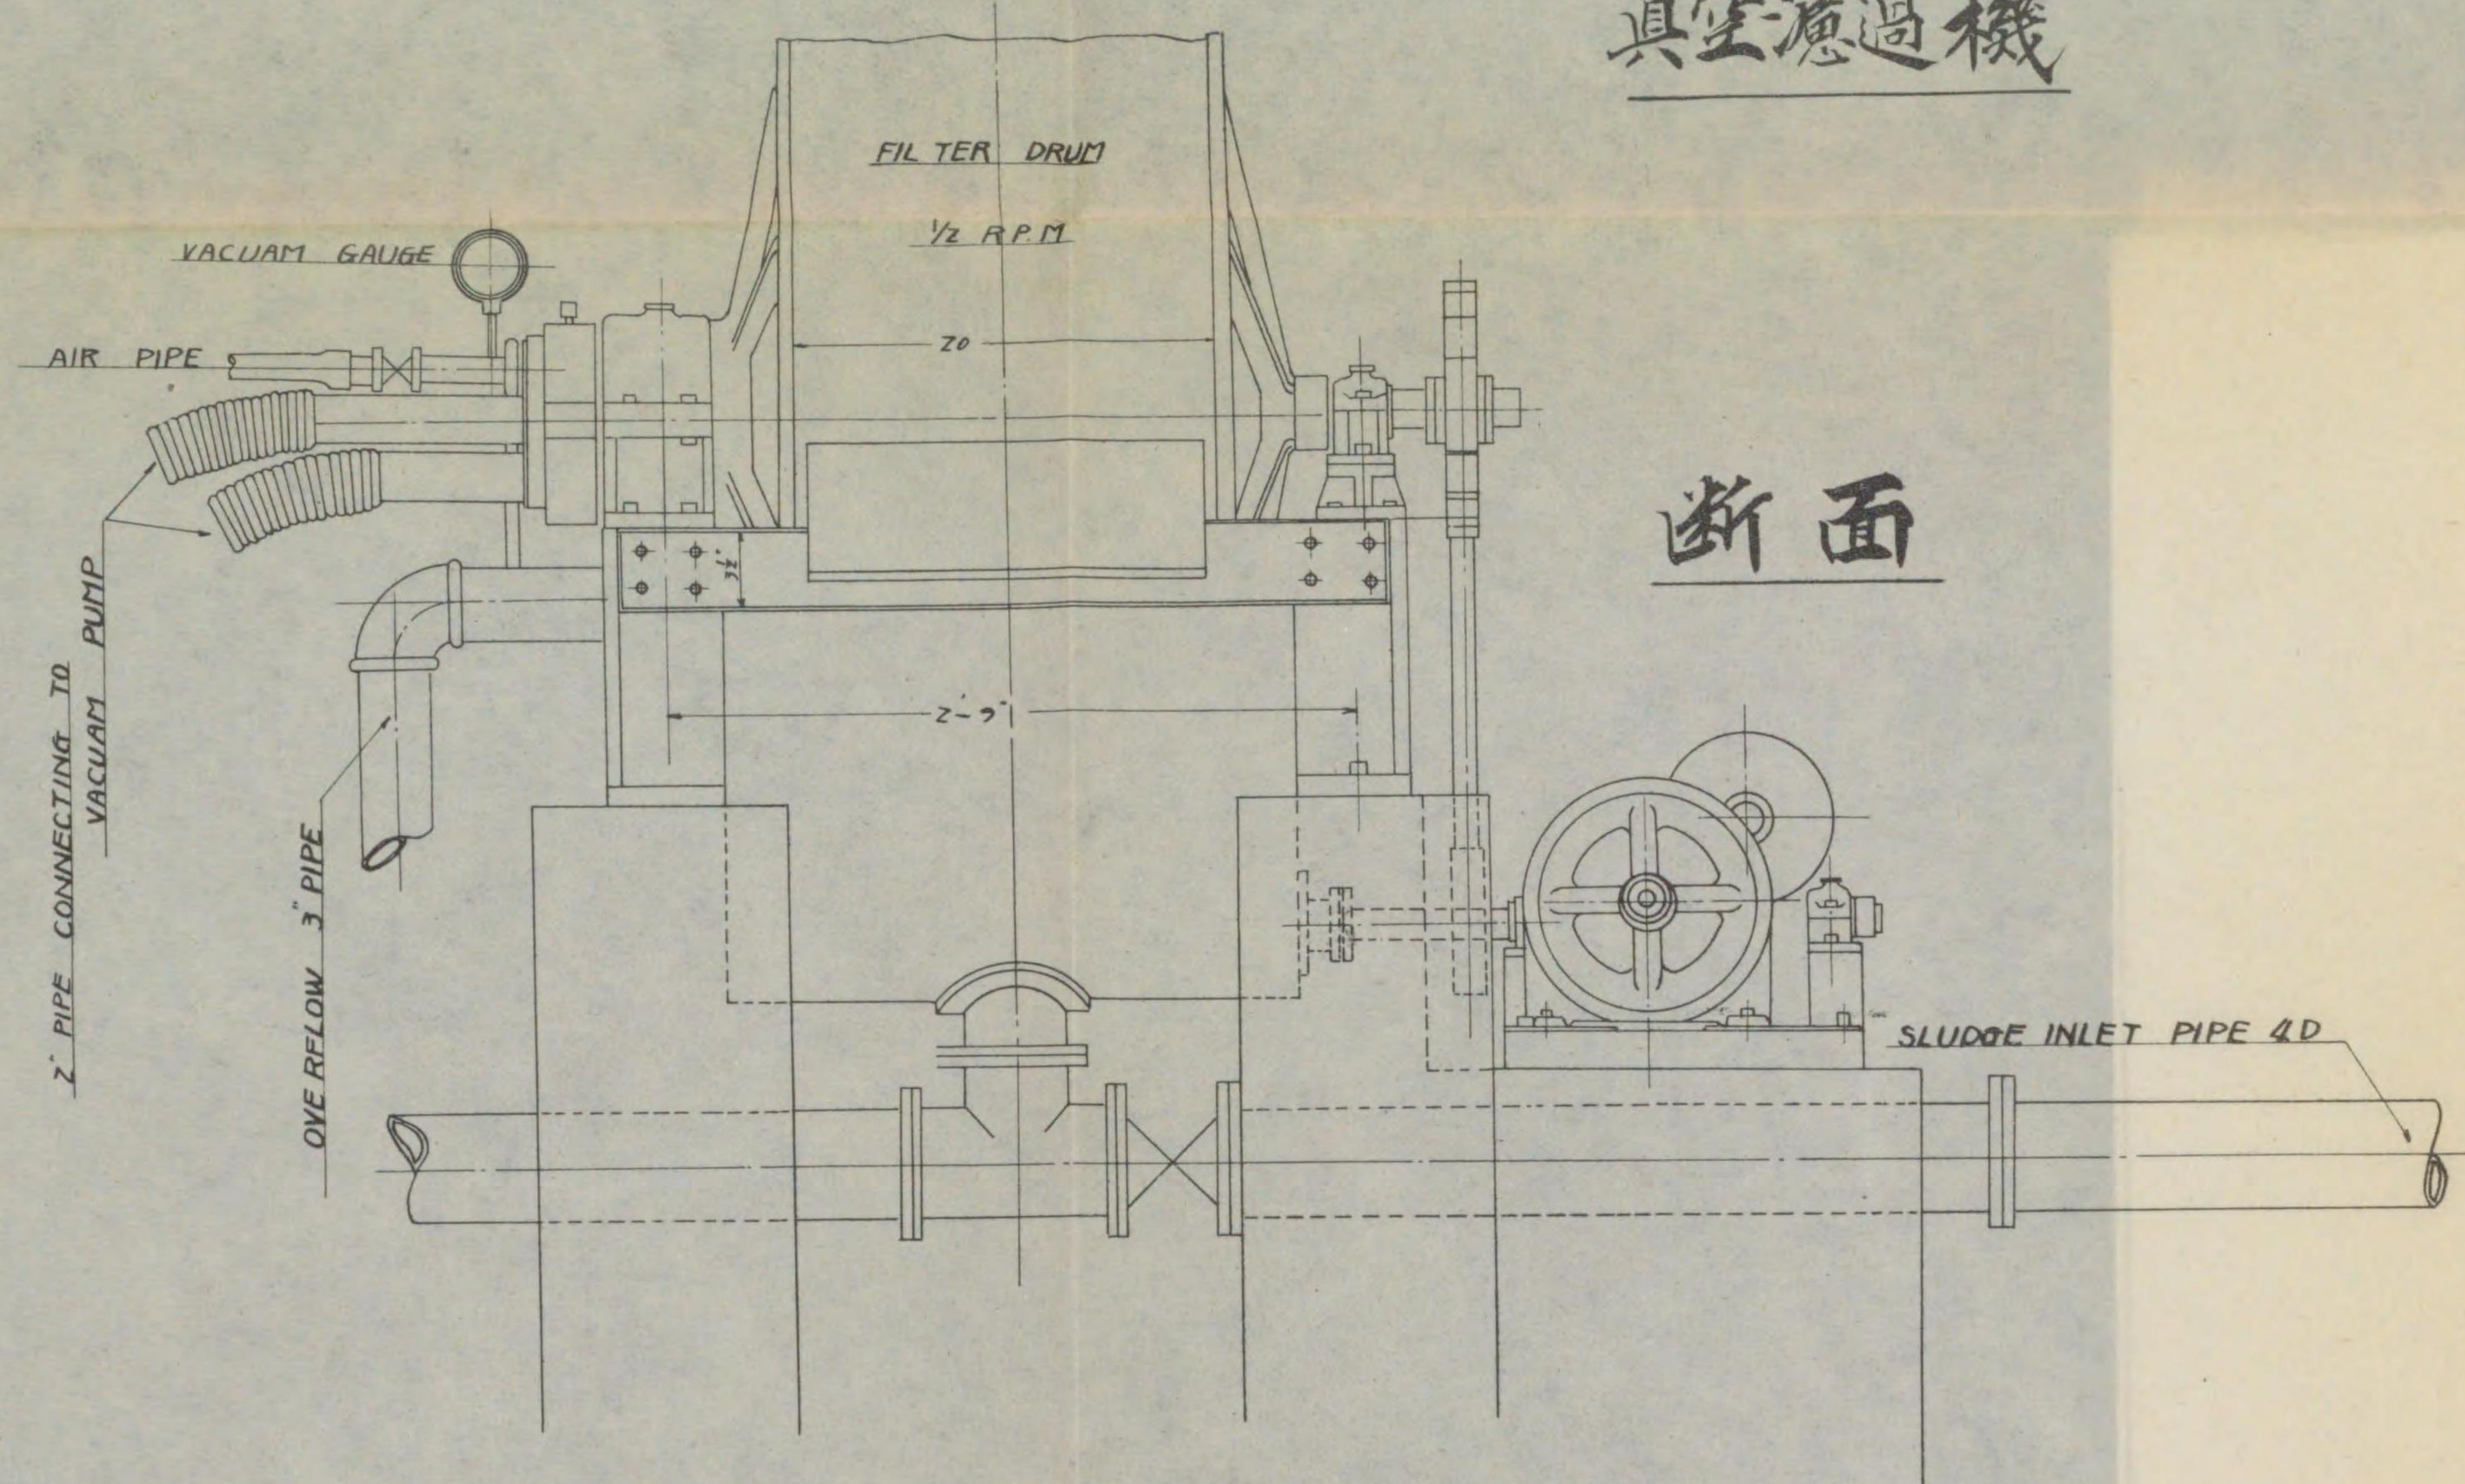


断面

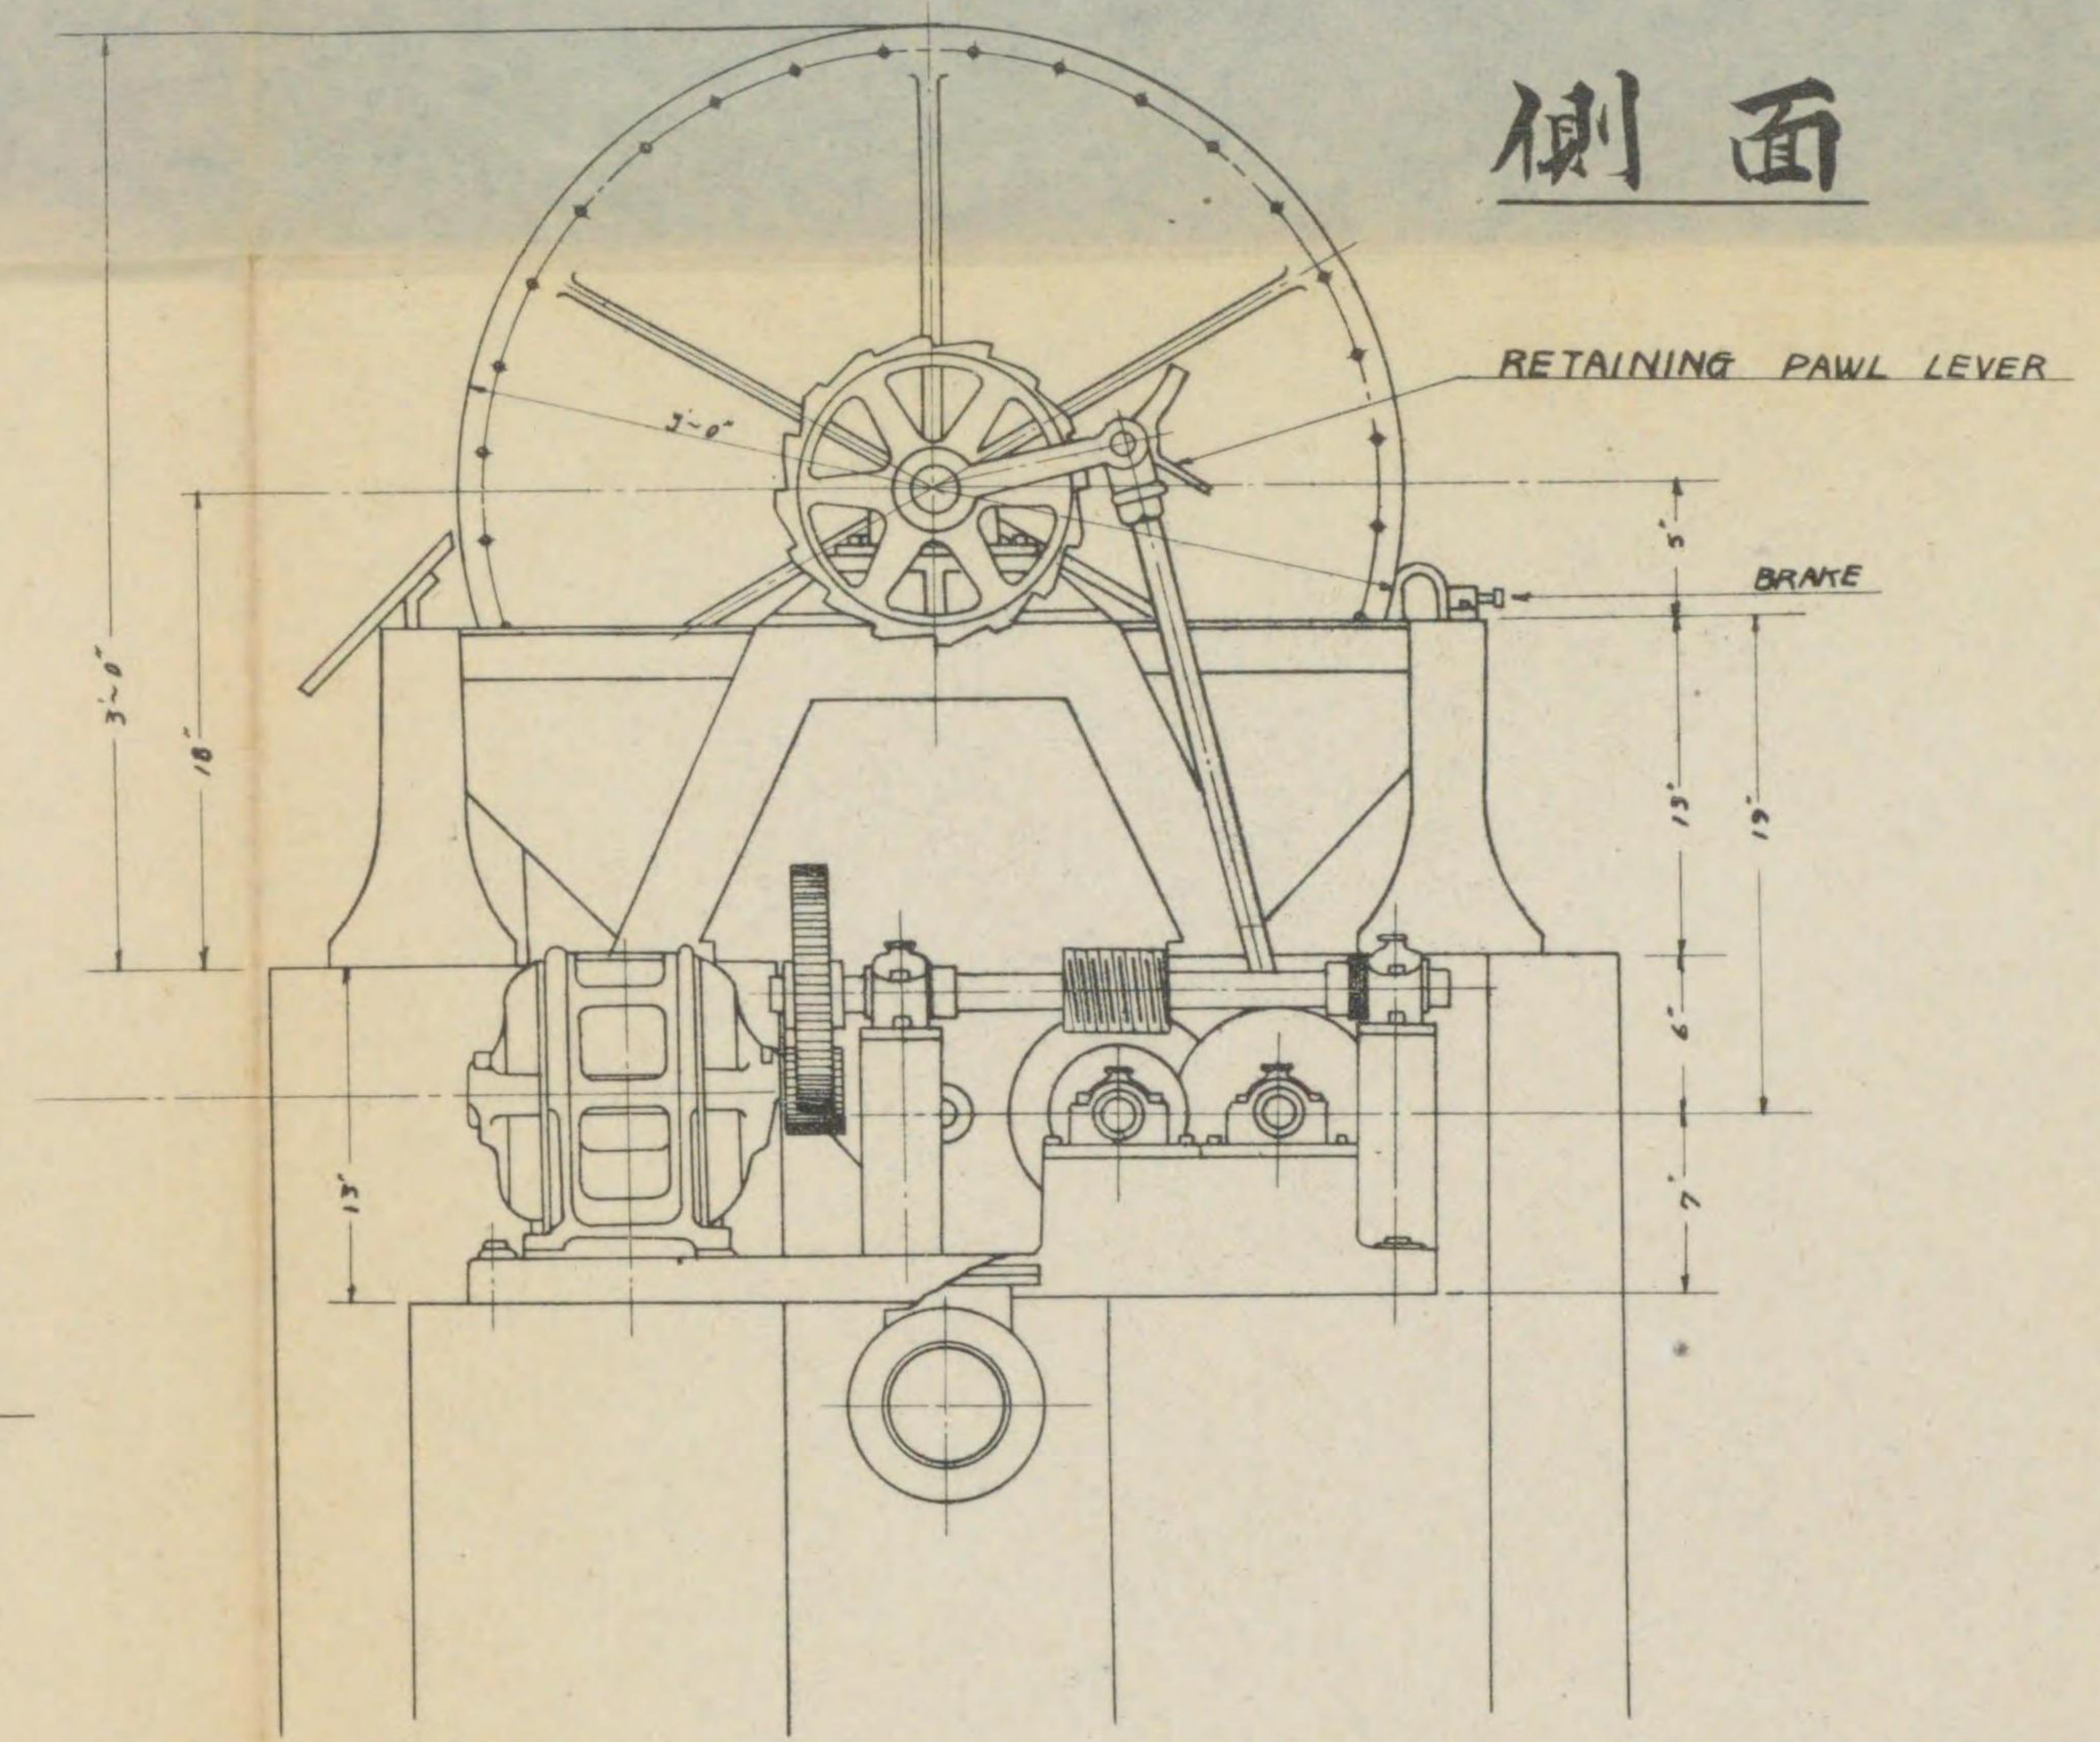

側面

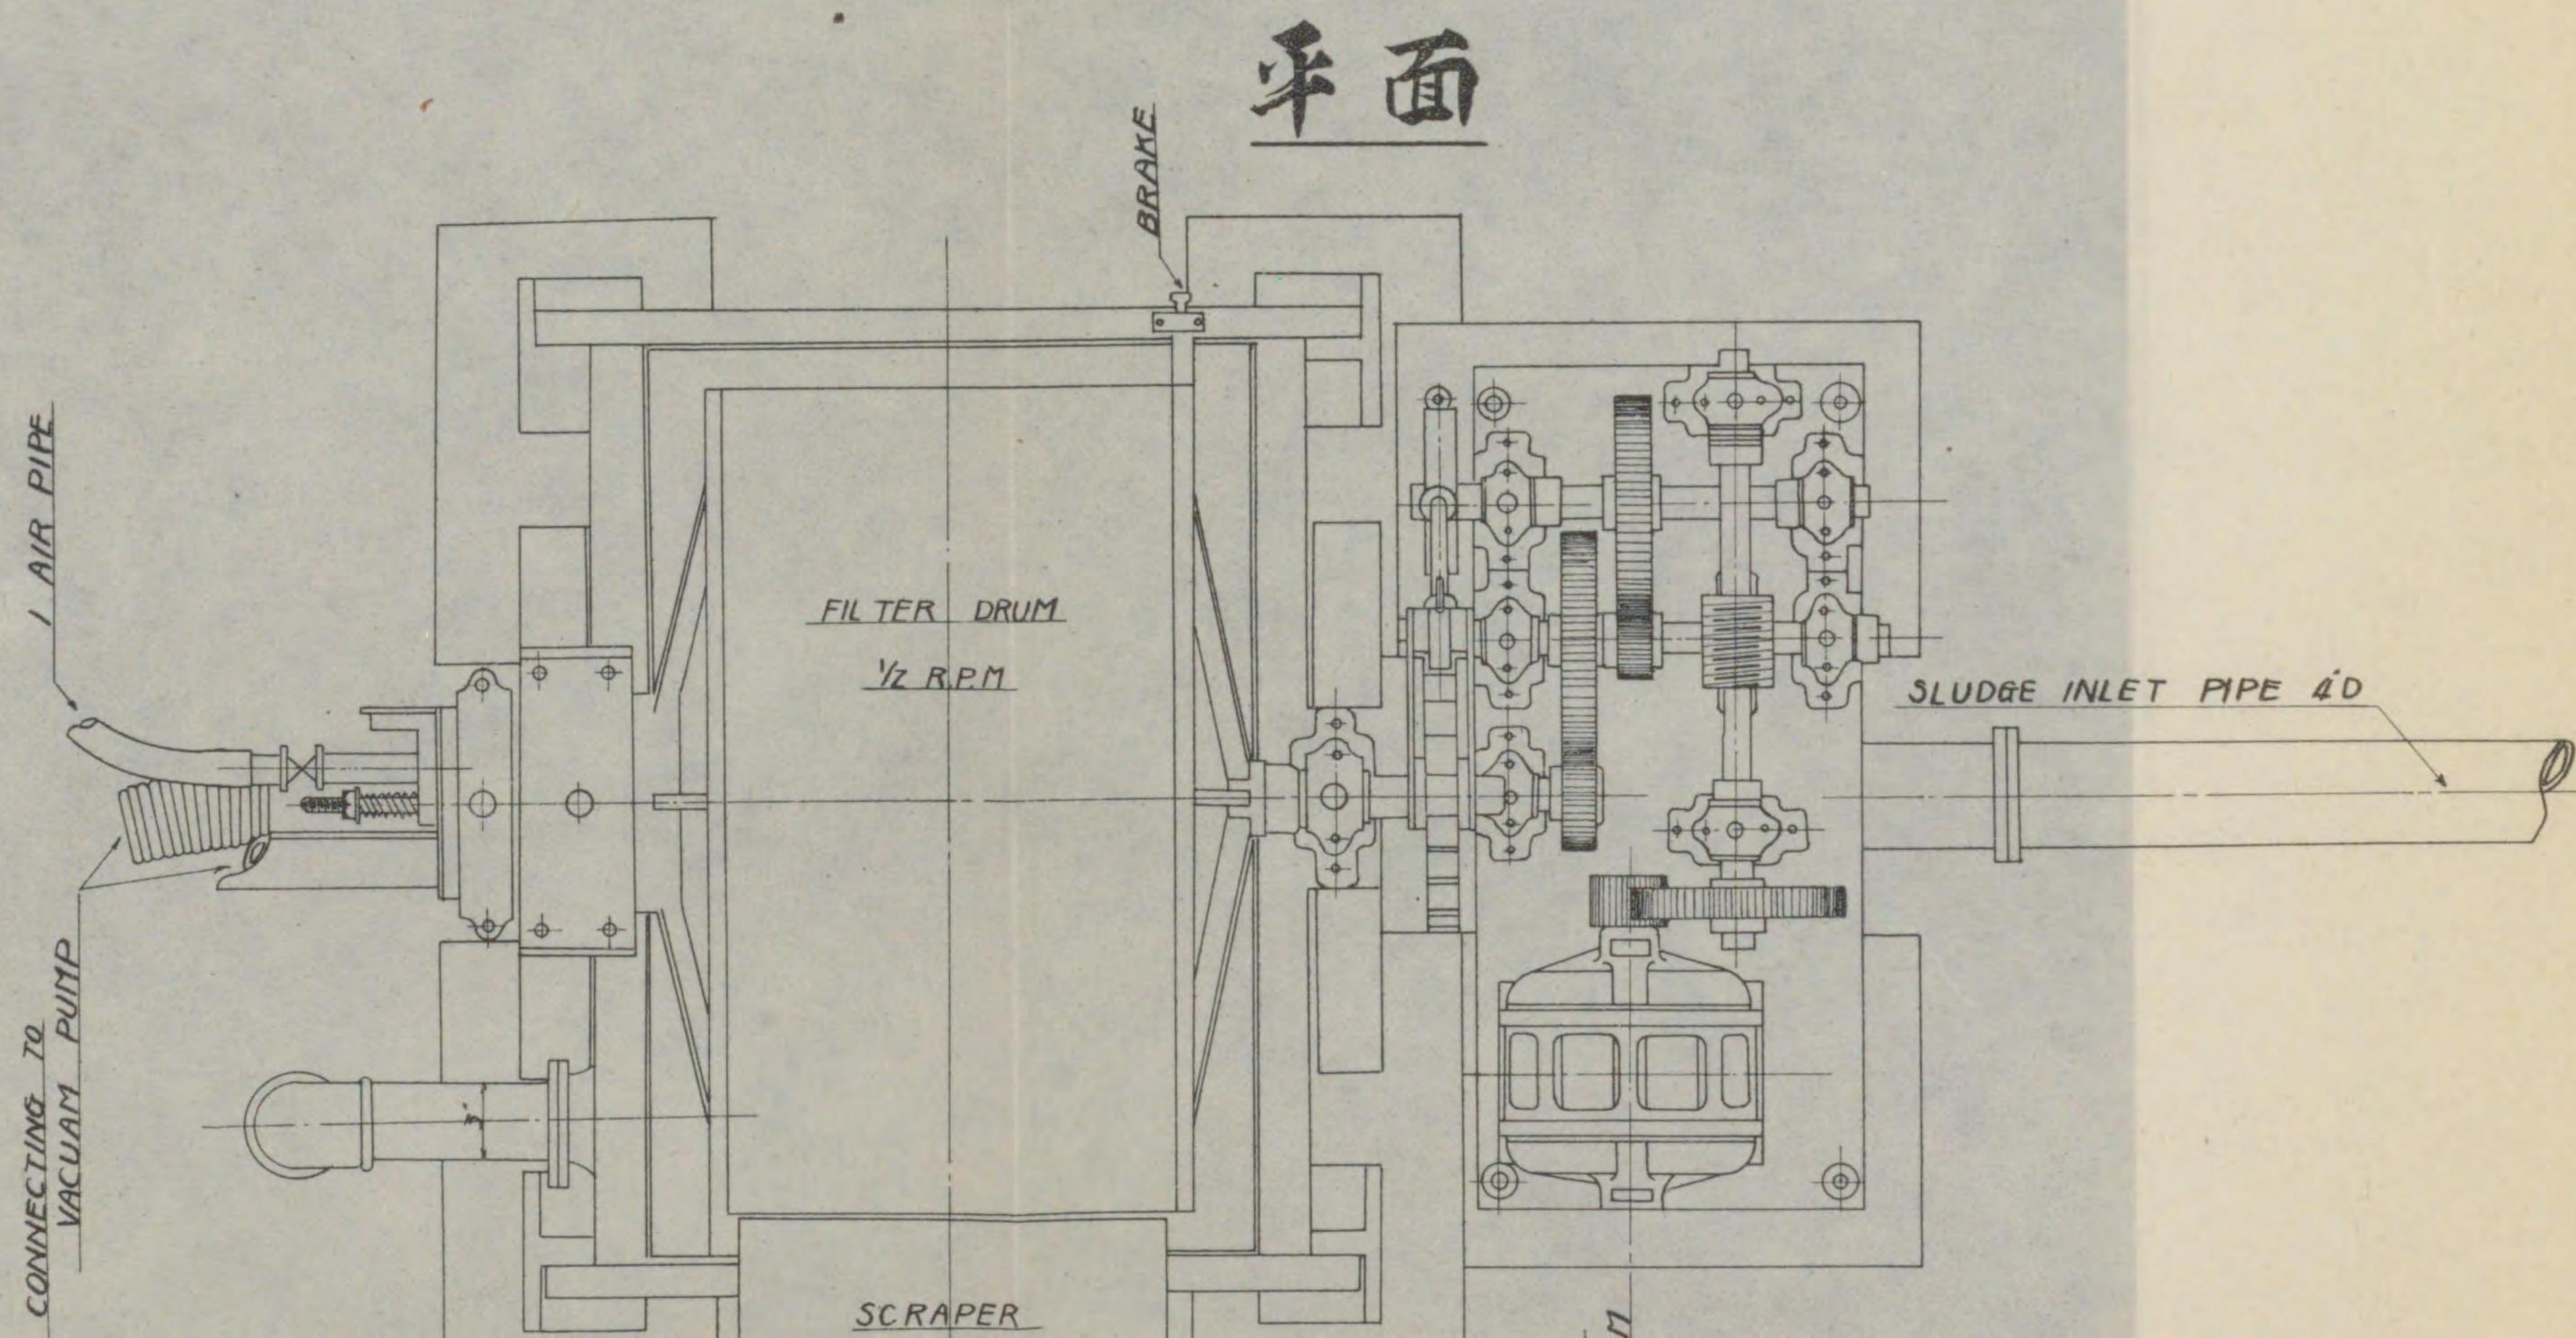


平面

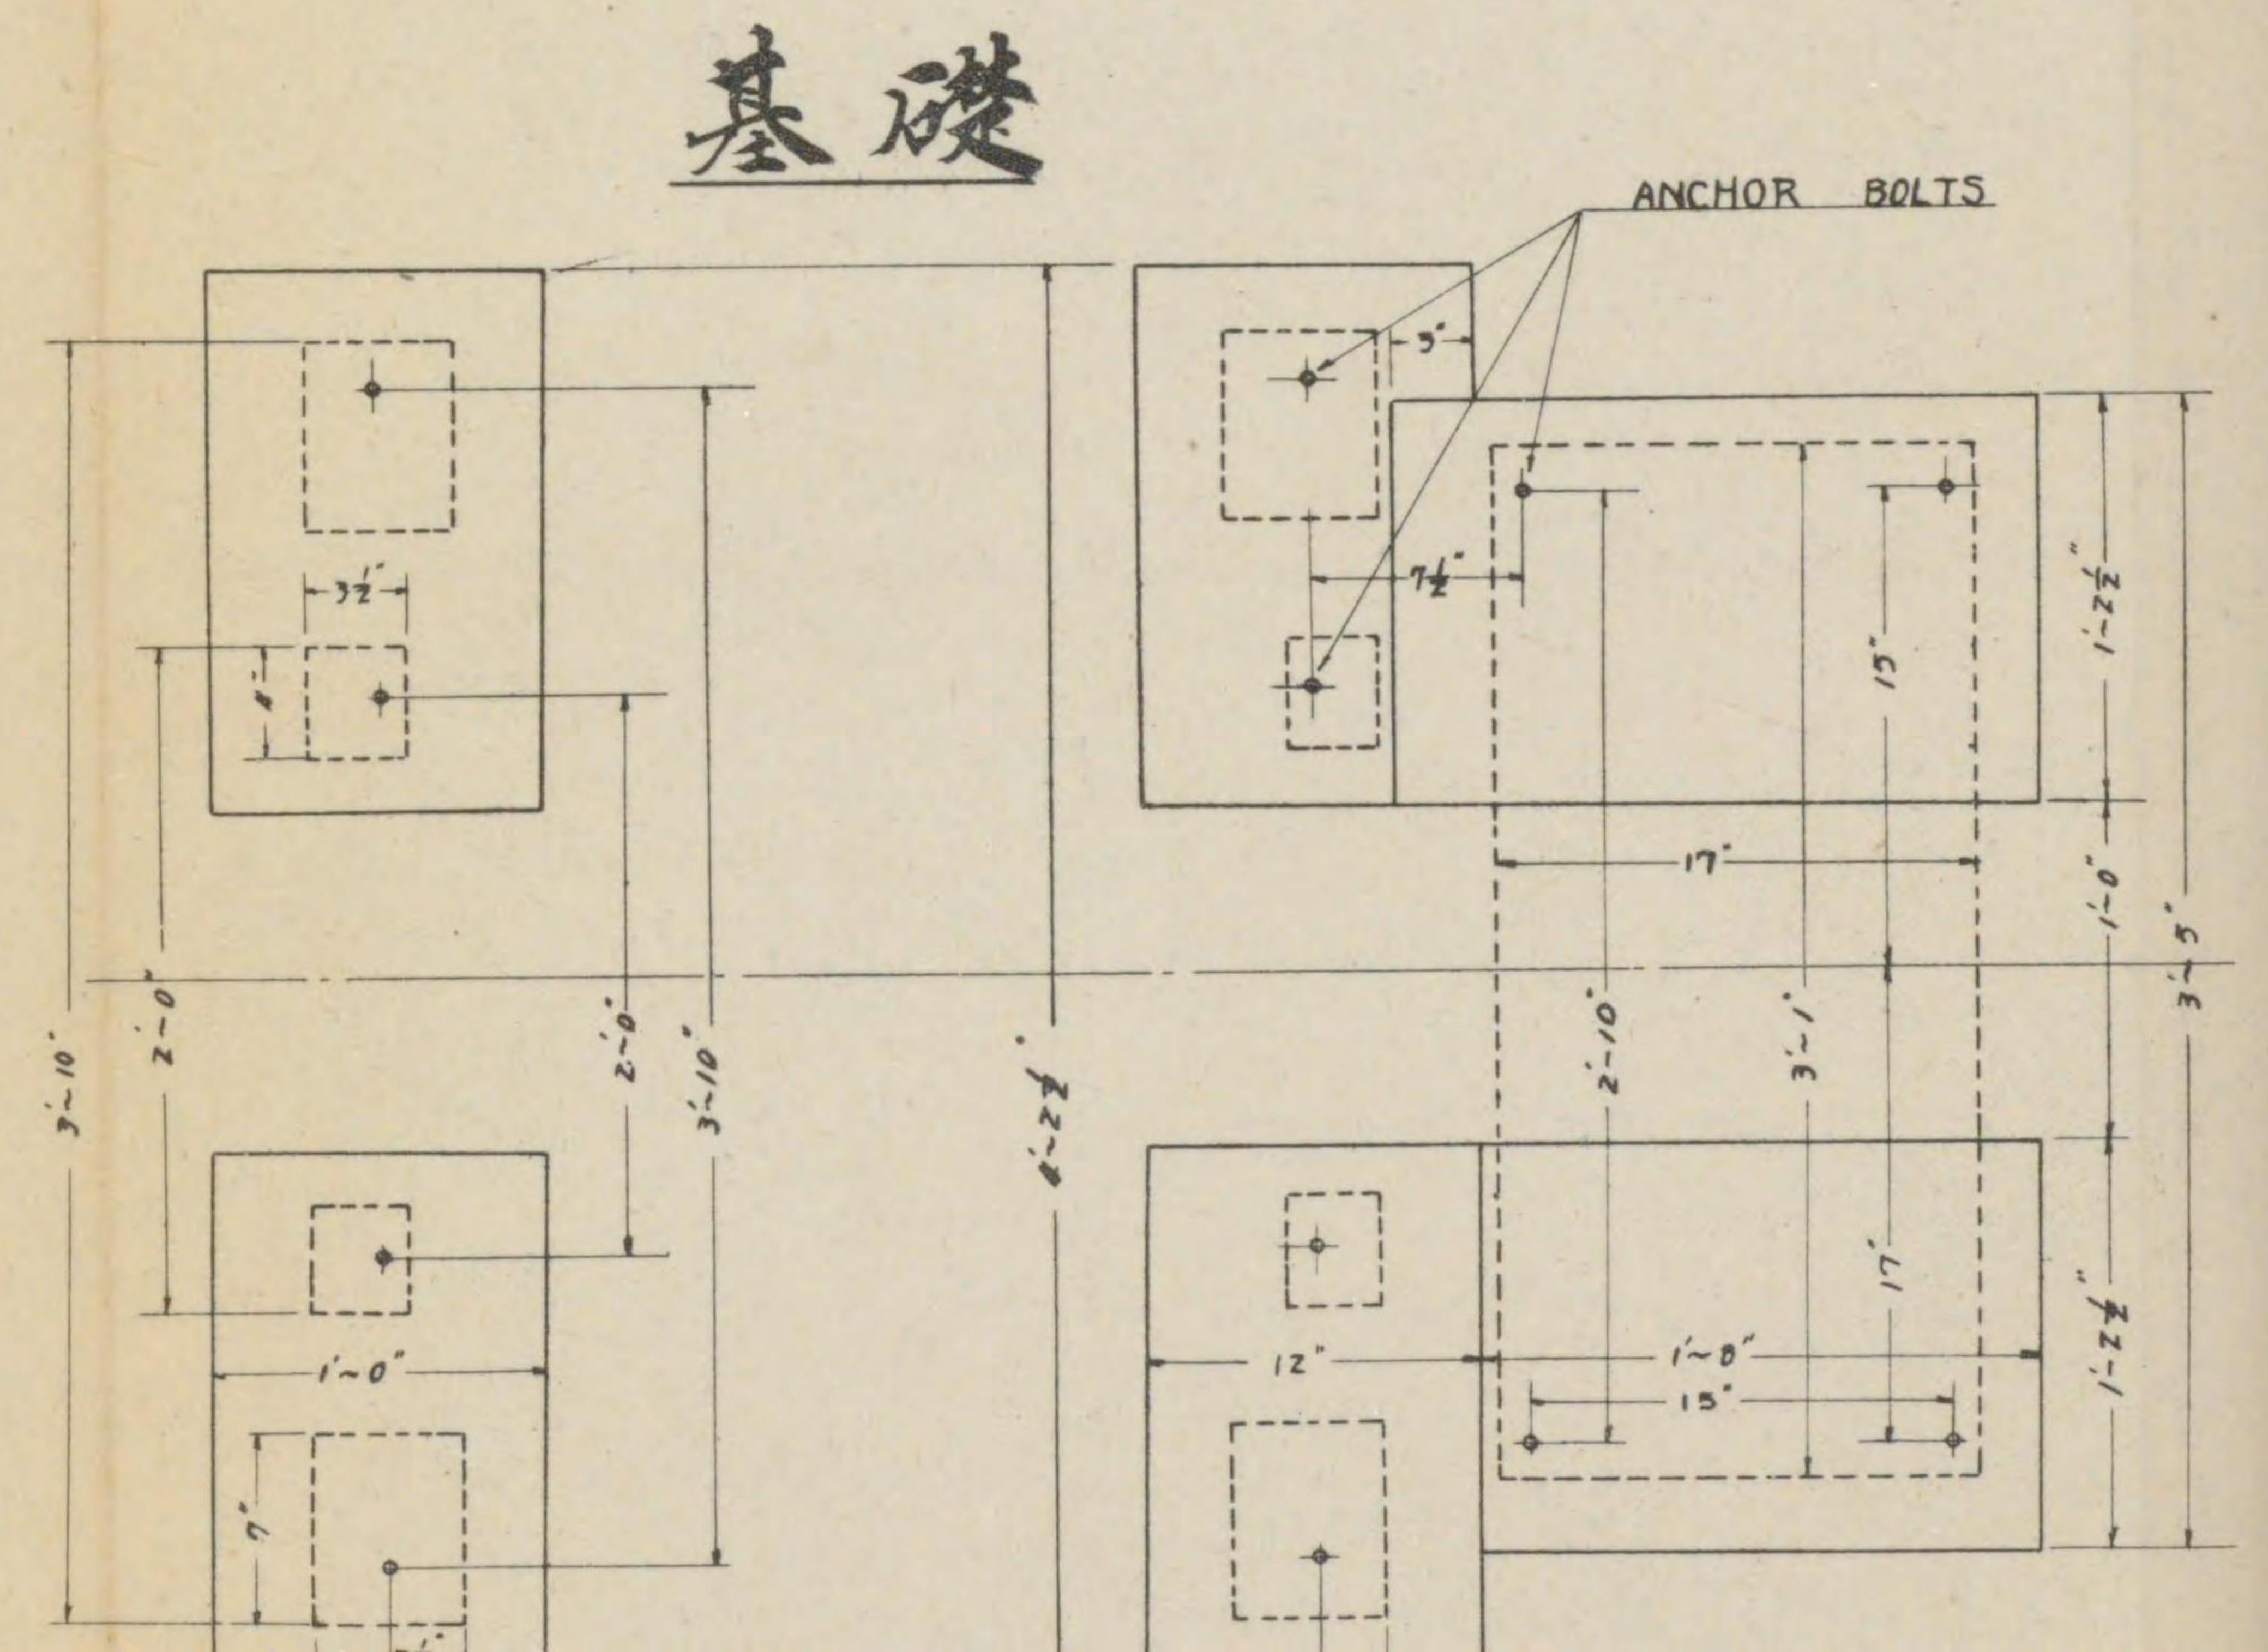


基礎



真空過濾機

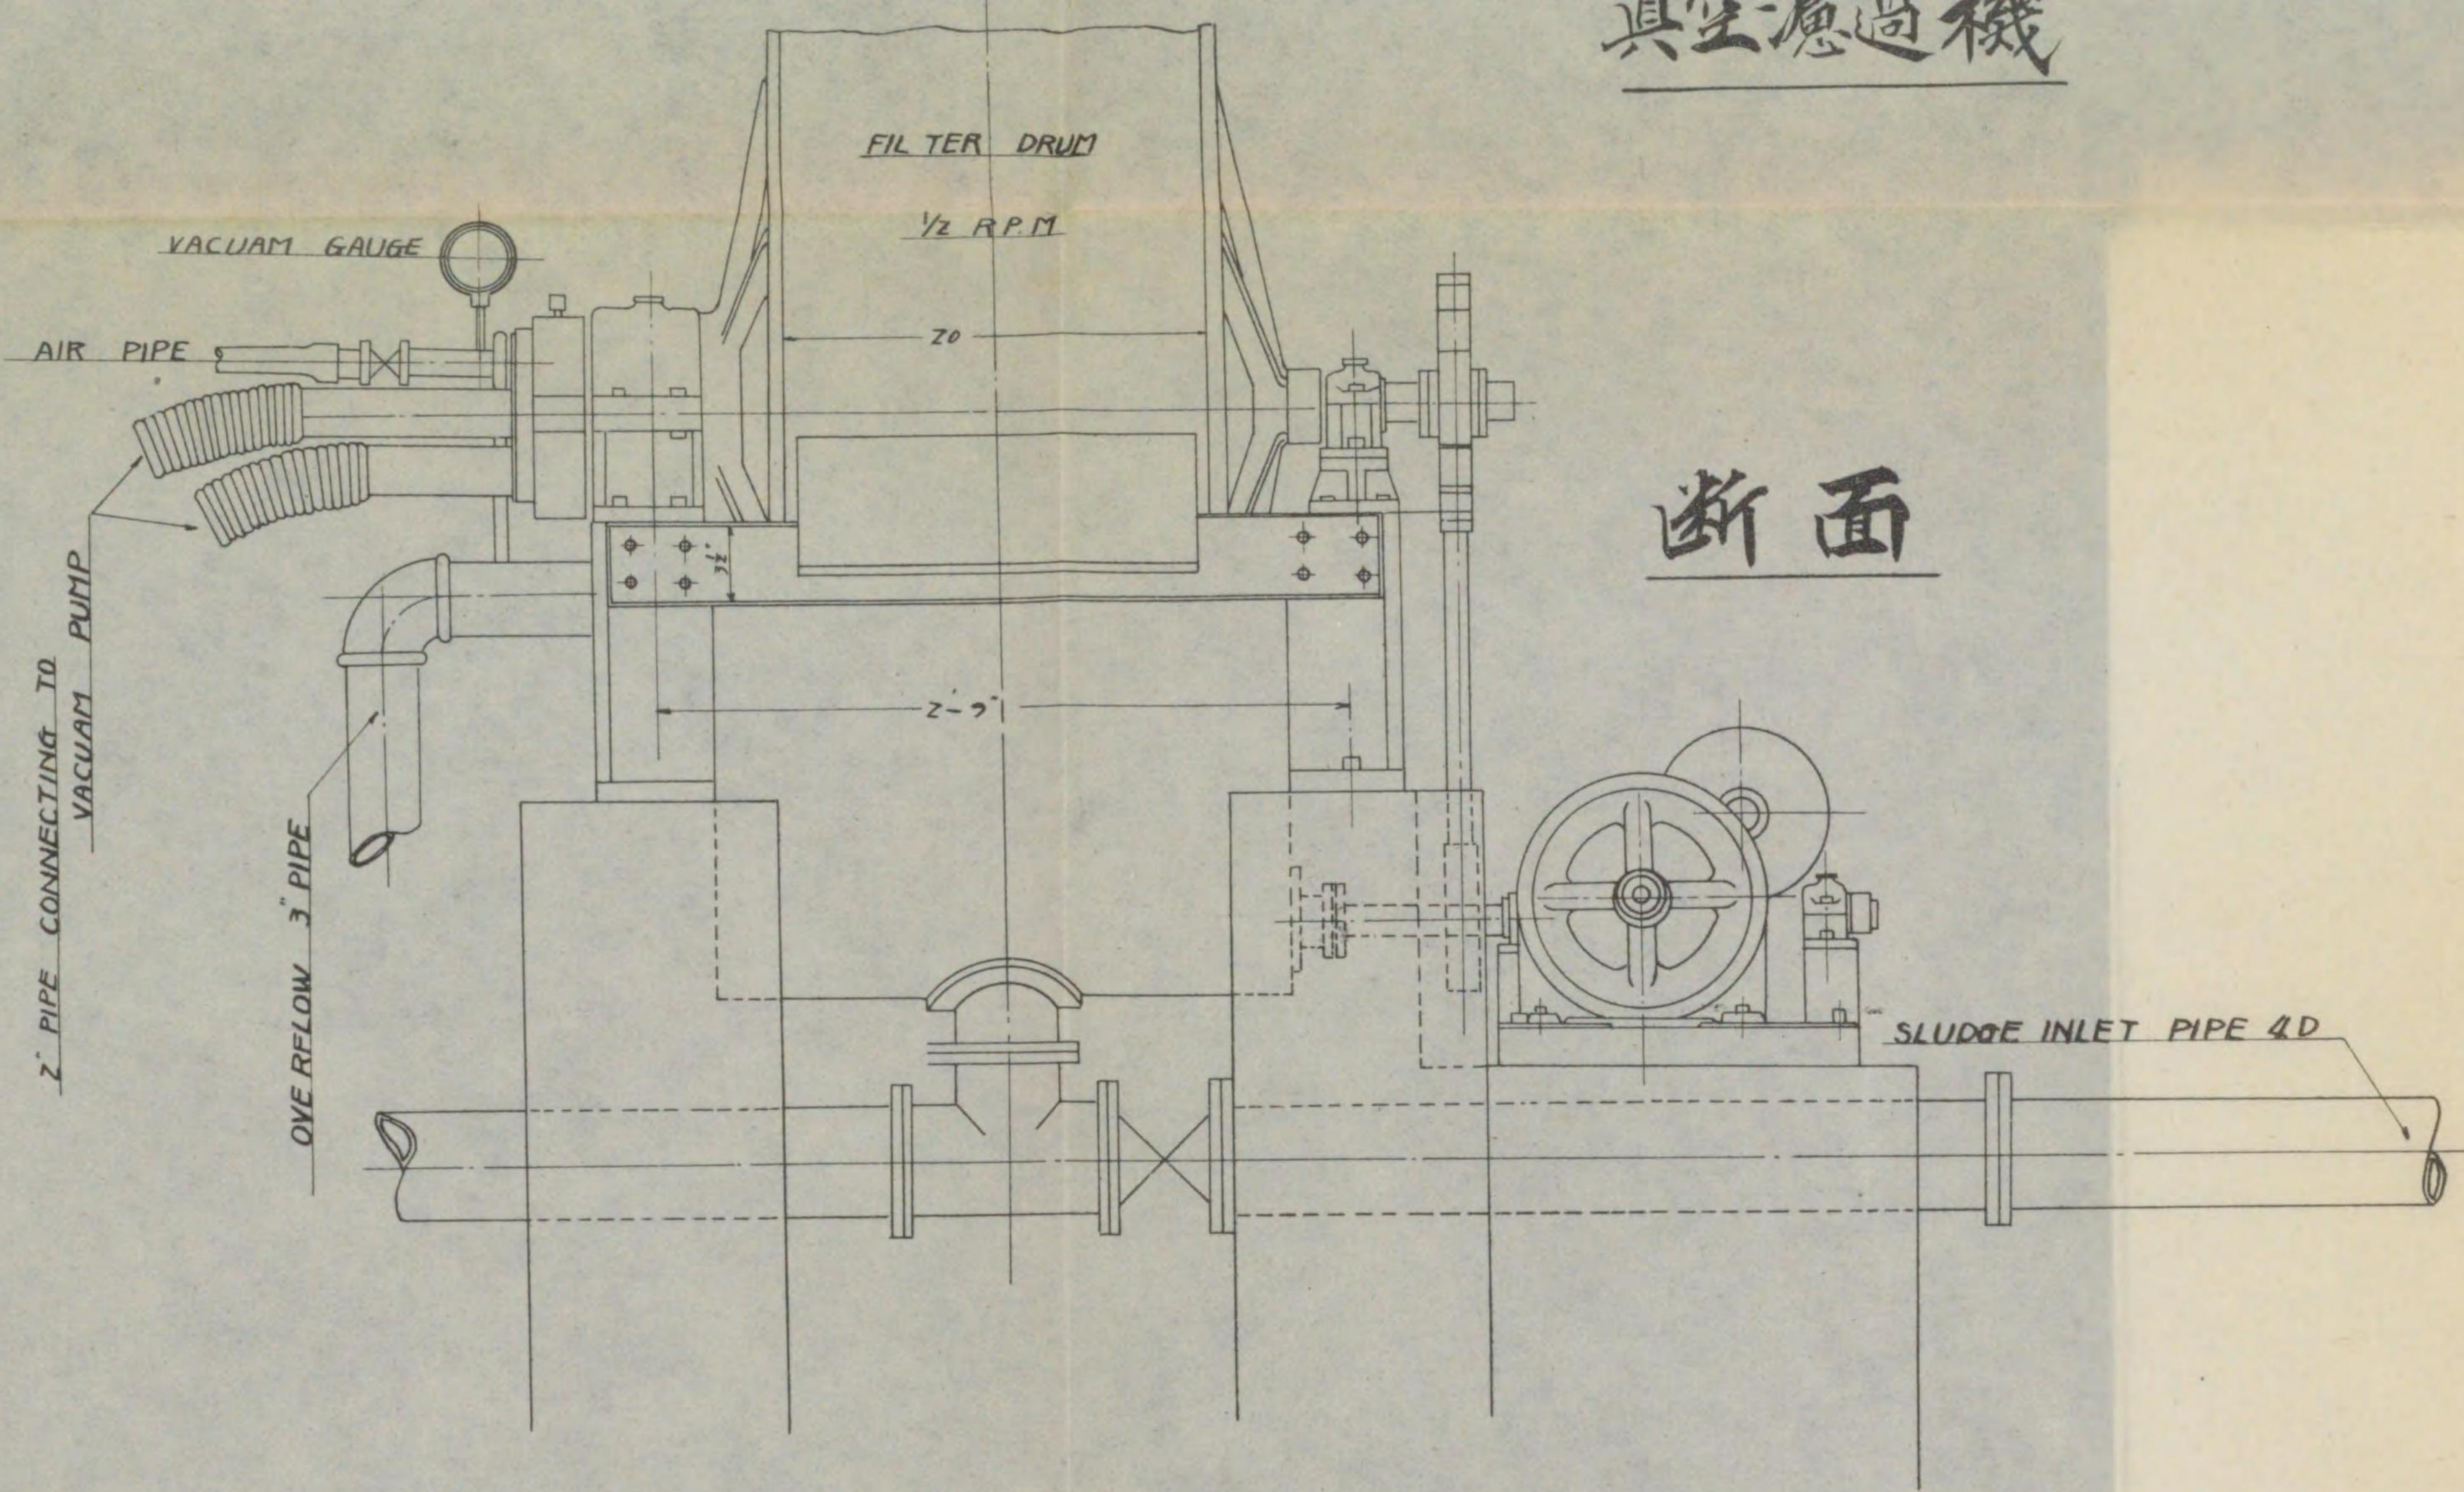


断面

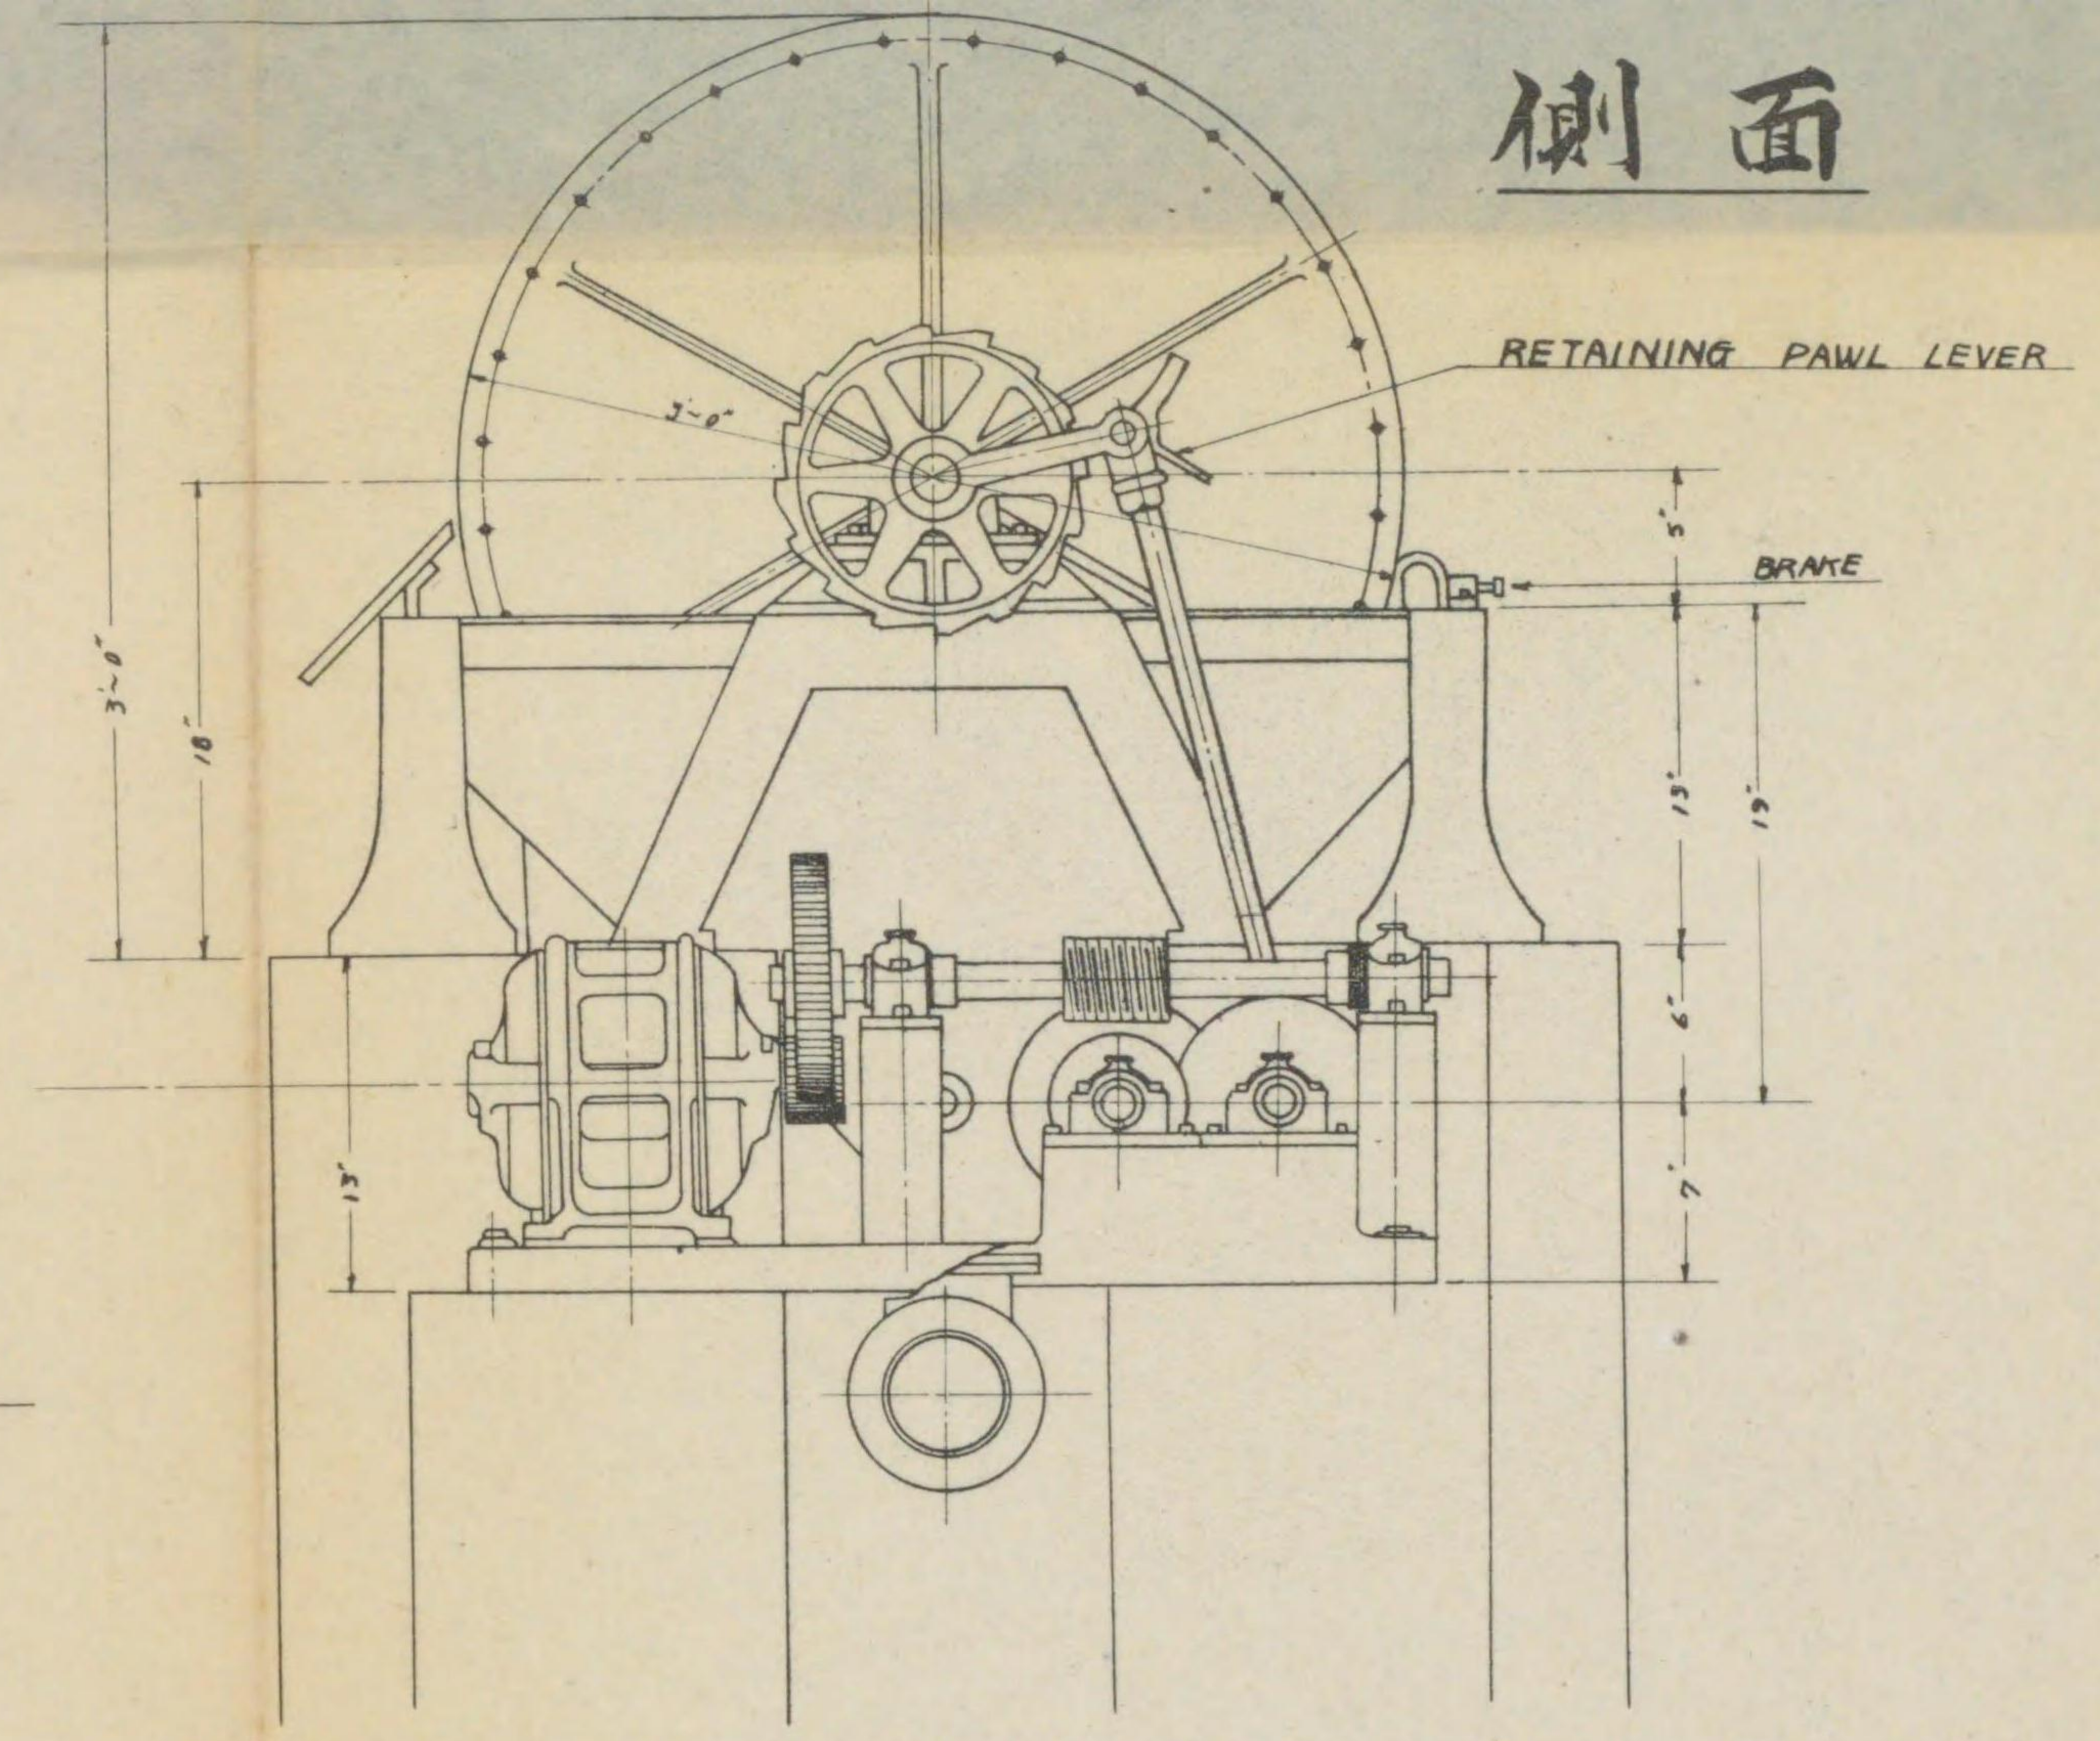


側面

平面

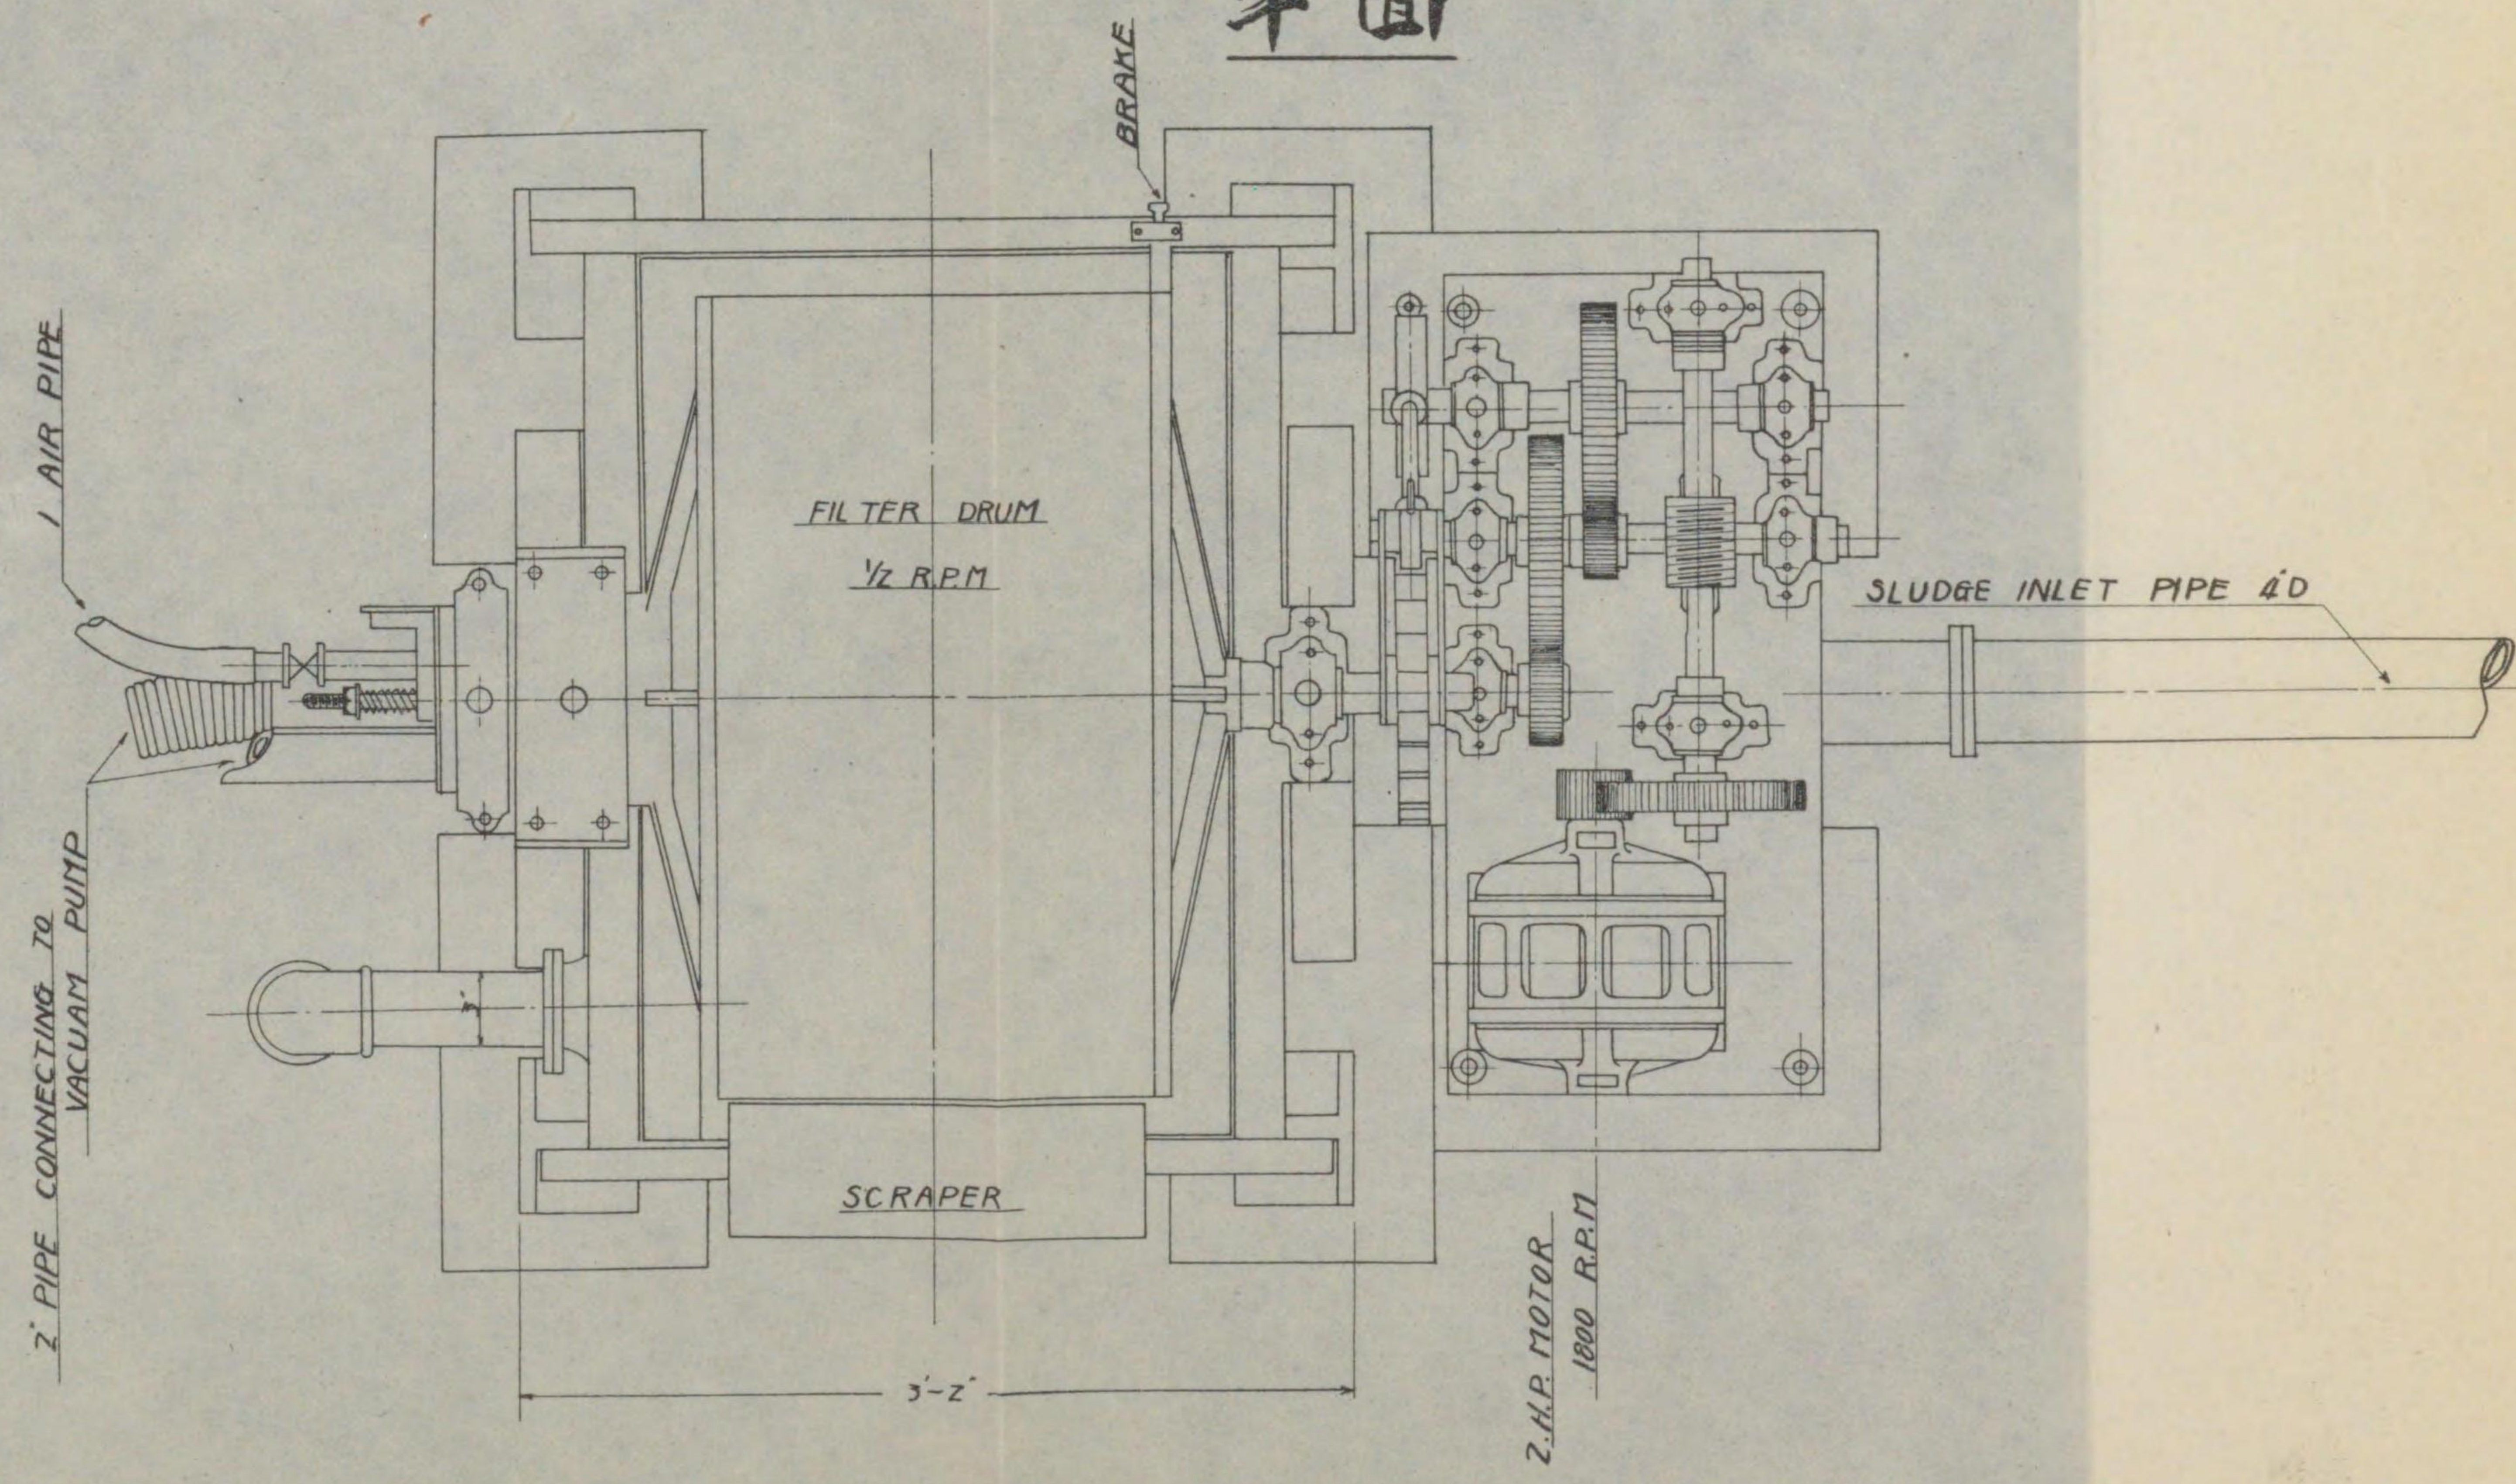


基礎

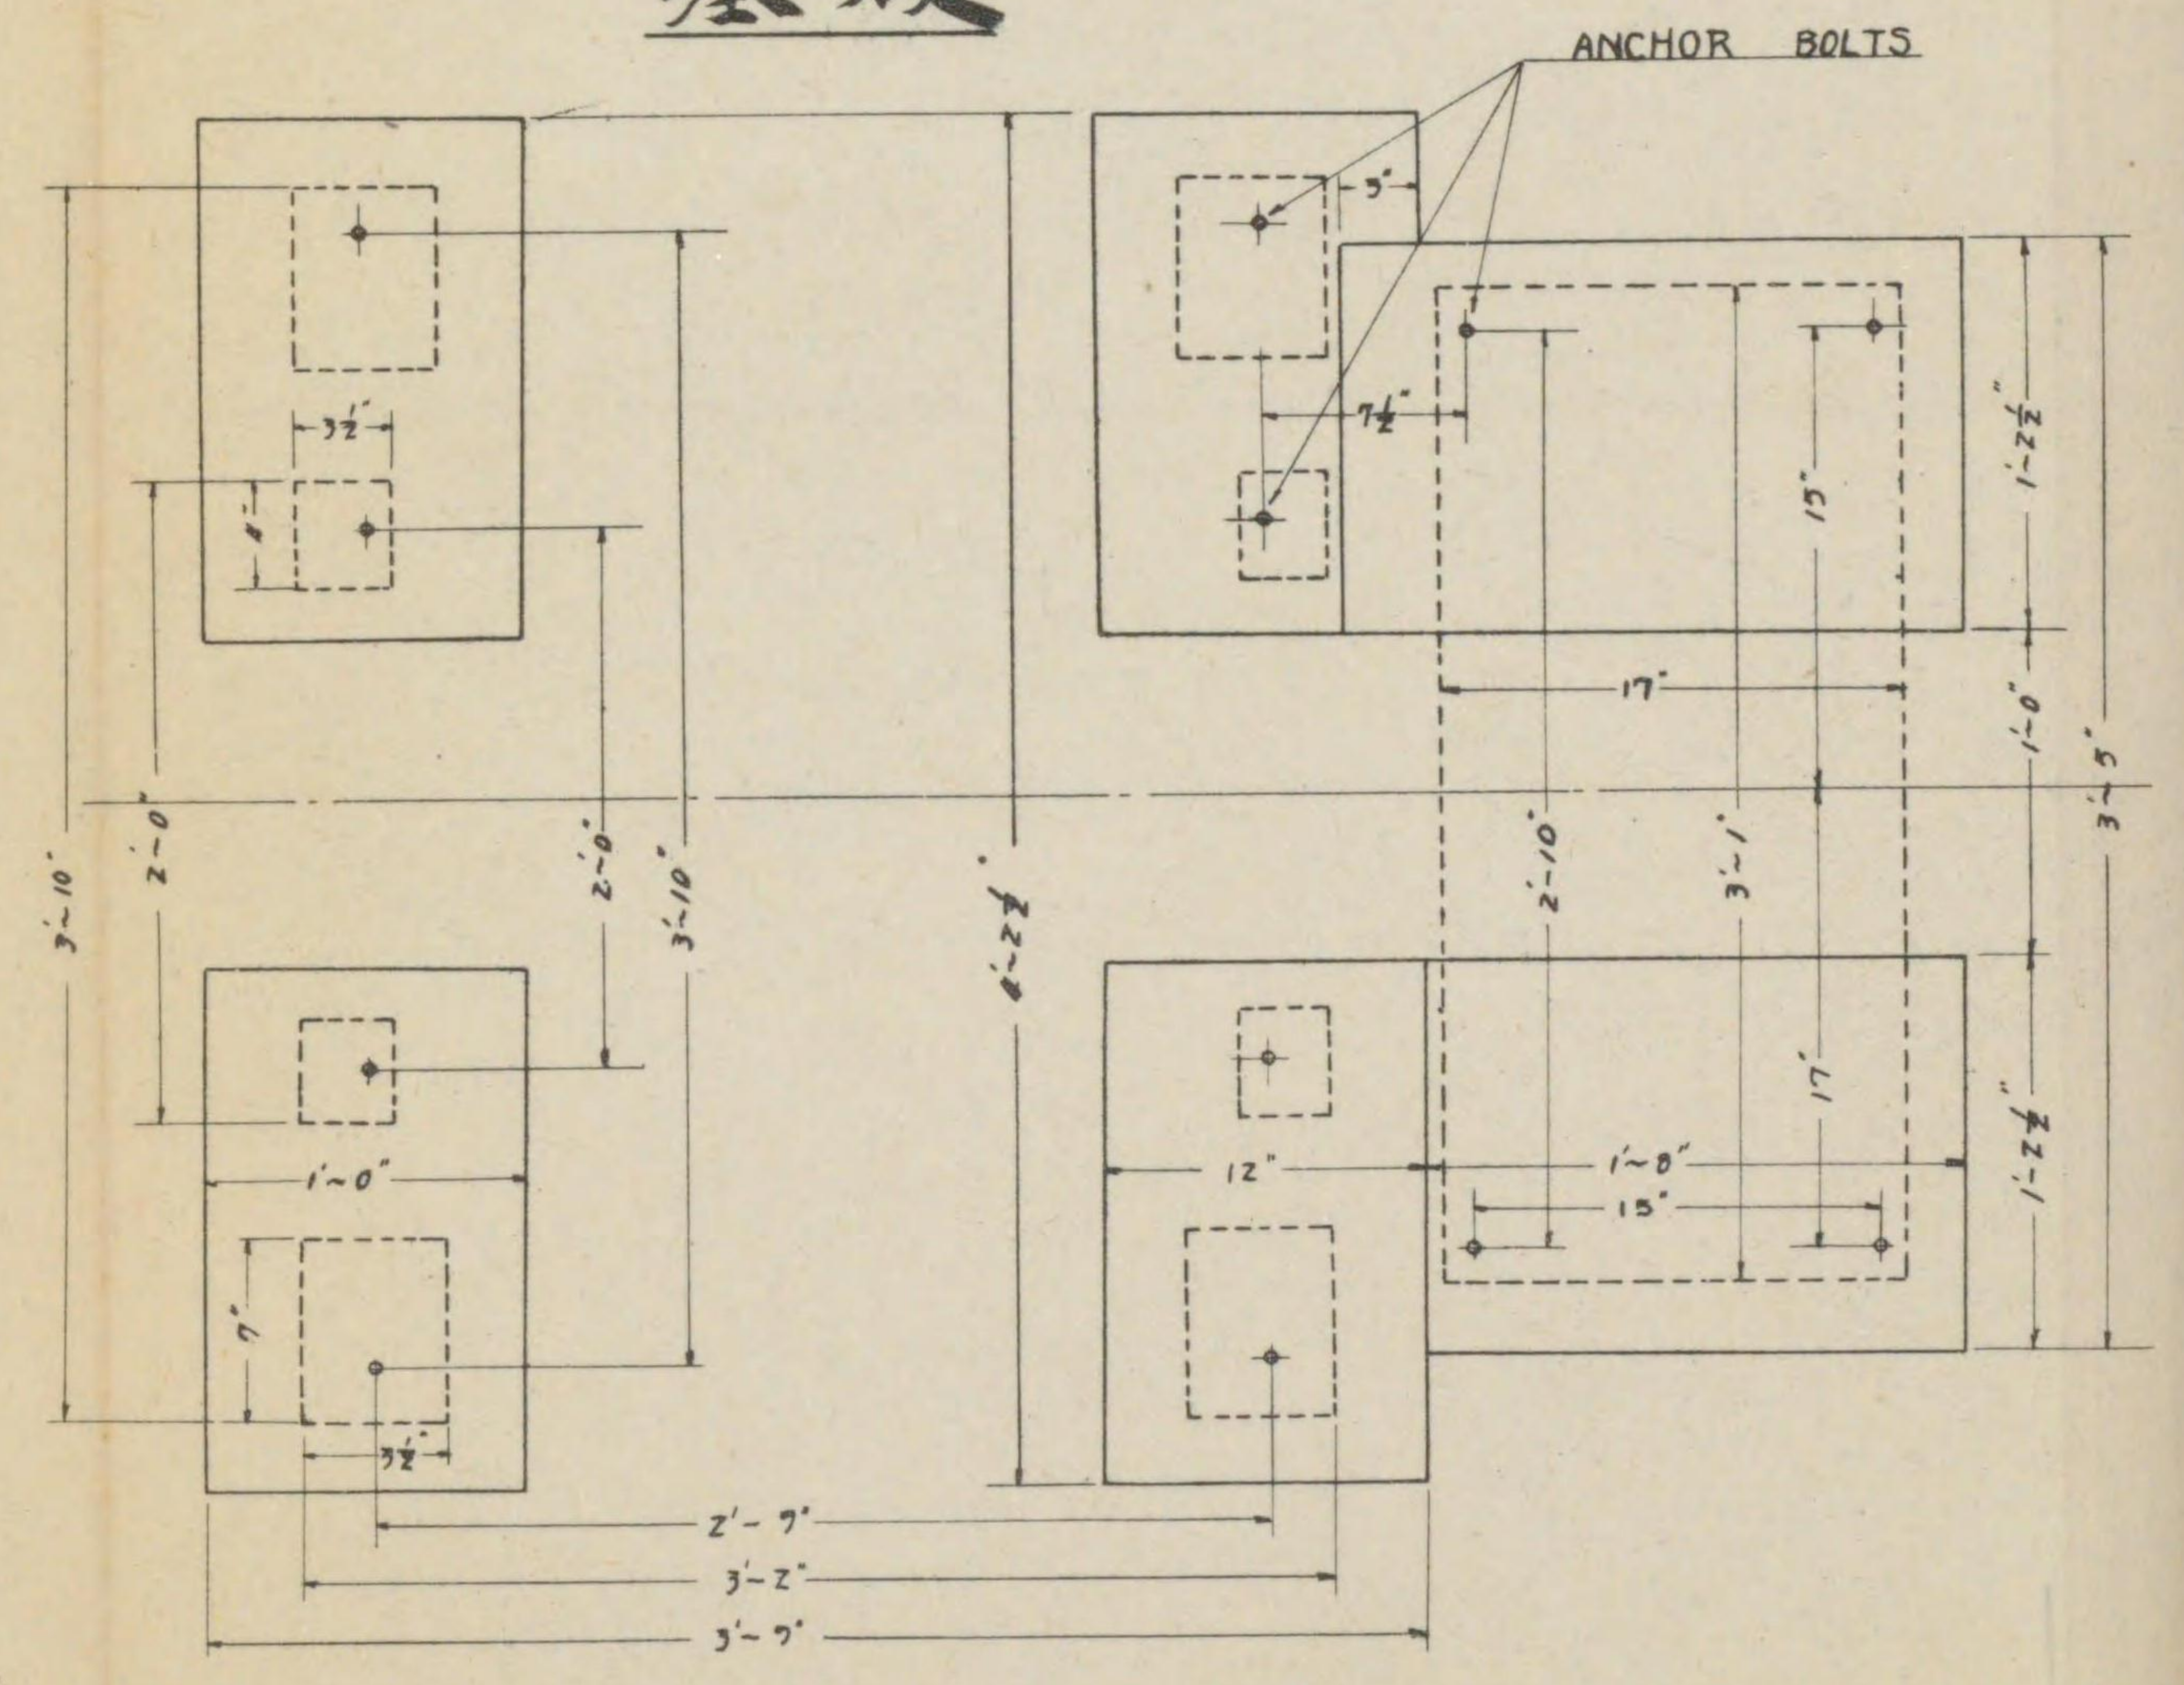





真空濾過機

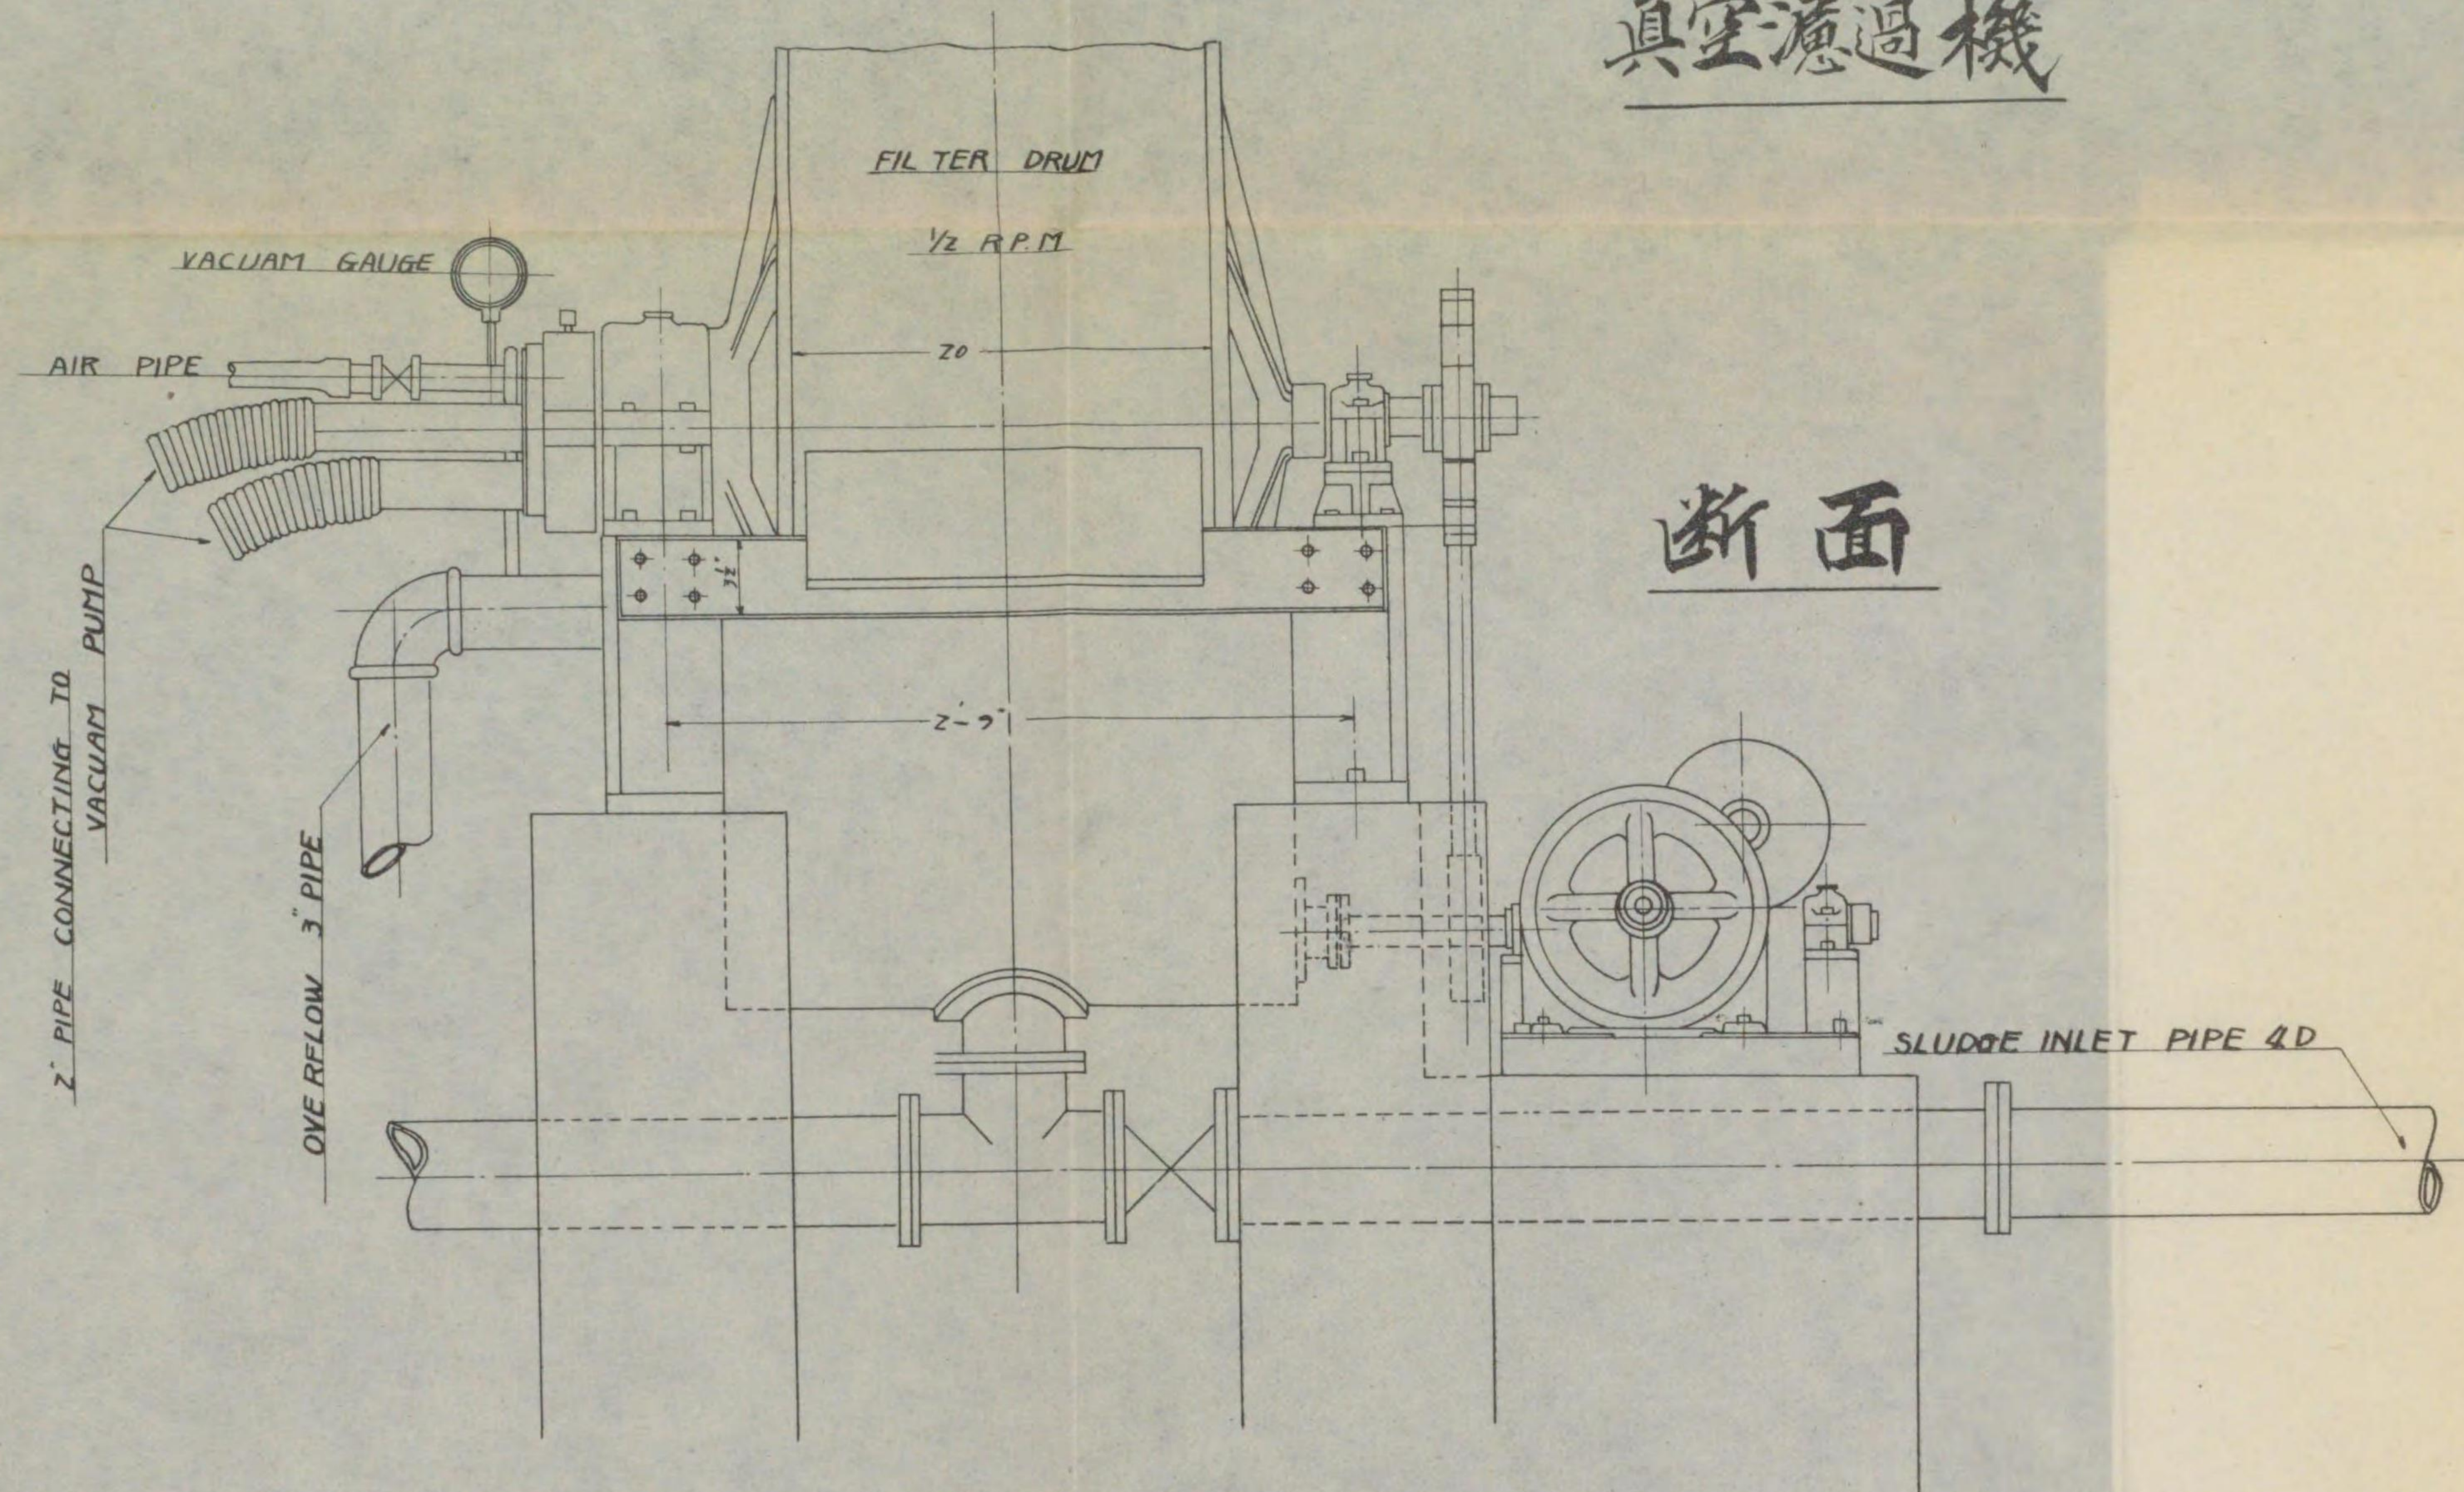


断面

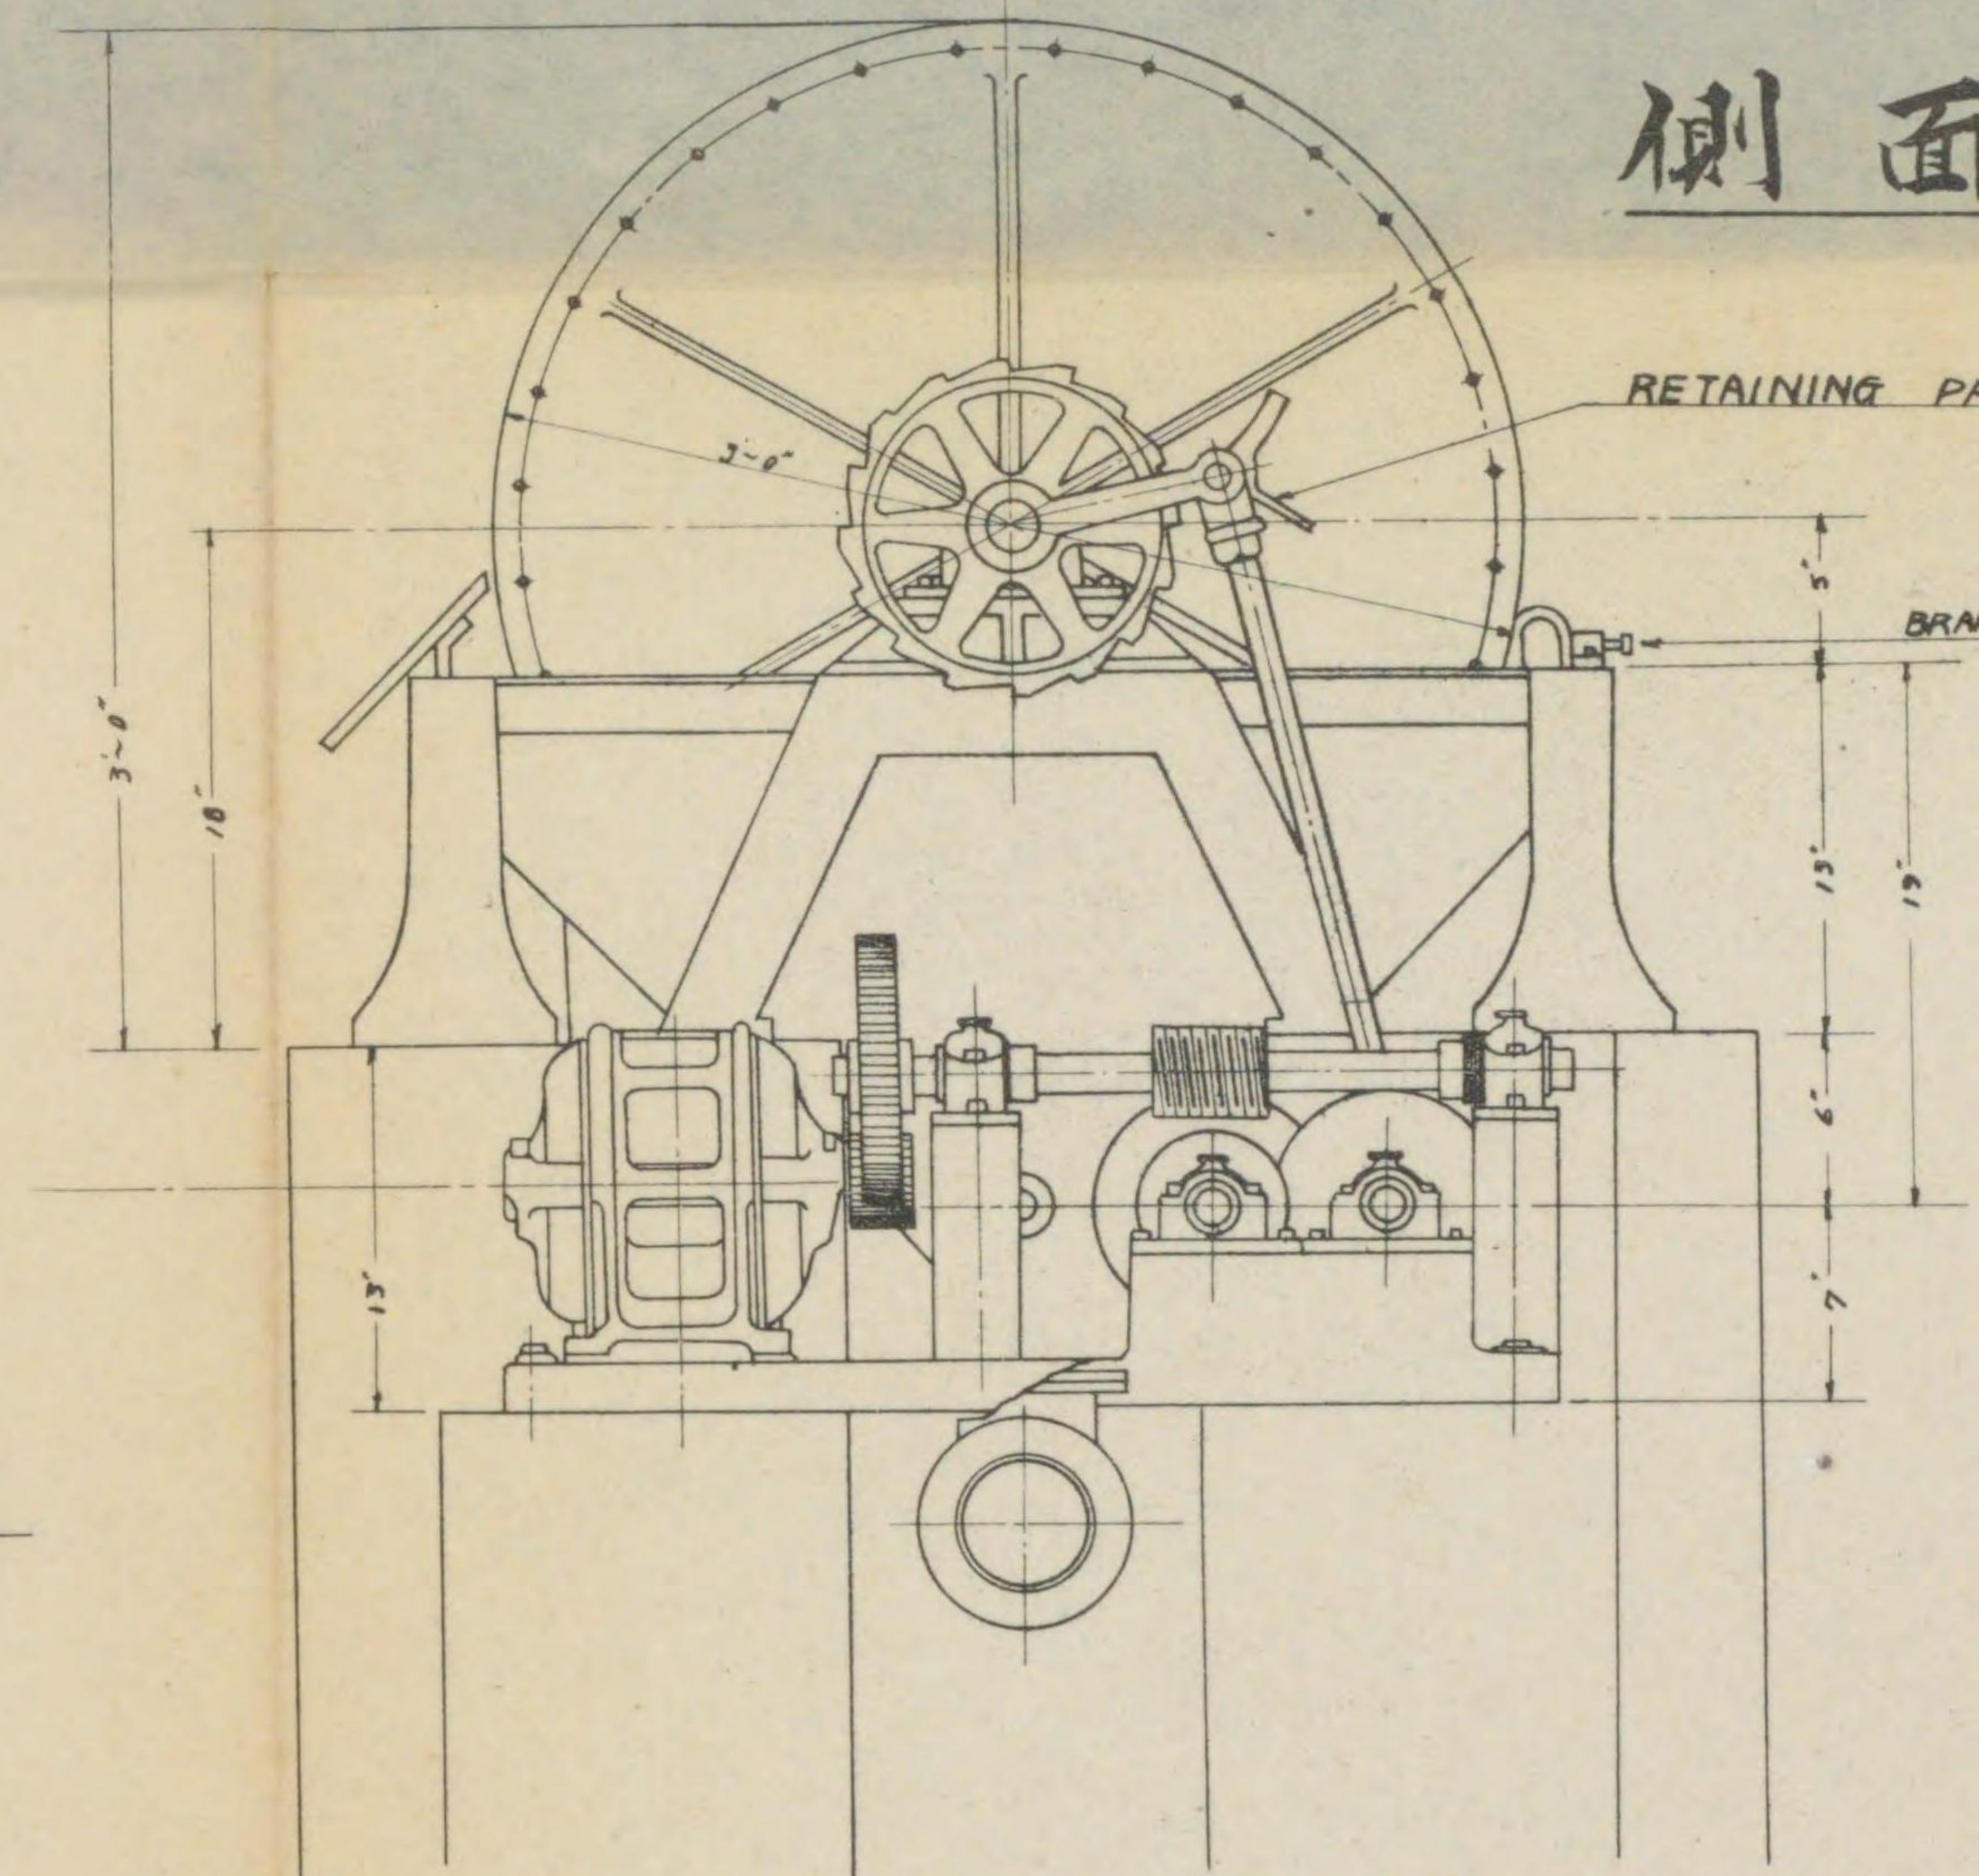

側面

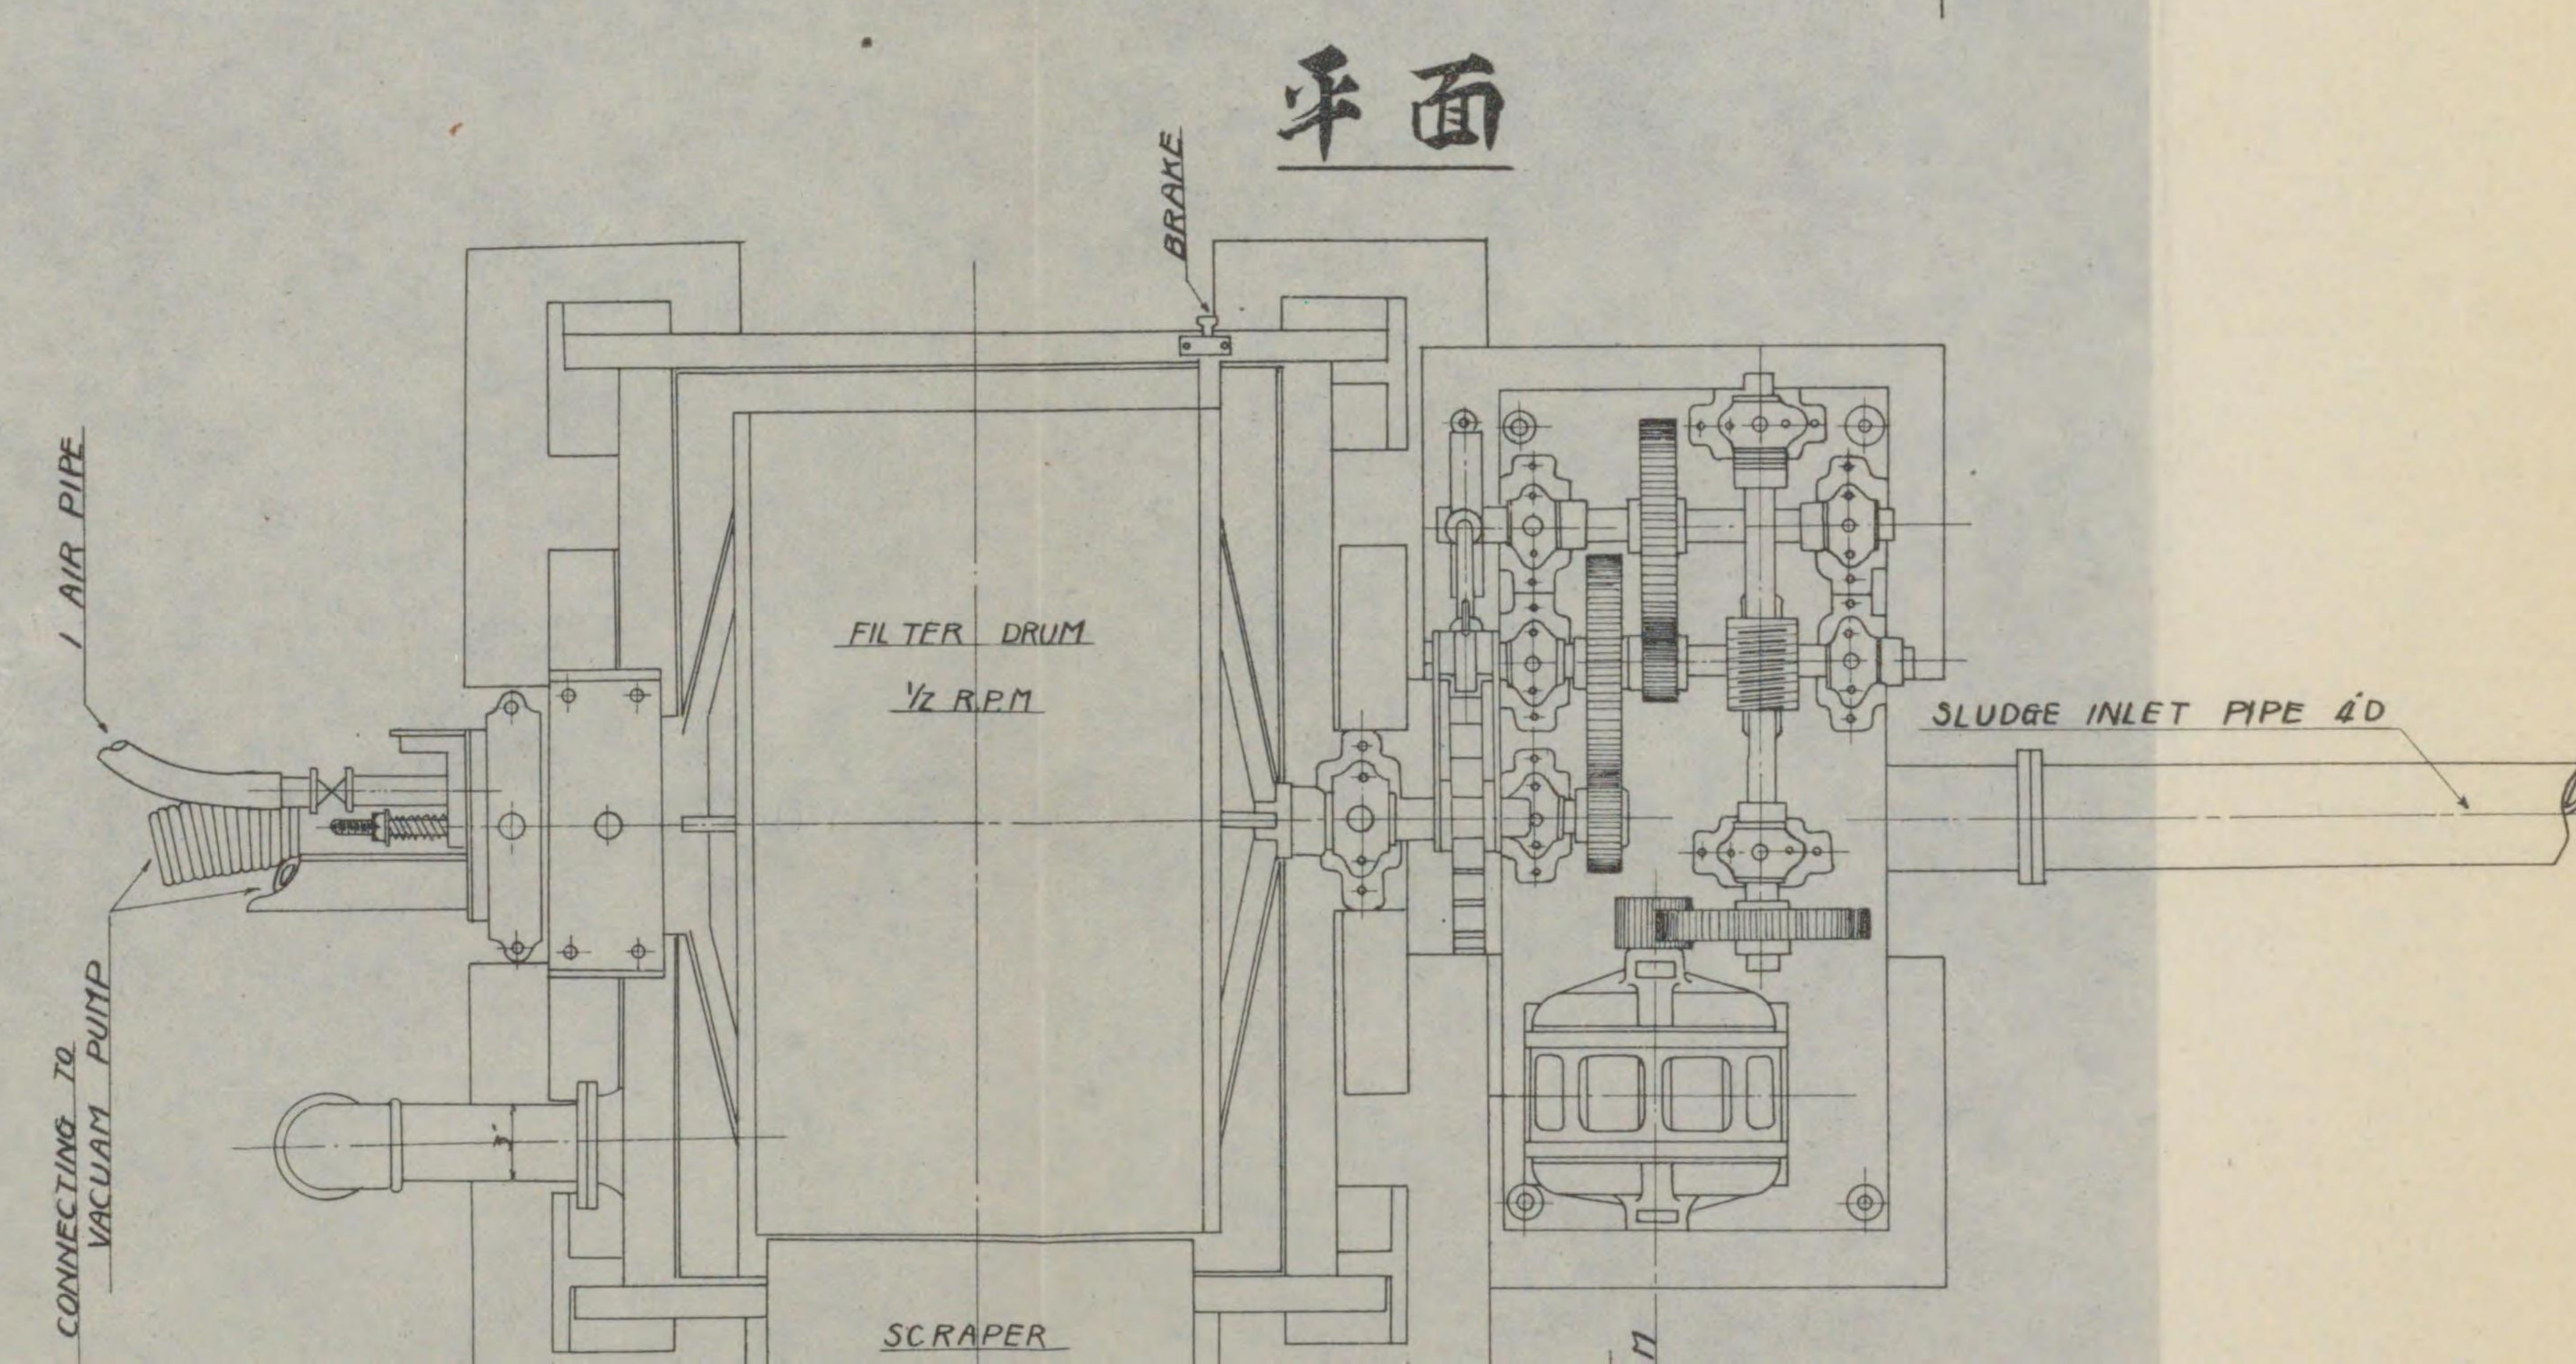


平面

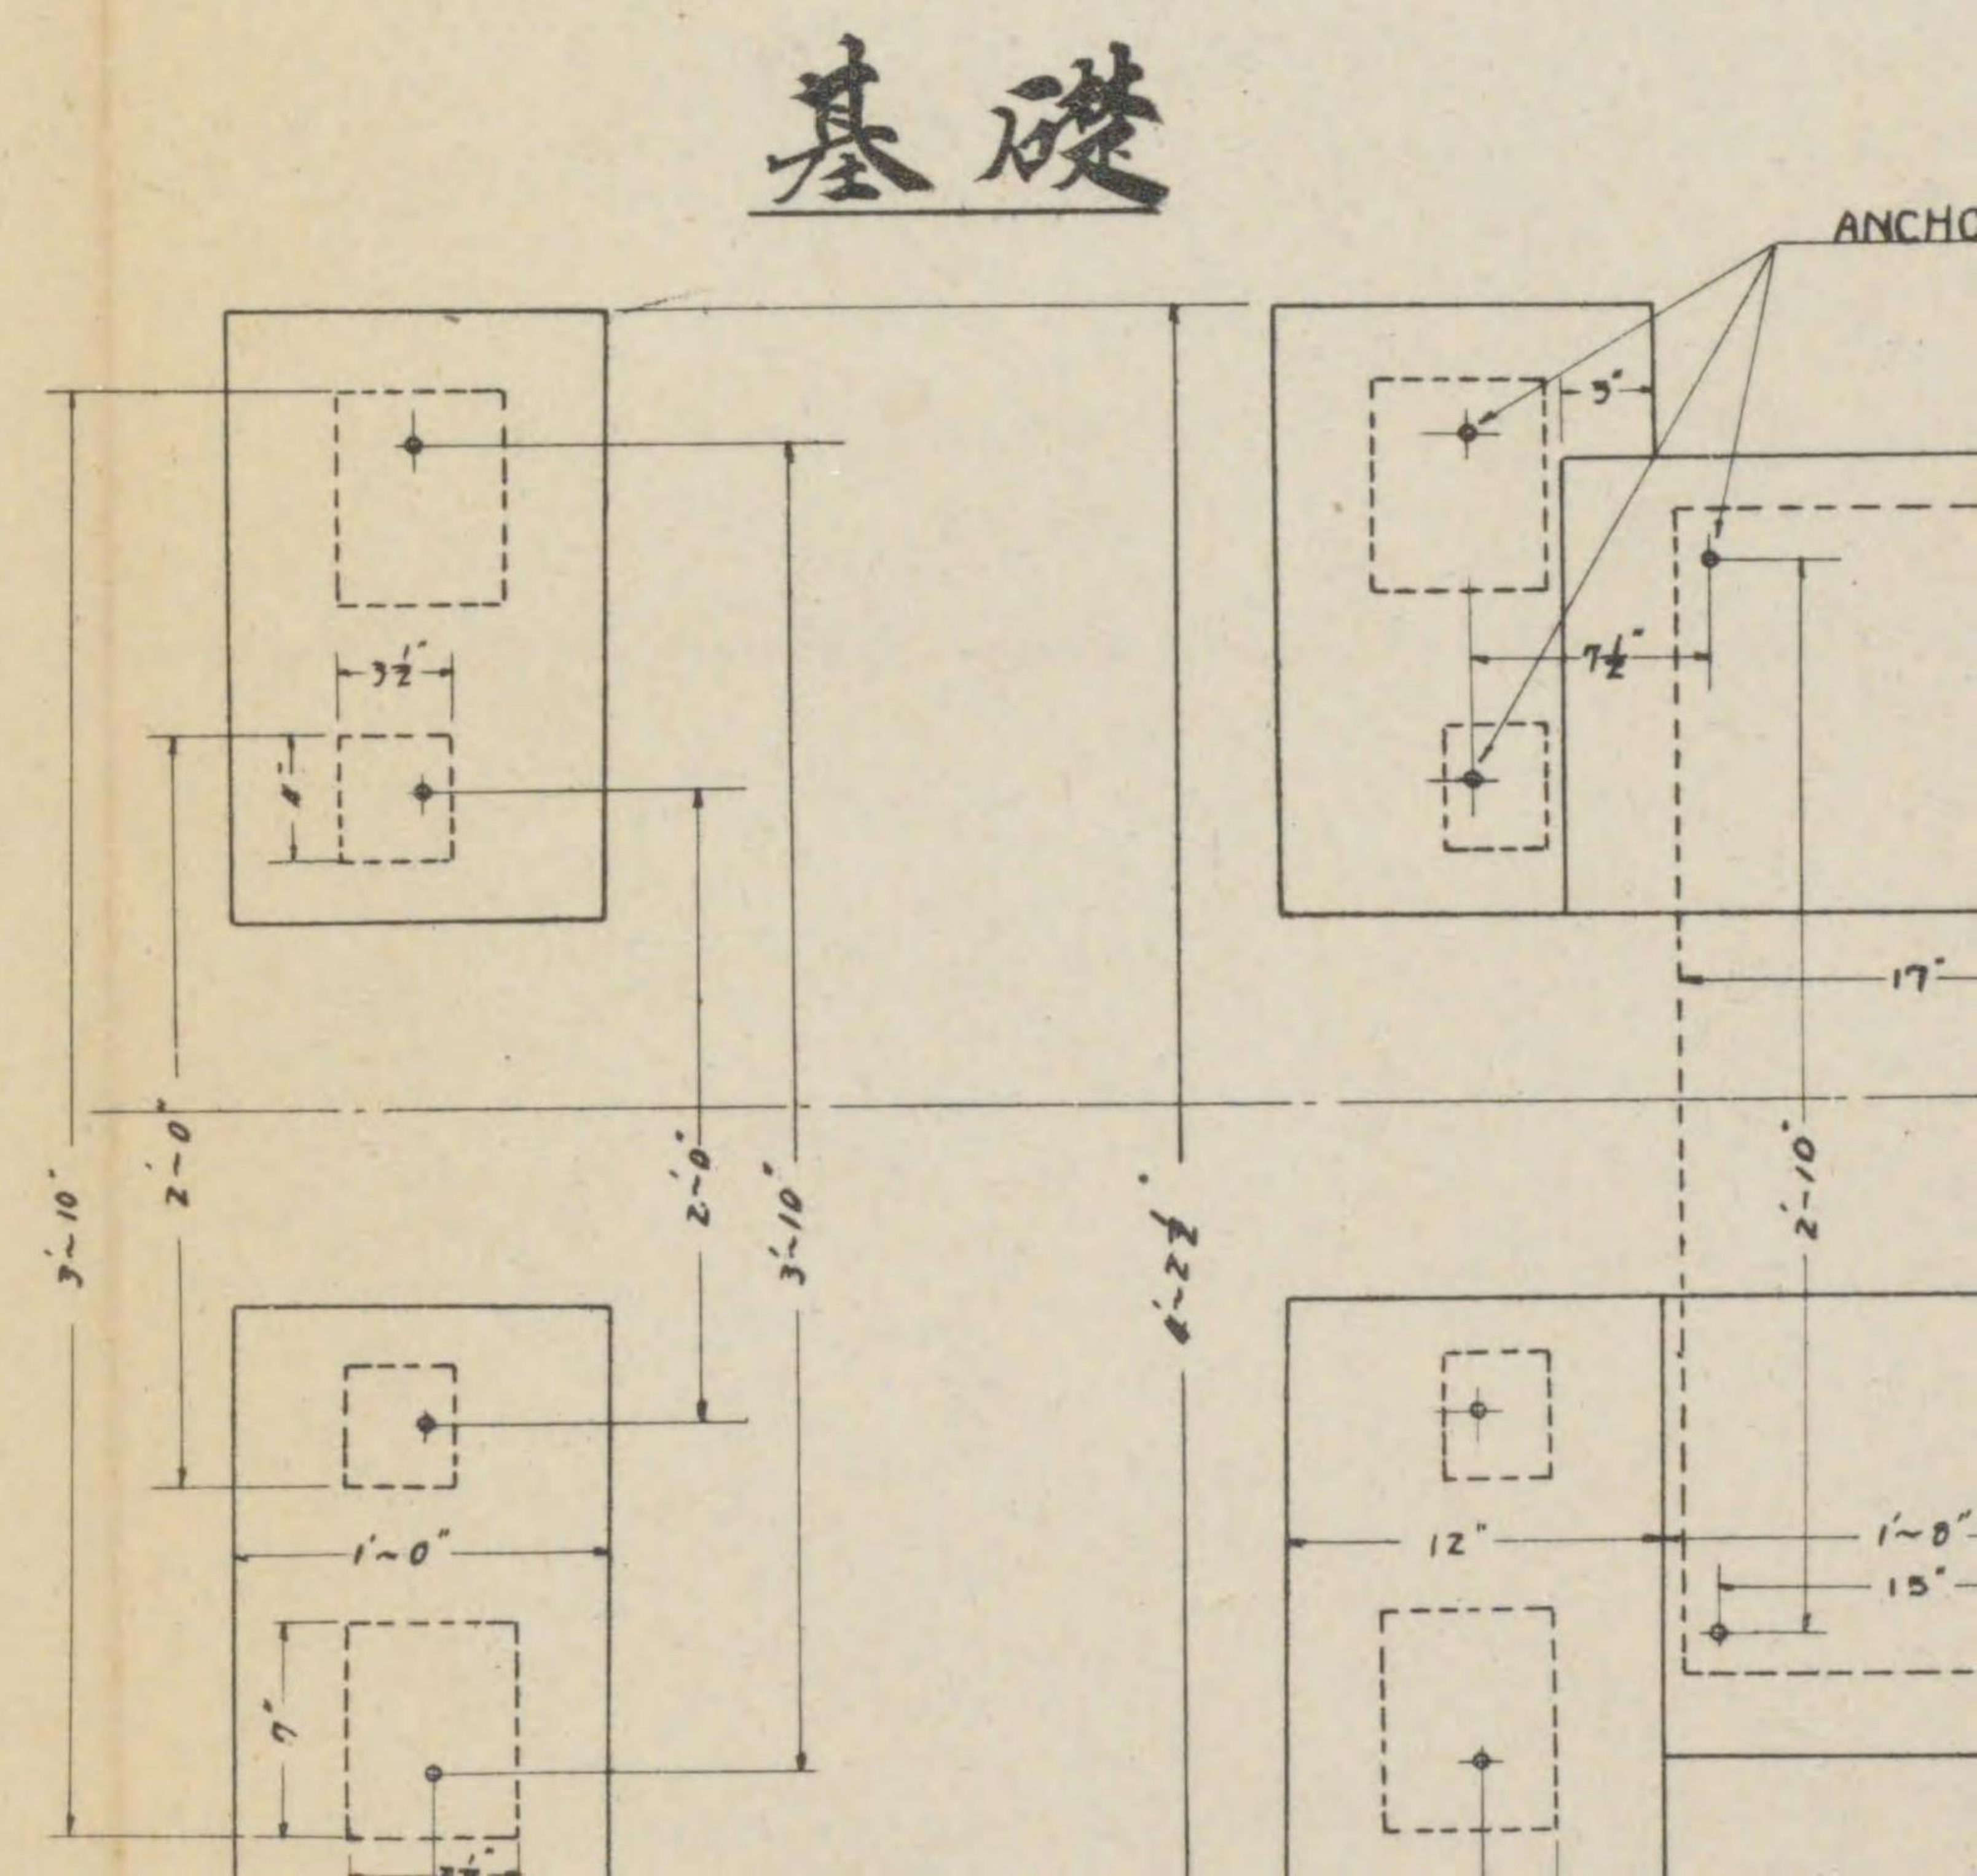


基礎



真空過濾機

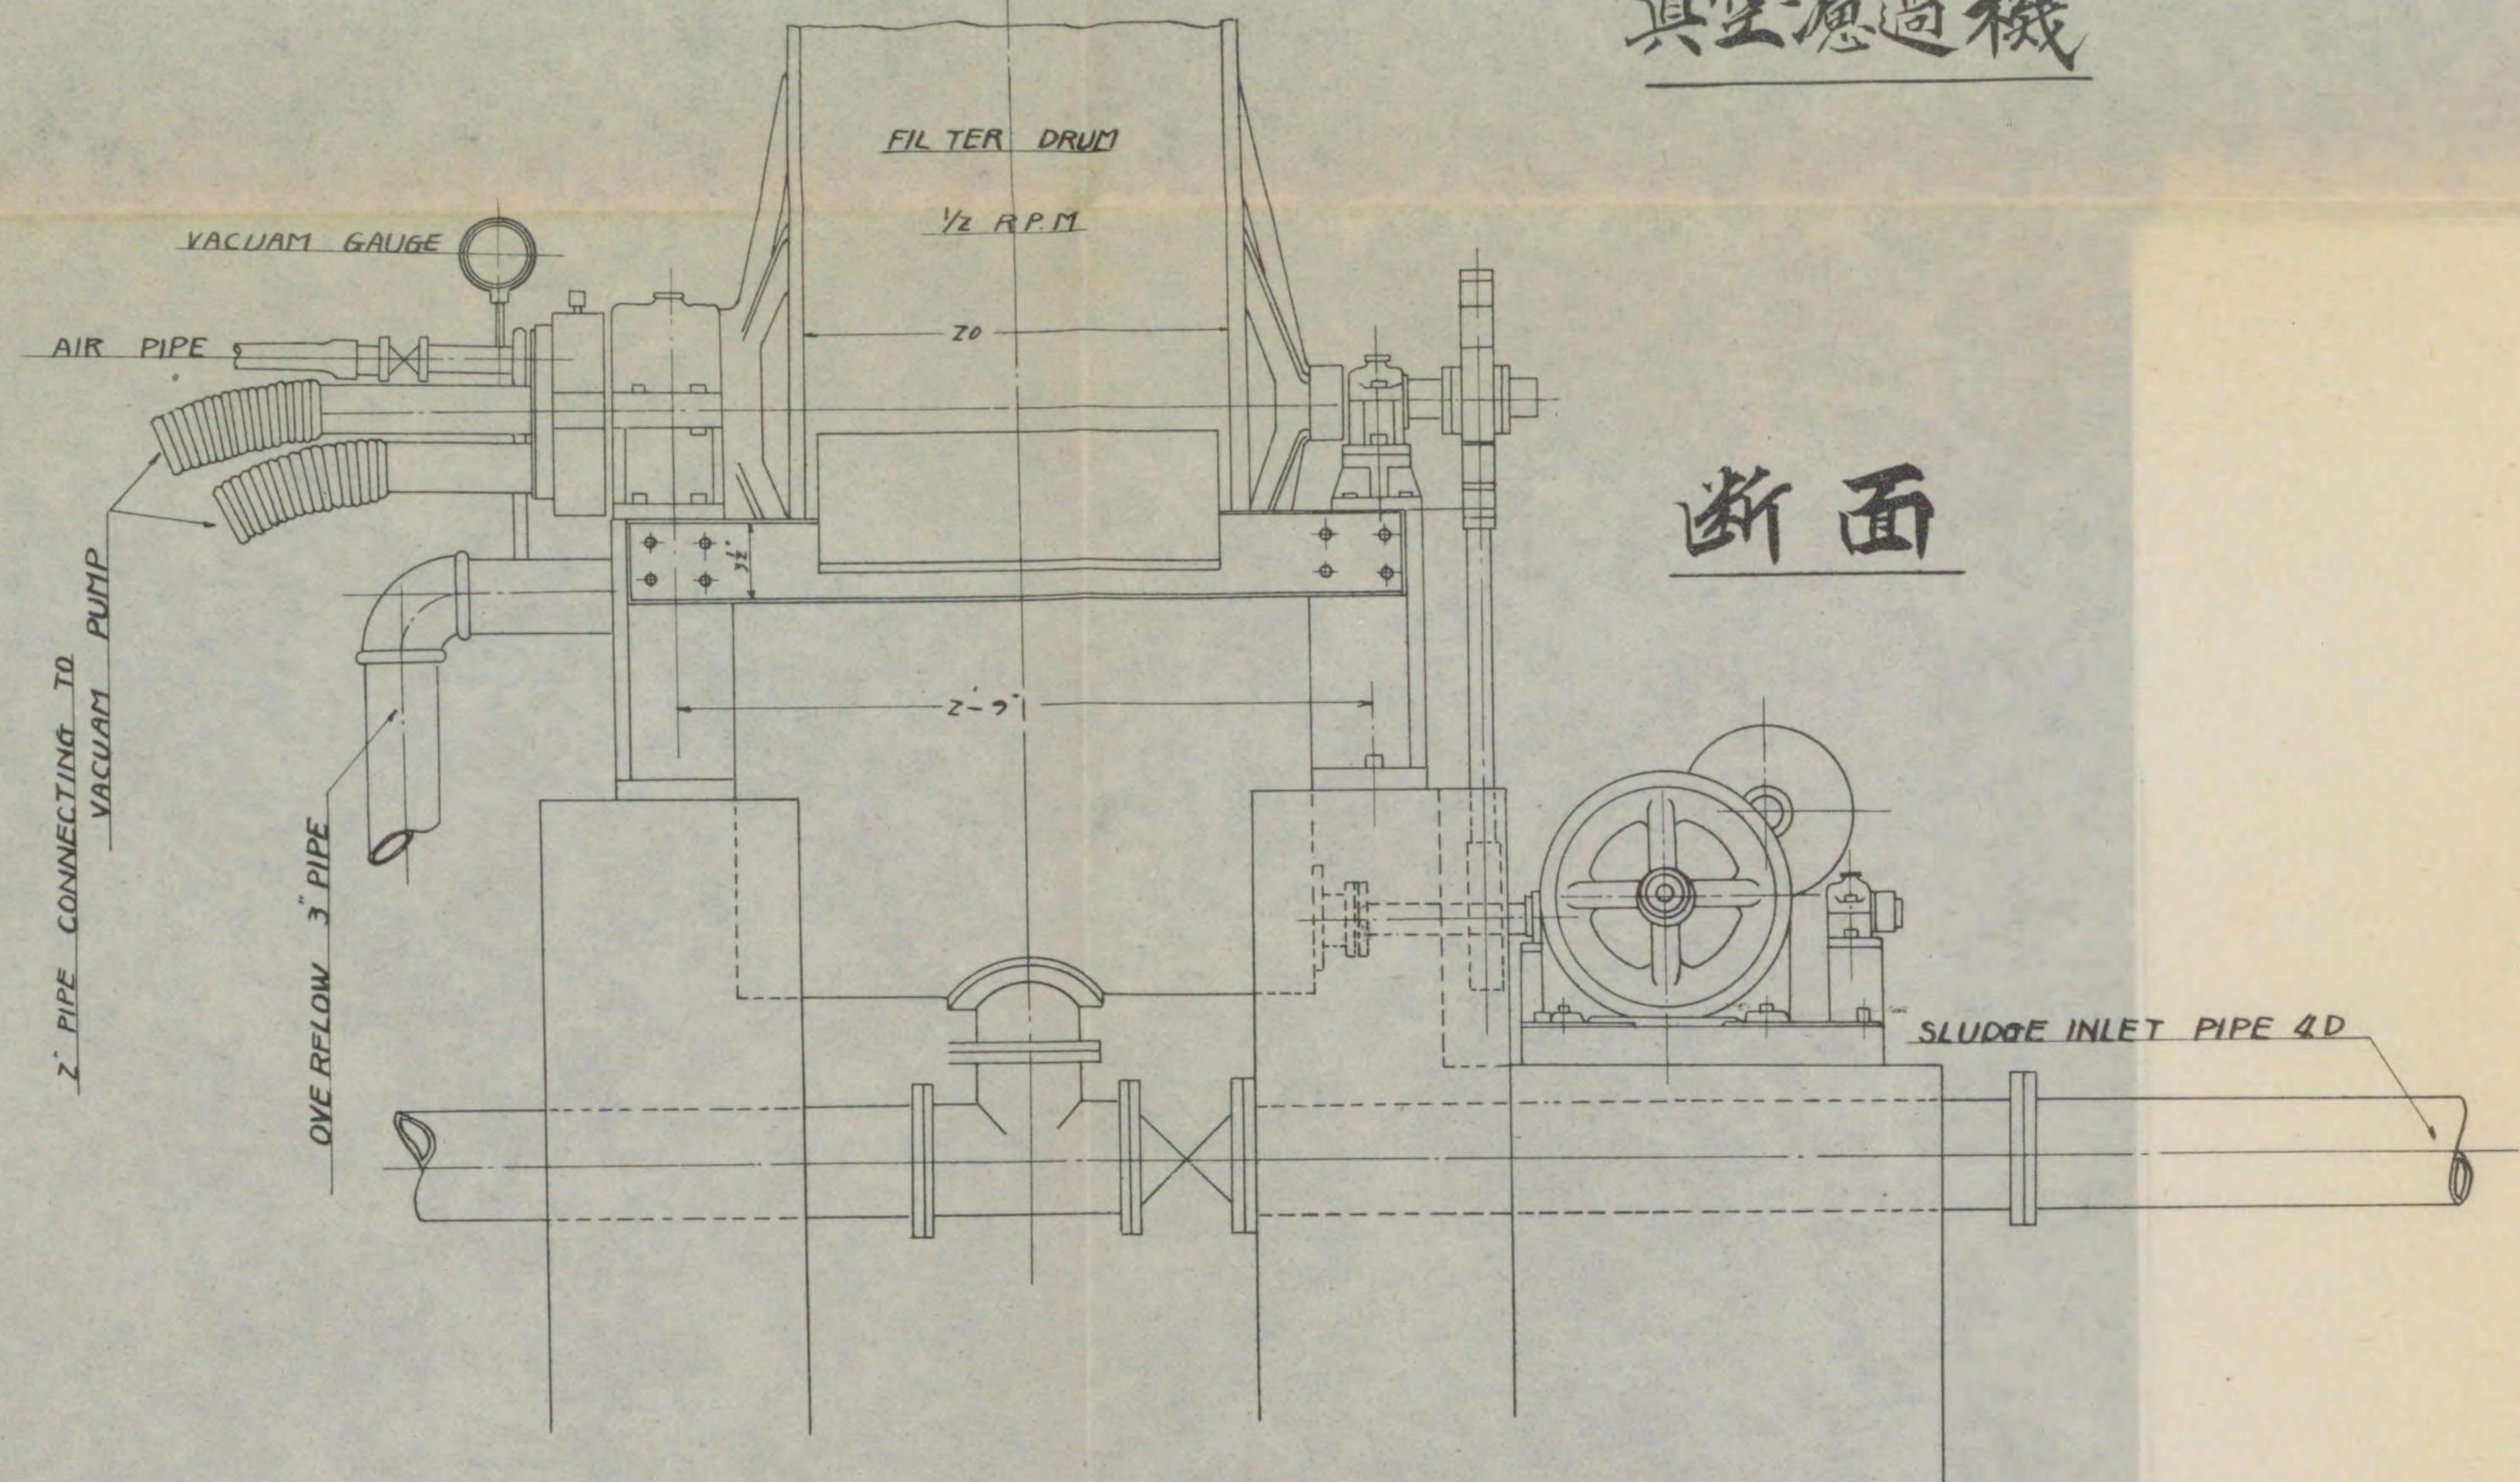


断面

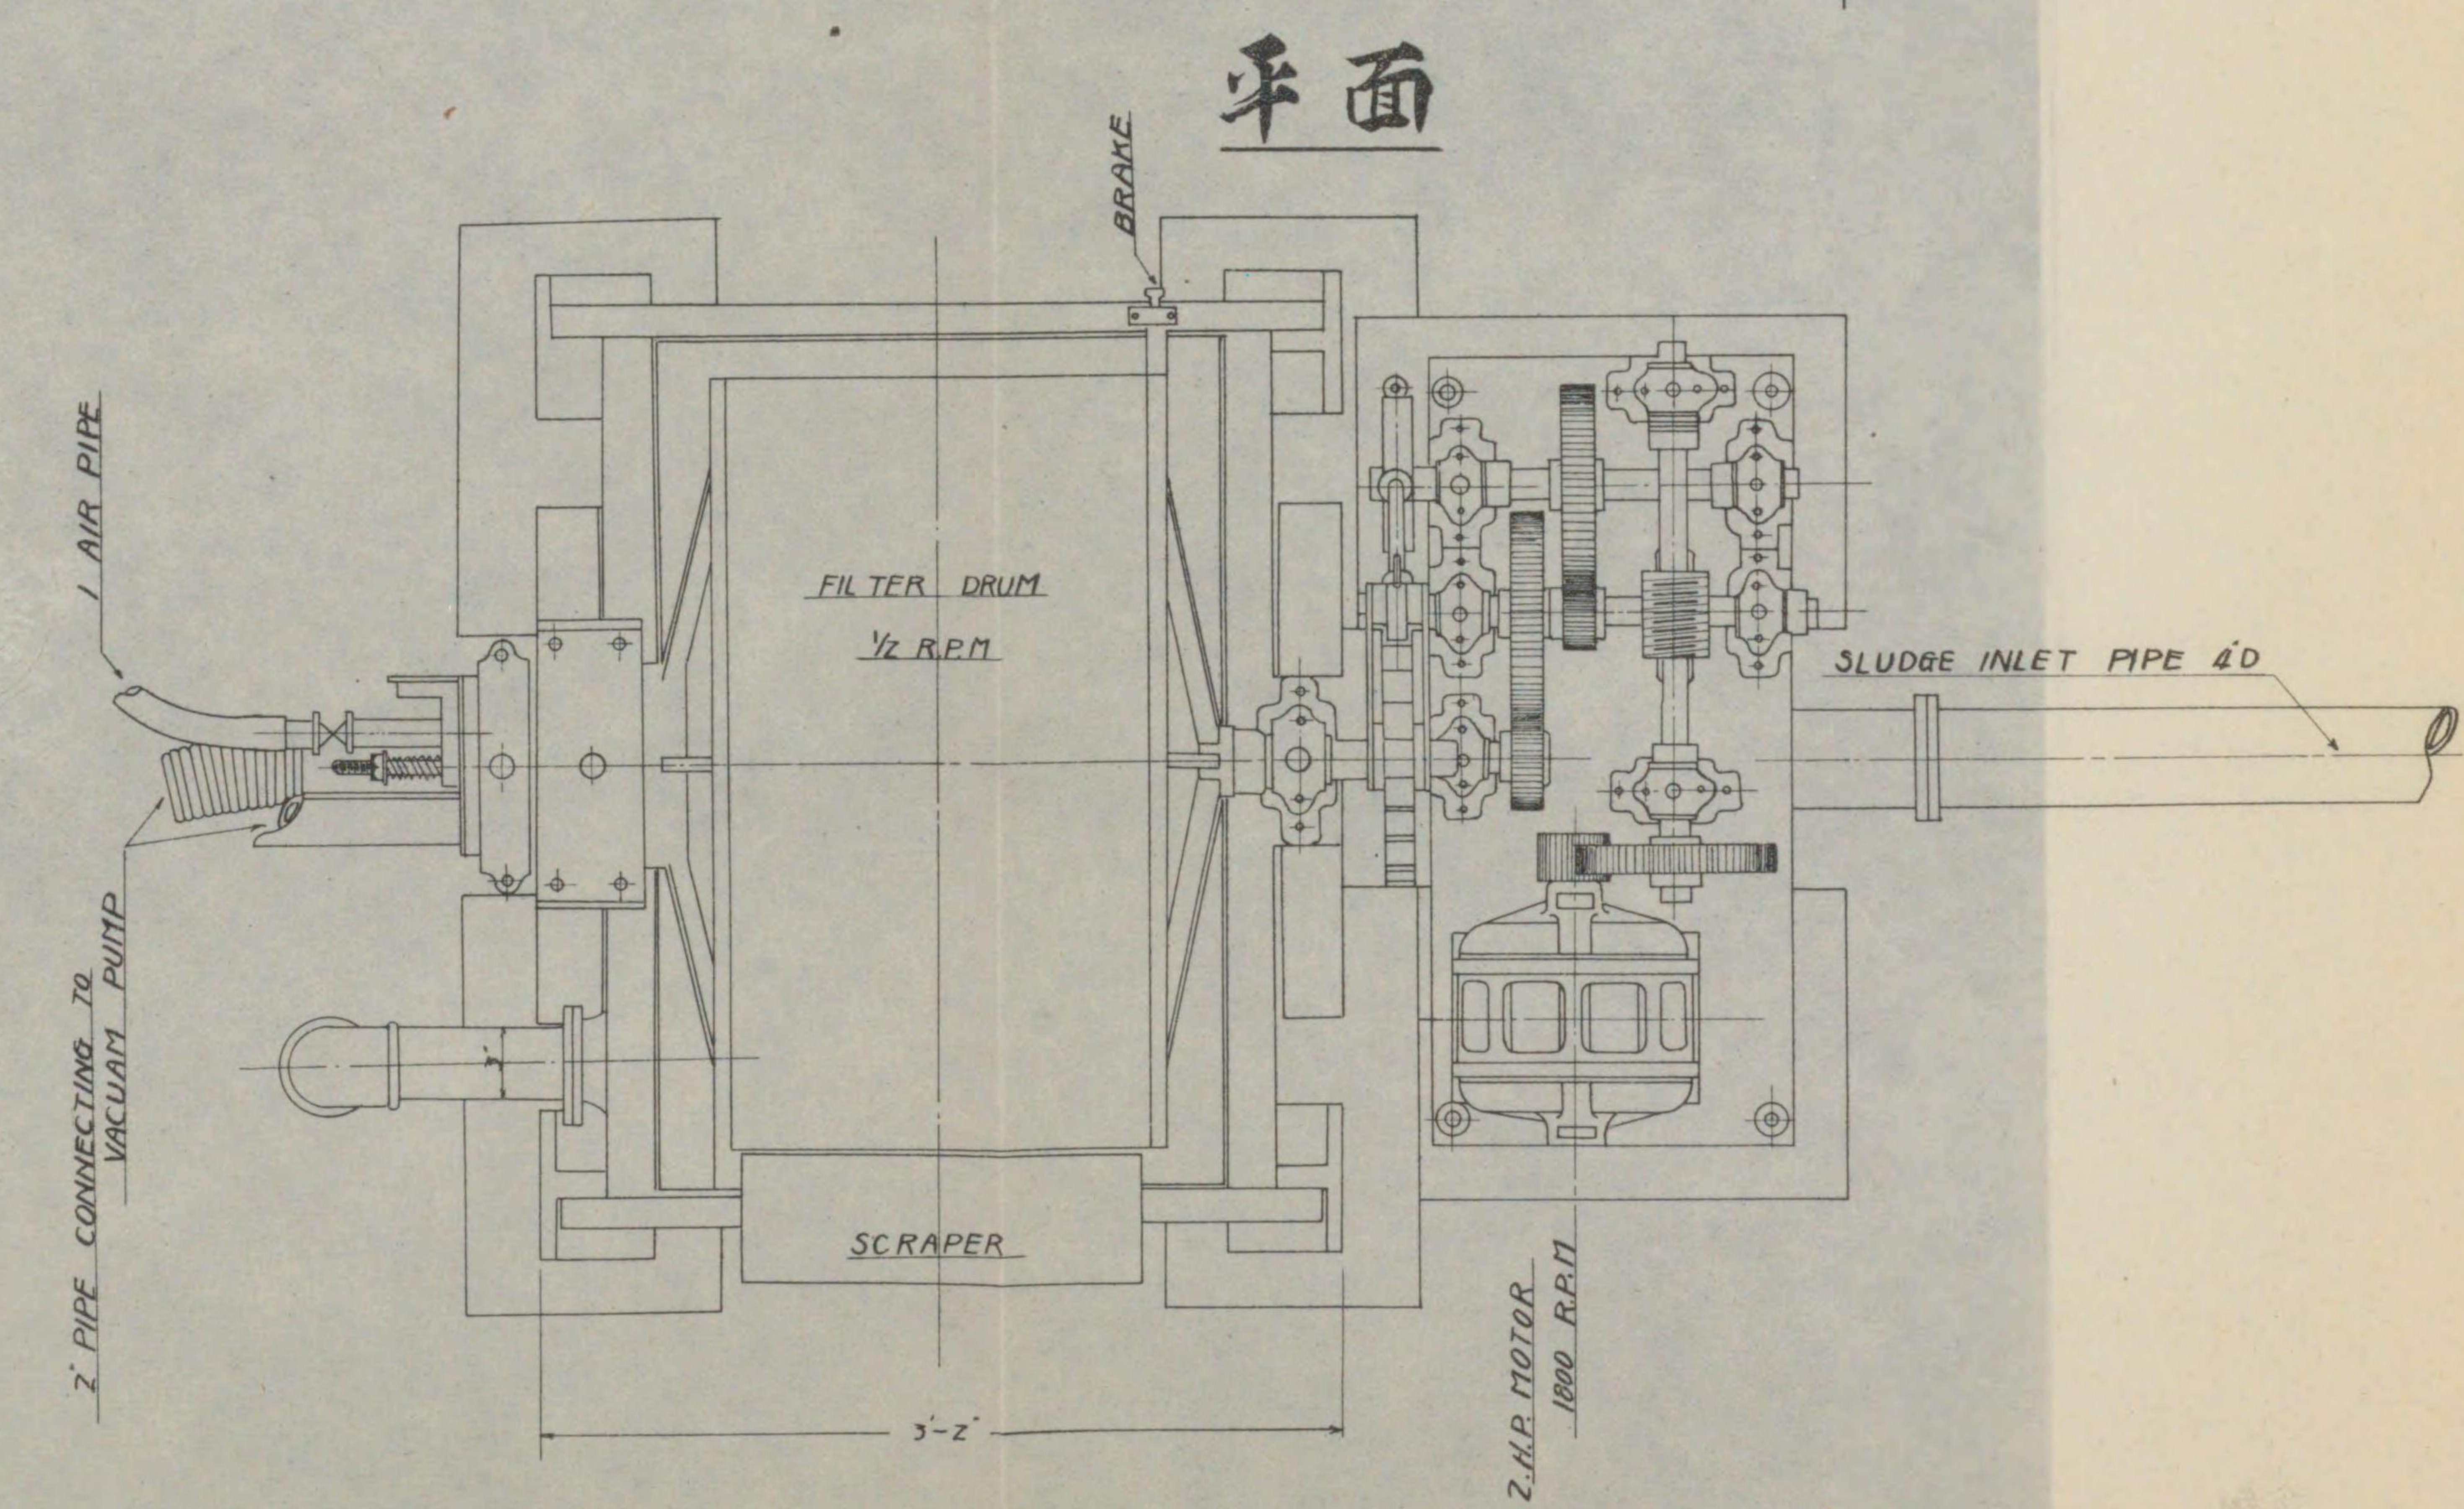


平面

側面

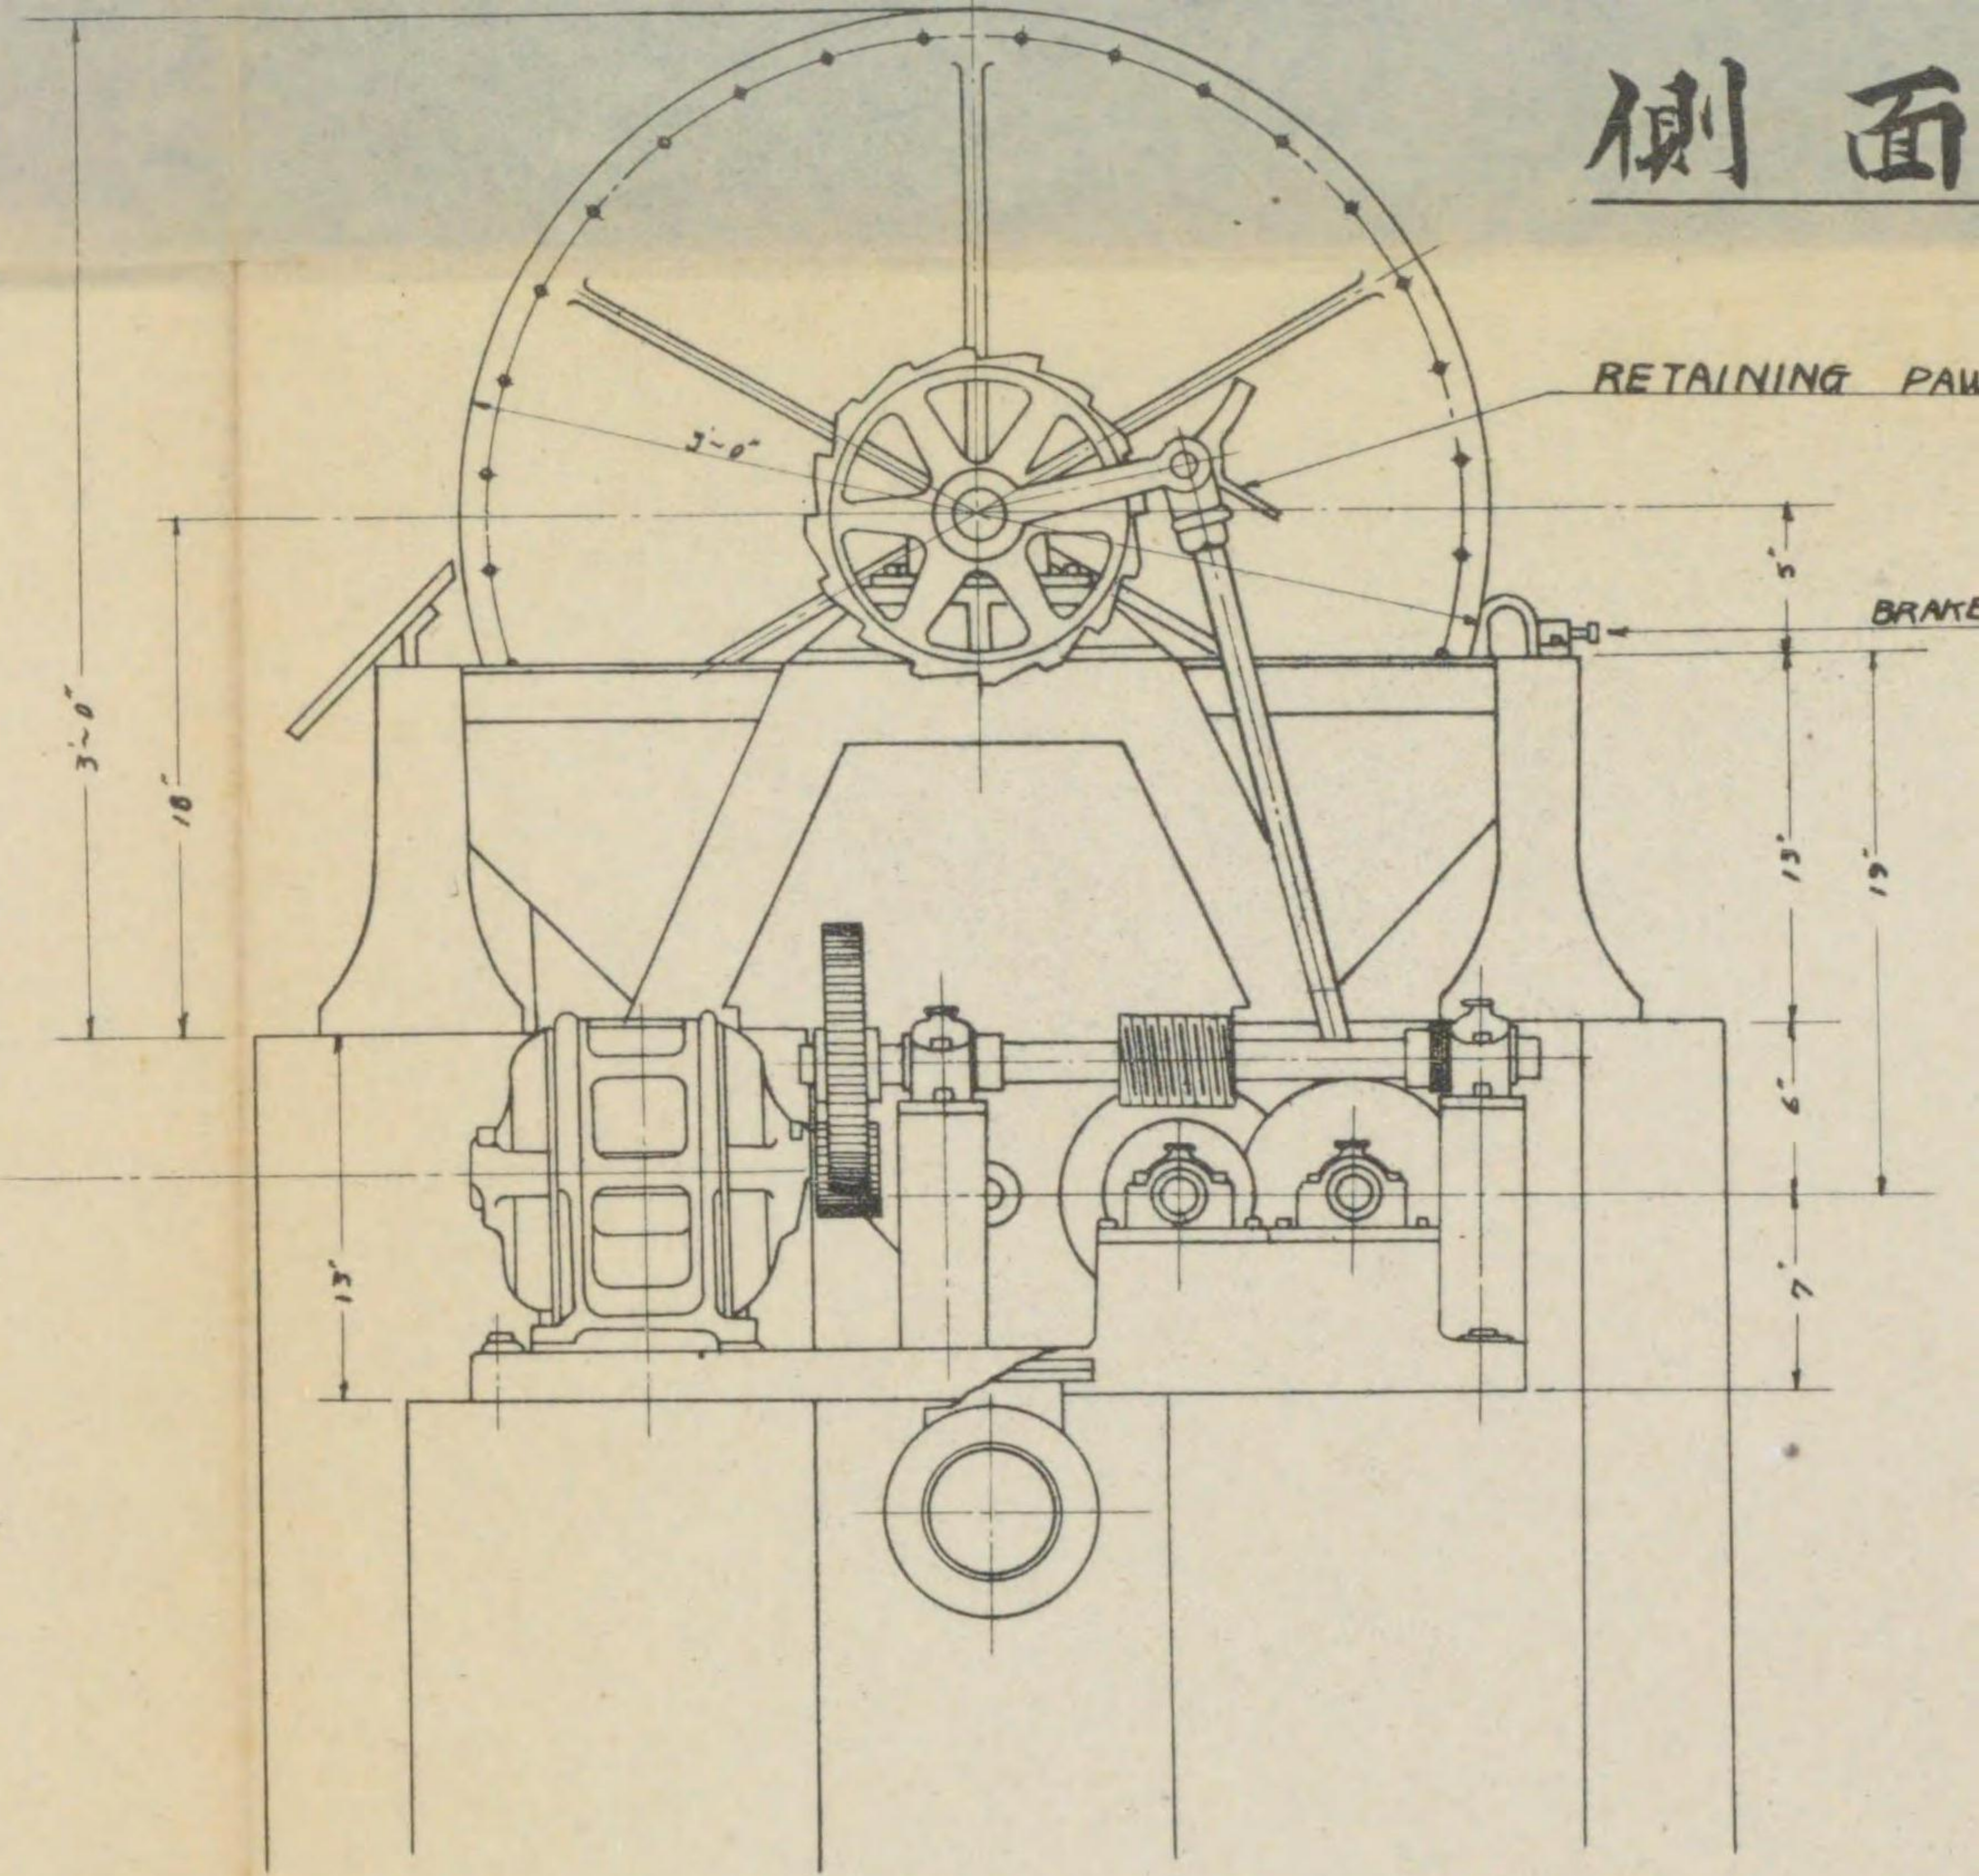


基礎

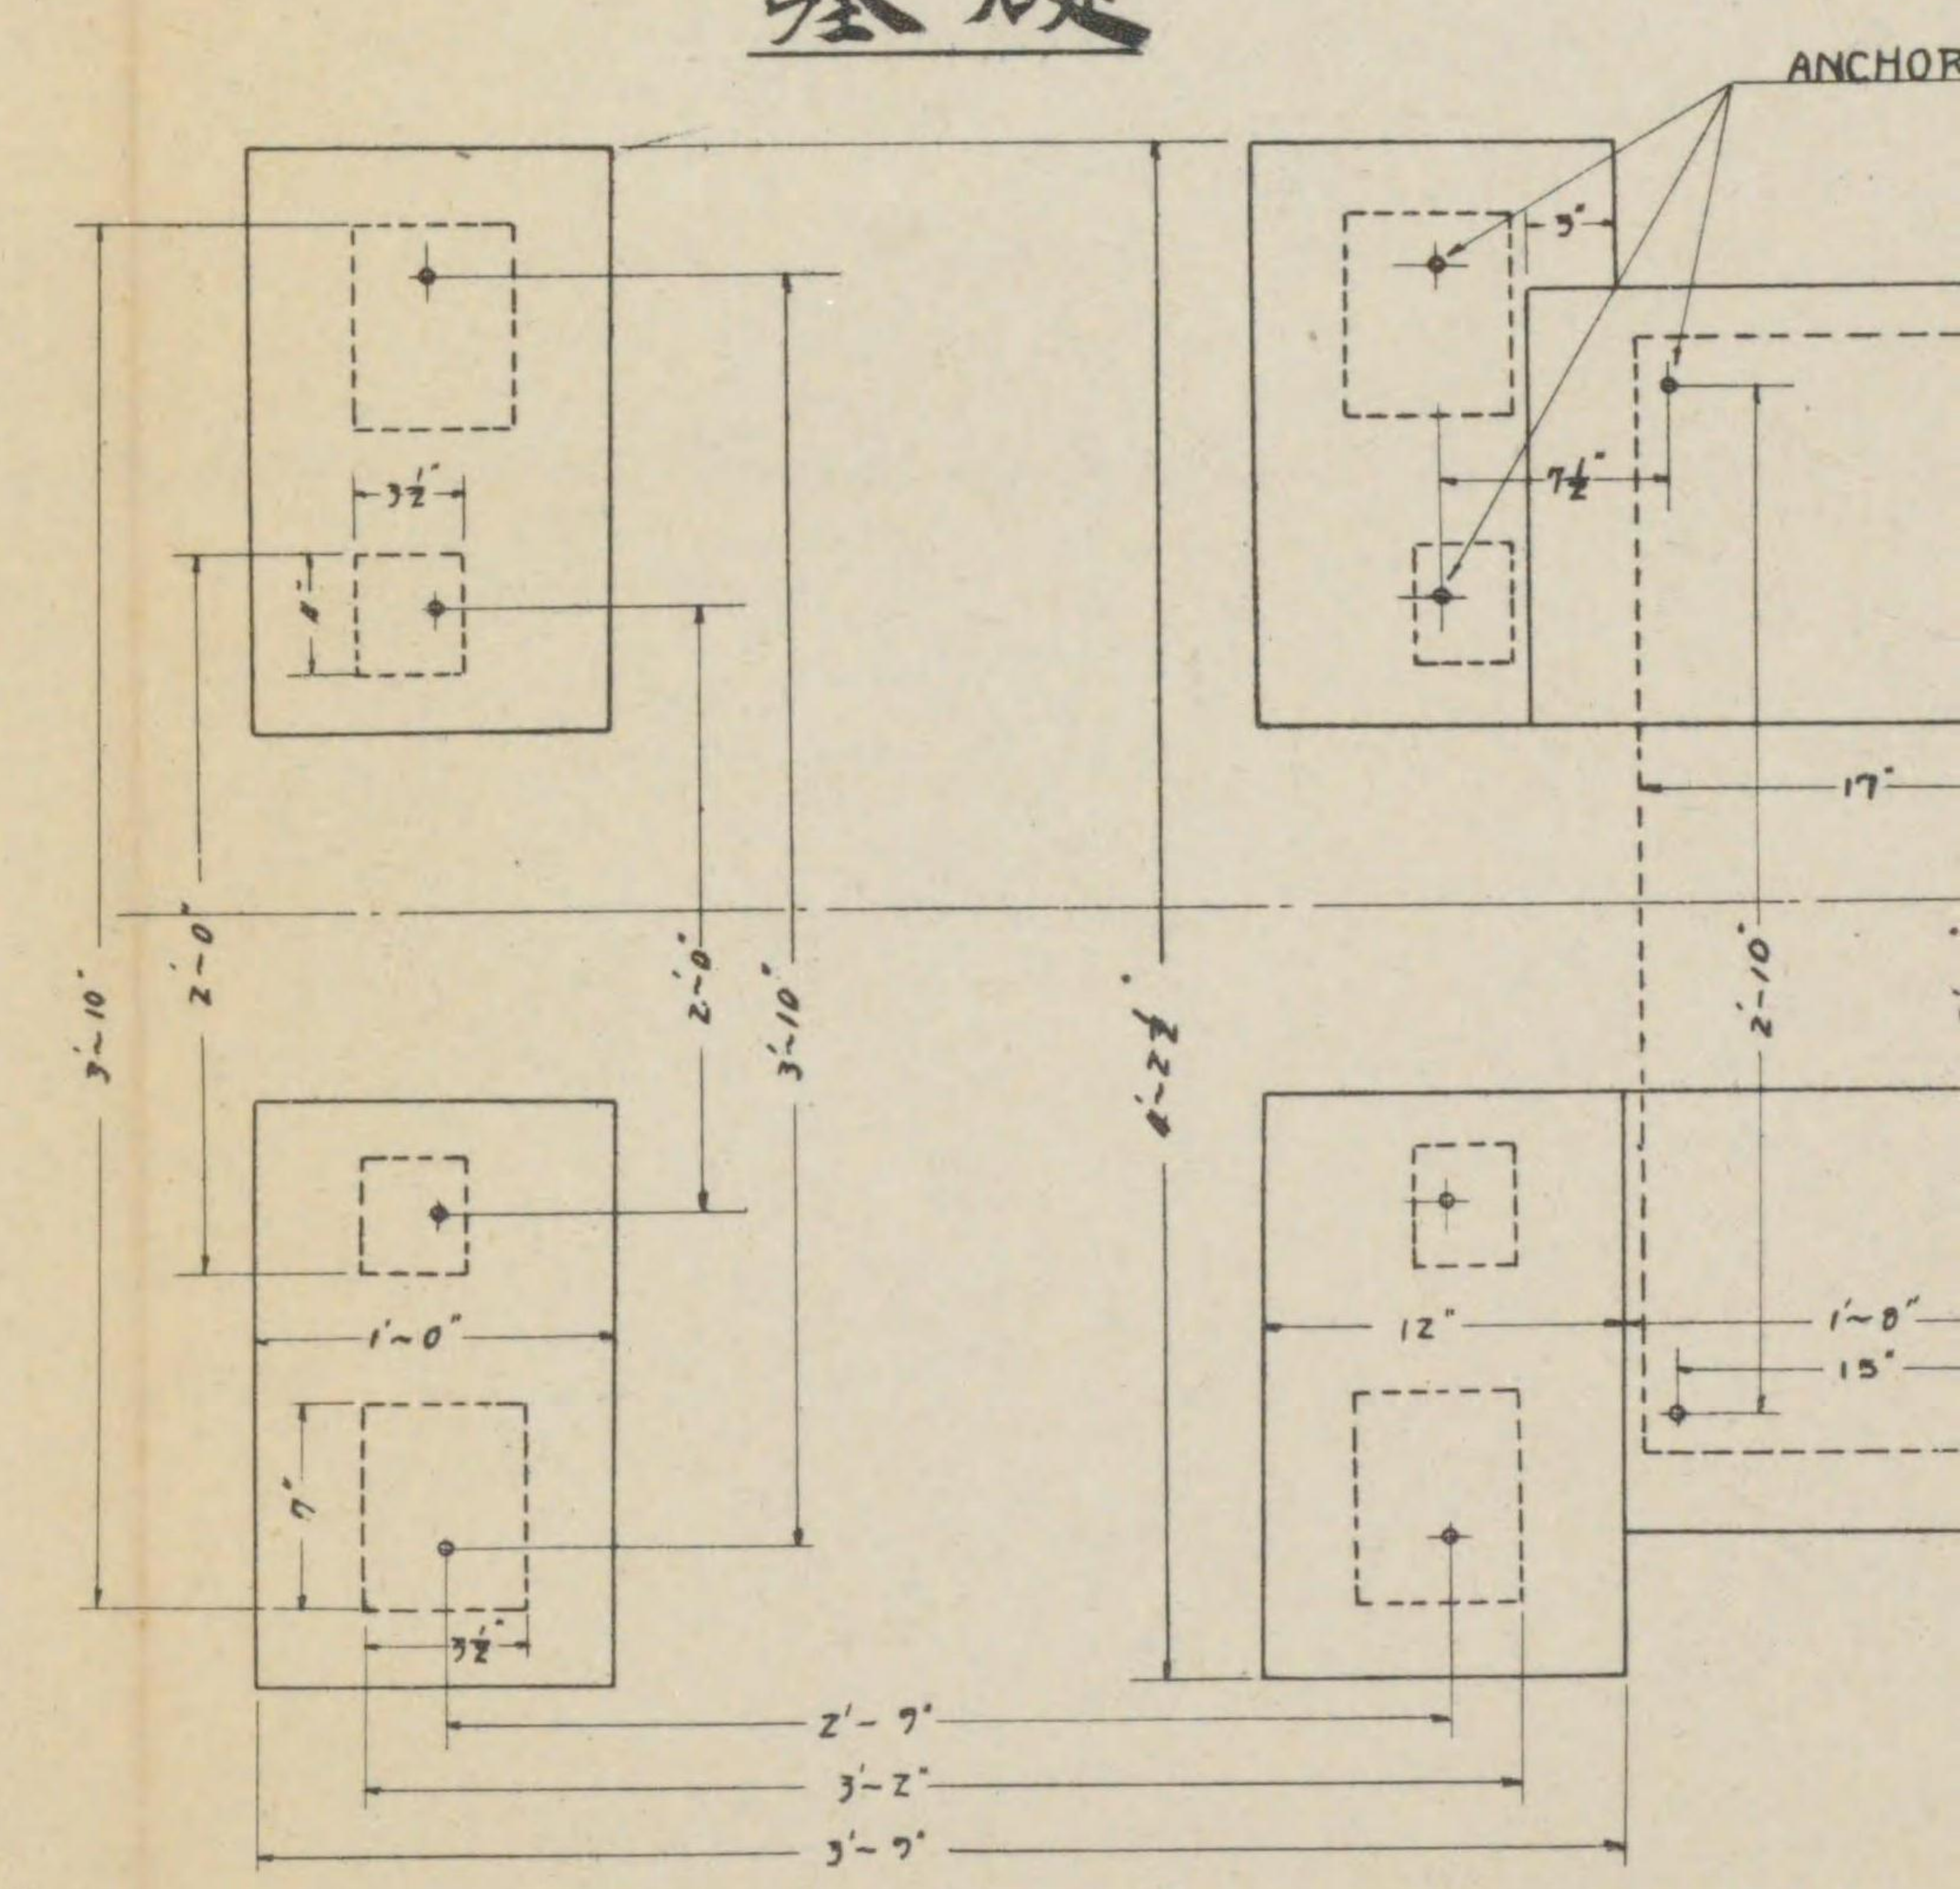




727  
83

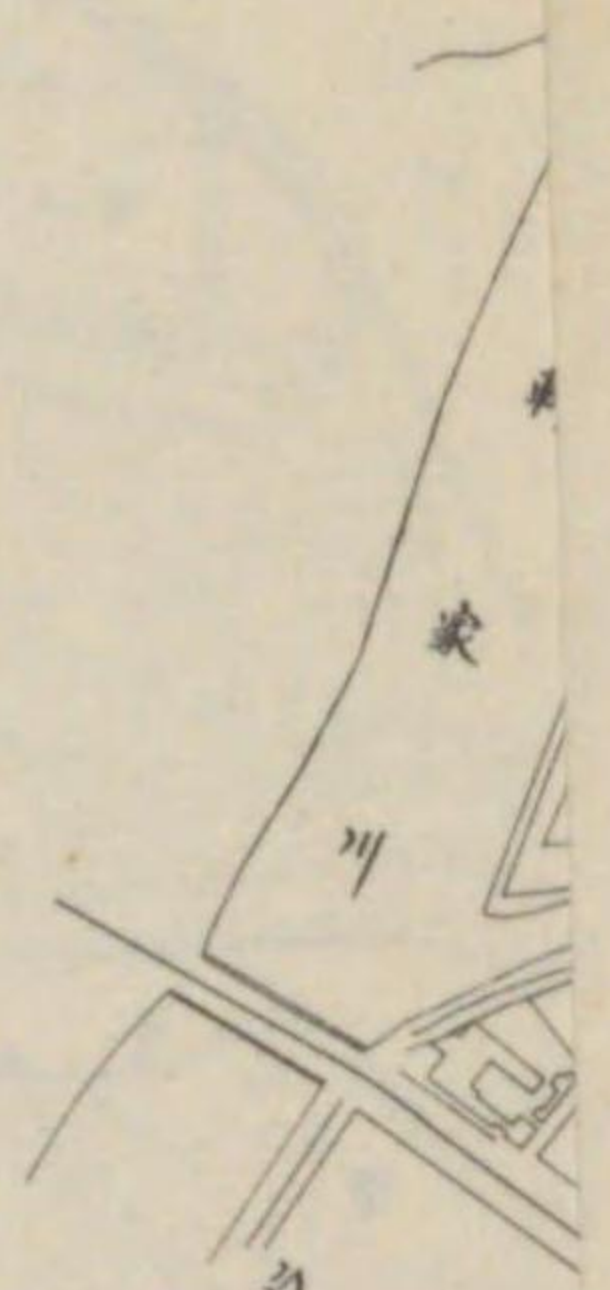


孔例

○	⊕	○	○
○	○	○	○
○	○	○	○
○	○	○	○

新設及入孔  
排水區  
抽水區  
抽水區  
抽水區

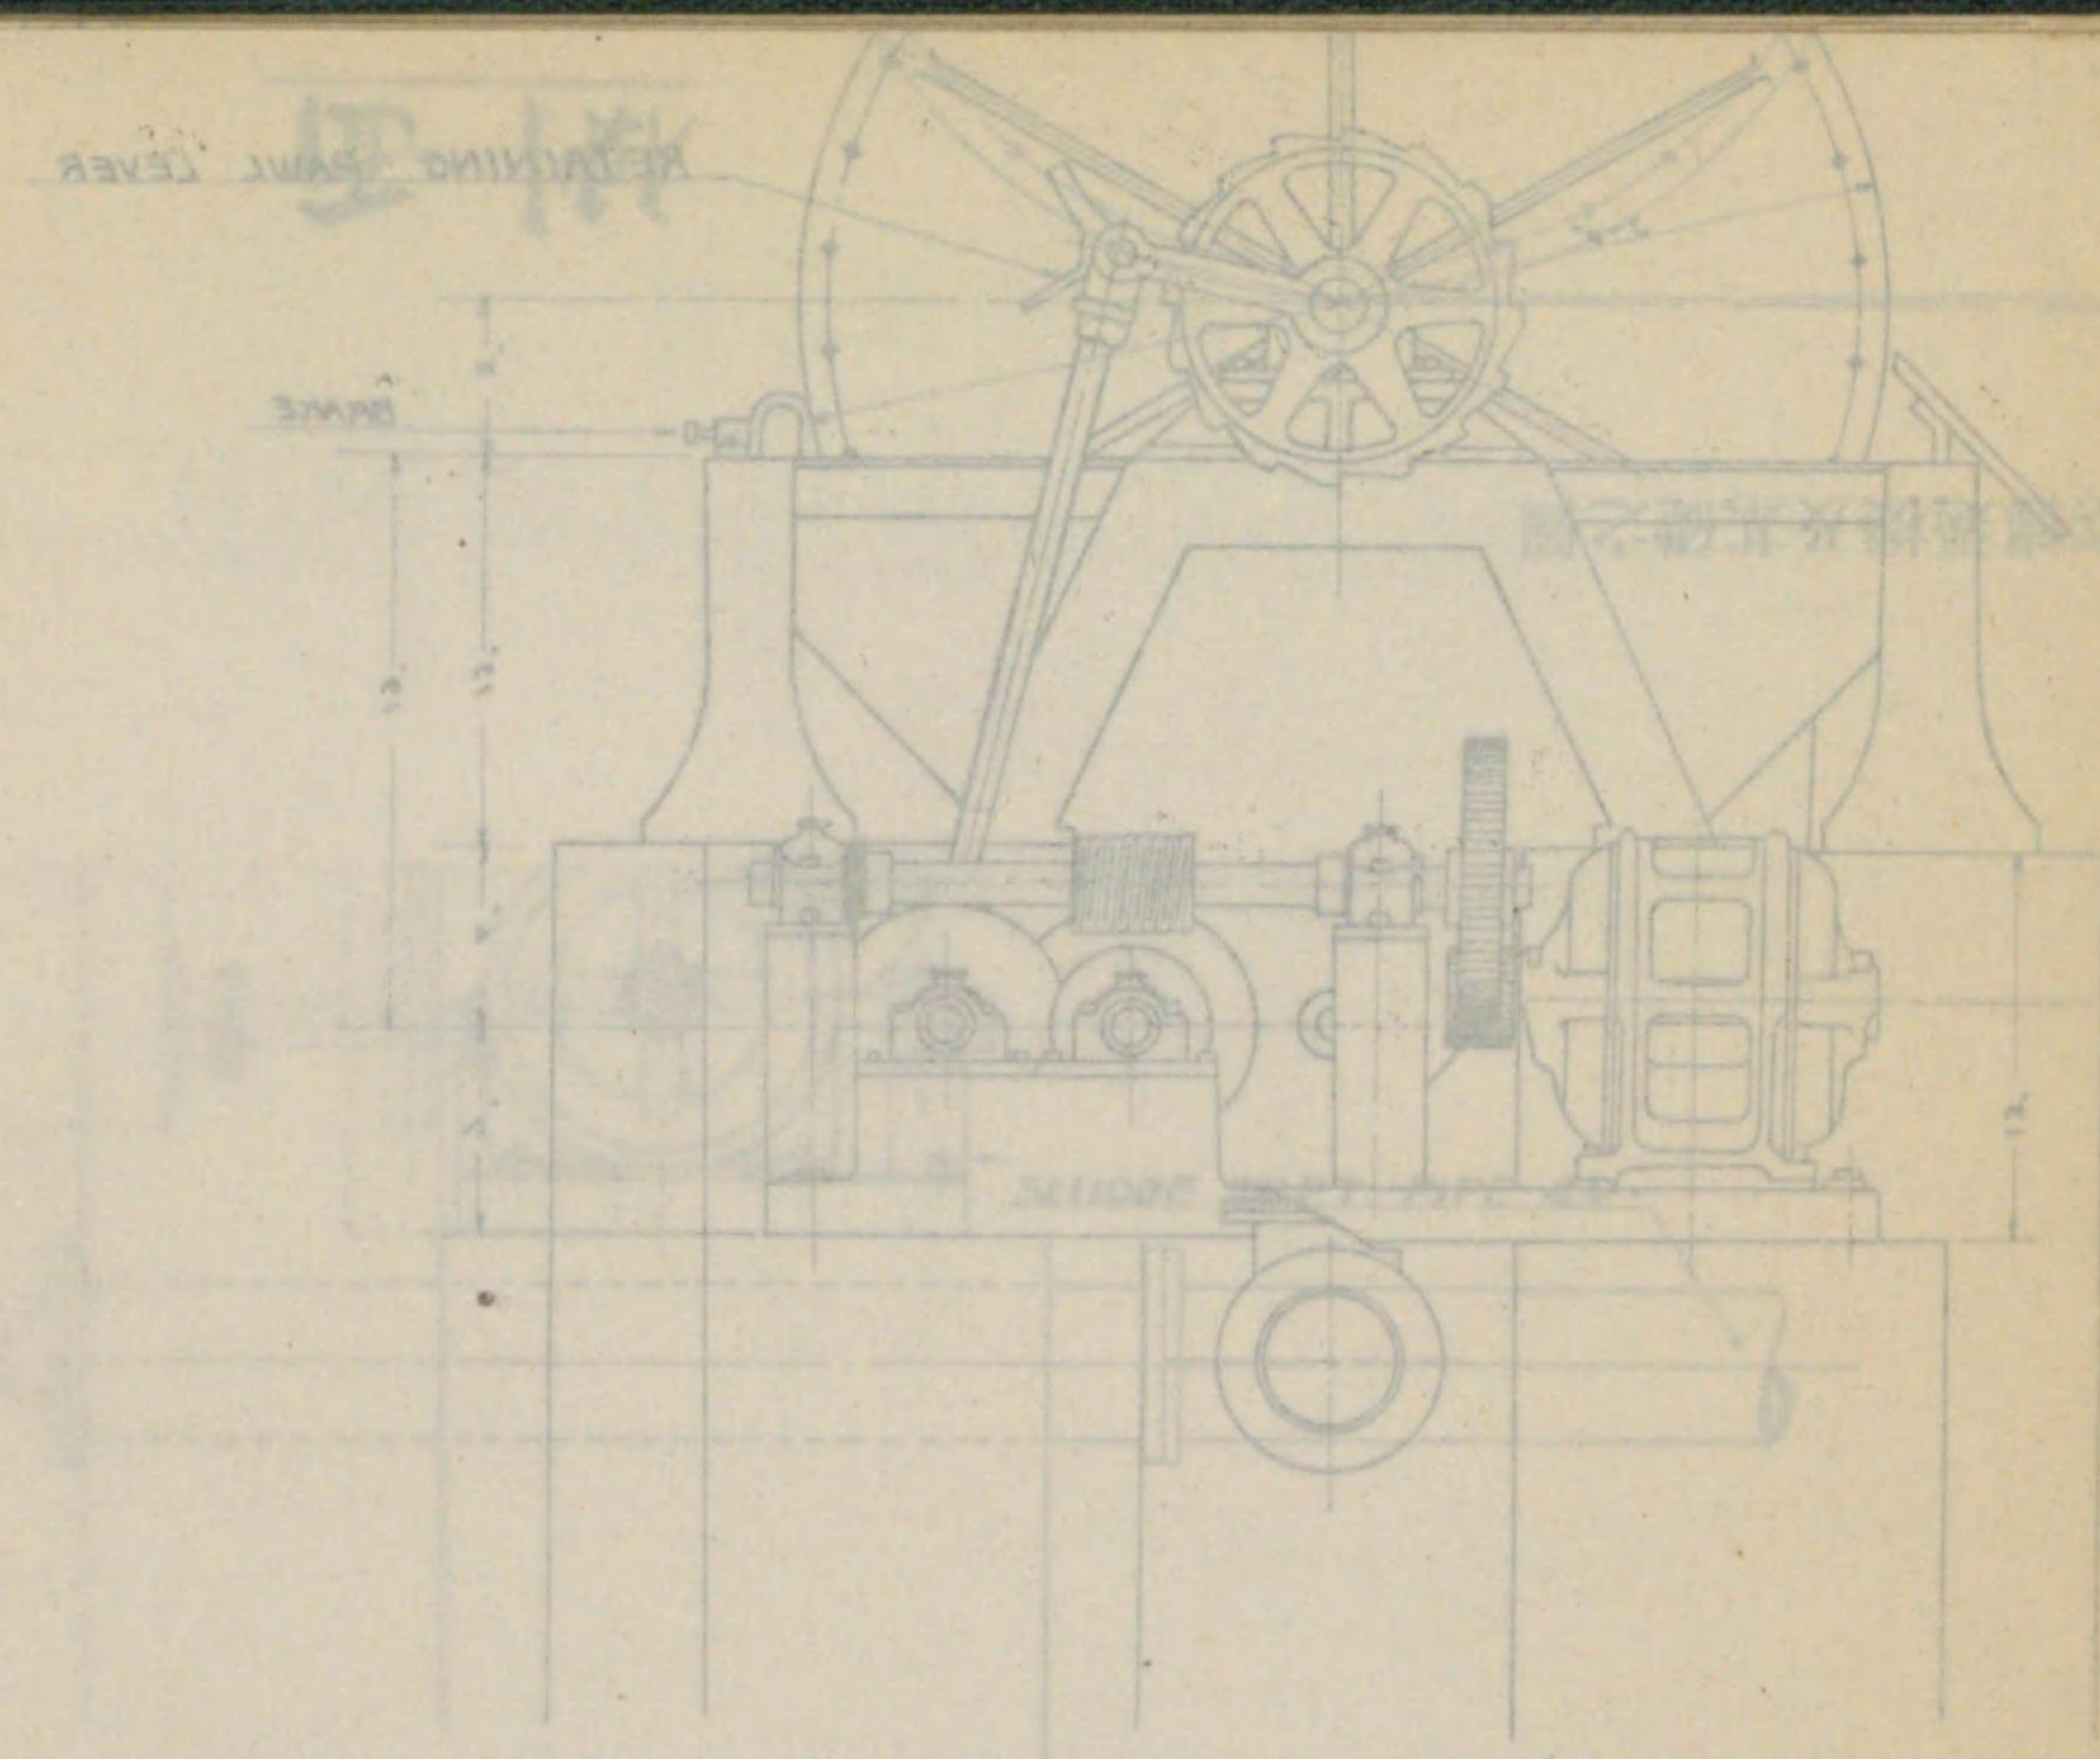


平面 數基

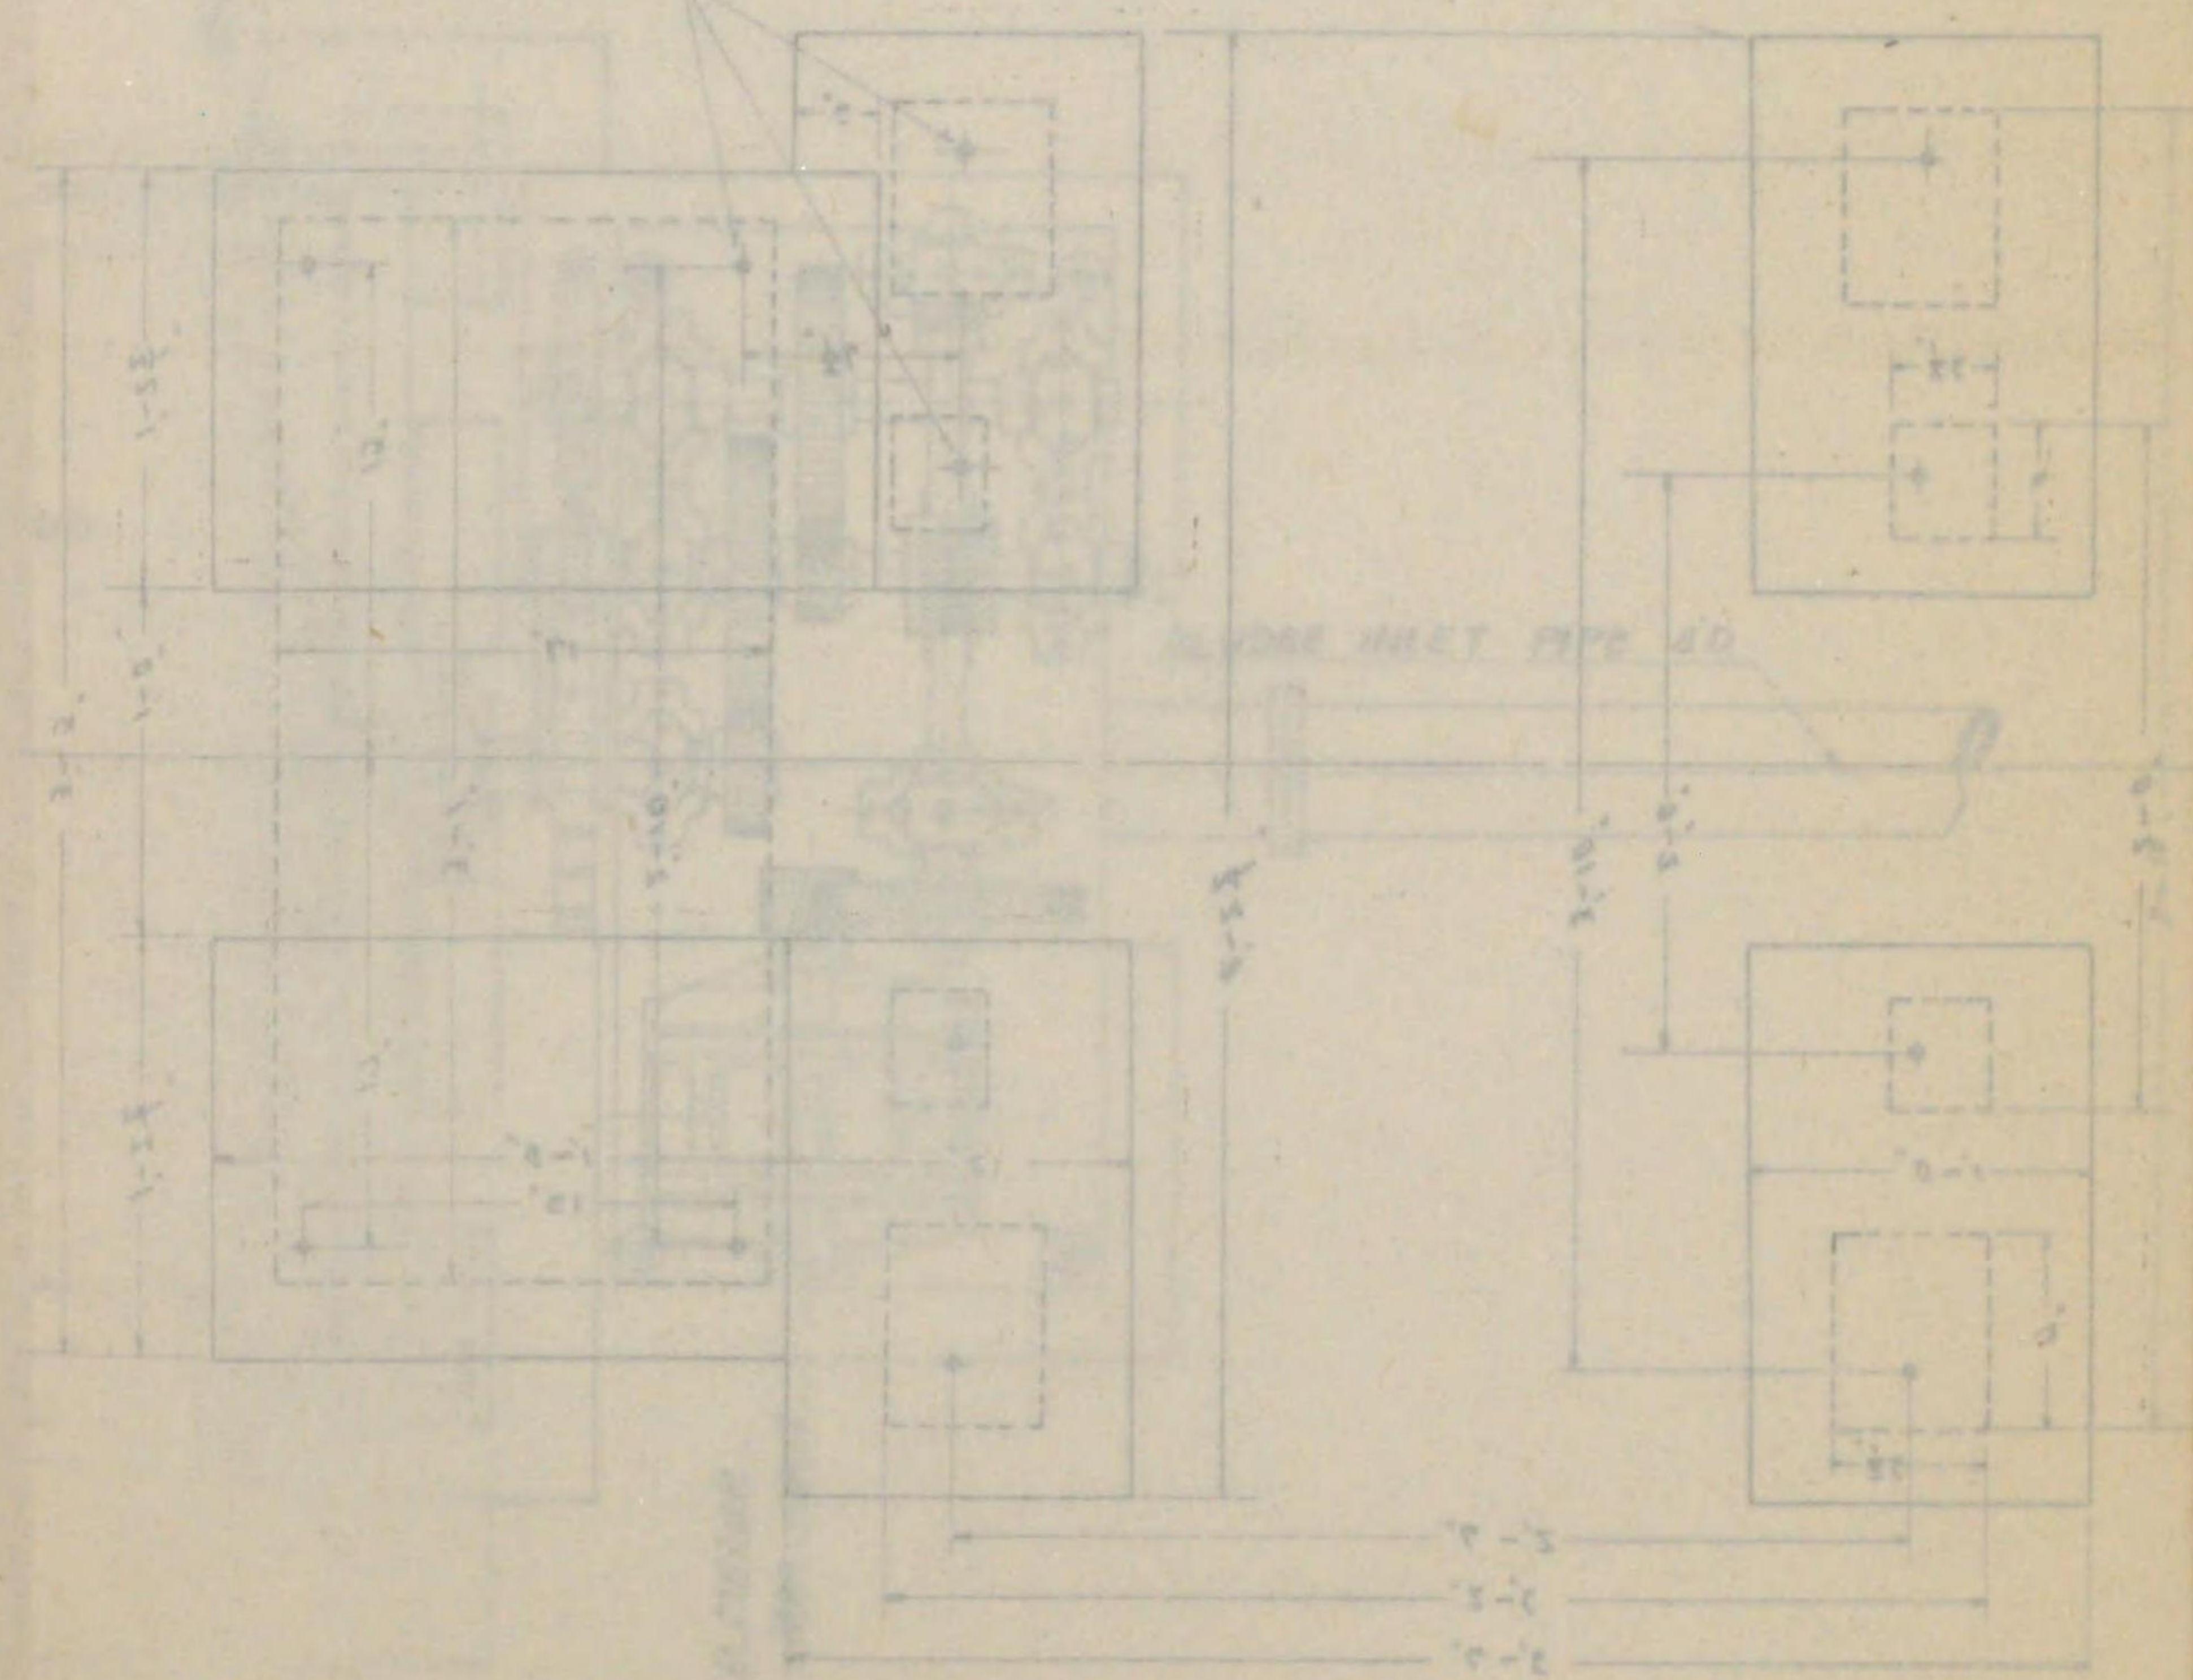



西野田排水區平面圖及下水道幹線縱斷圖


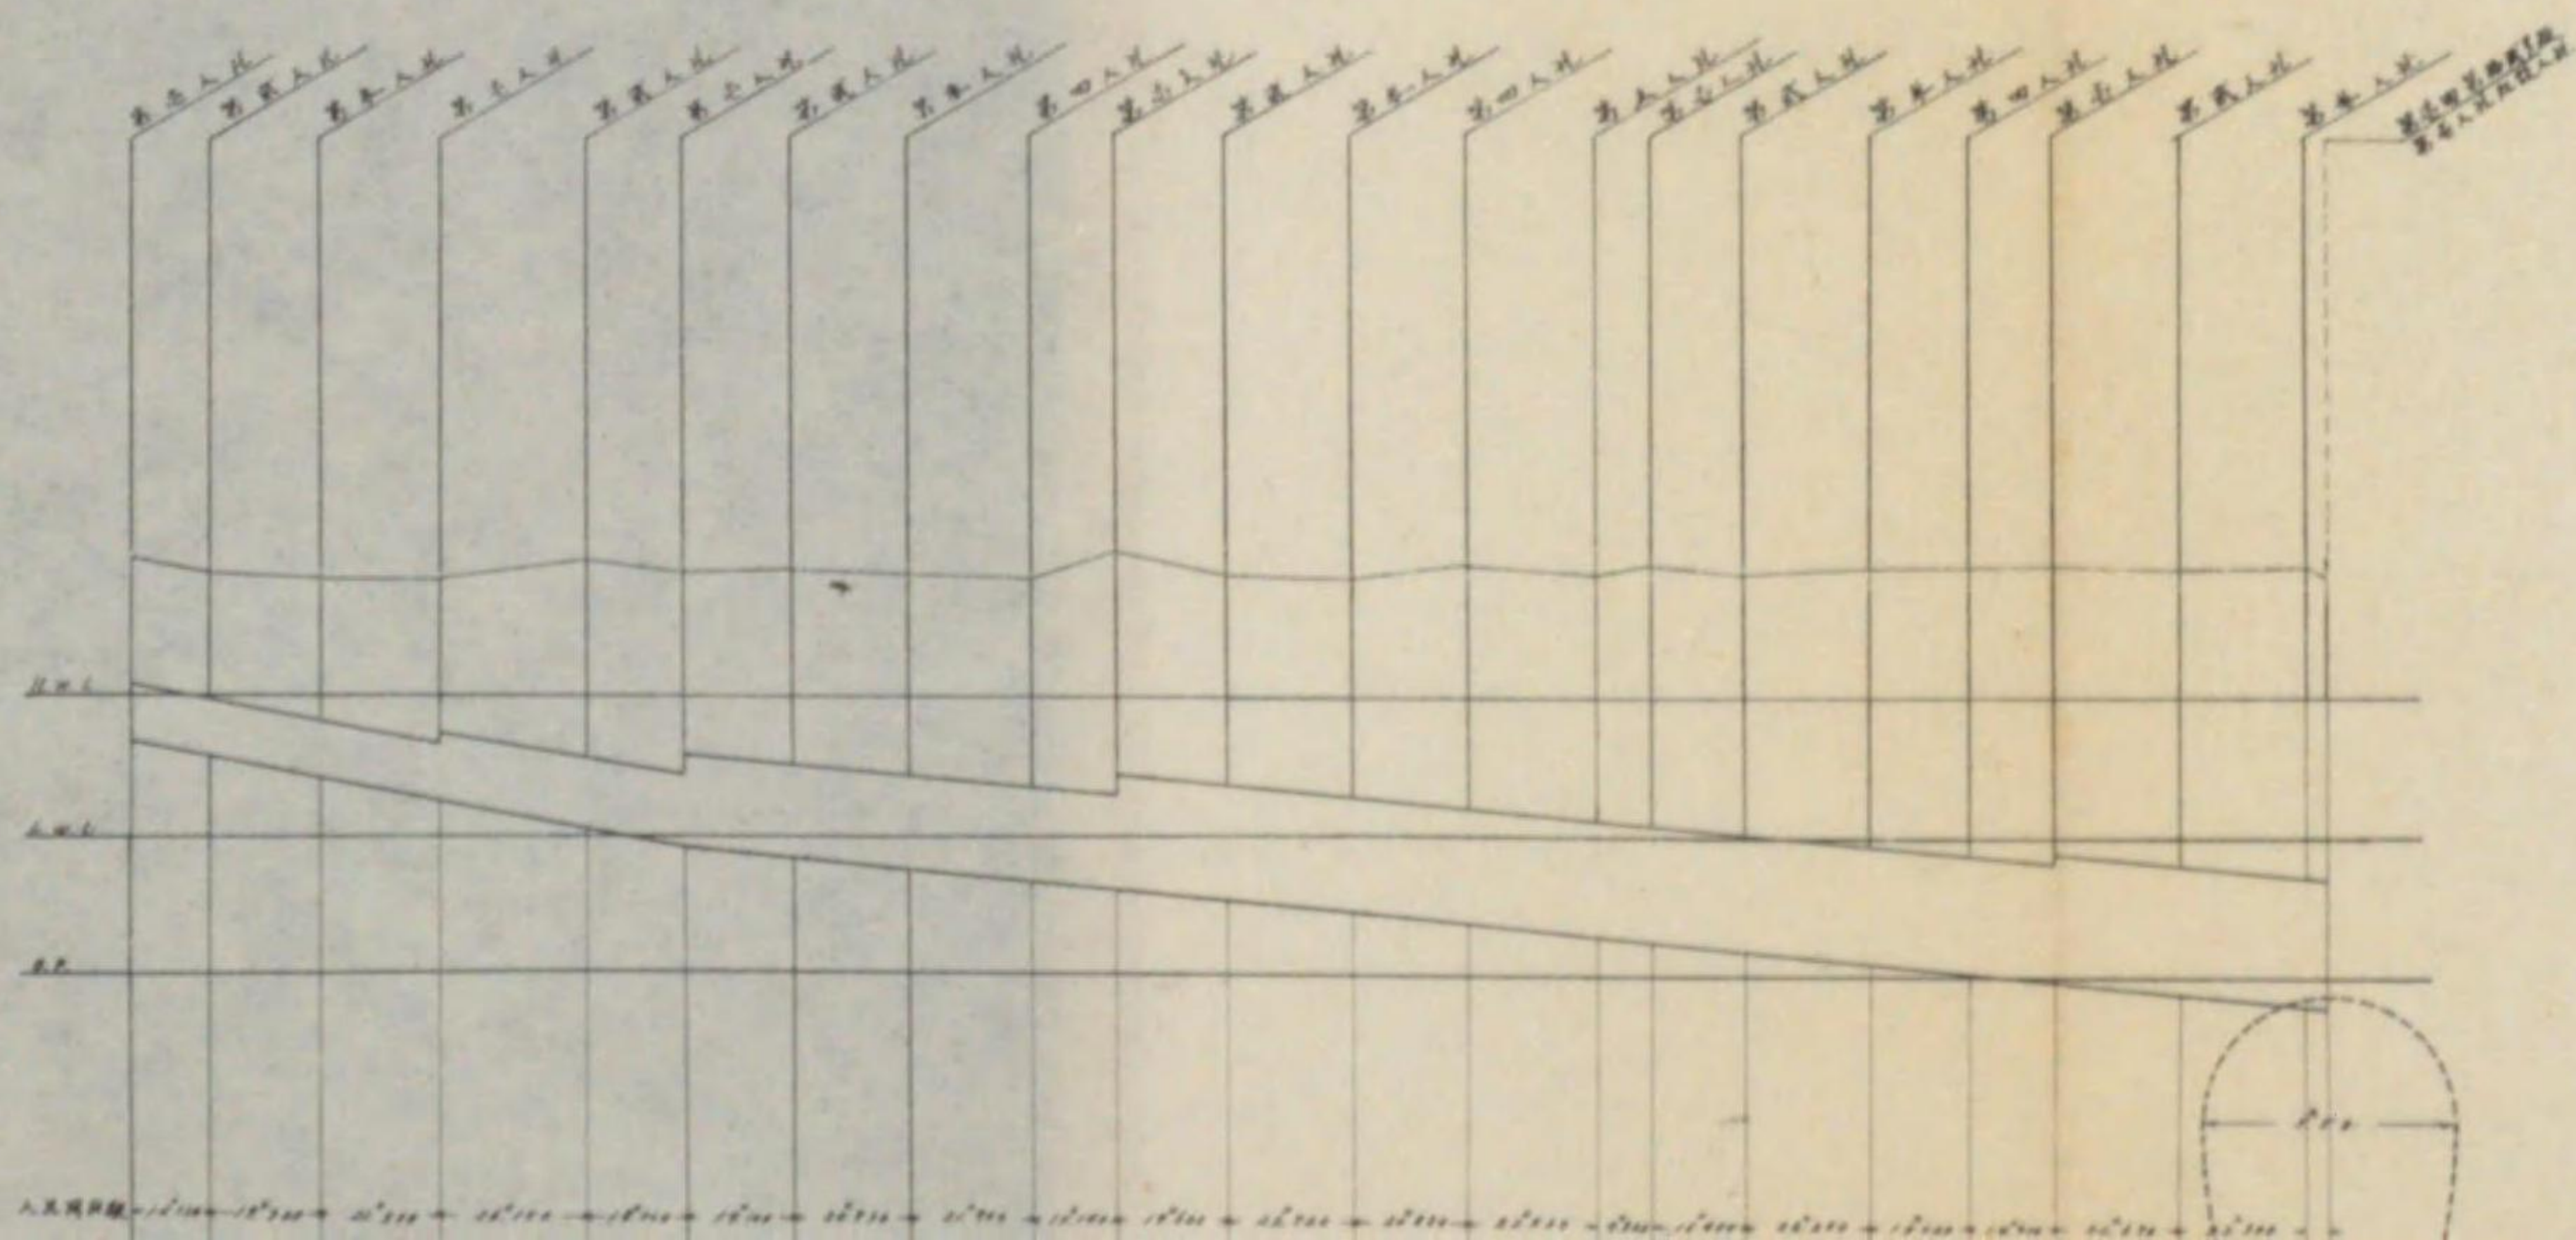








西野田排水區平面圖及下水道幹線縱斷圖

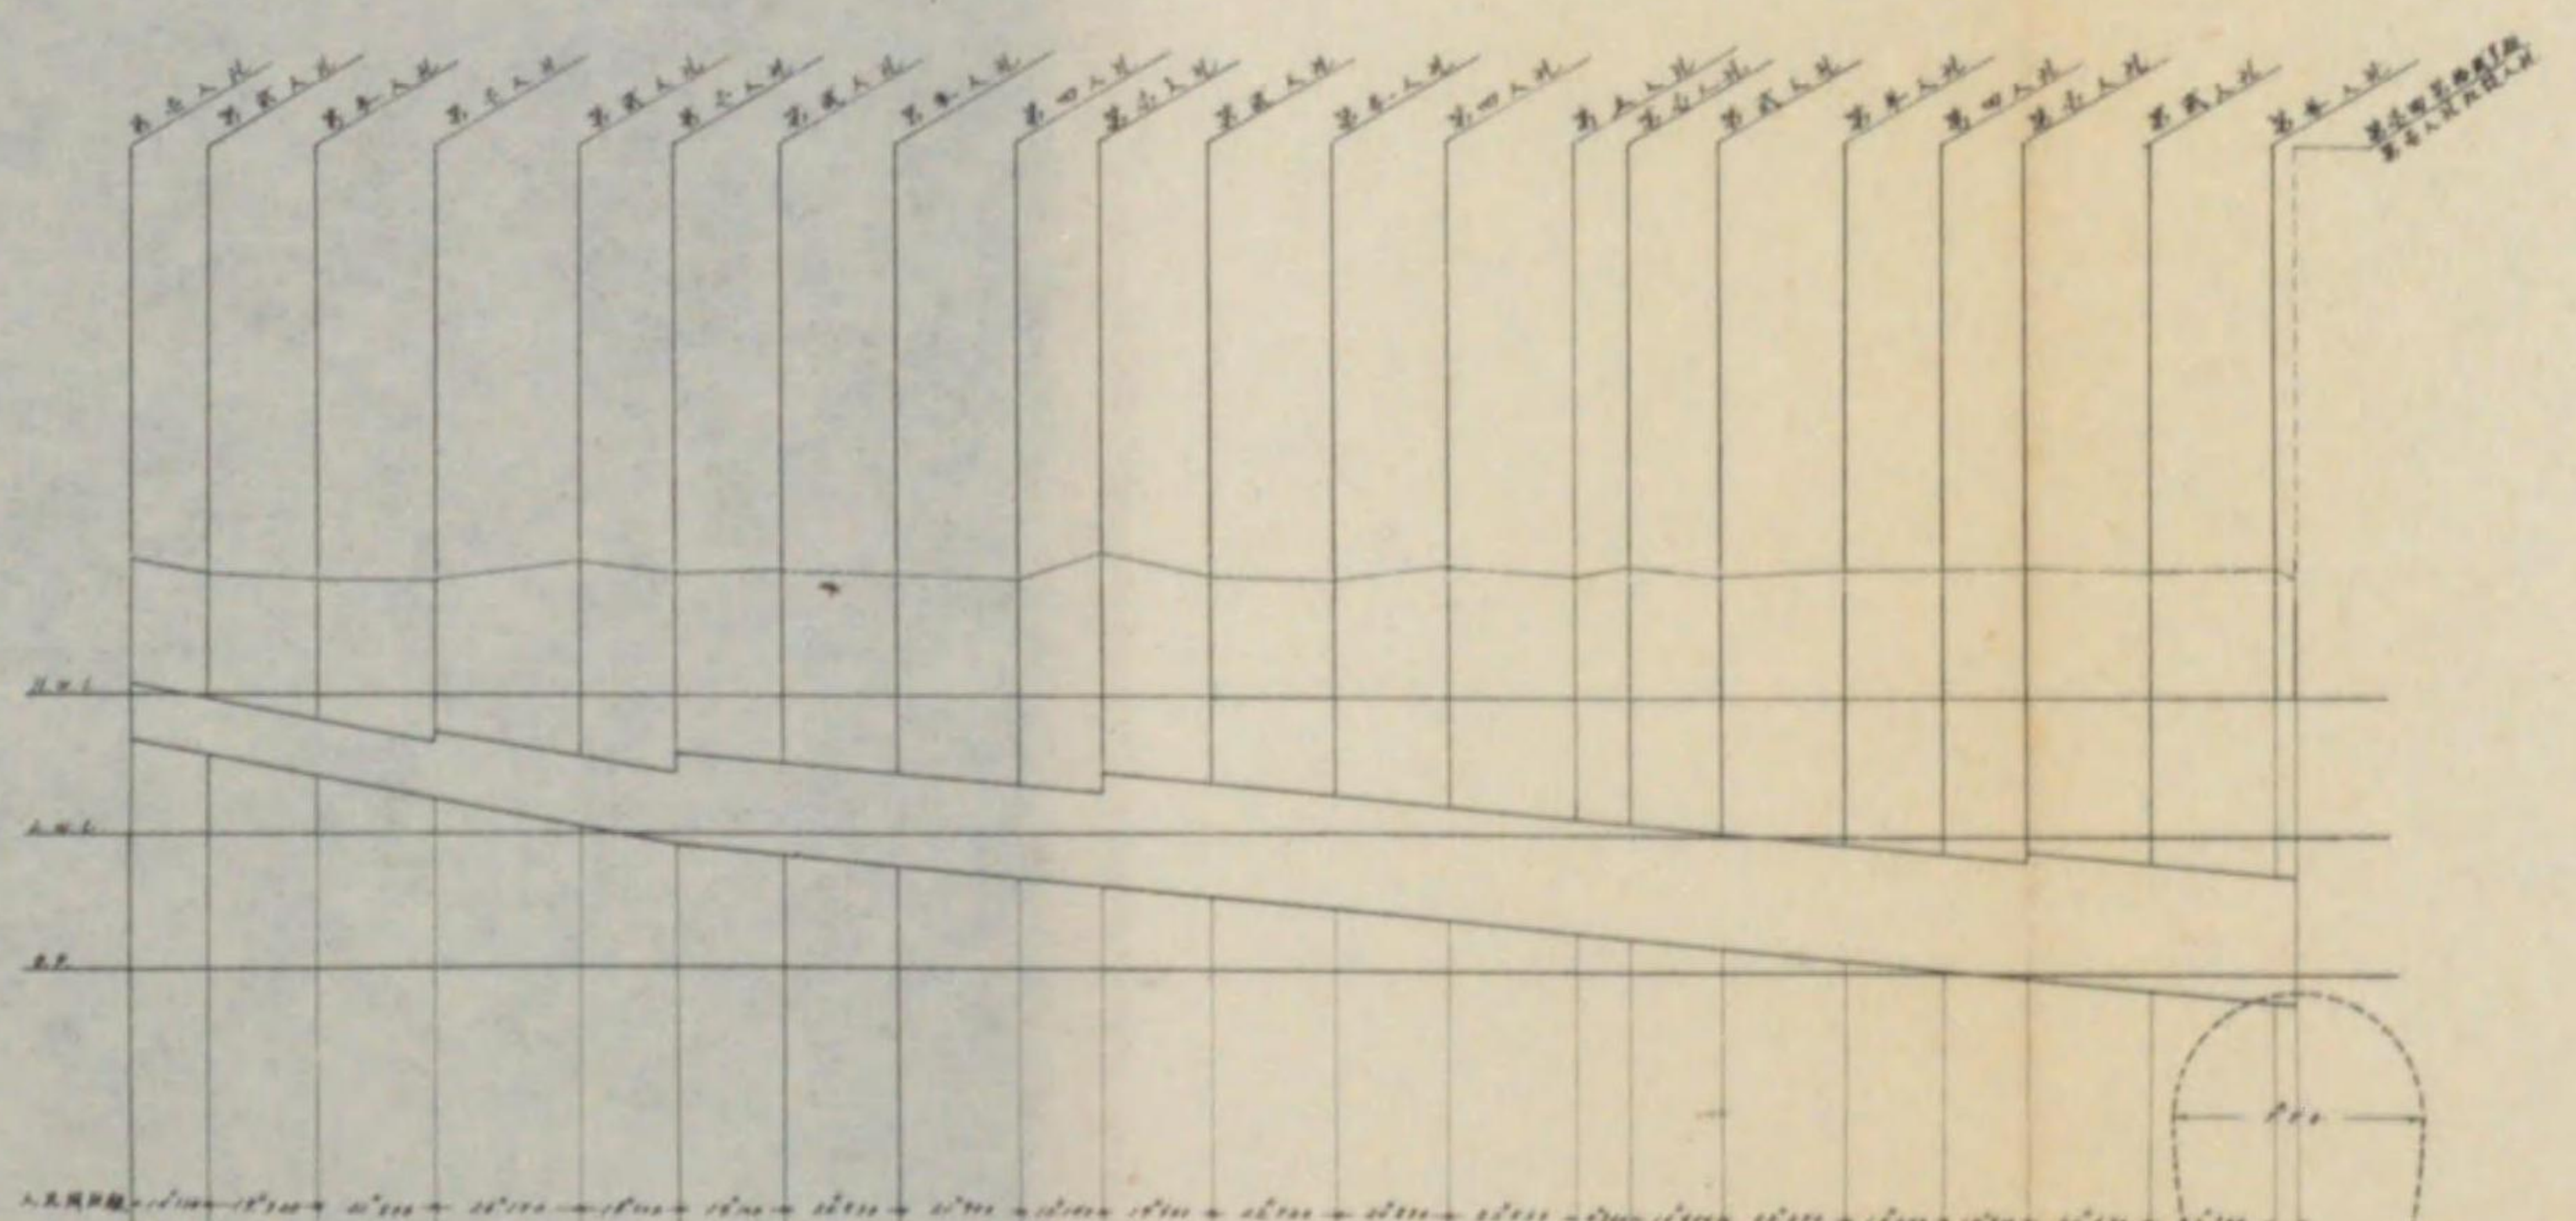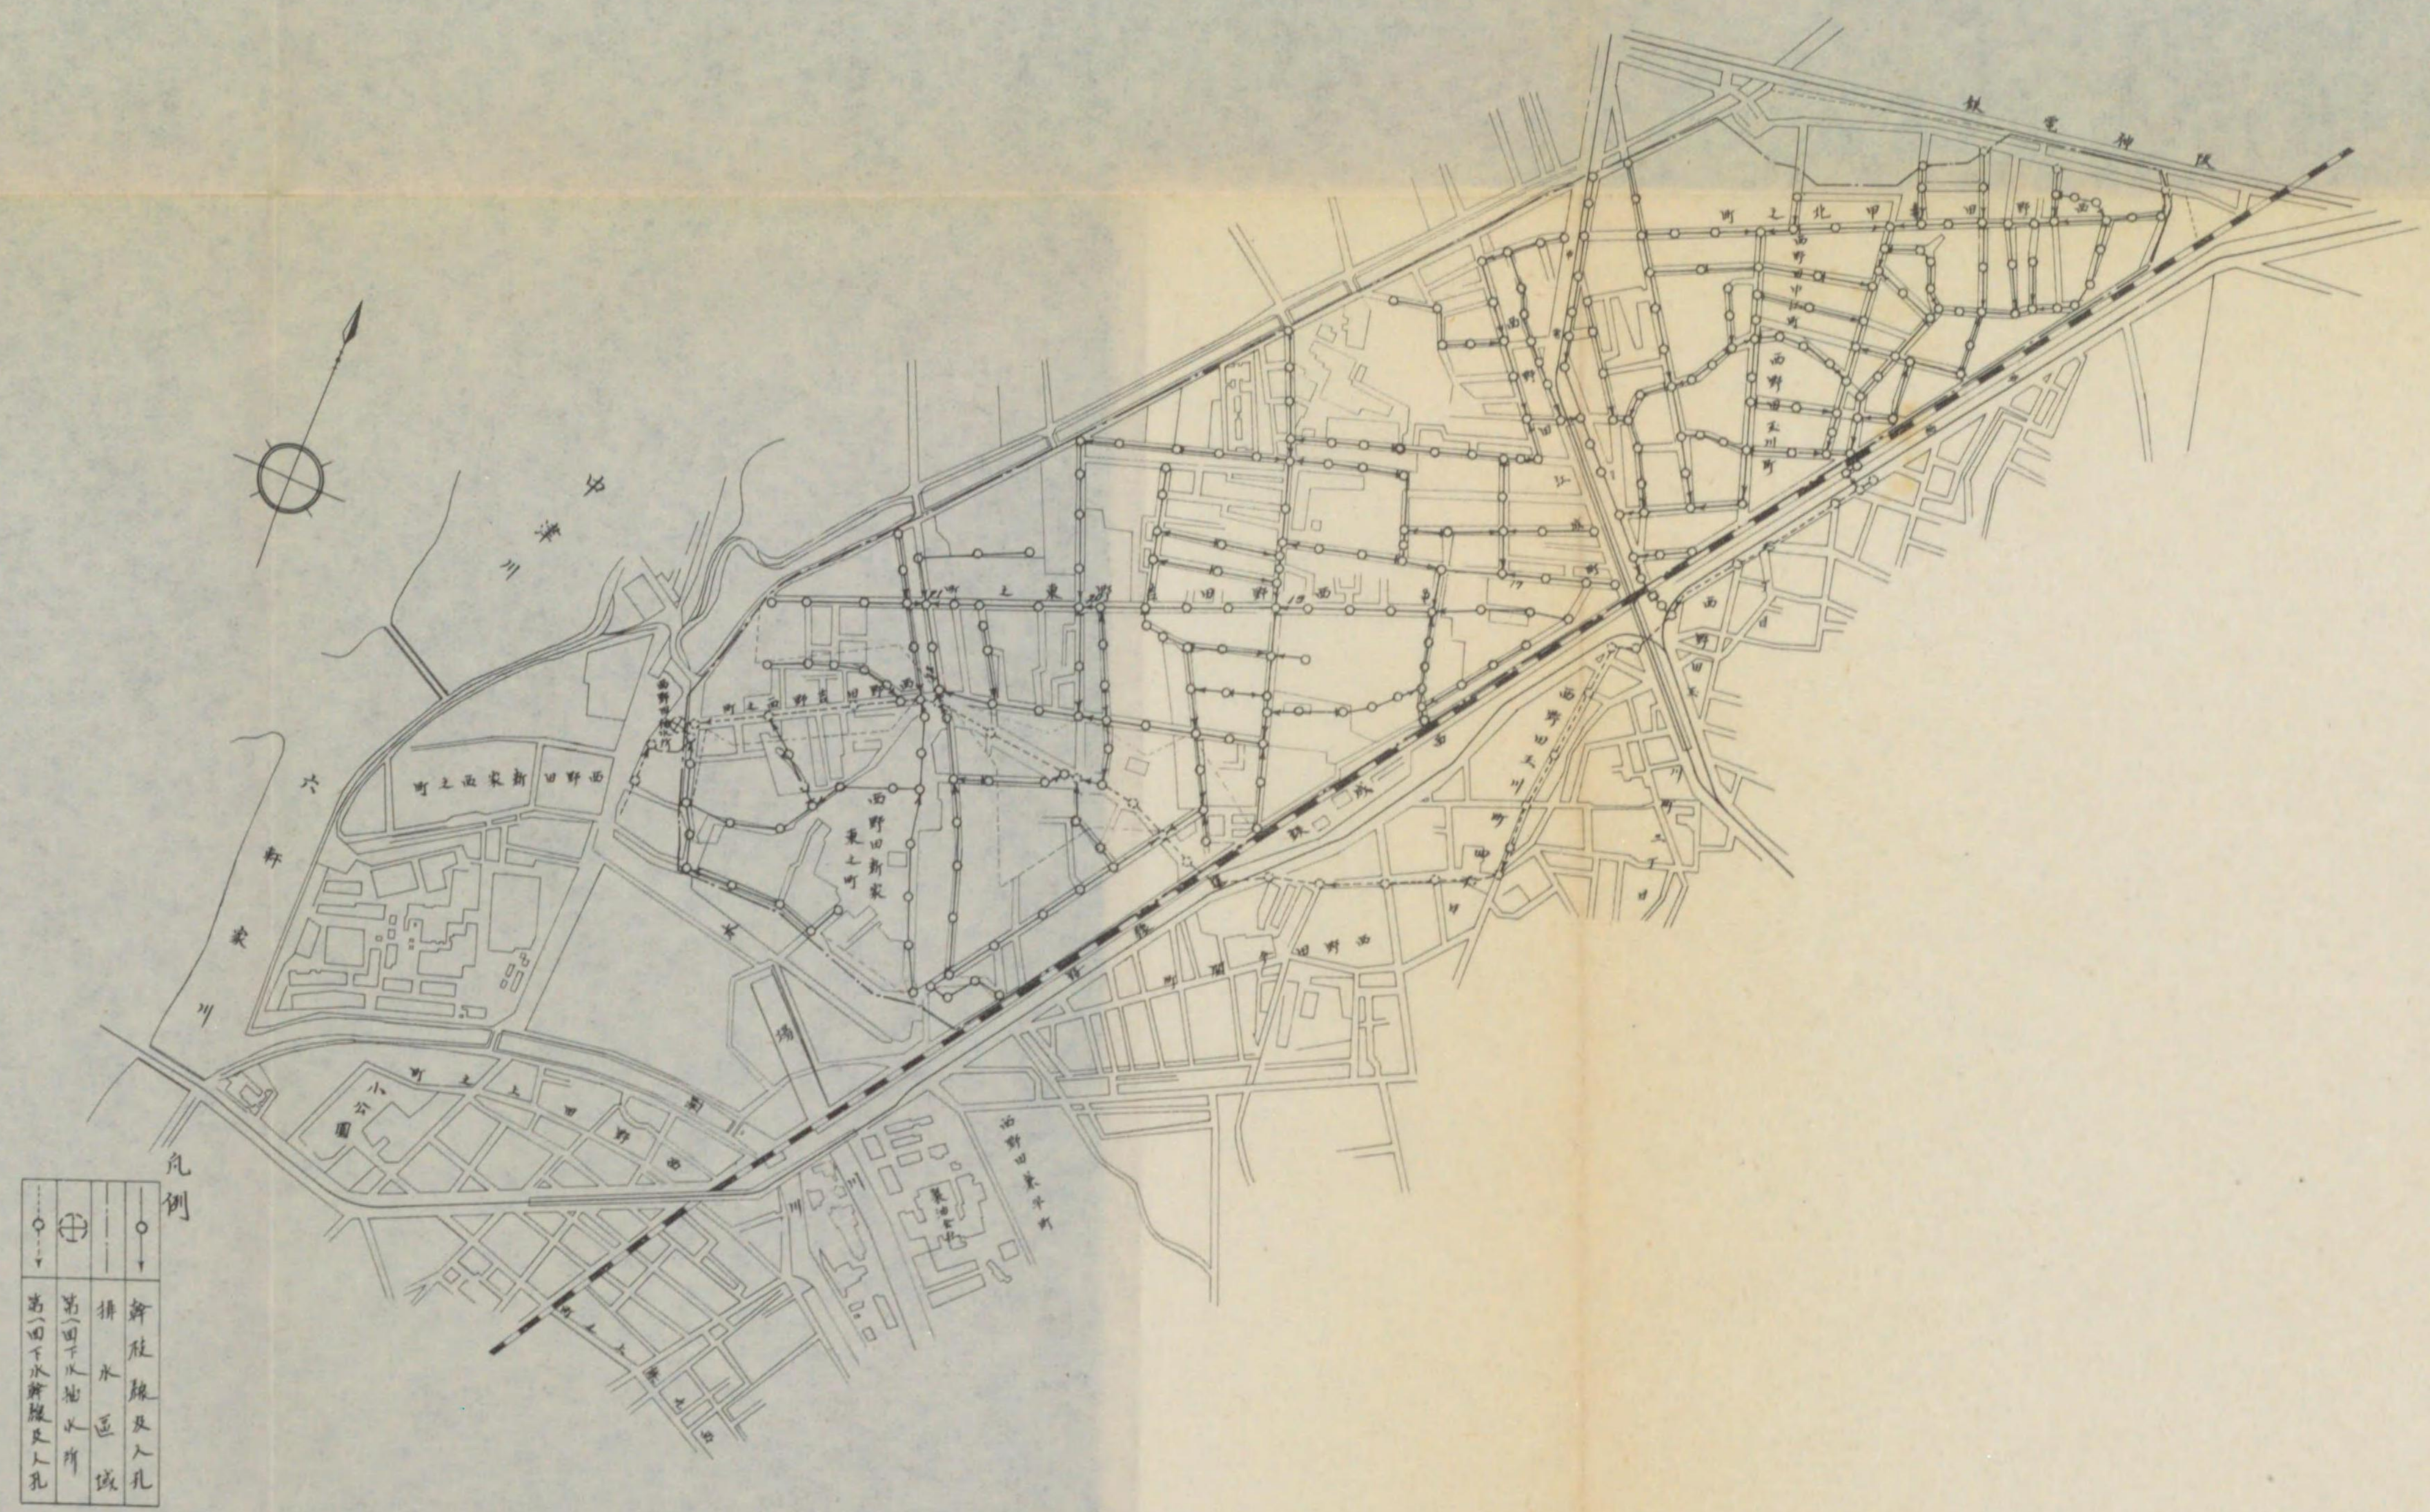













# 四貫島春日出排水區平面圖及下水道幹線縱斷圖

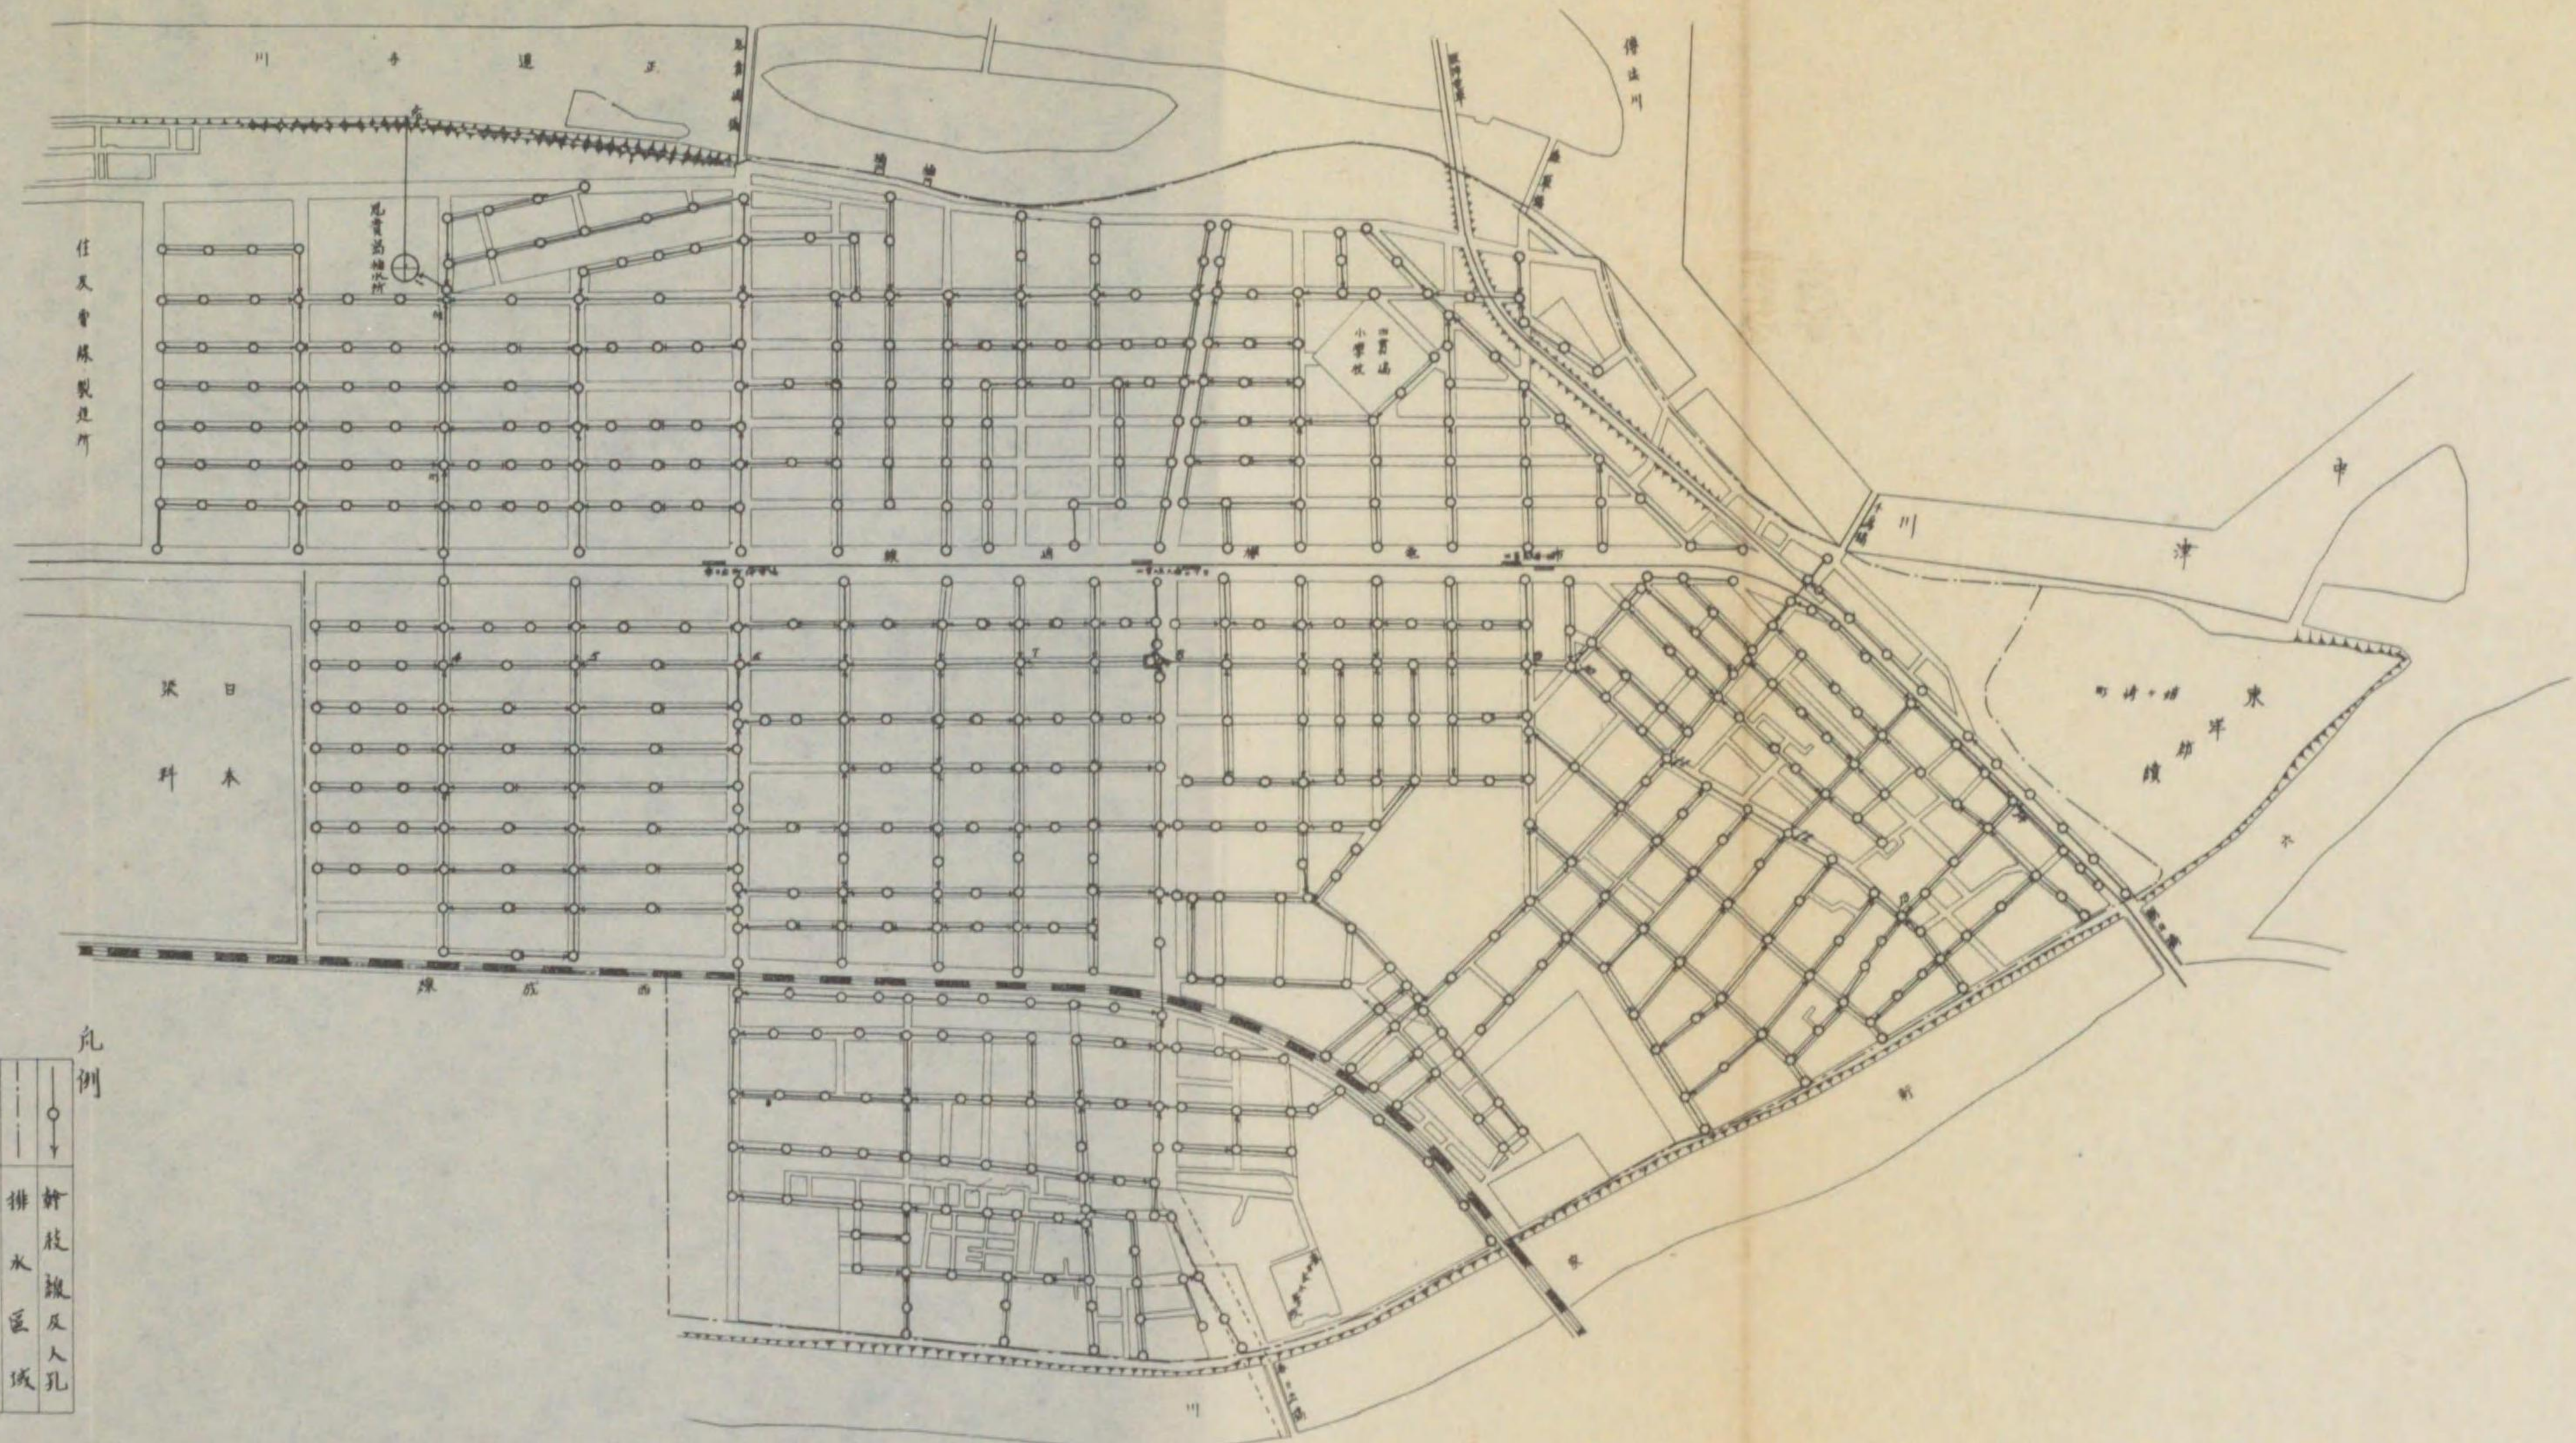

凡例

⊕	○	┆
抽水	排水	新設及入孔
水	區	域
所		

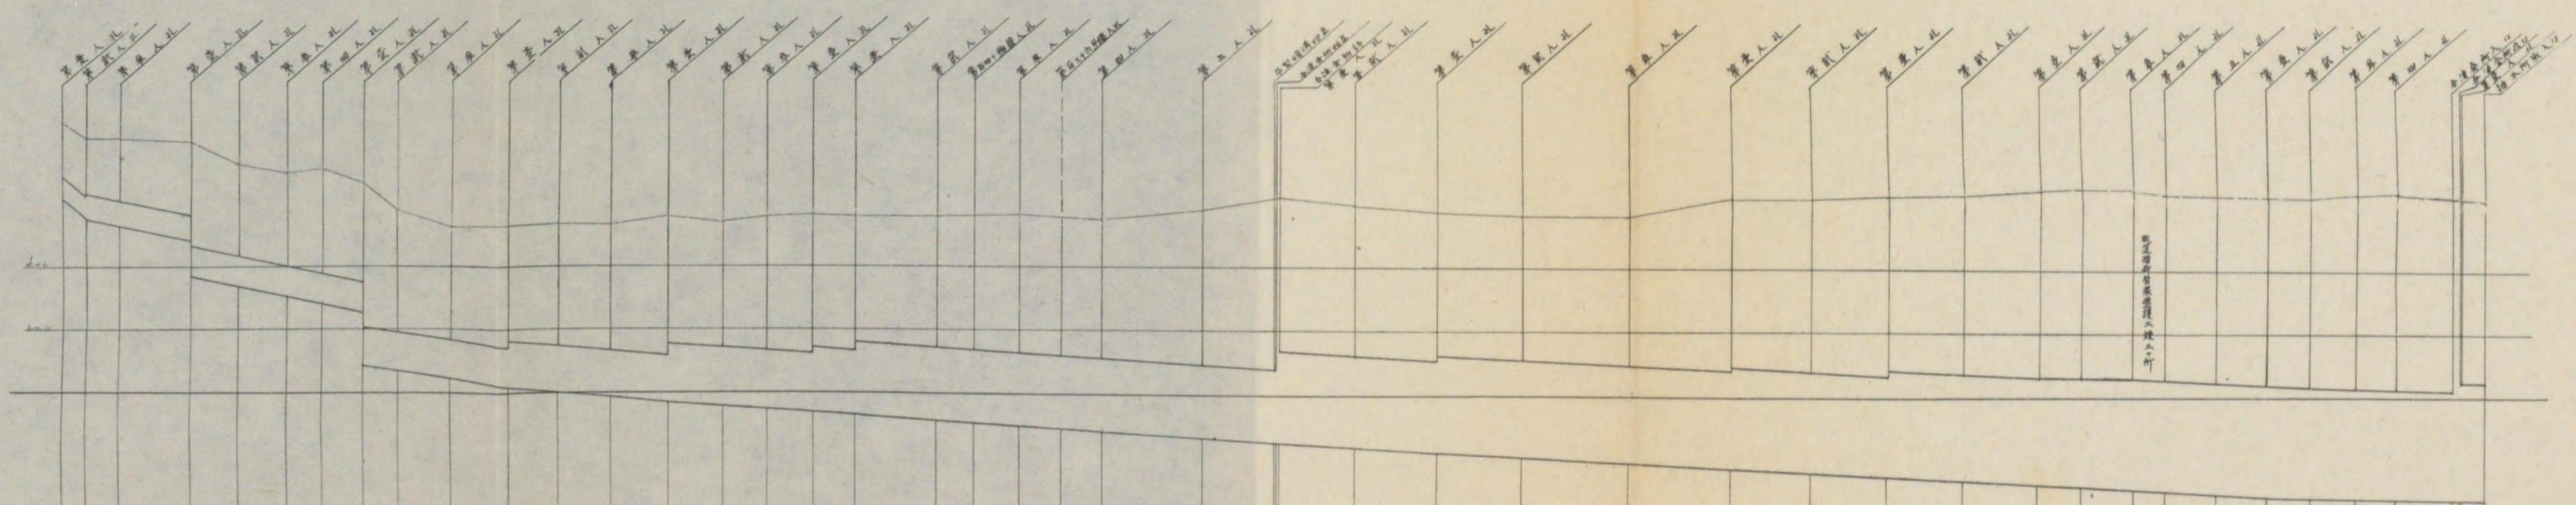

















727  
83

圖 鋼線斷面

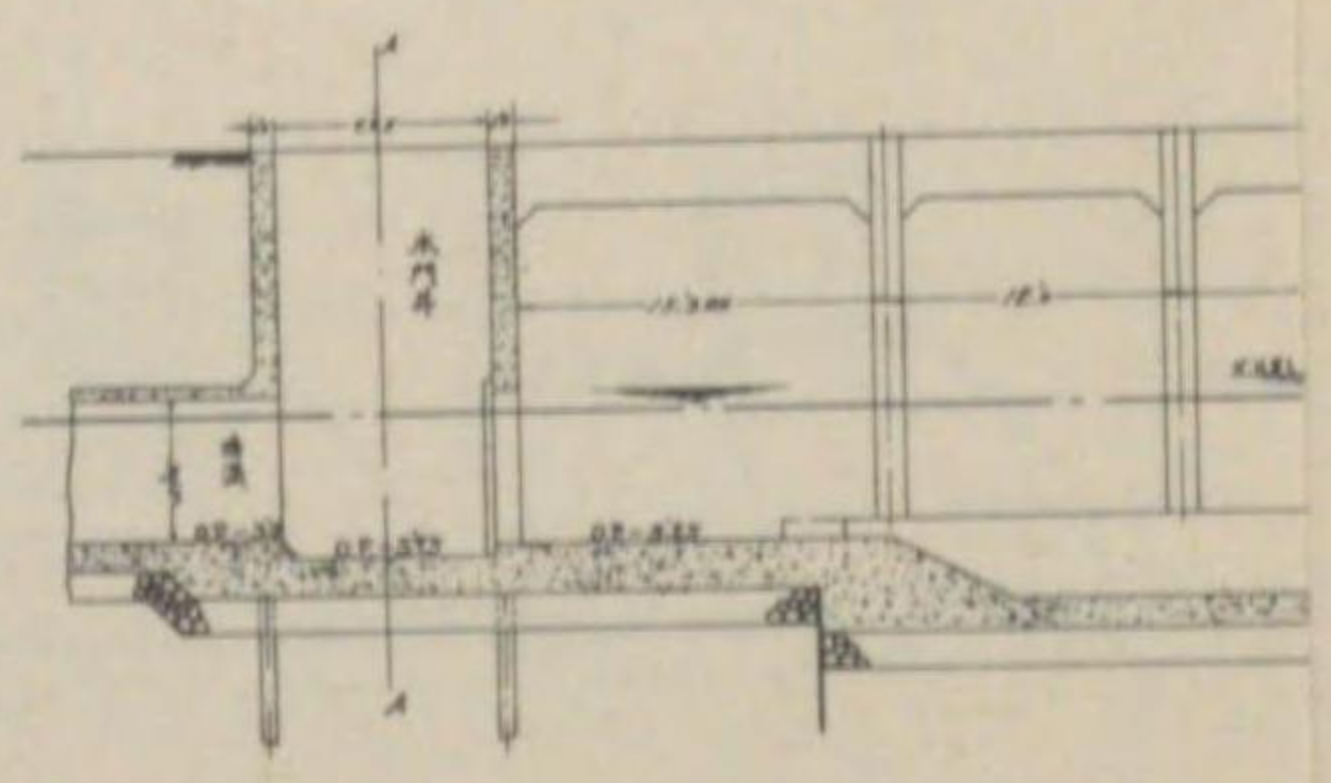


抽水

 




# 恩貴島抽水所竣工圖

一般平面圖及抽水所砂溜井取入口ヨリ  
一流河川ニ至ル構造物高低關係圖

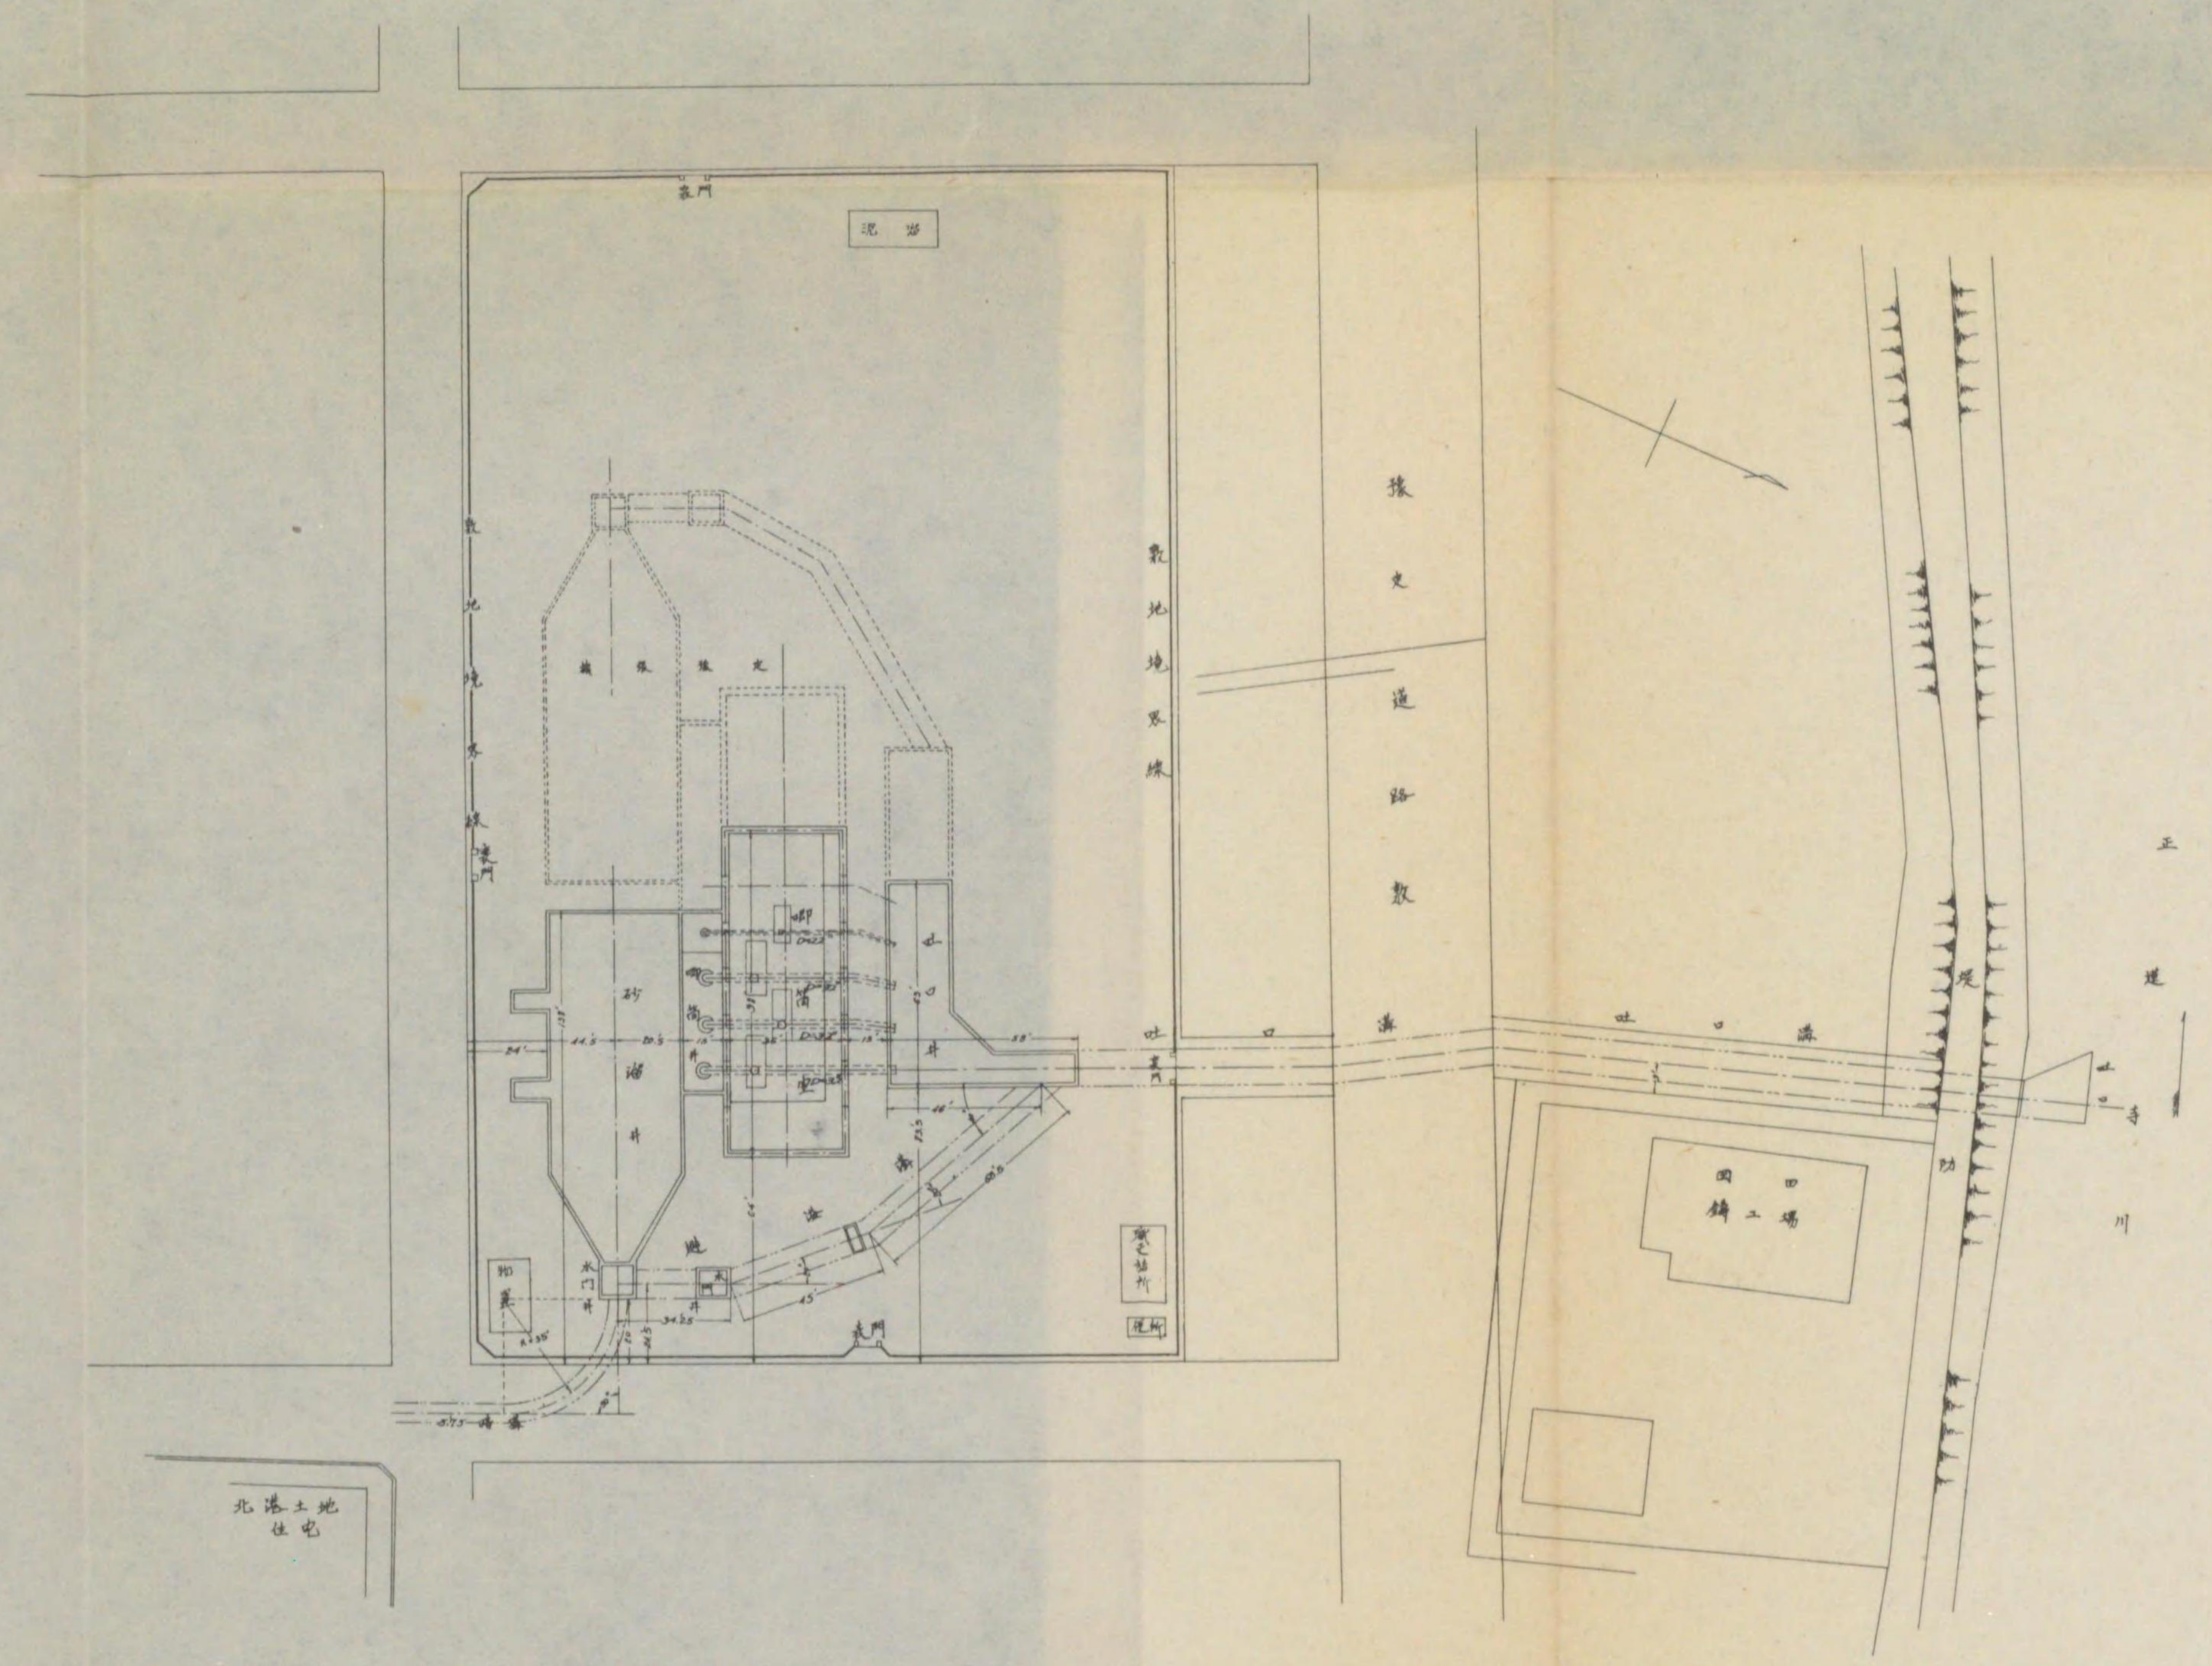


抽水所砂溜井取入口ヨリ放流河川ニ至ル構造物高低關係圖

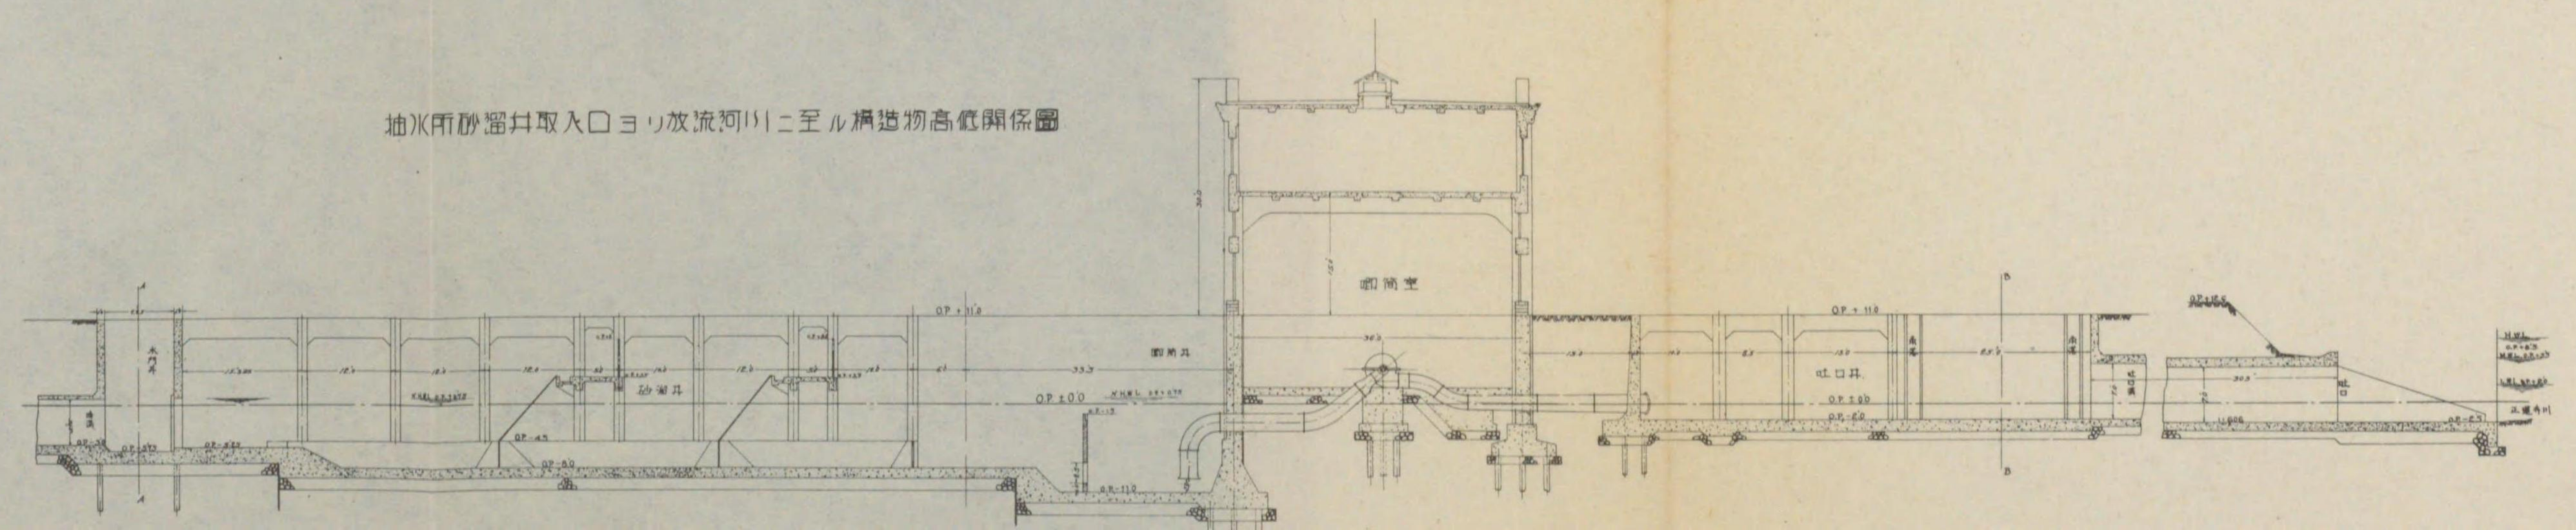




# 恩貴島抽水所竣工圖

一般平面圖及抽水所砂溜井取入口ヨリ放流河川ニ至ル構造物高低關係圖

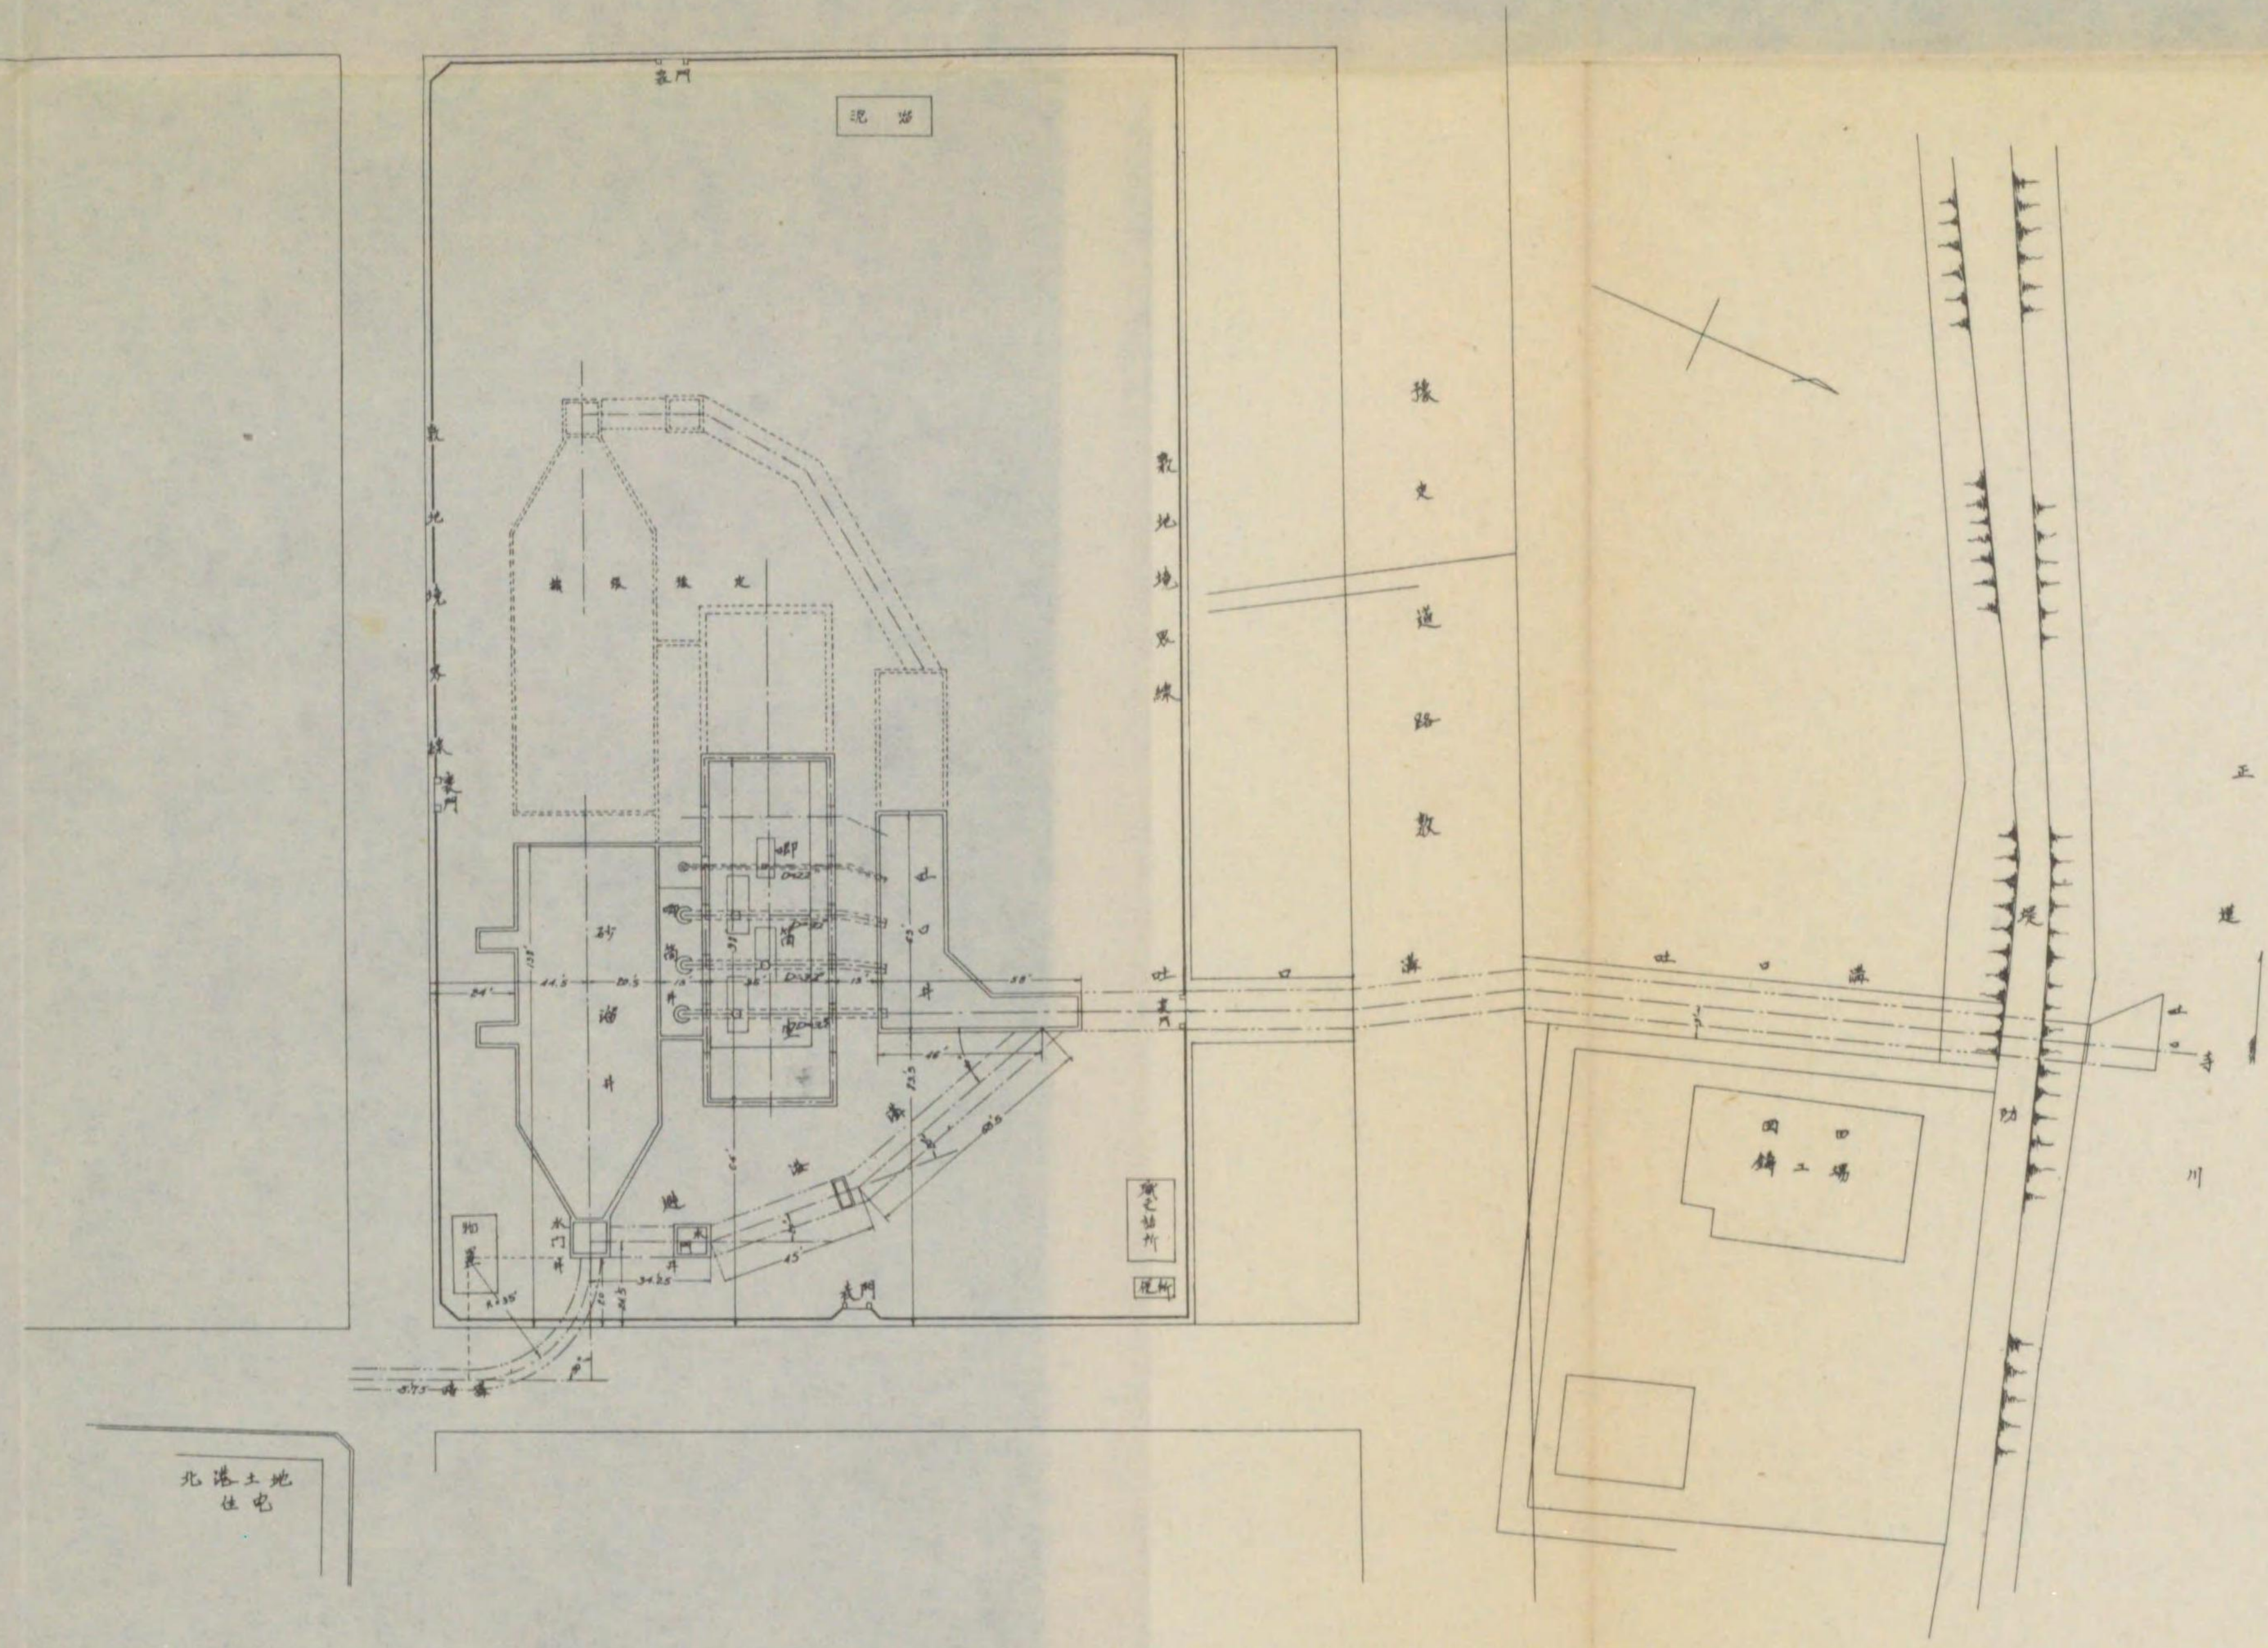


抽水所砂溜井取入口ヨリ放流河川ニ至ル構造物高低關係圖

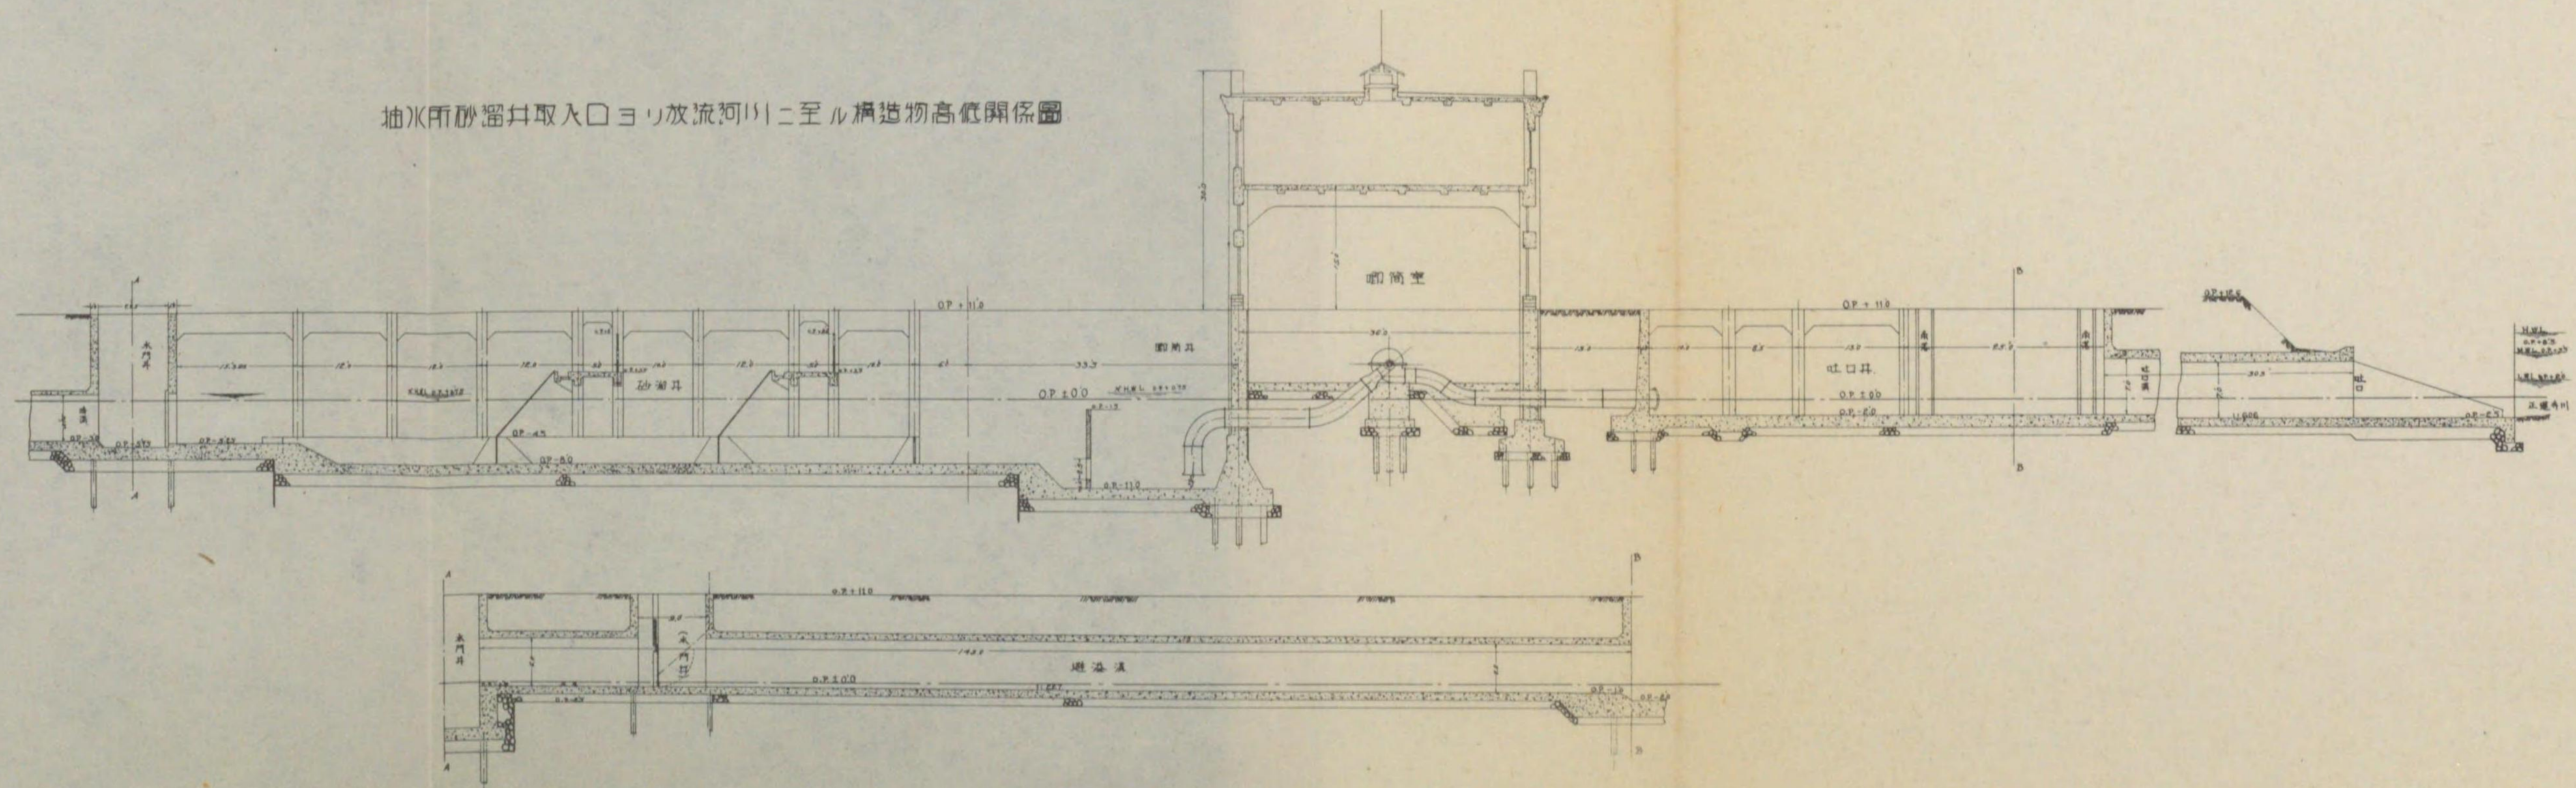




# 恩貴島抽水所竣功圖

一般平面圖及抽水所砂溜井取入口ヨリ放流河川ニ至ル構造物高低關係圖

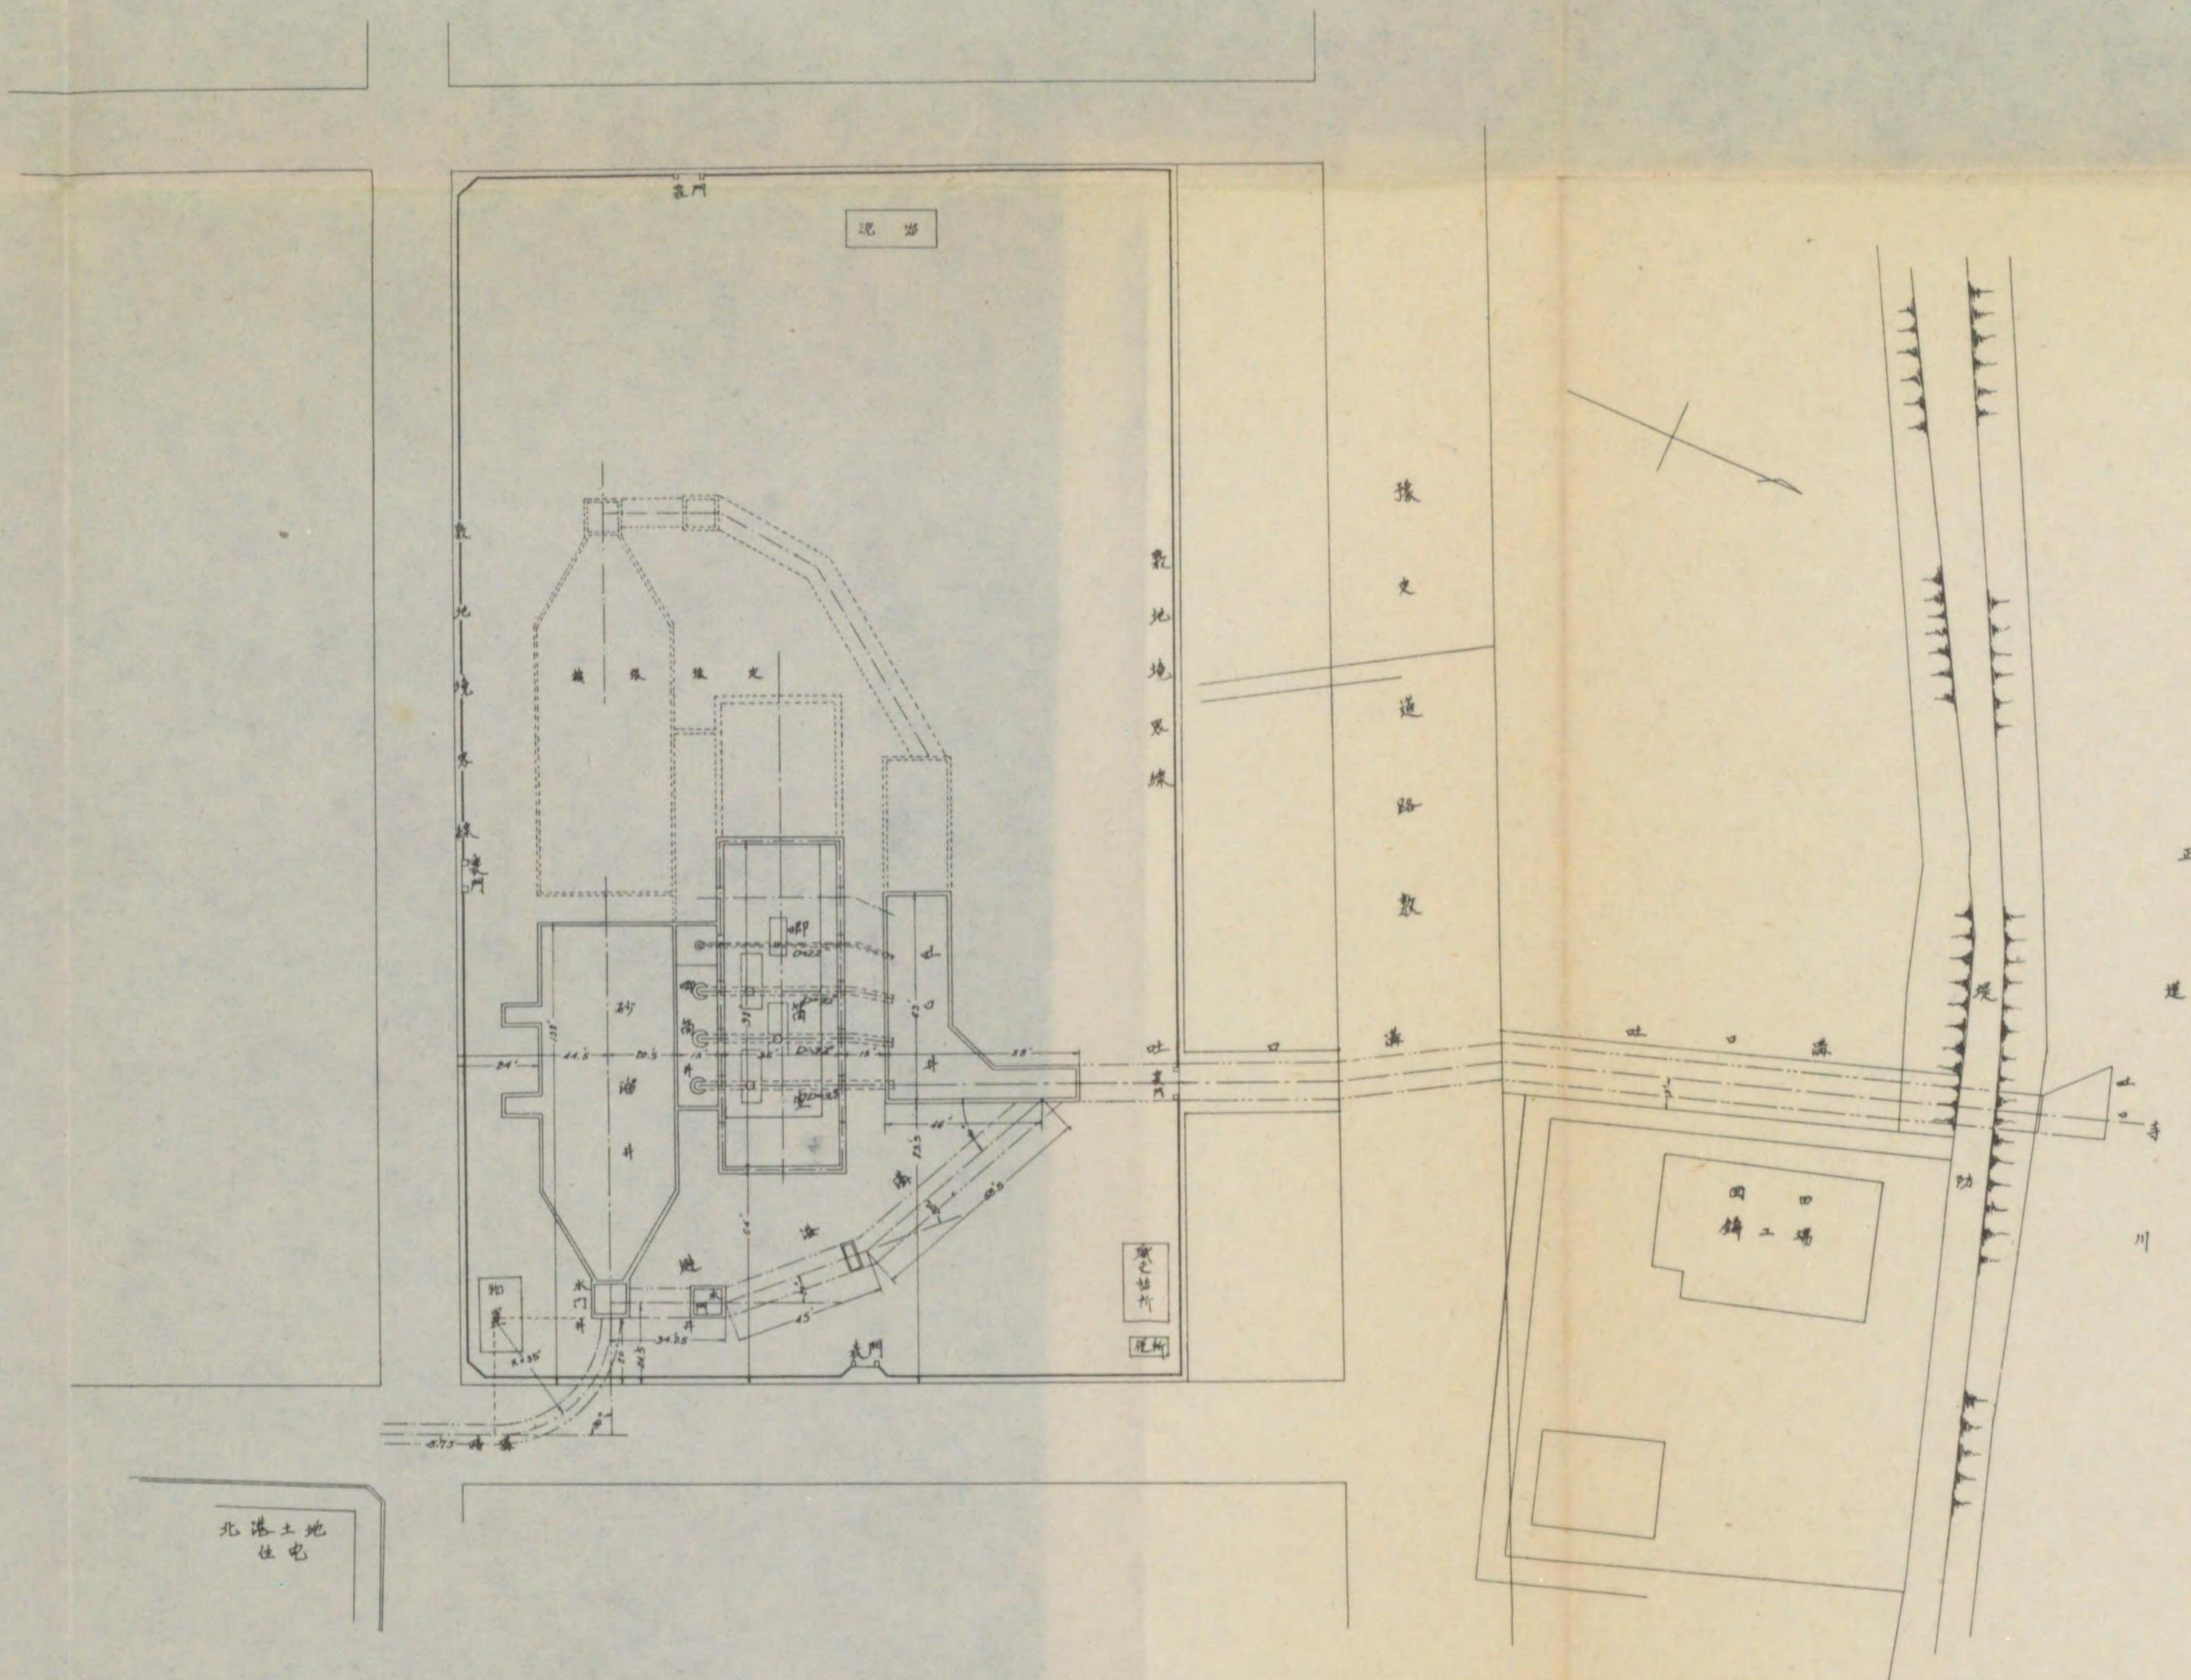


抽水所砂溜井取入口ヨリ放流河川ニ至ル構造物高低關係圖

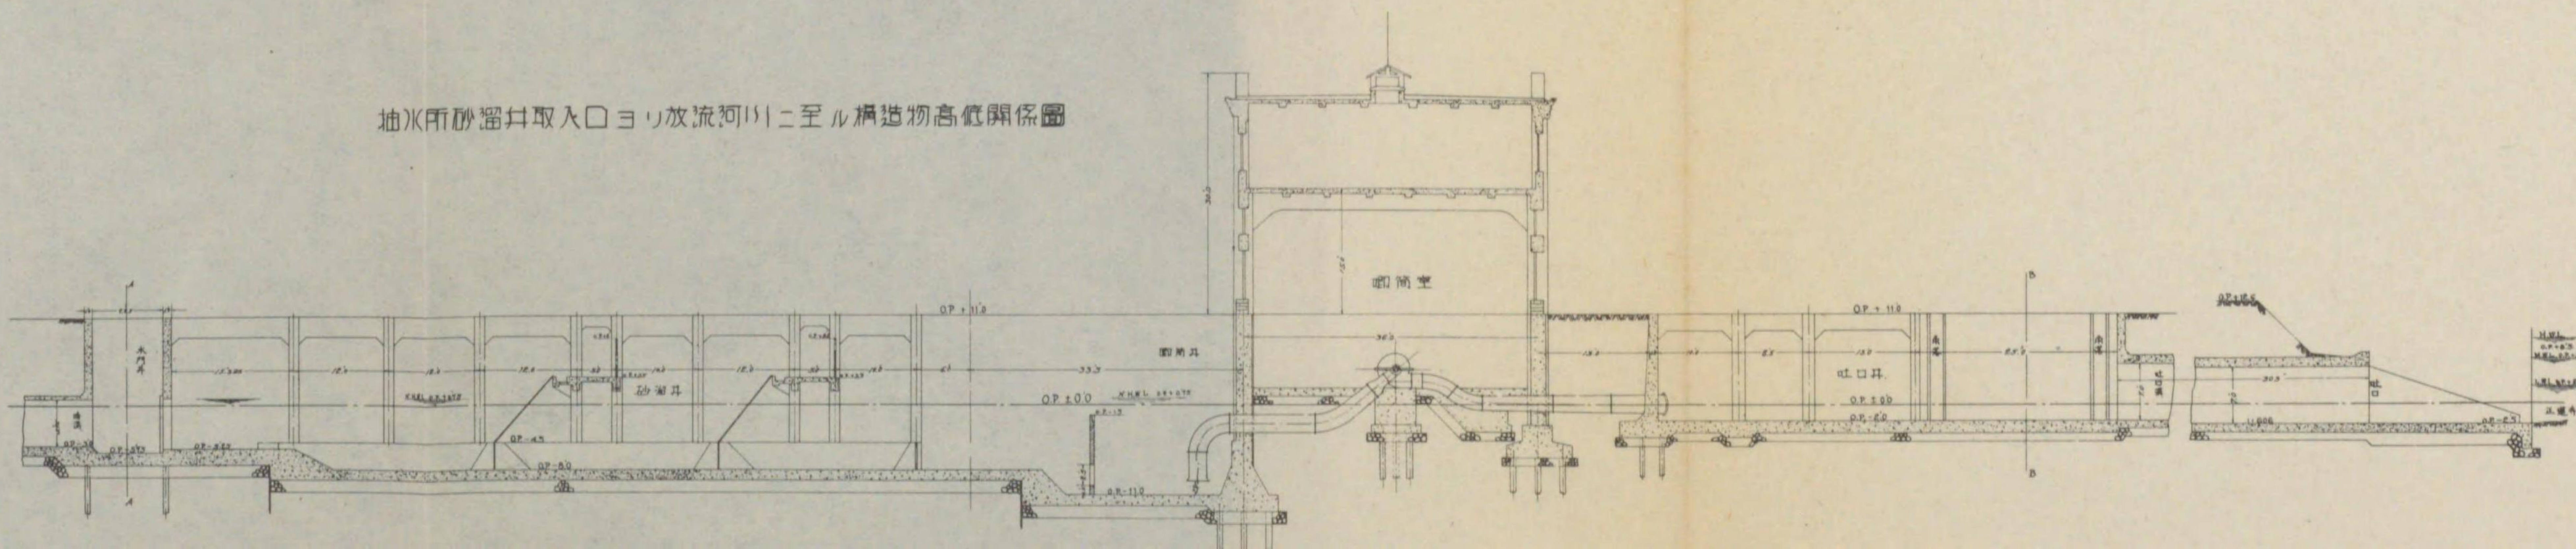




# 恩貴島抽水所竣工圖

一般平面圖及抽水所砂溜井取入口ヨリ放流河川ニ至ル構造物高低關係圖

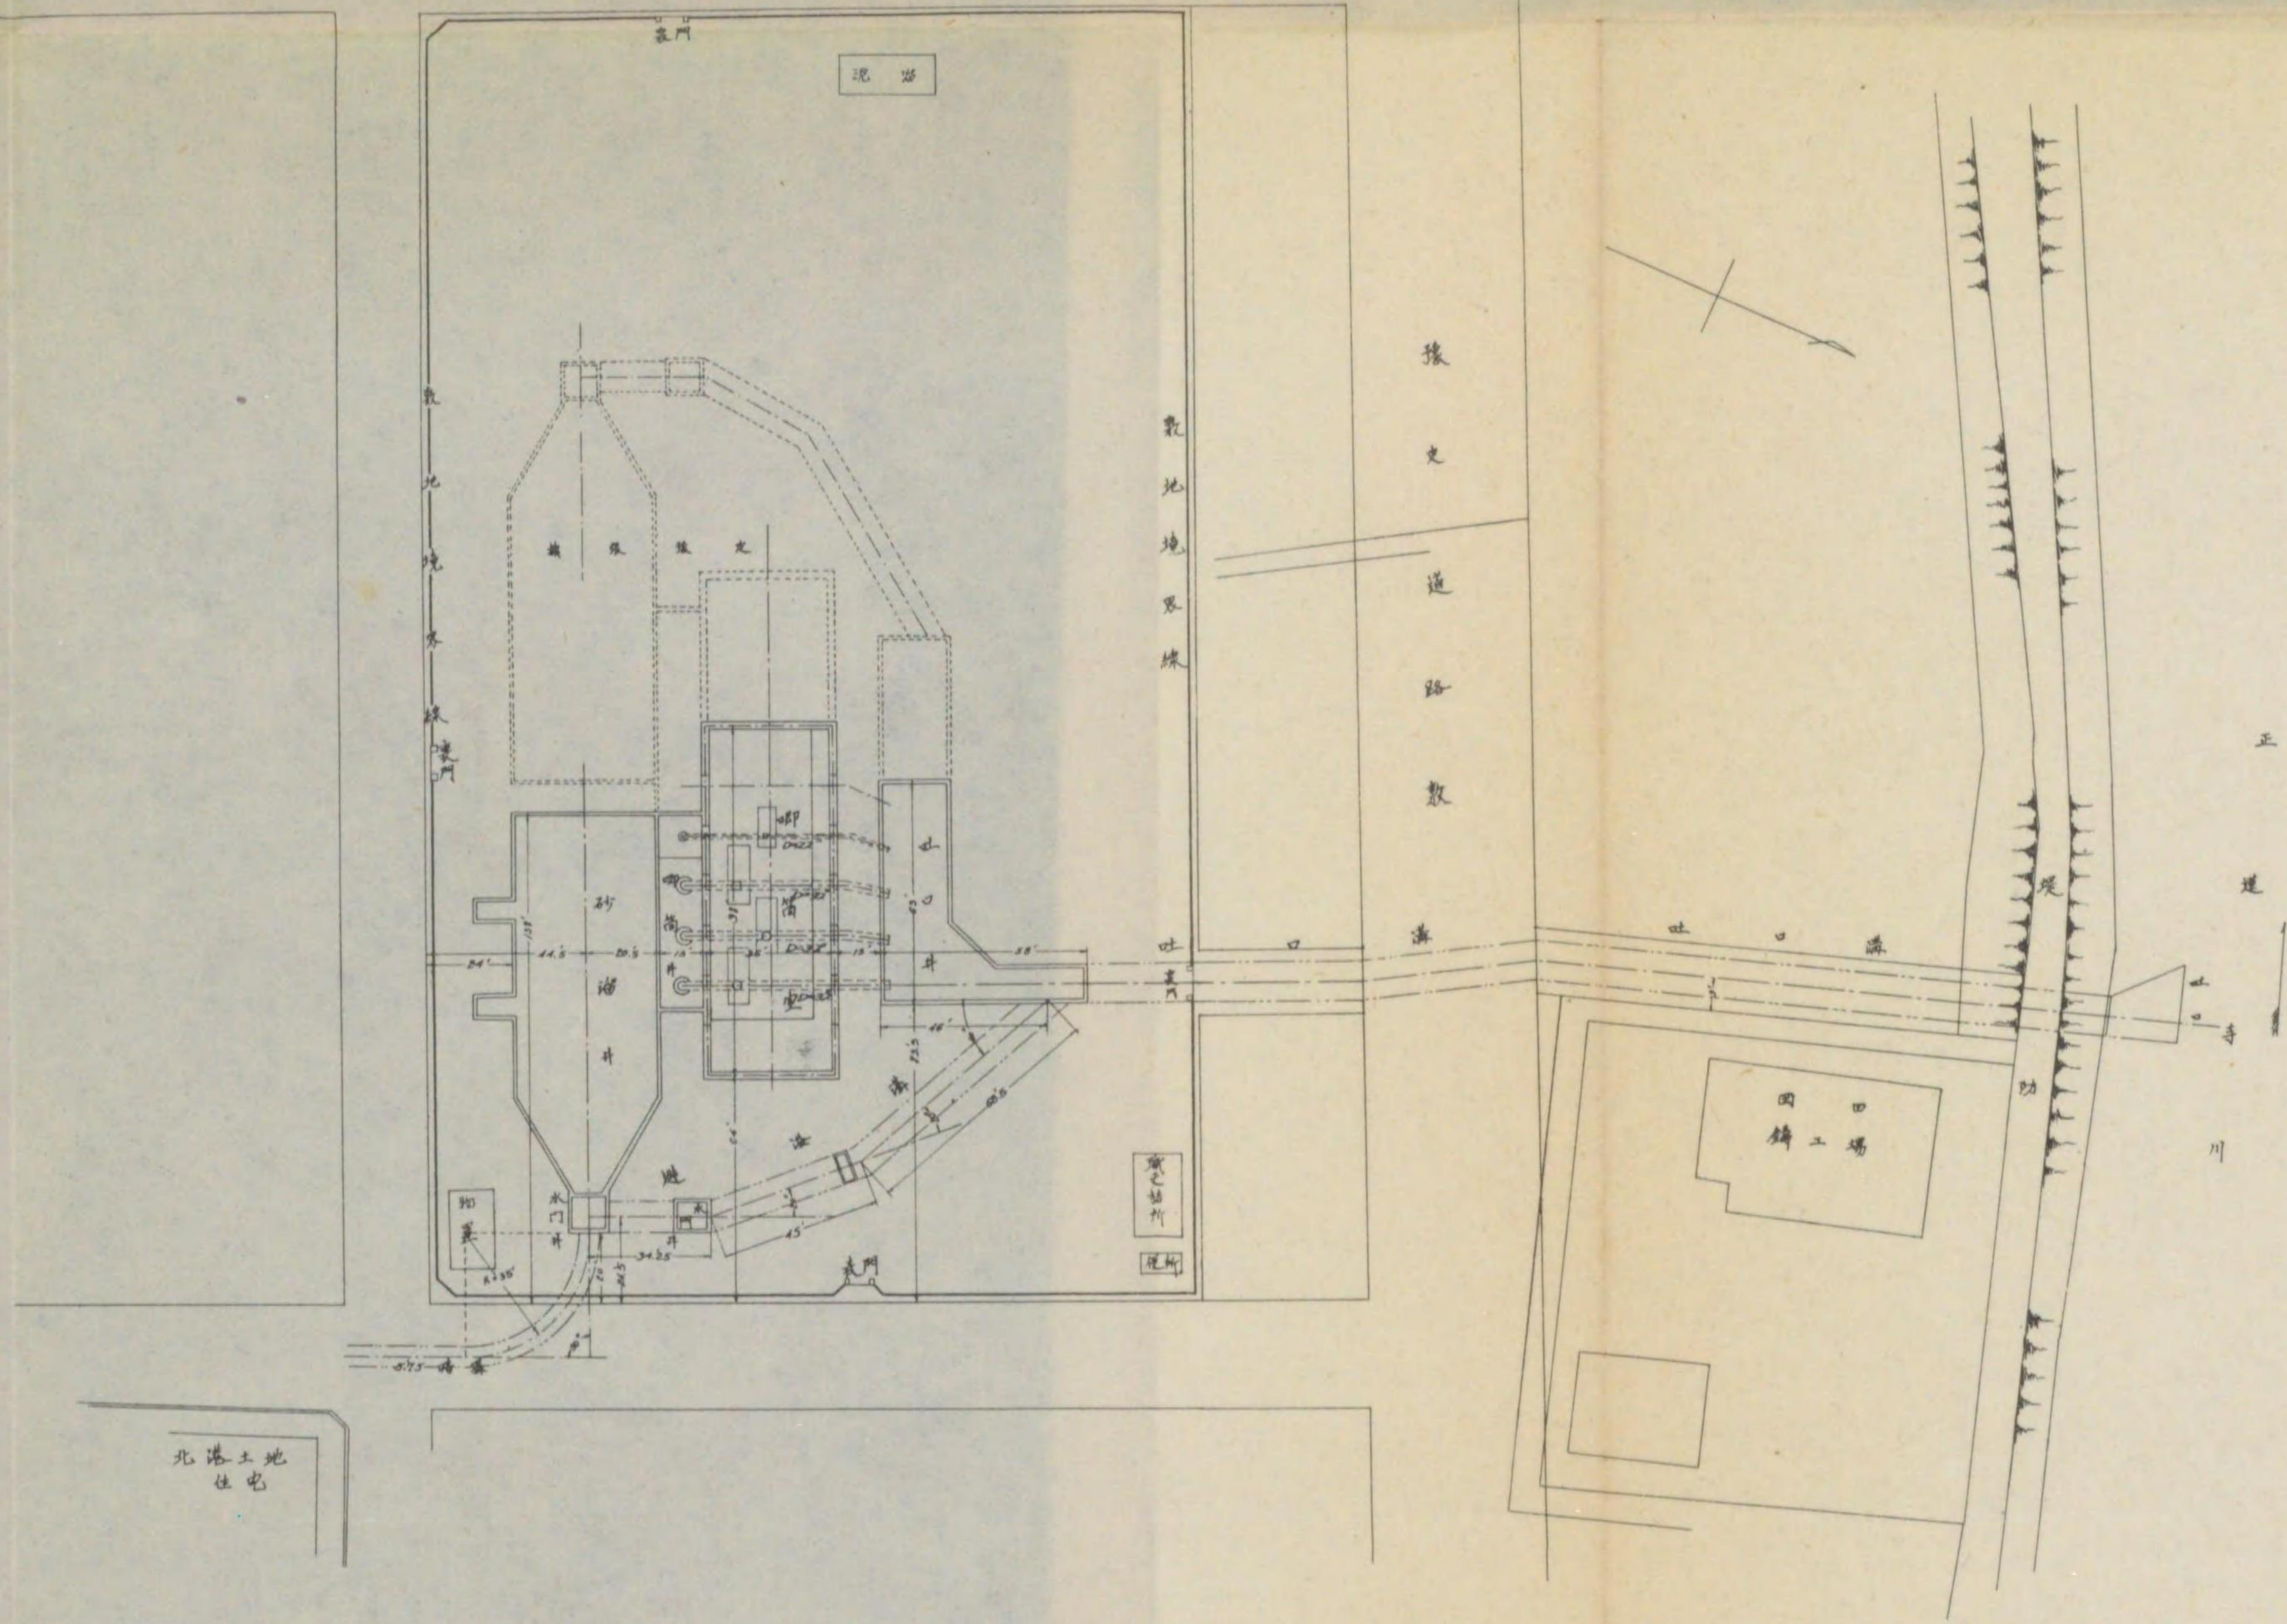


抽水所砂溜井取入口ヨリ放流河川ニ至ル構造物高低關係圖

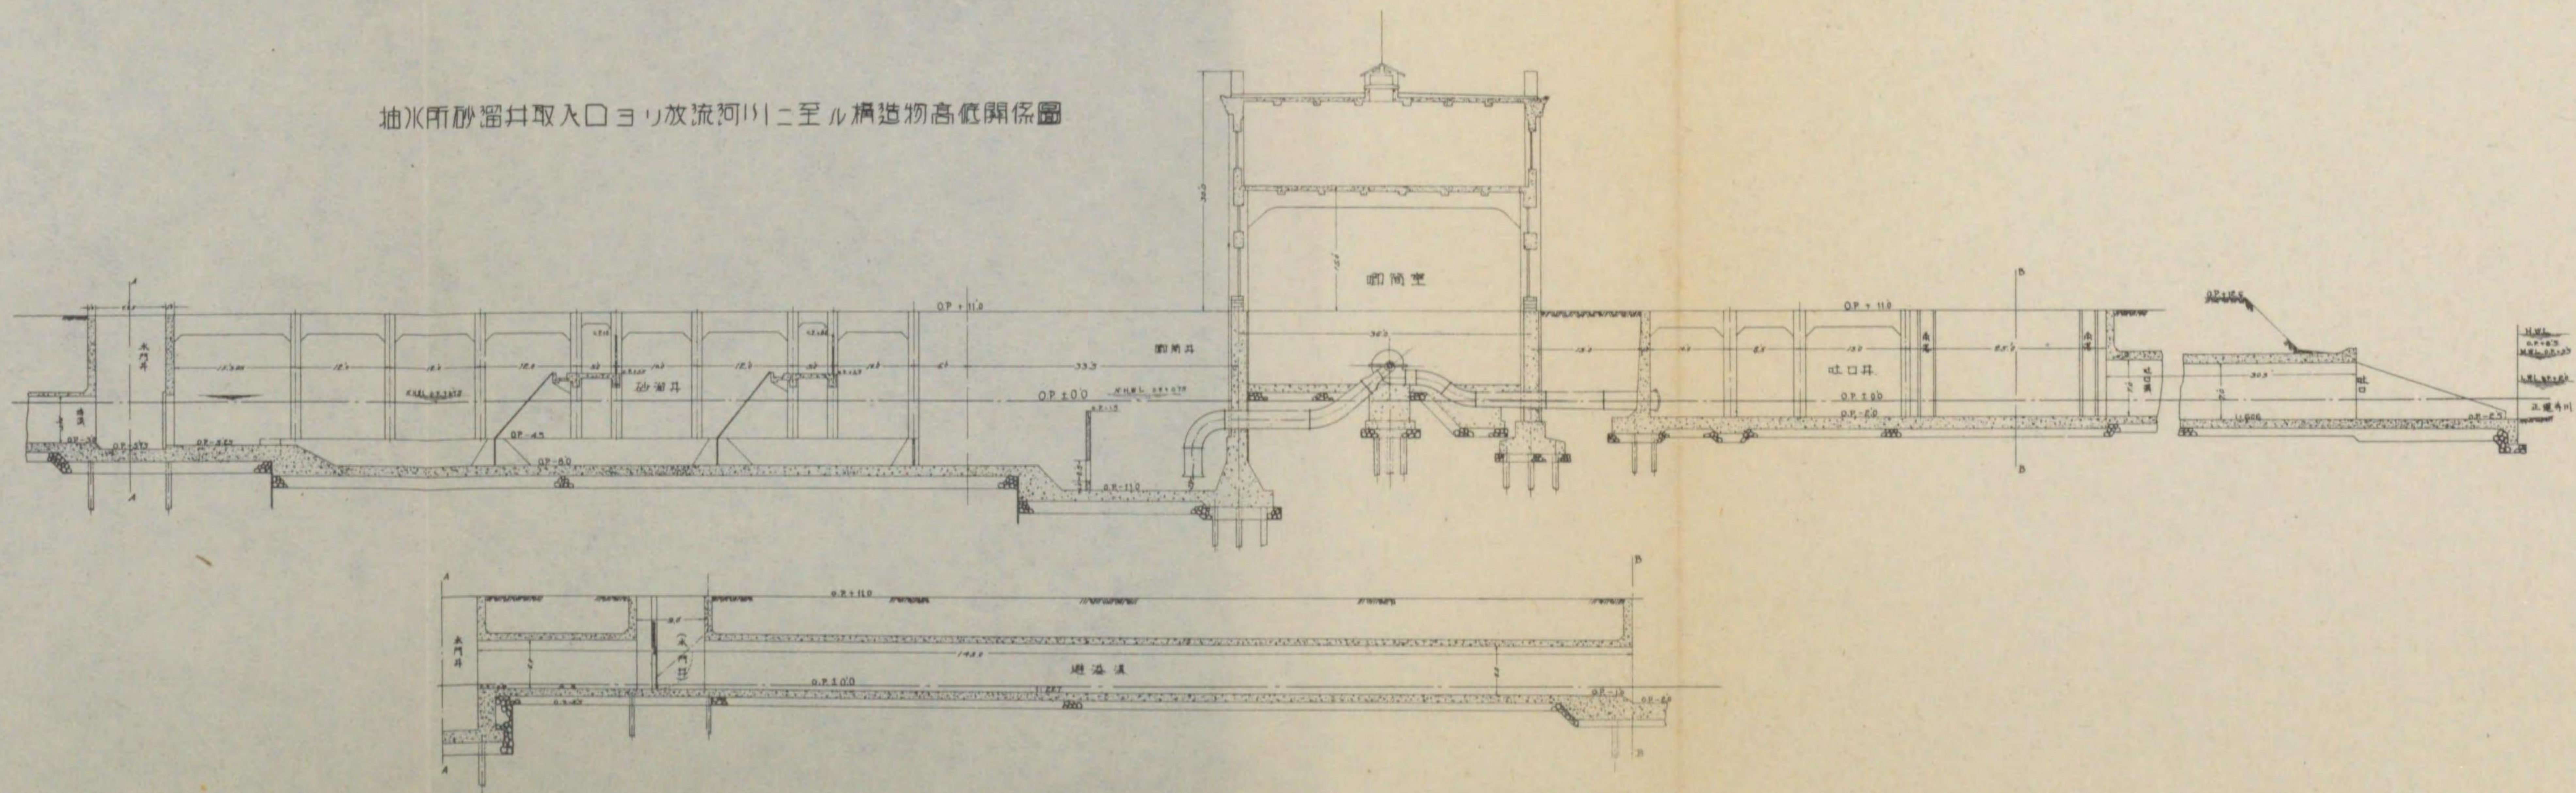




727  
83

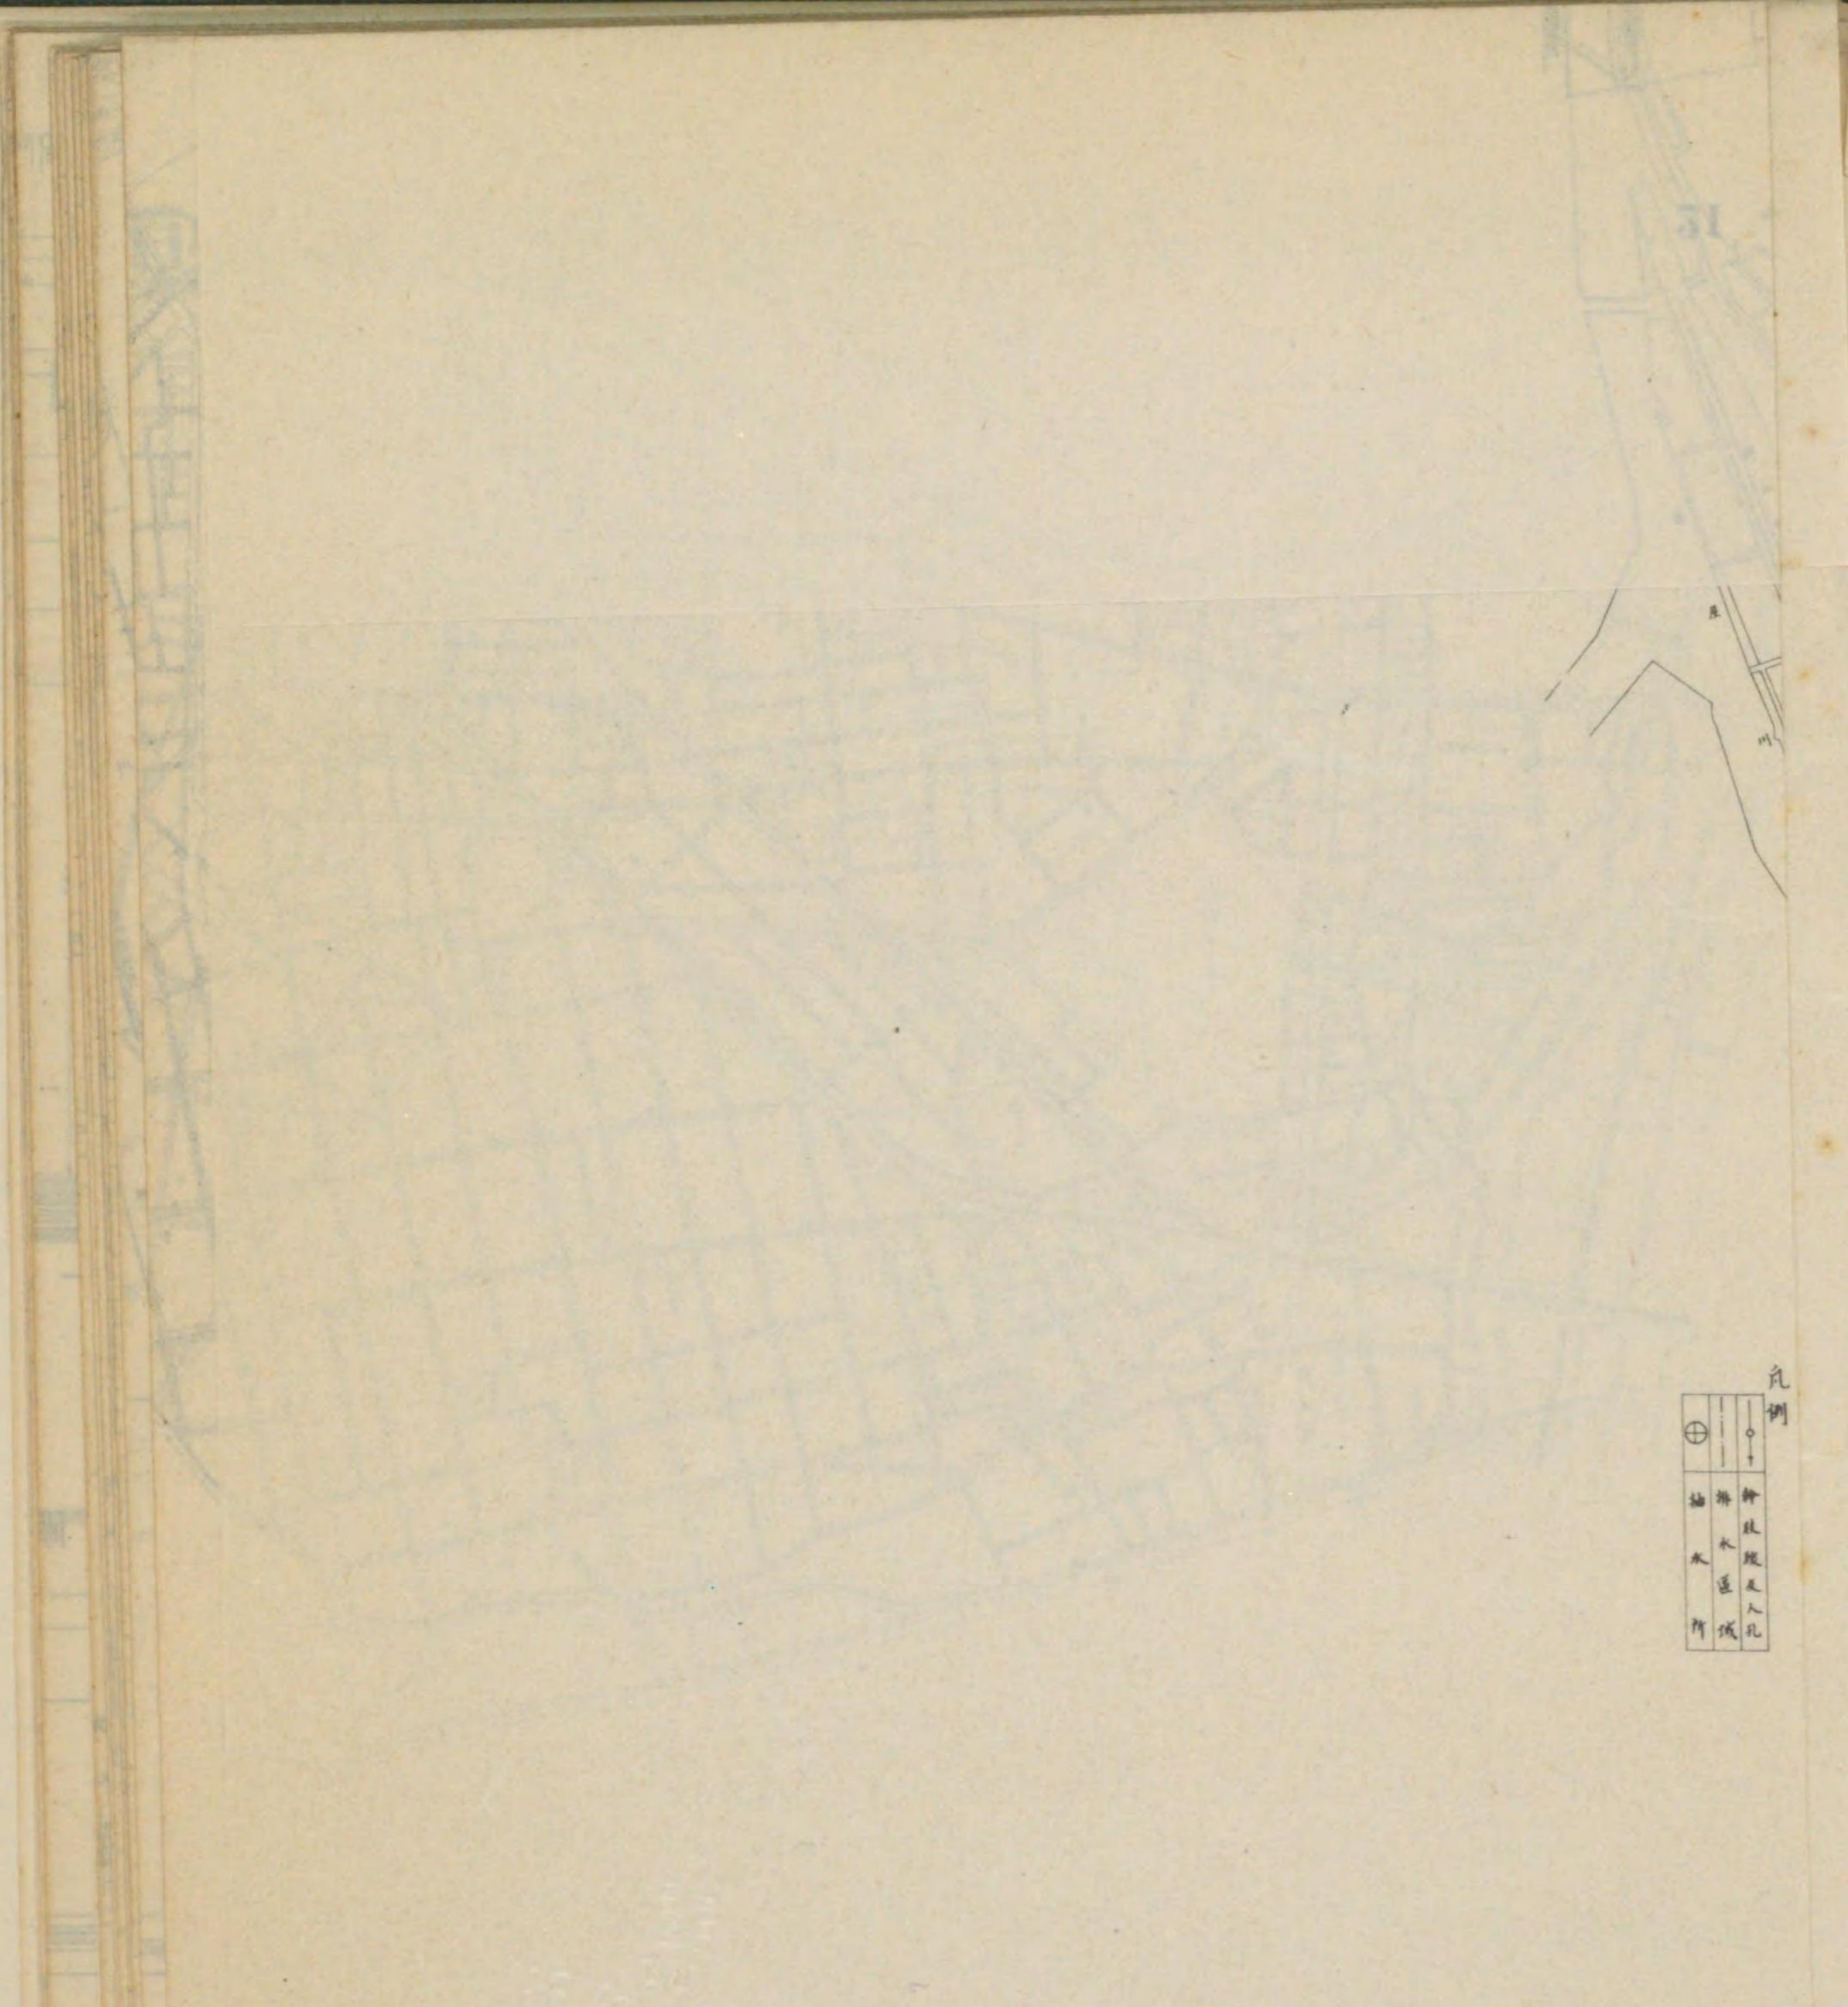


凡例  
 ⊕ 新設水閘  
 ○ 舊水閘  

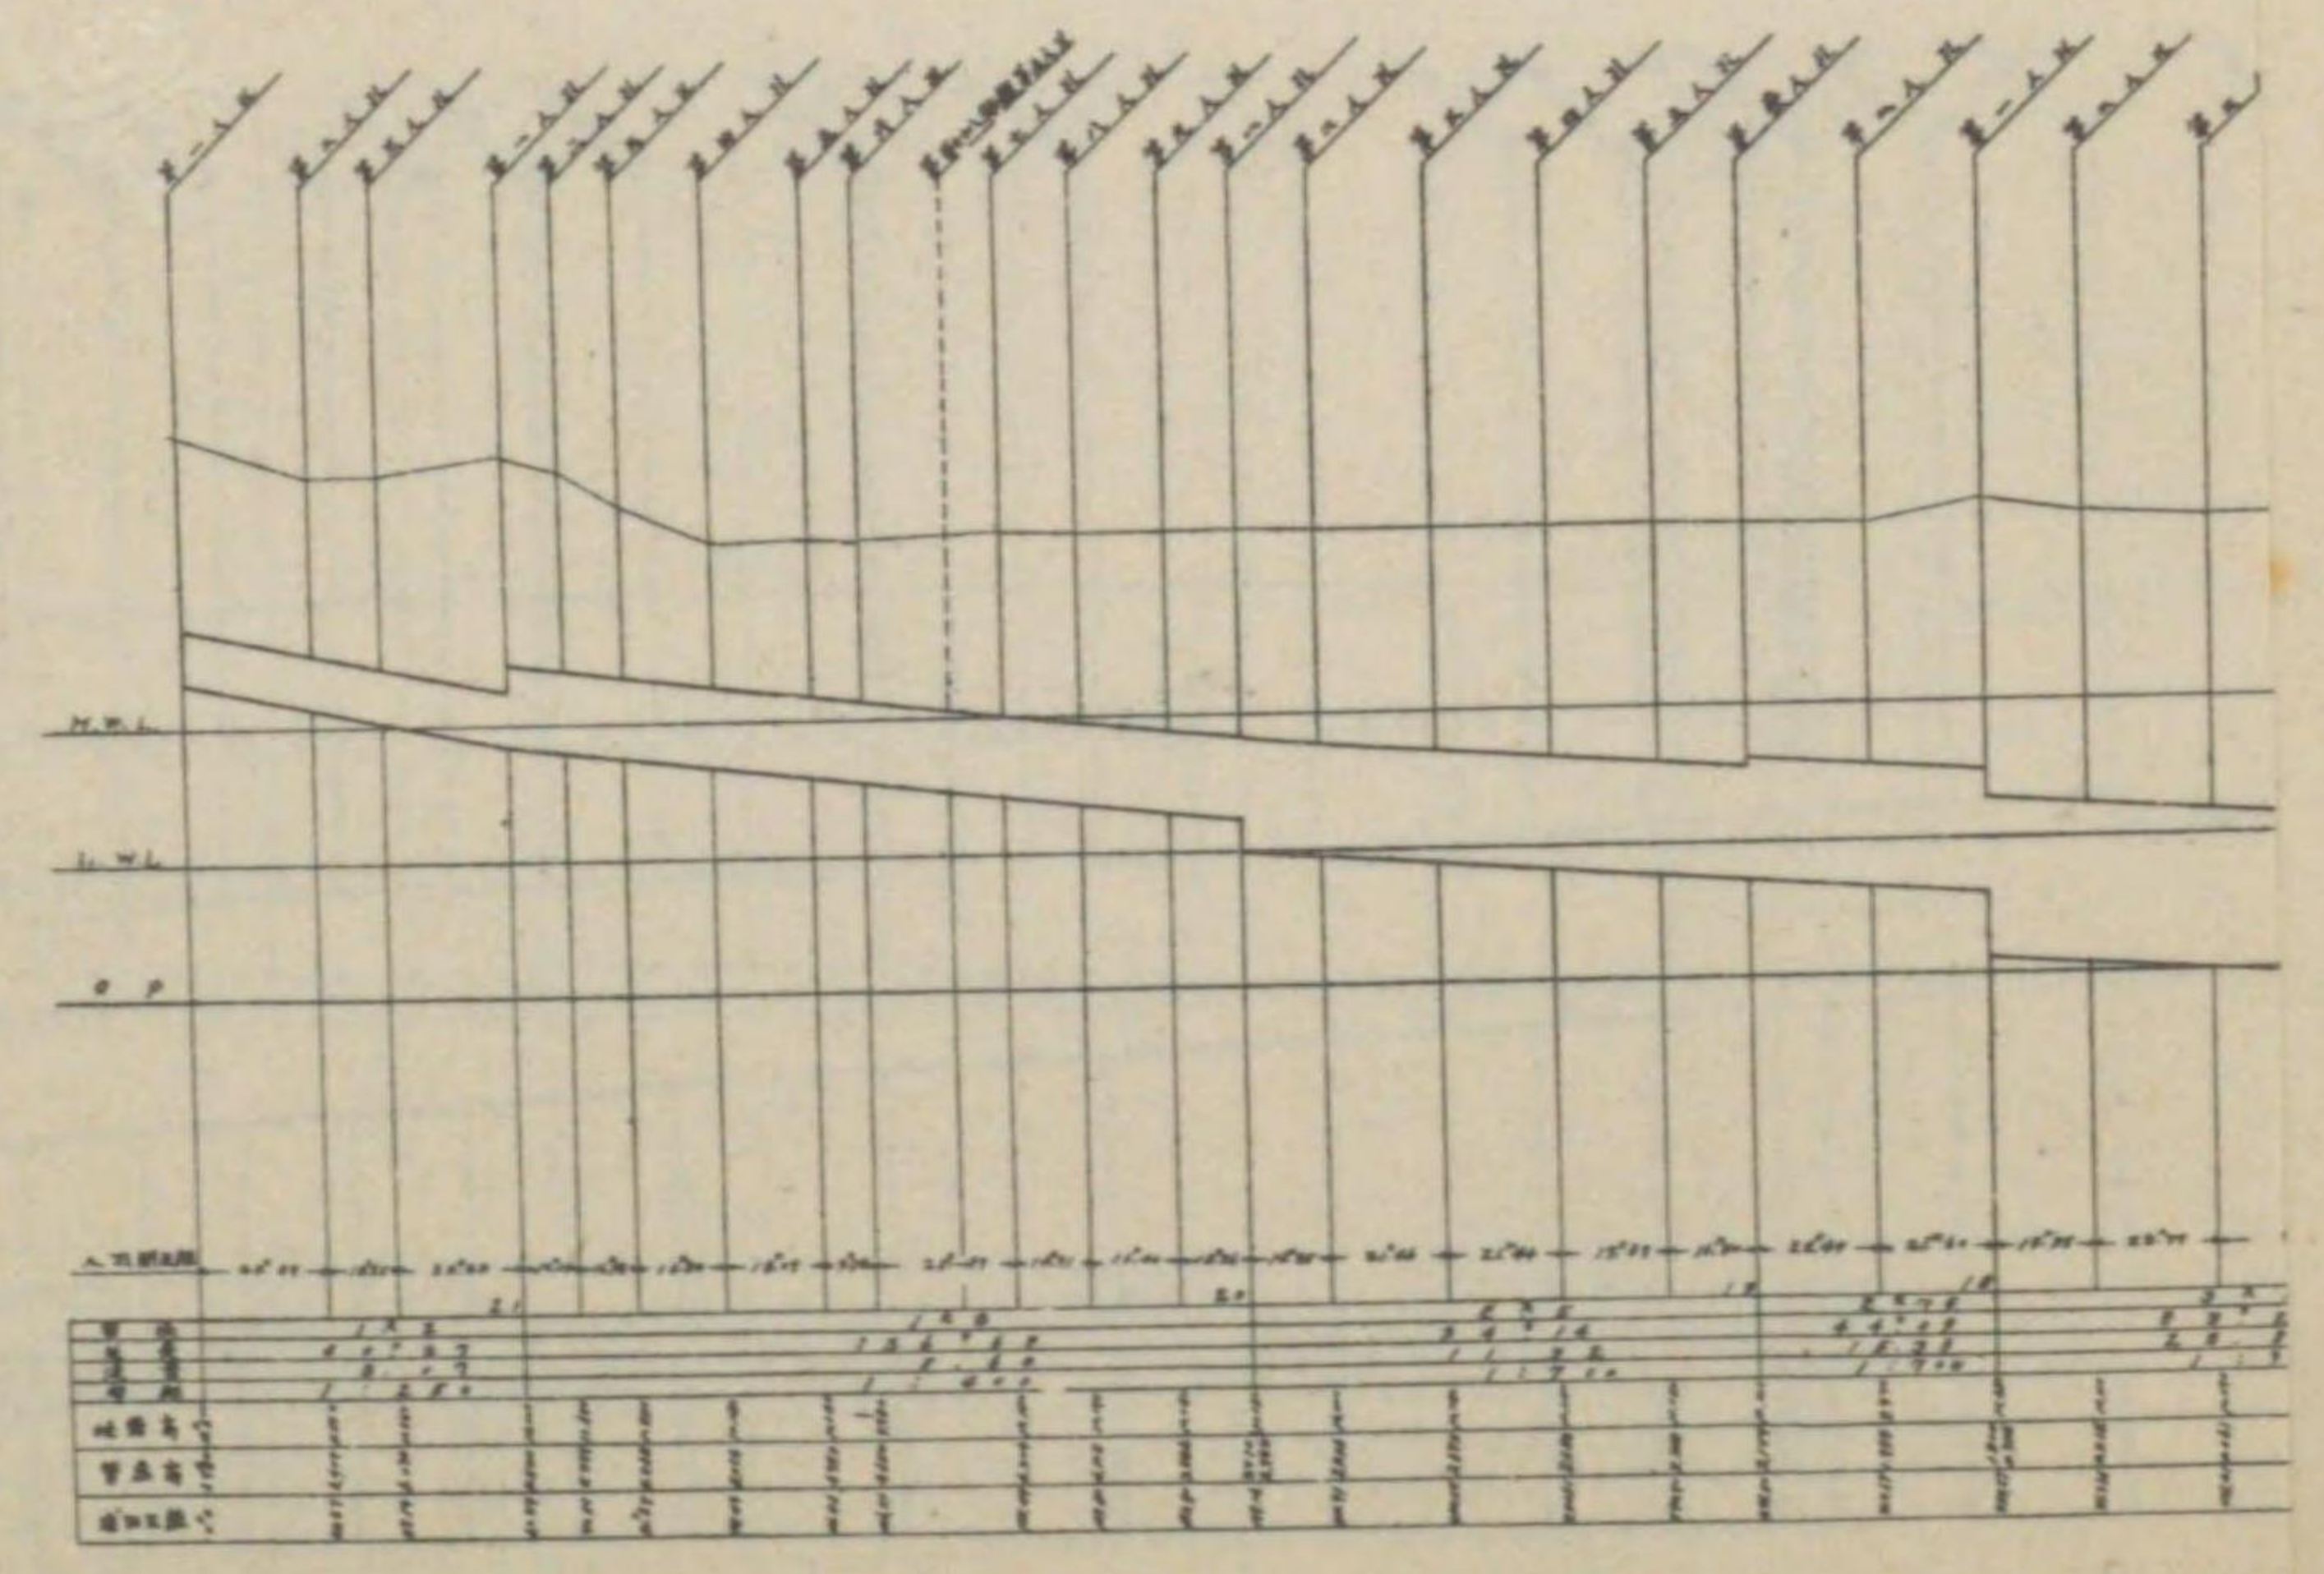




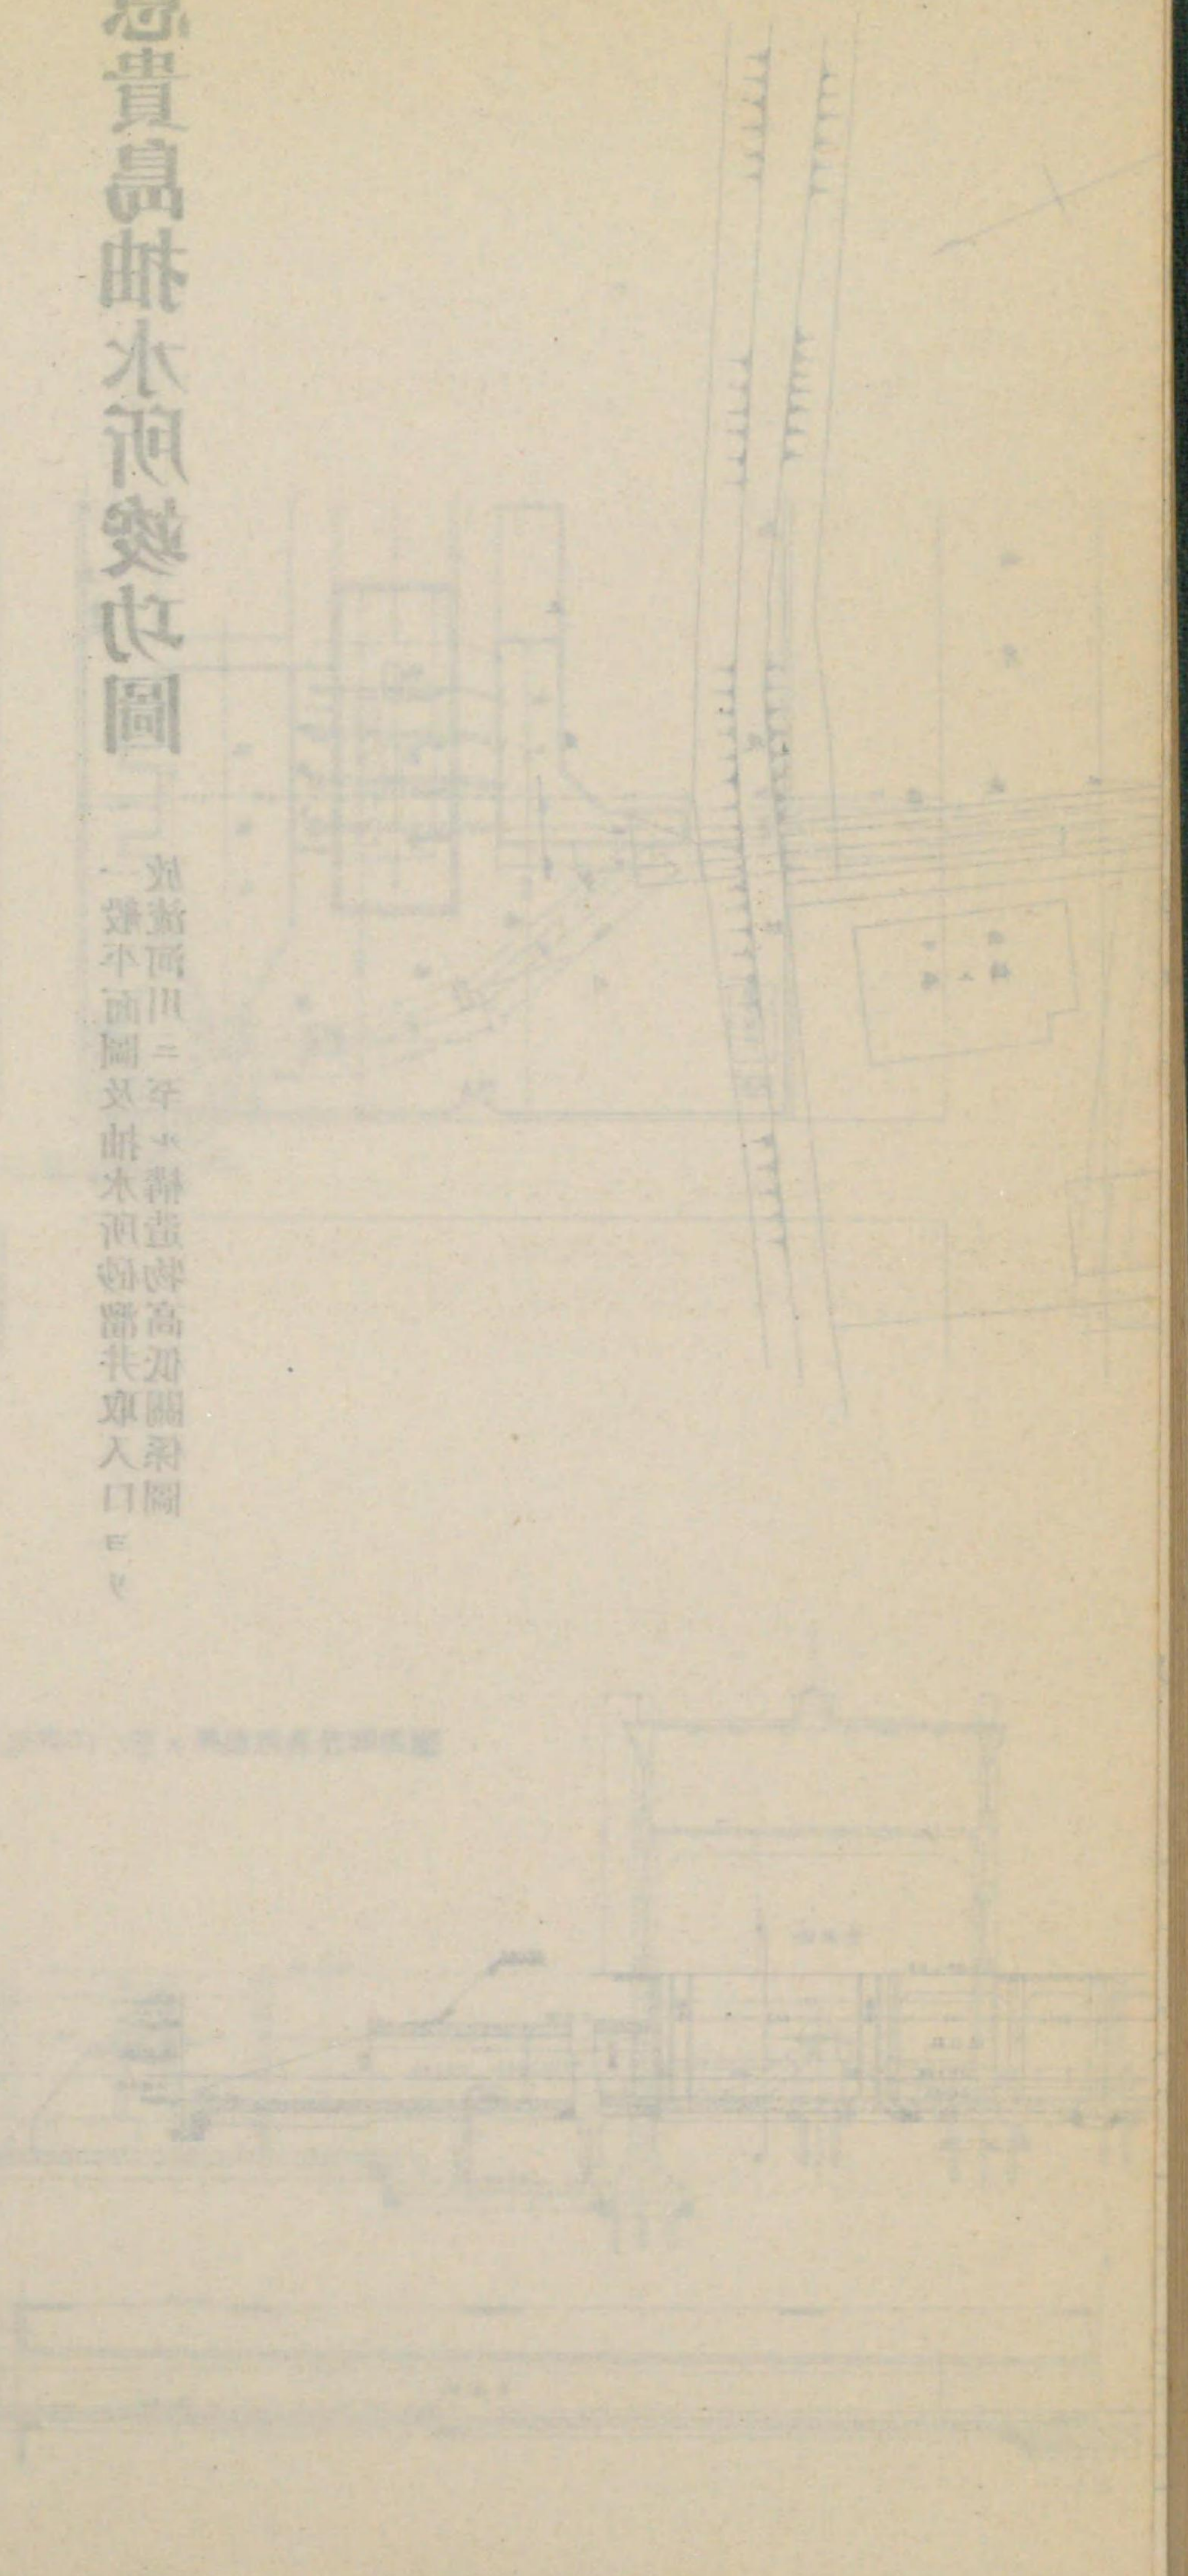




# 東野田善源寺排水區平面圖及下水道幹線縱斷圖

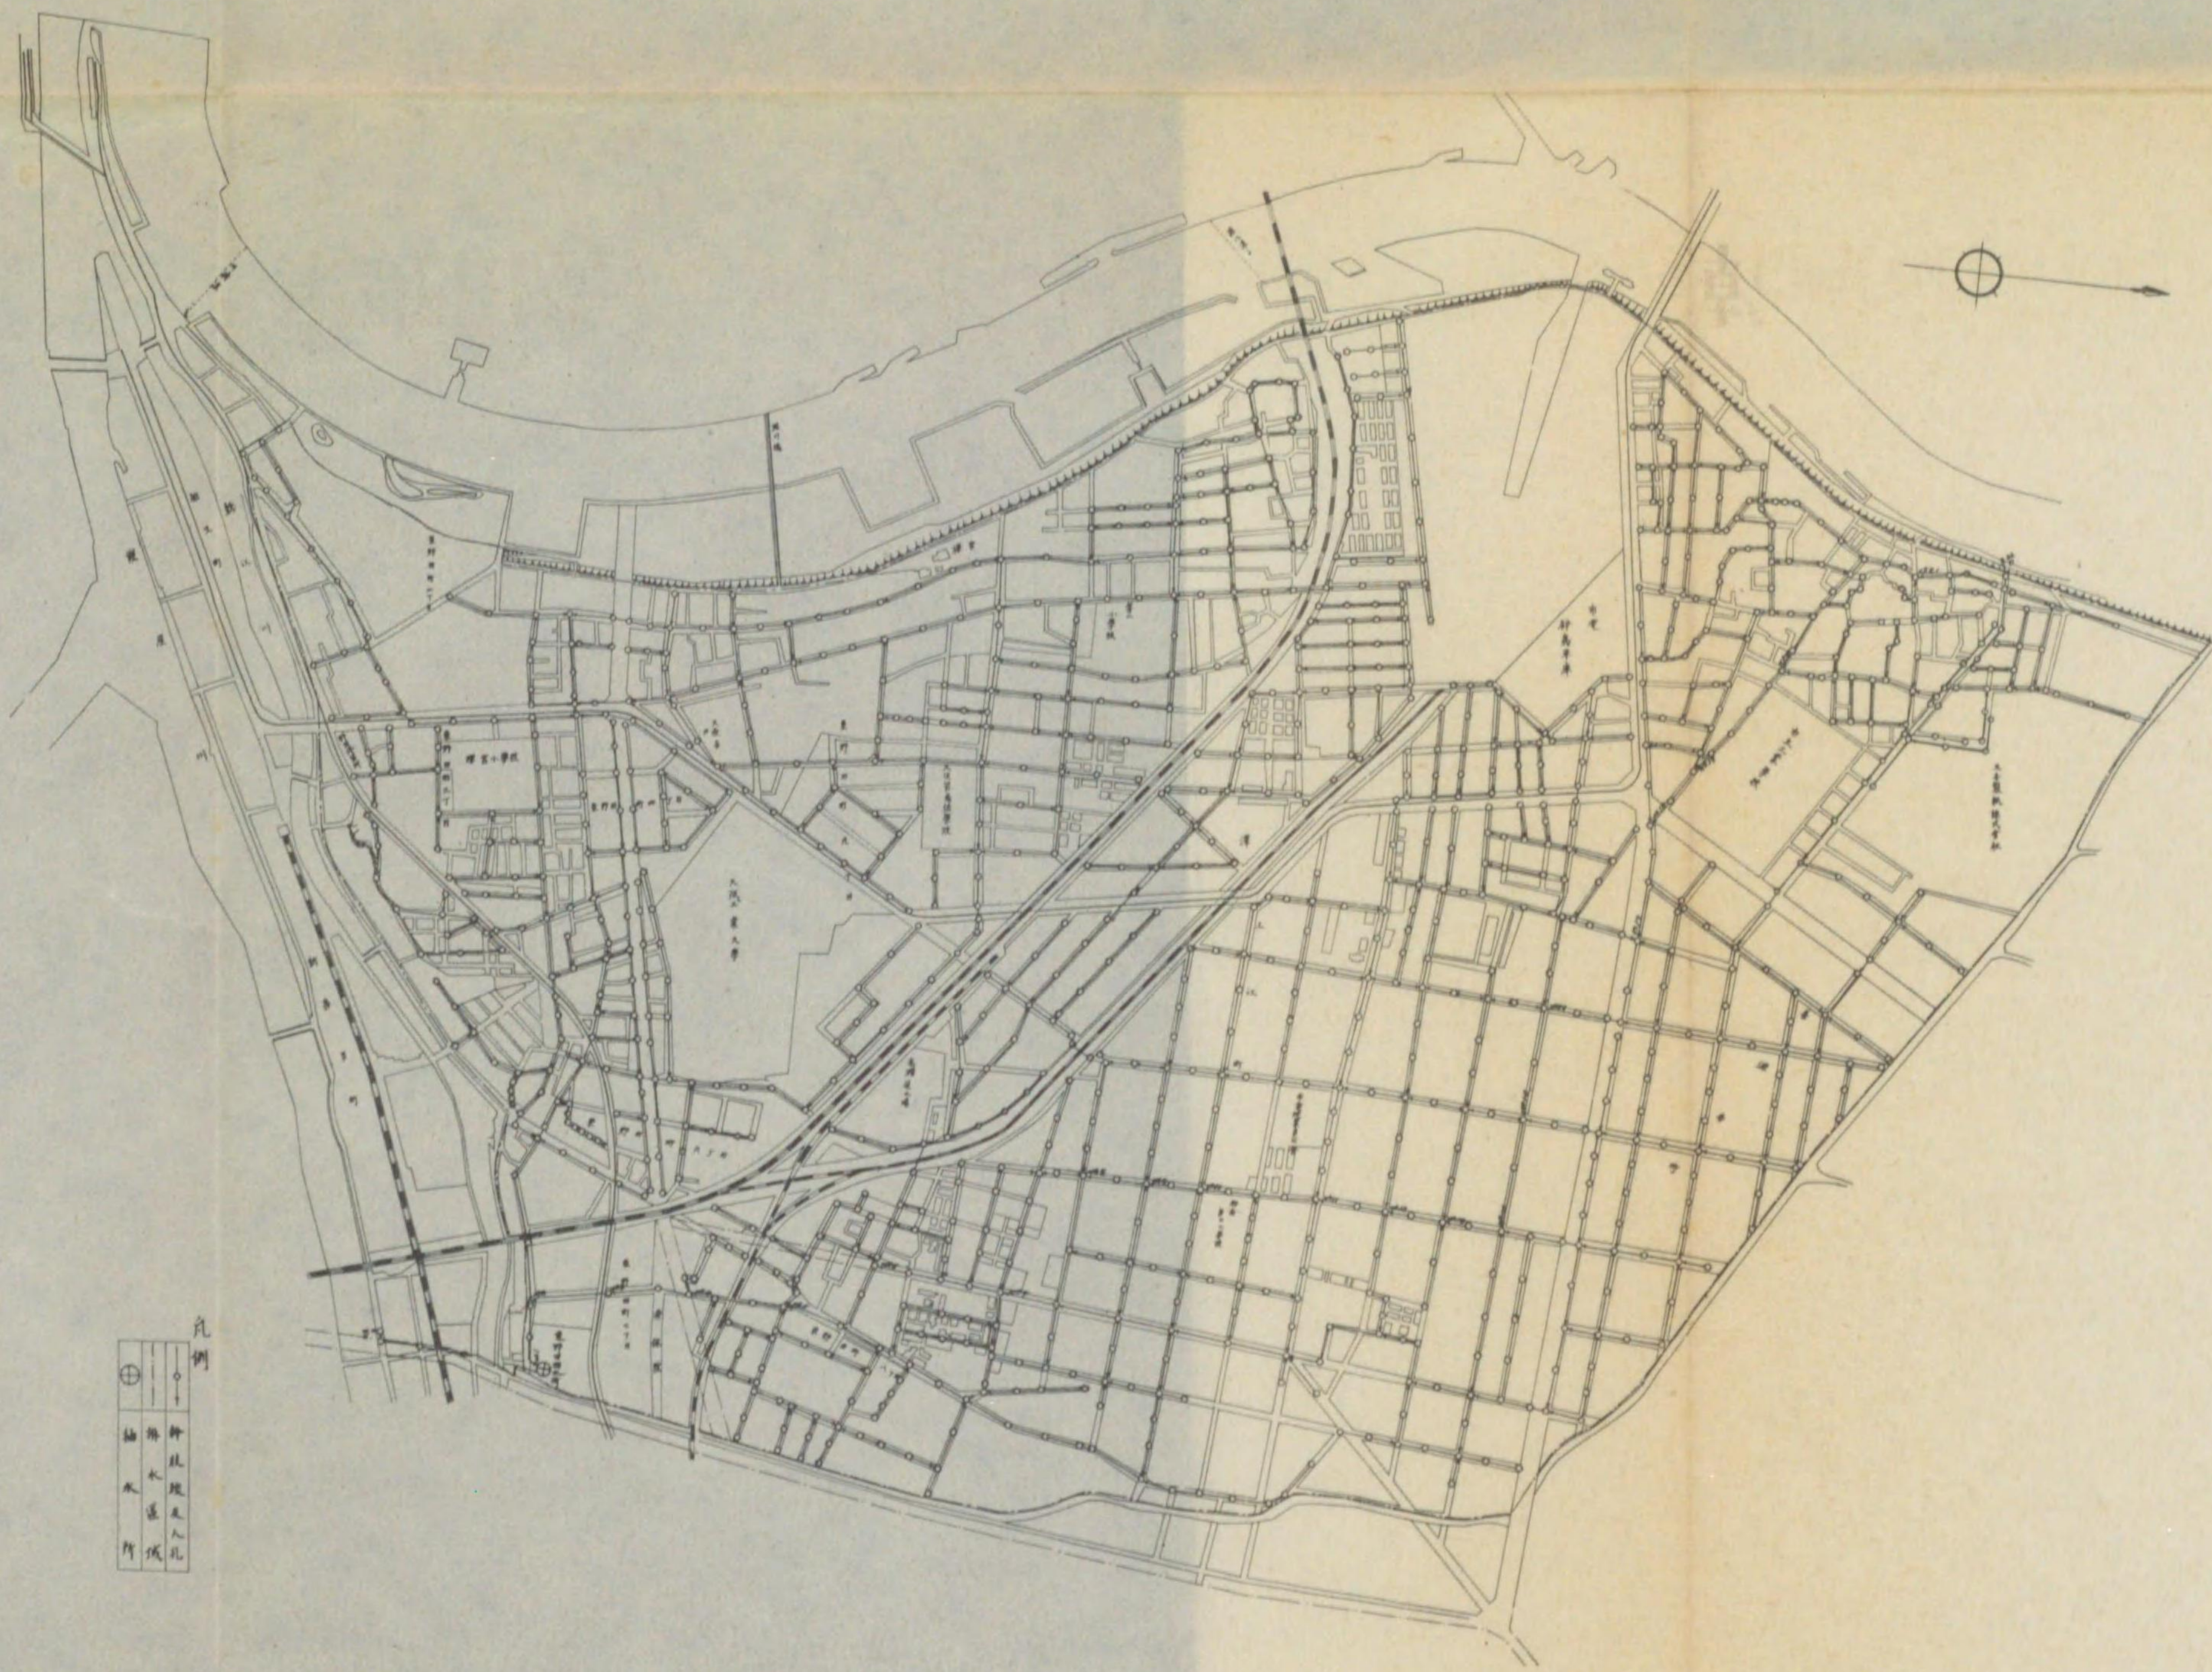




 









# 東野田善源寺排水區平面圖及下水道幹線縱斷圖

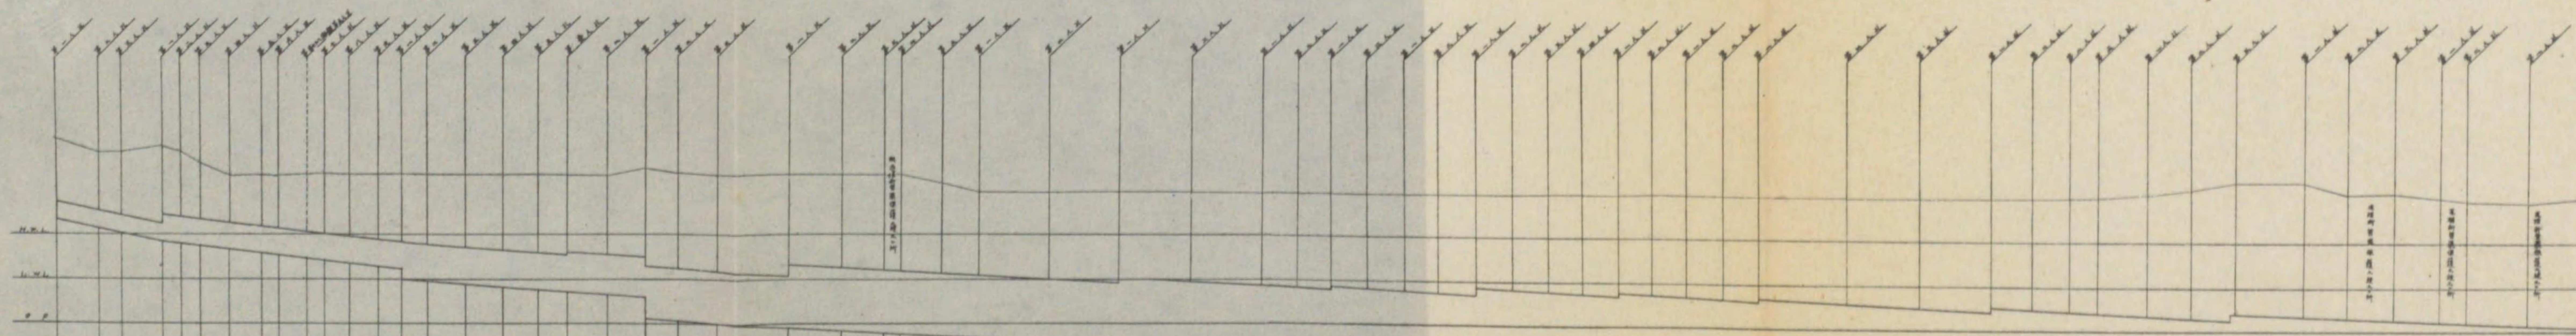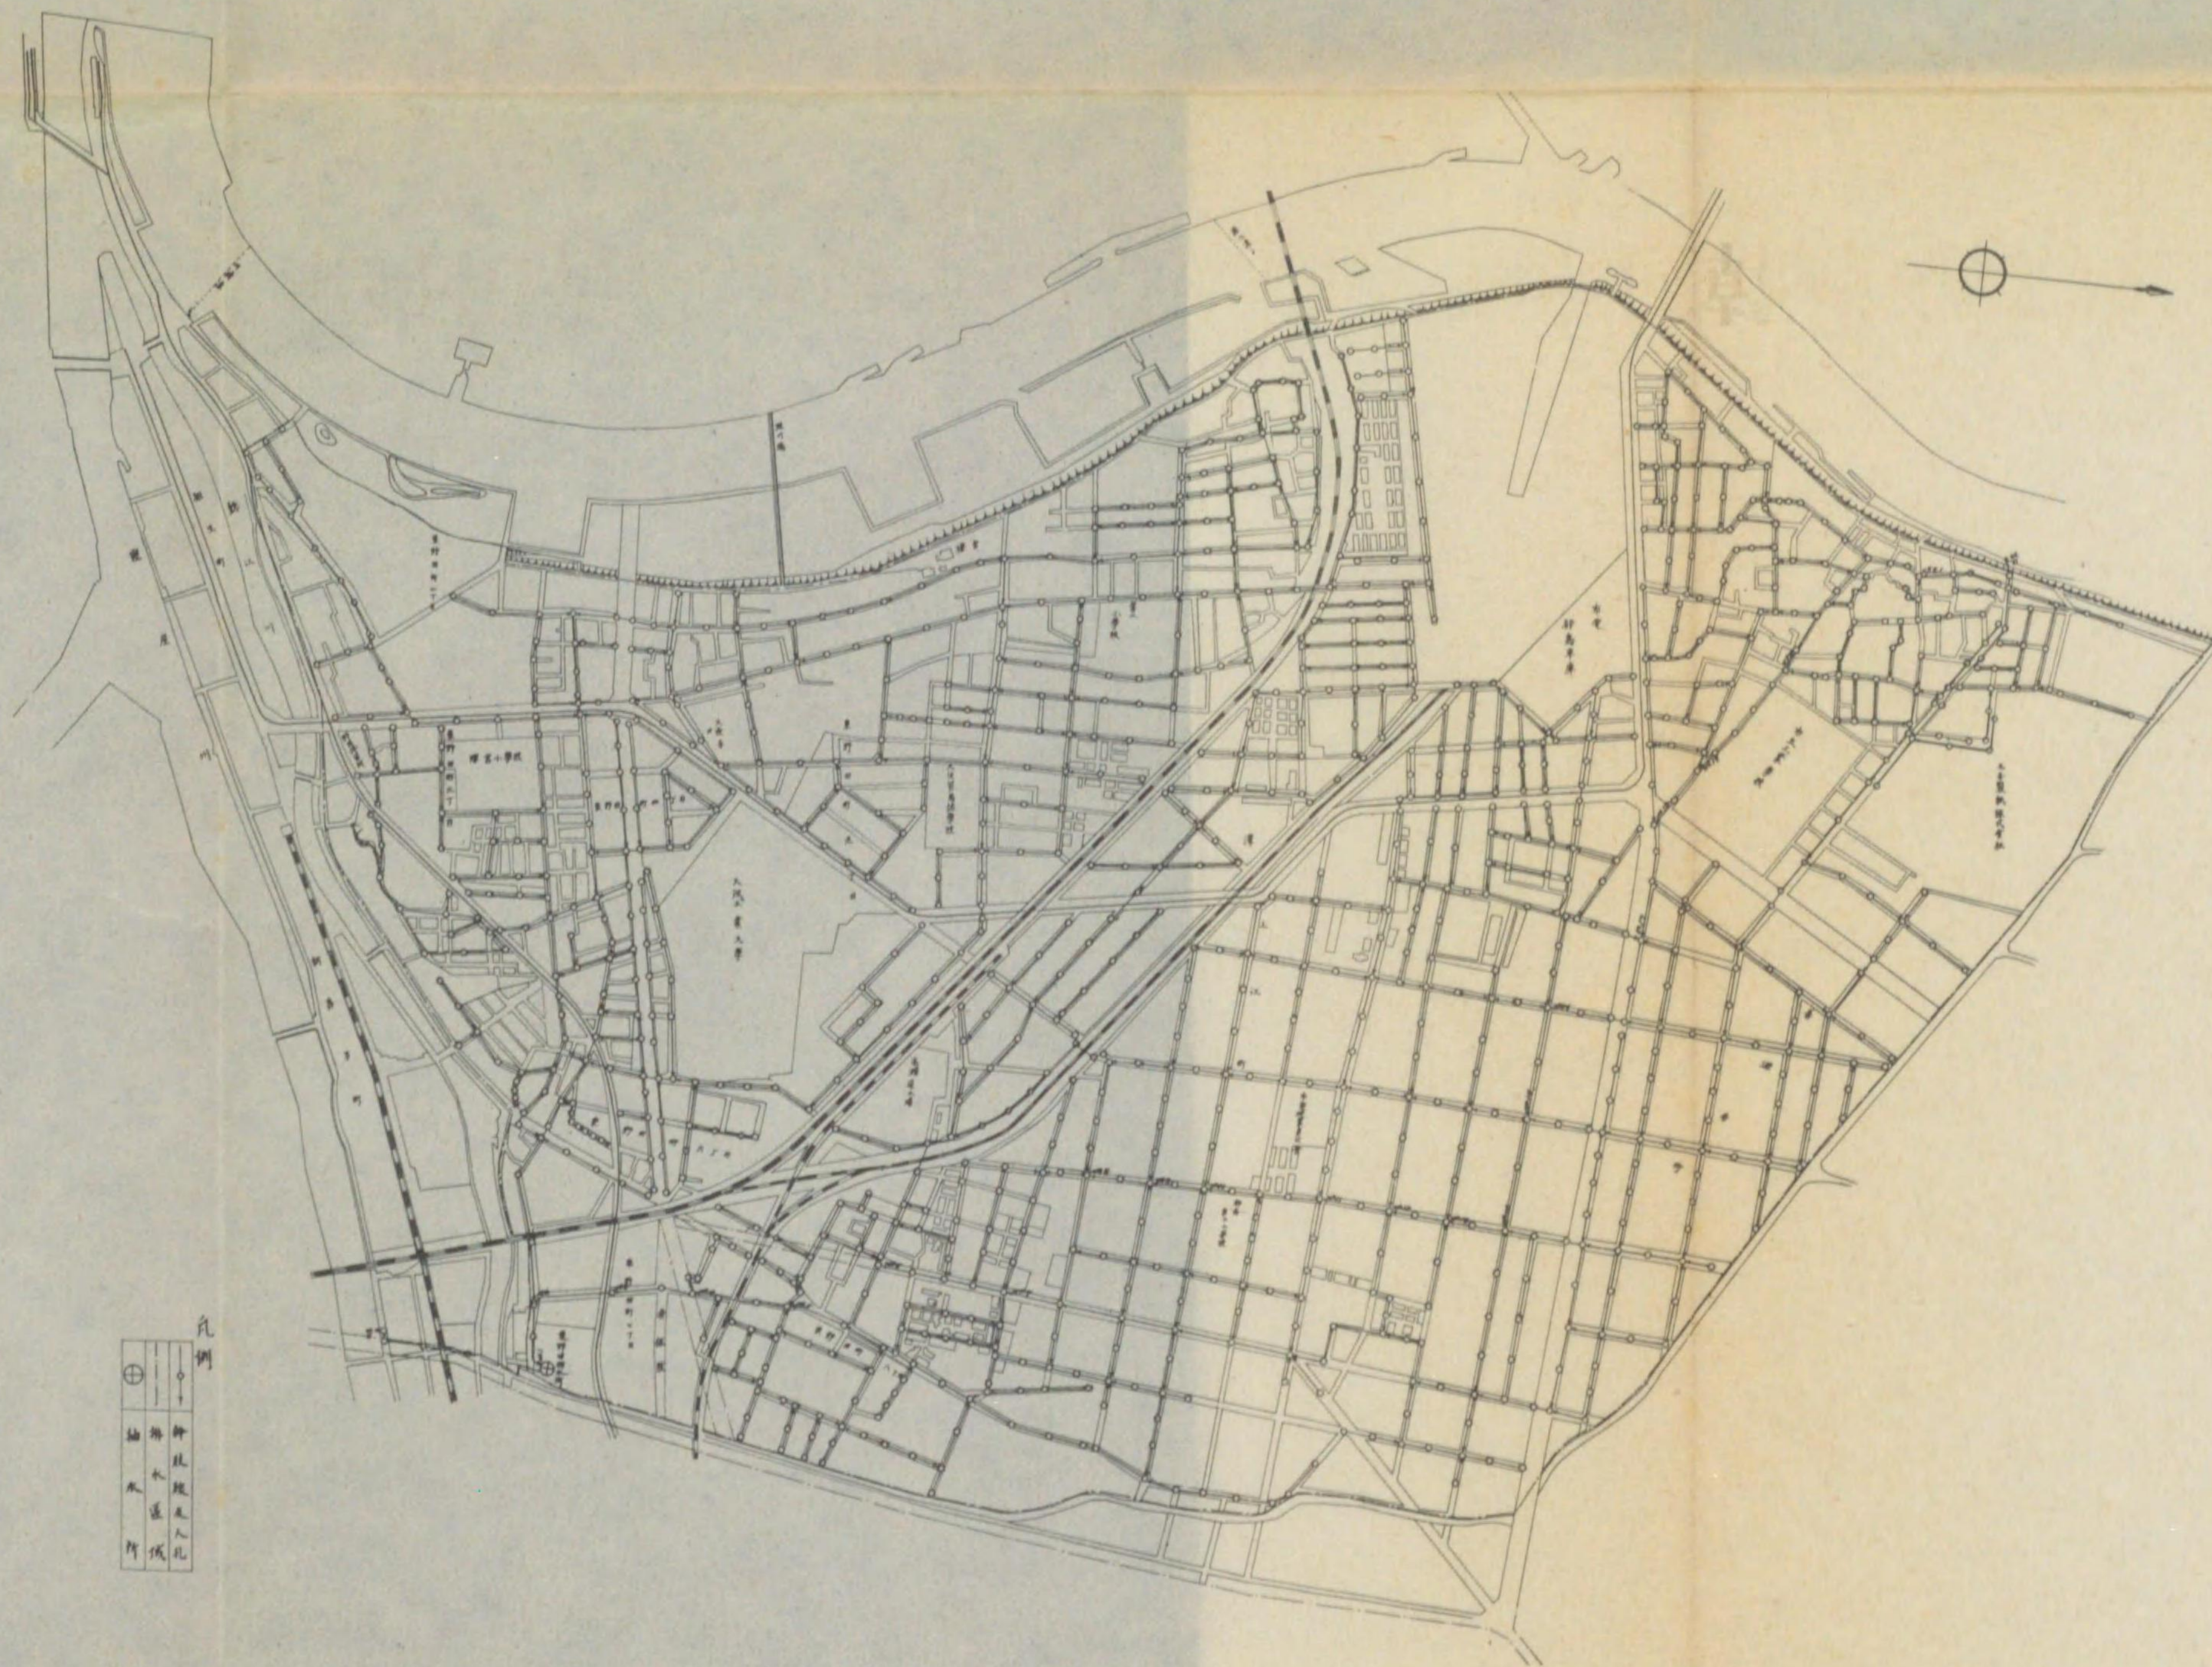





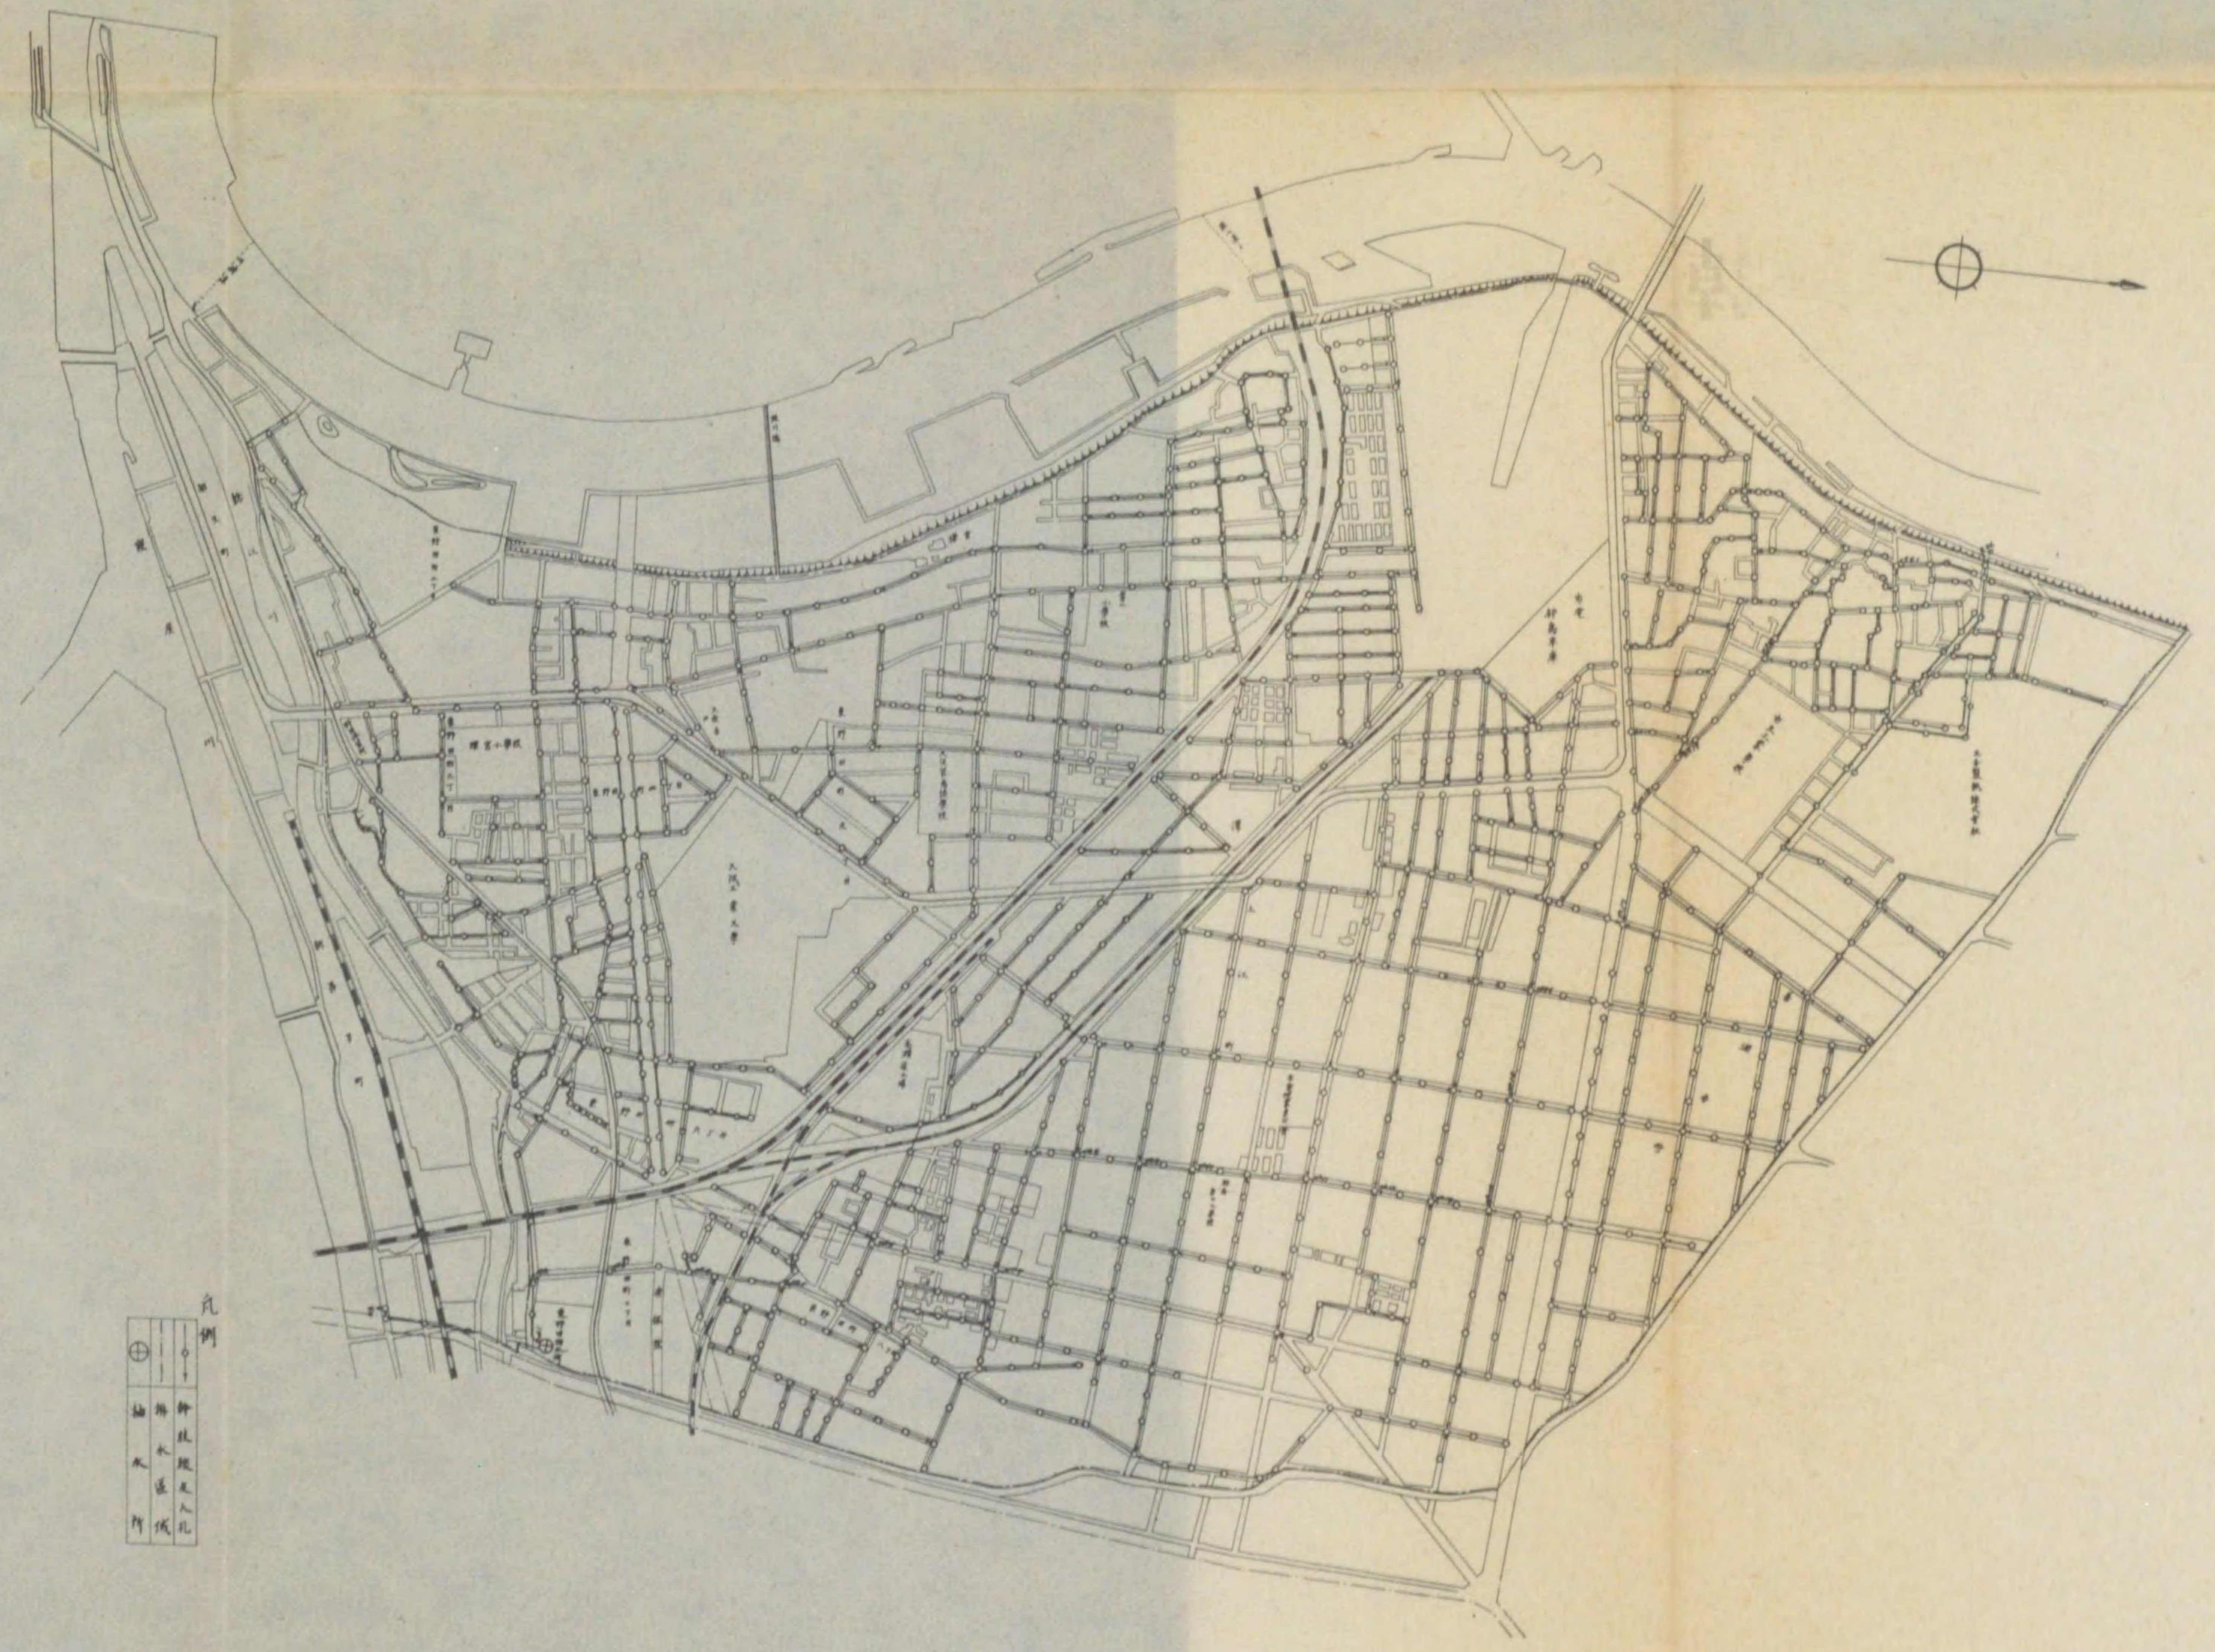


比例尺  
1:1000  
圖例


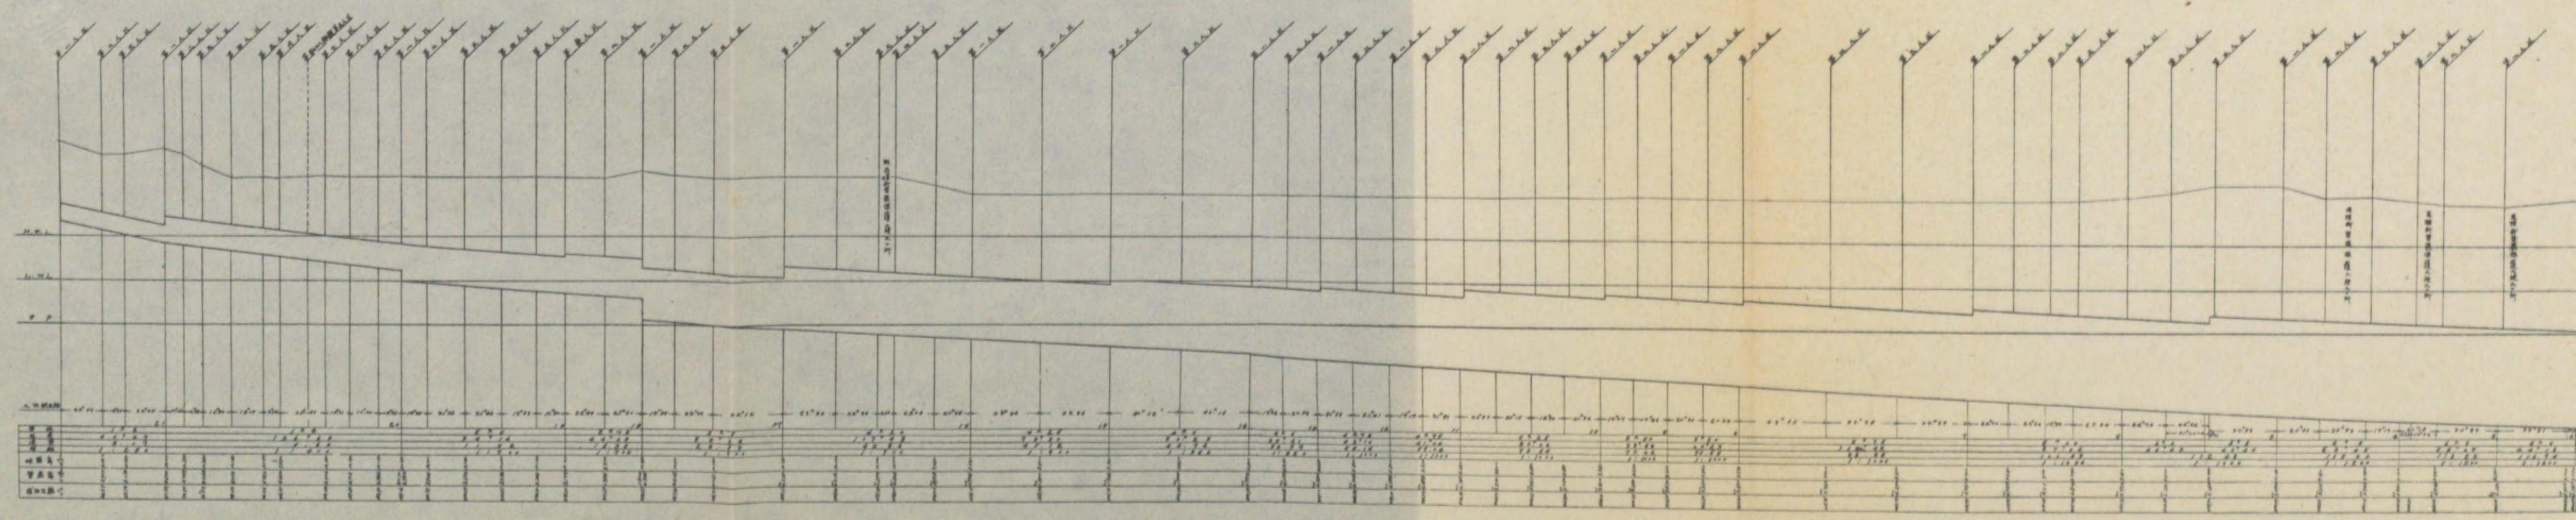




727  
83

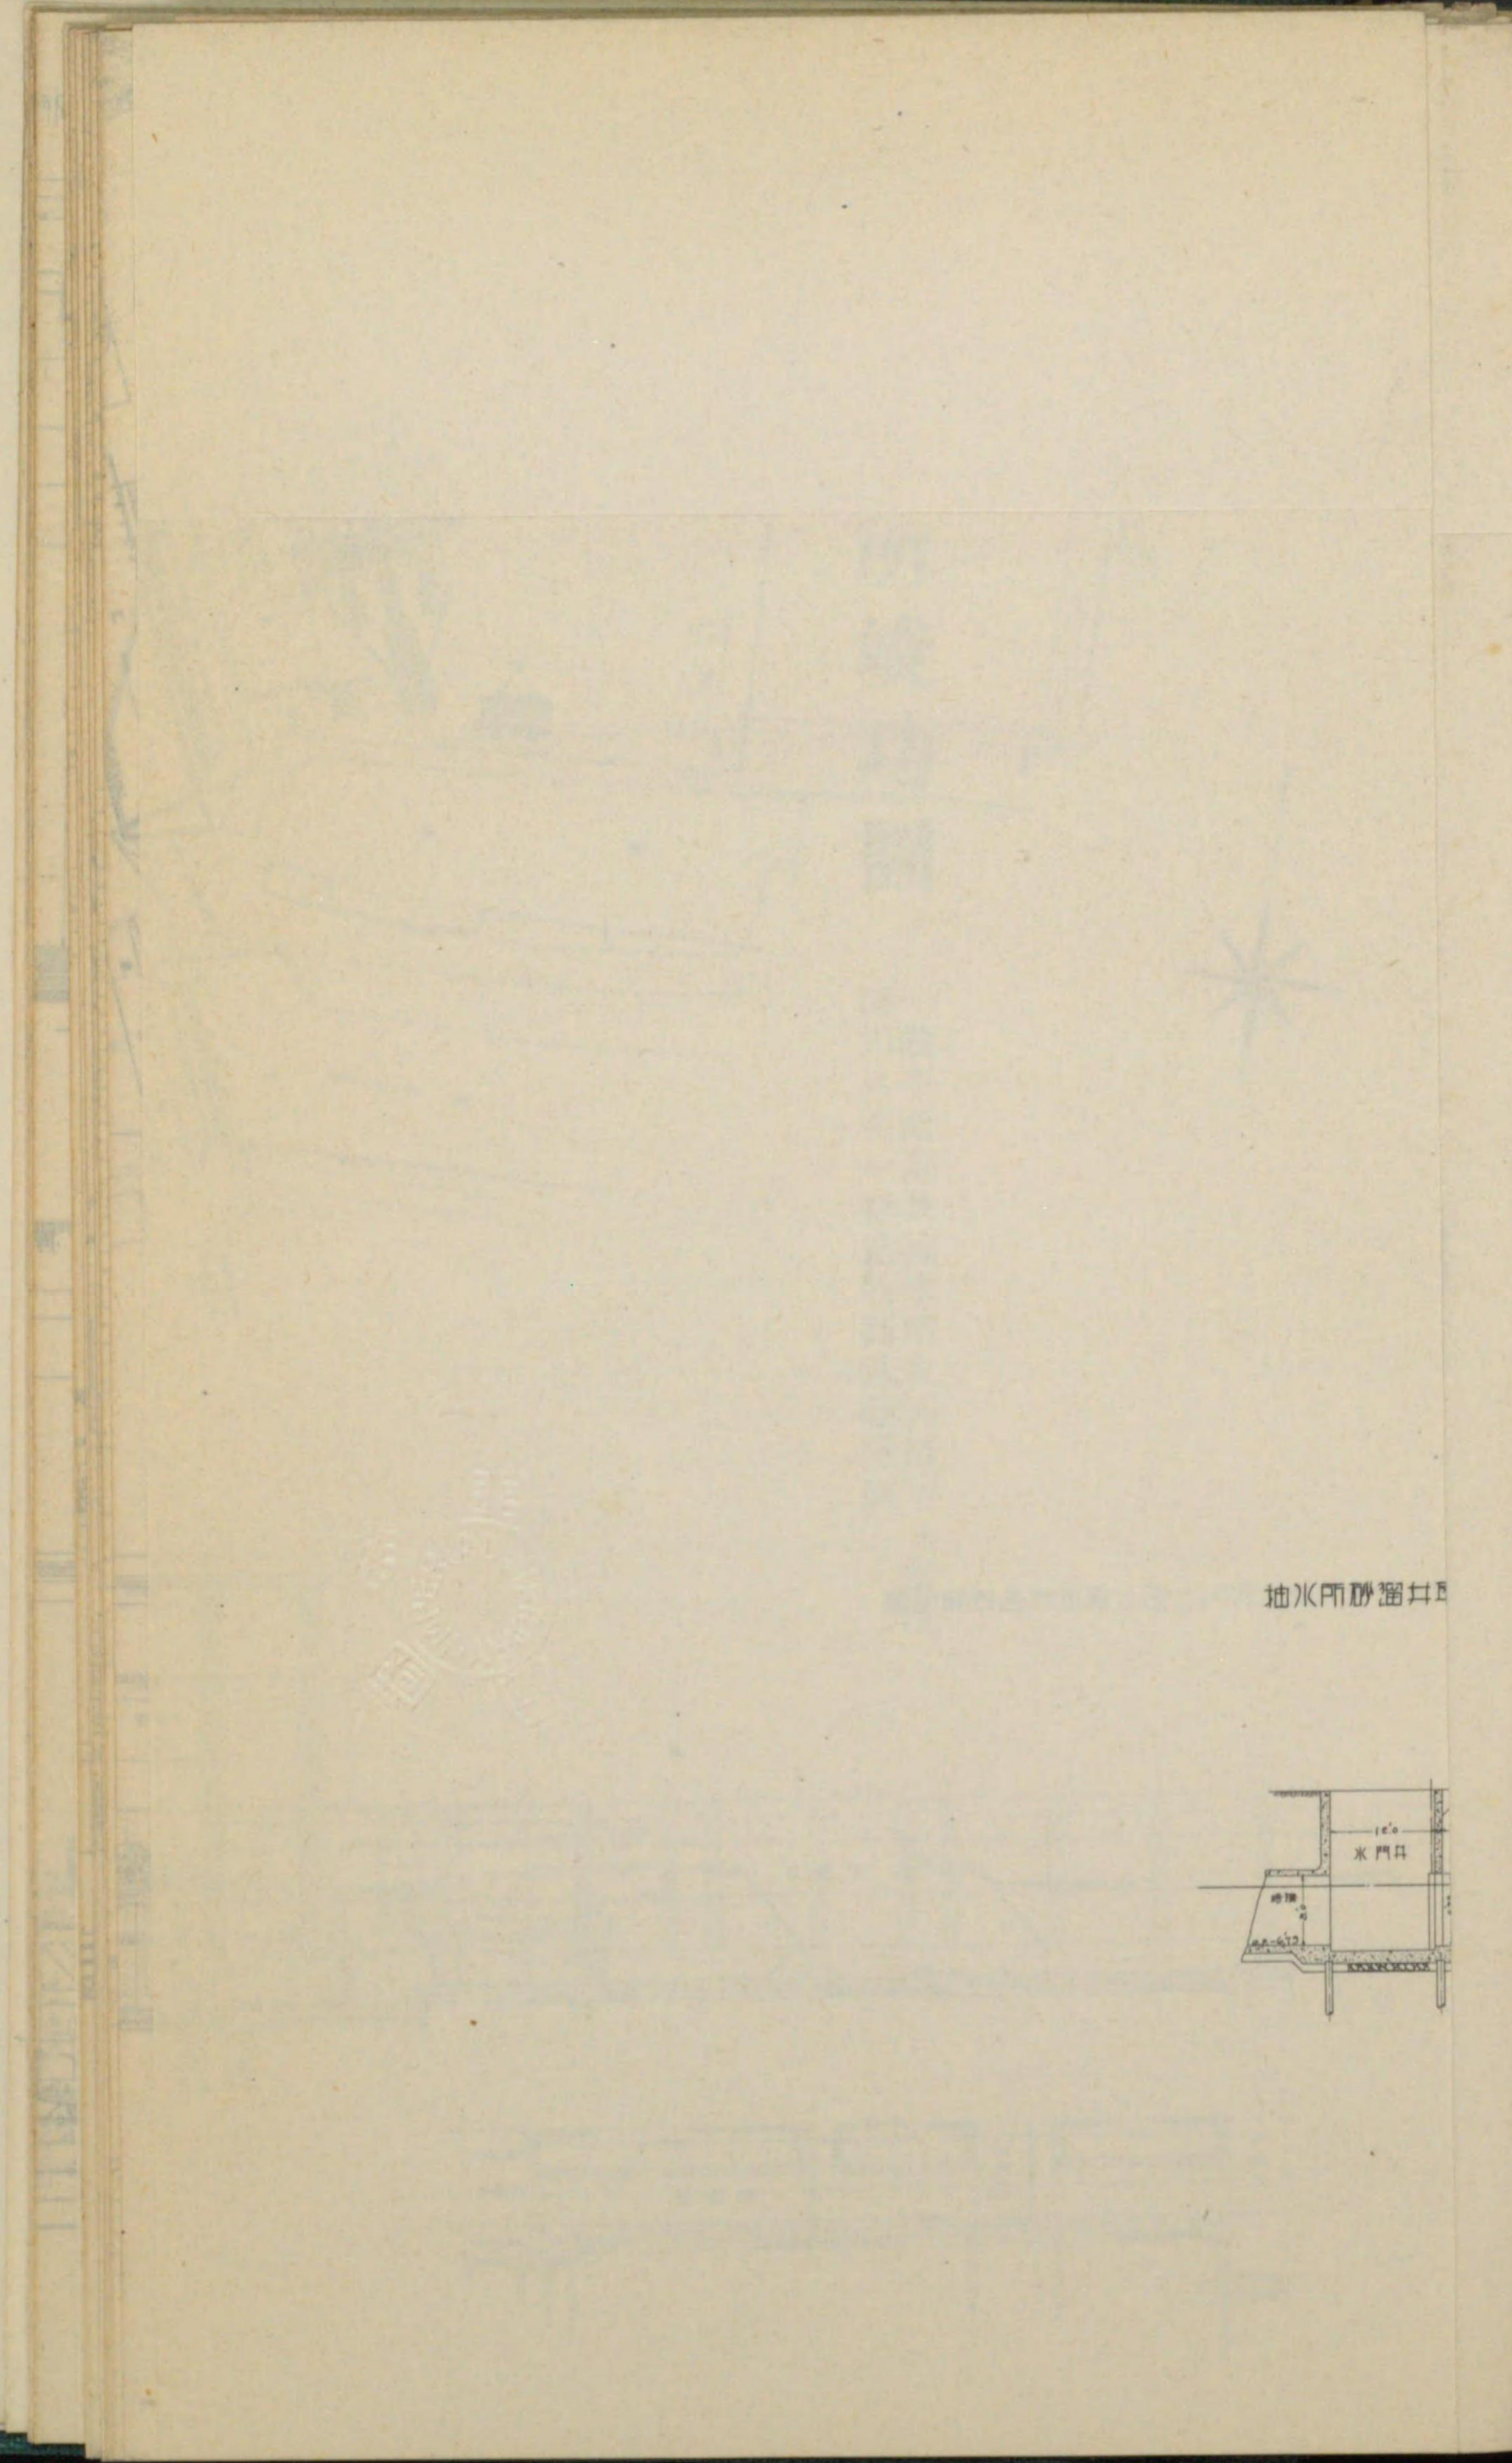


抽水門砂漏井

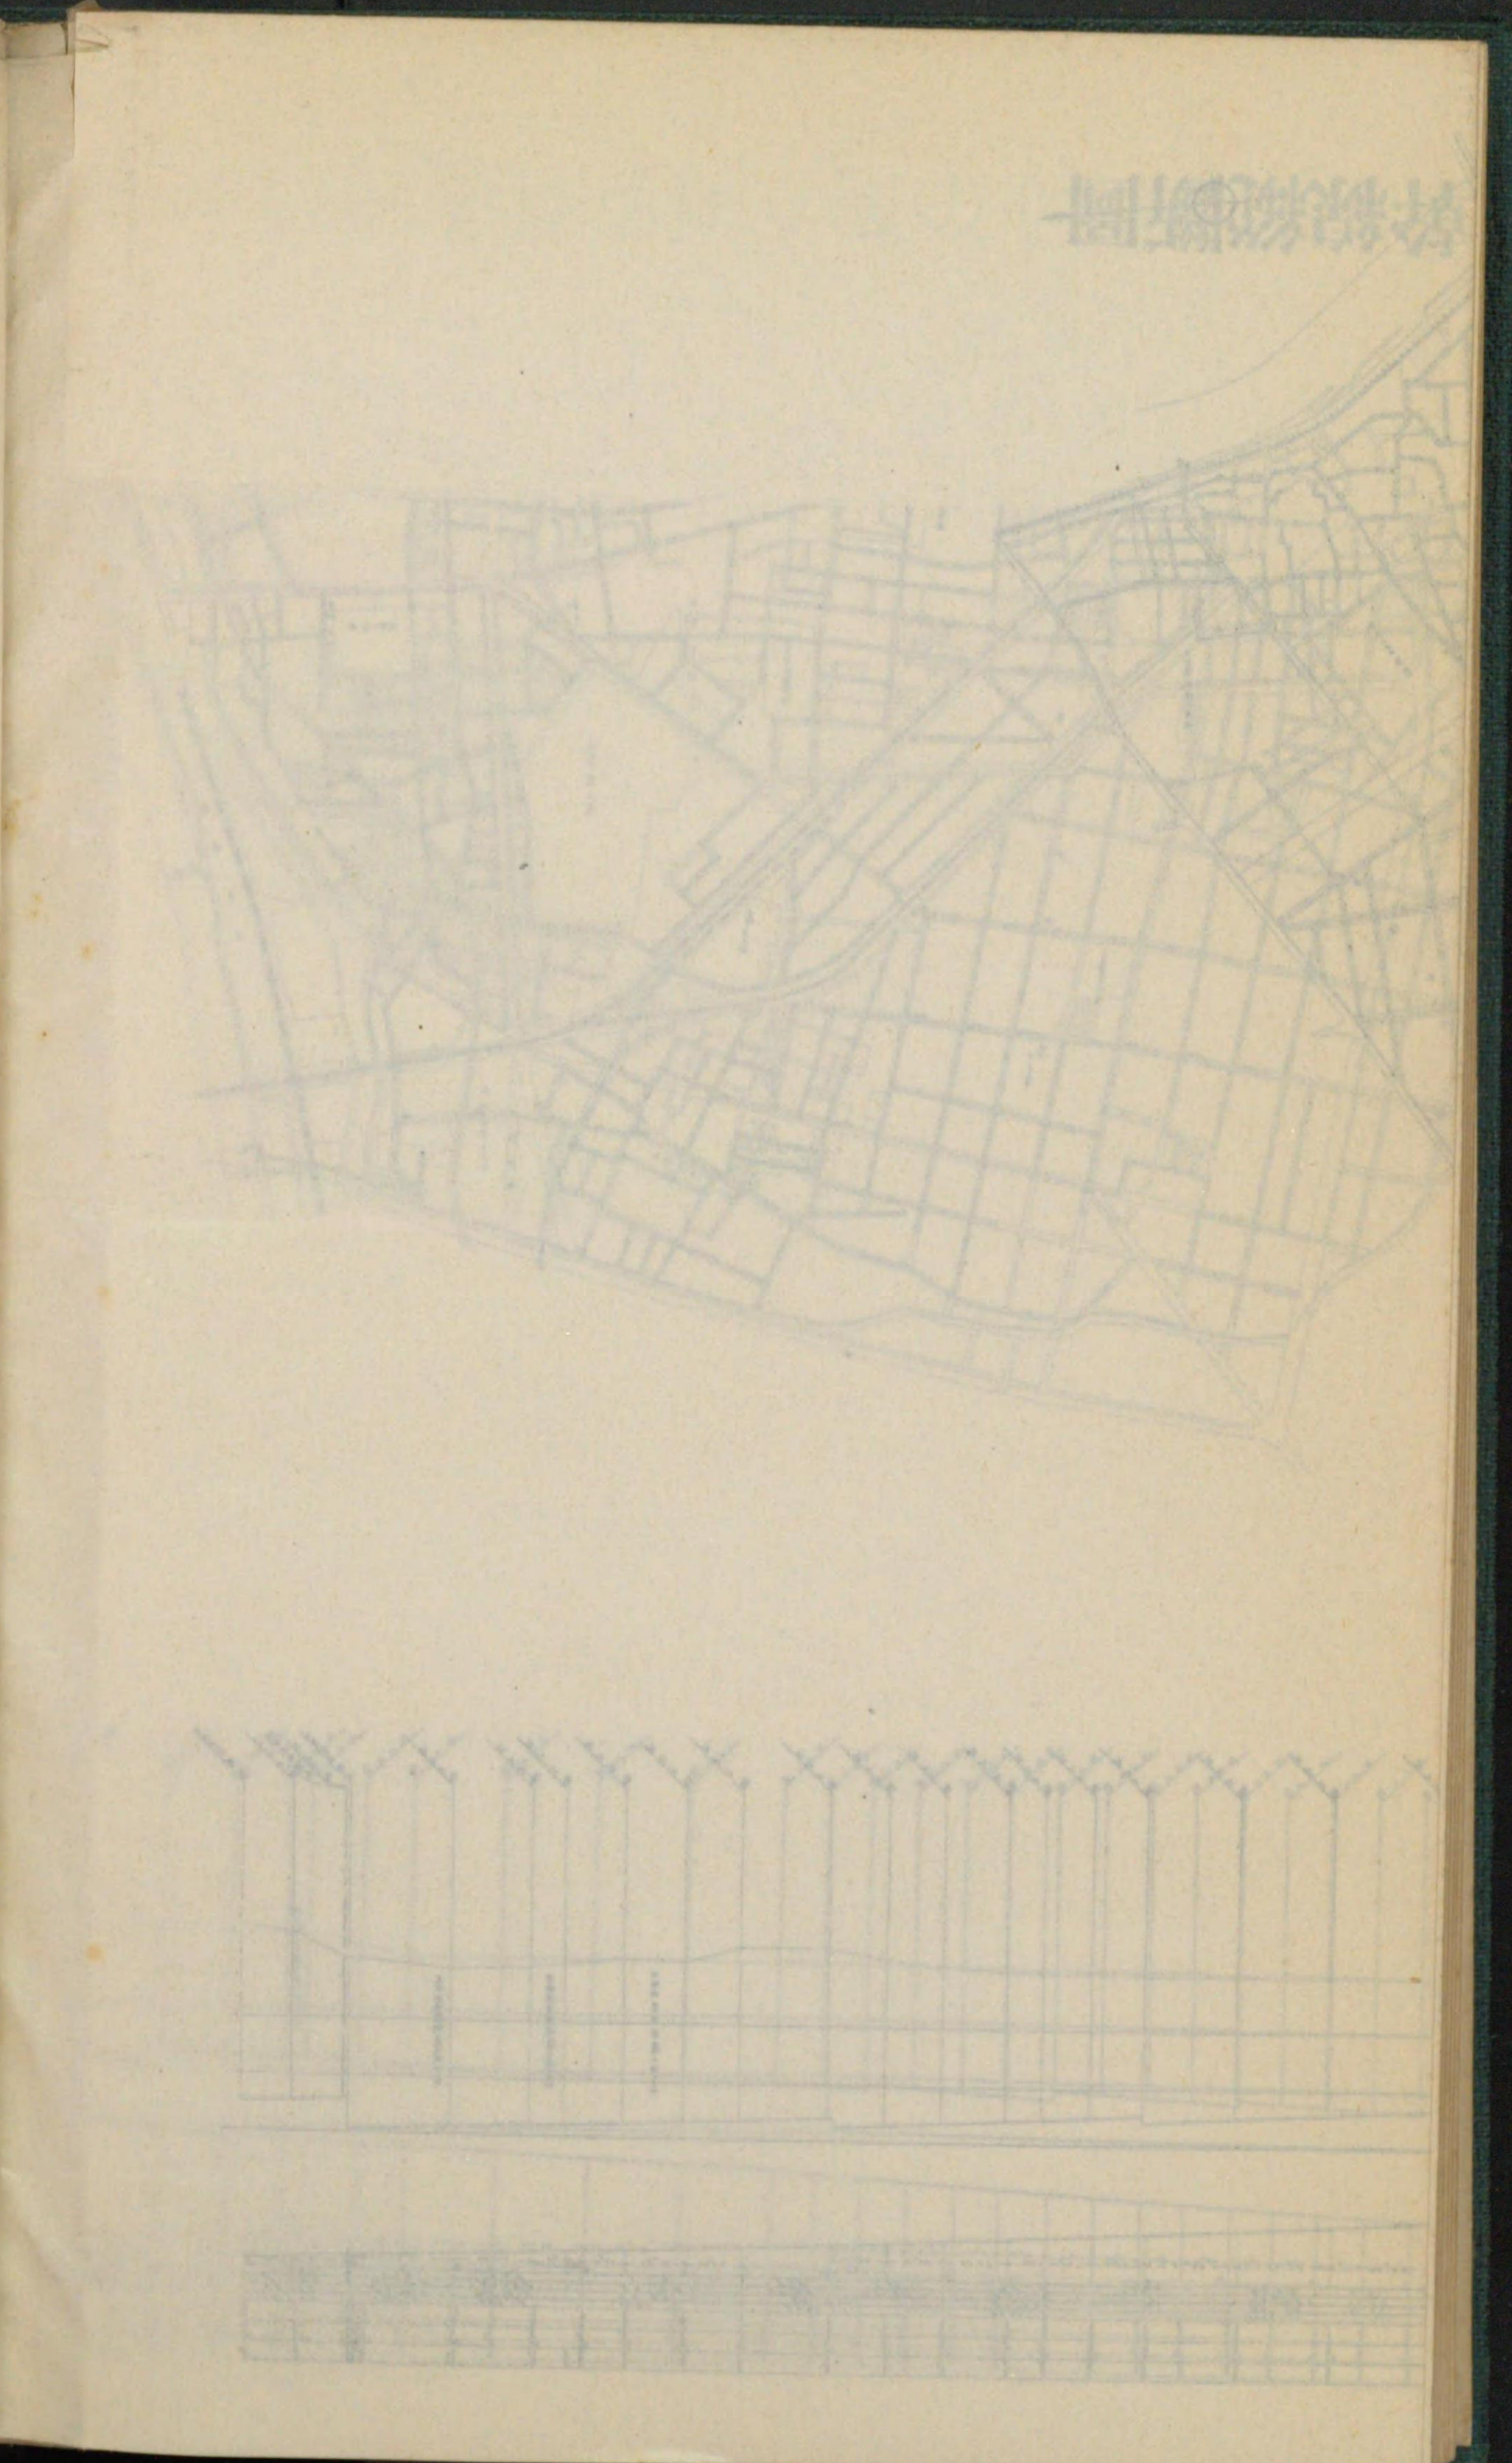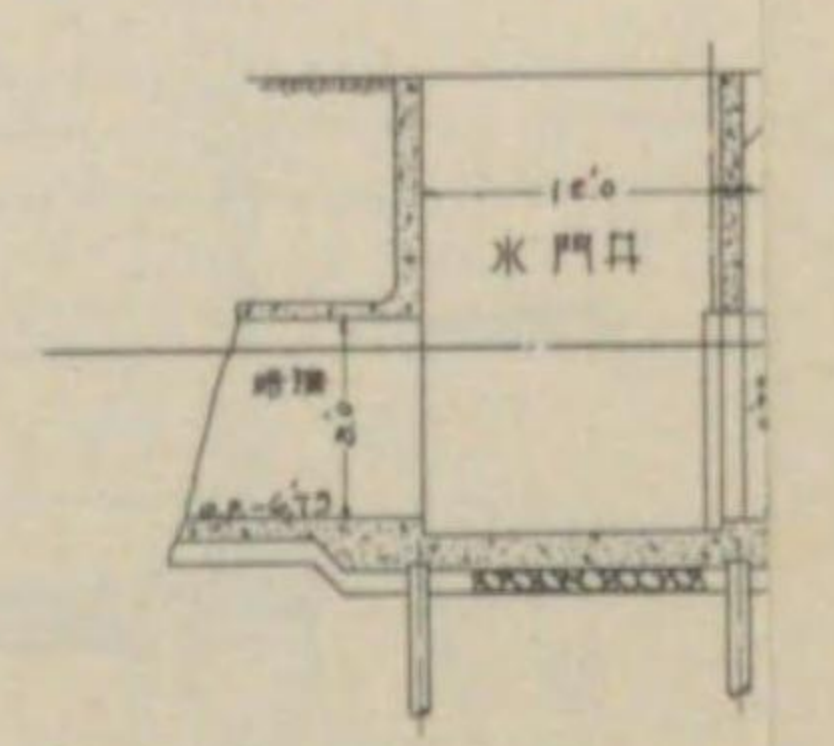




# 東野田抽水所竣功圖

一般平面圖及抽水所取入口ヨリ放流  
河川ニ至ル構造物高低關係圖

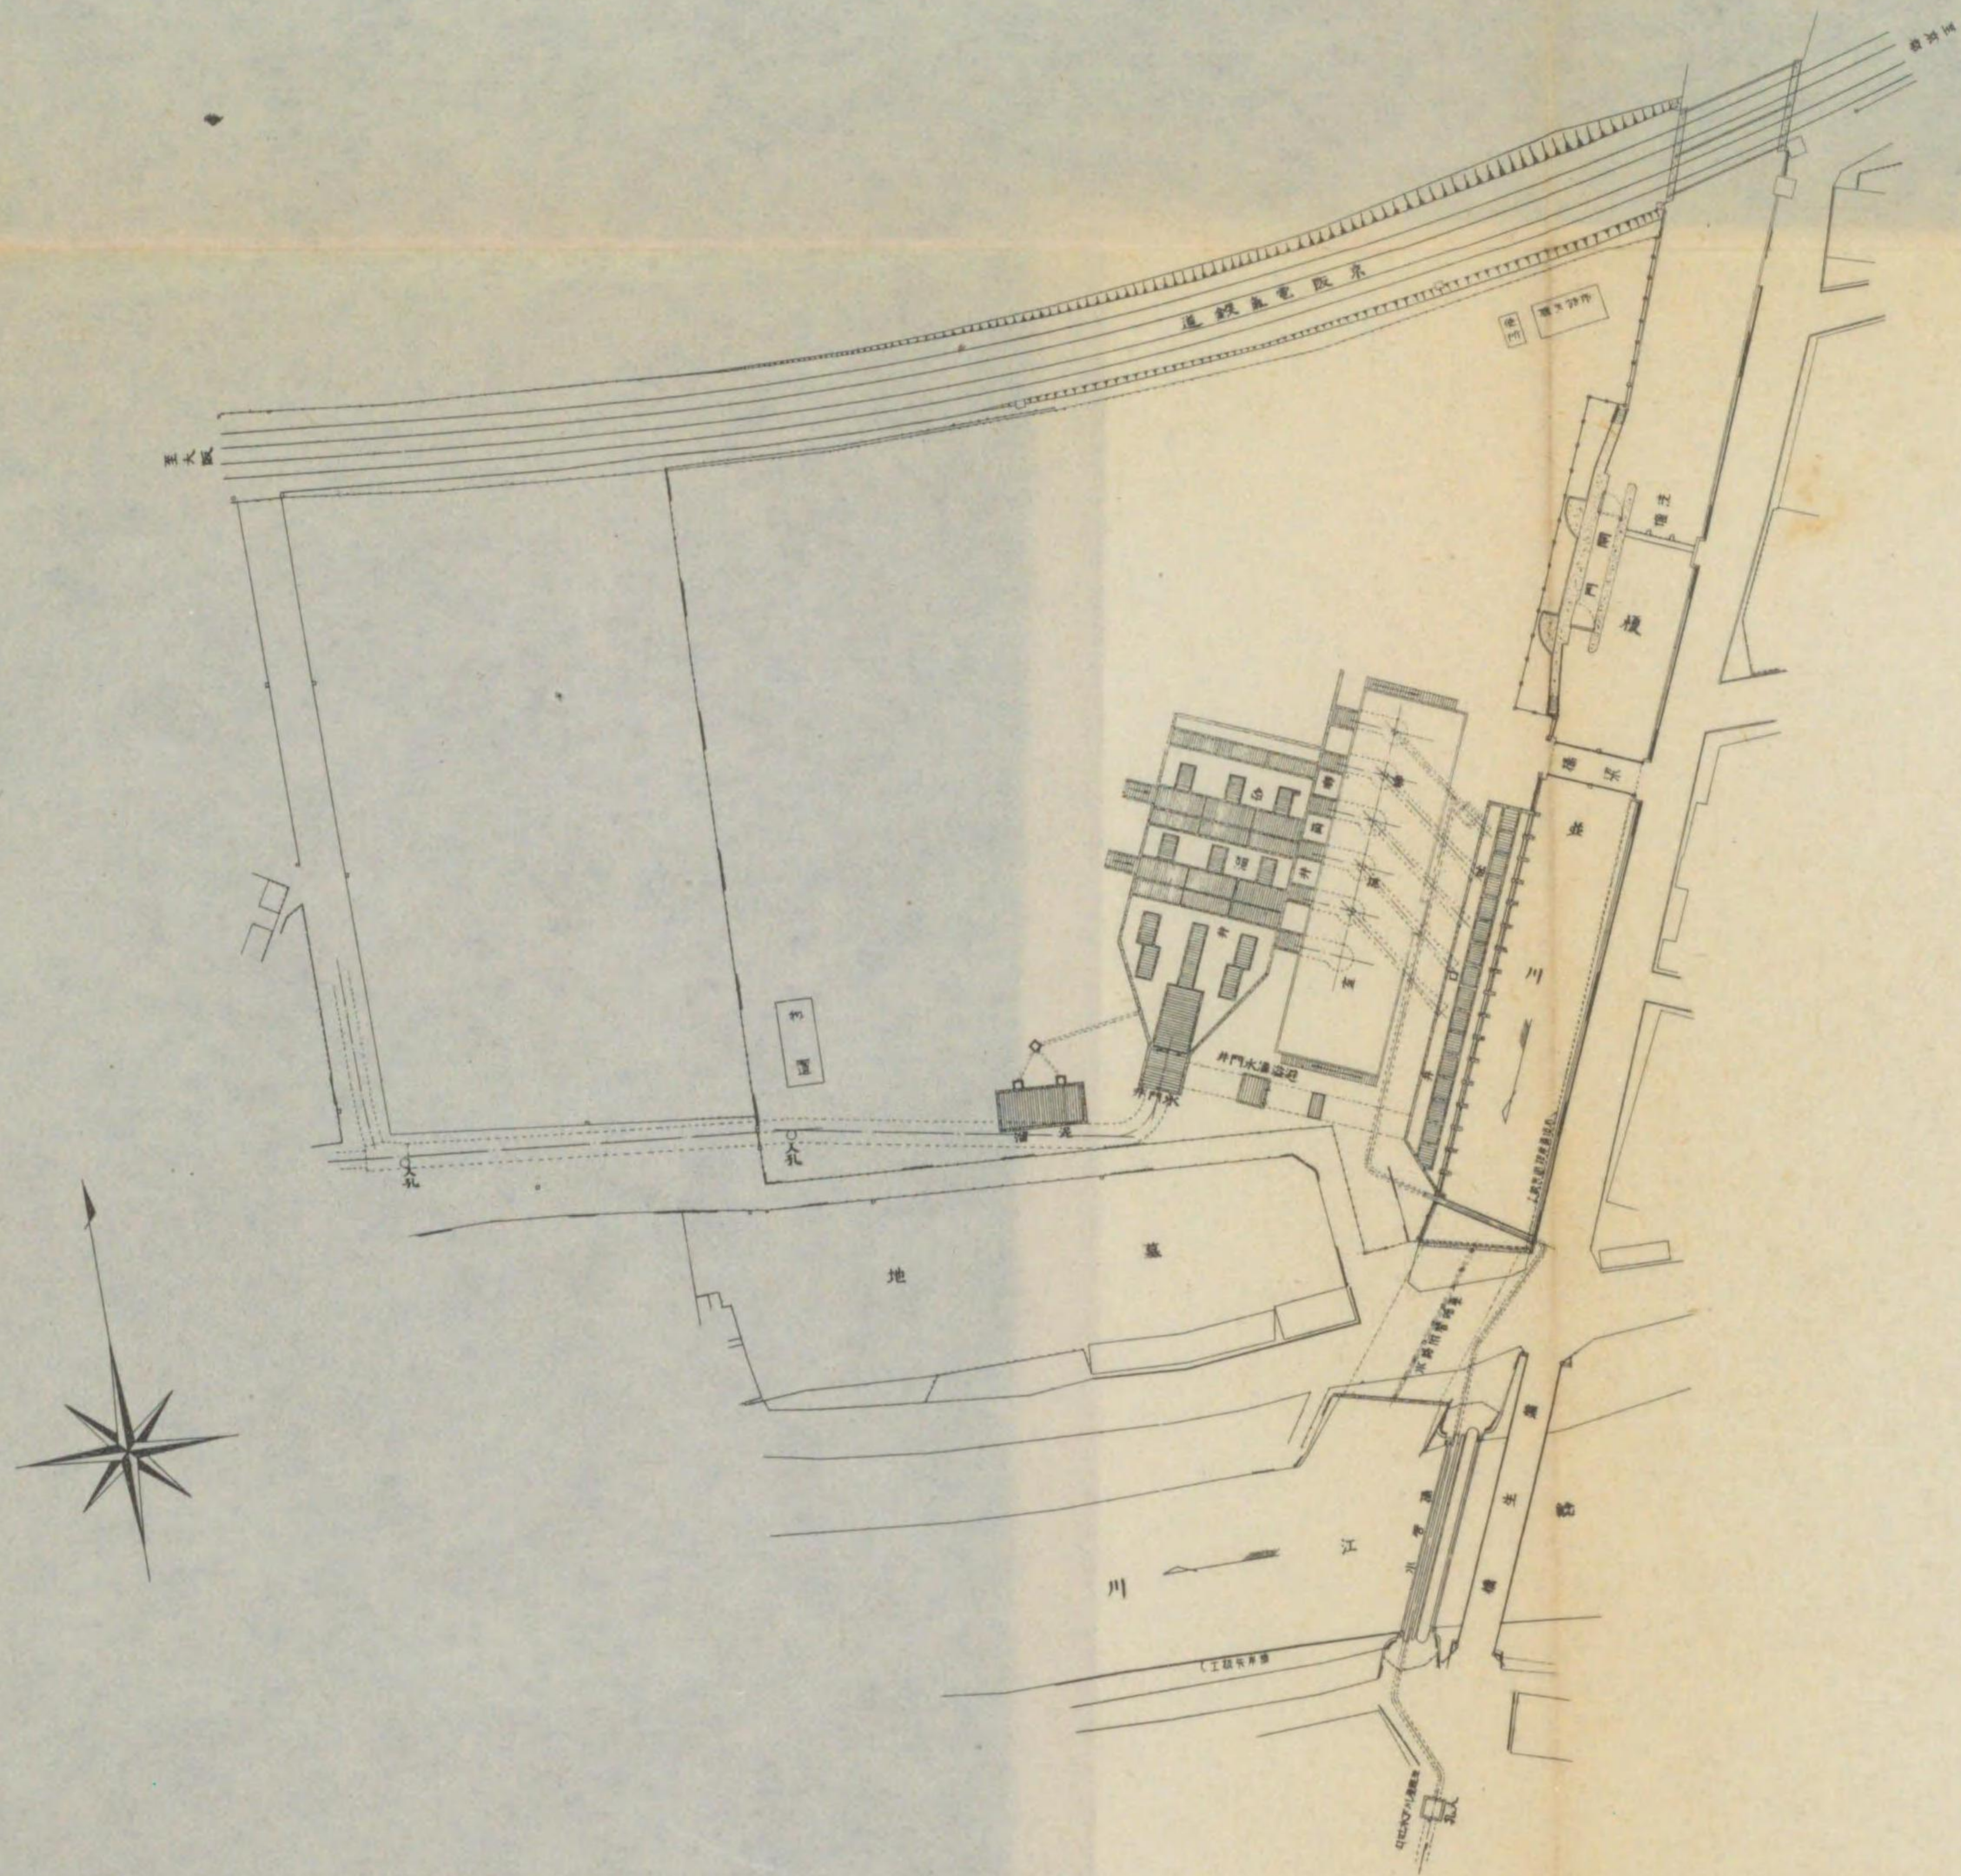


抽水所砂溜井取入口ヨリ放流河川ニ至ル構造物高低關係圖

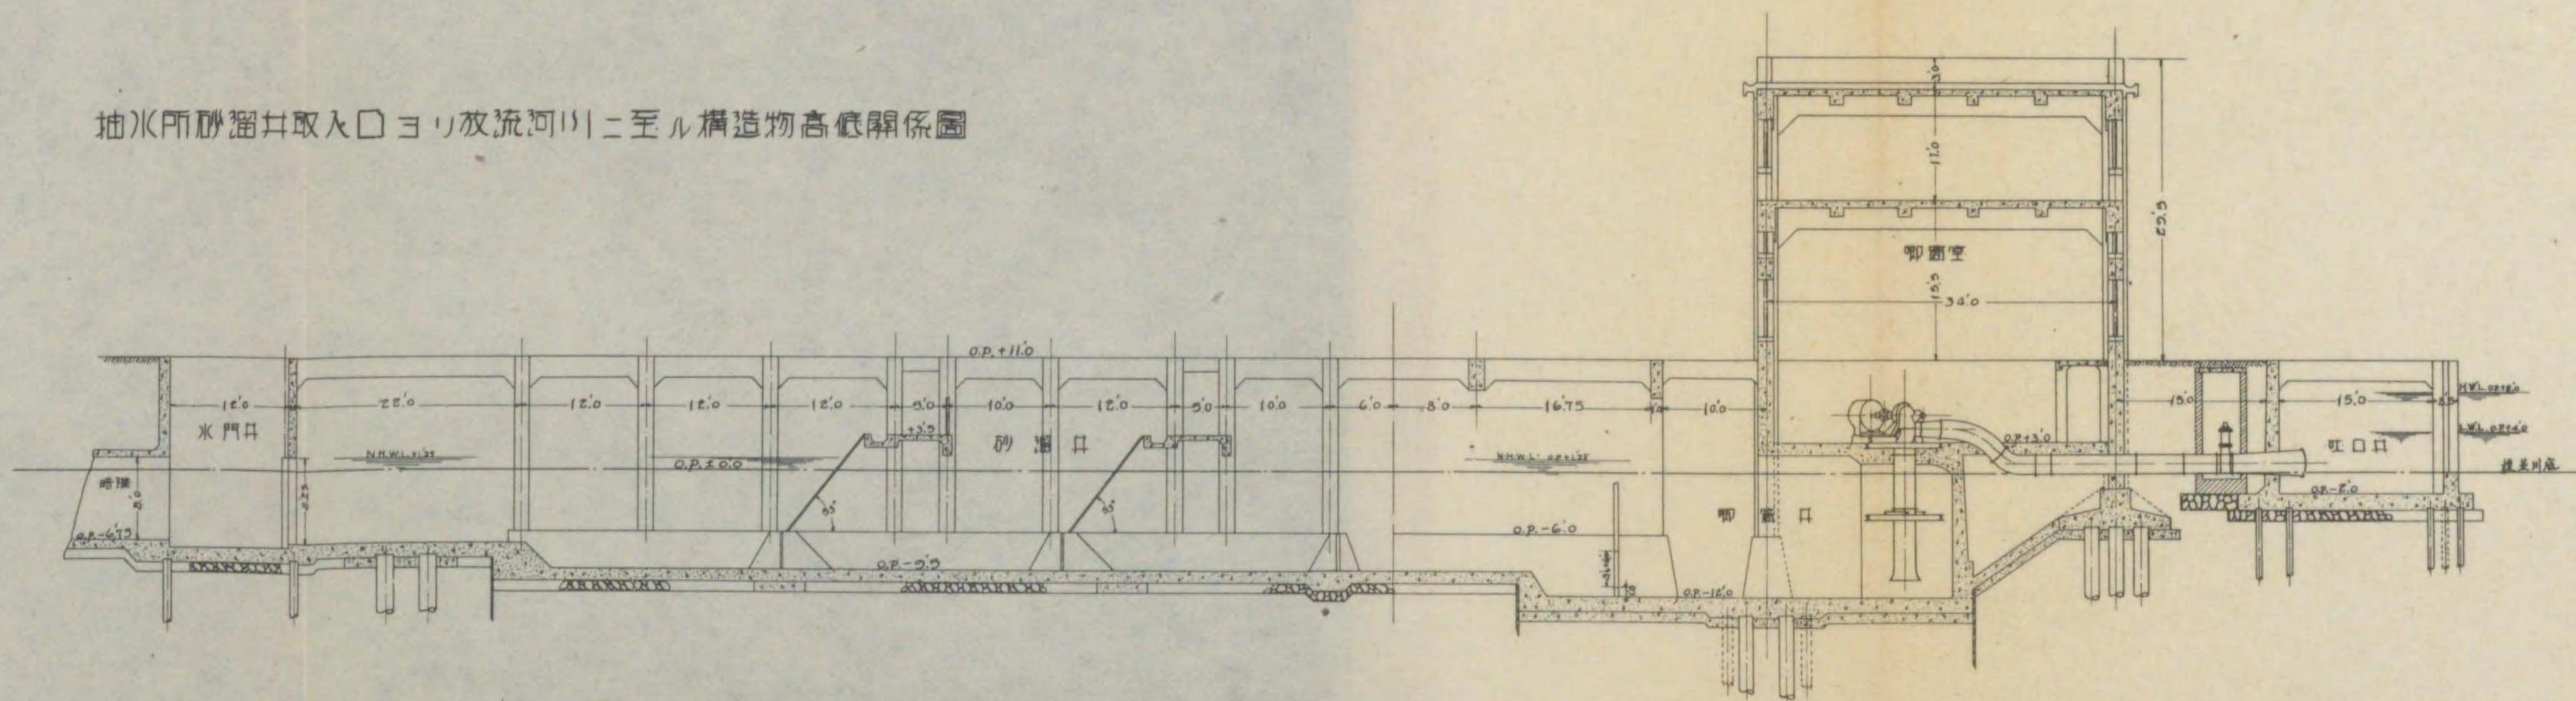




# 東野田抽水所竣功圖

一般平面圖及抽水所取入口ヨリ放流  
河川ニ至ル構造物高低關係圖

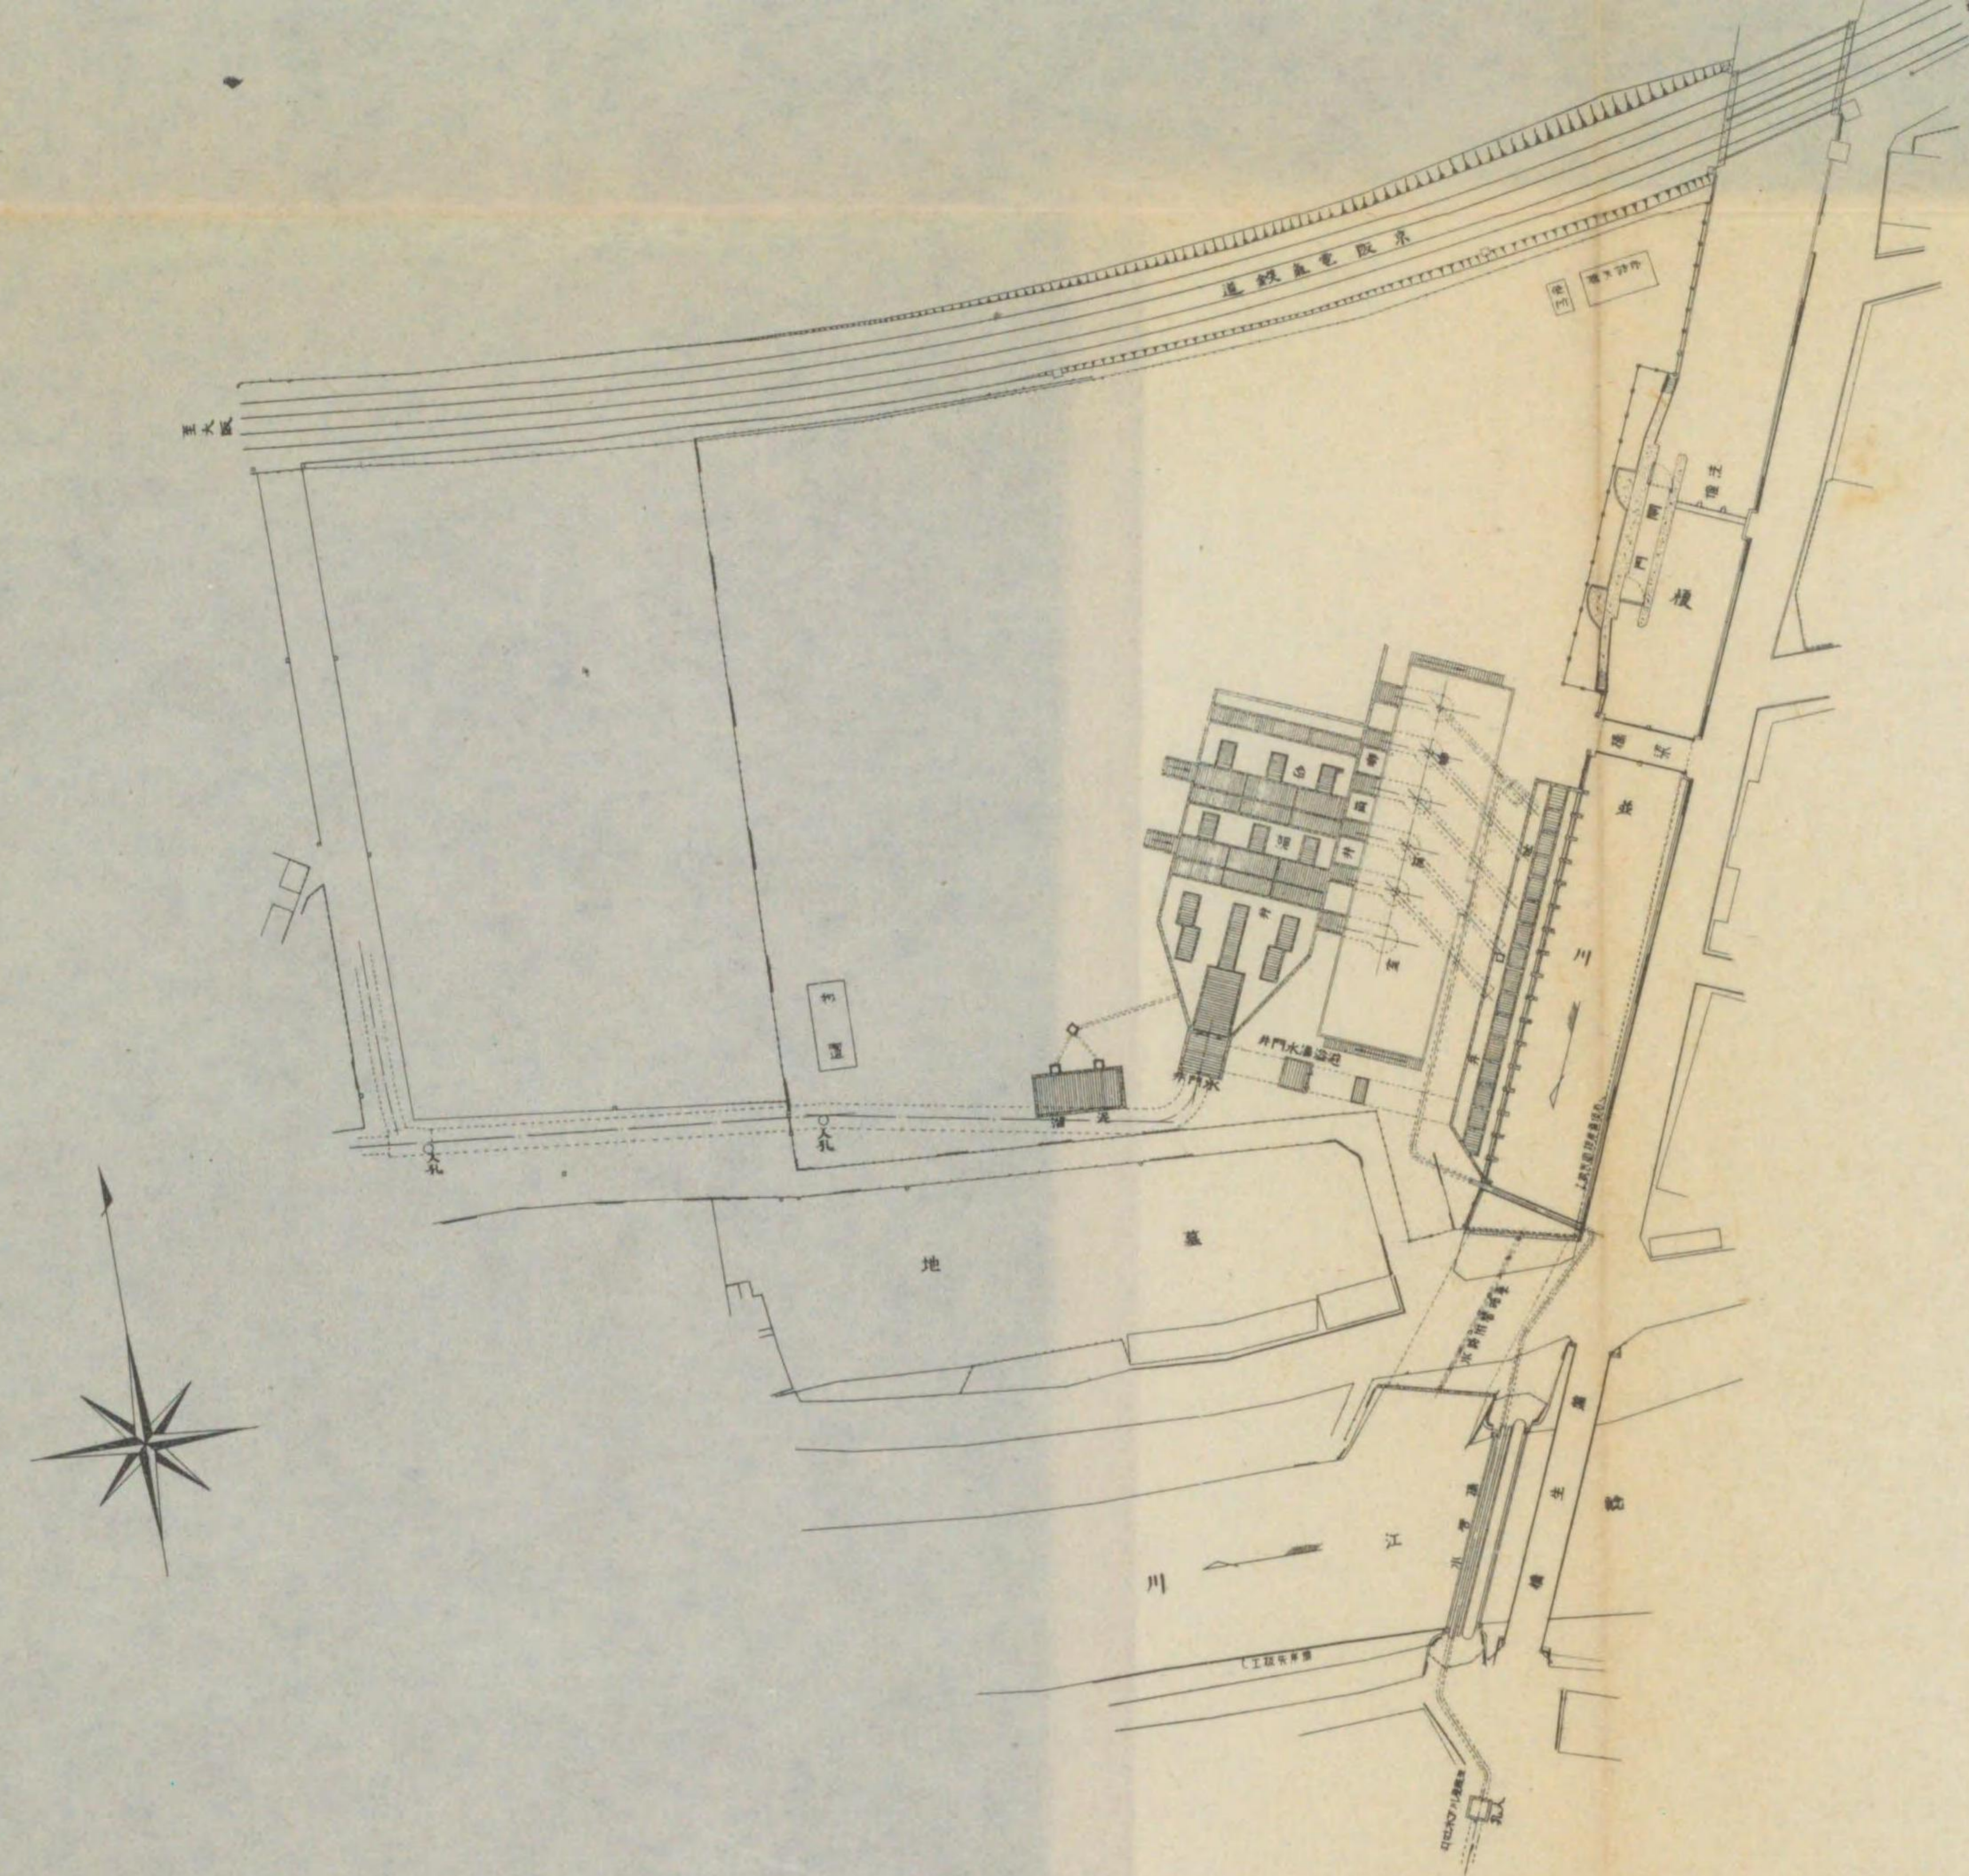


抽水所砂溜井取入口ヨリ放流河川ニ至ル構造物高低關係圖

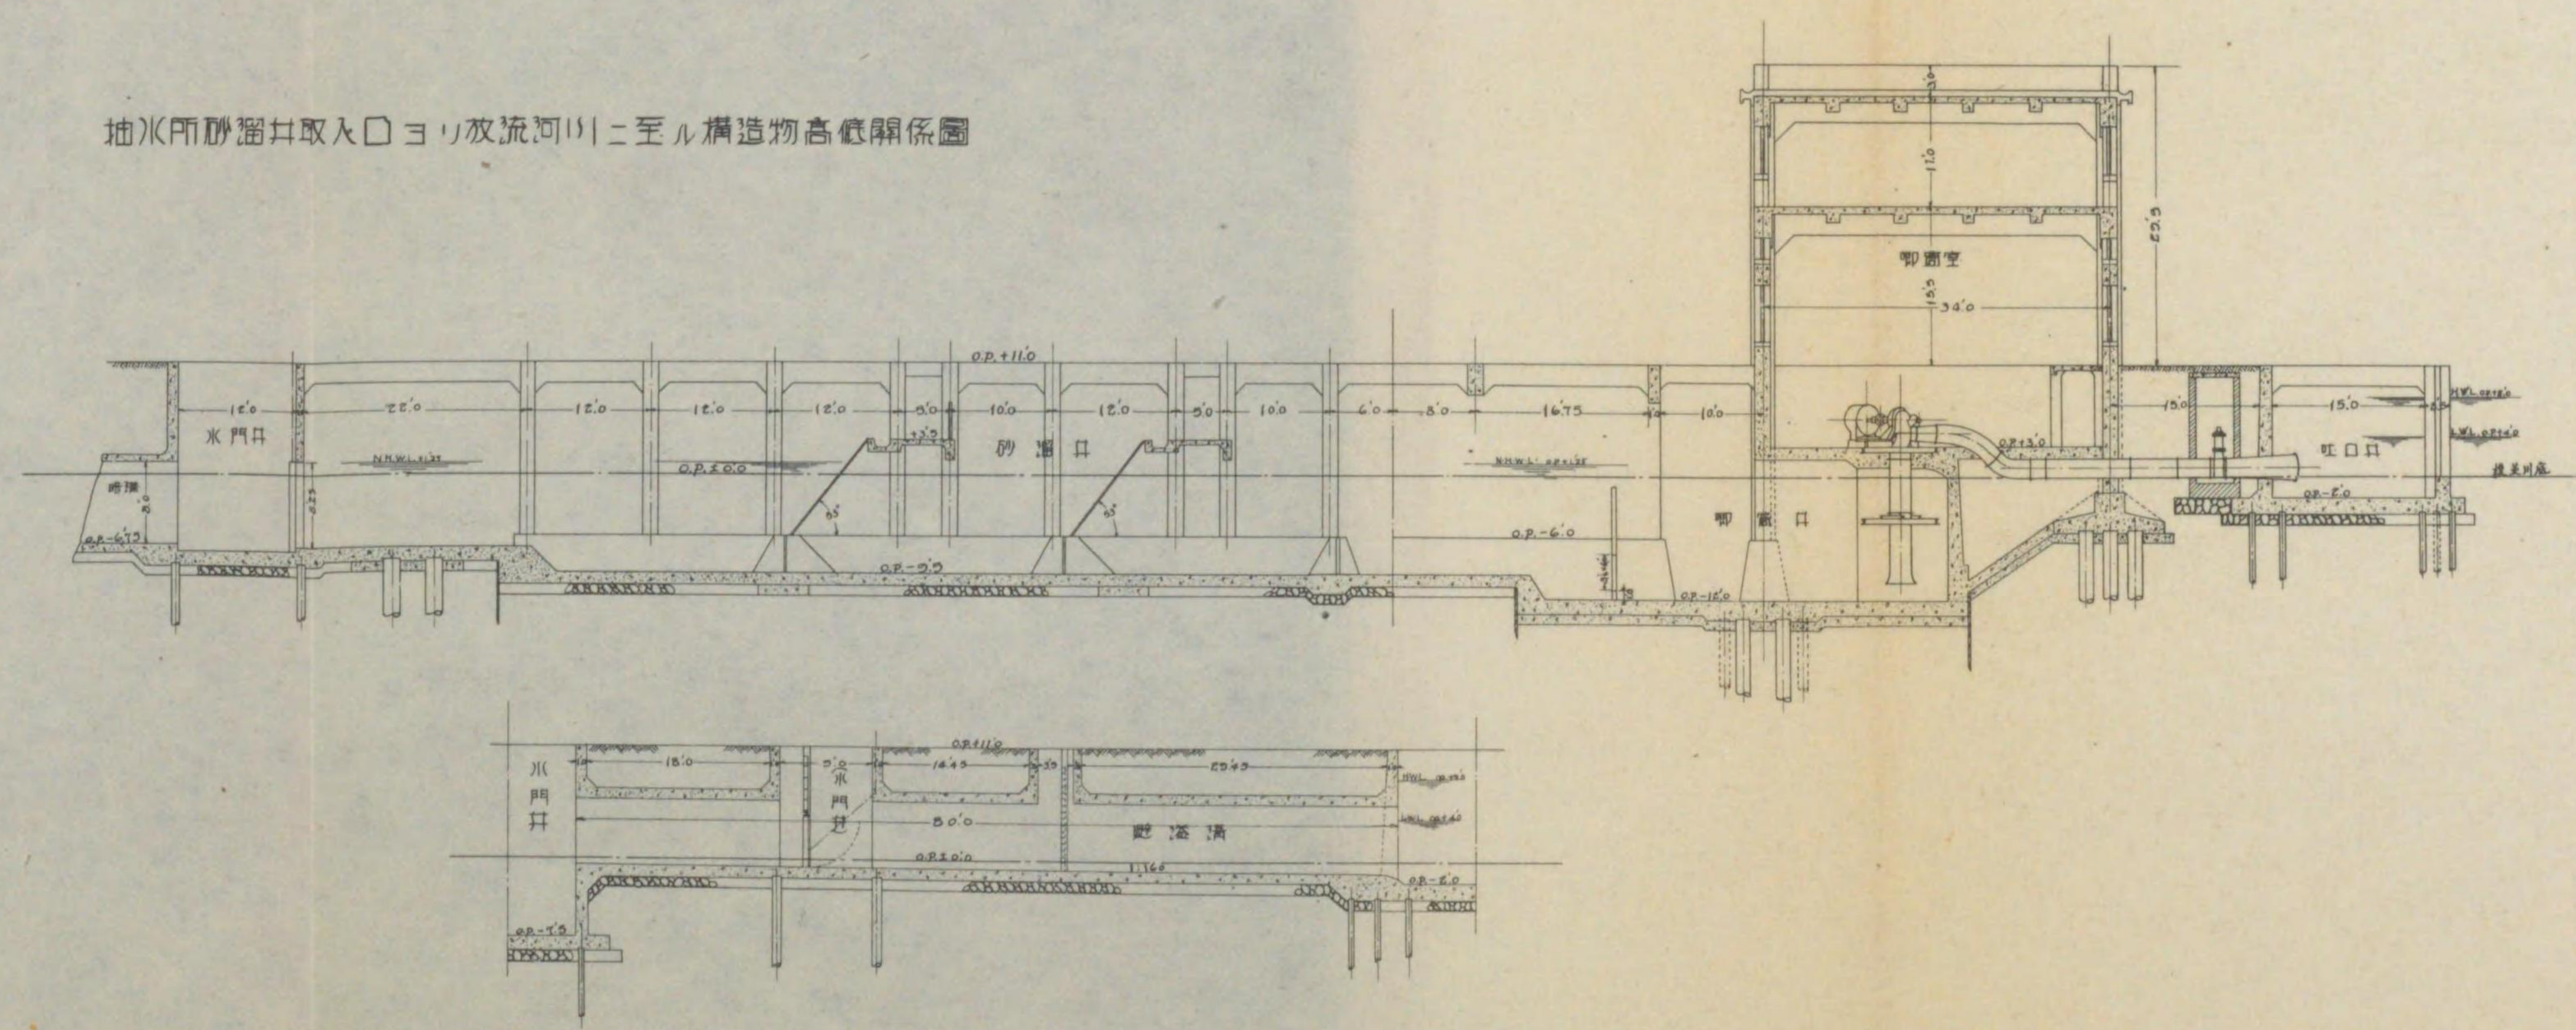




# 東野田抽水所竣工圖

一般平面圖及抽水所取入口ヨリ放流  
河川ニ至ル構造物高低關係圖

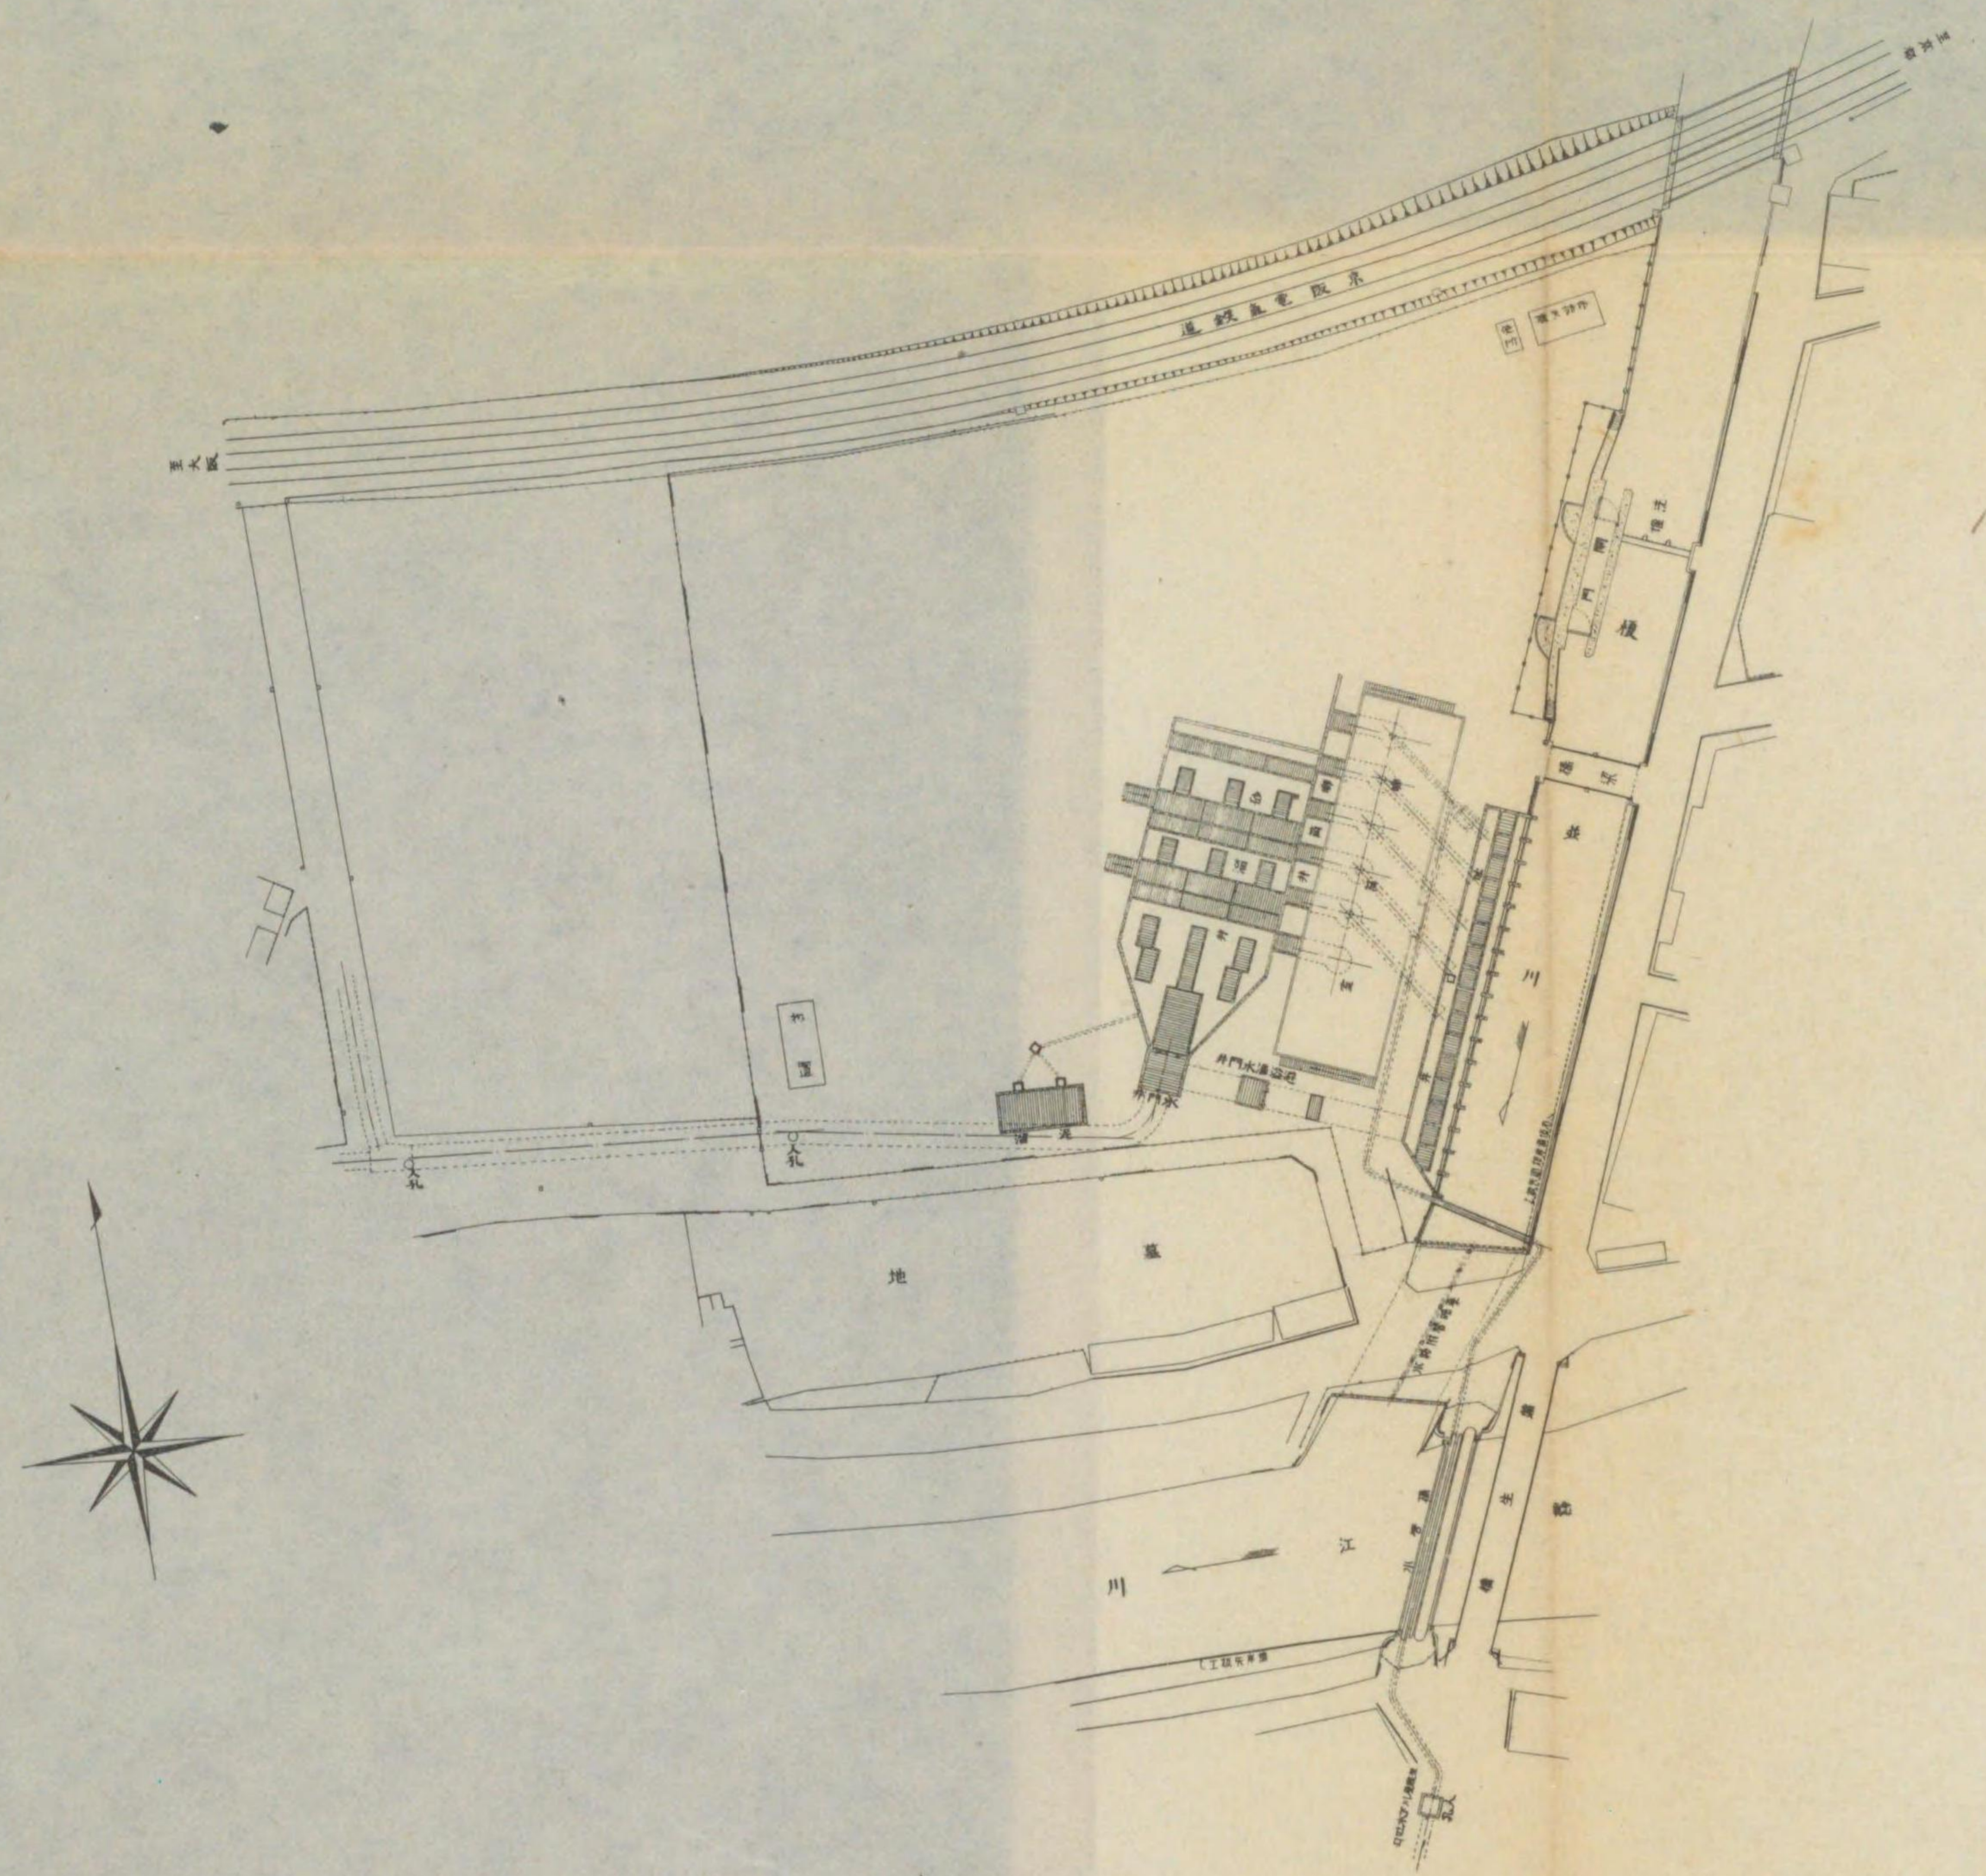


抽水所砂溜井取入口ヨリ放流河川ニ至ル構造物高低關係圖

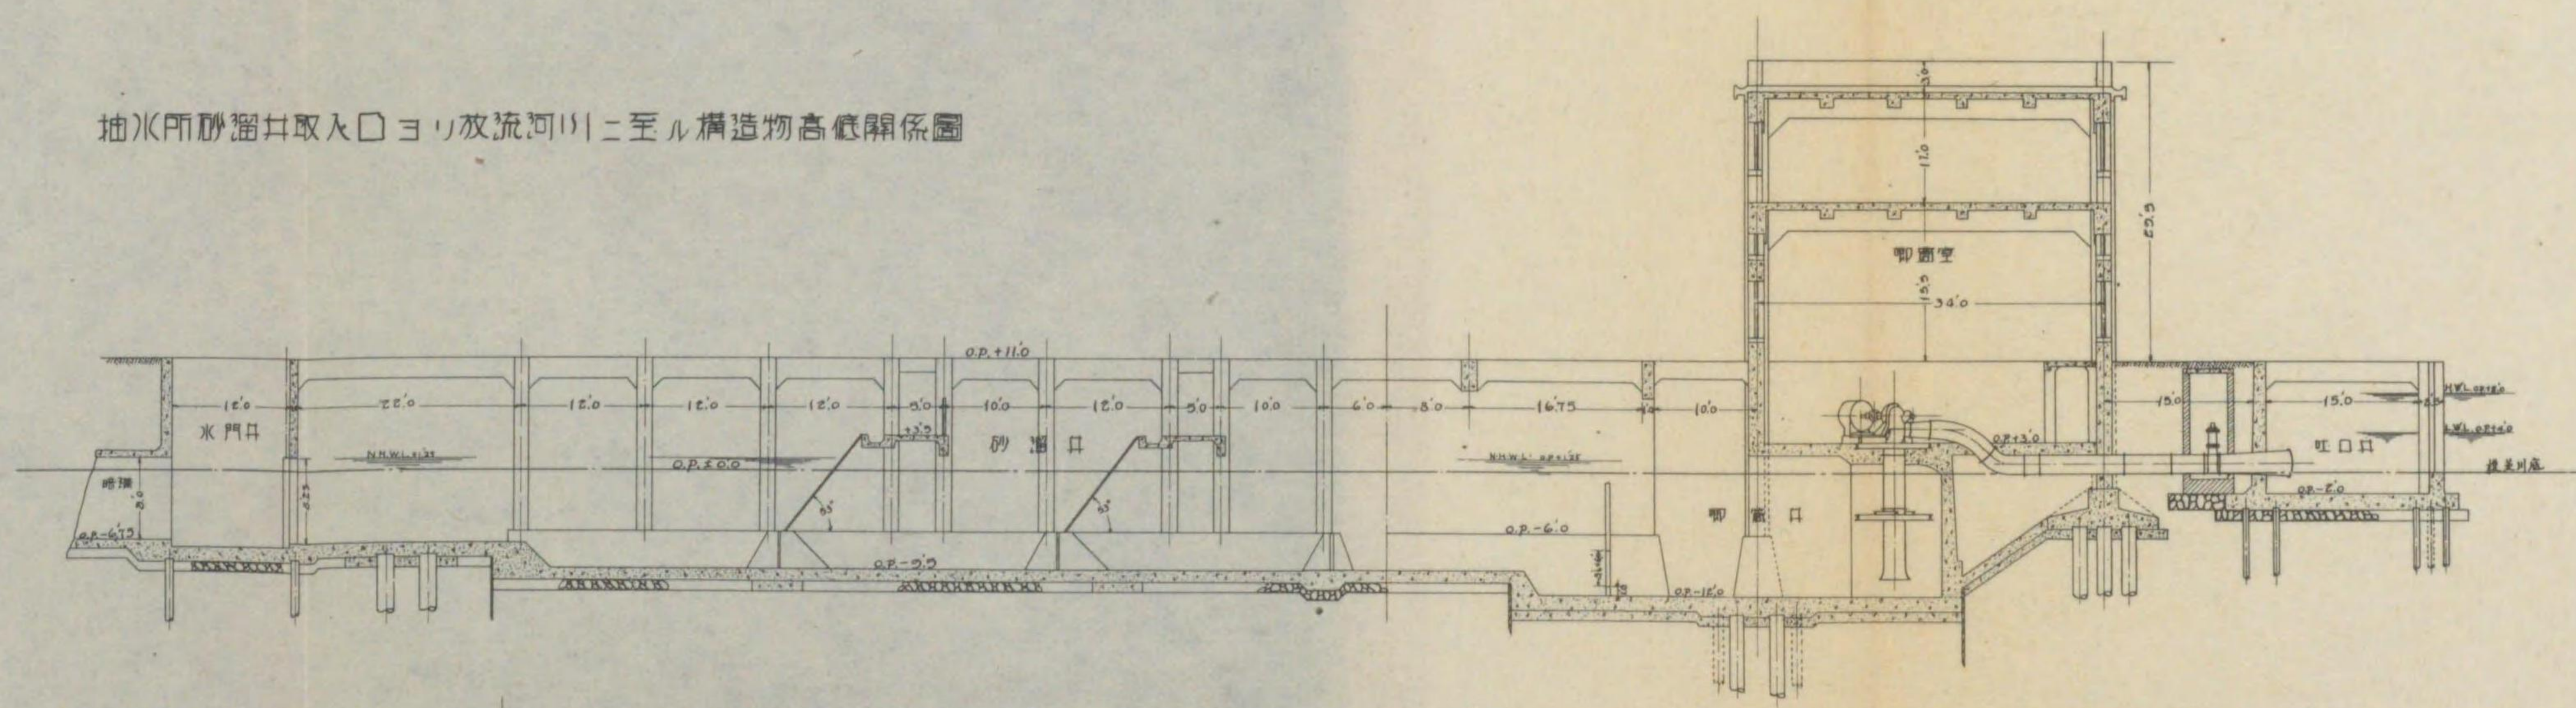




# 東野田抽水所竣工圖

一般平面圖及抽水所取入口ヨリ放流  
河川ニ至ル構造物高低關係圖

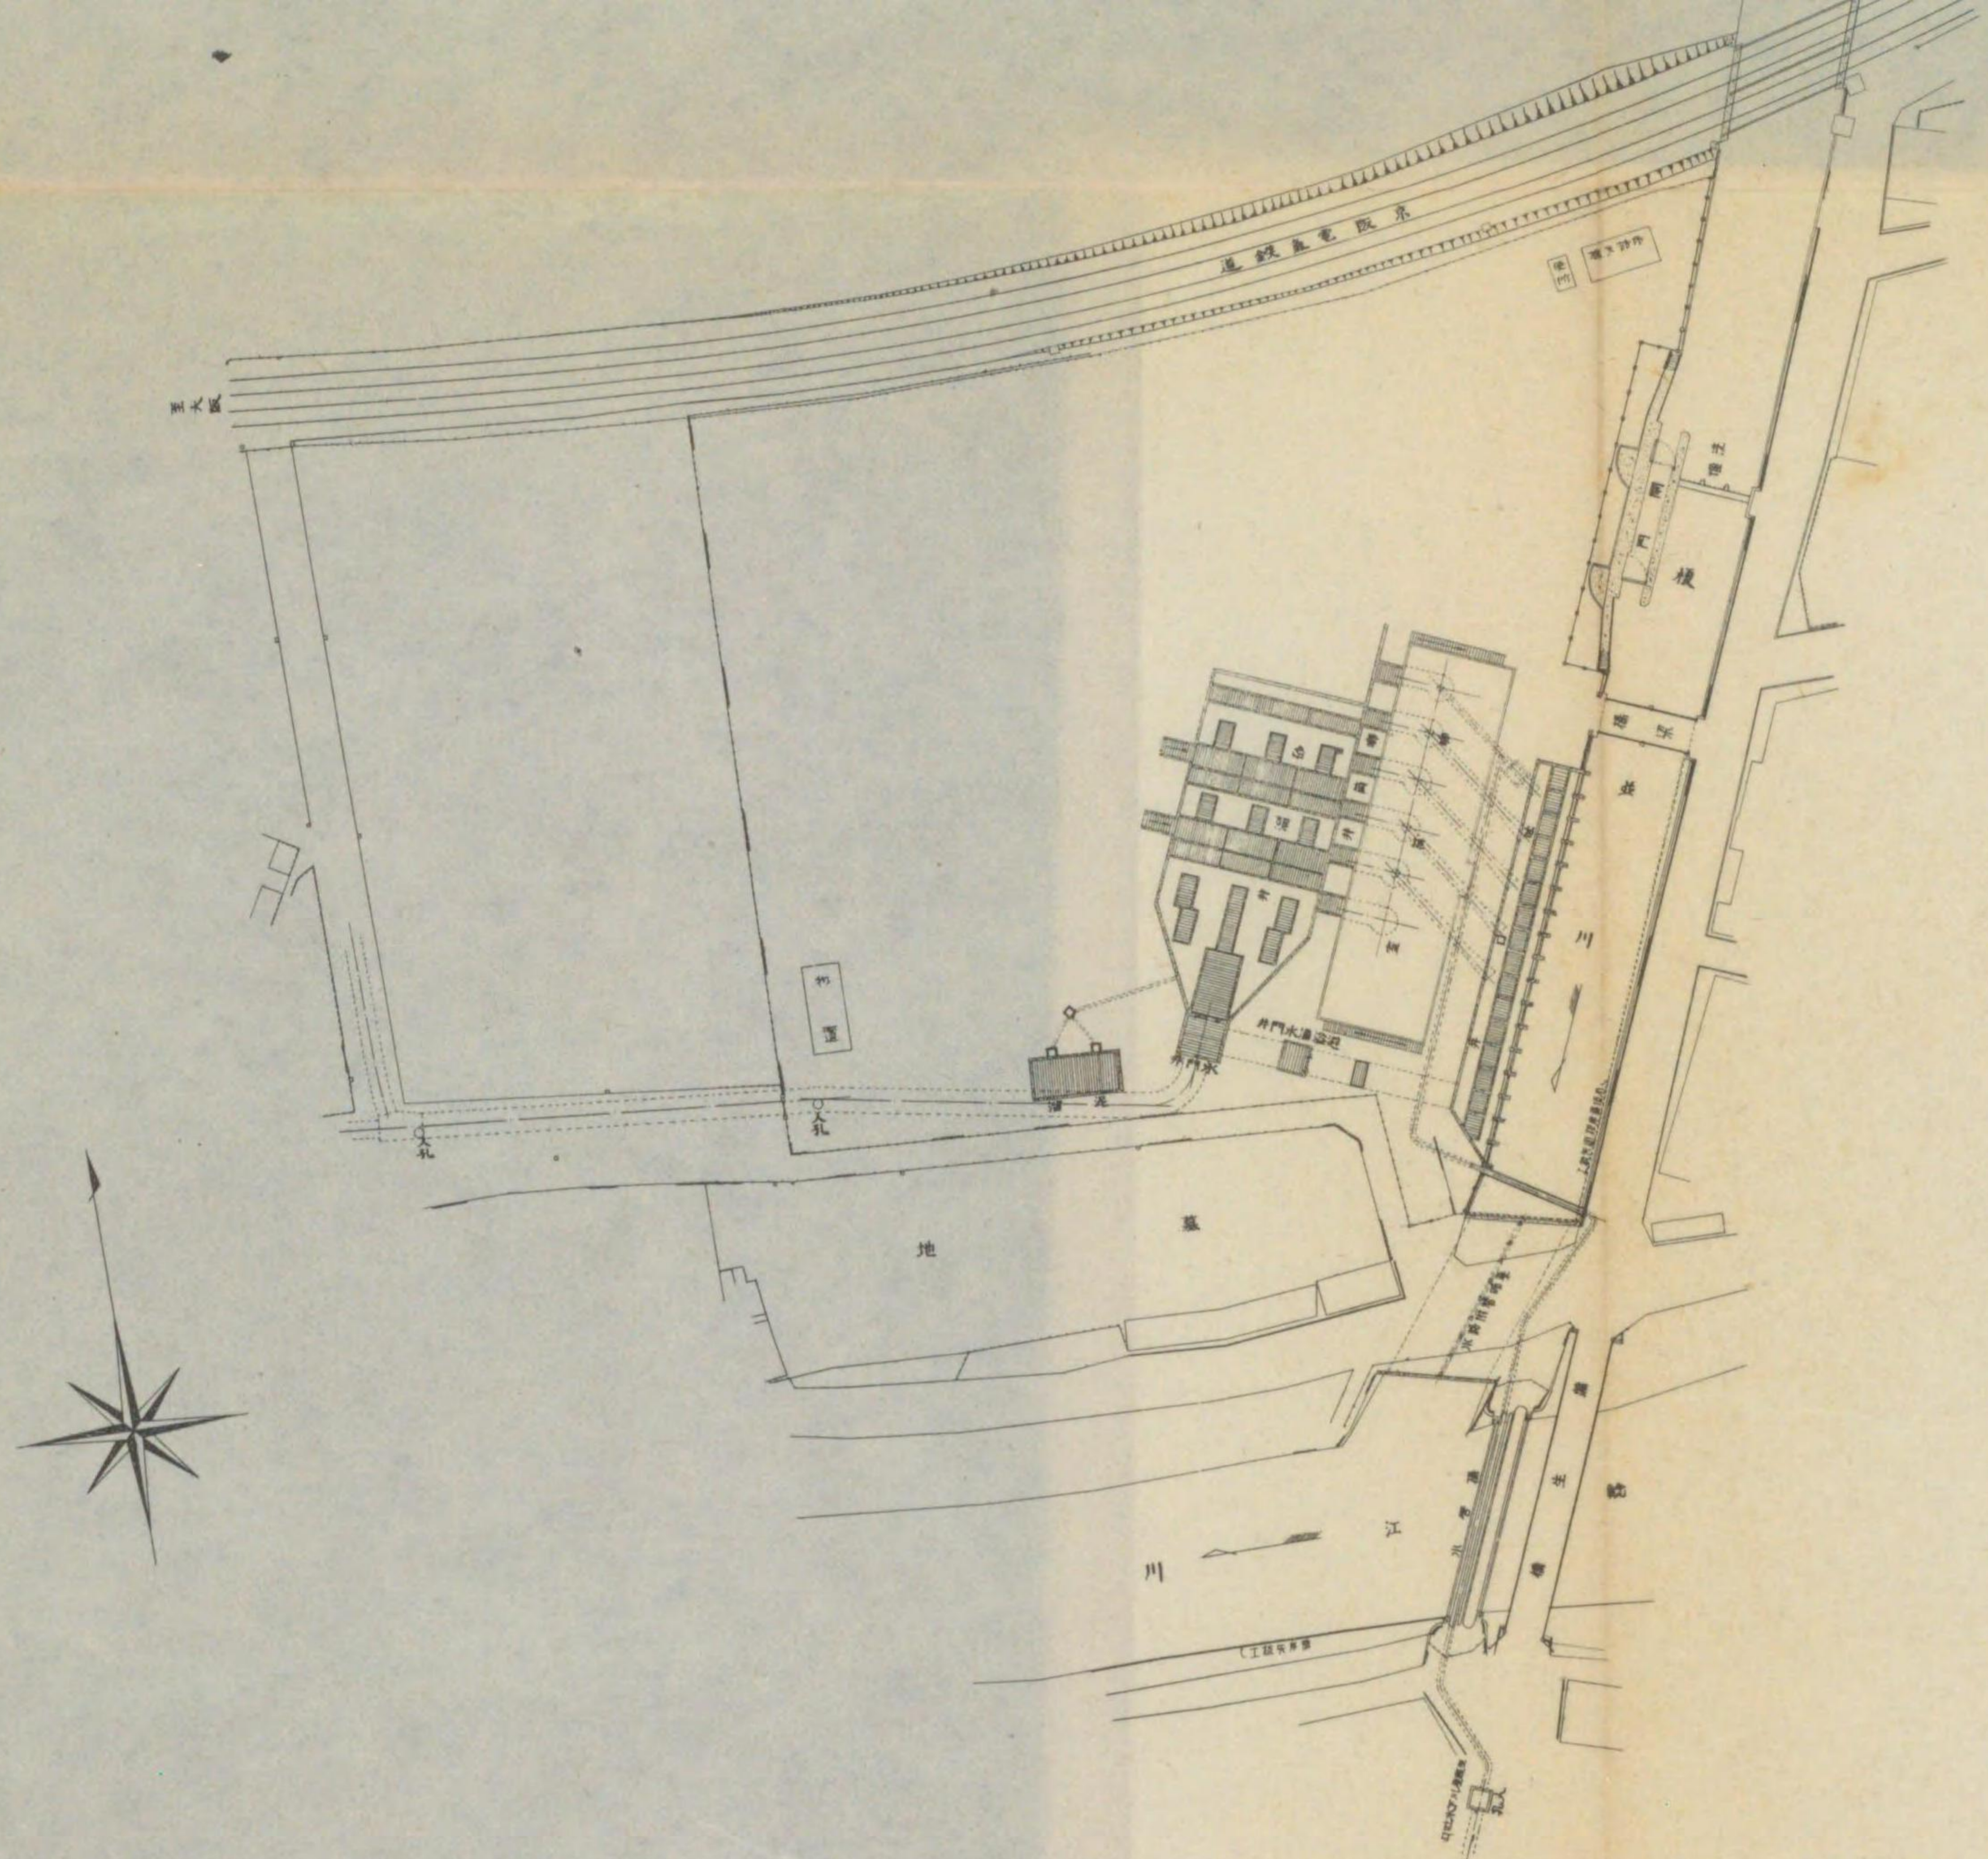


抽水所砂溜井取入口ヨリ放流河川ニ至ル構造物高低關係圖

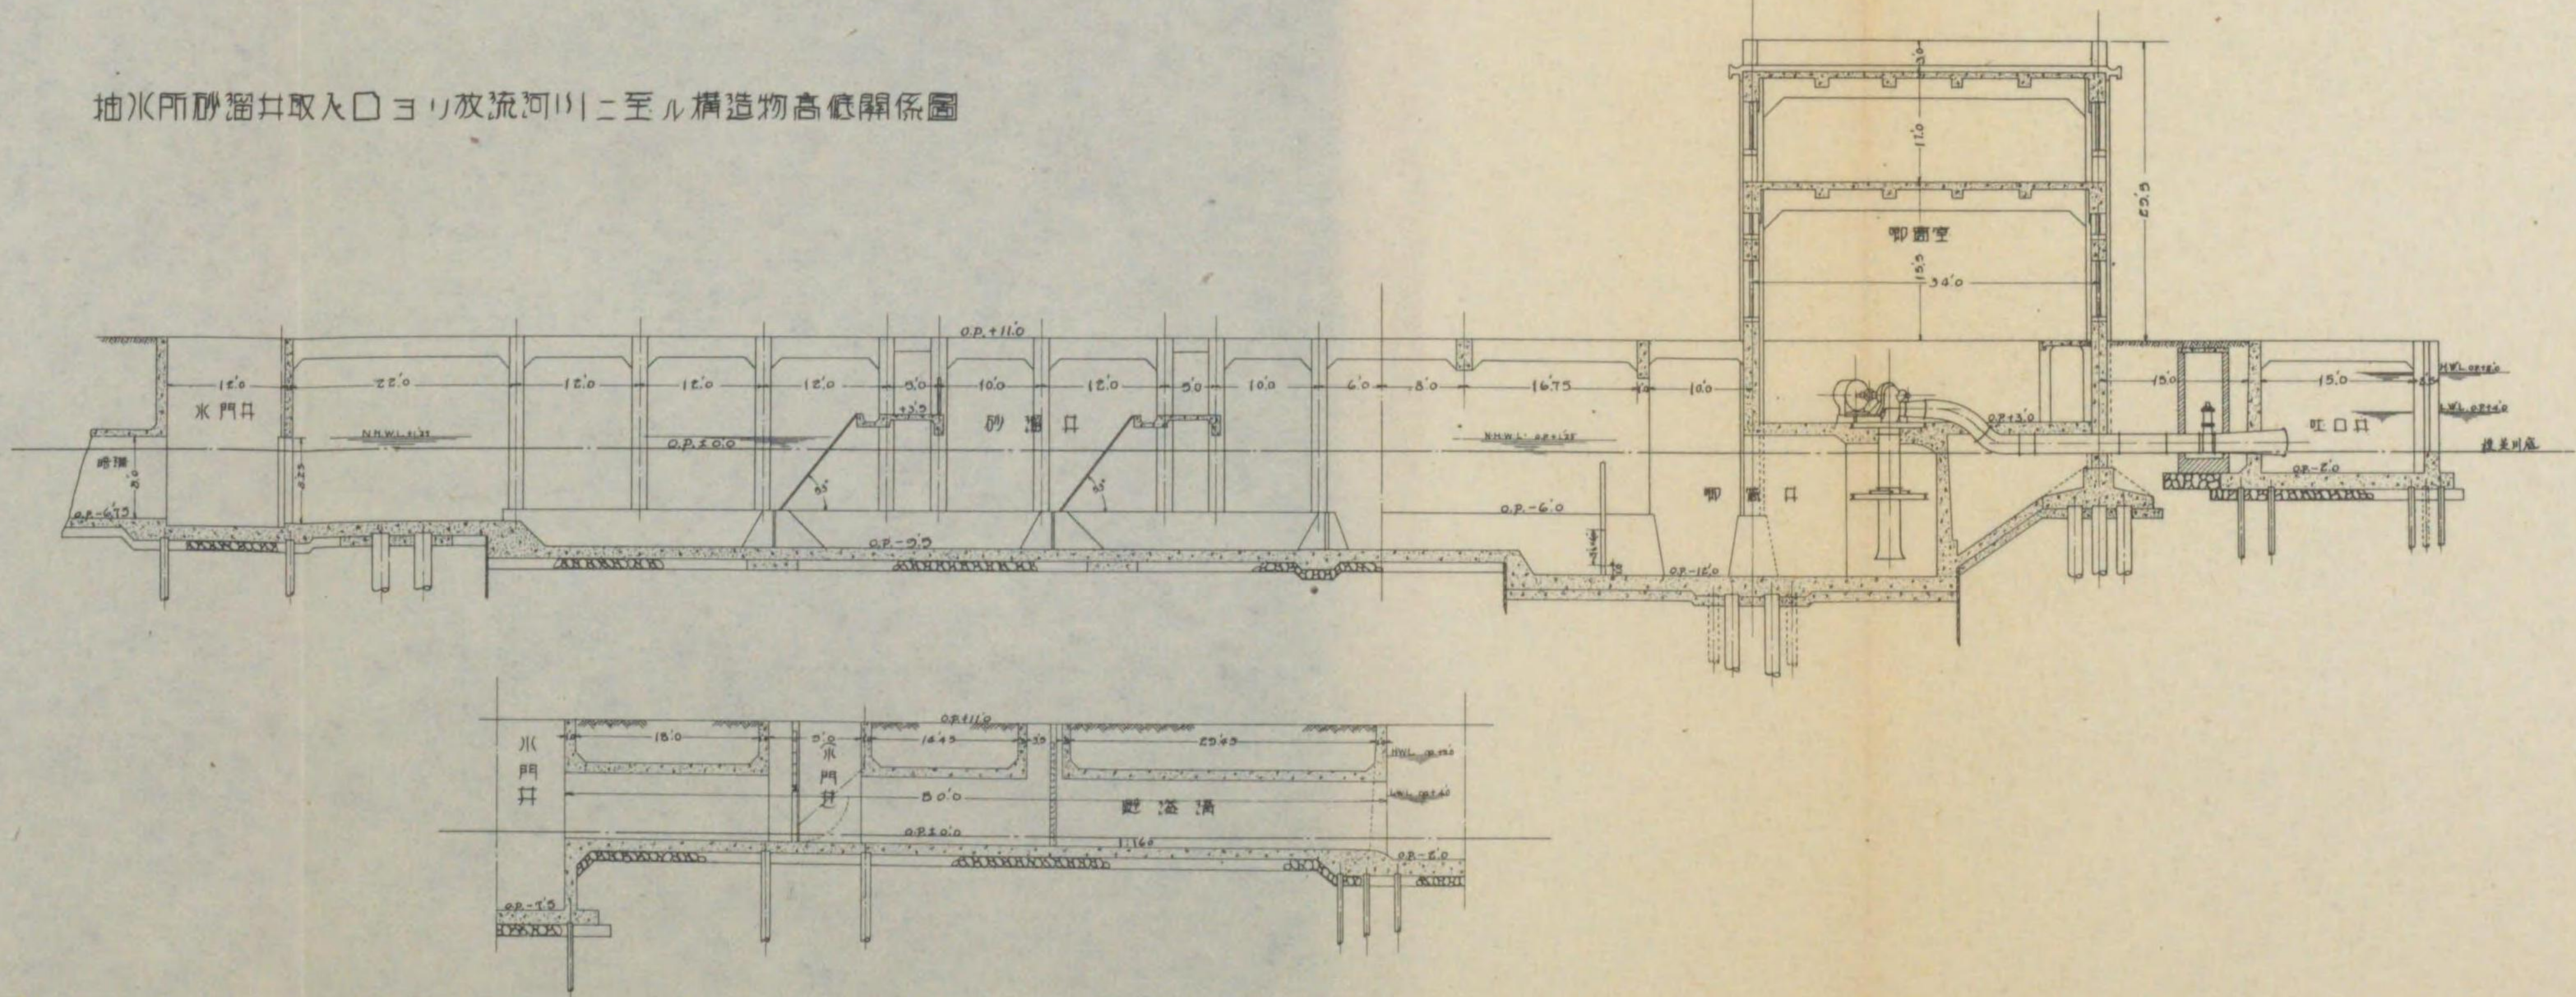




727  
83

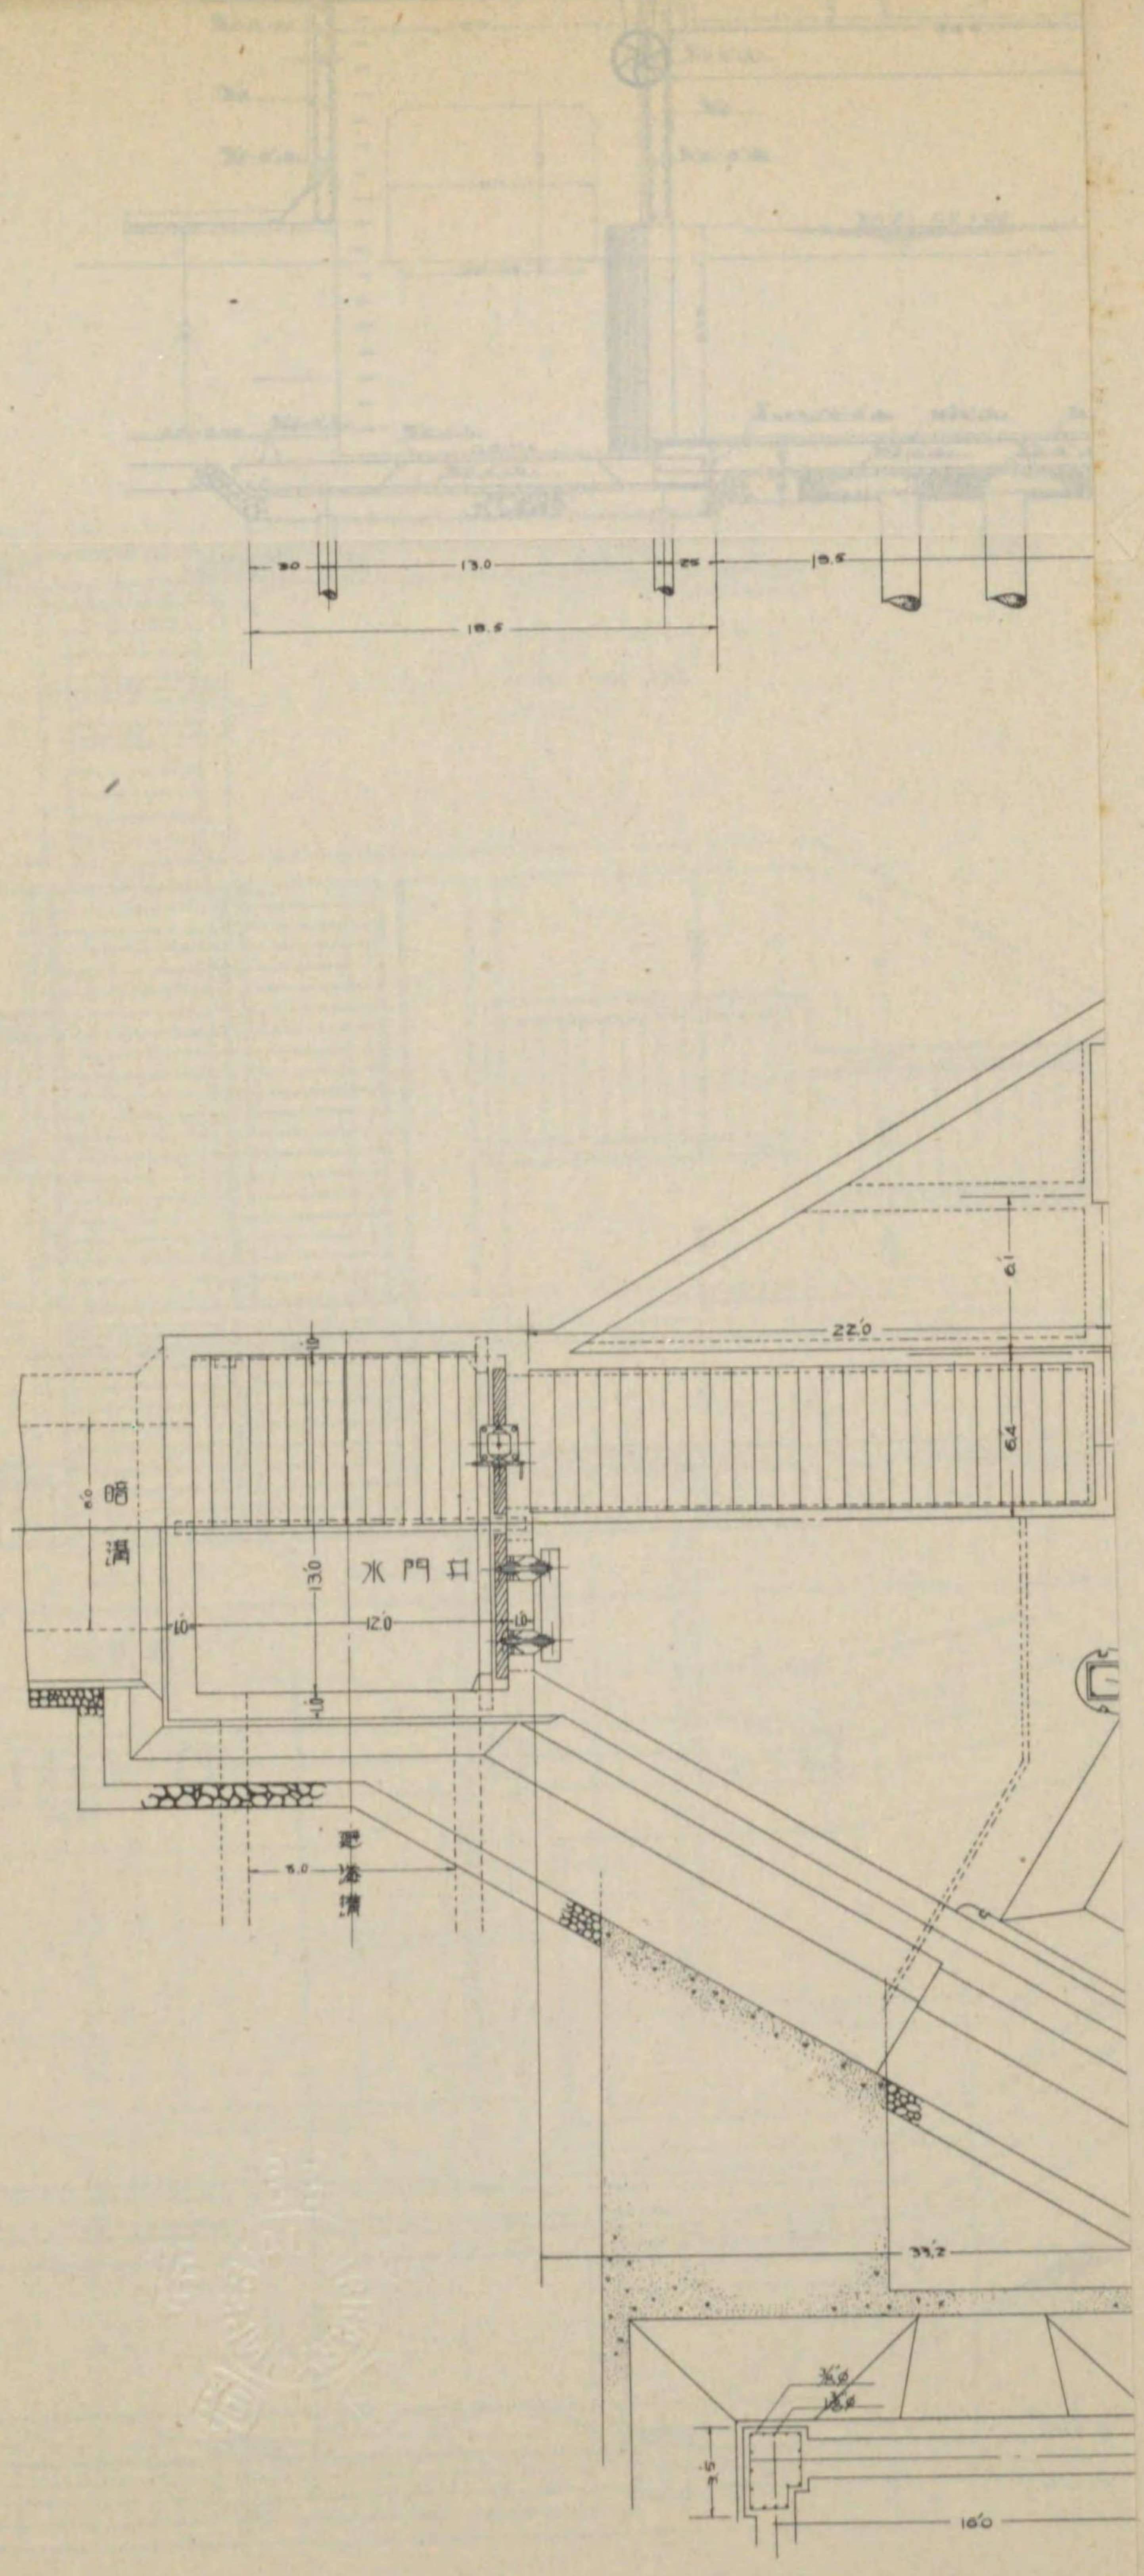



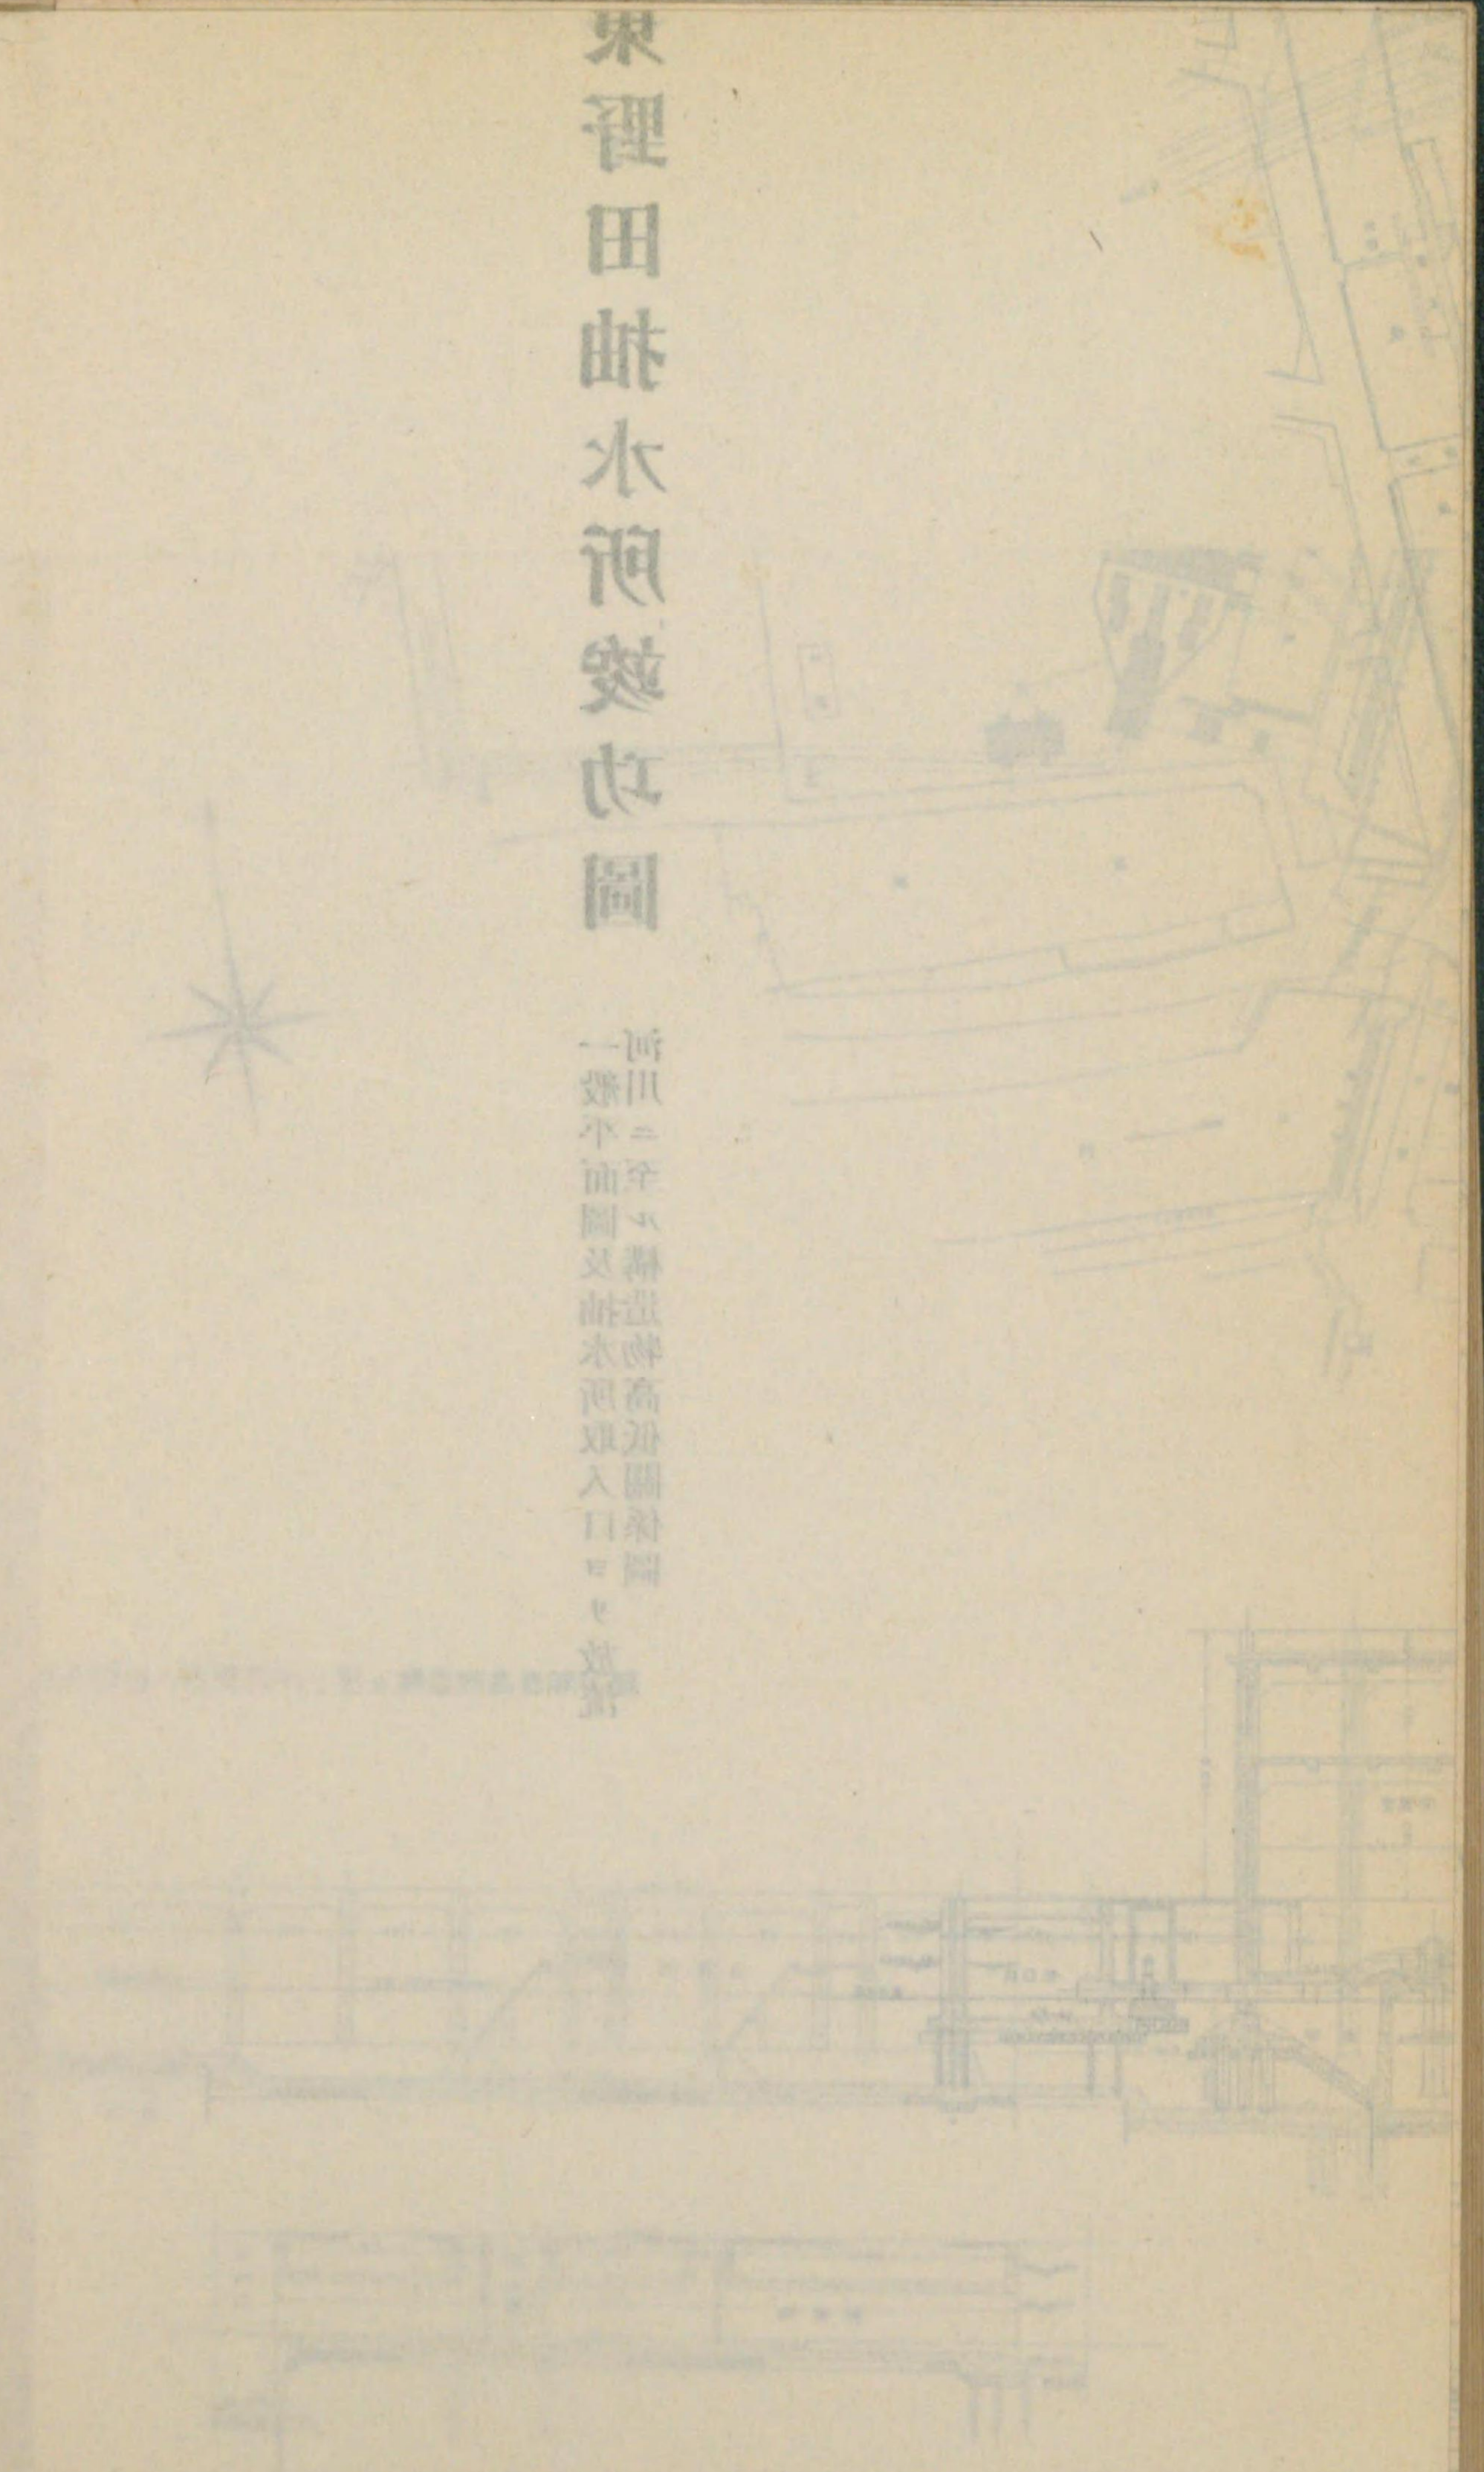





23 東野田抽水所竣工圖

砂溜井 唧筒井及唧筒室之圖

砂溜井縱断面

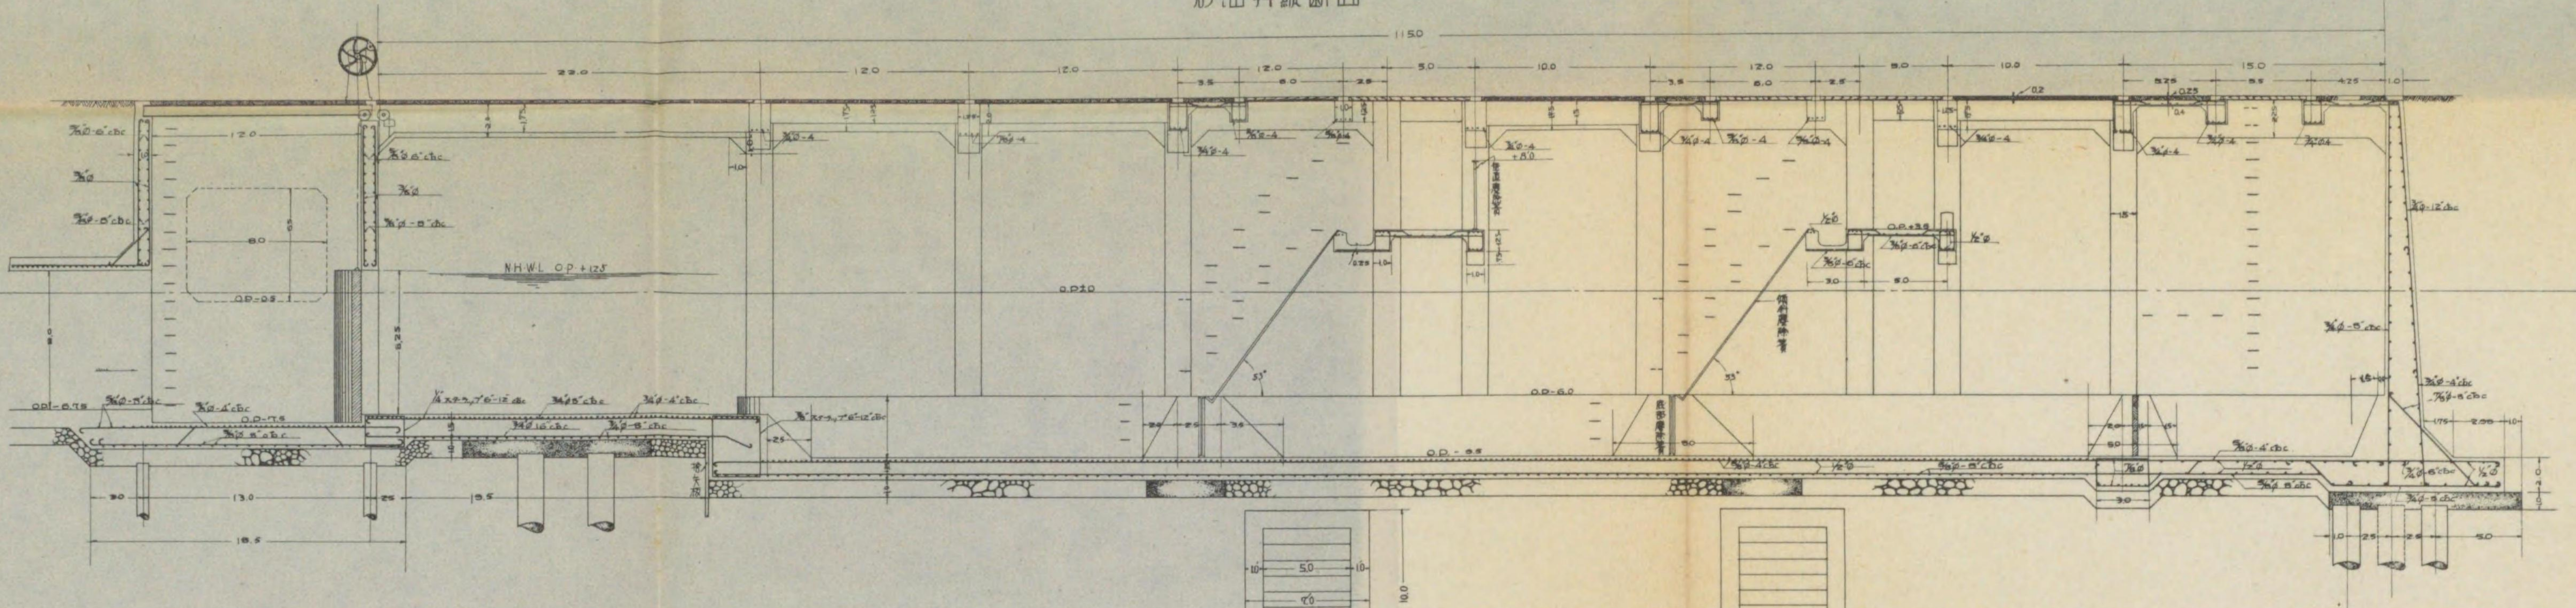

全上平面

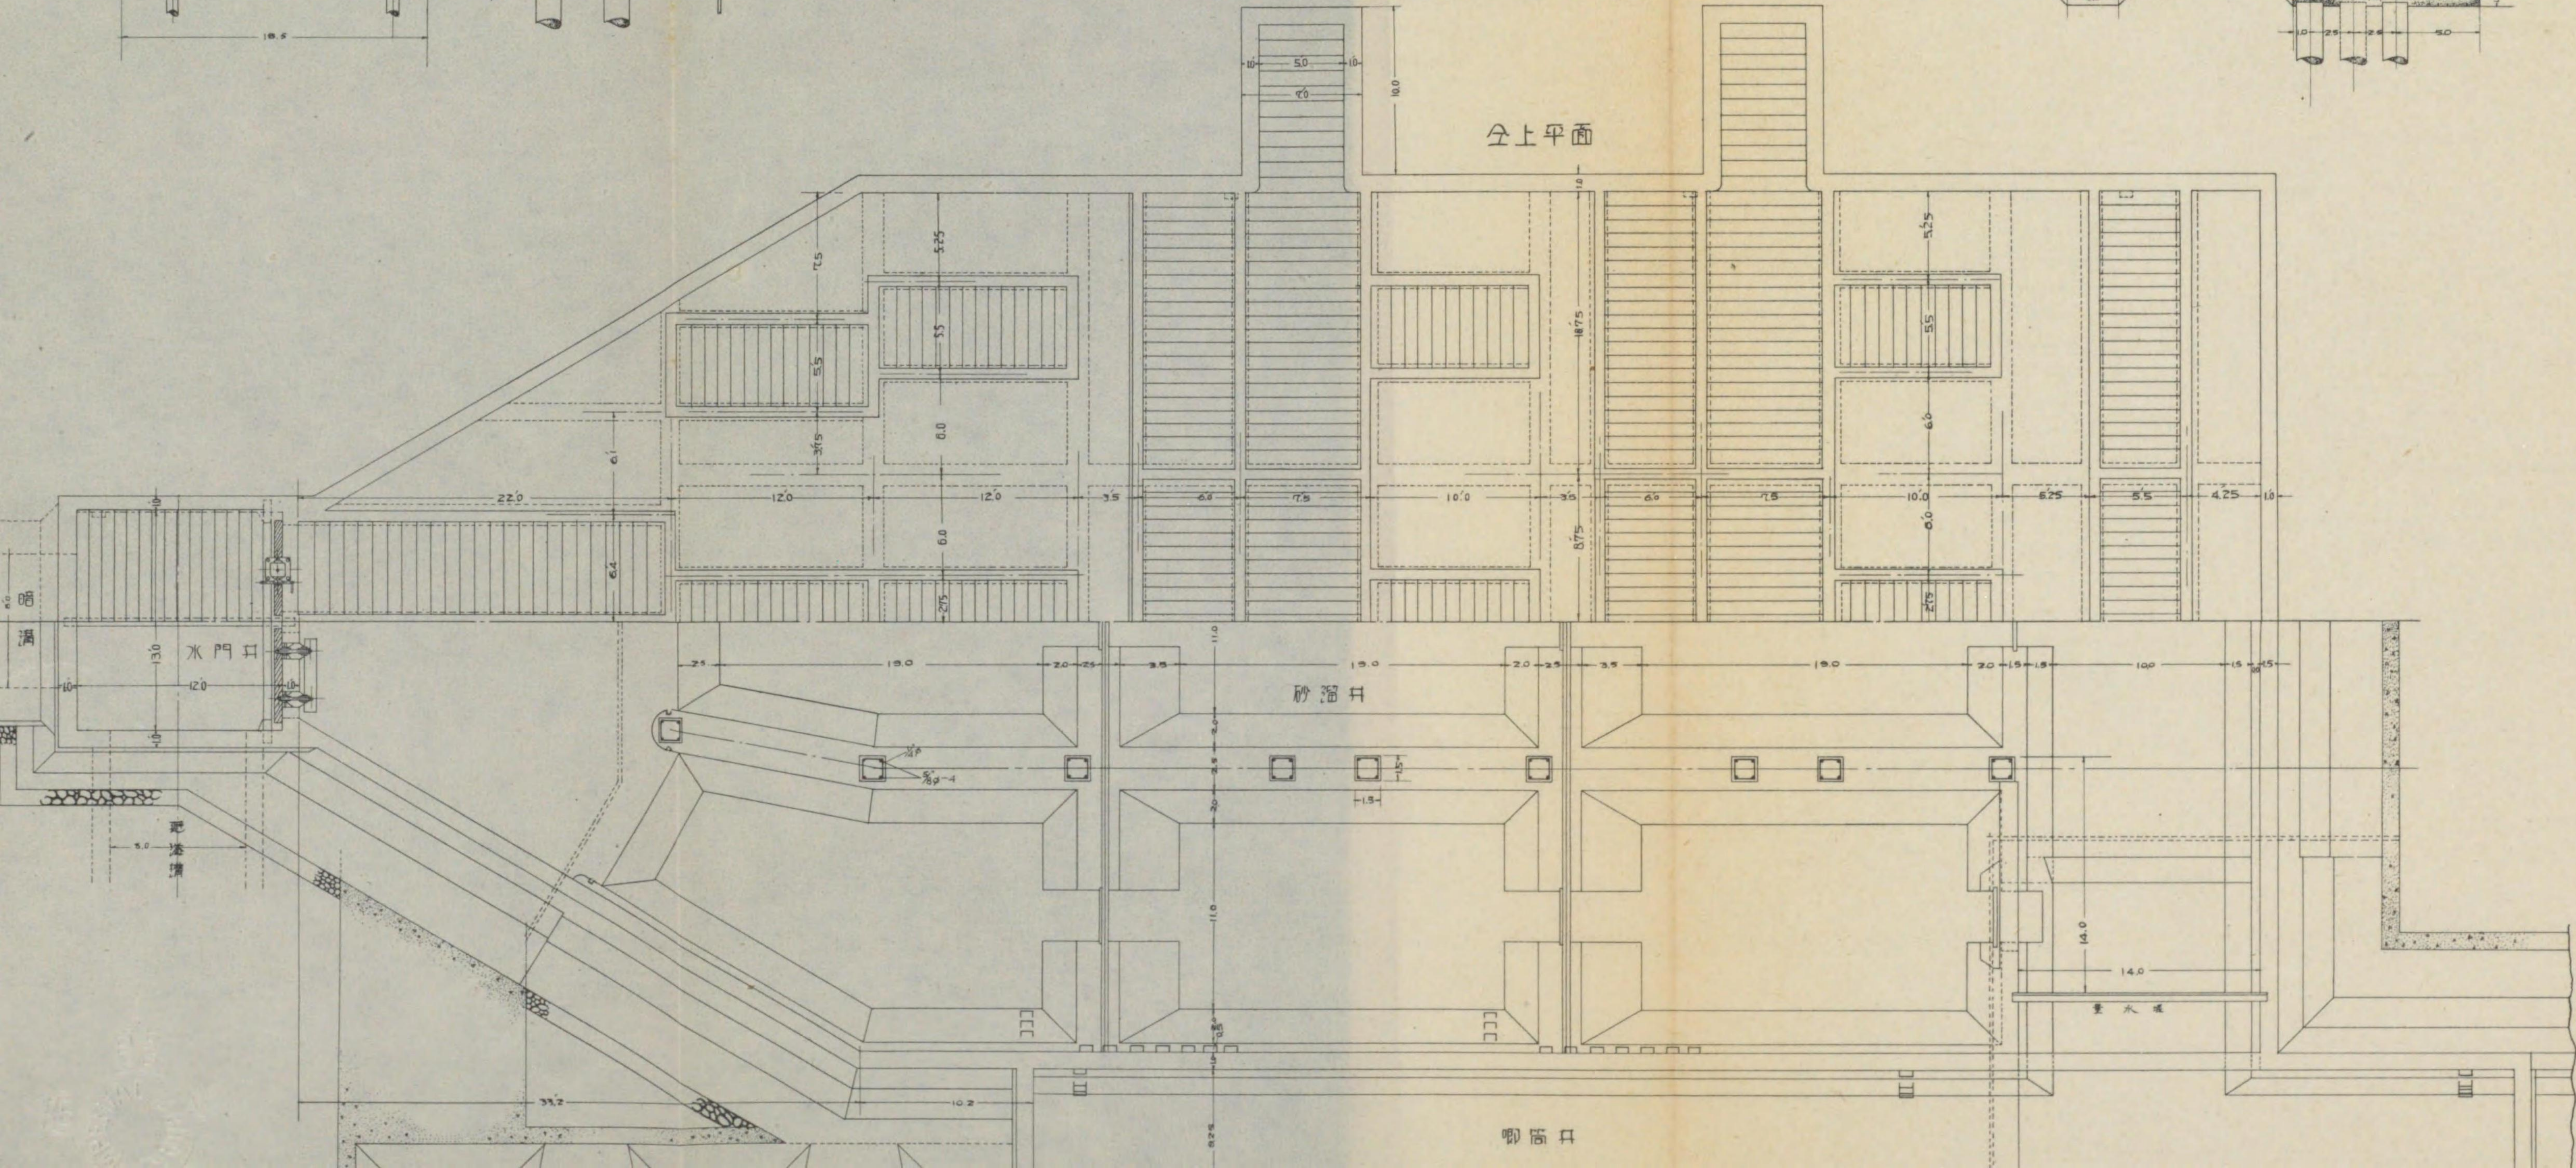

唧筒井









# 23 東野田抽水所竣工圖


砂溜井 唧筒井及唧筒室之圖

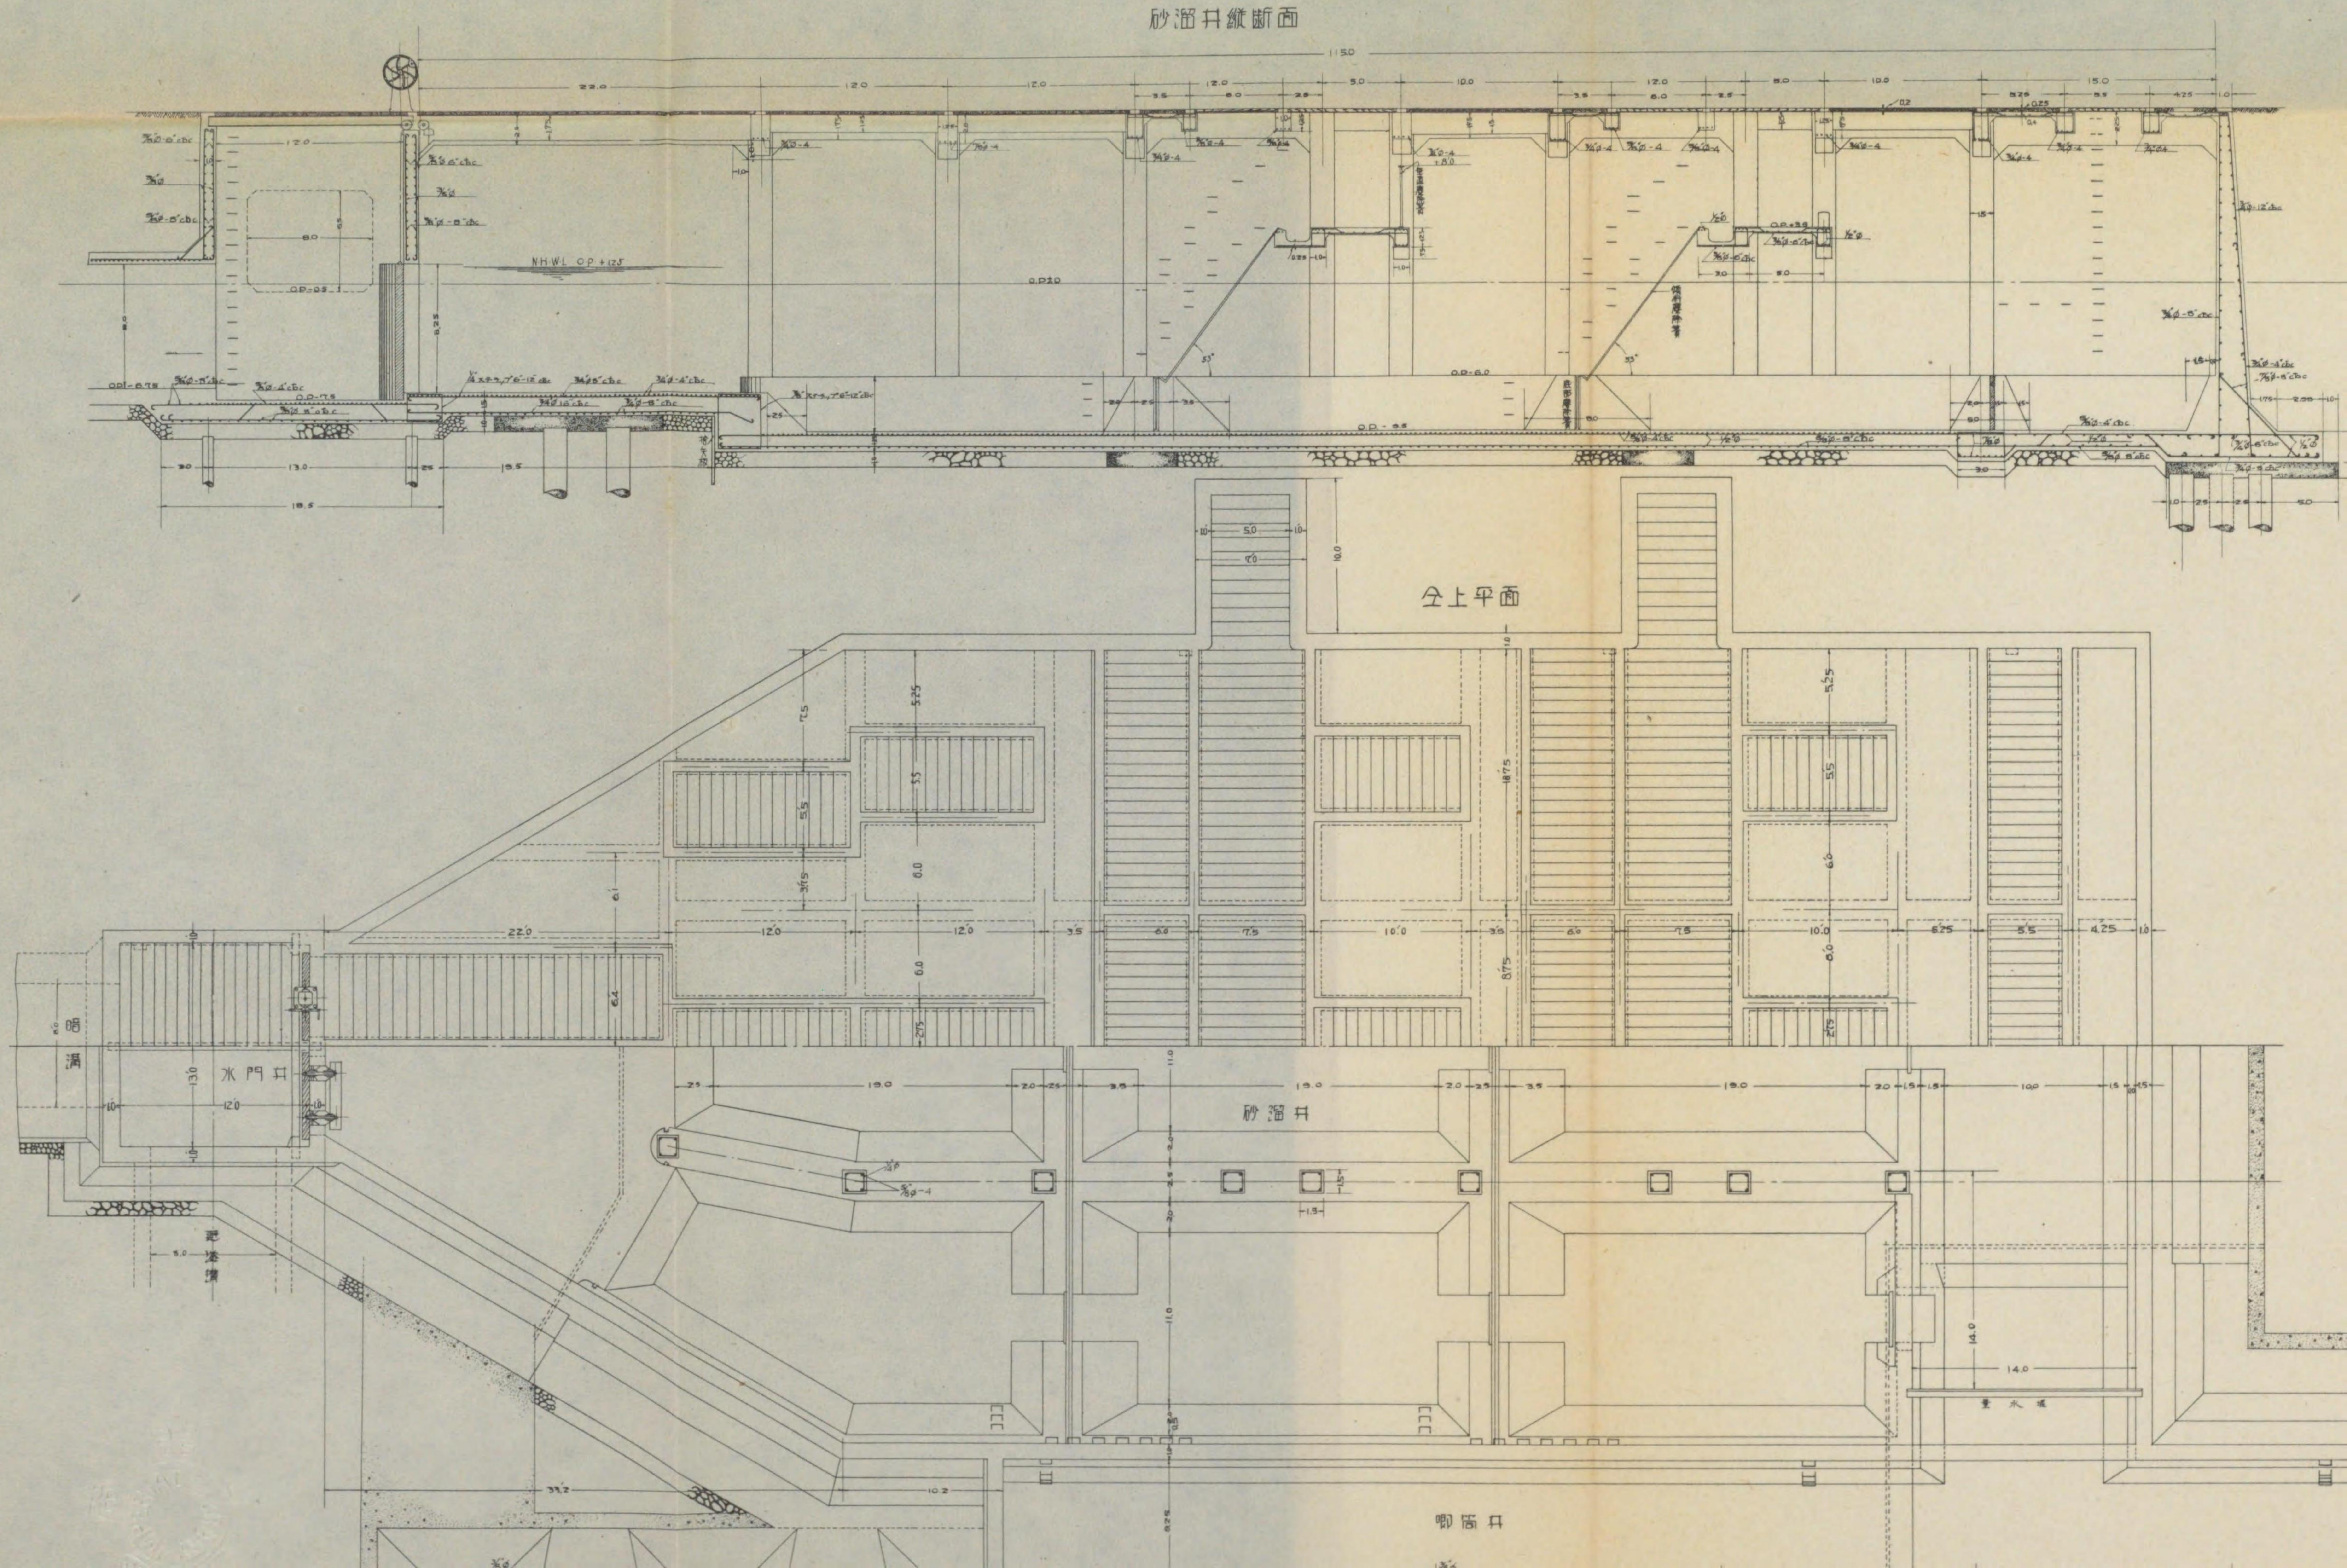





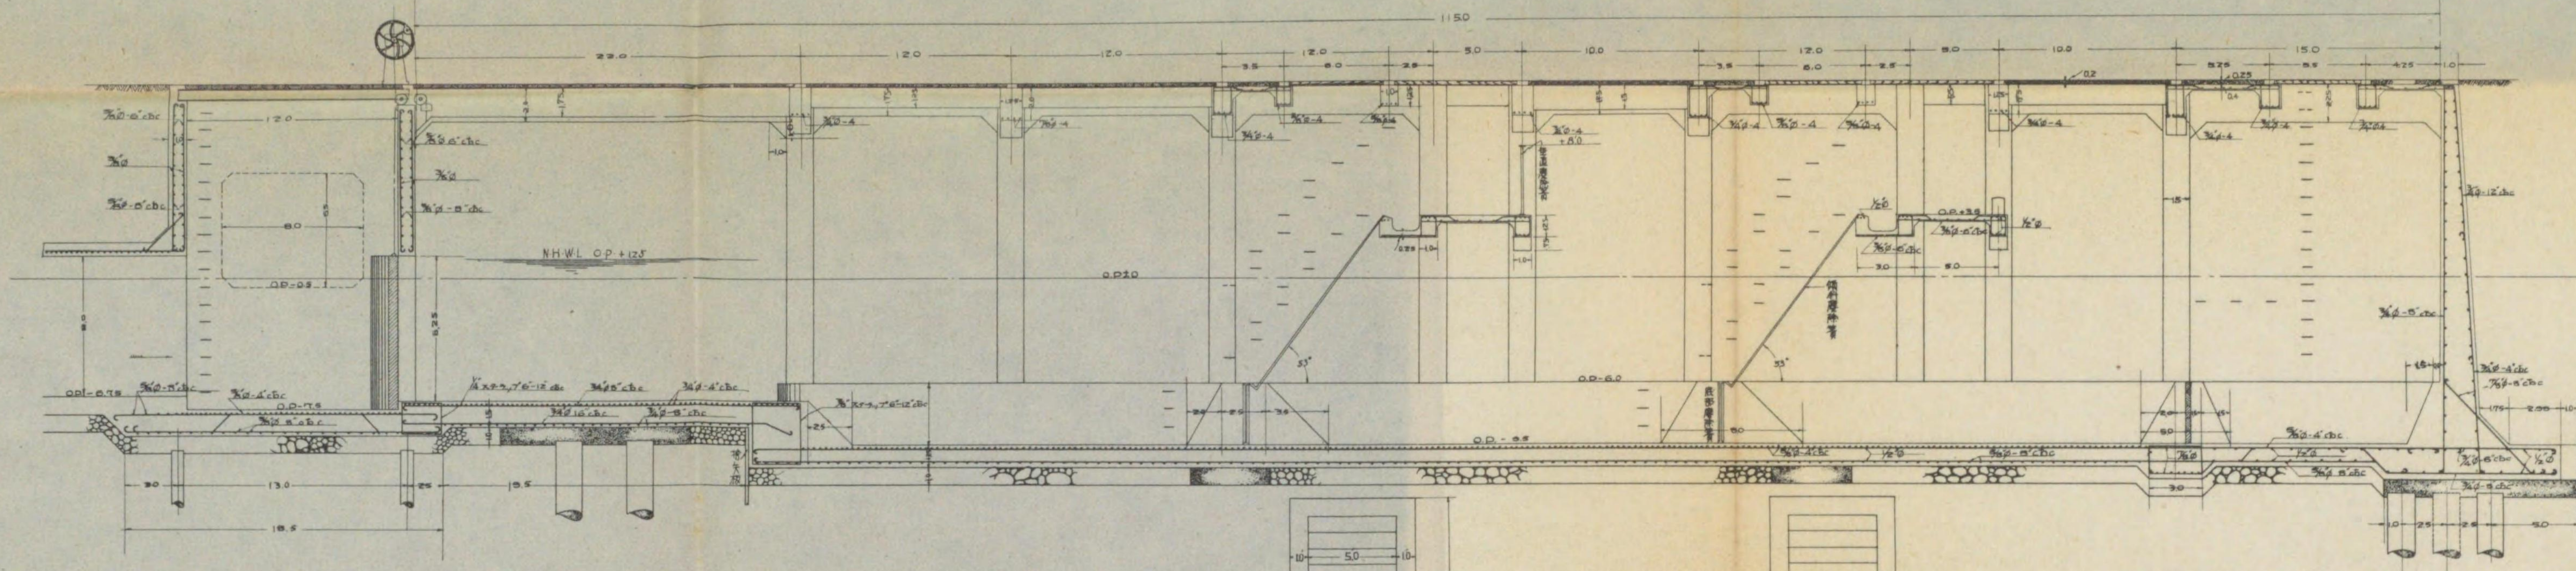

全上平面

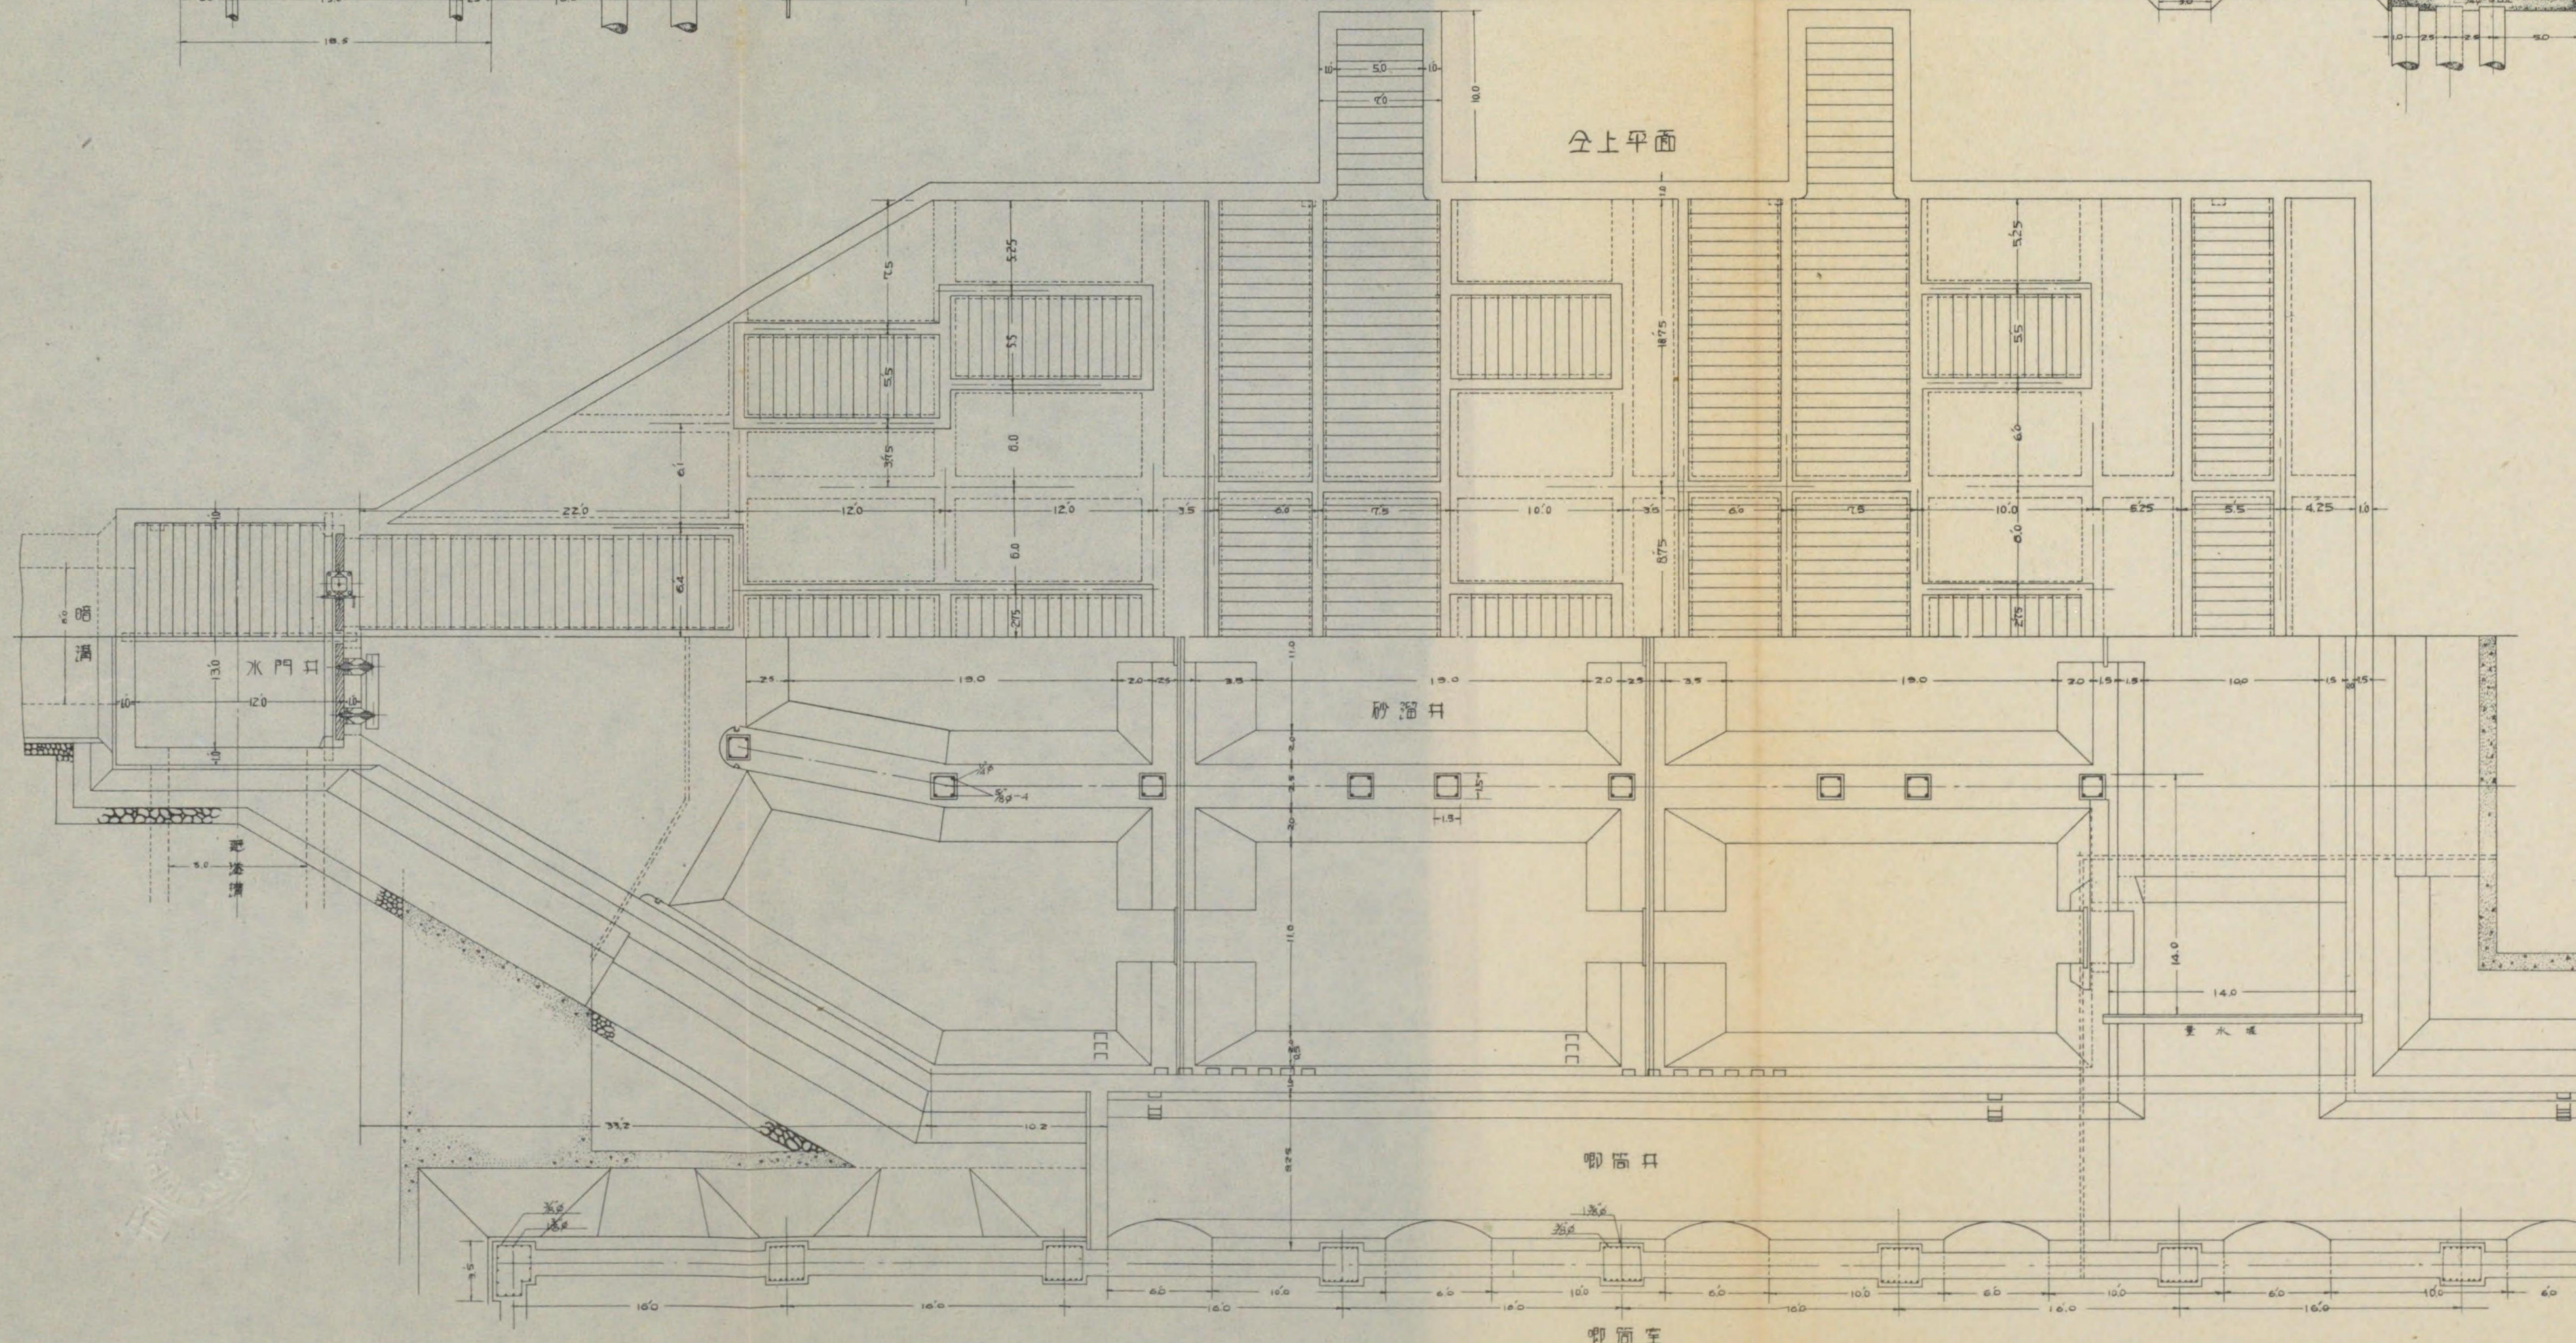



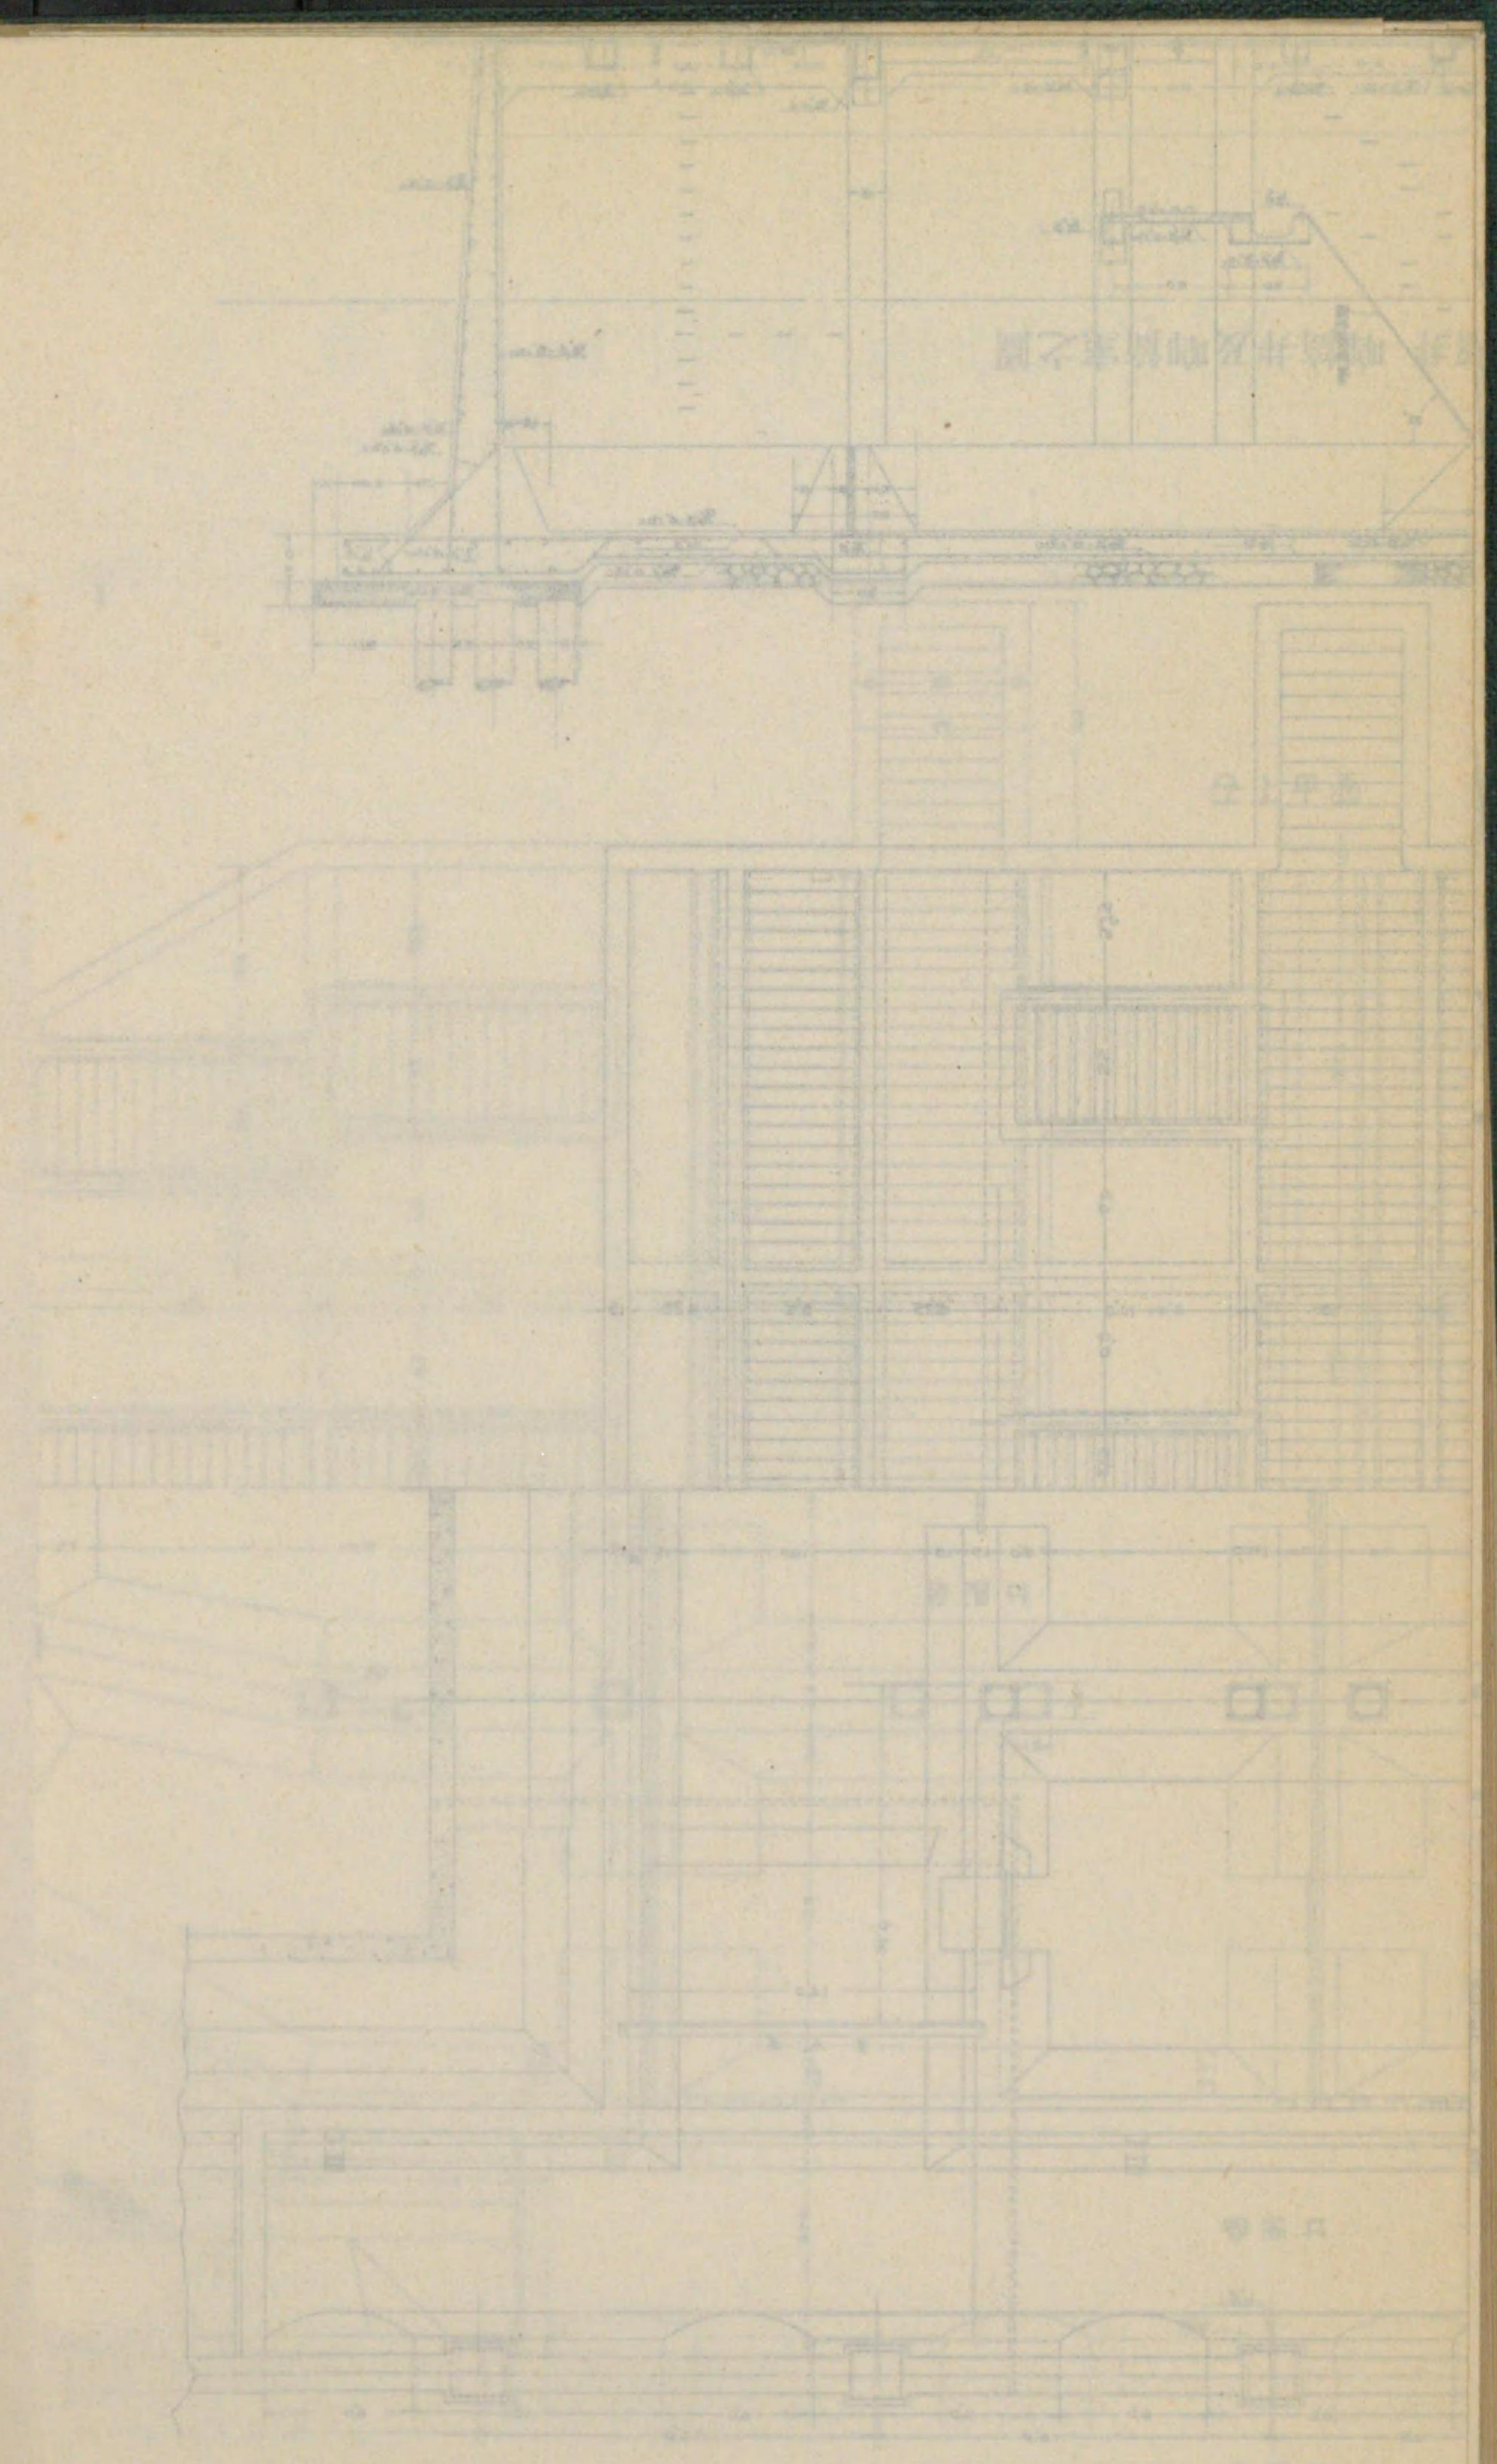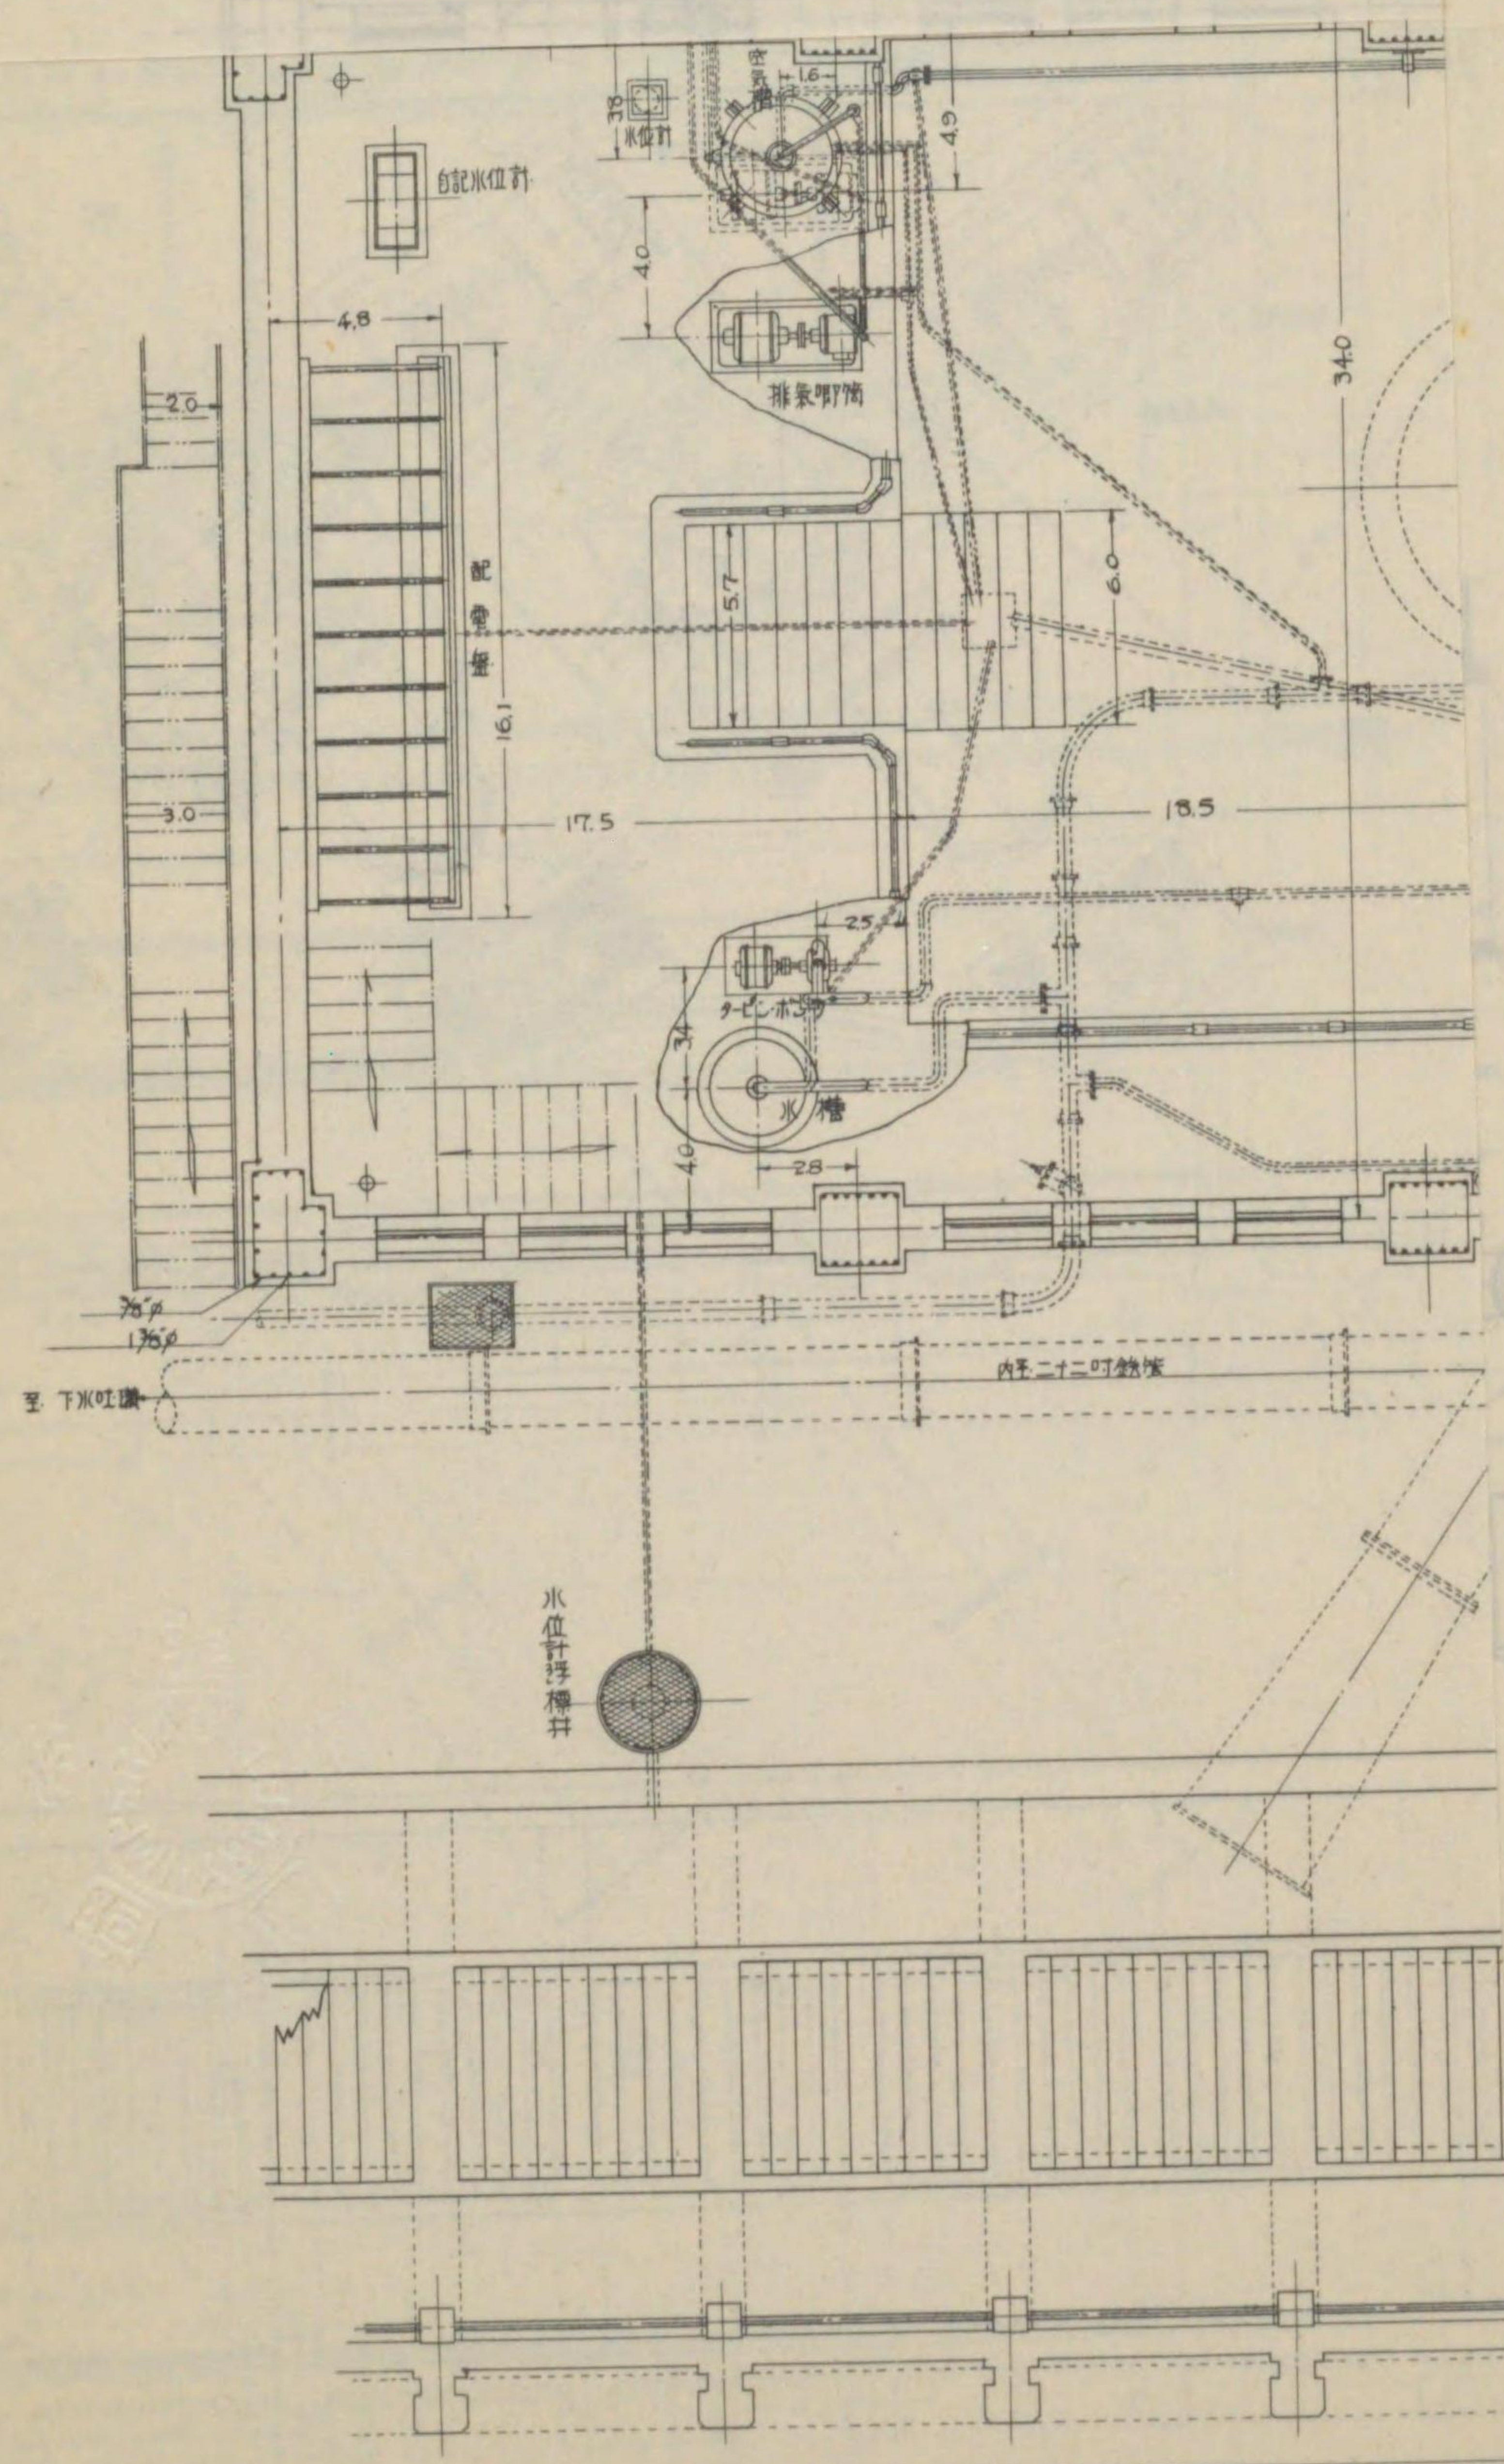












24 東野田抽水所竣工圖



唧筒井 唧筒室及吐口井平面圖

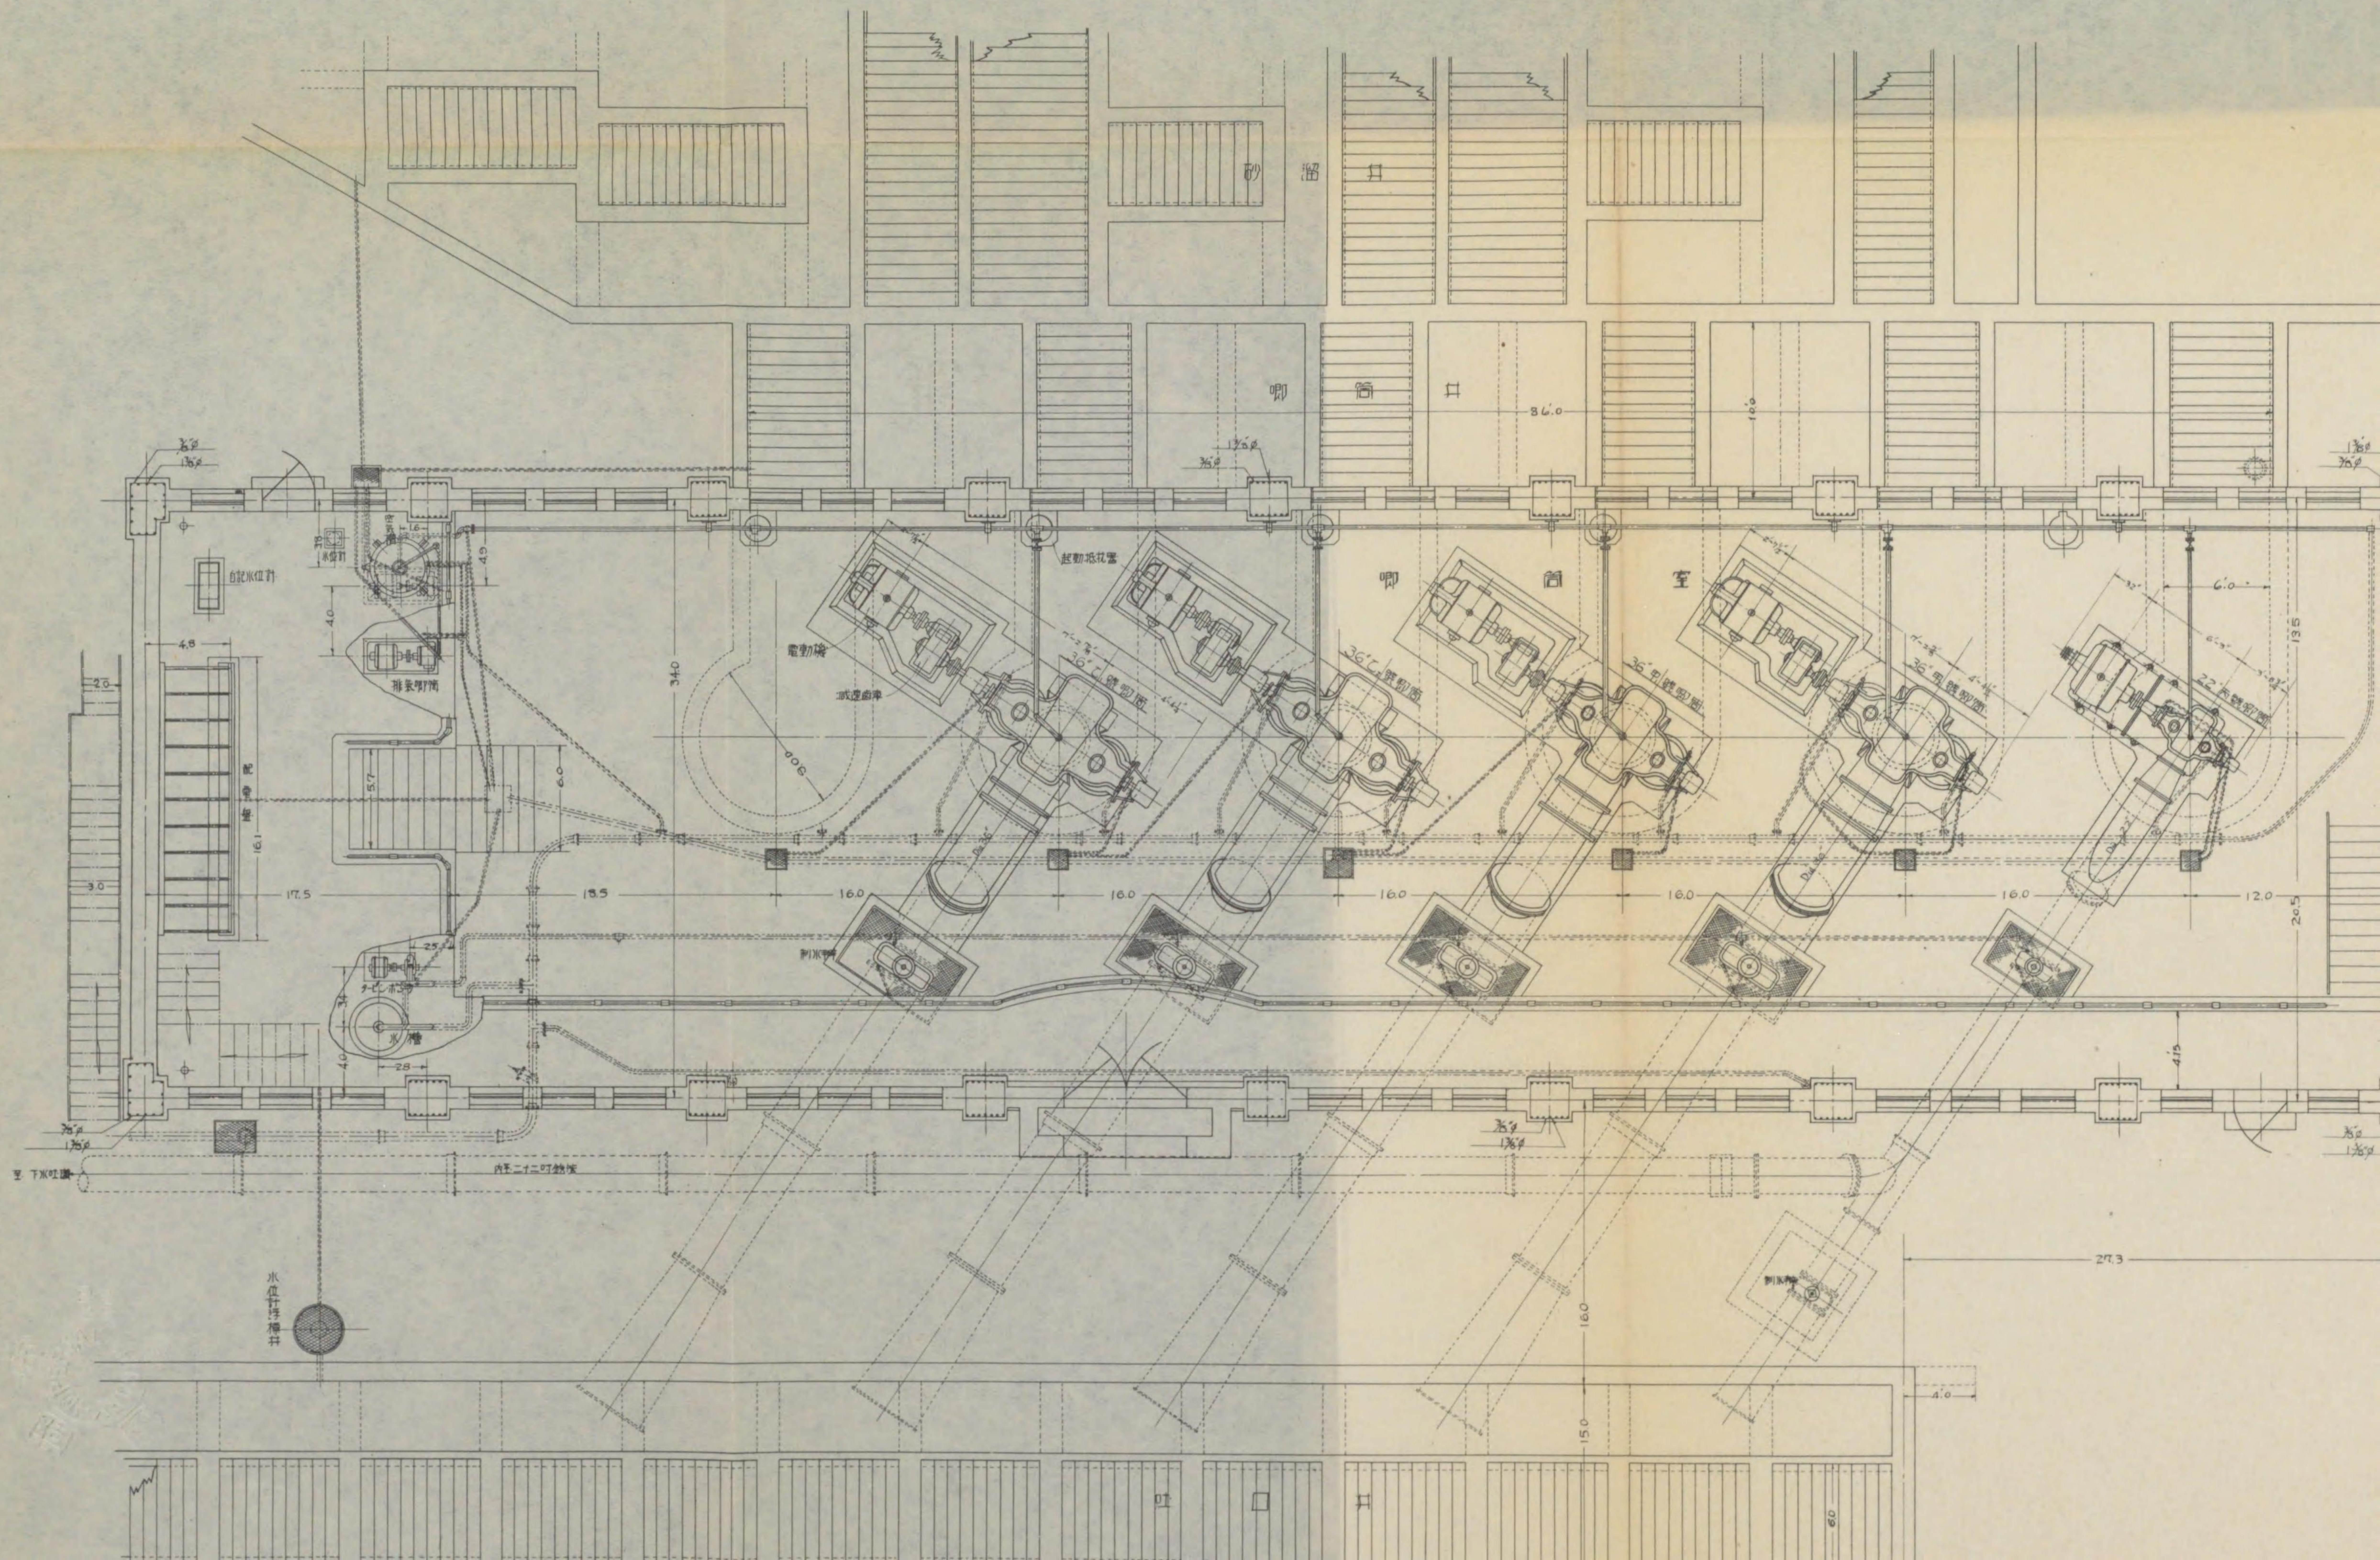








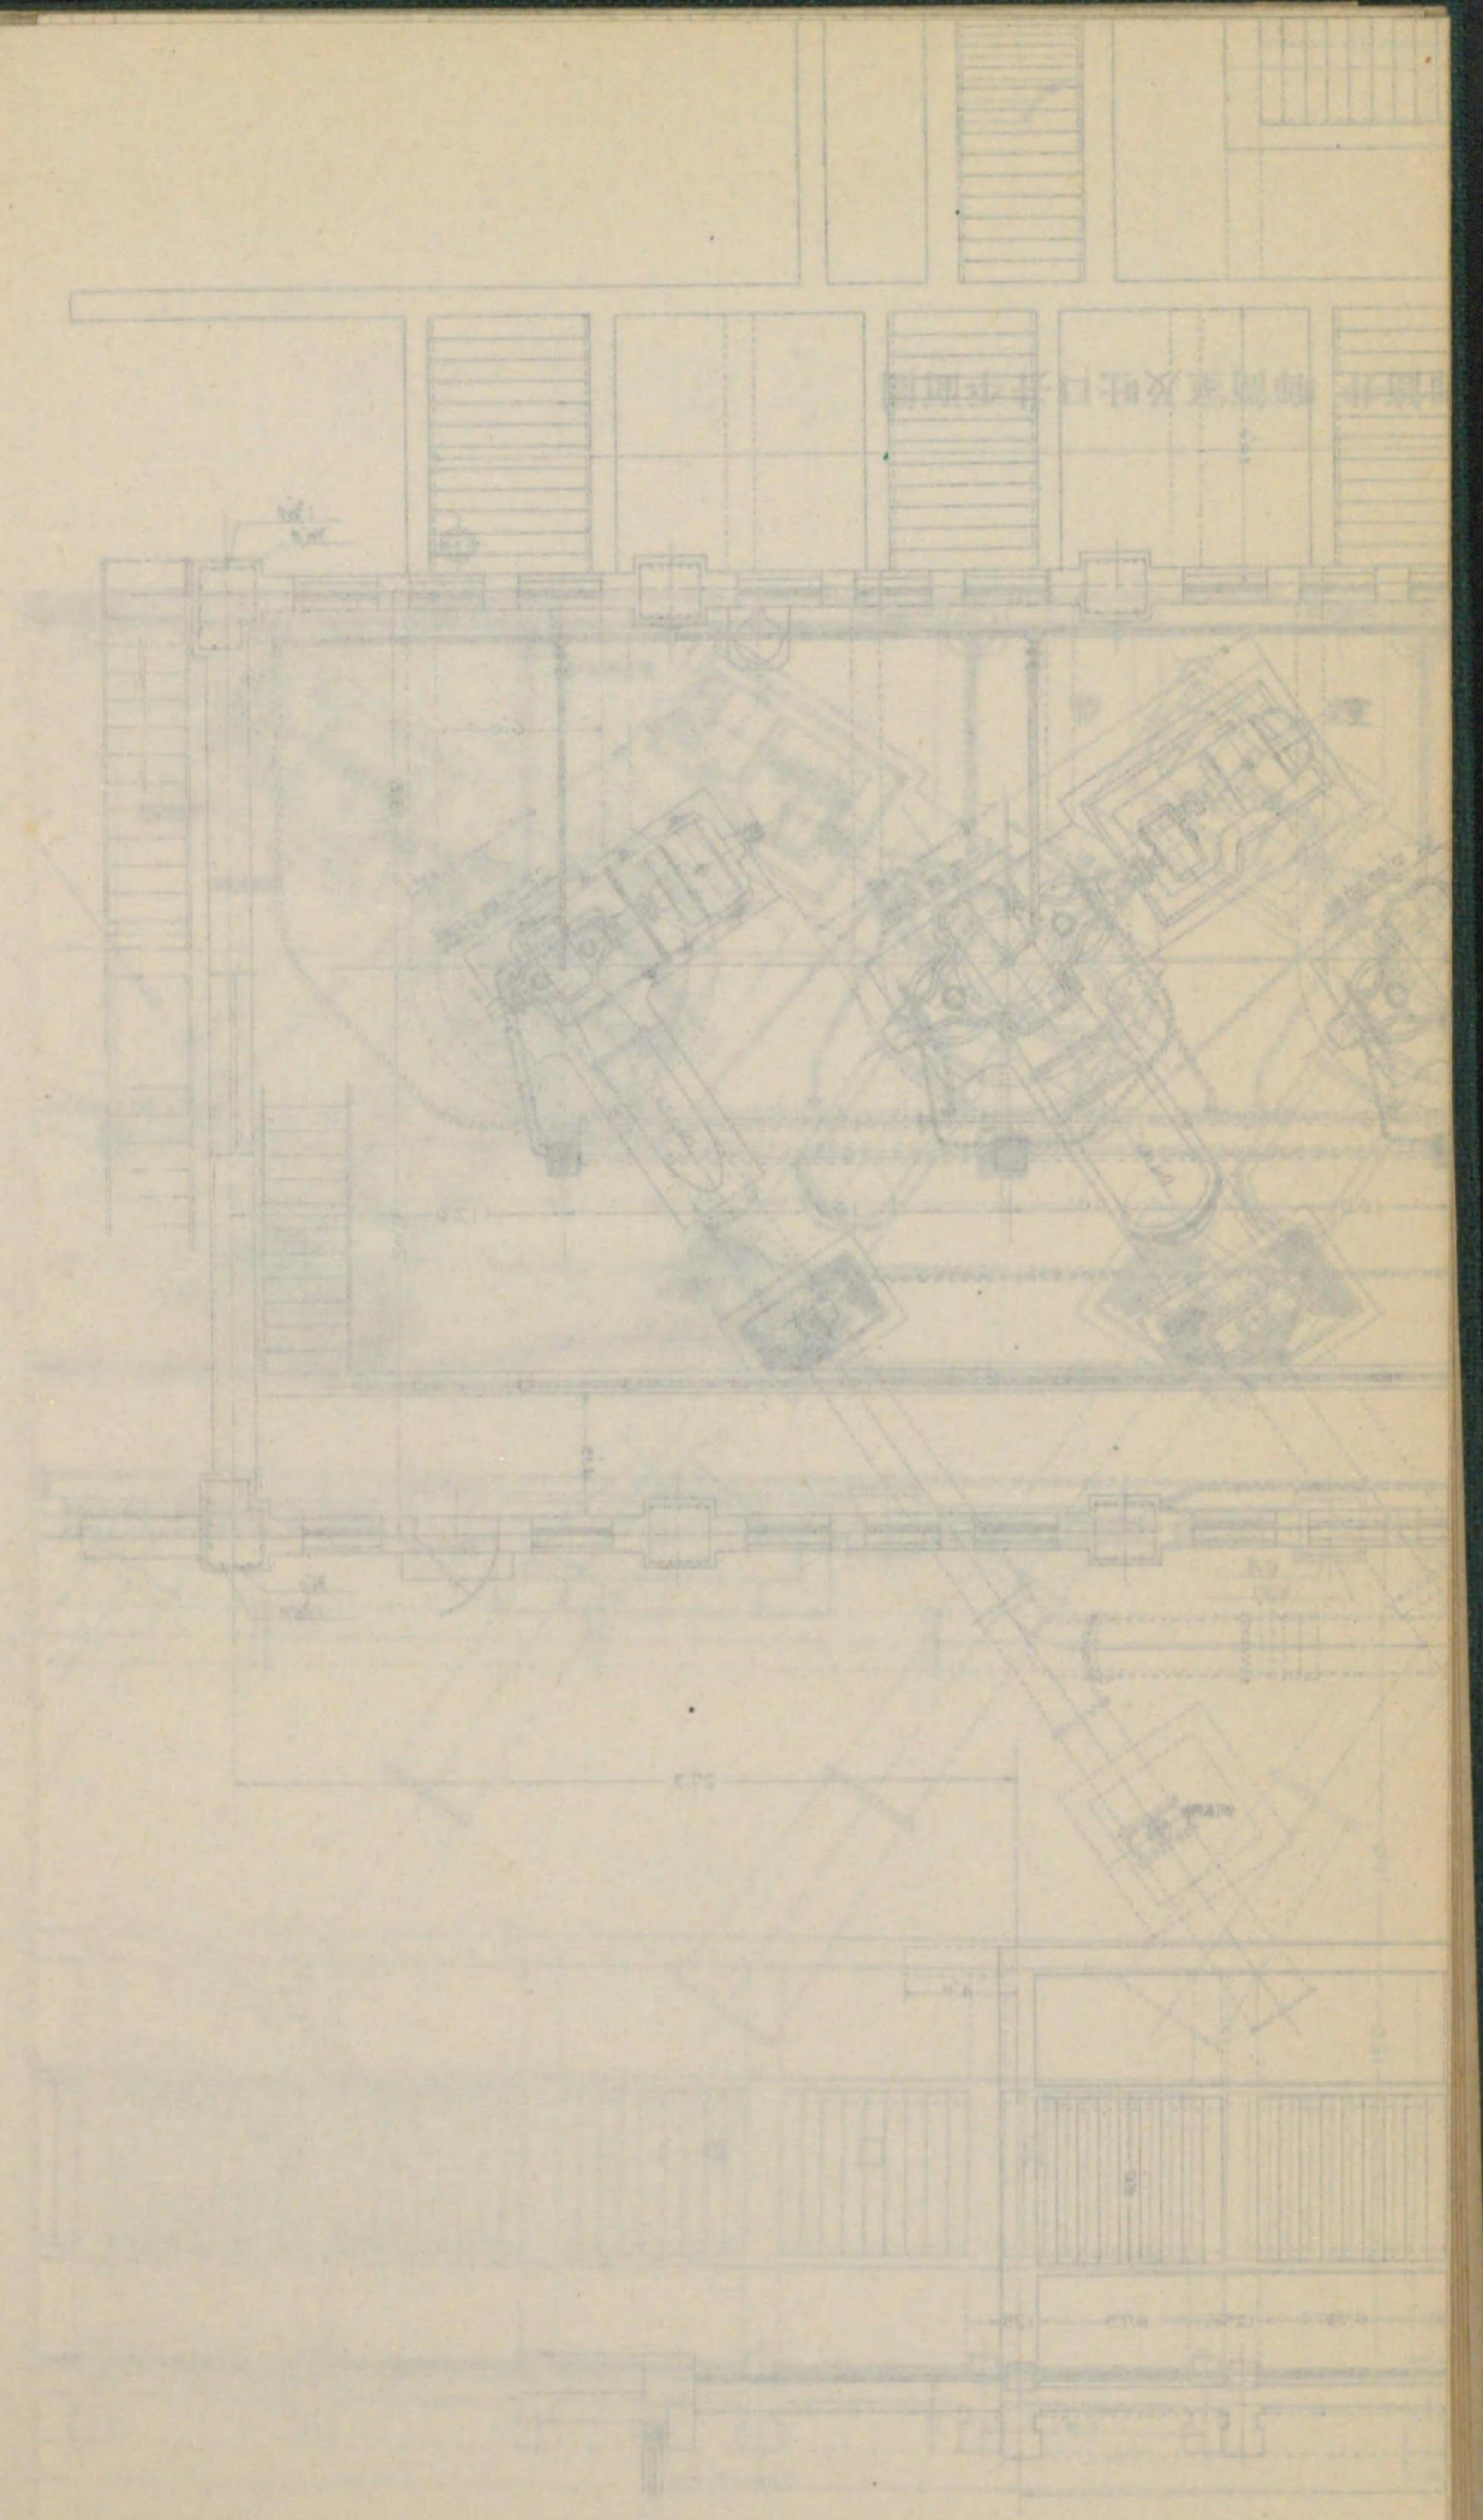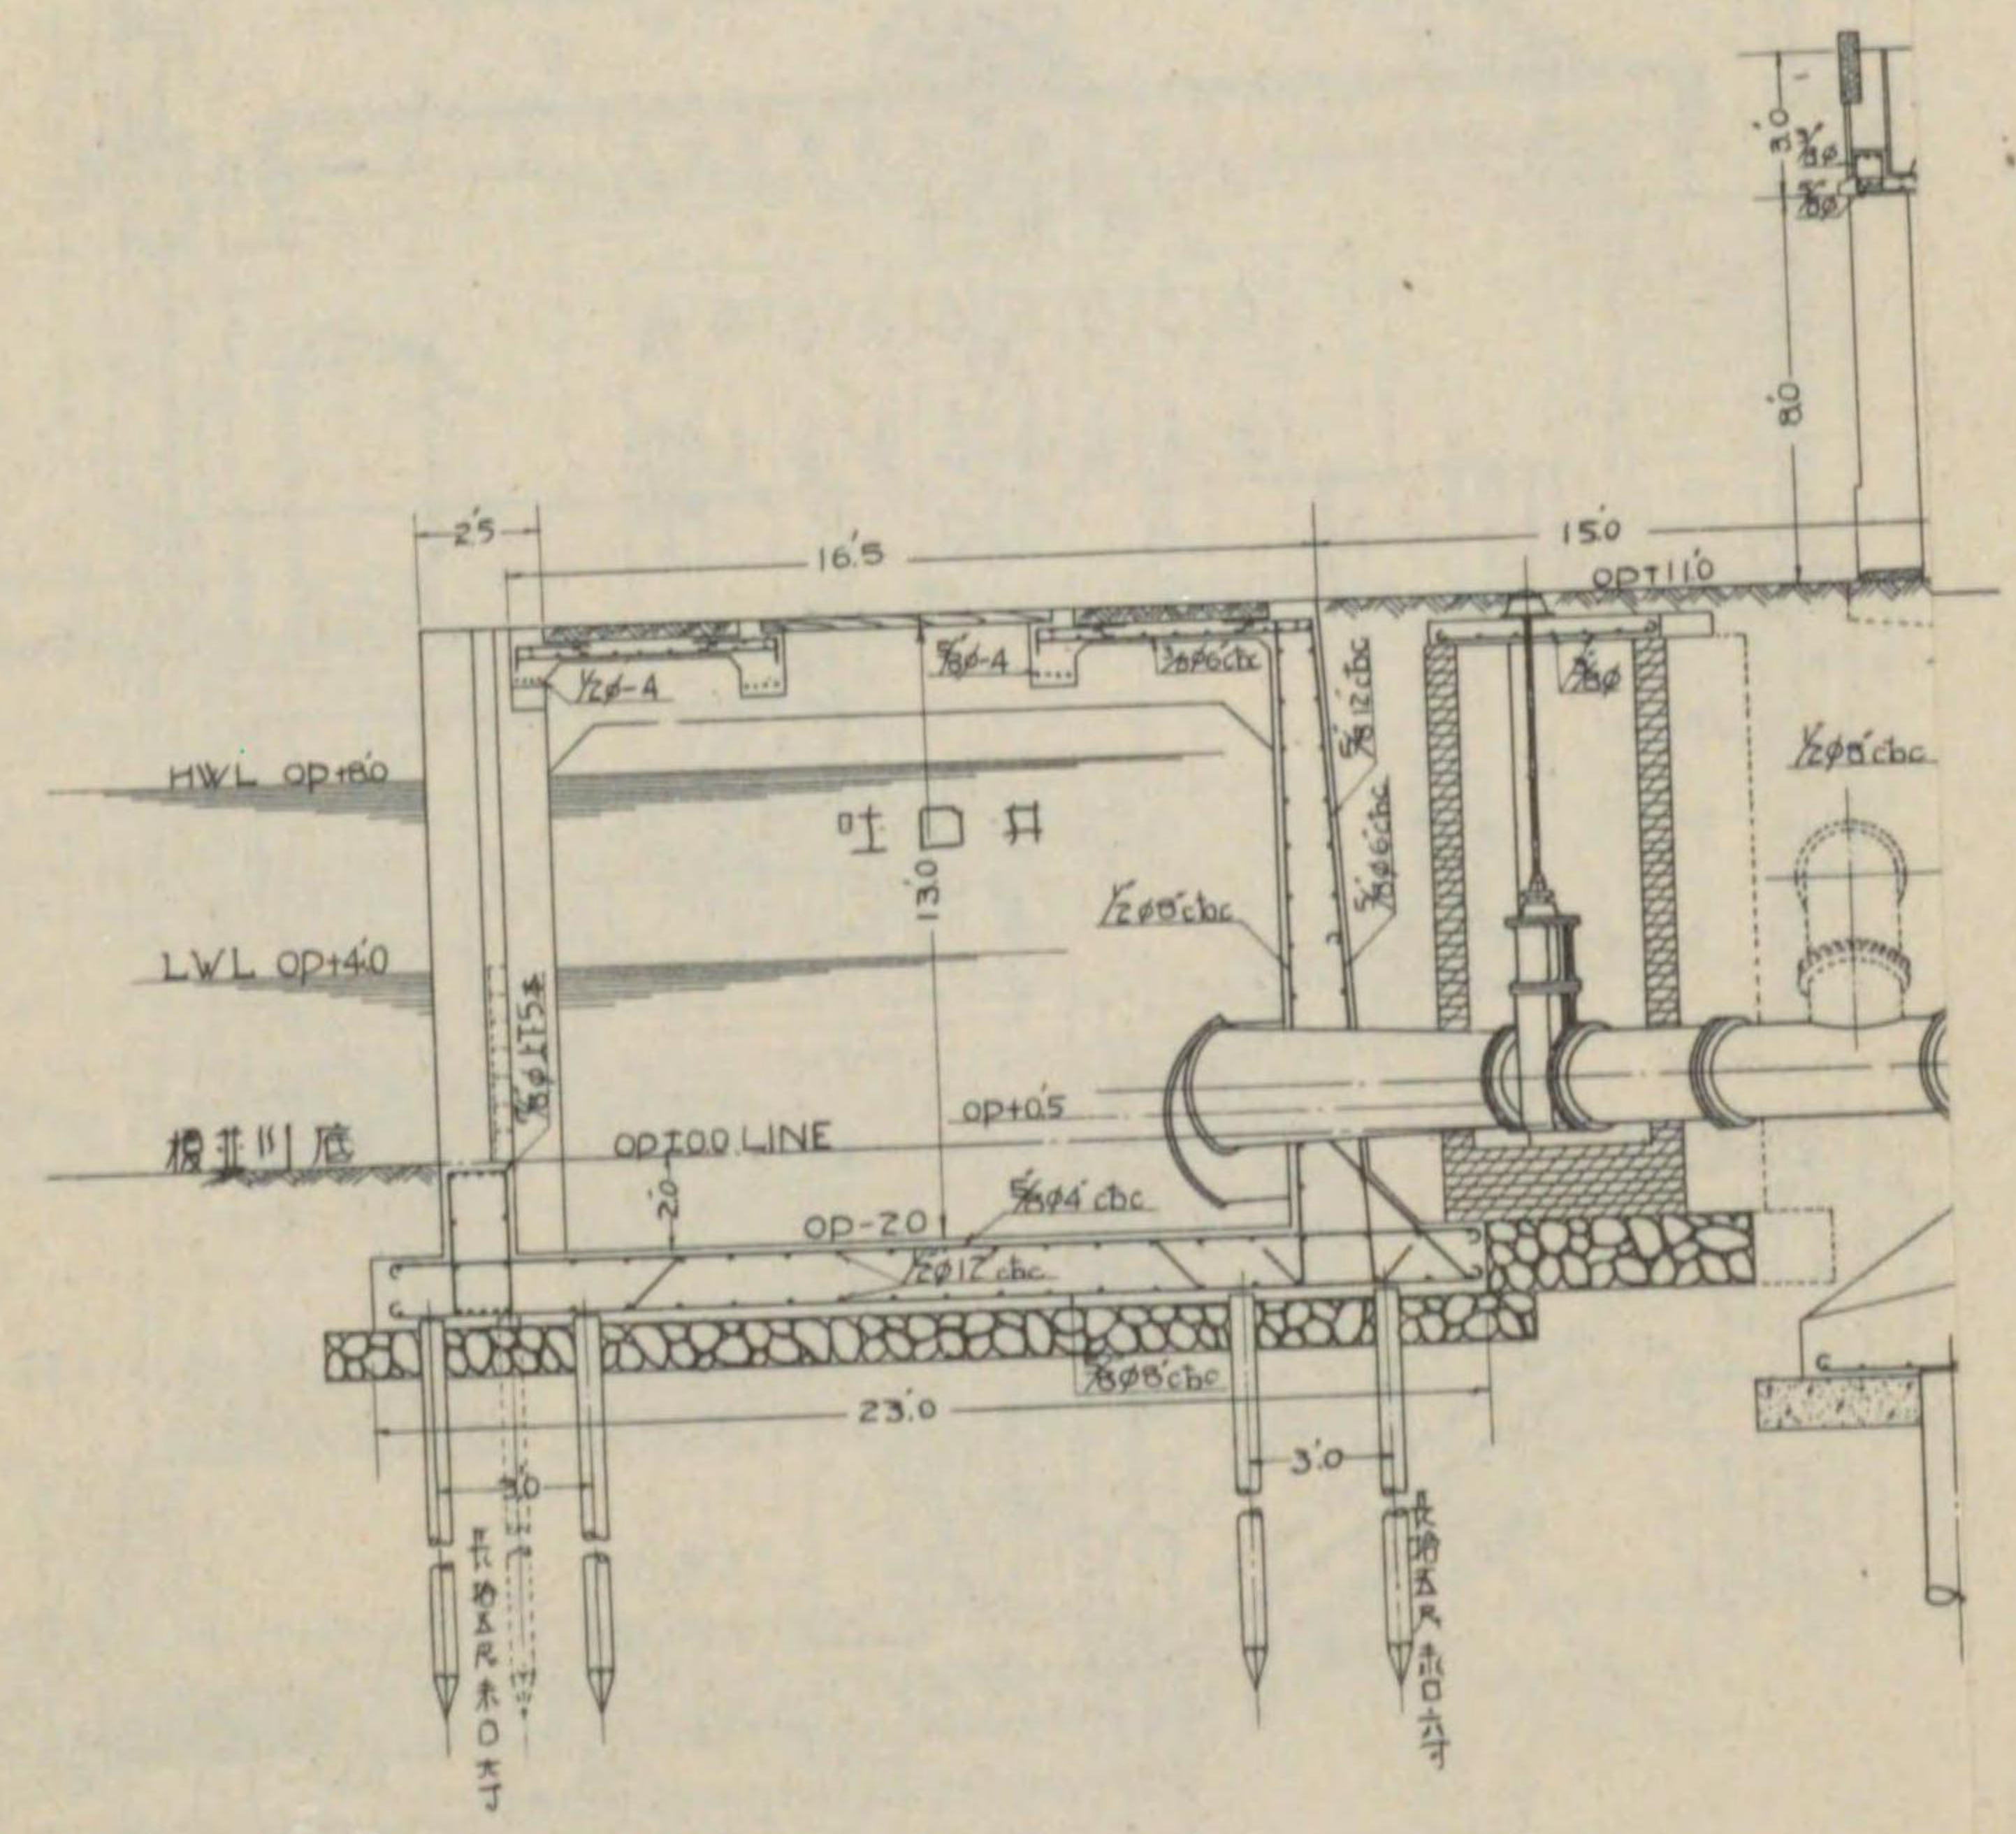




25 東野田抽水所竣工圖

唧筒井 唧筒室及吐口井斷面圖

 




 










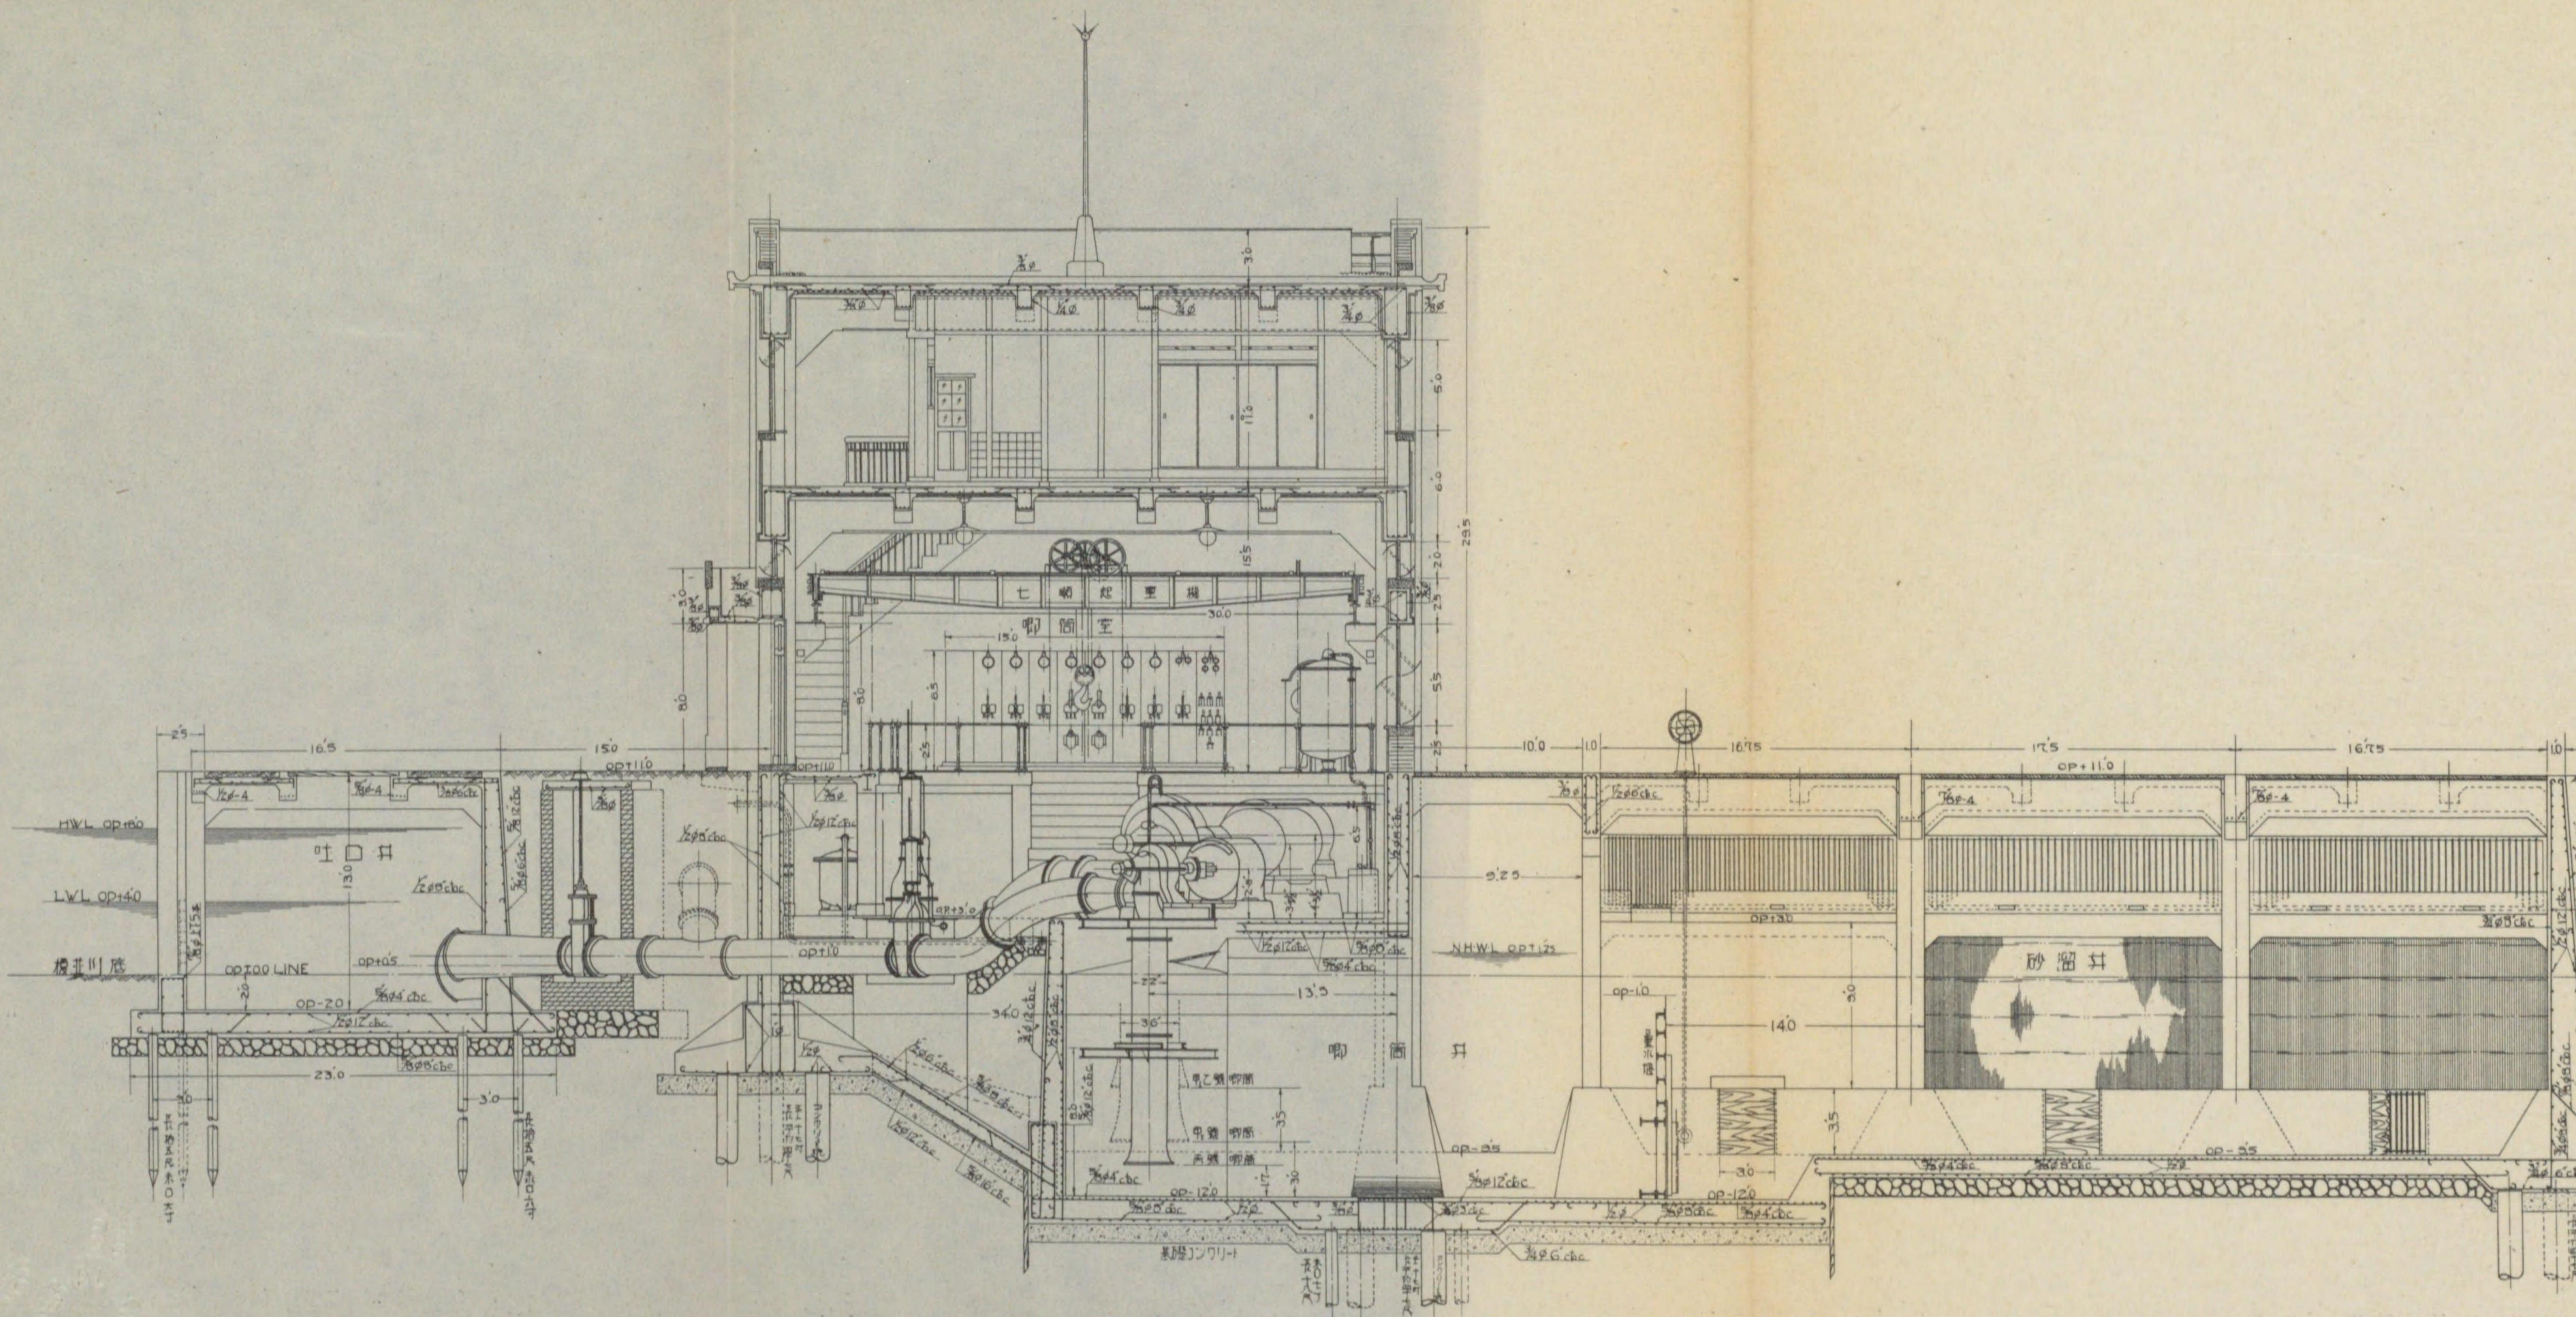




727  
83

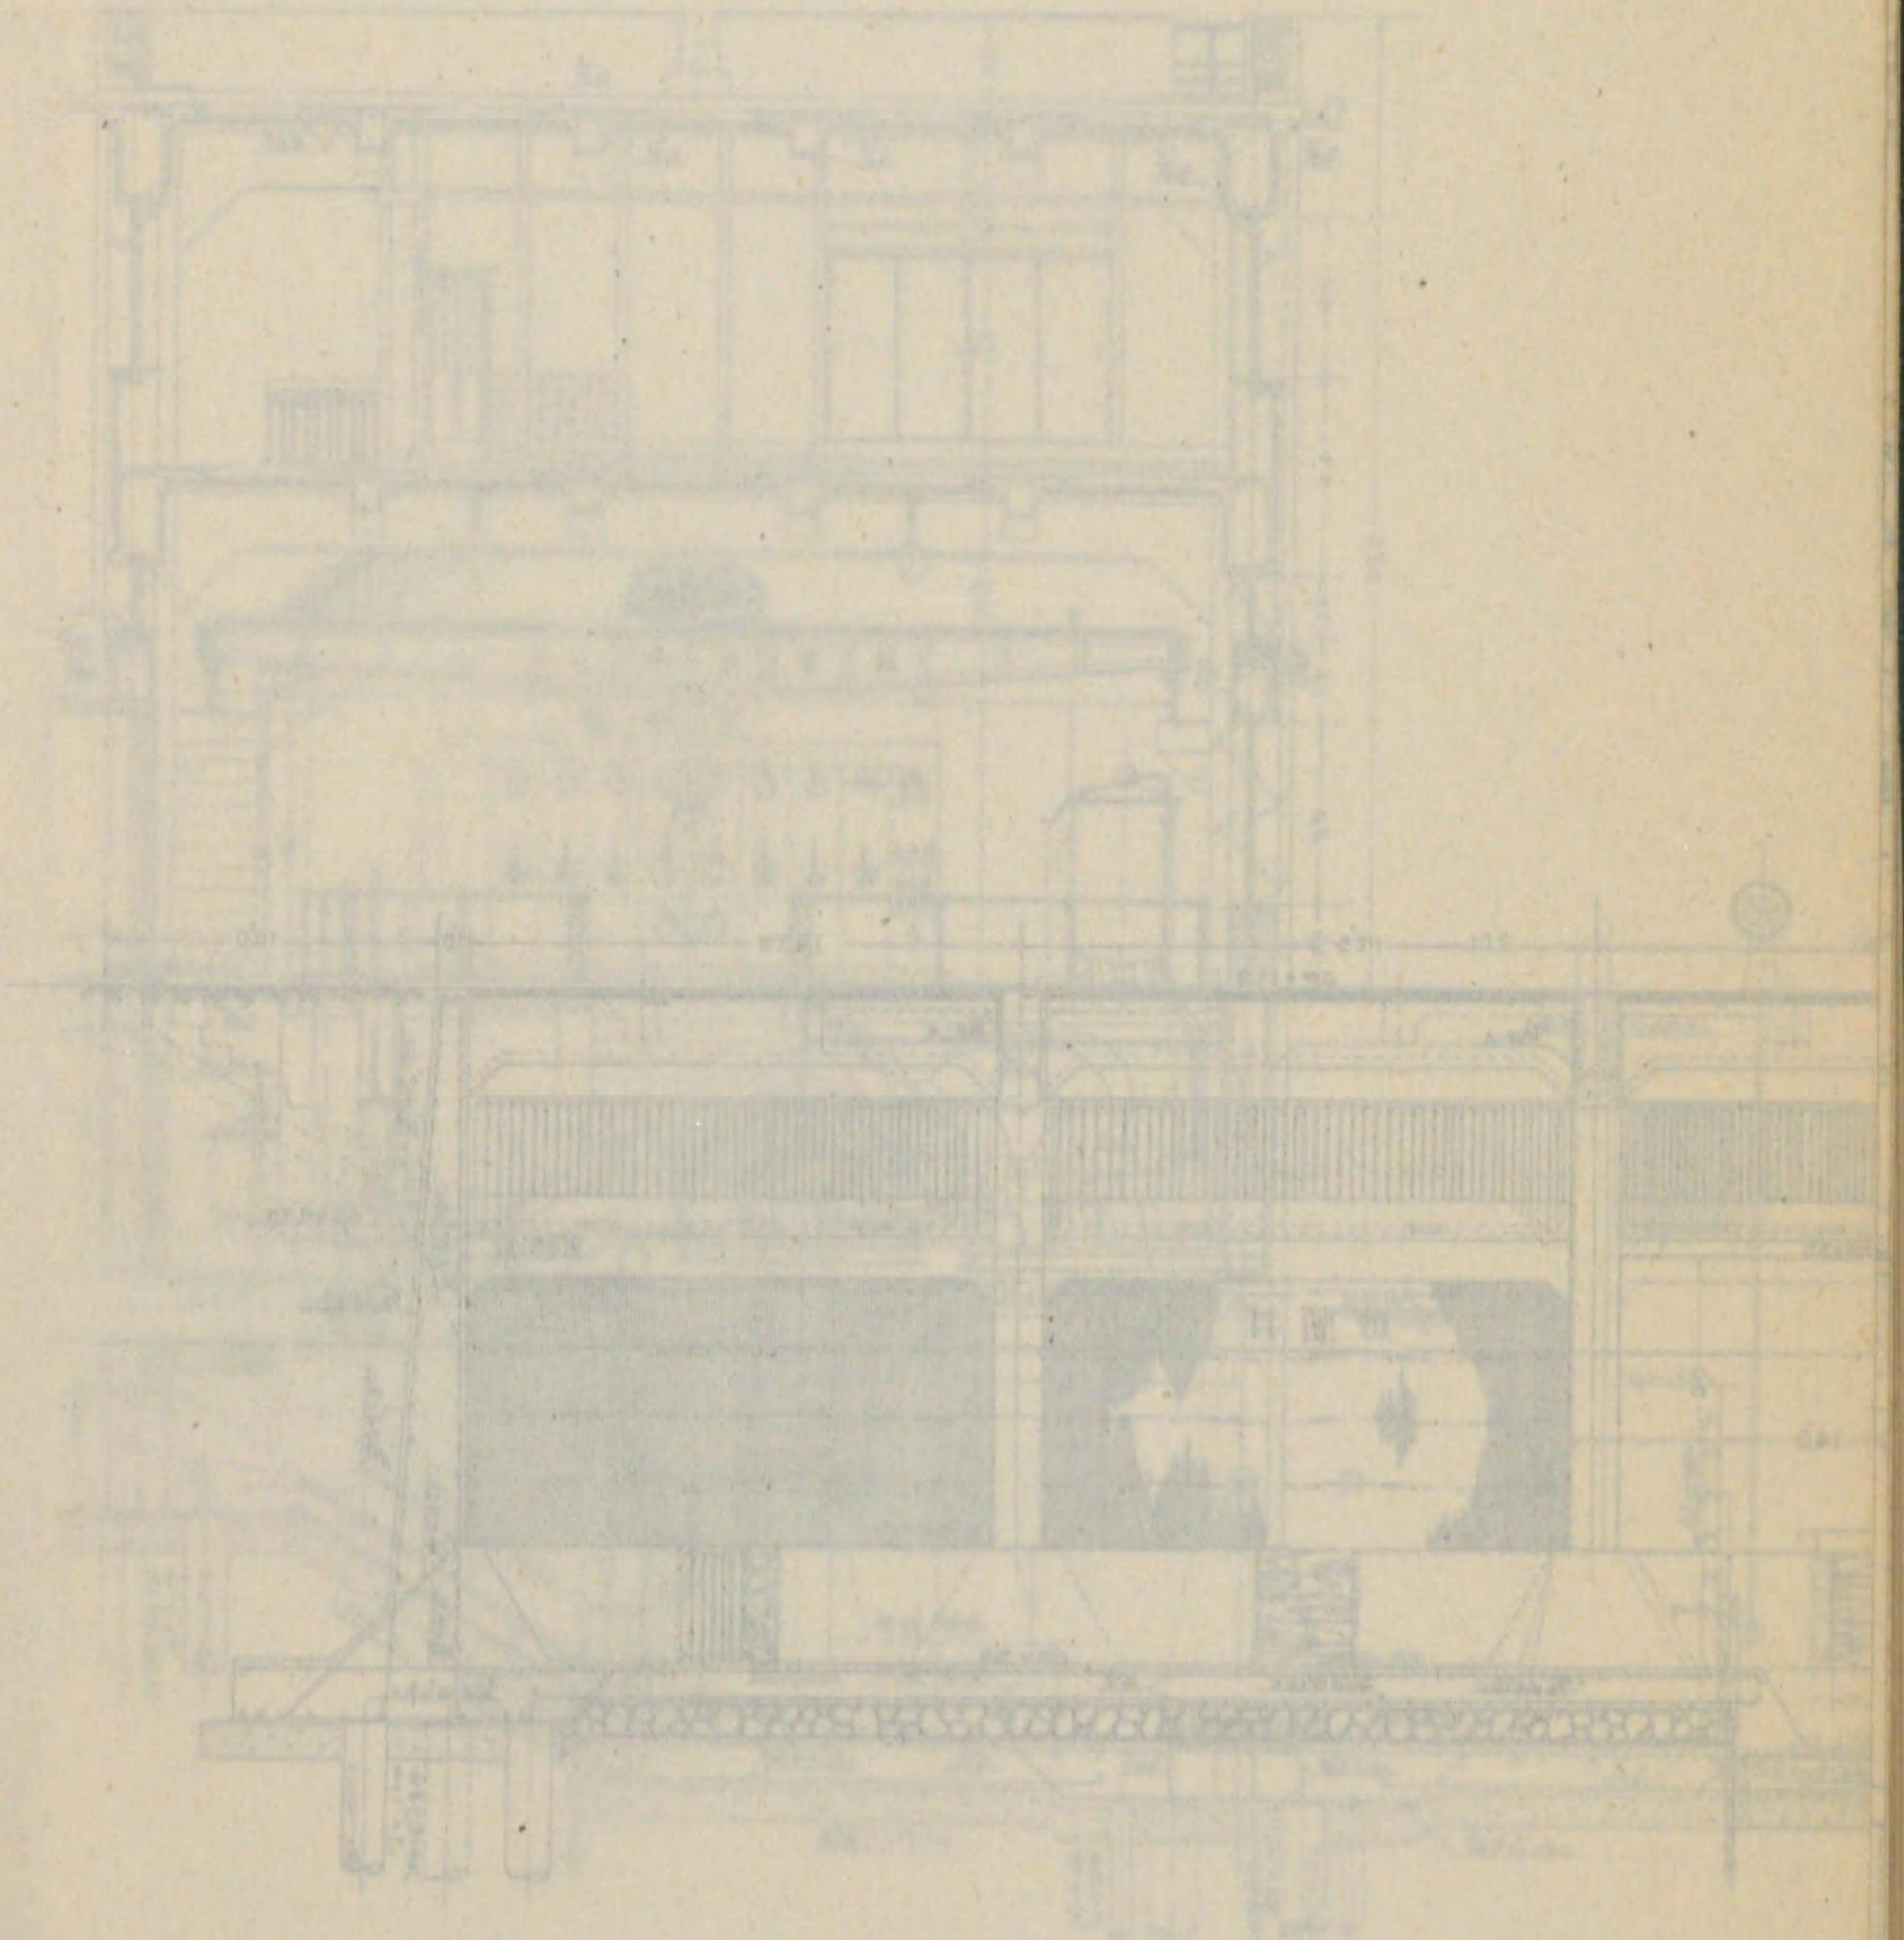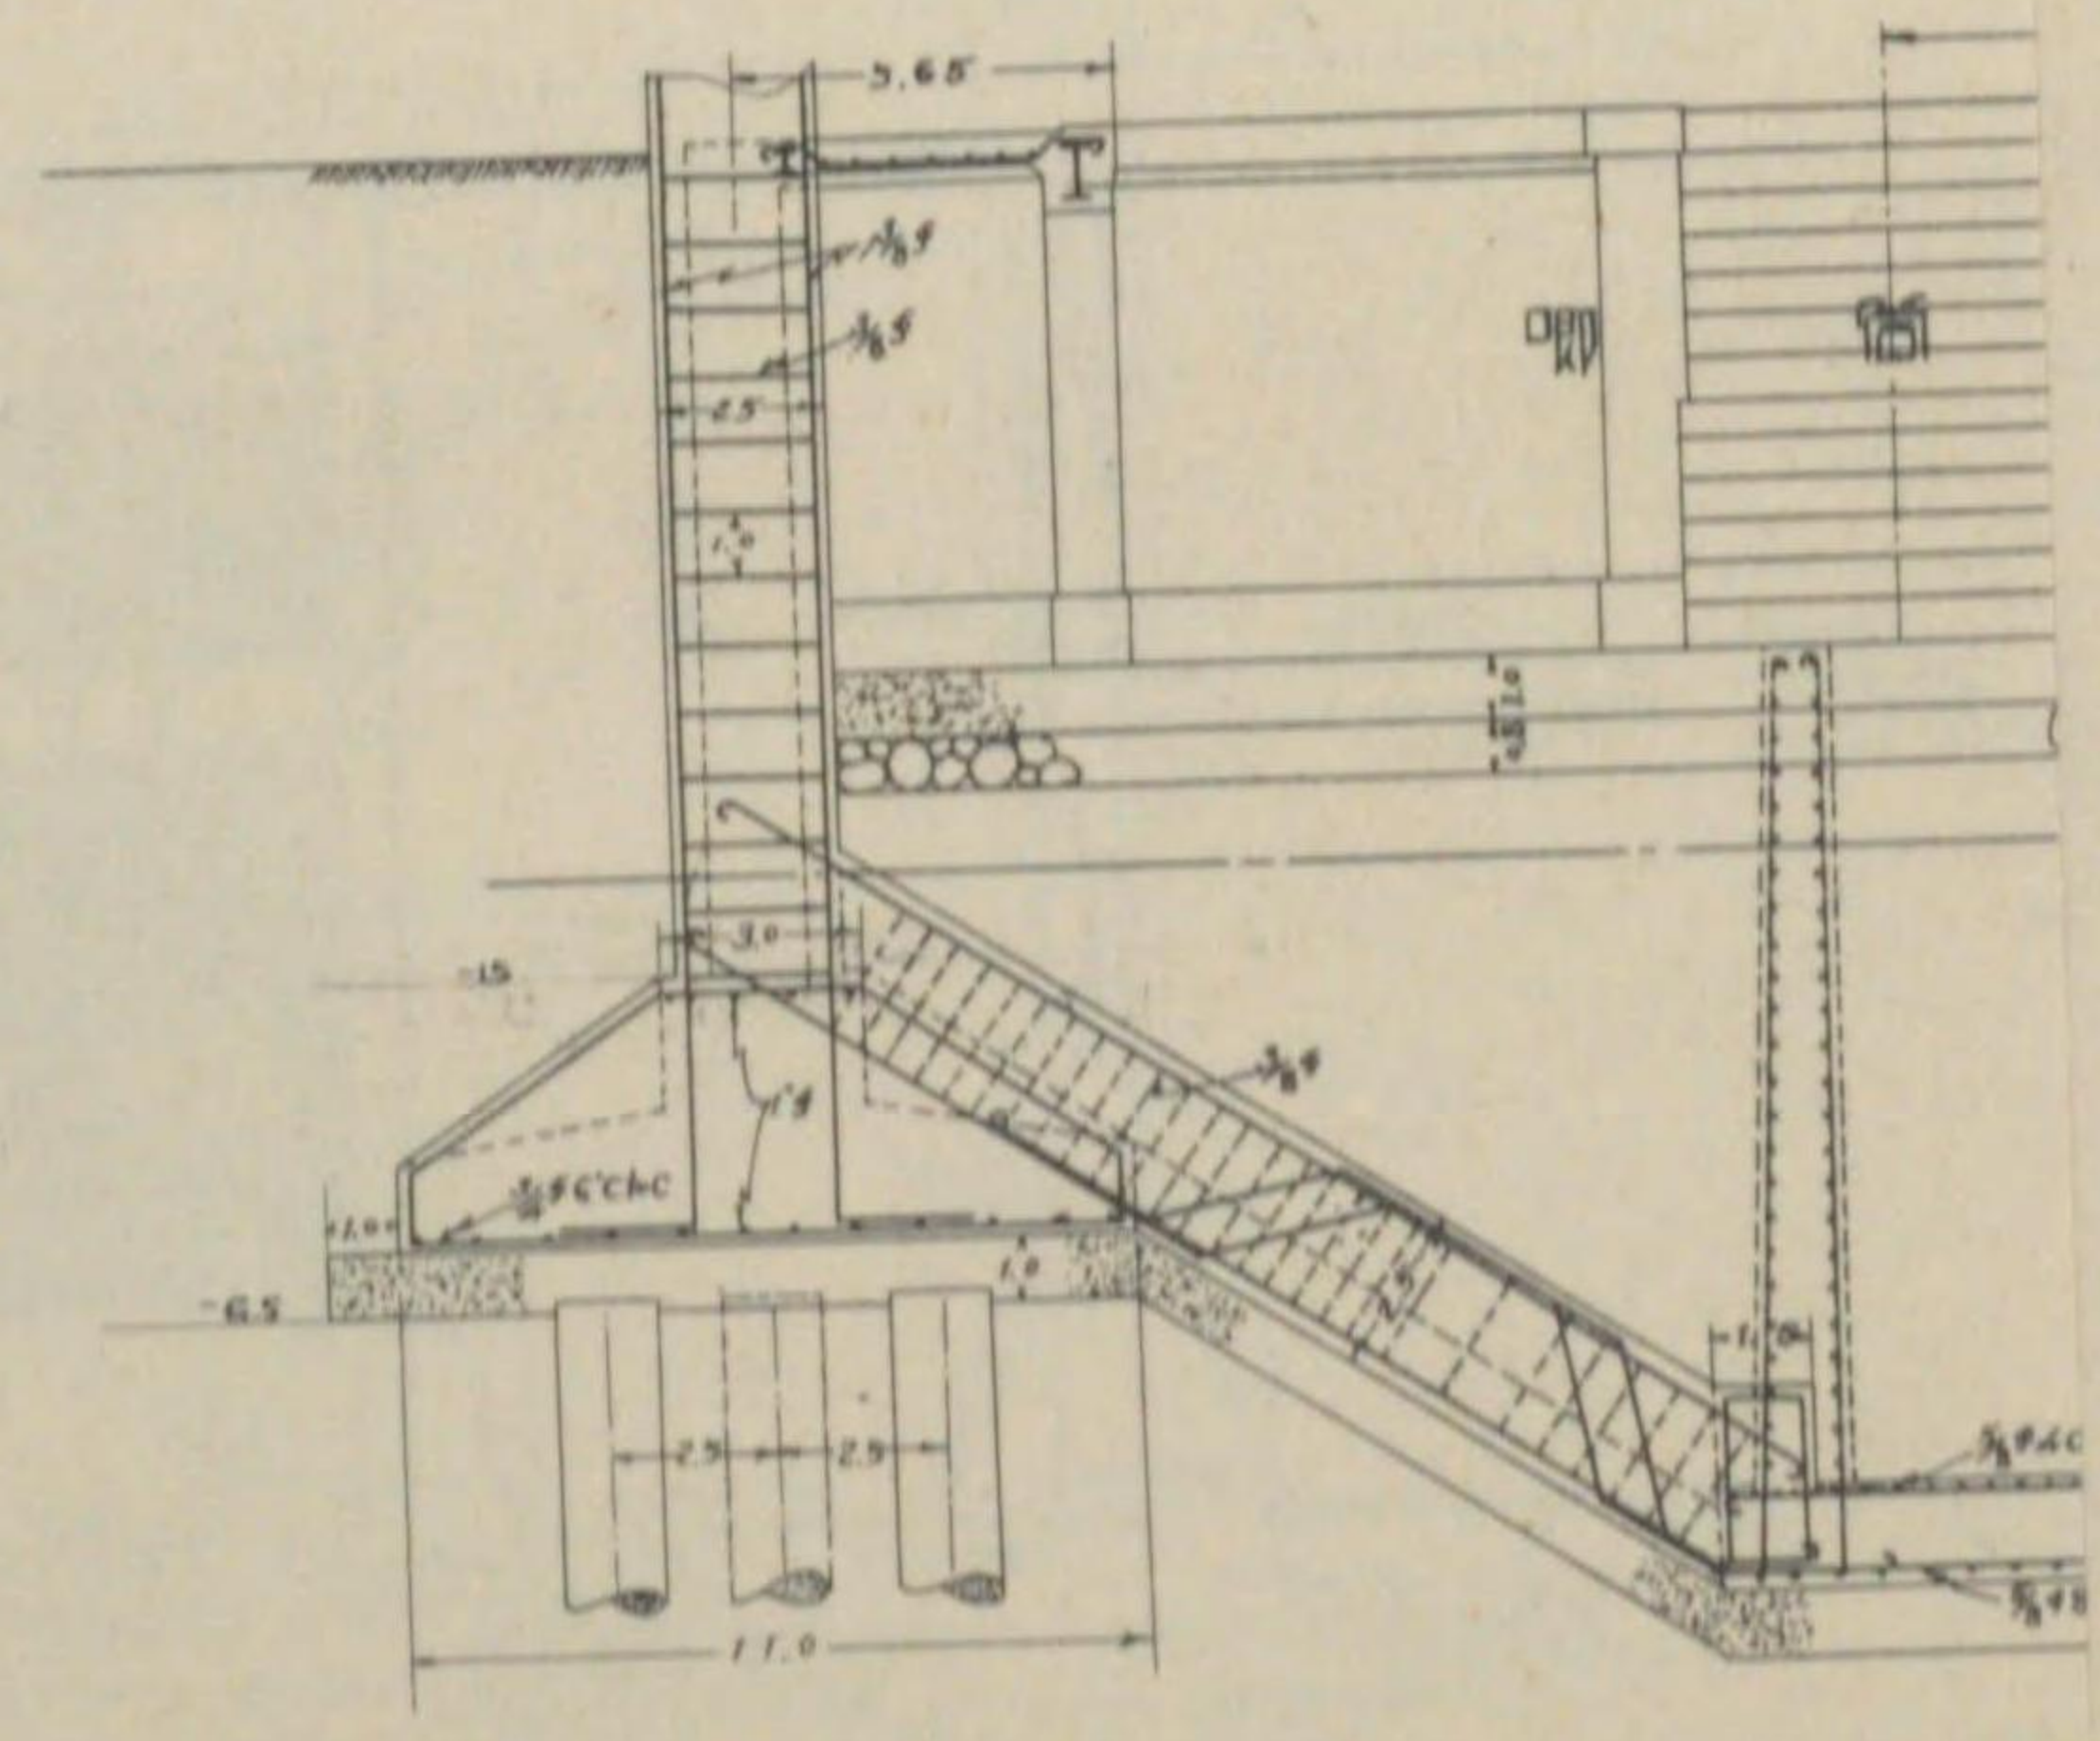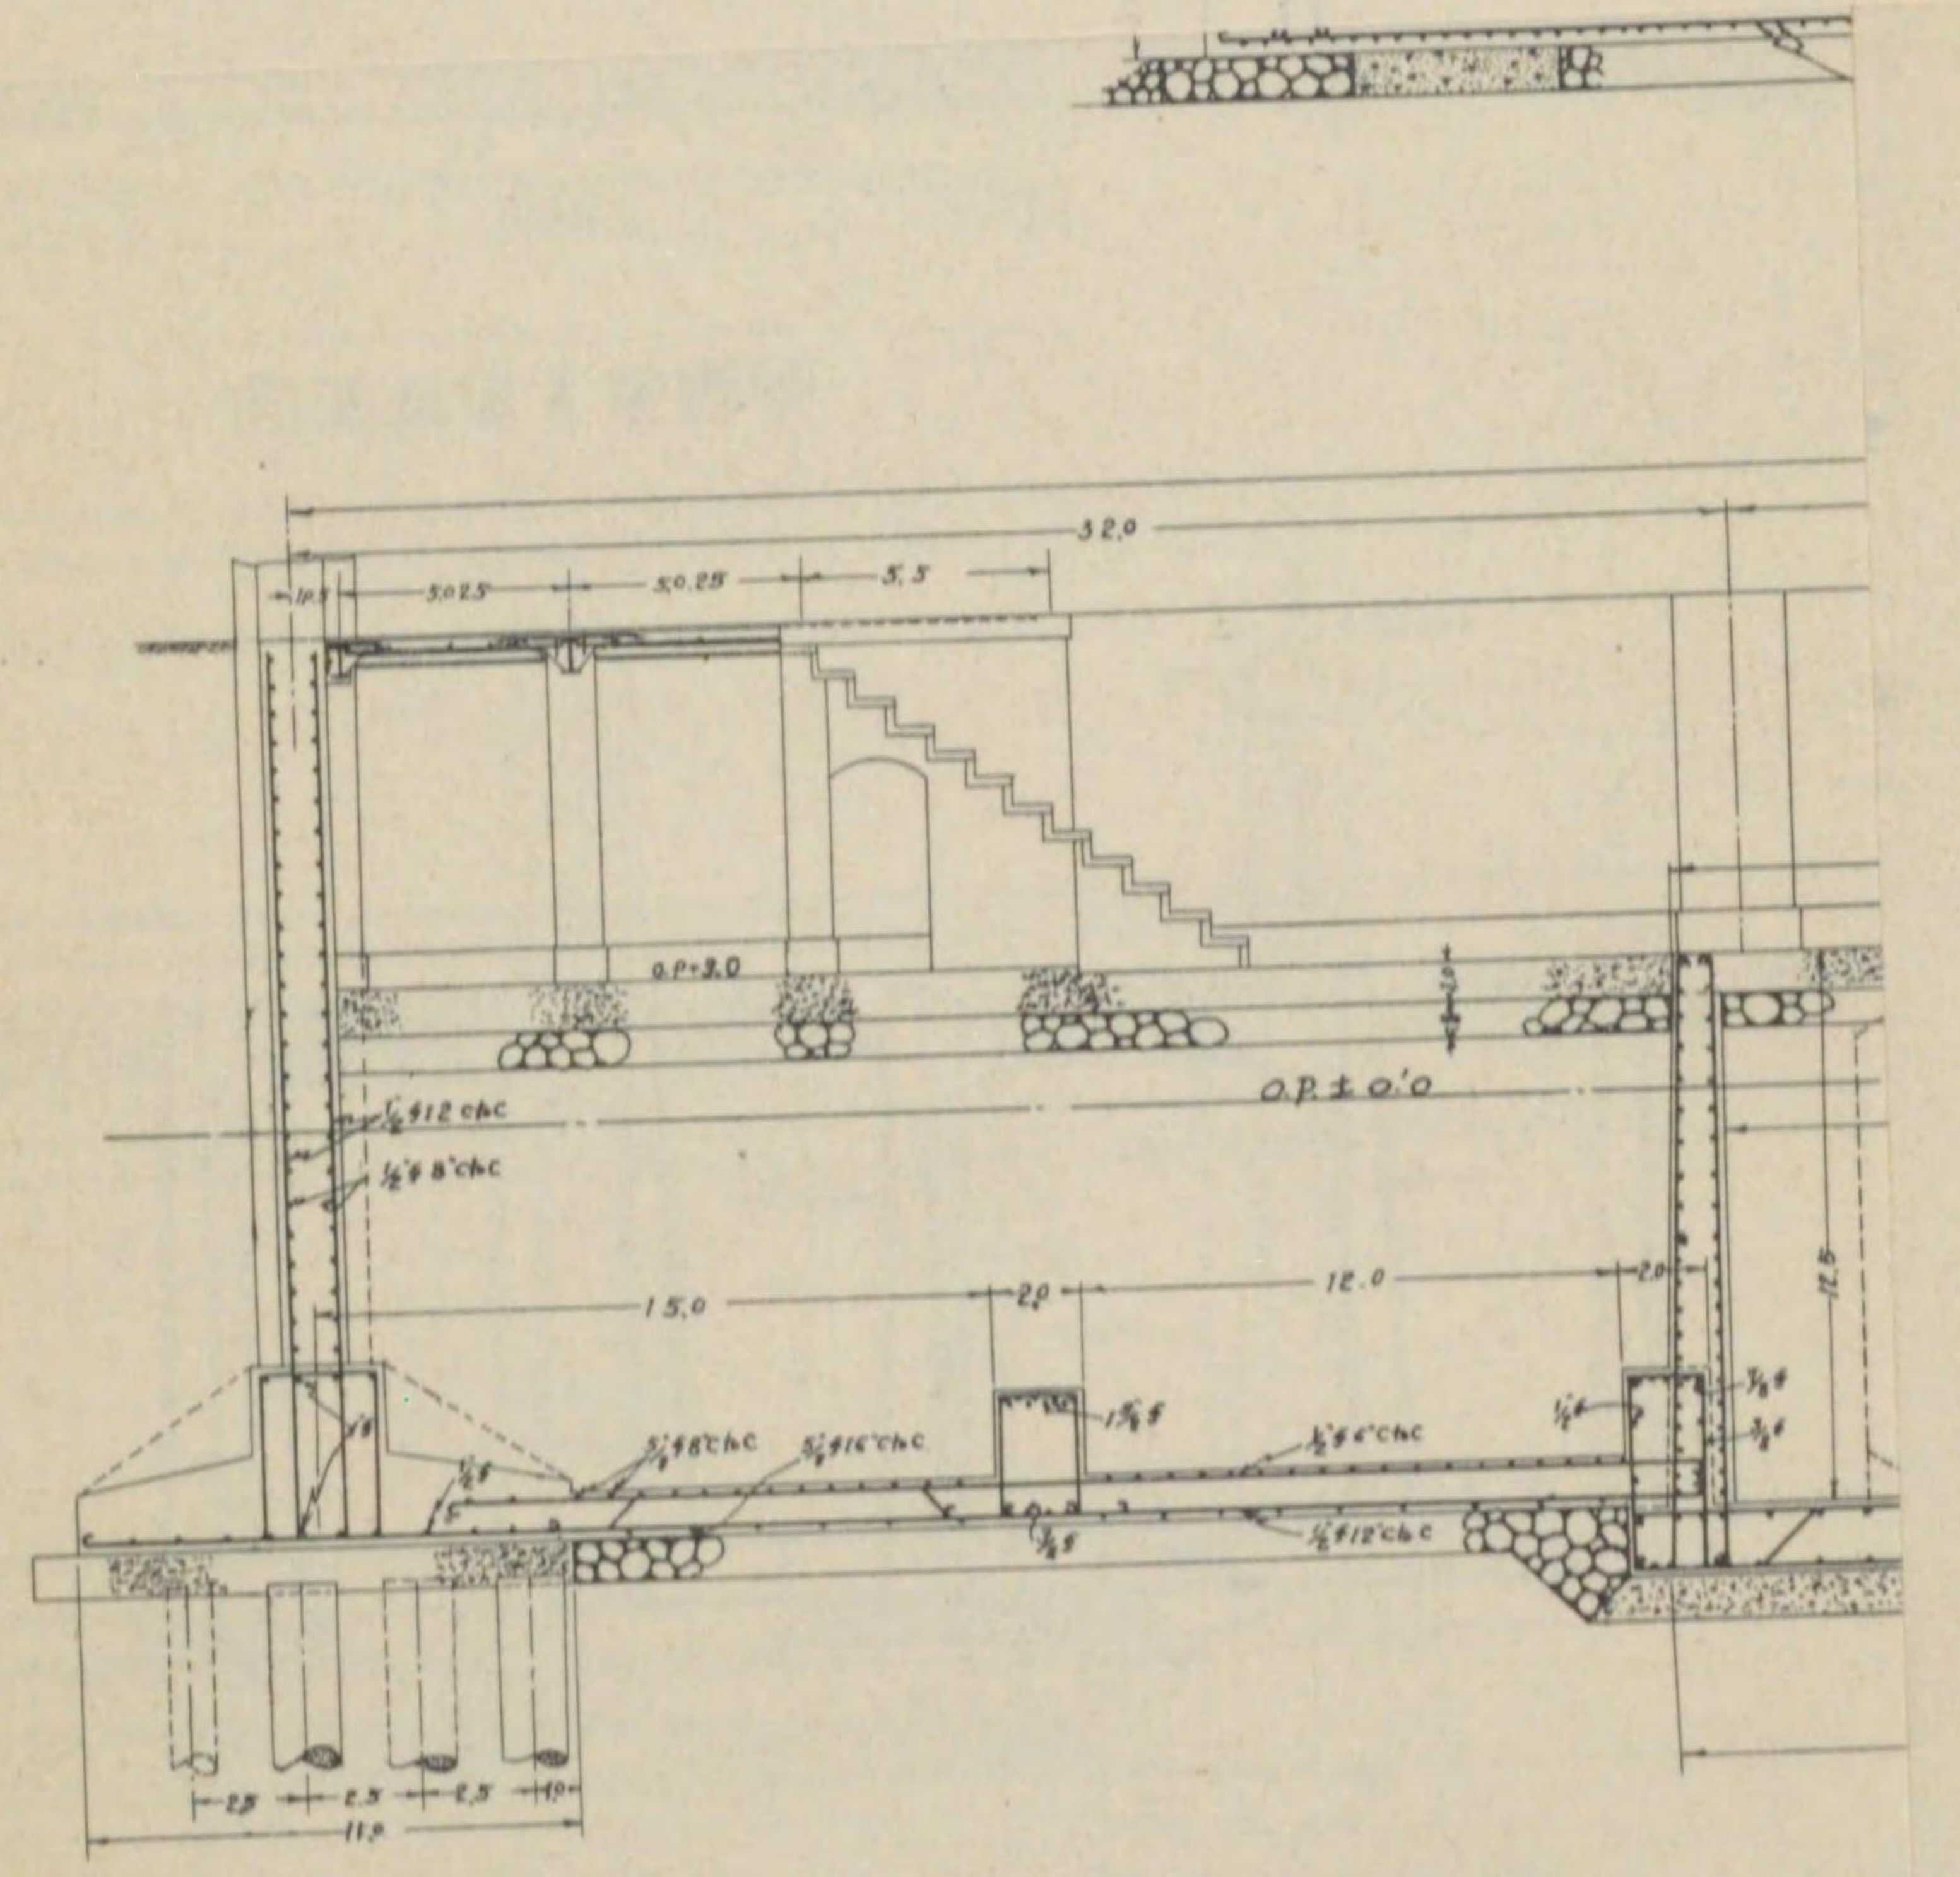





唧筒井縱断面

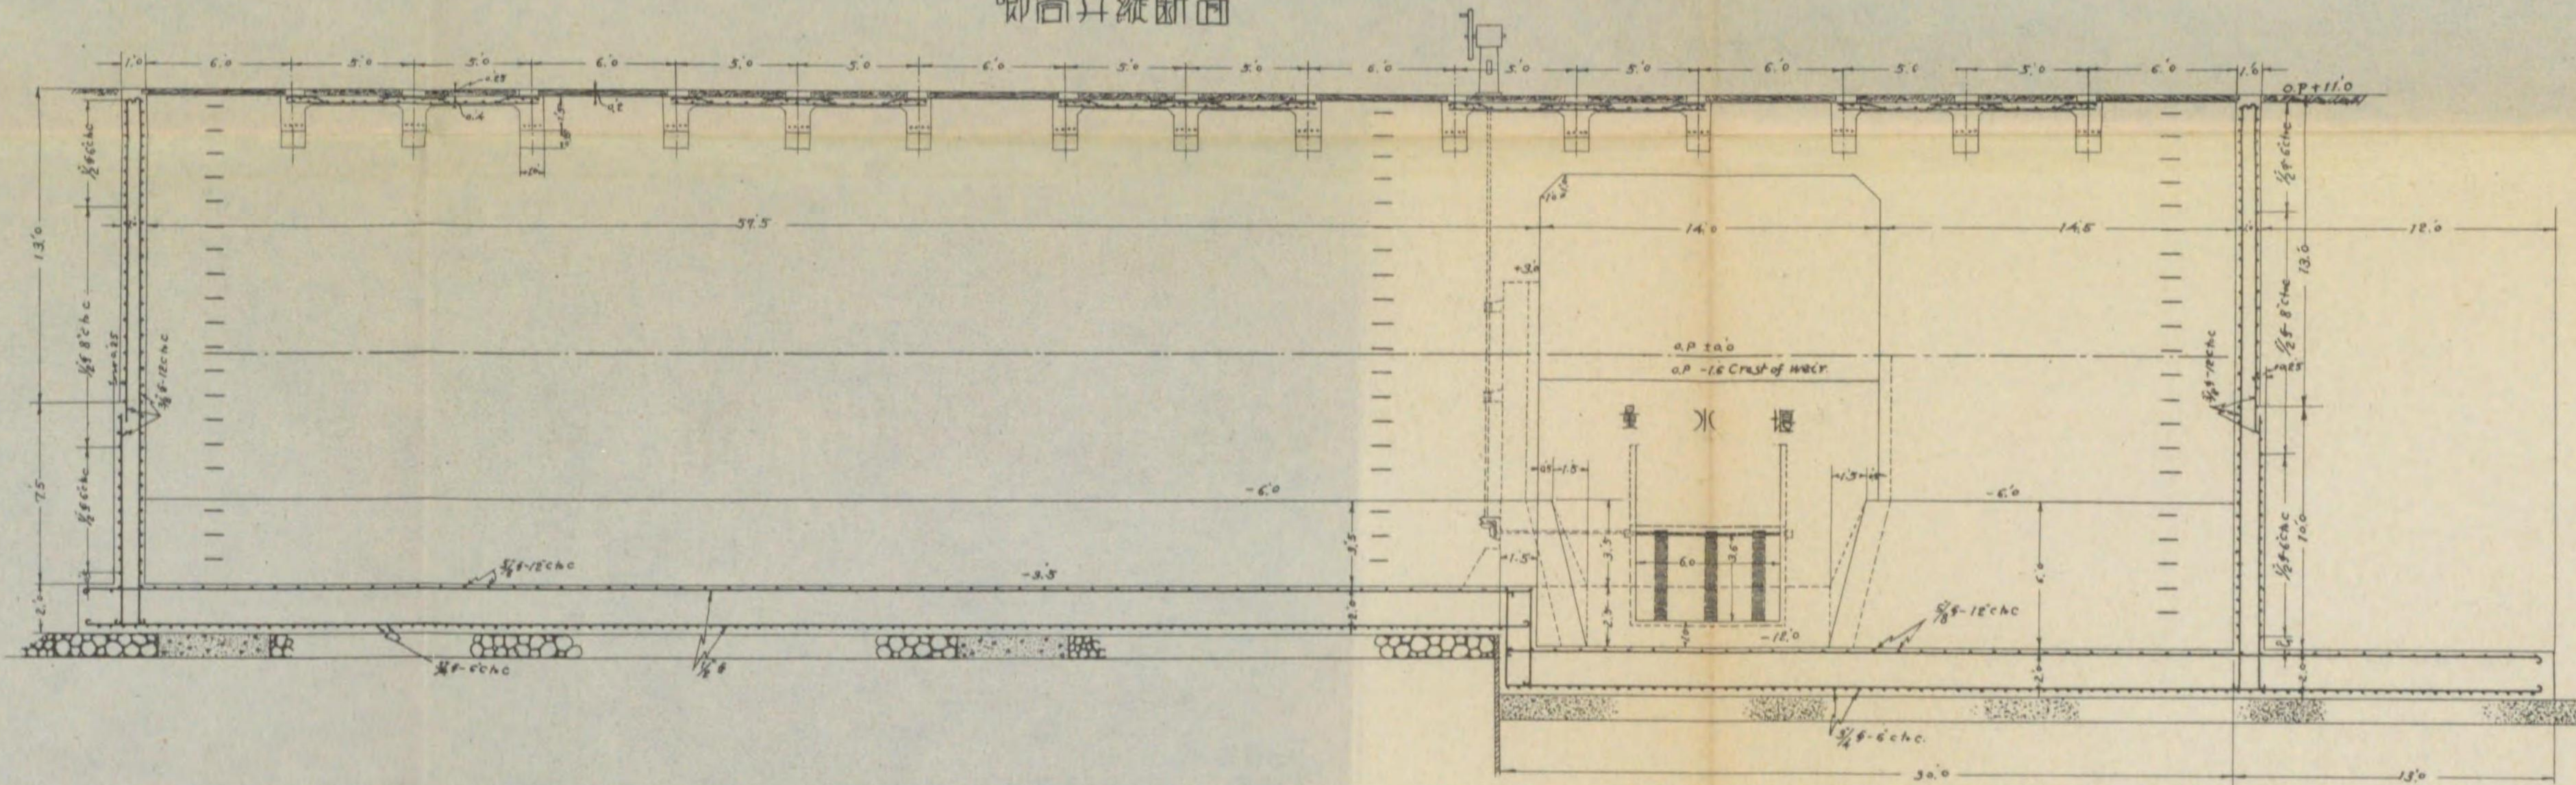

唧筒室下部縱断面

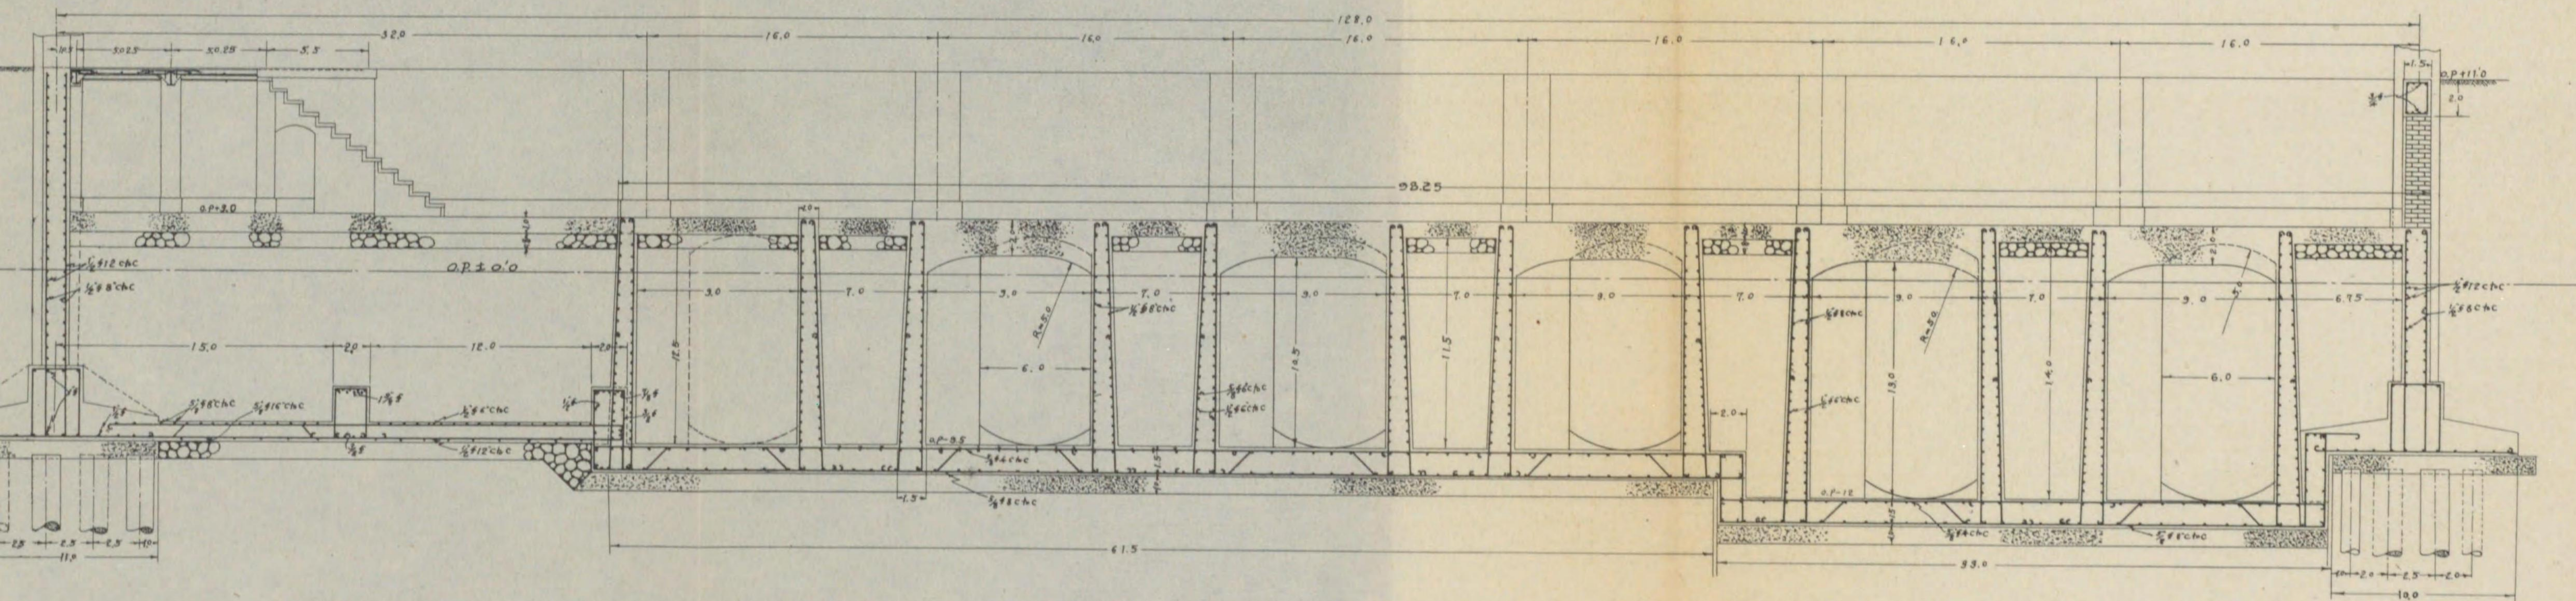


唧筒室下部唧筒井並砂溜井橫断面

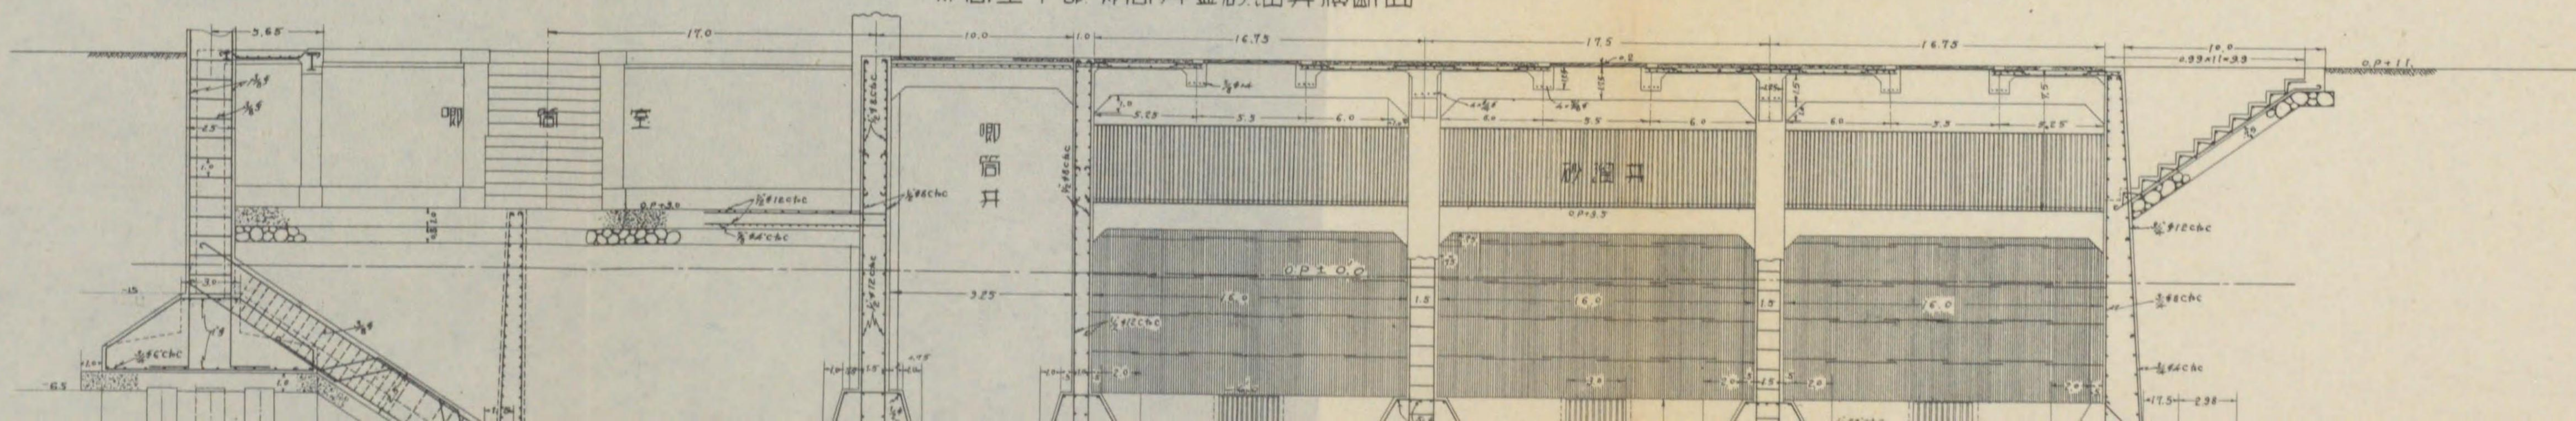





唧筒井縱断面

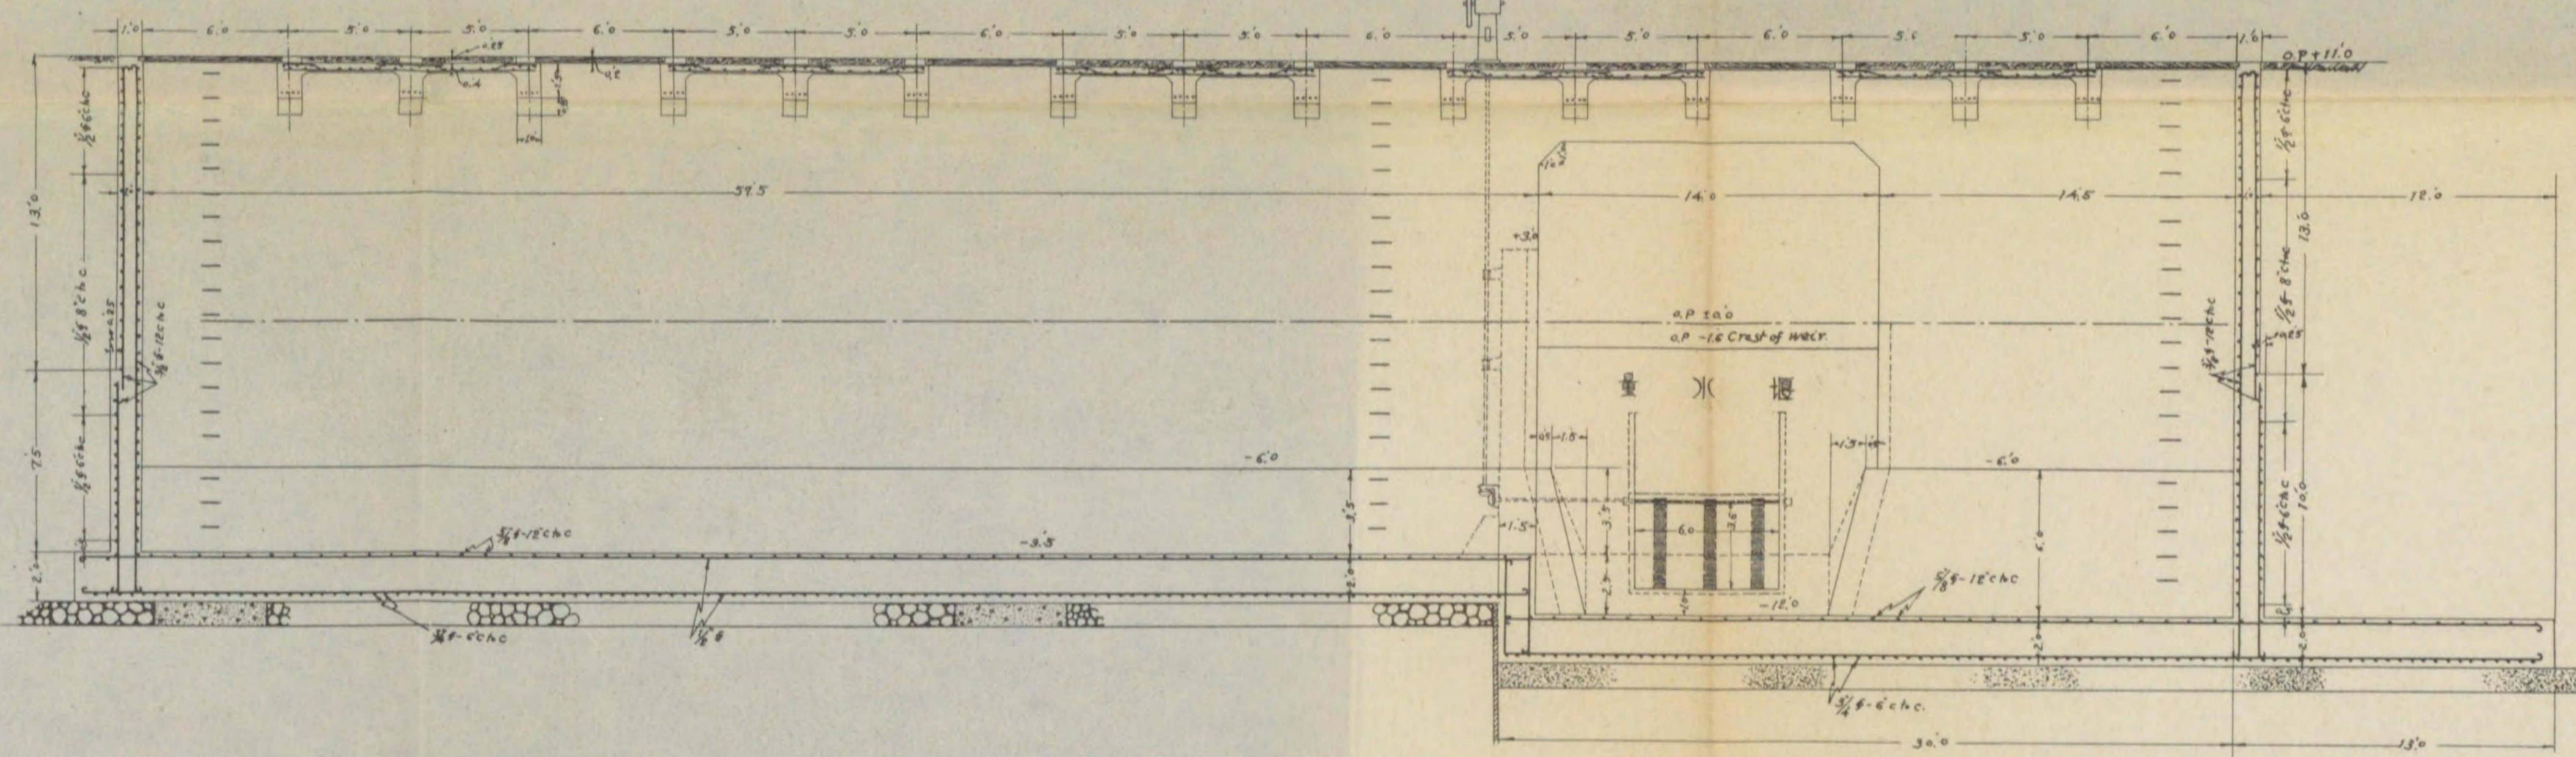

唧筒室下部縱断面

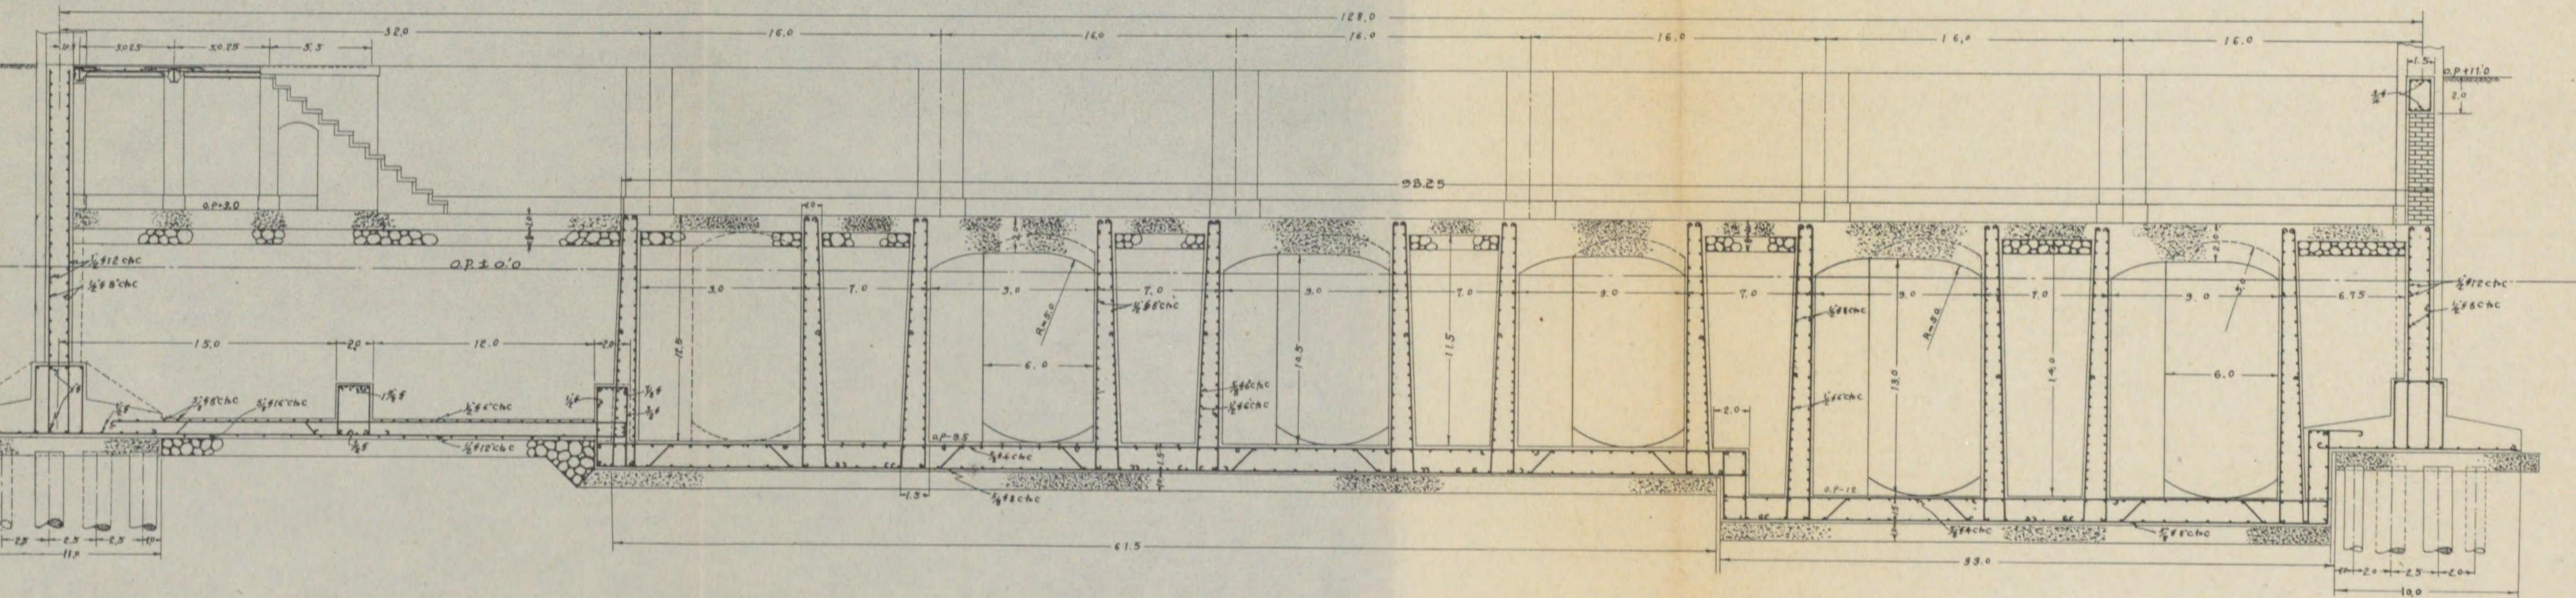

唧筒室下部唧筒井並砂溜井橫断面

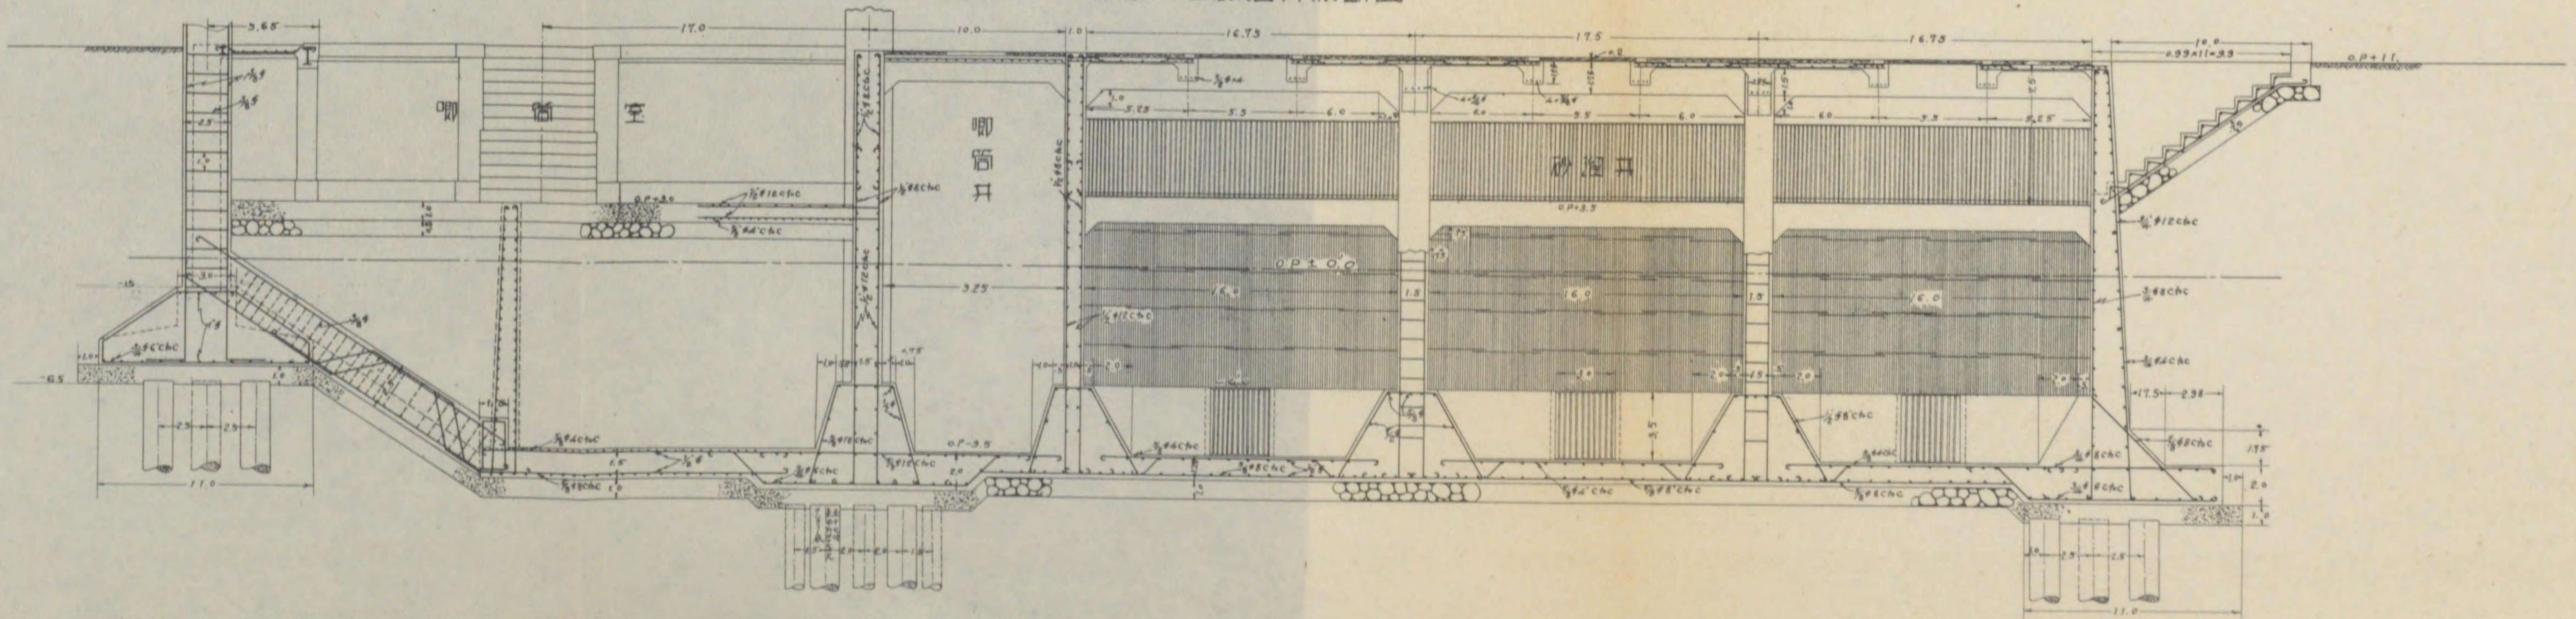










唧筒井縱断面

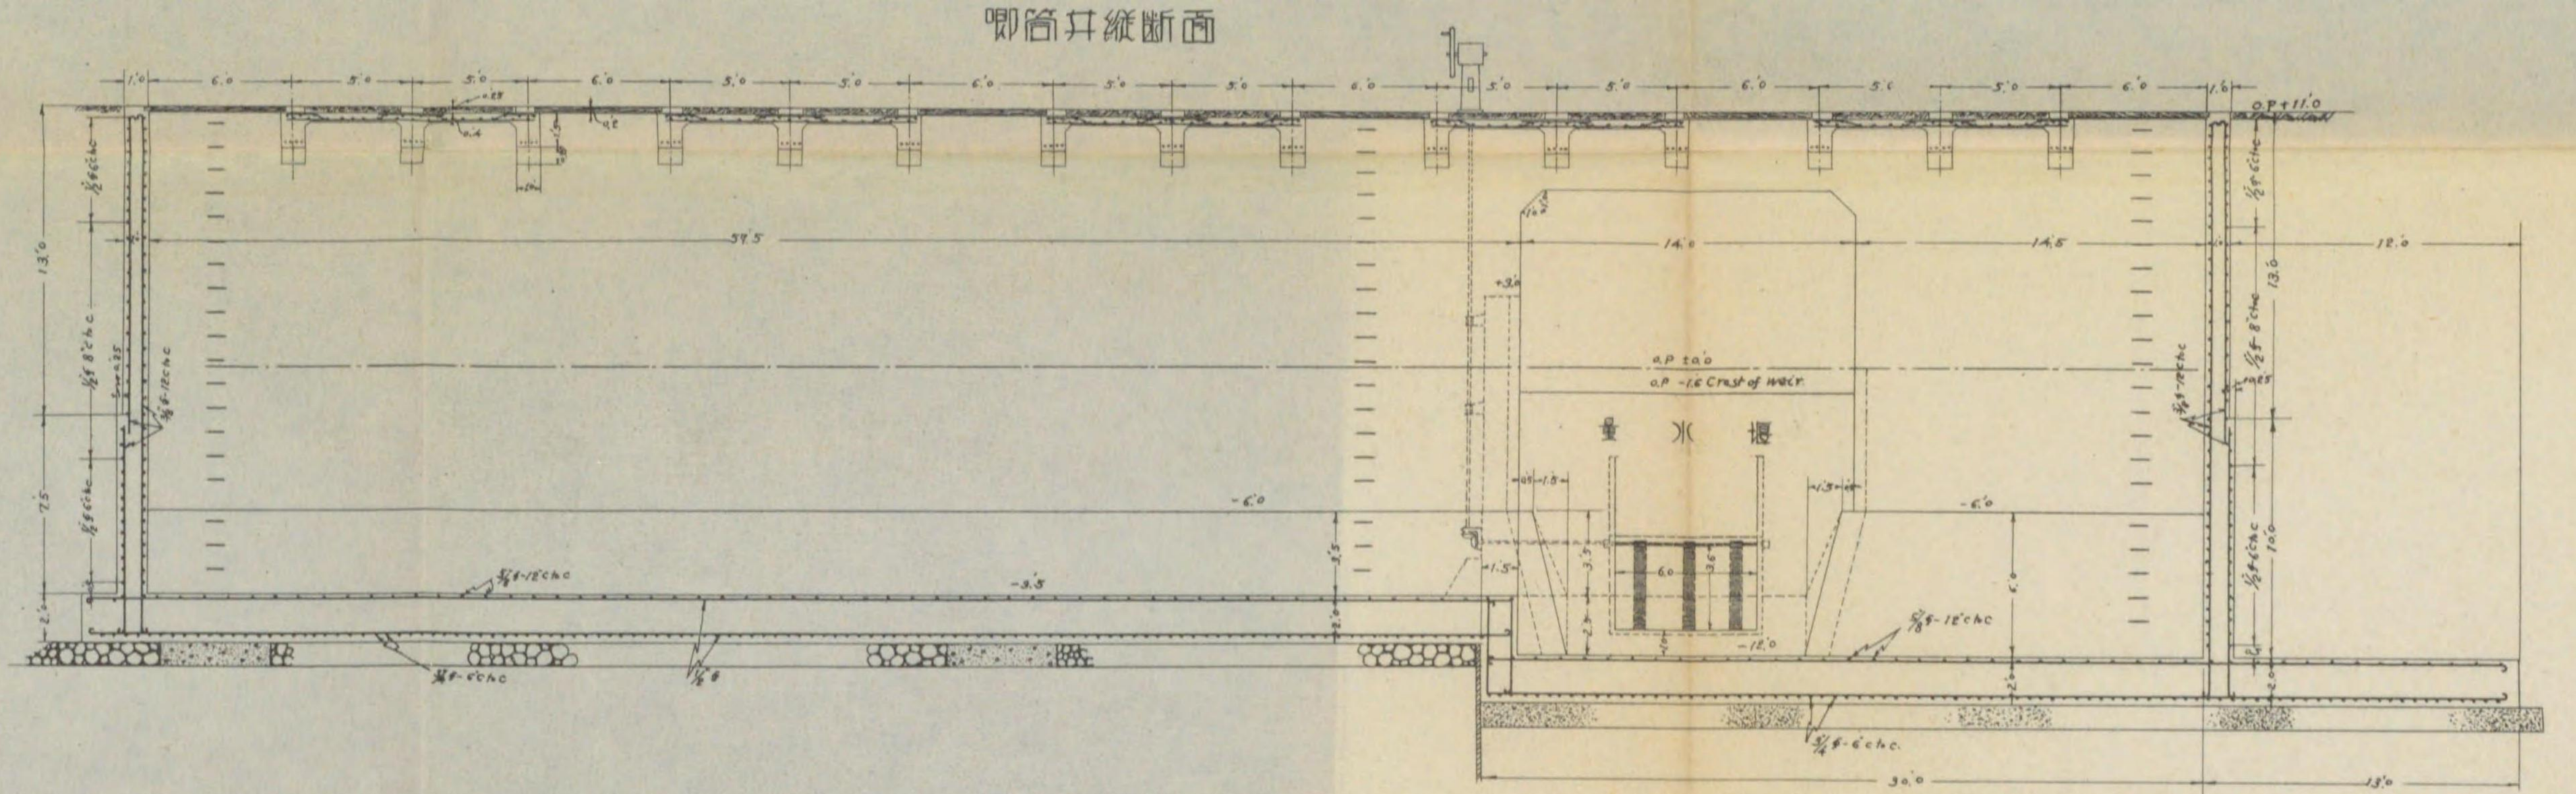

唧筒室下部縱断面



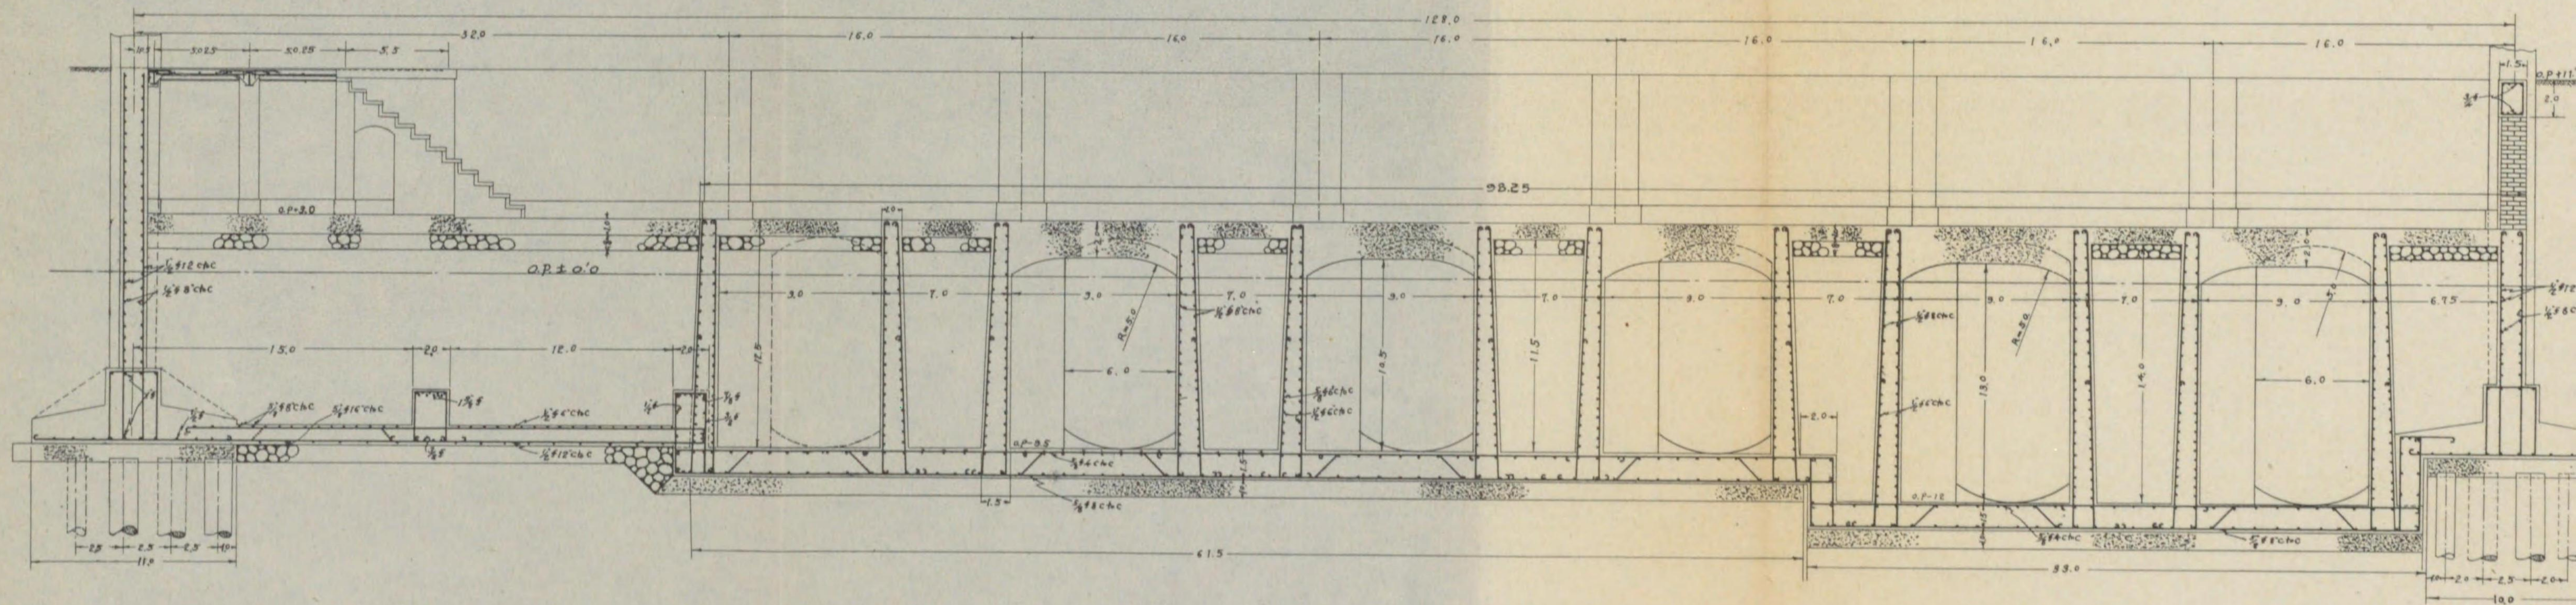


唧筒室下部唧筒井並砂溜井橫断面

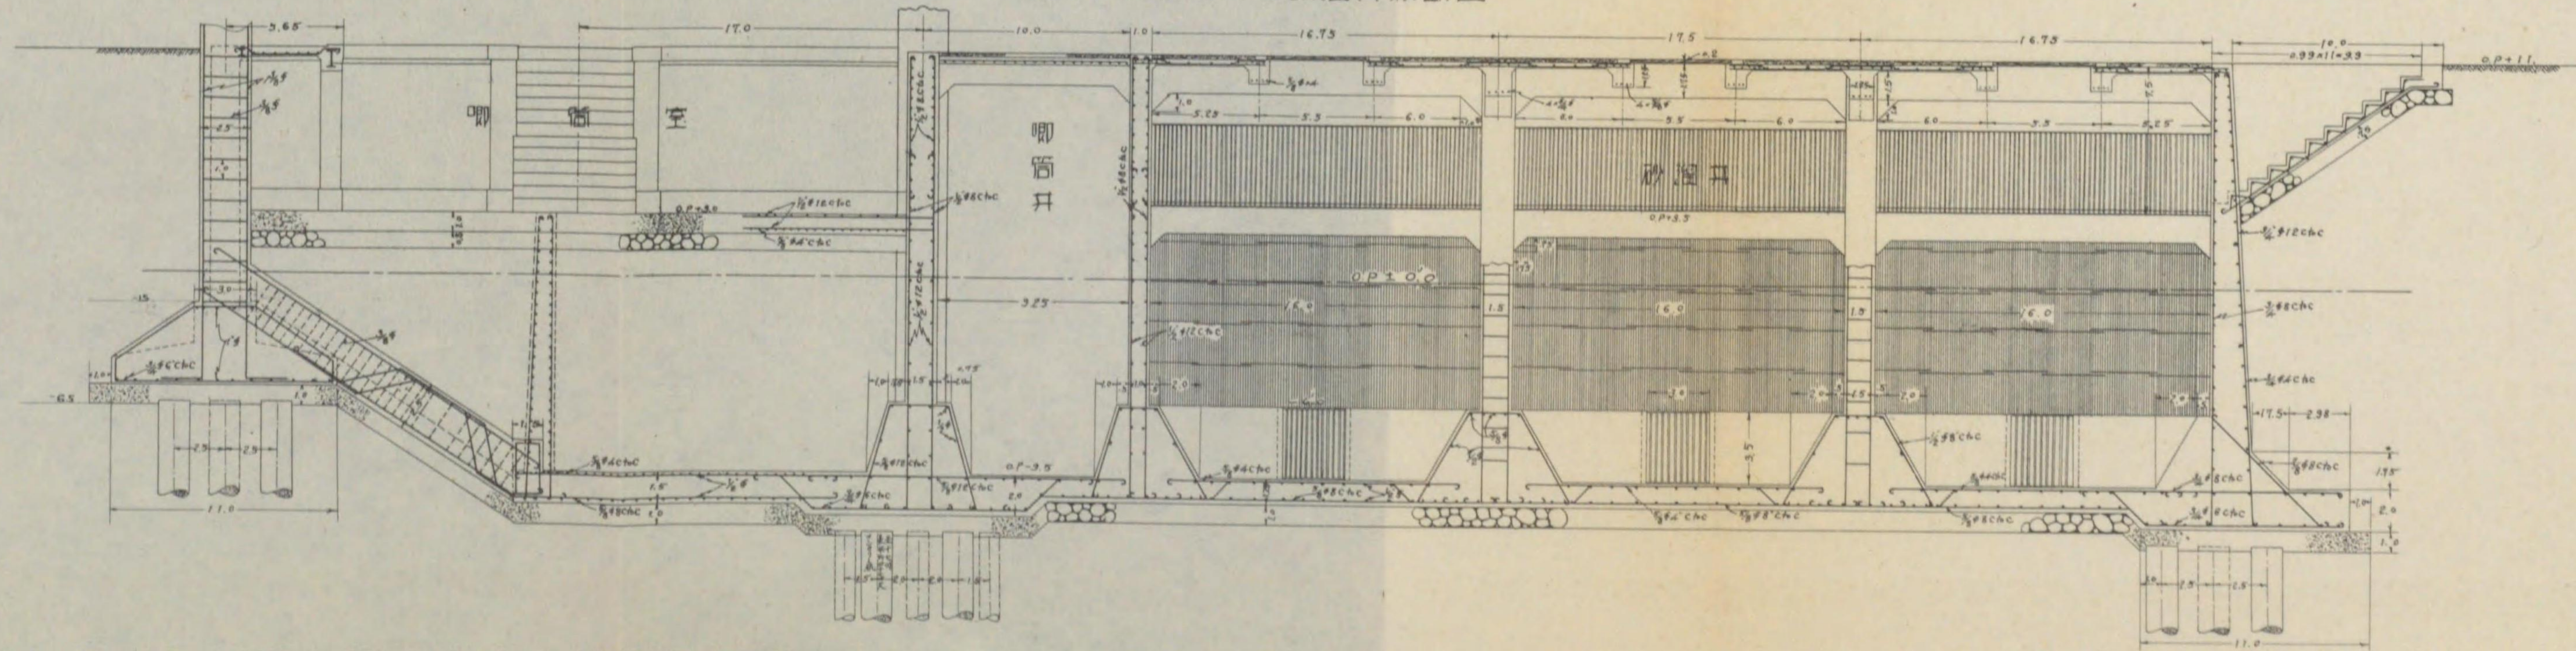



727  
83

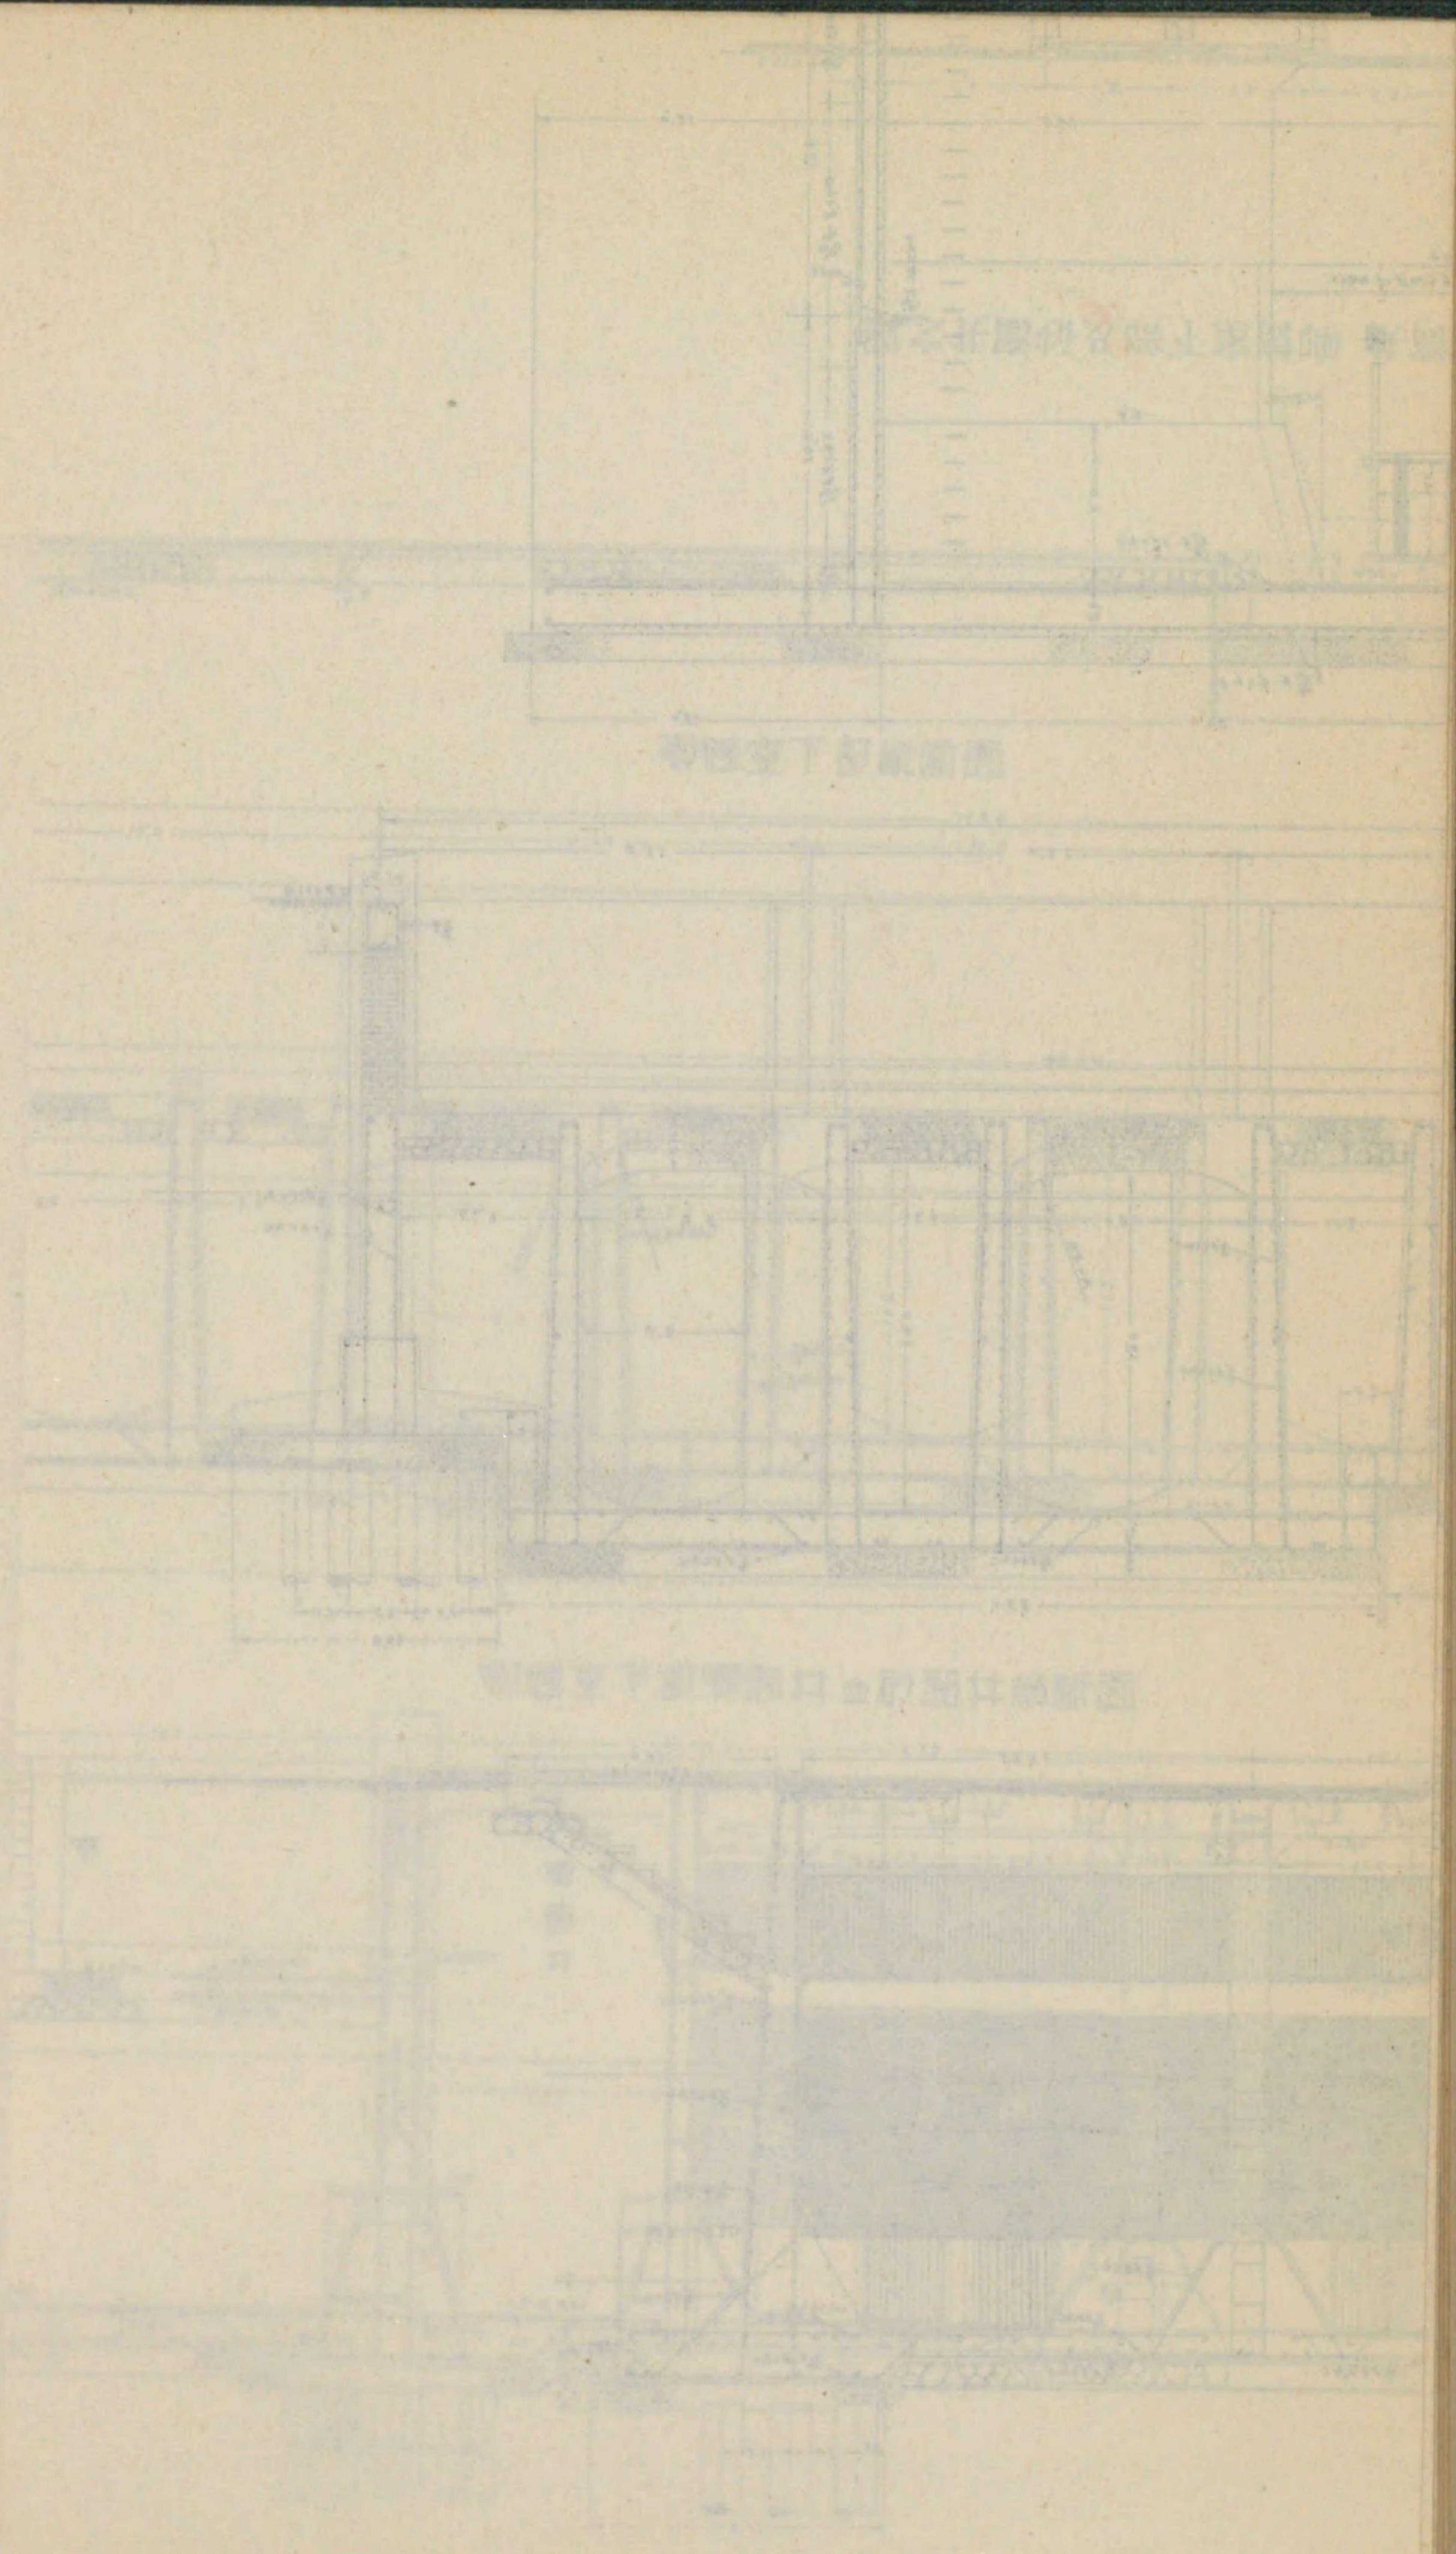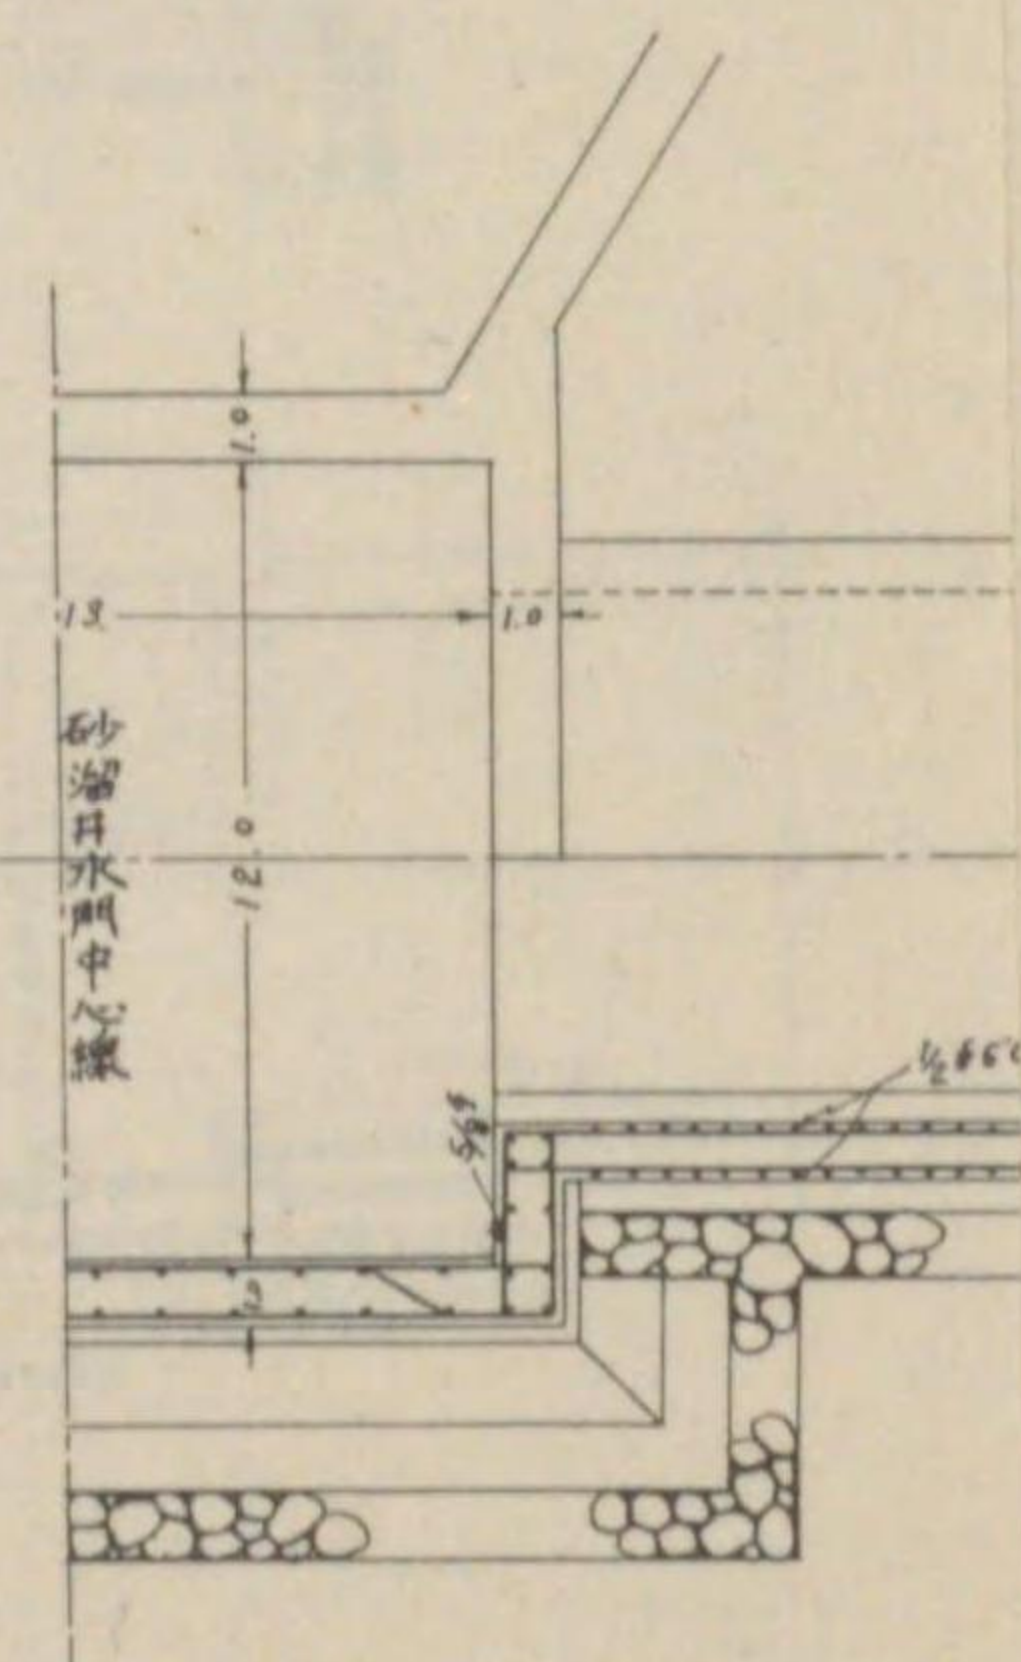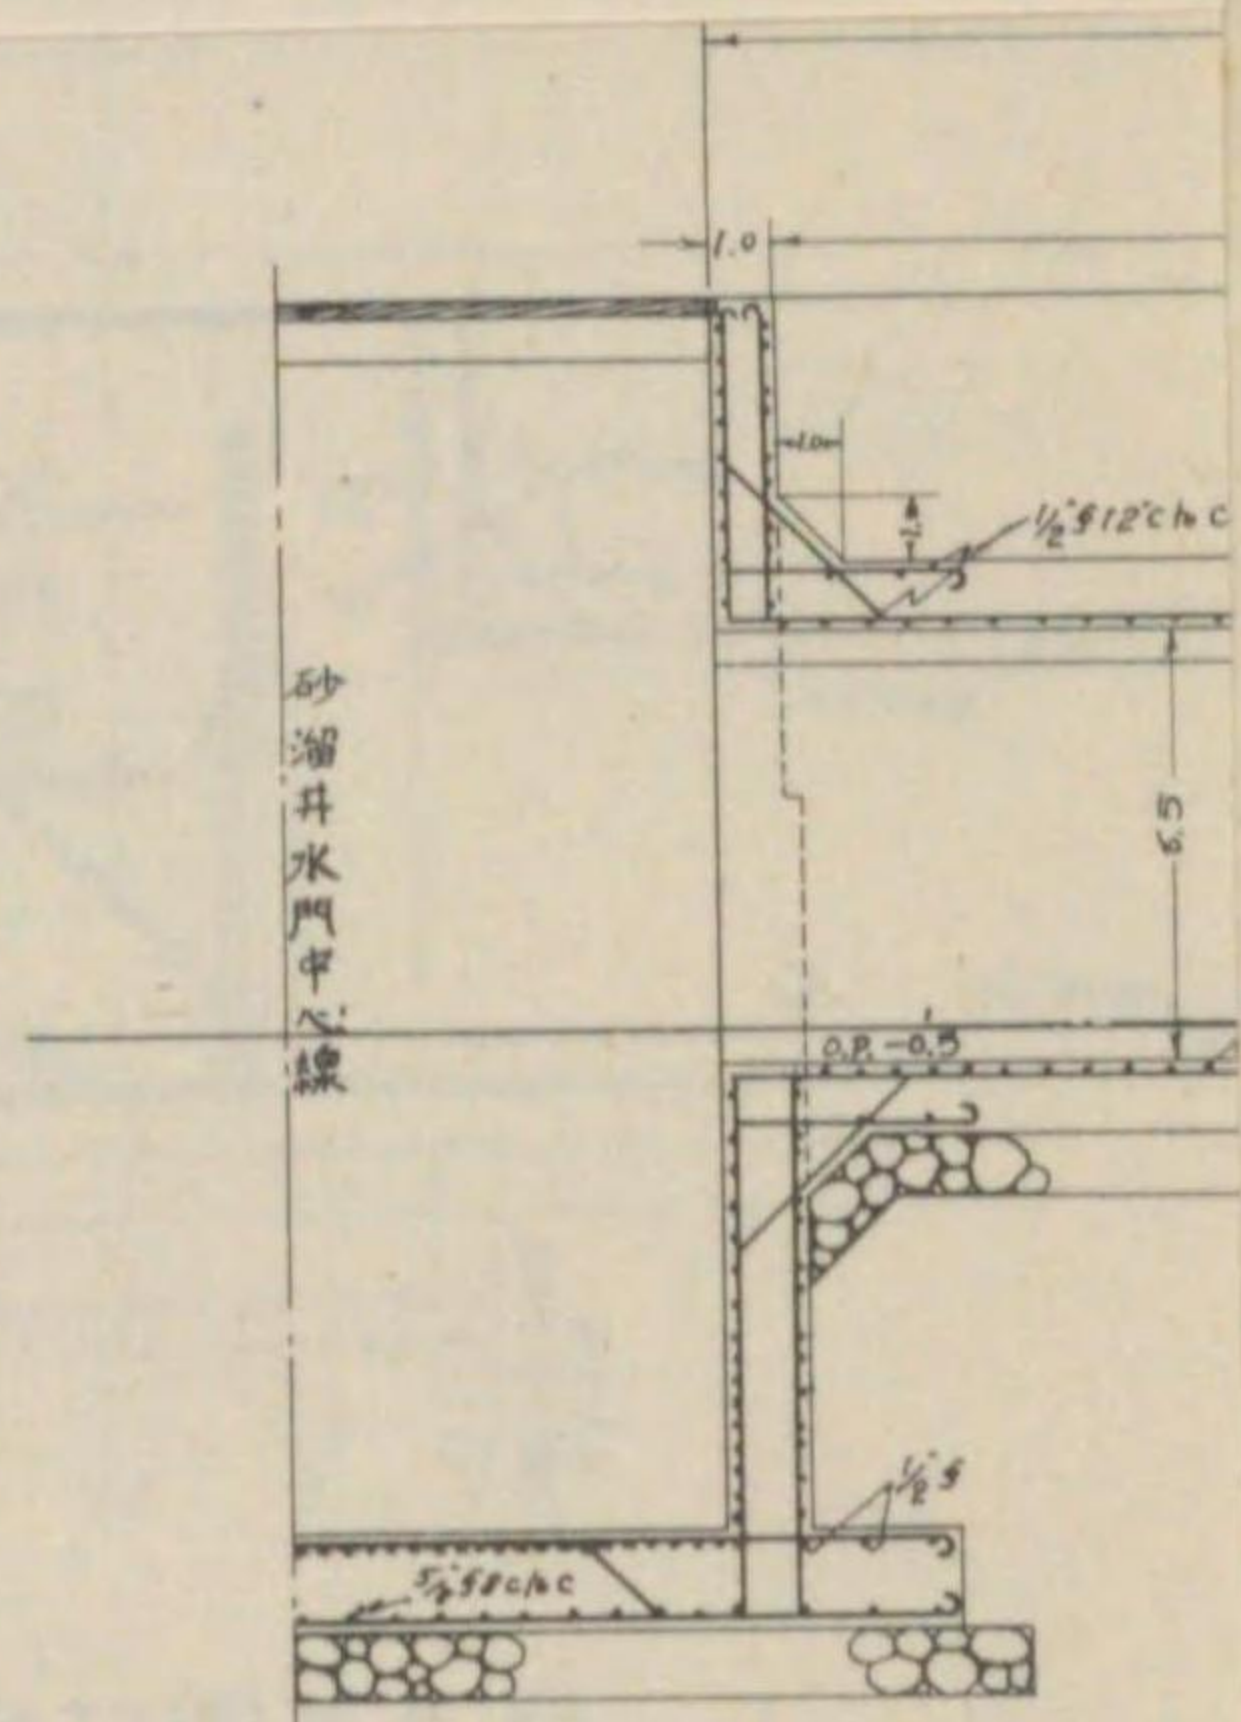





# 27 東野田抽水所竣工圖

吐口井 避溢溝之圖


吐口井縱断面

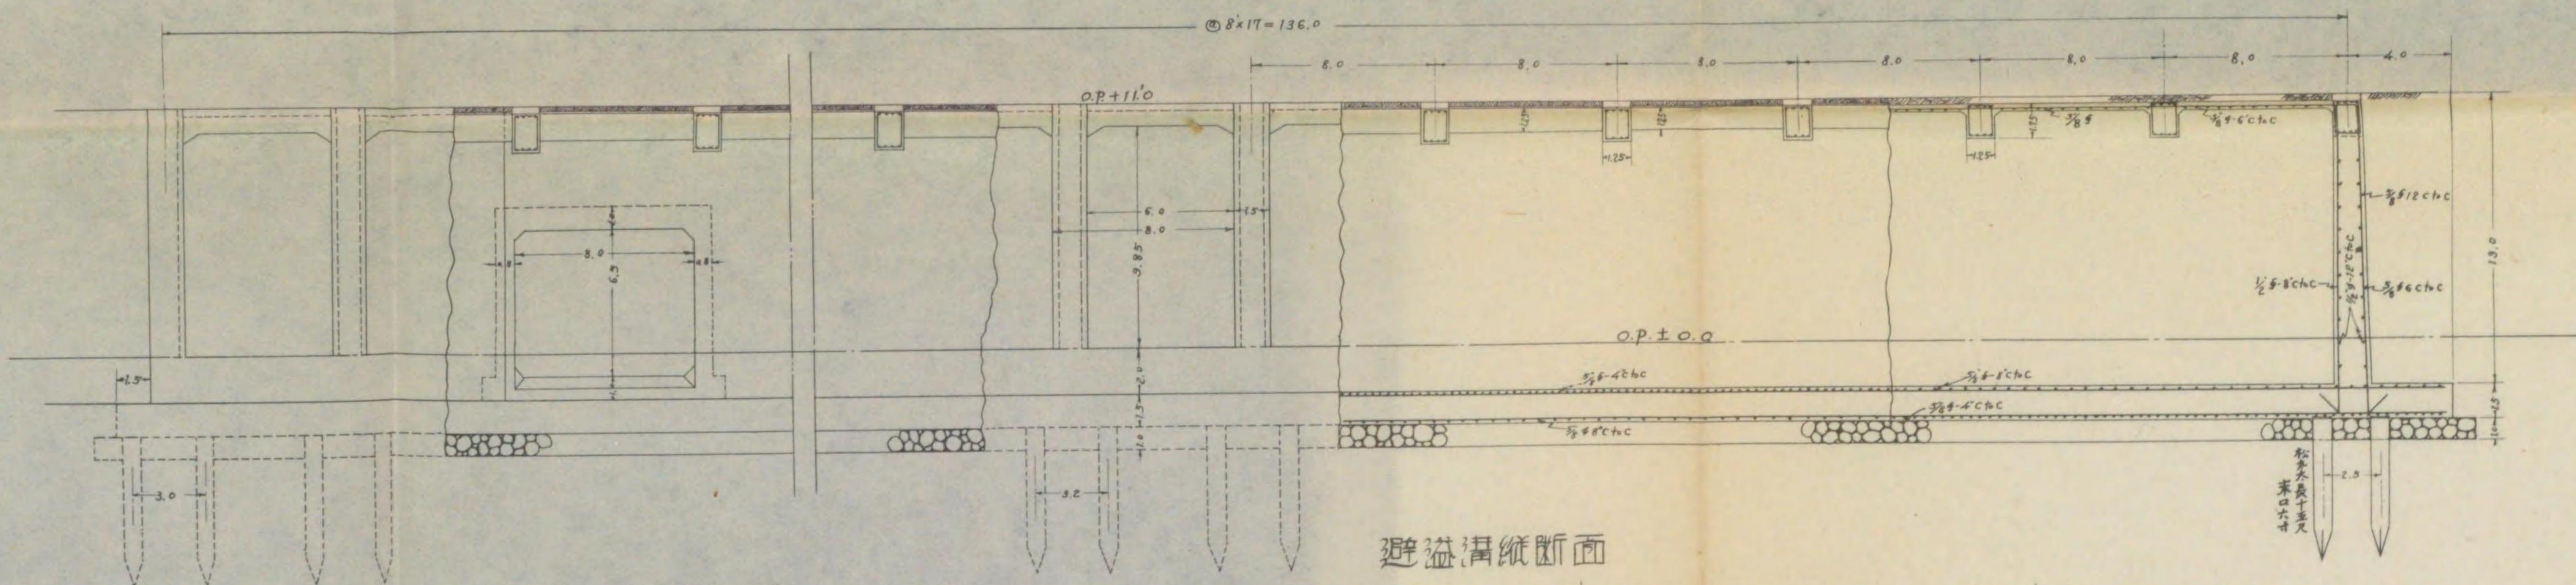


避溢溝縱断面

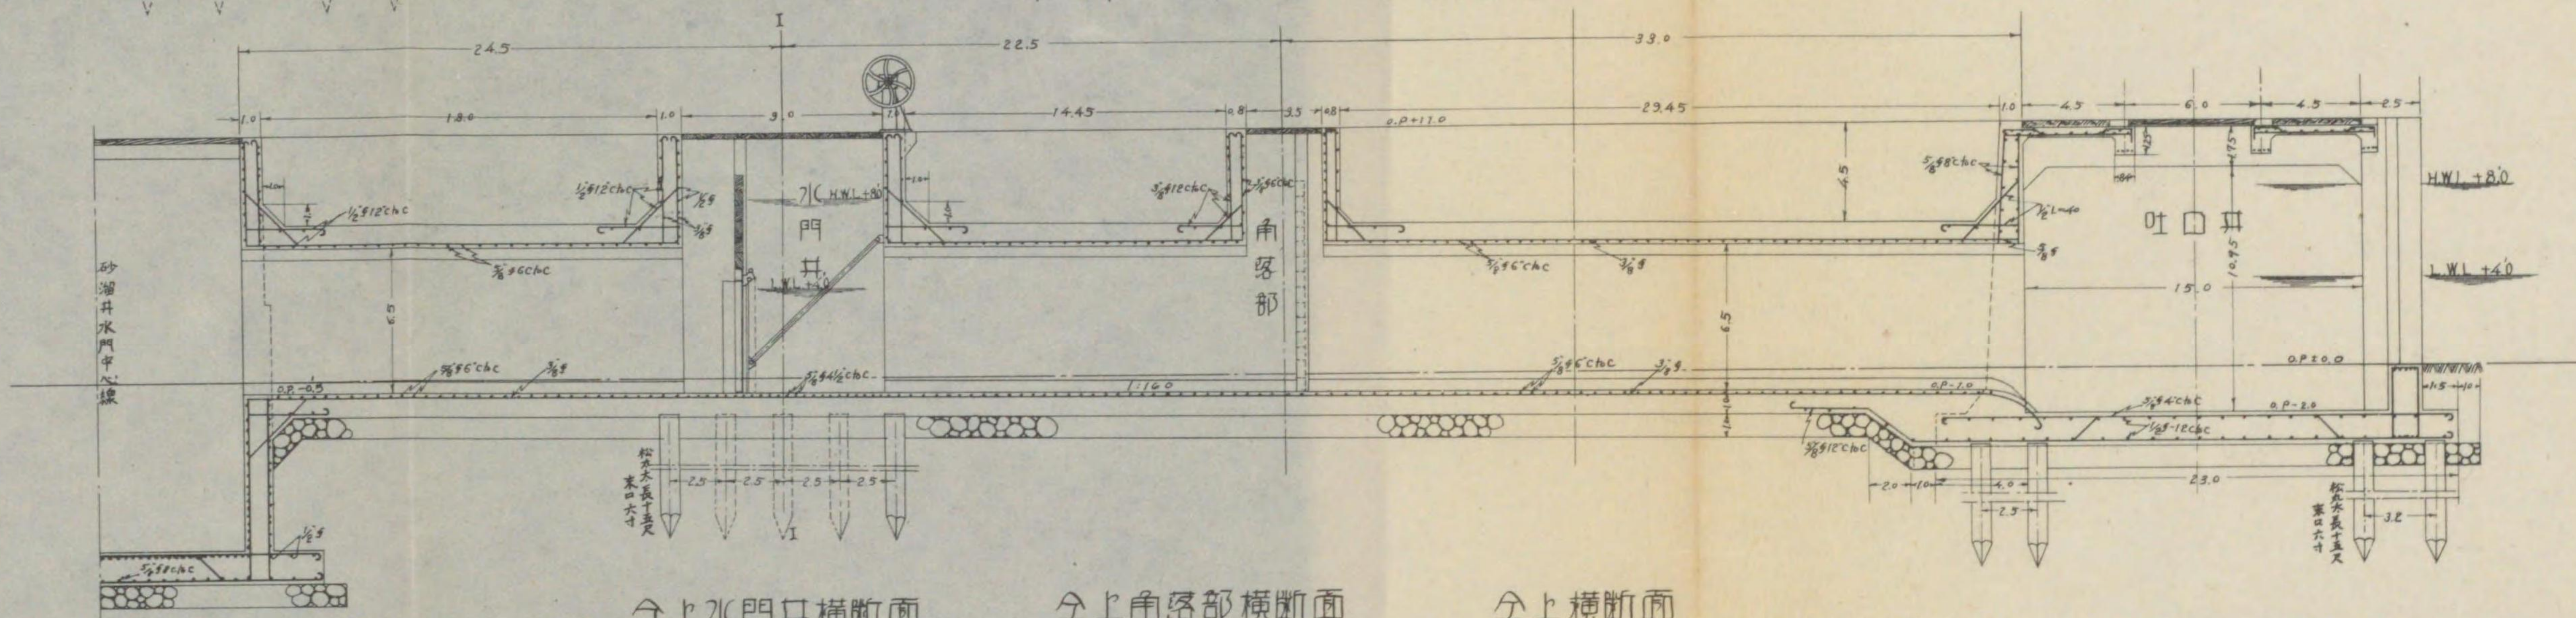


全上水門井横断面

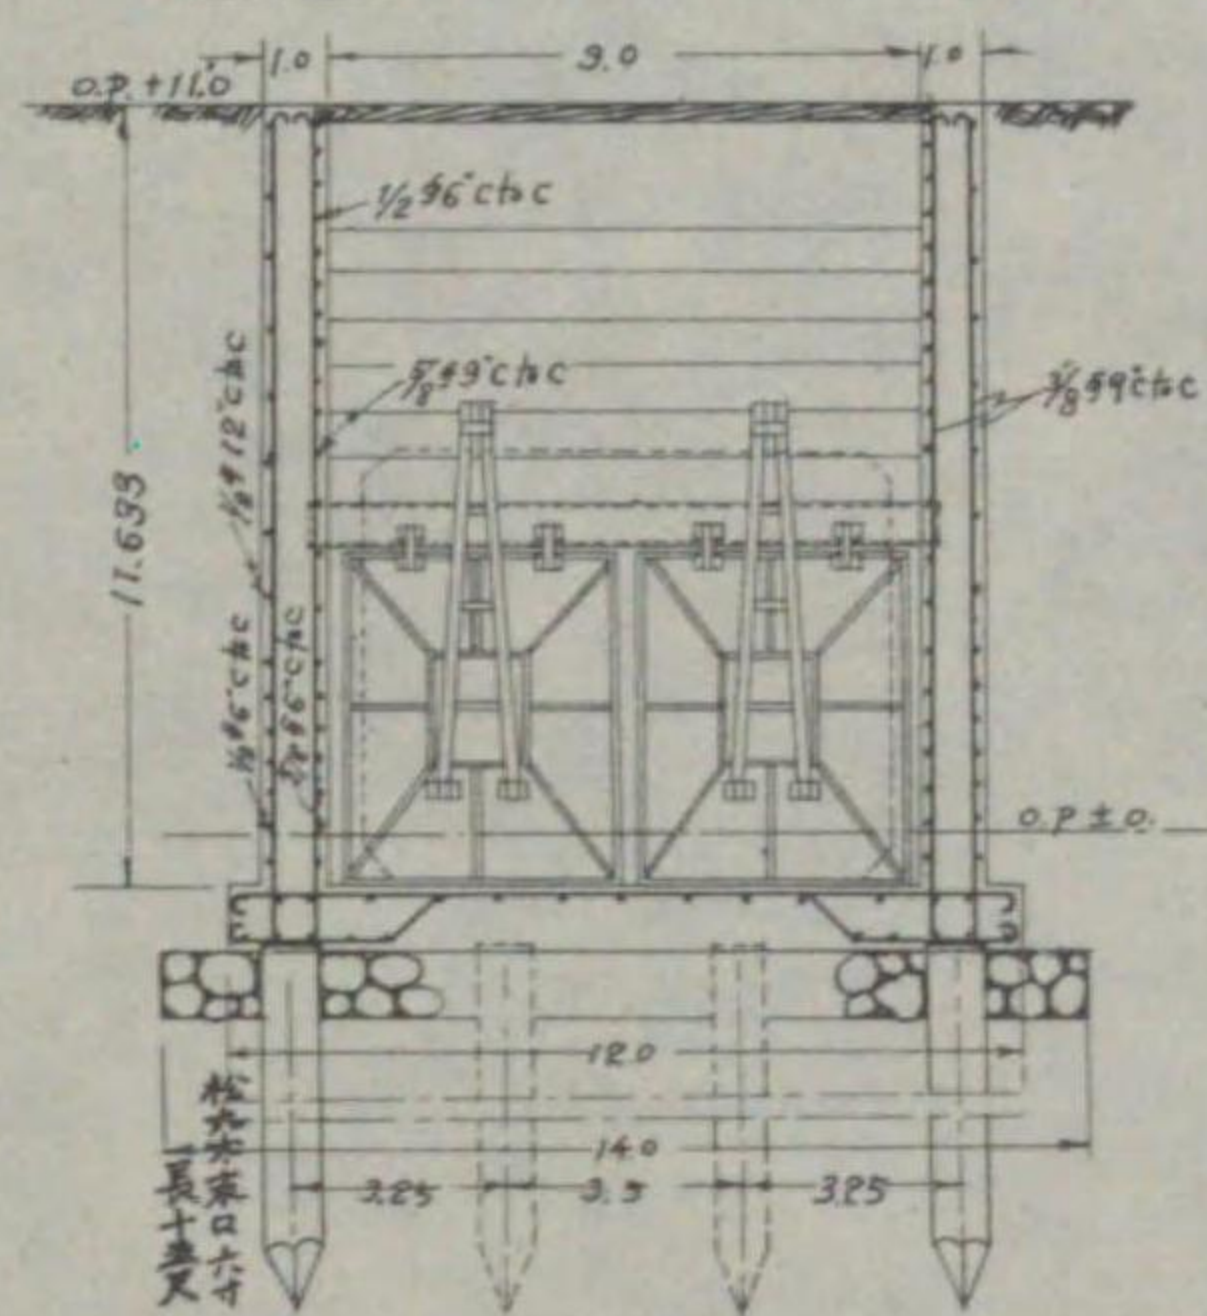


全上箱涵部横断面

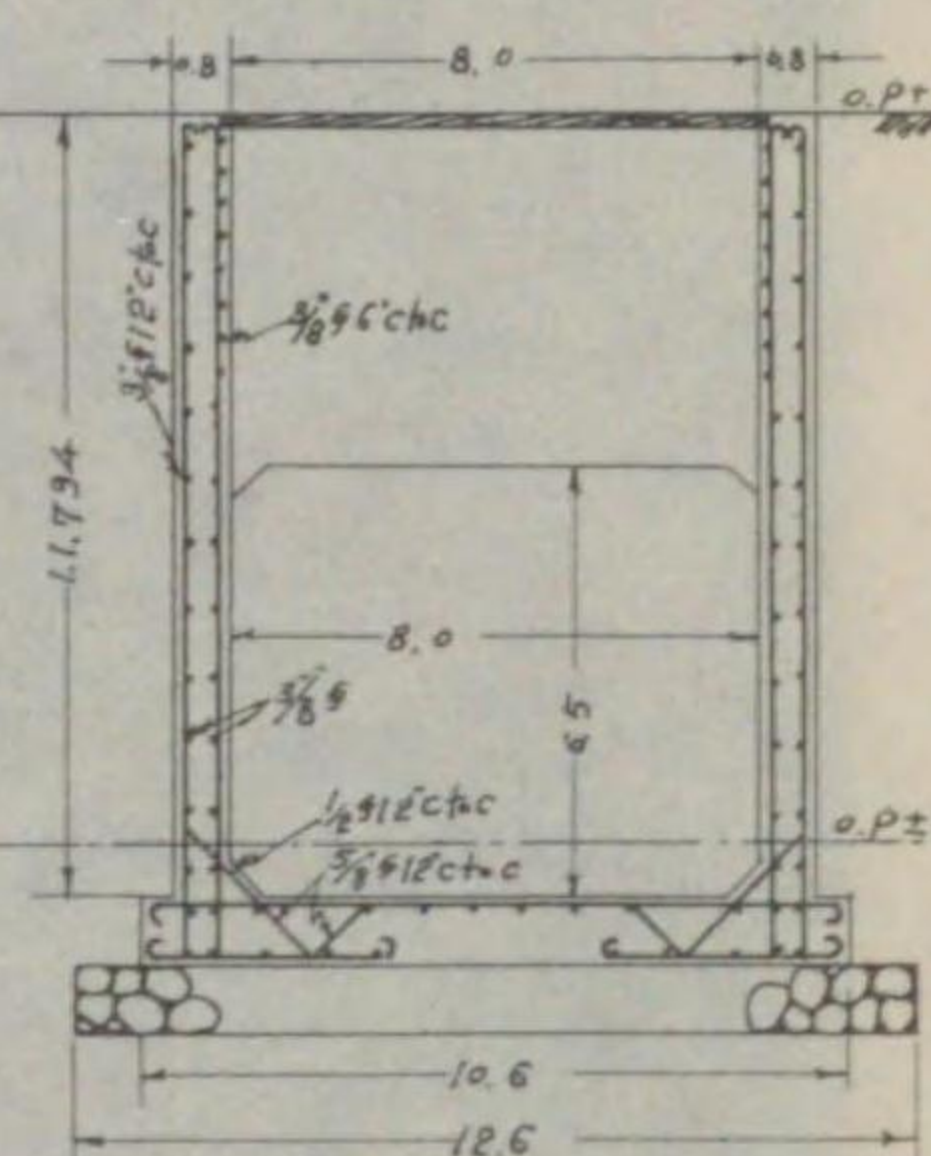

全上横断面

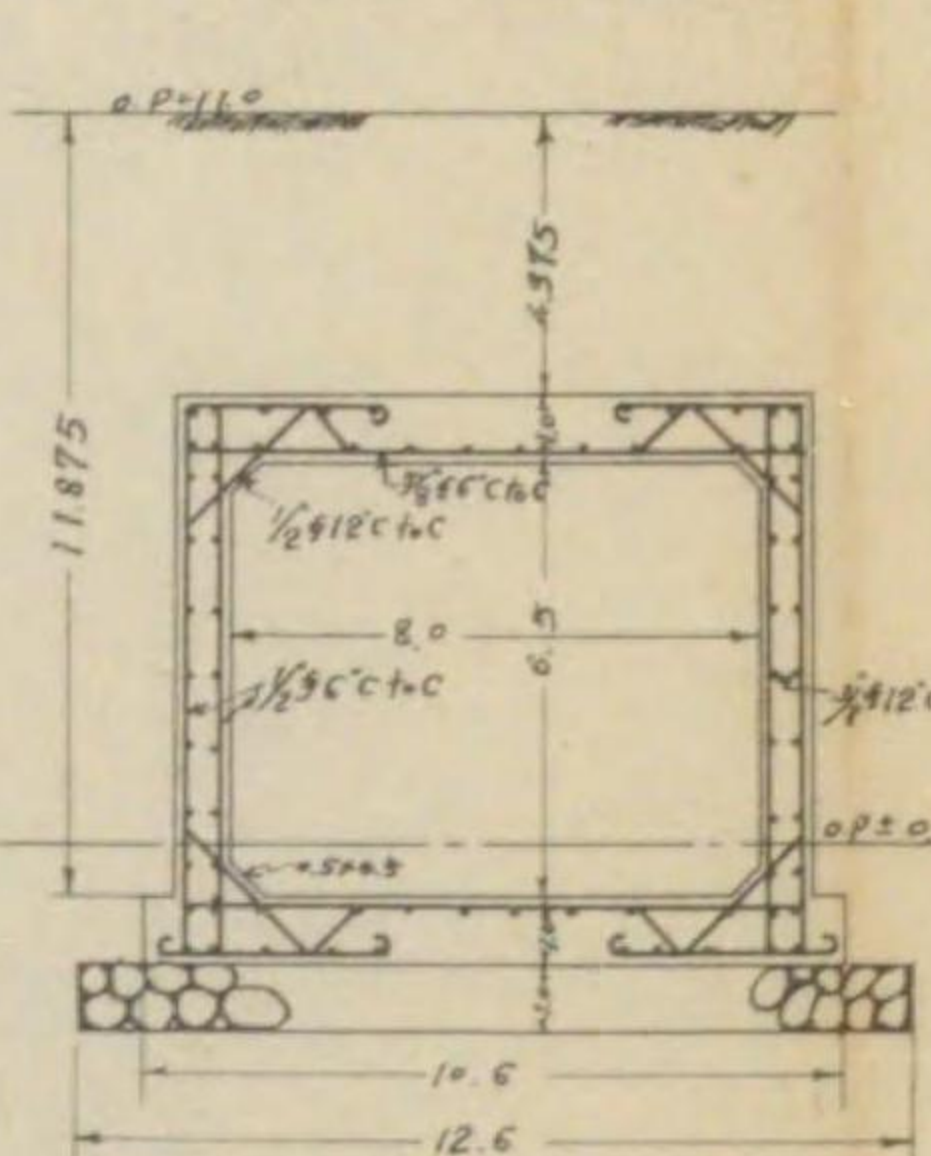

全上平面

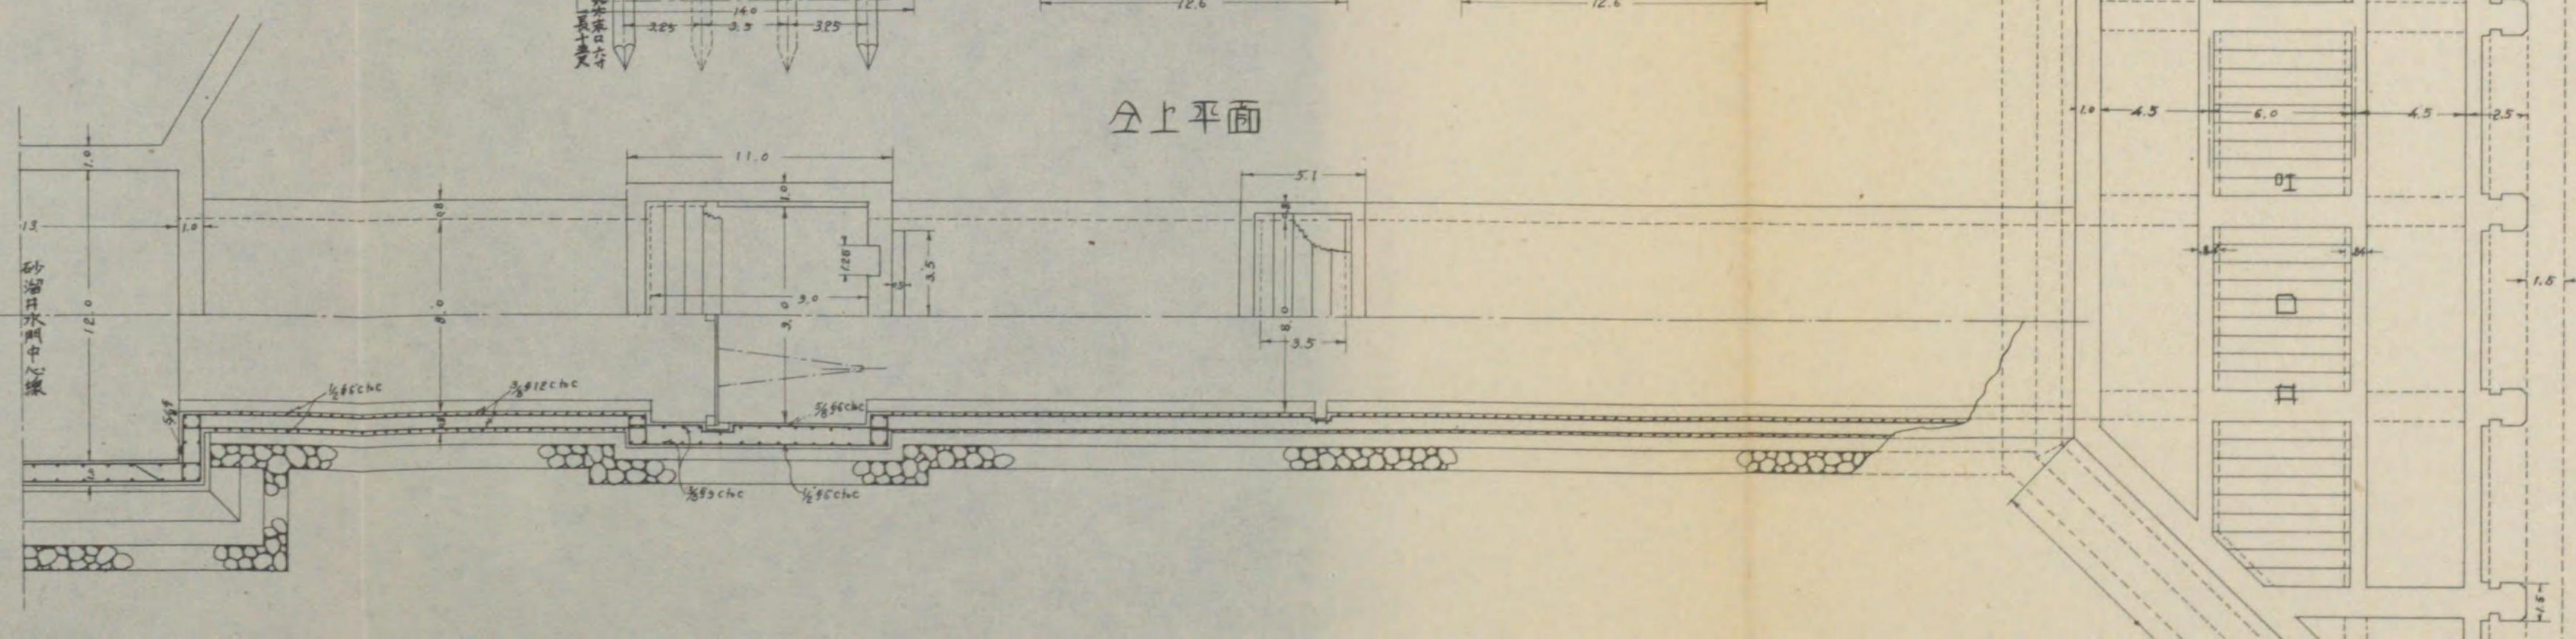









# 27 東野田抽水所竣工圖

吐口井 避溢溝之圖


吐口井縱断面

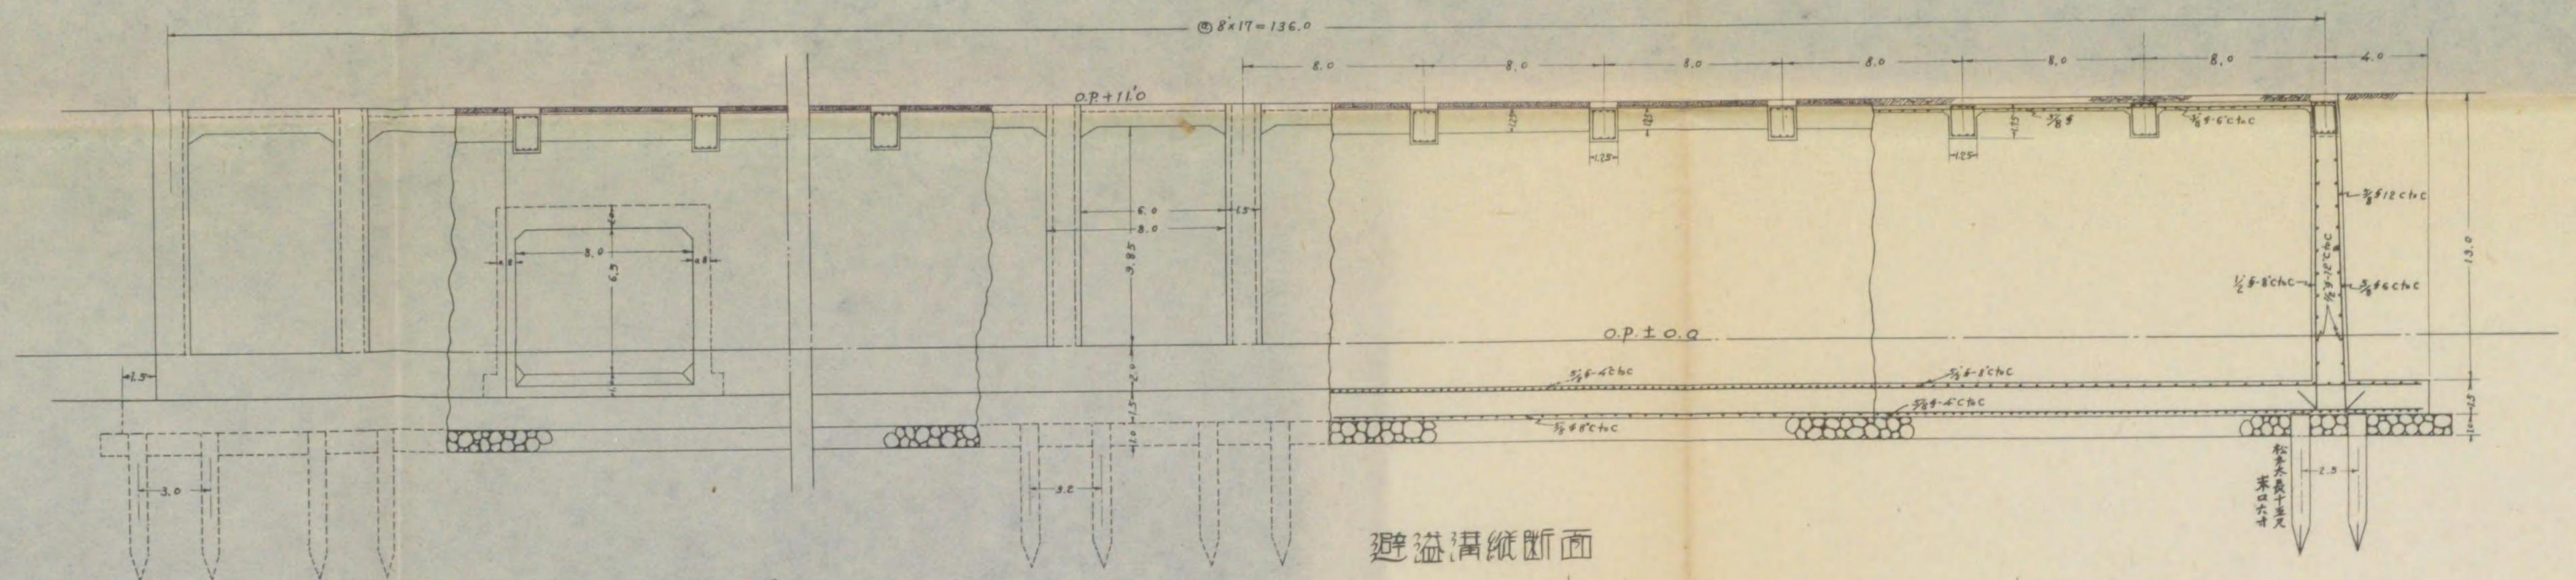


避溢溝縱断面

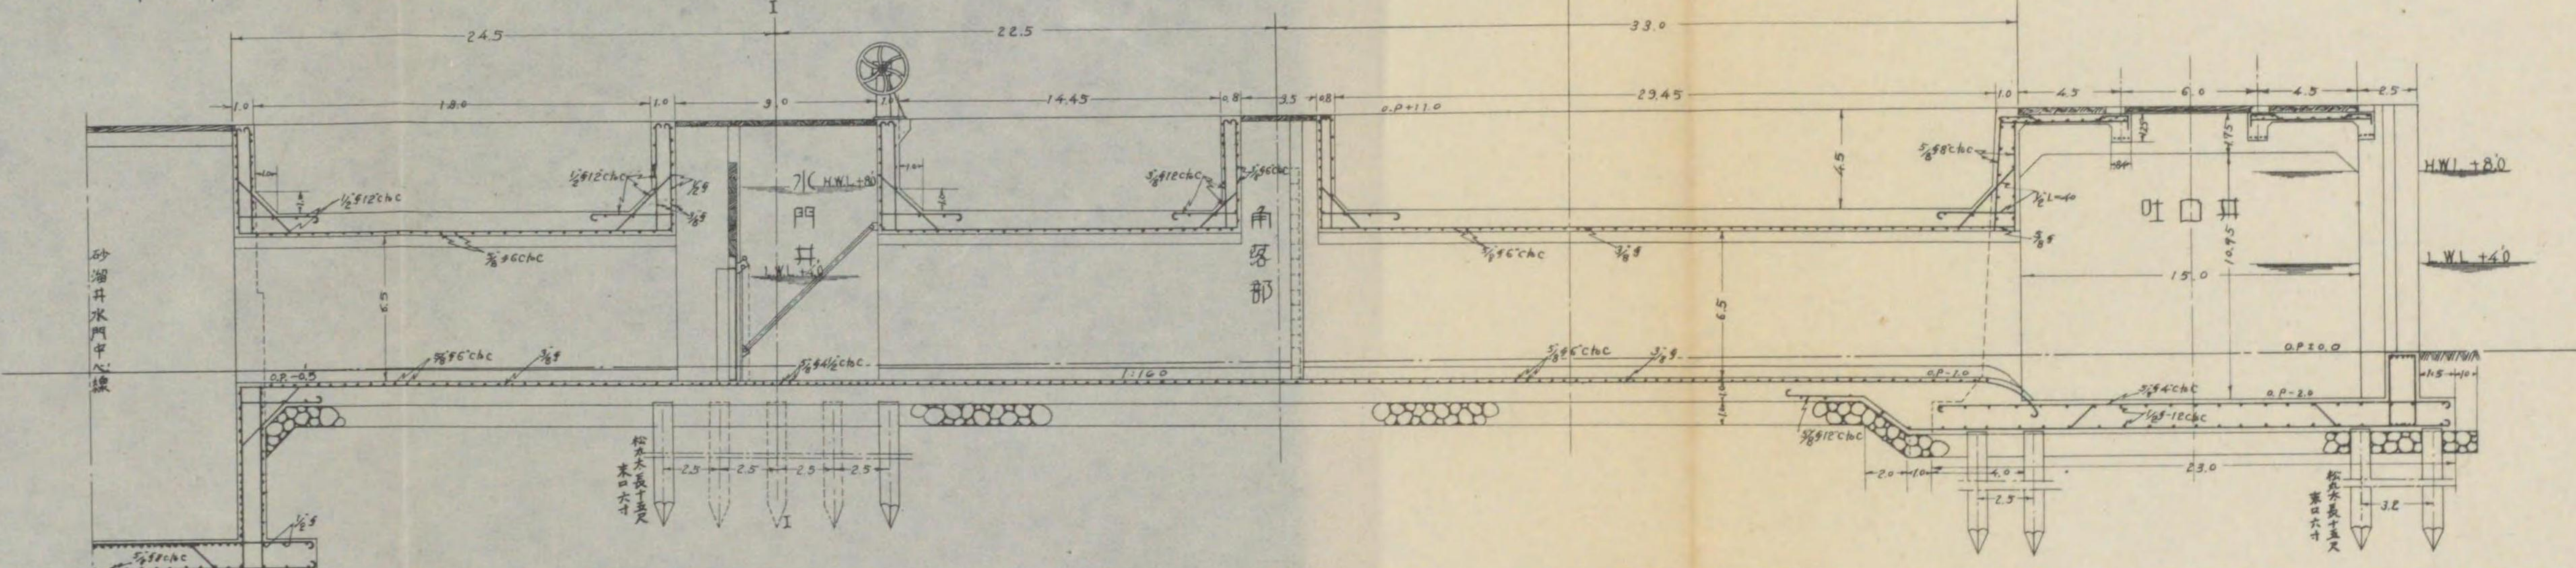


全上水門口橫断面

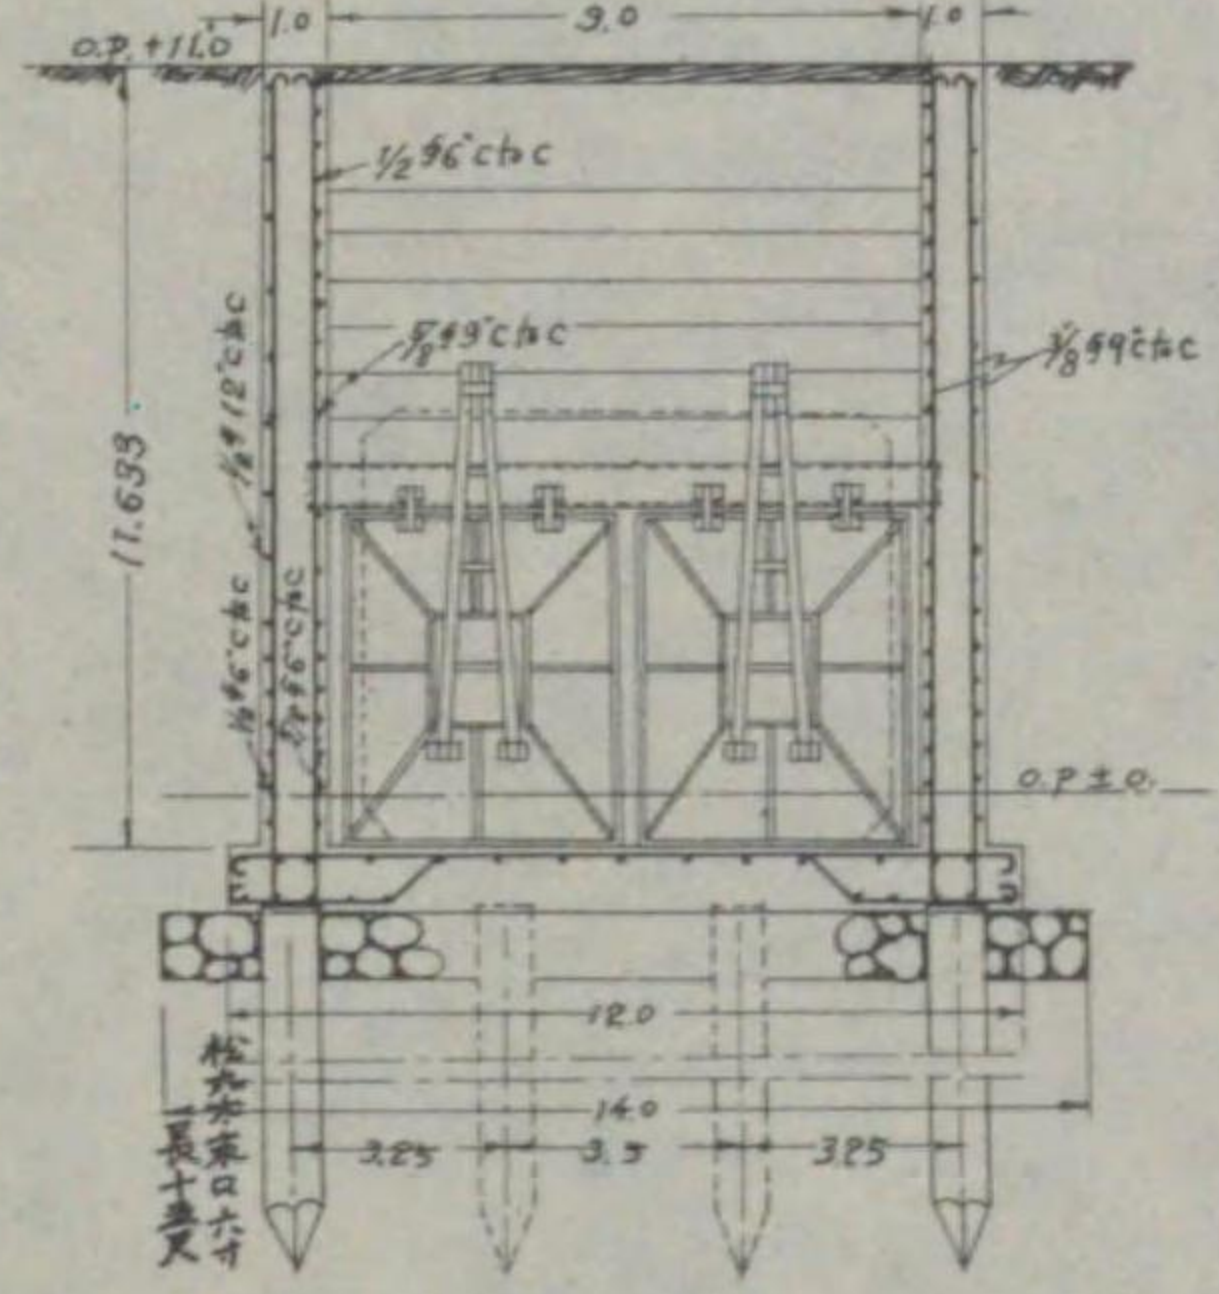


全上角落部橫断面

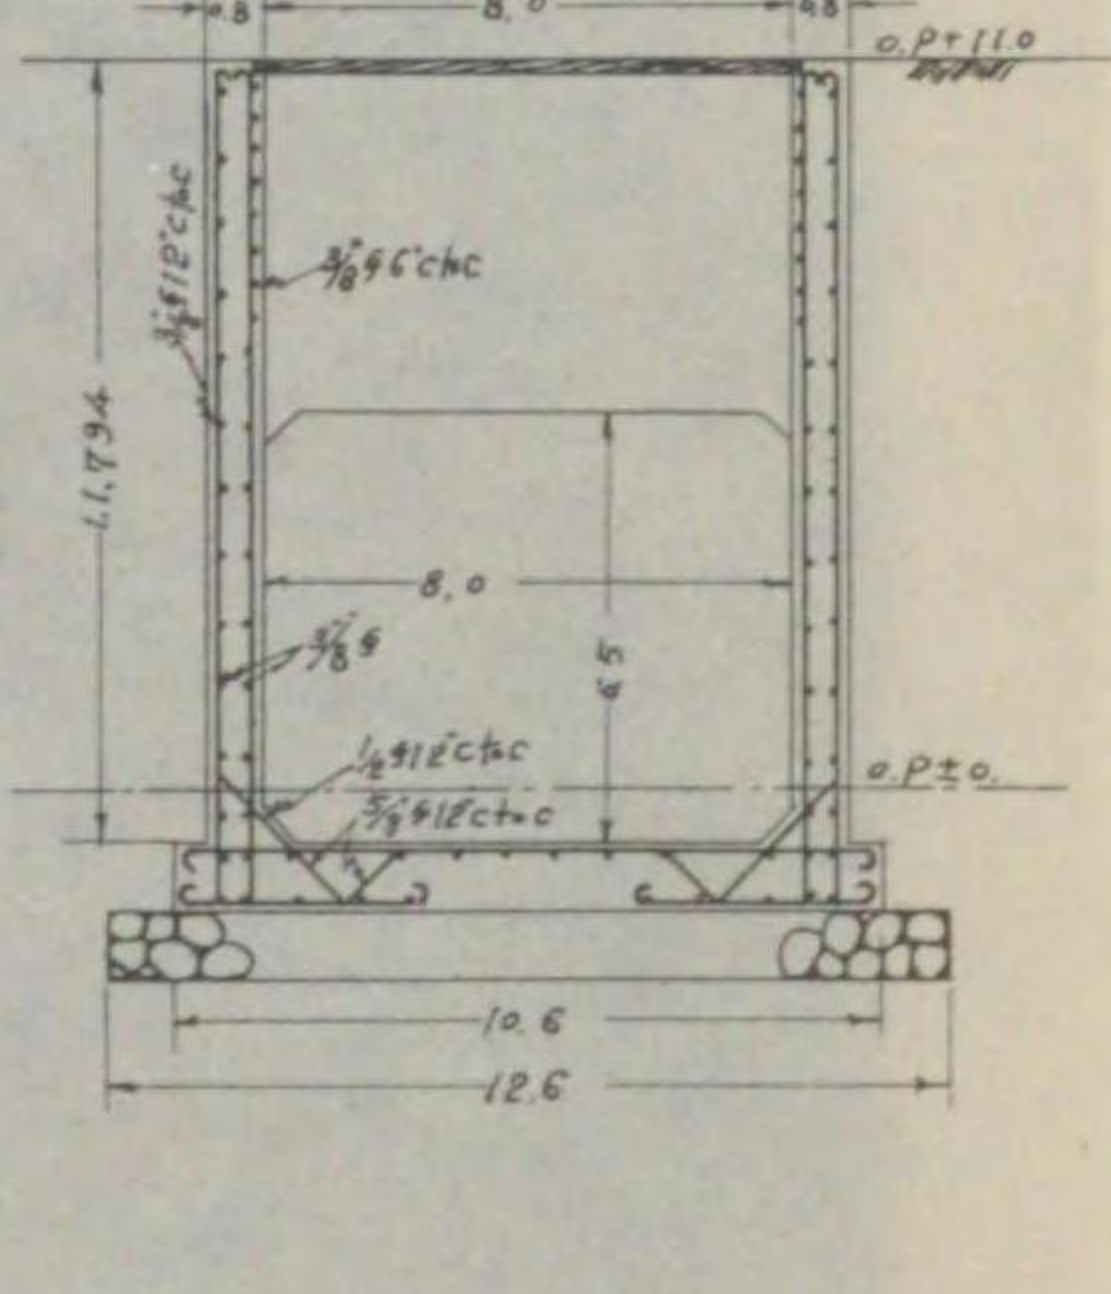



全上橫断面

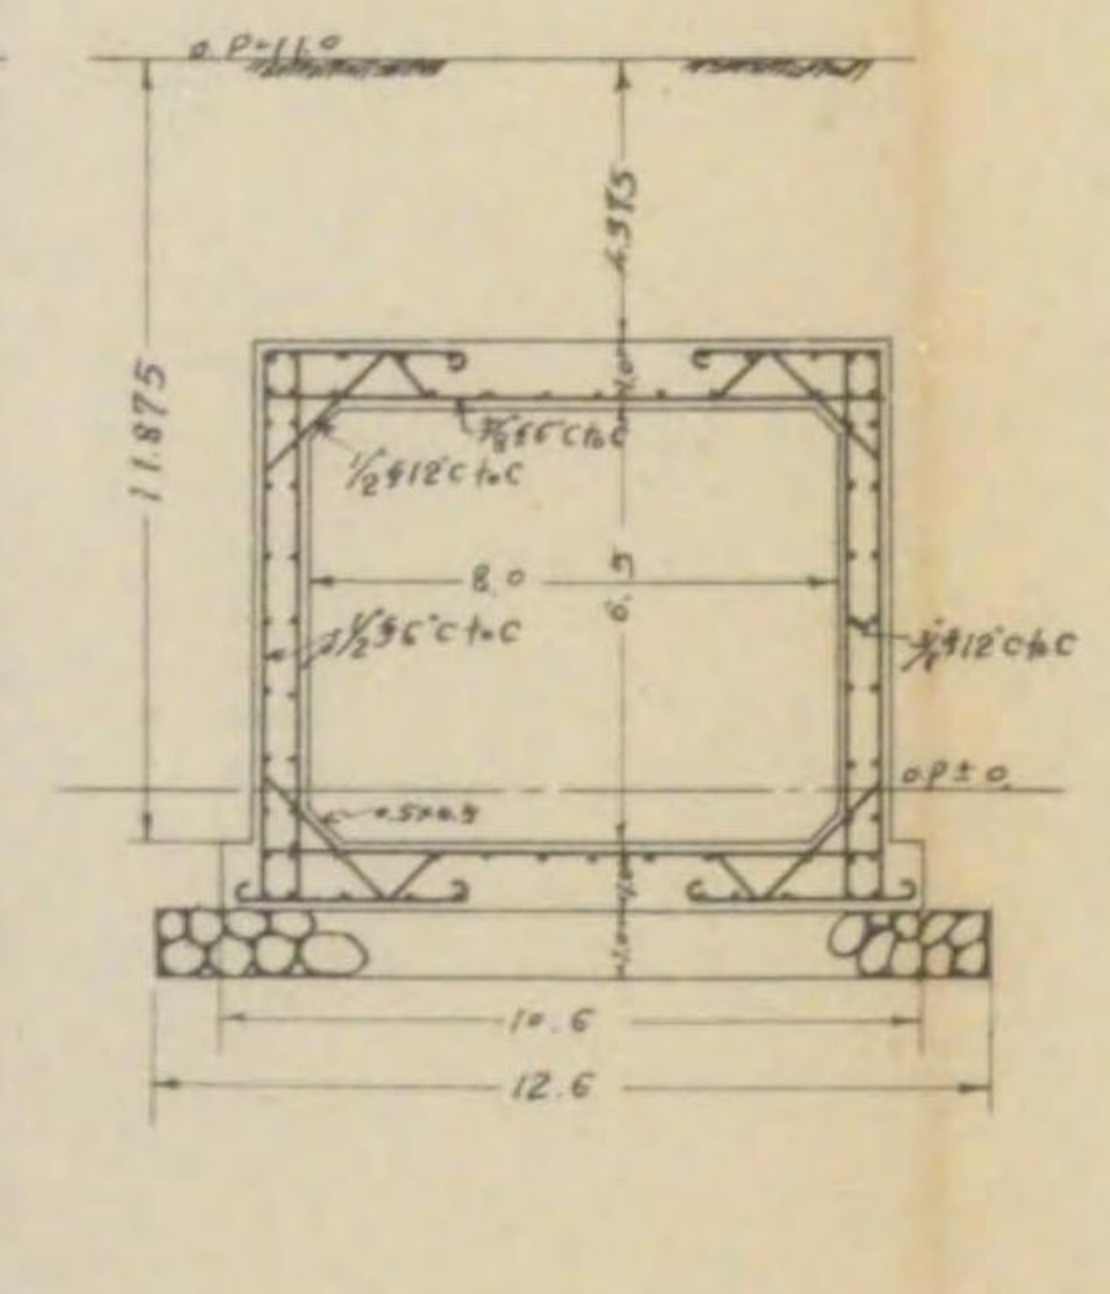


全上平面

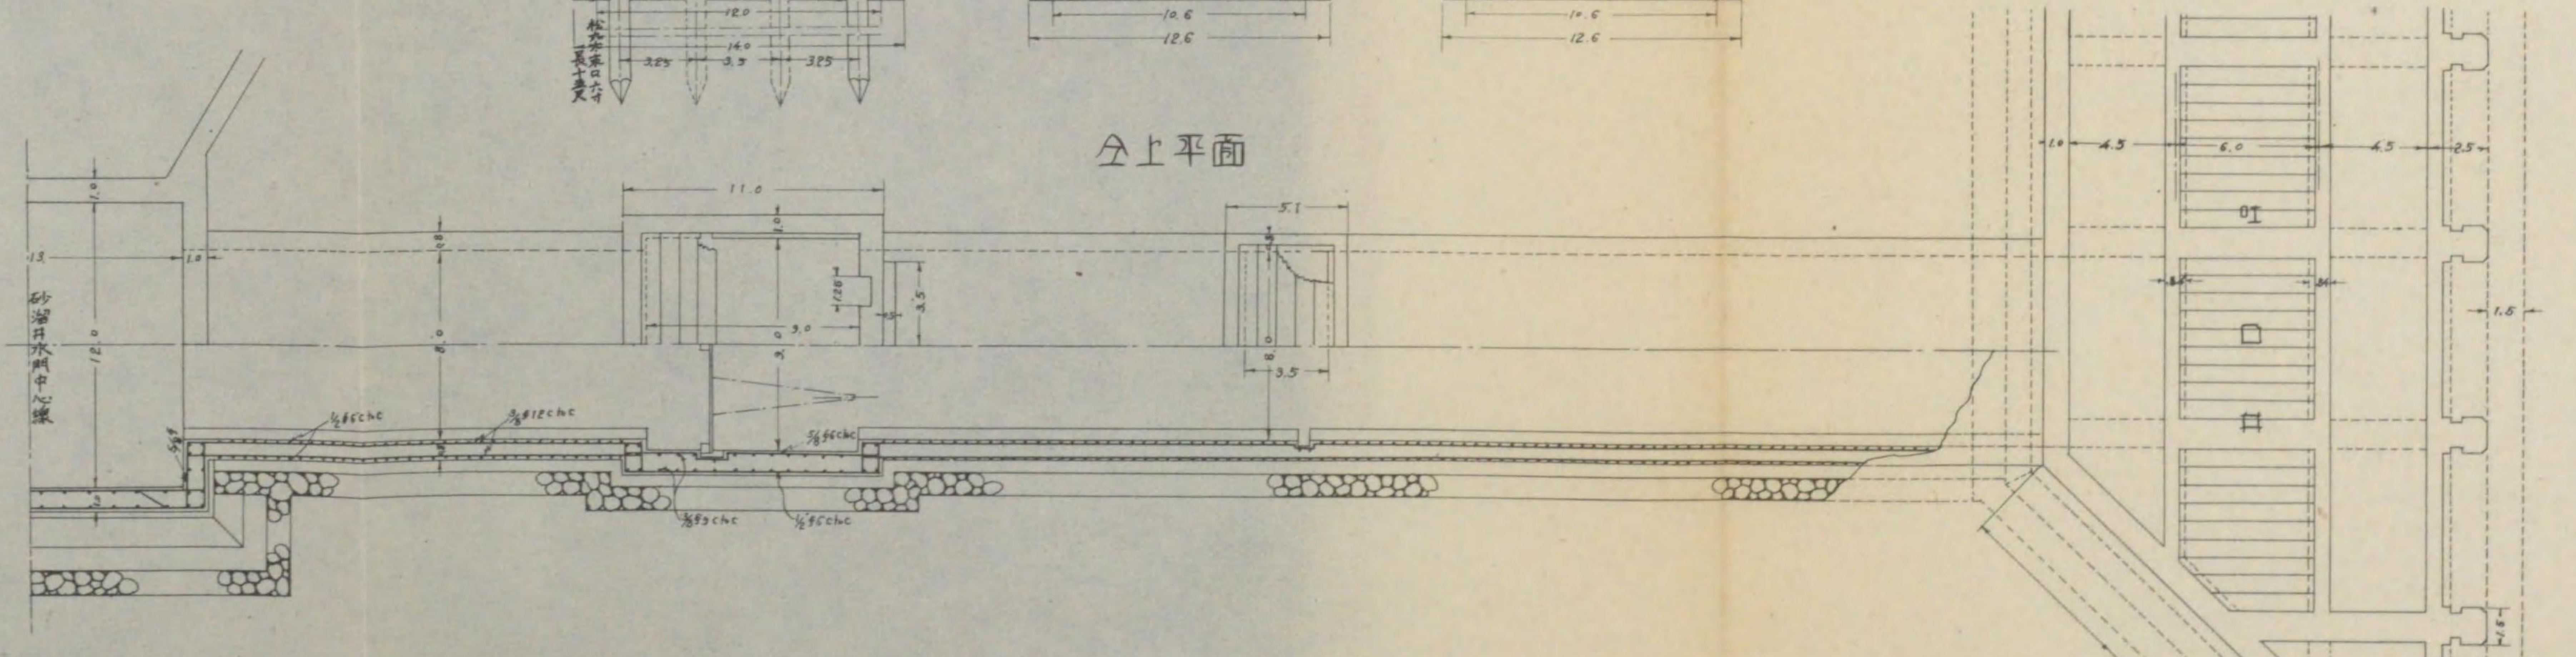




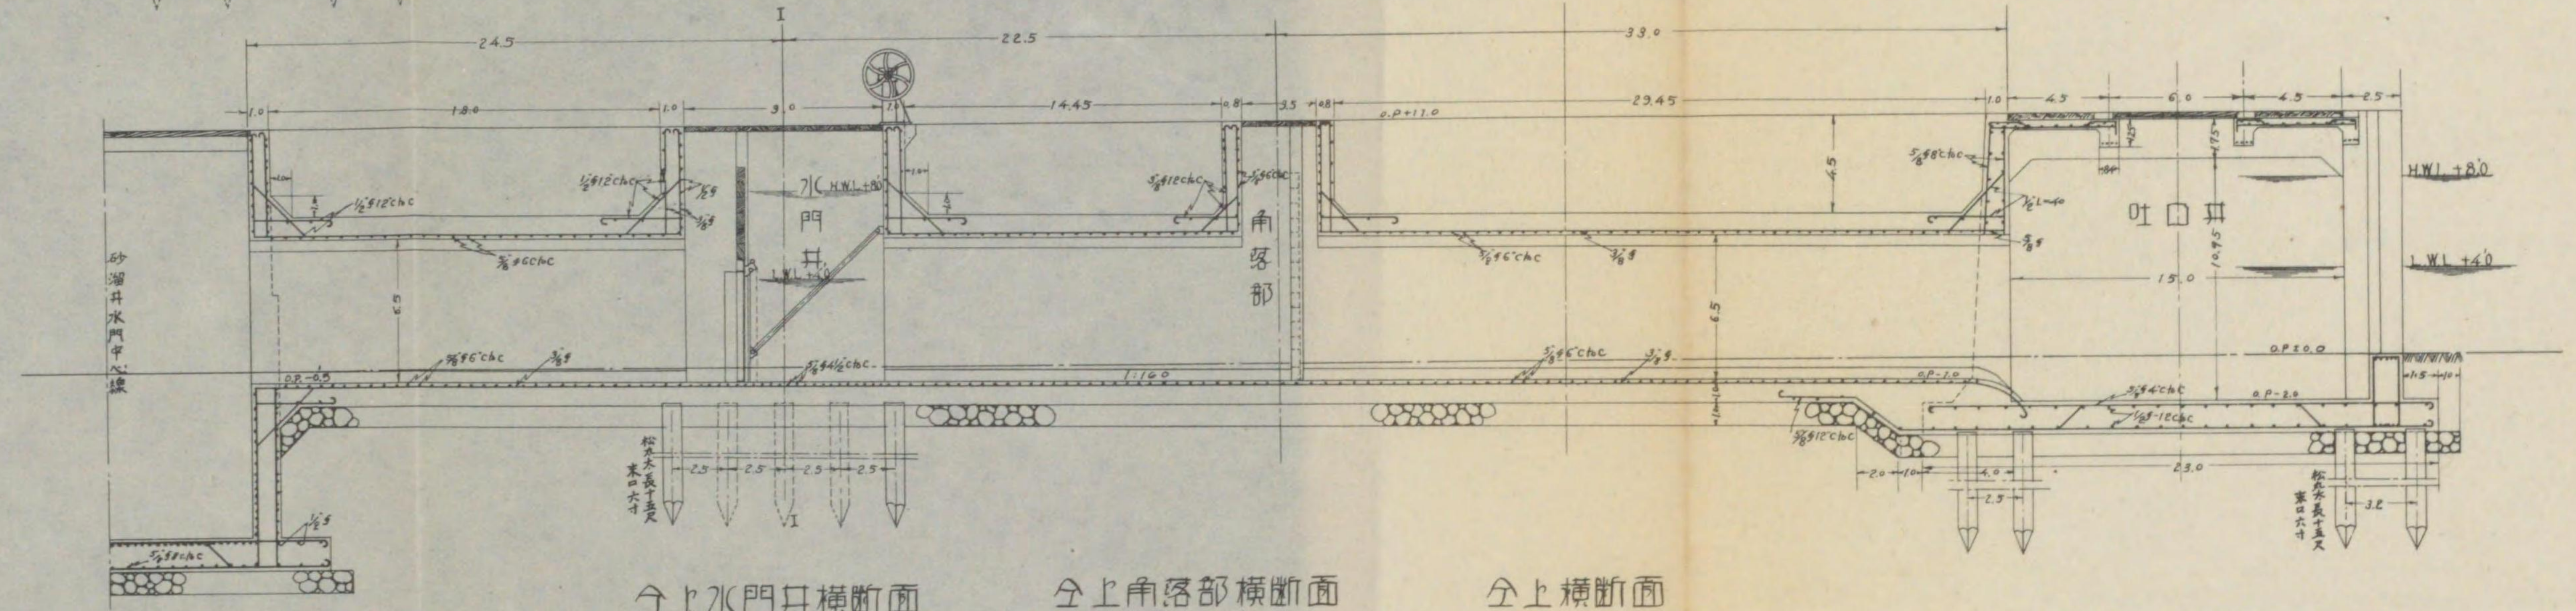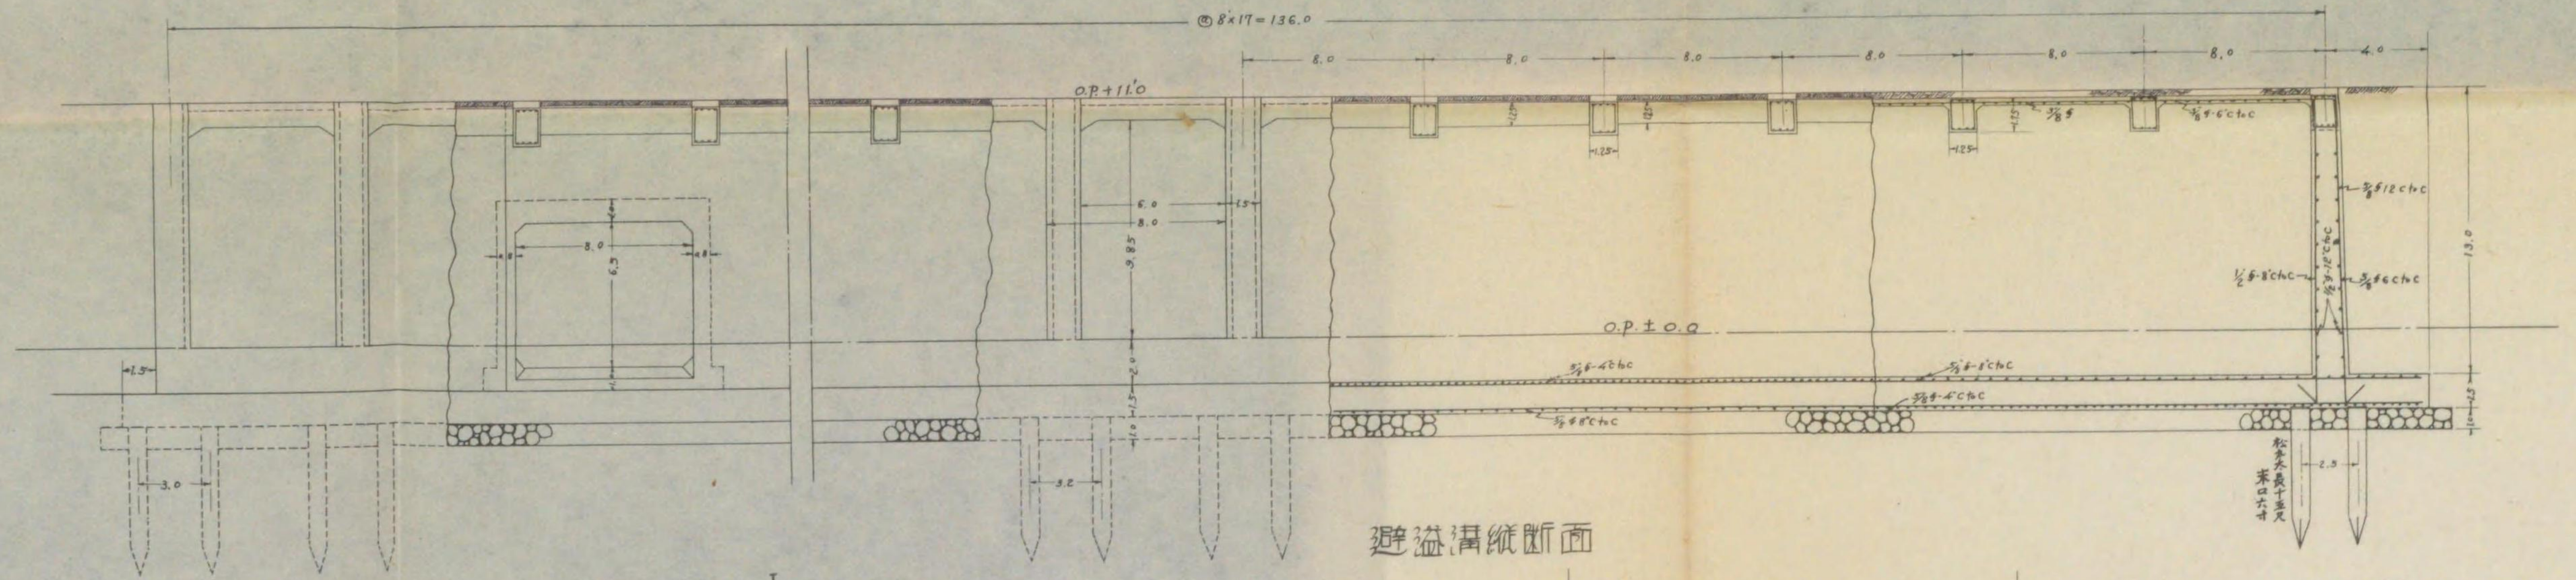


全上水門口橫断面

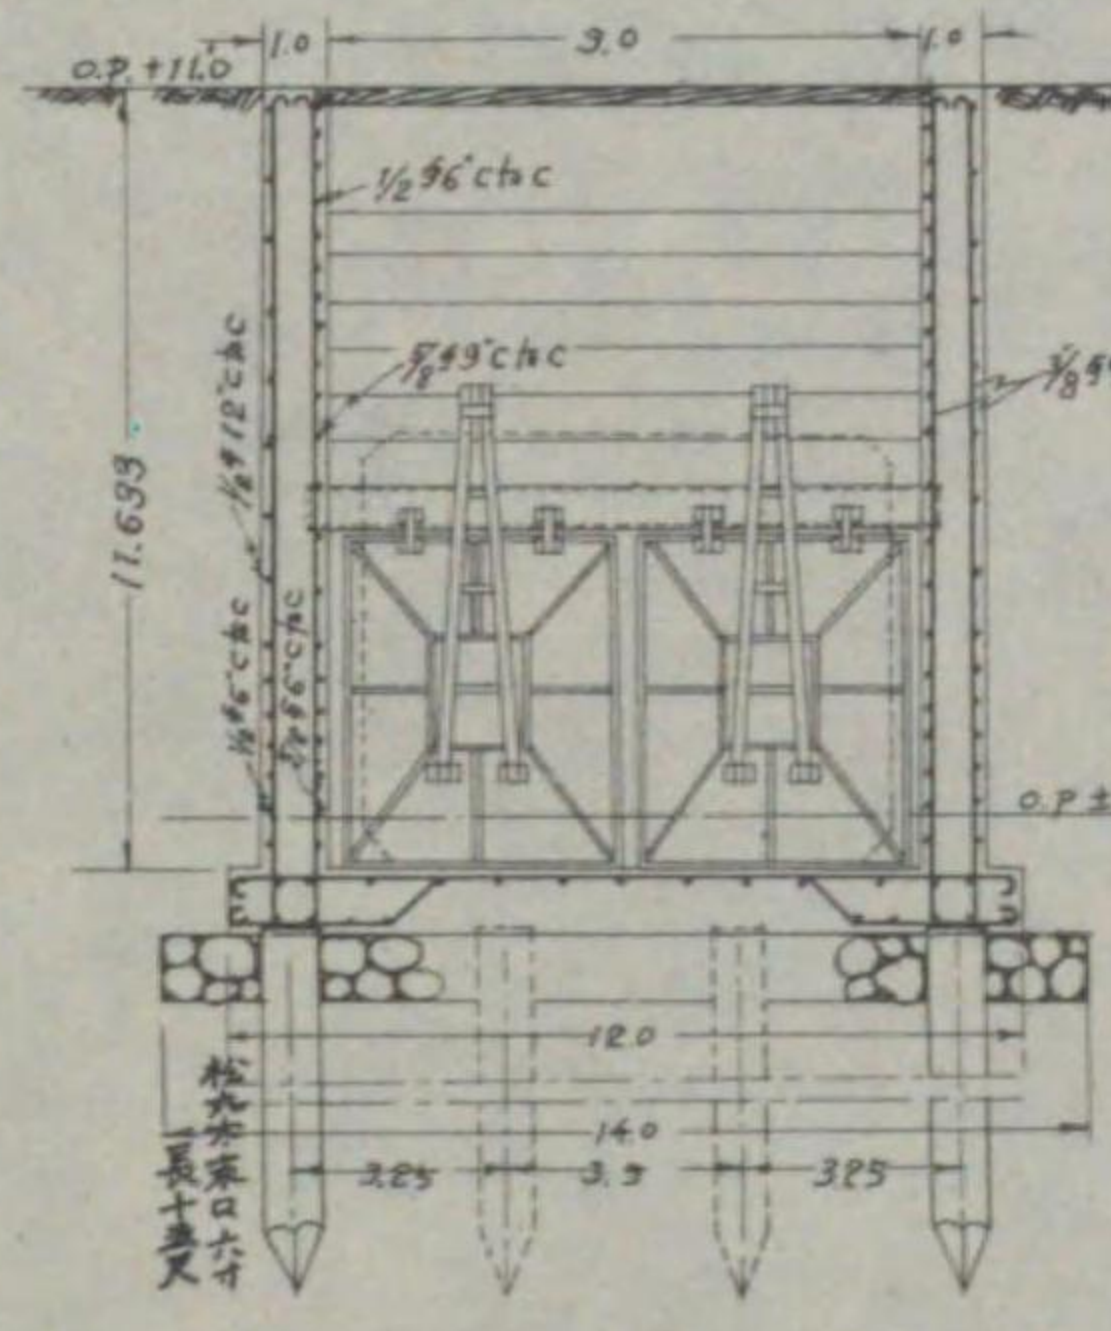


全上角路部橫断面

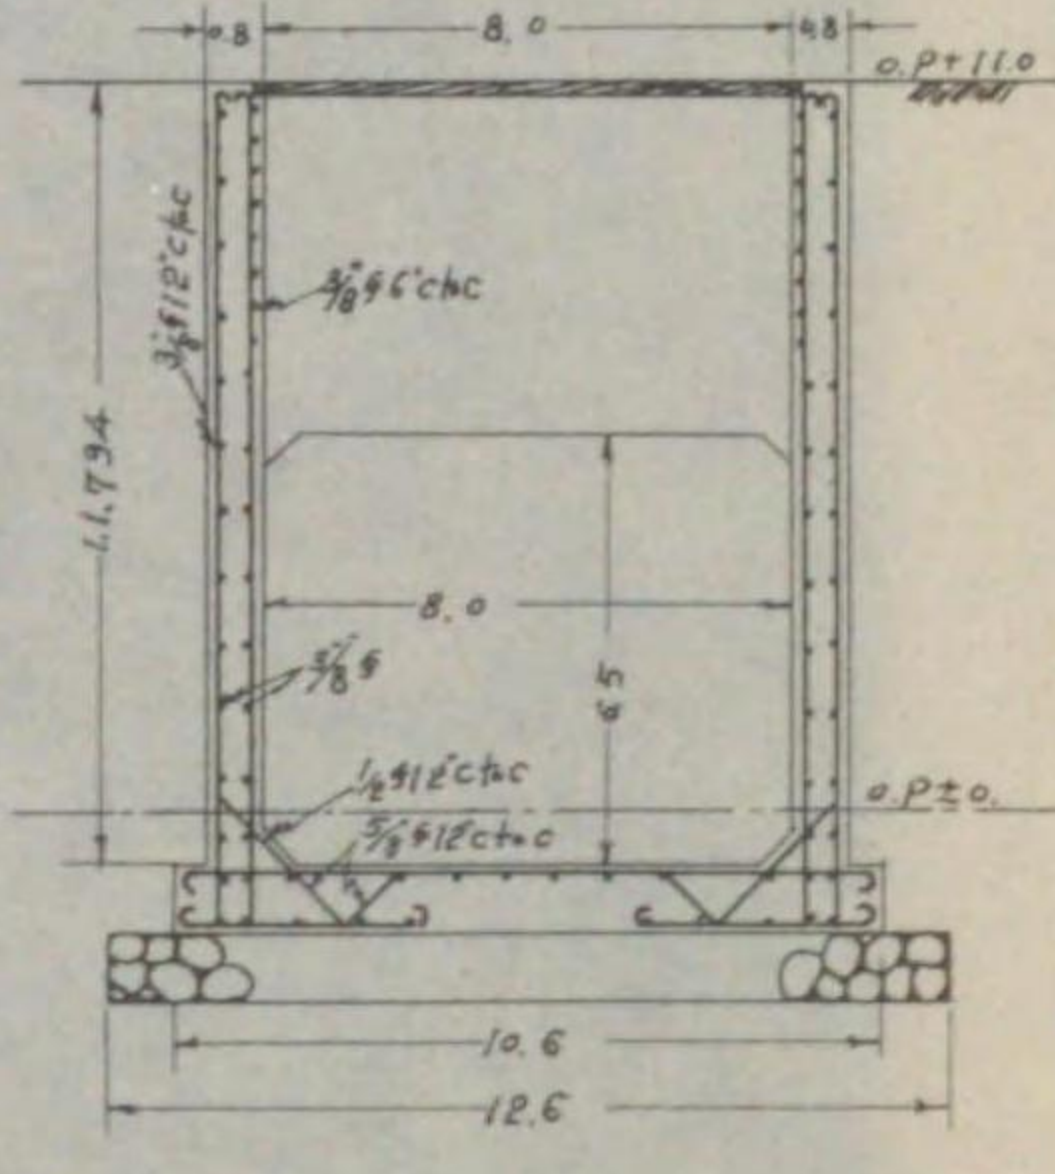

全上橫断面

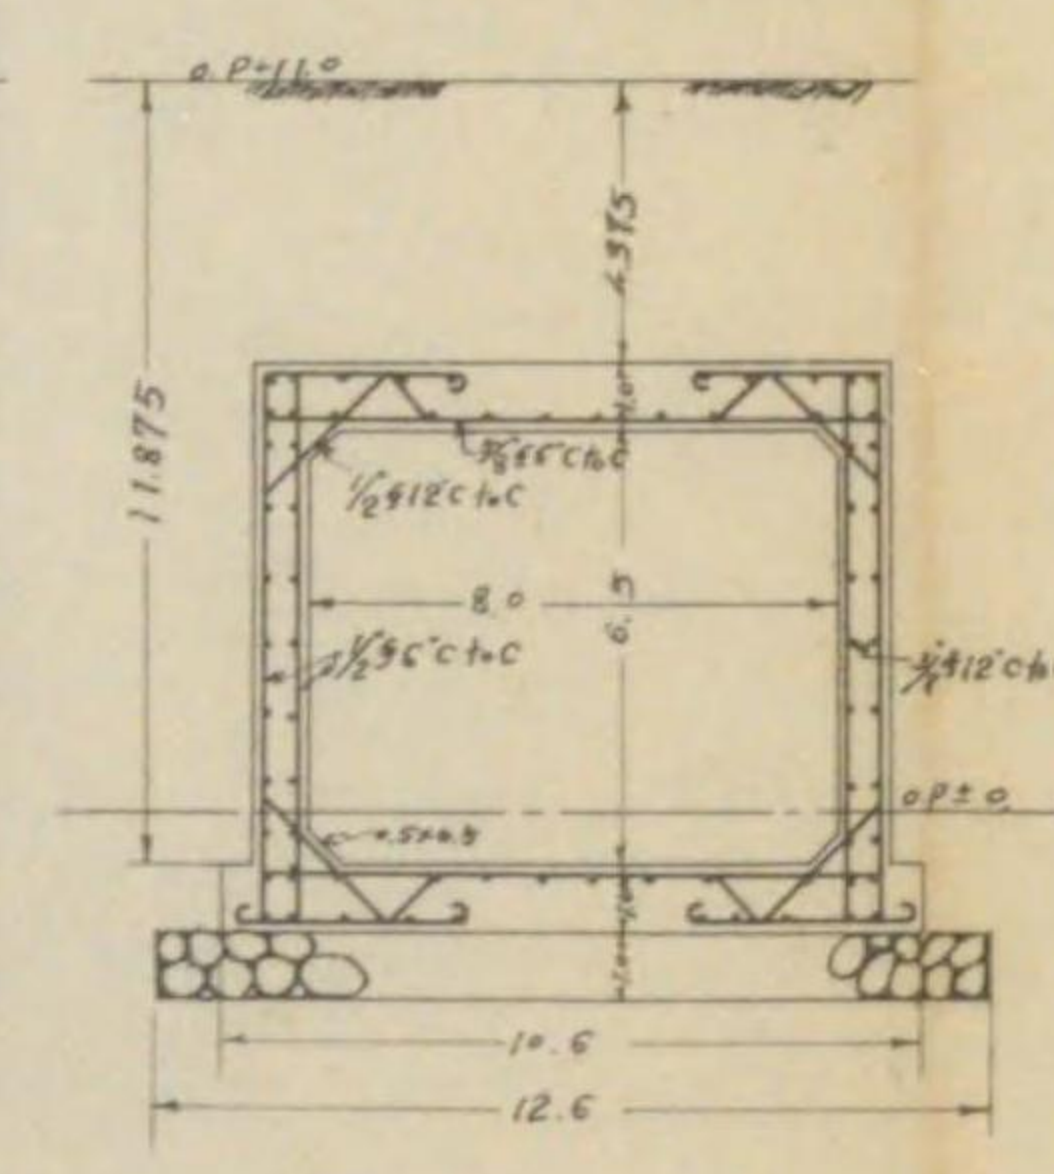

全上平面

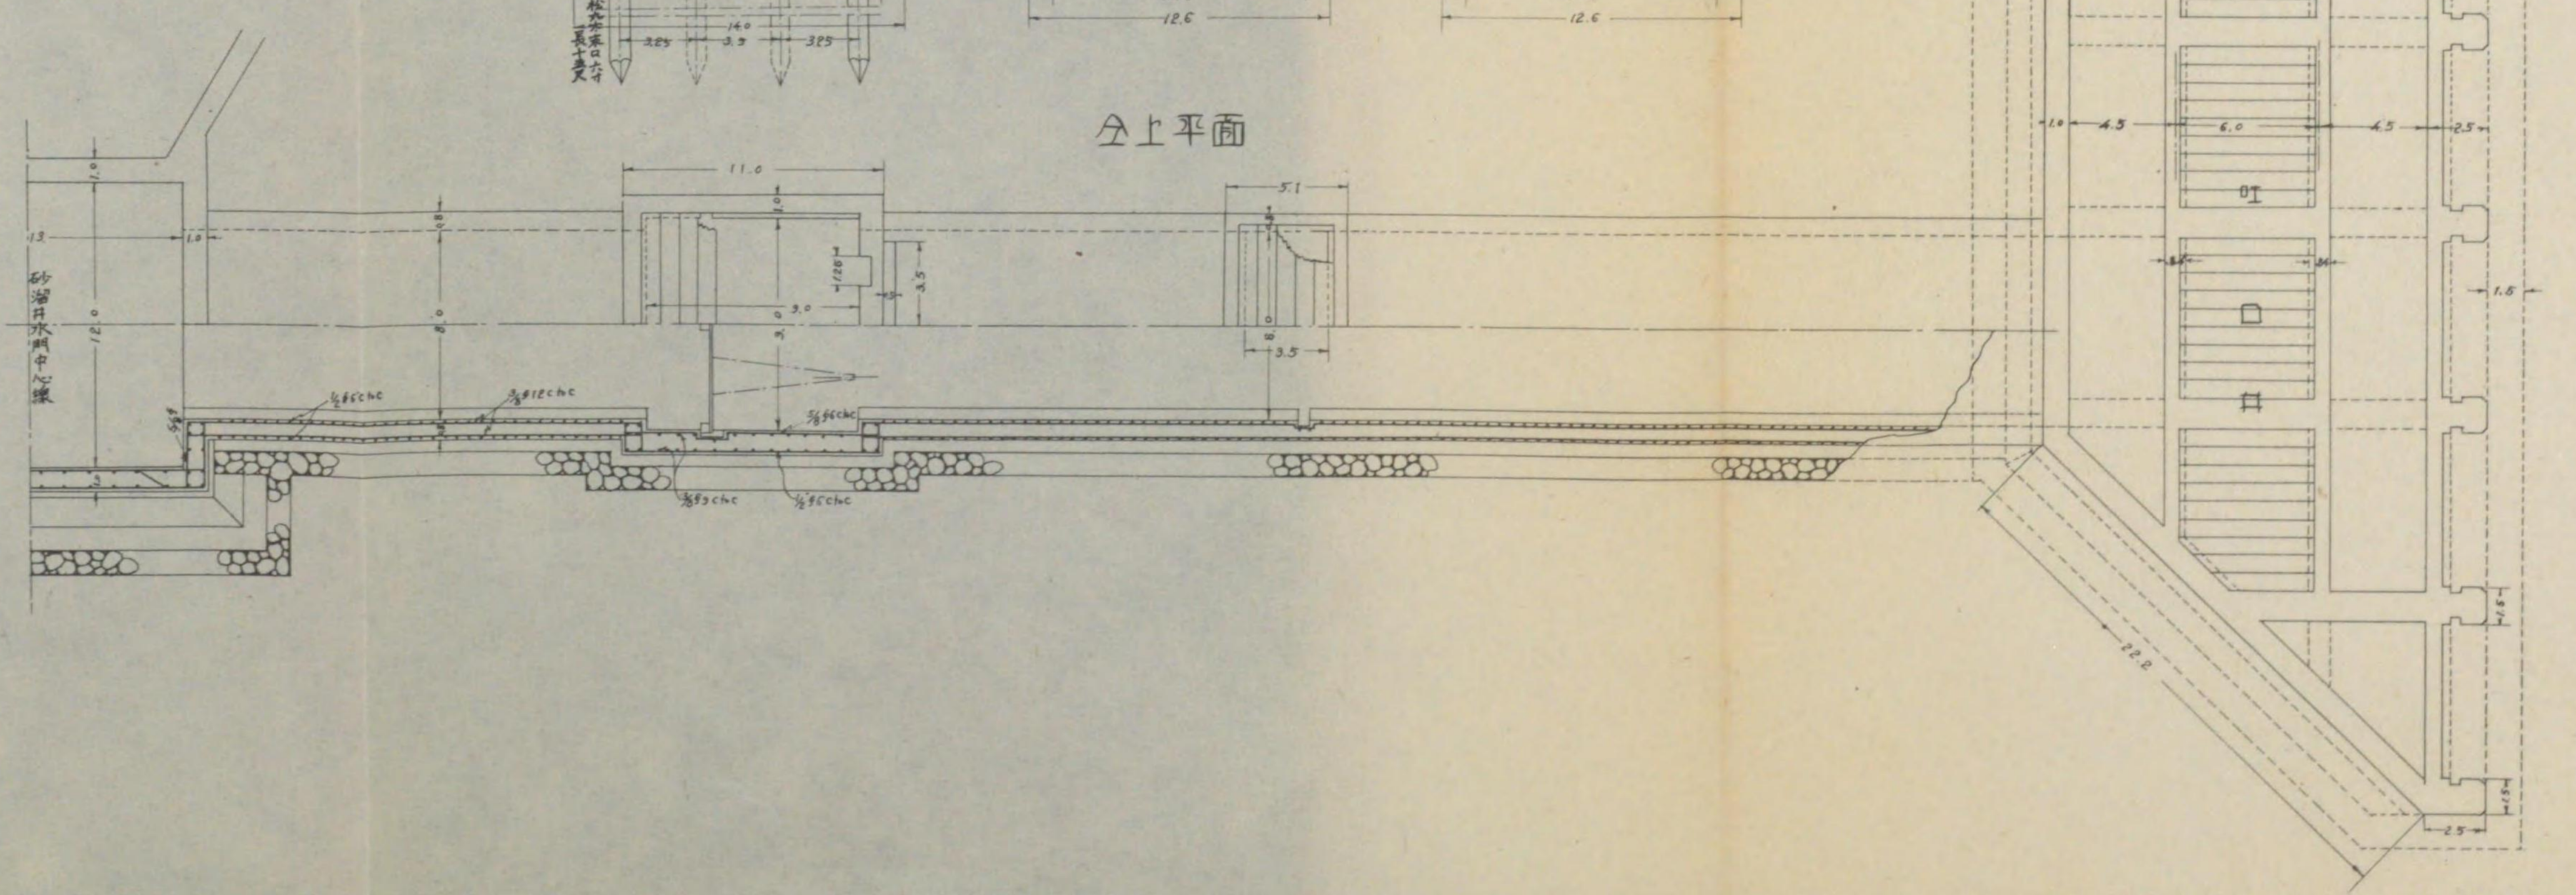










橋梁縱断面

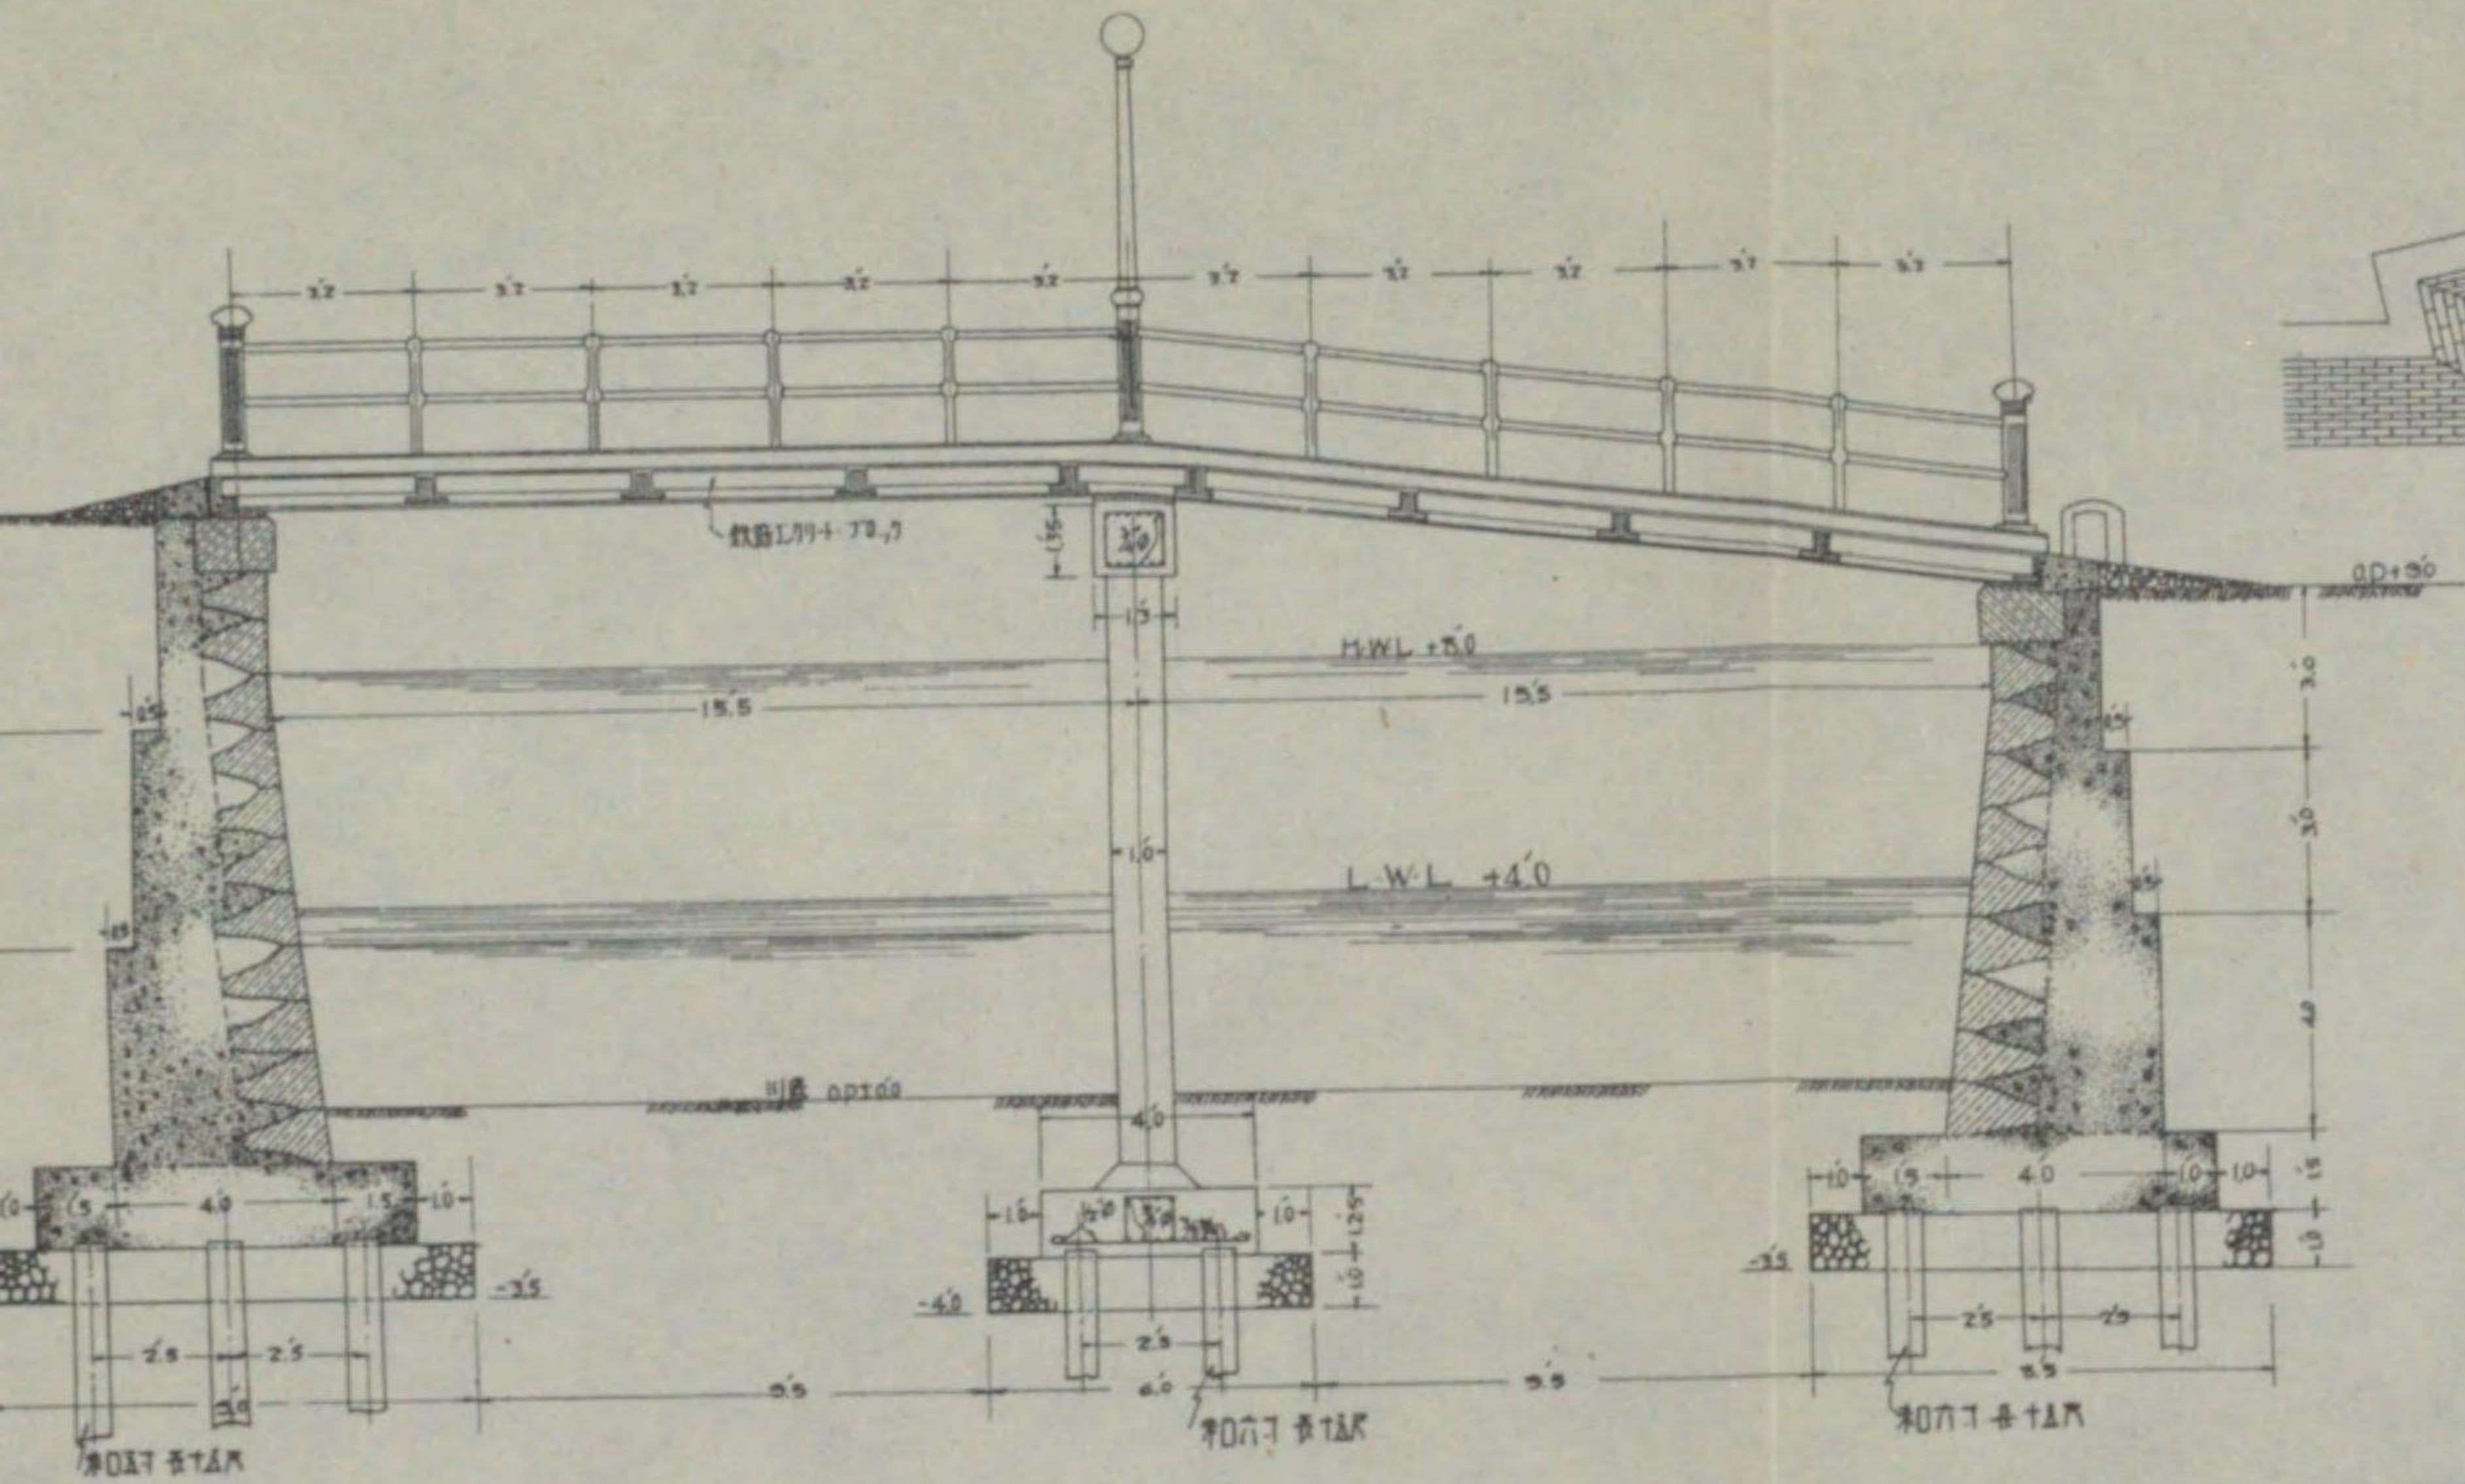


全上平面

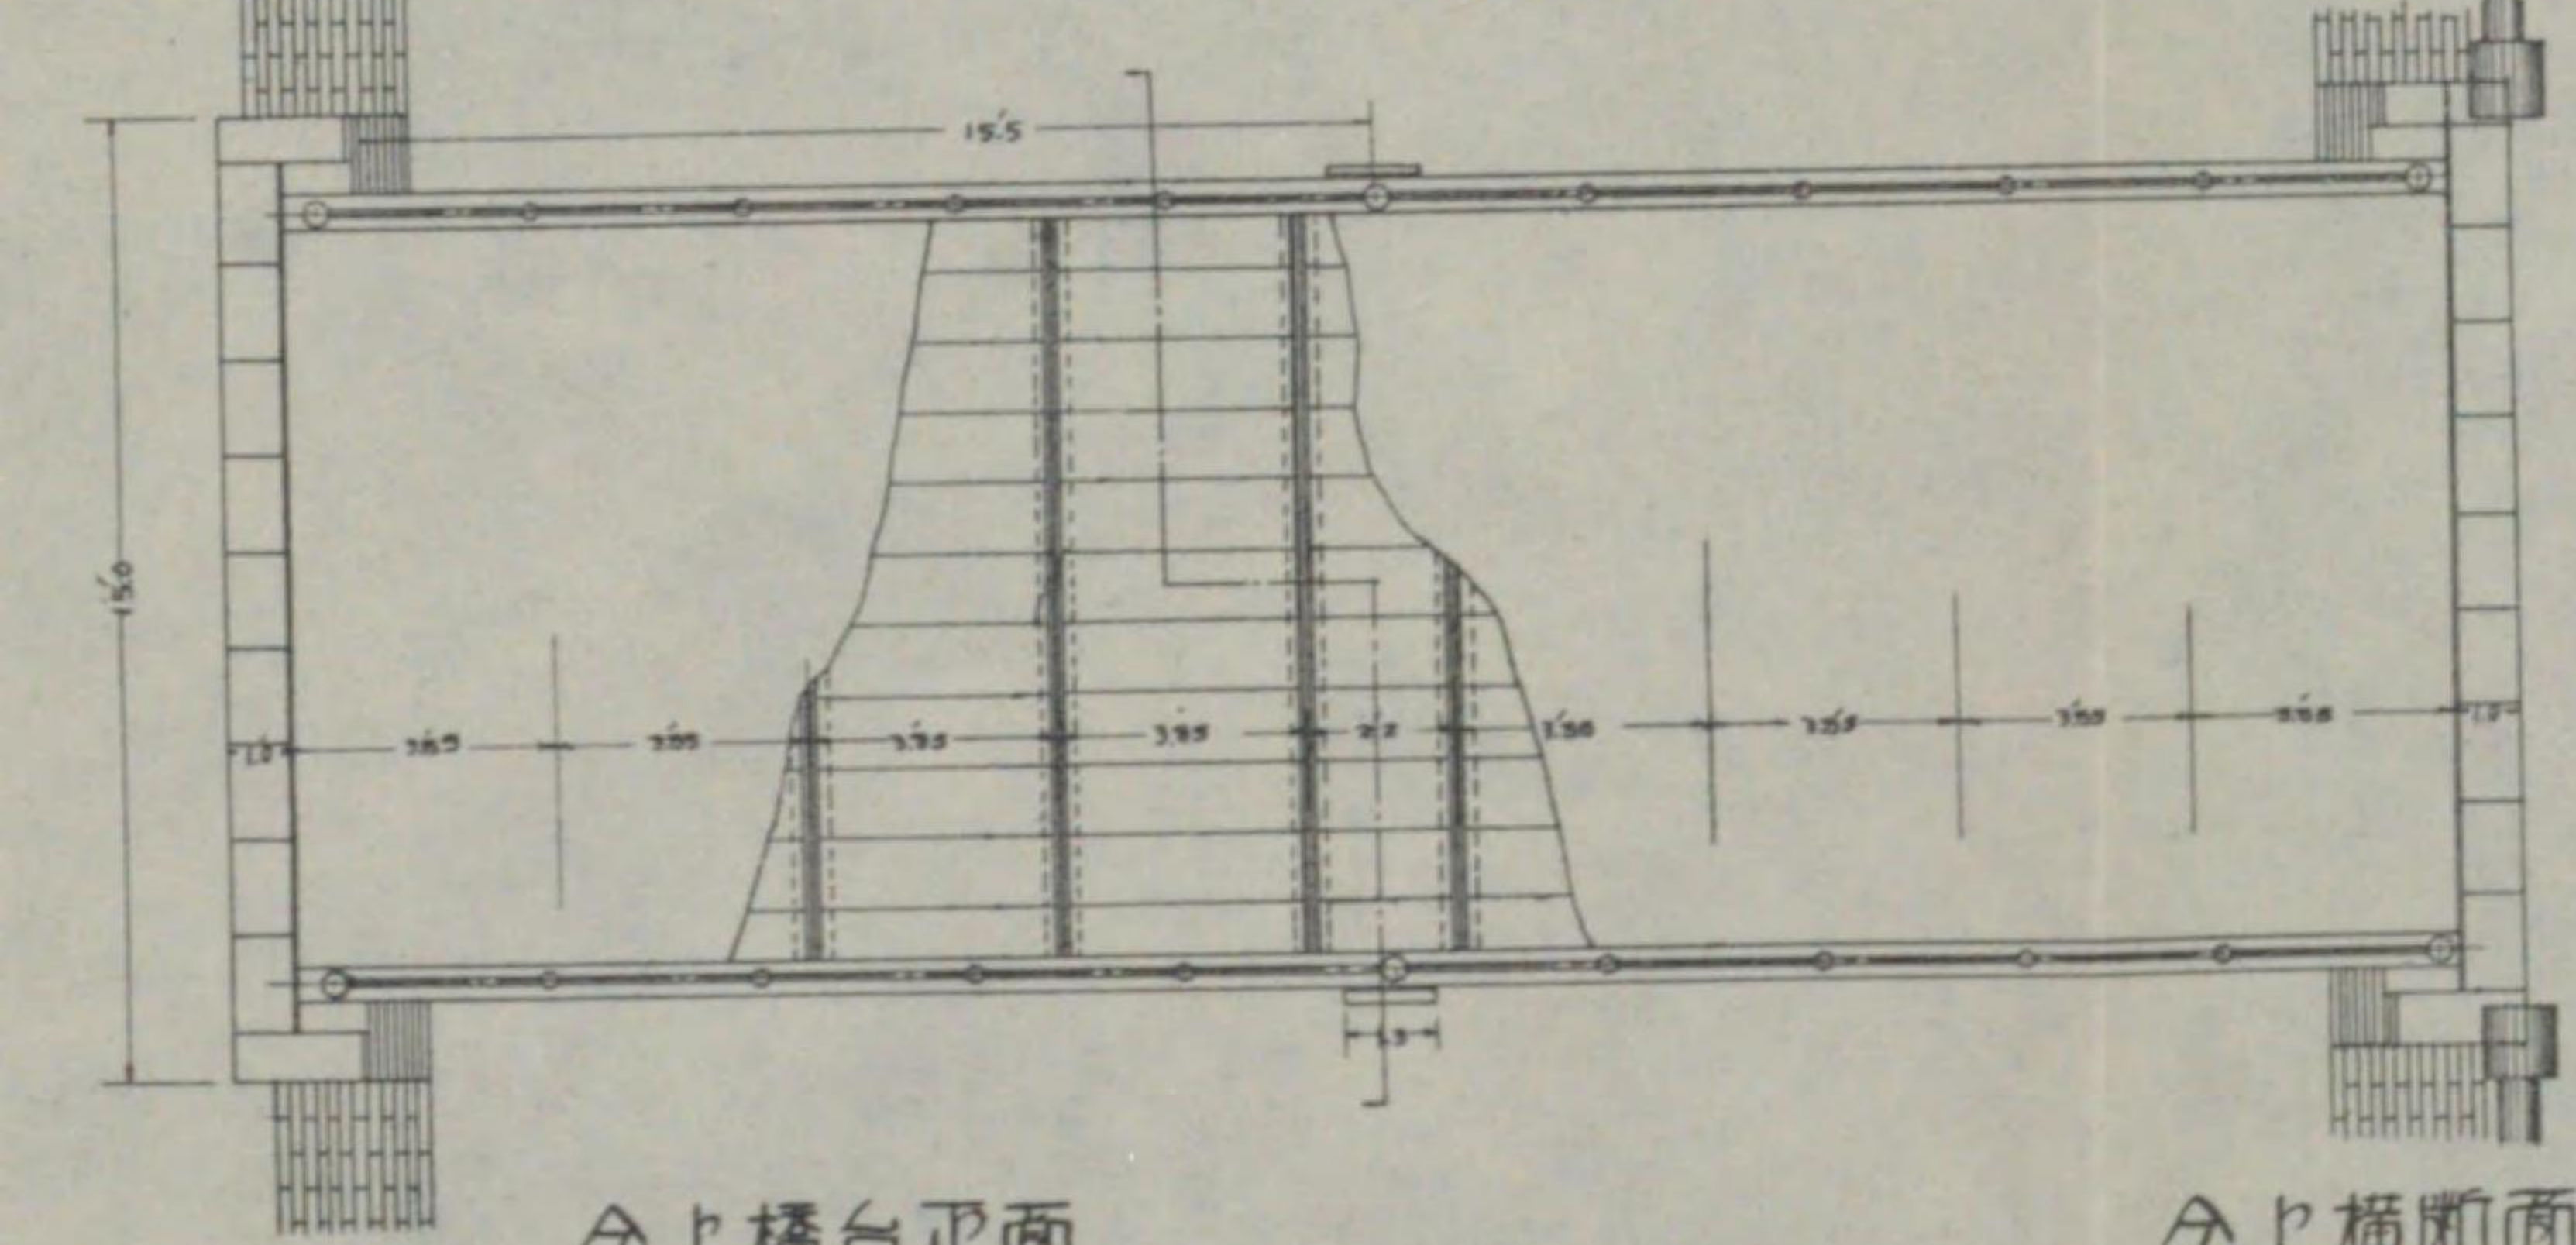


全上橋台正面

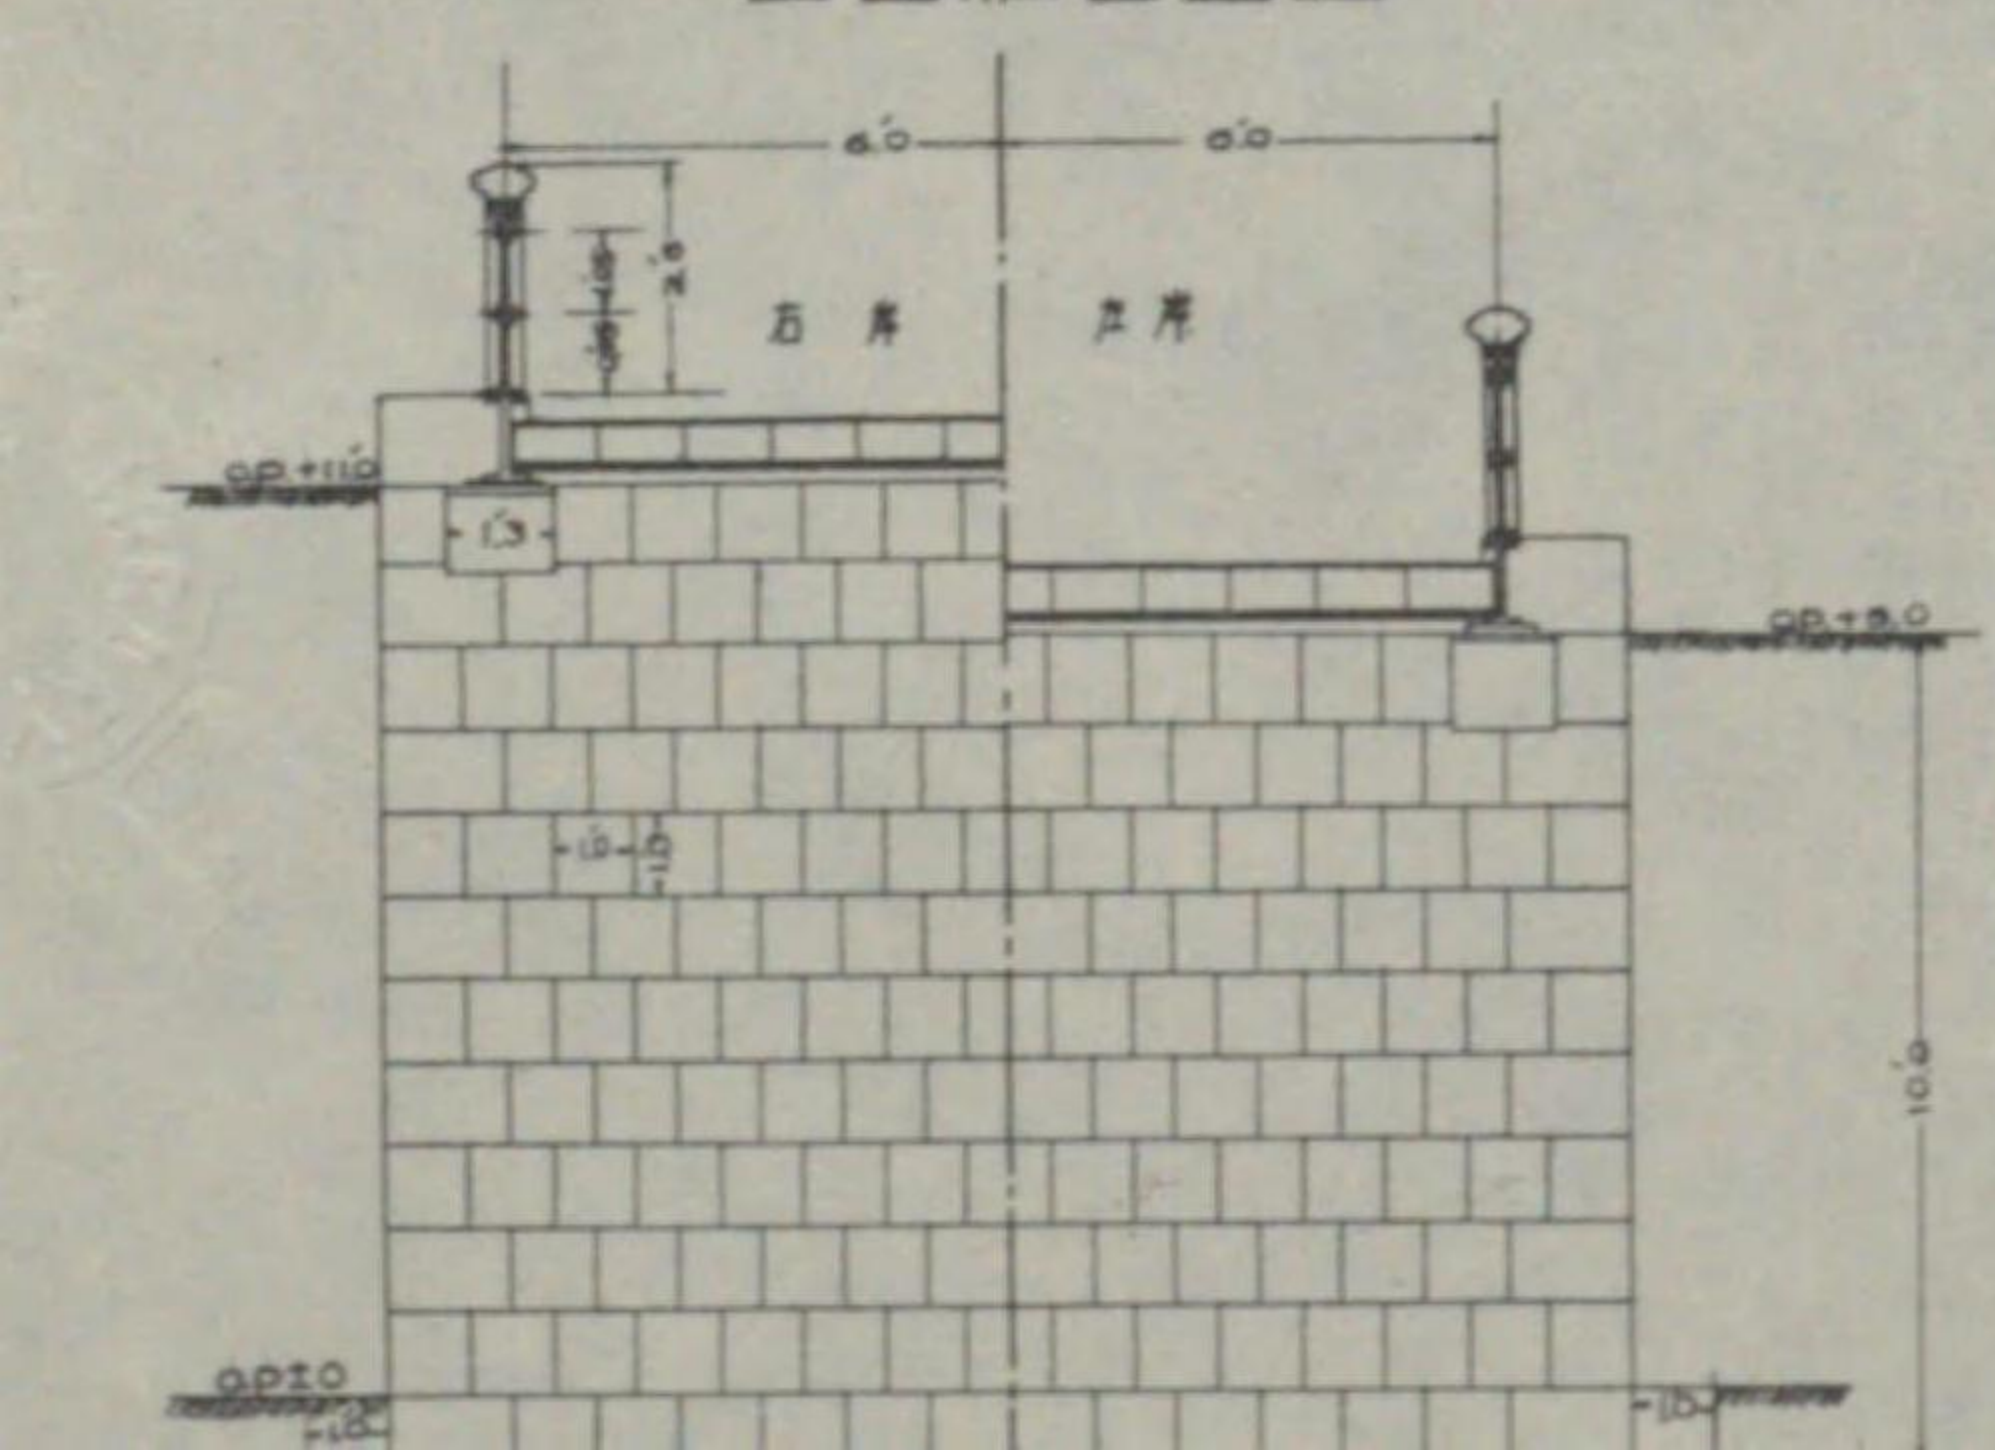


全上橫断面

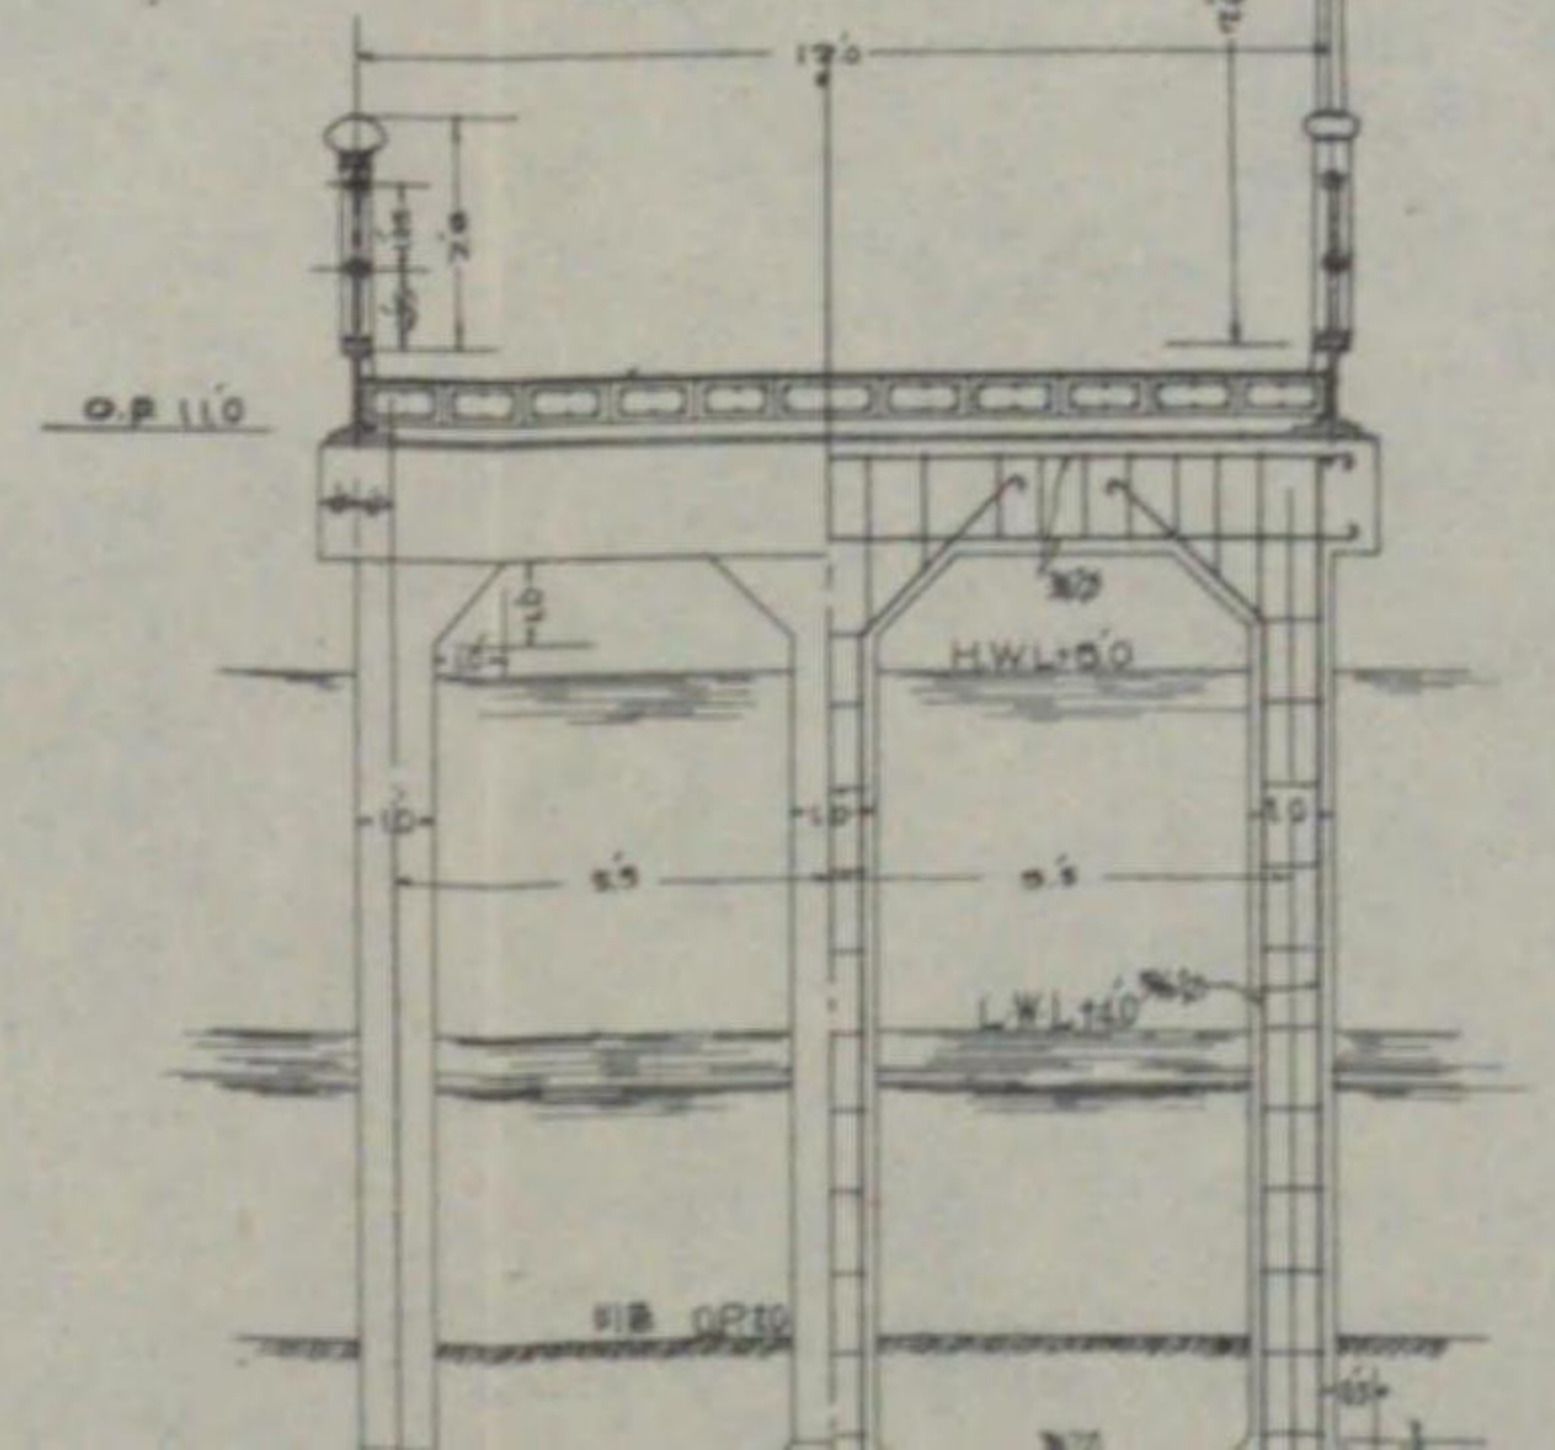


閘門部平面

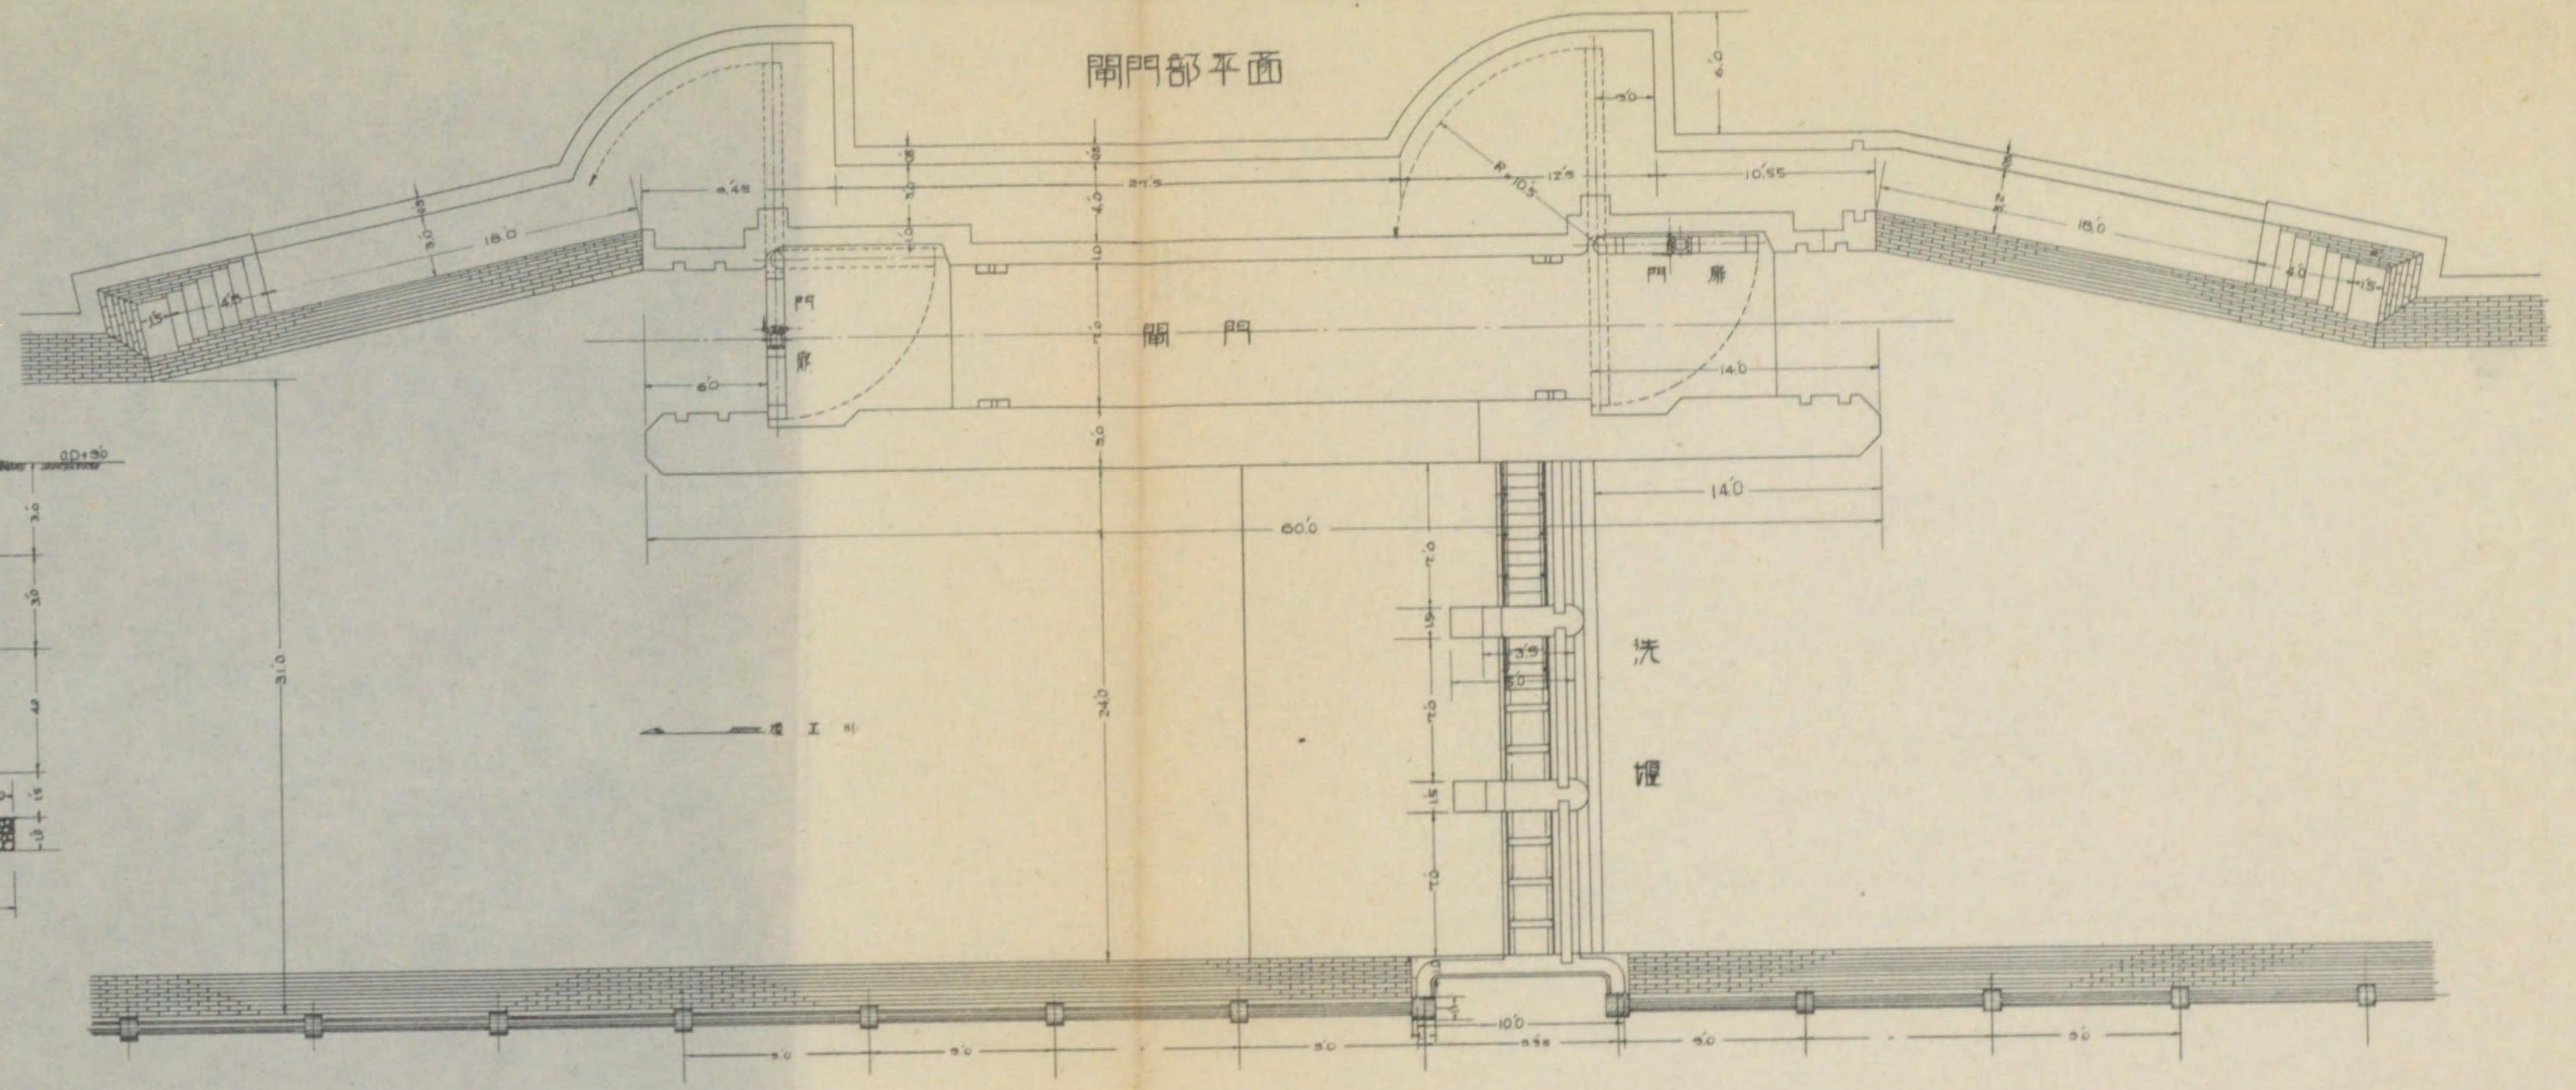


閘門縱断面

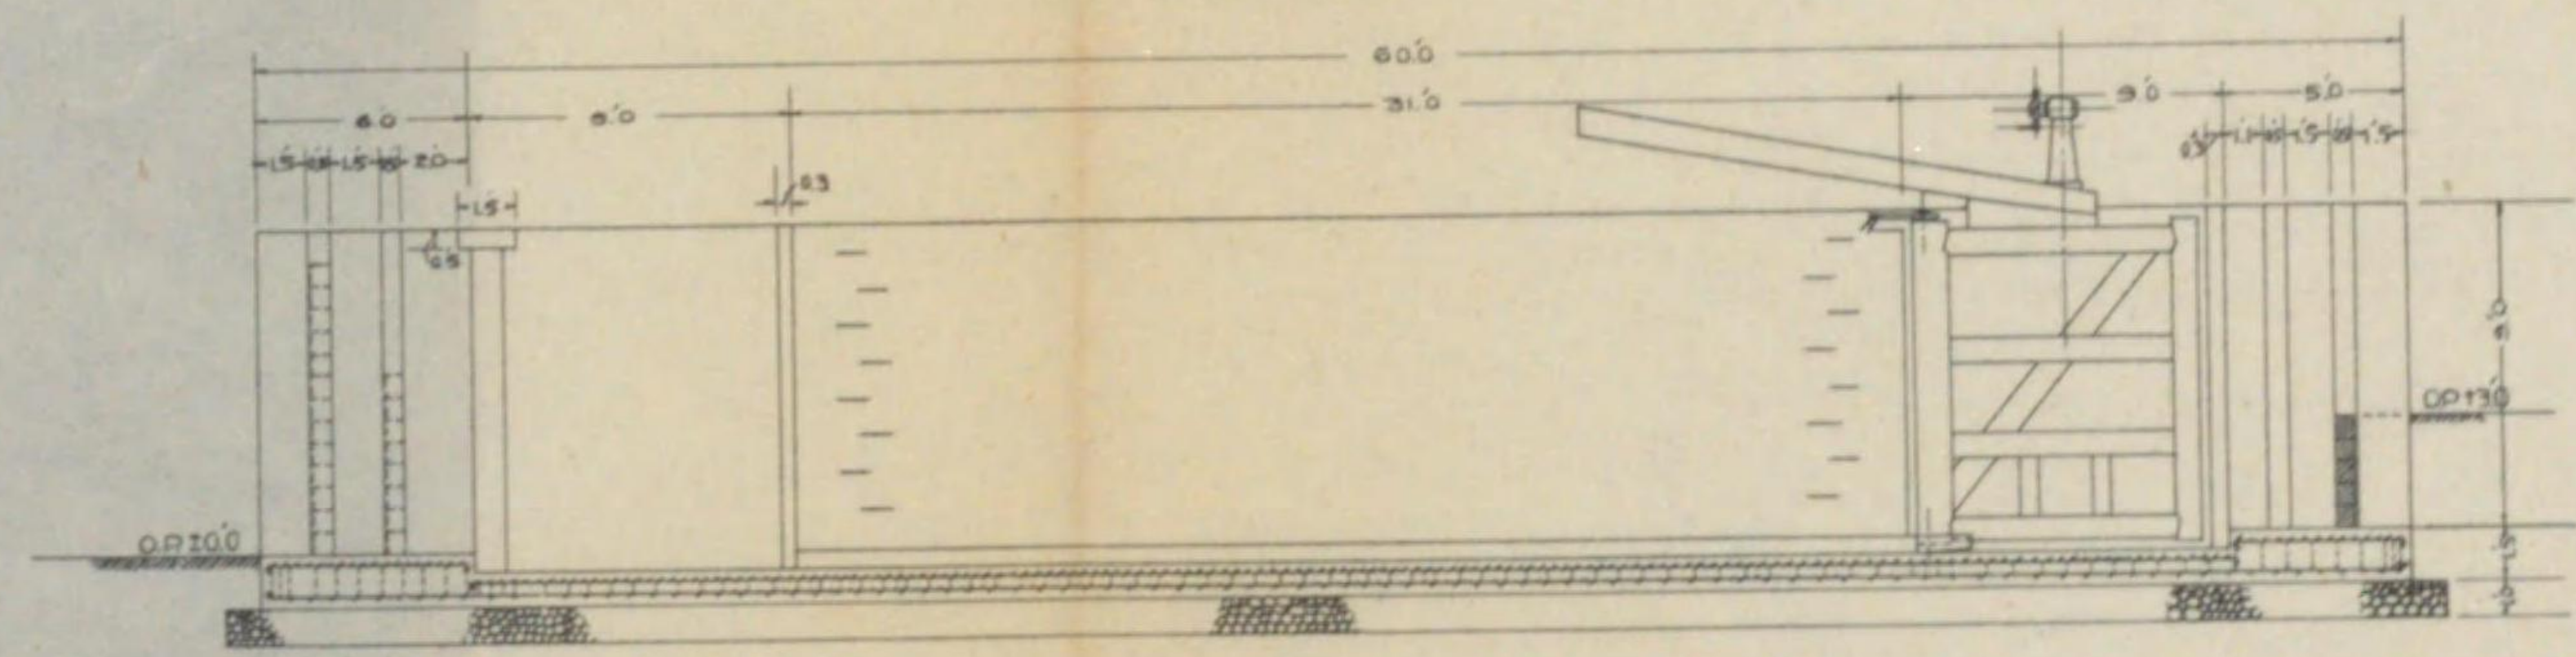

洗堰橫断面

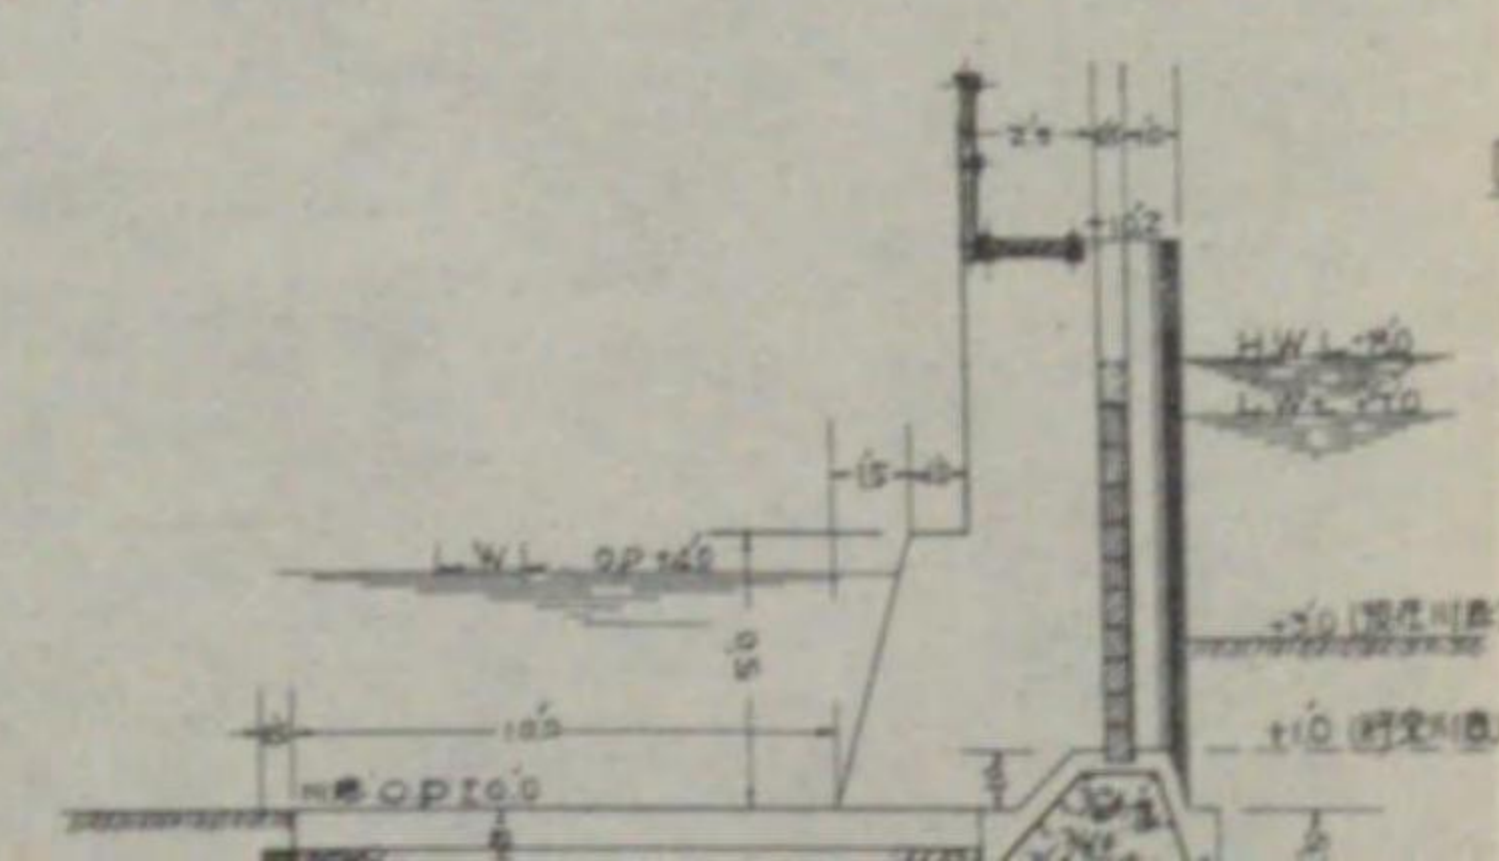


閘門部橫断面

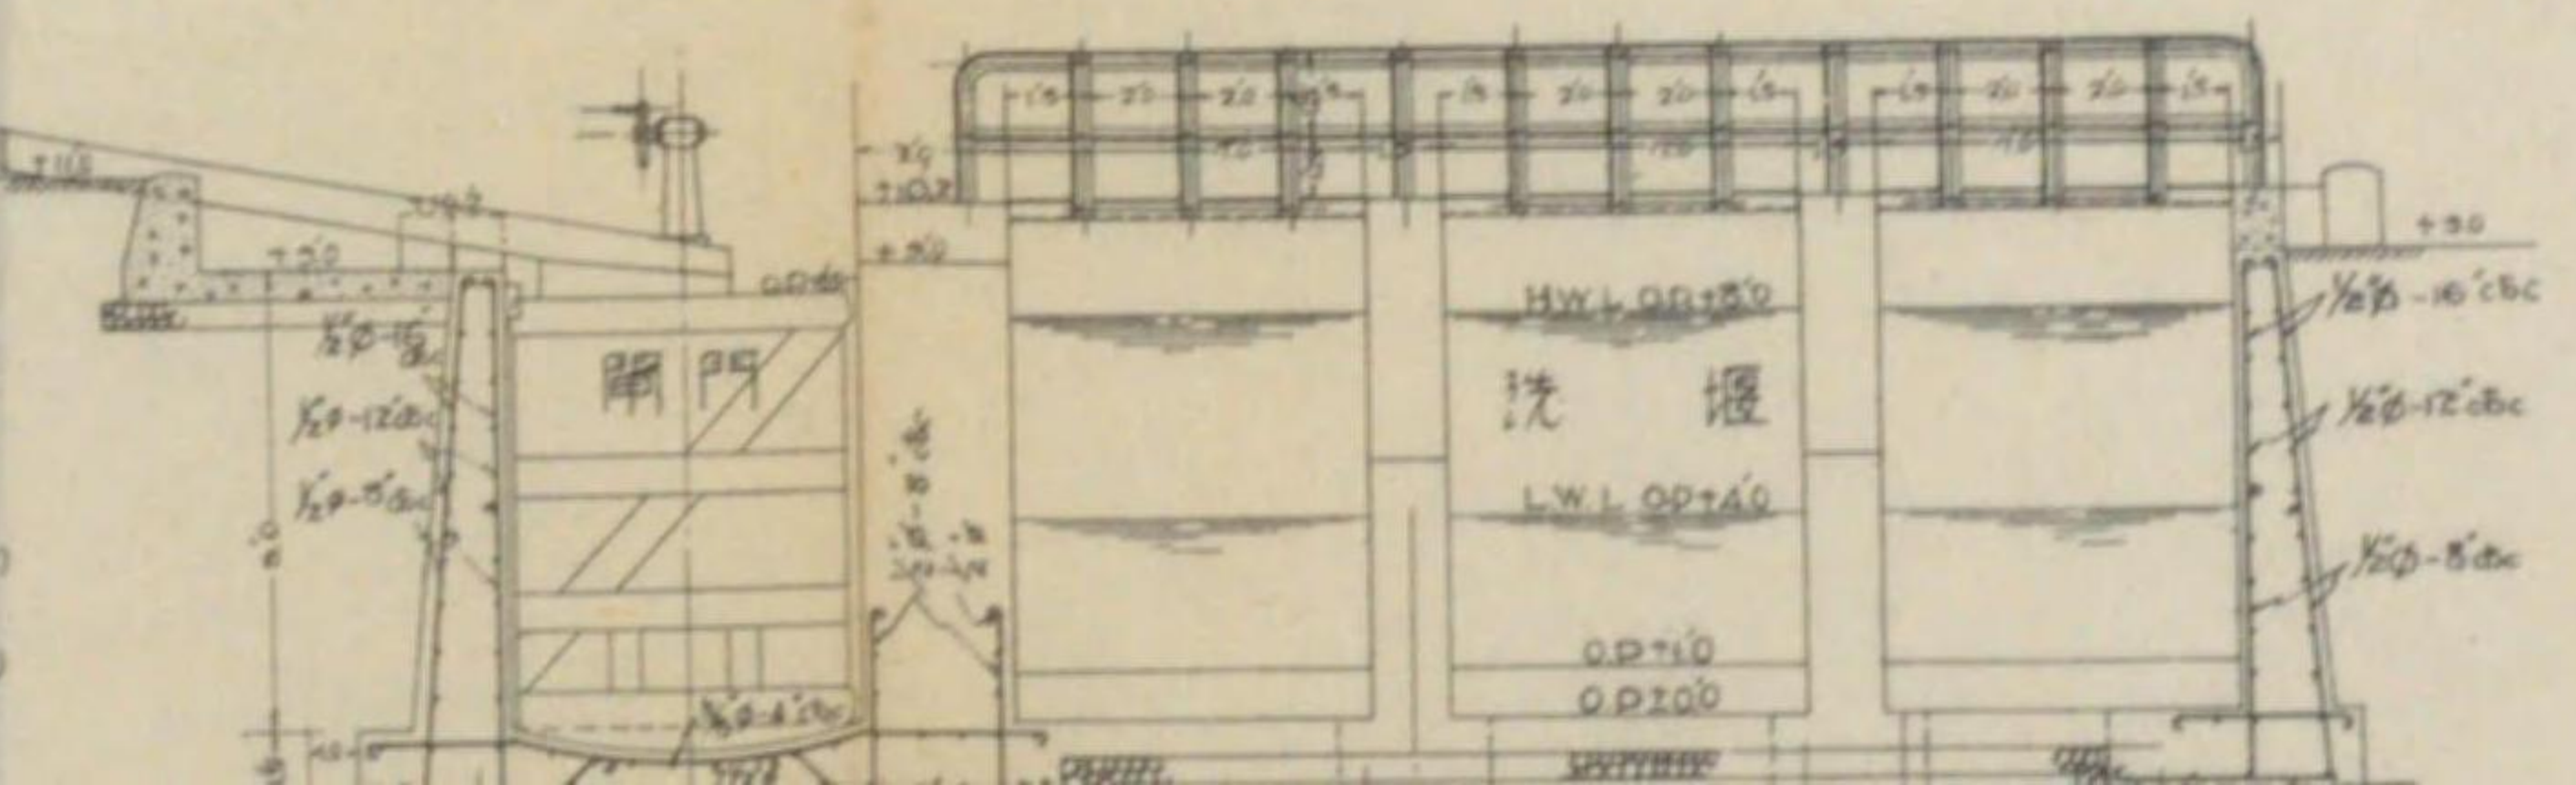





橋梁縦断面

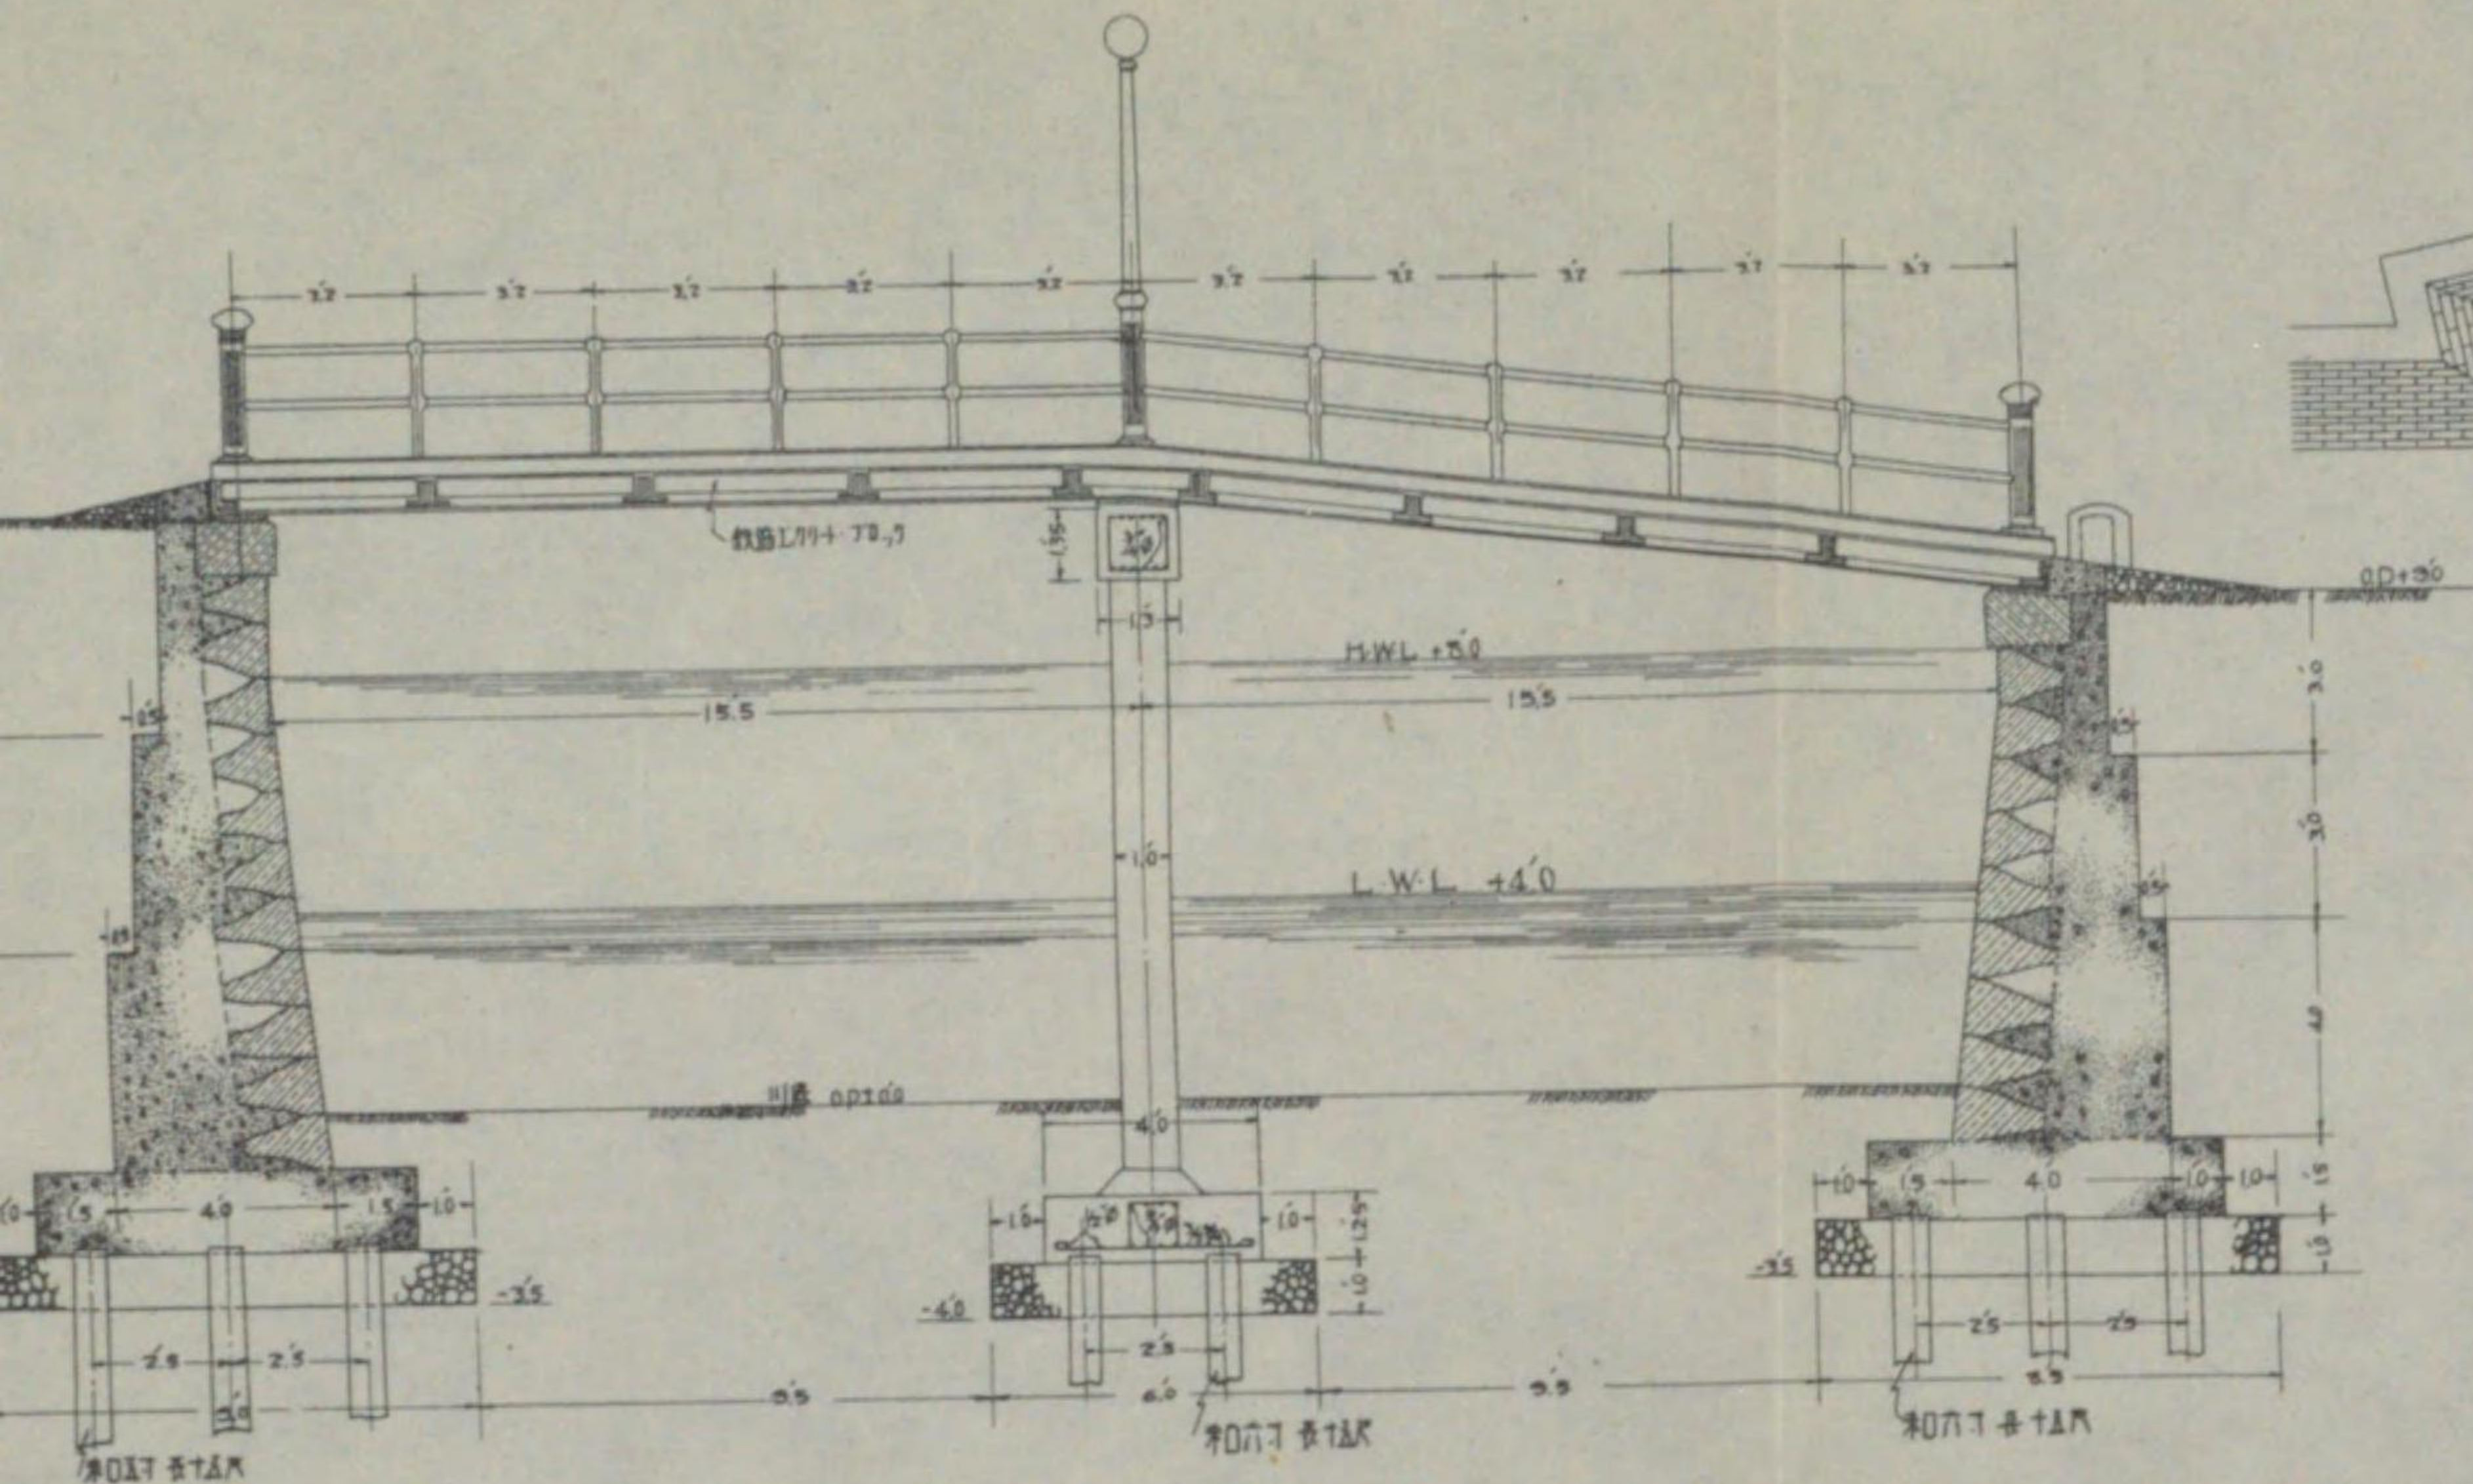


全上平面

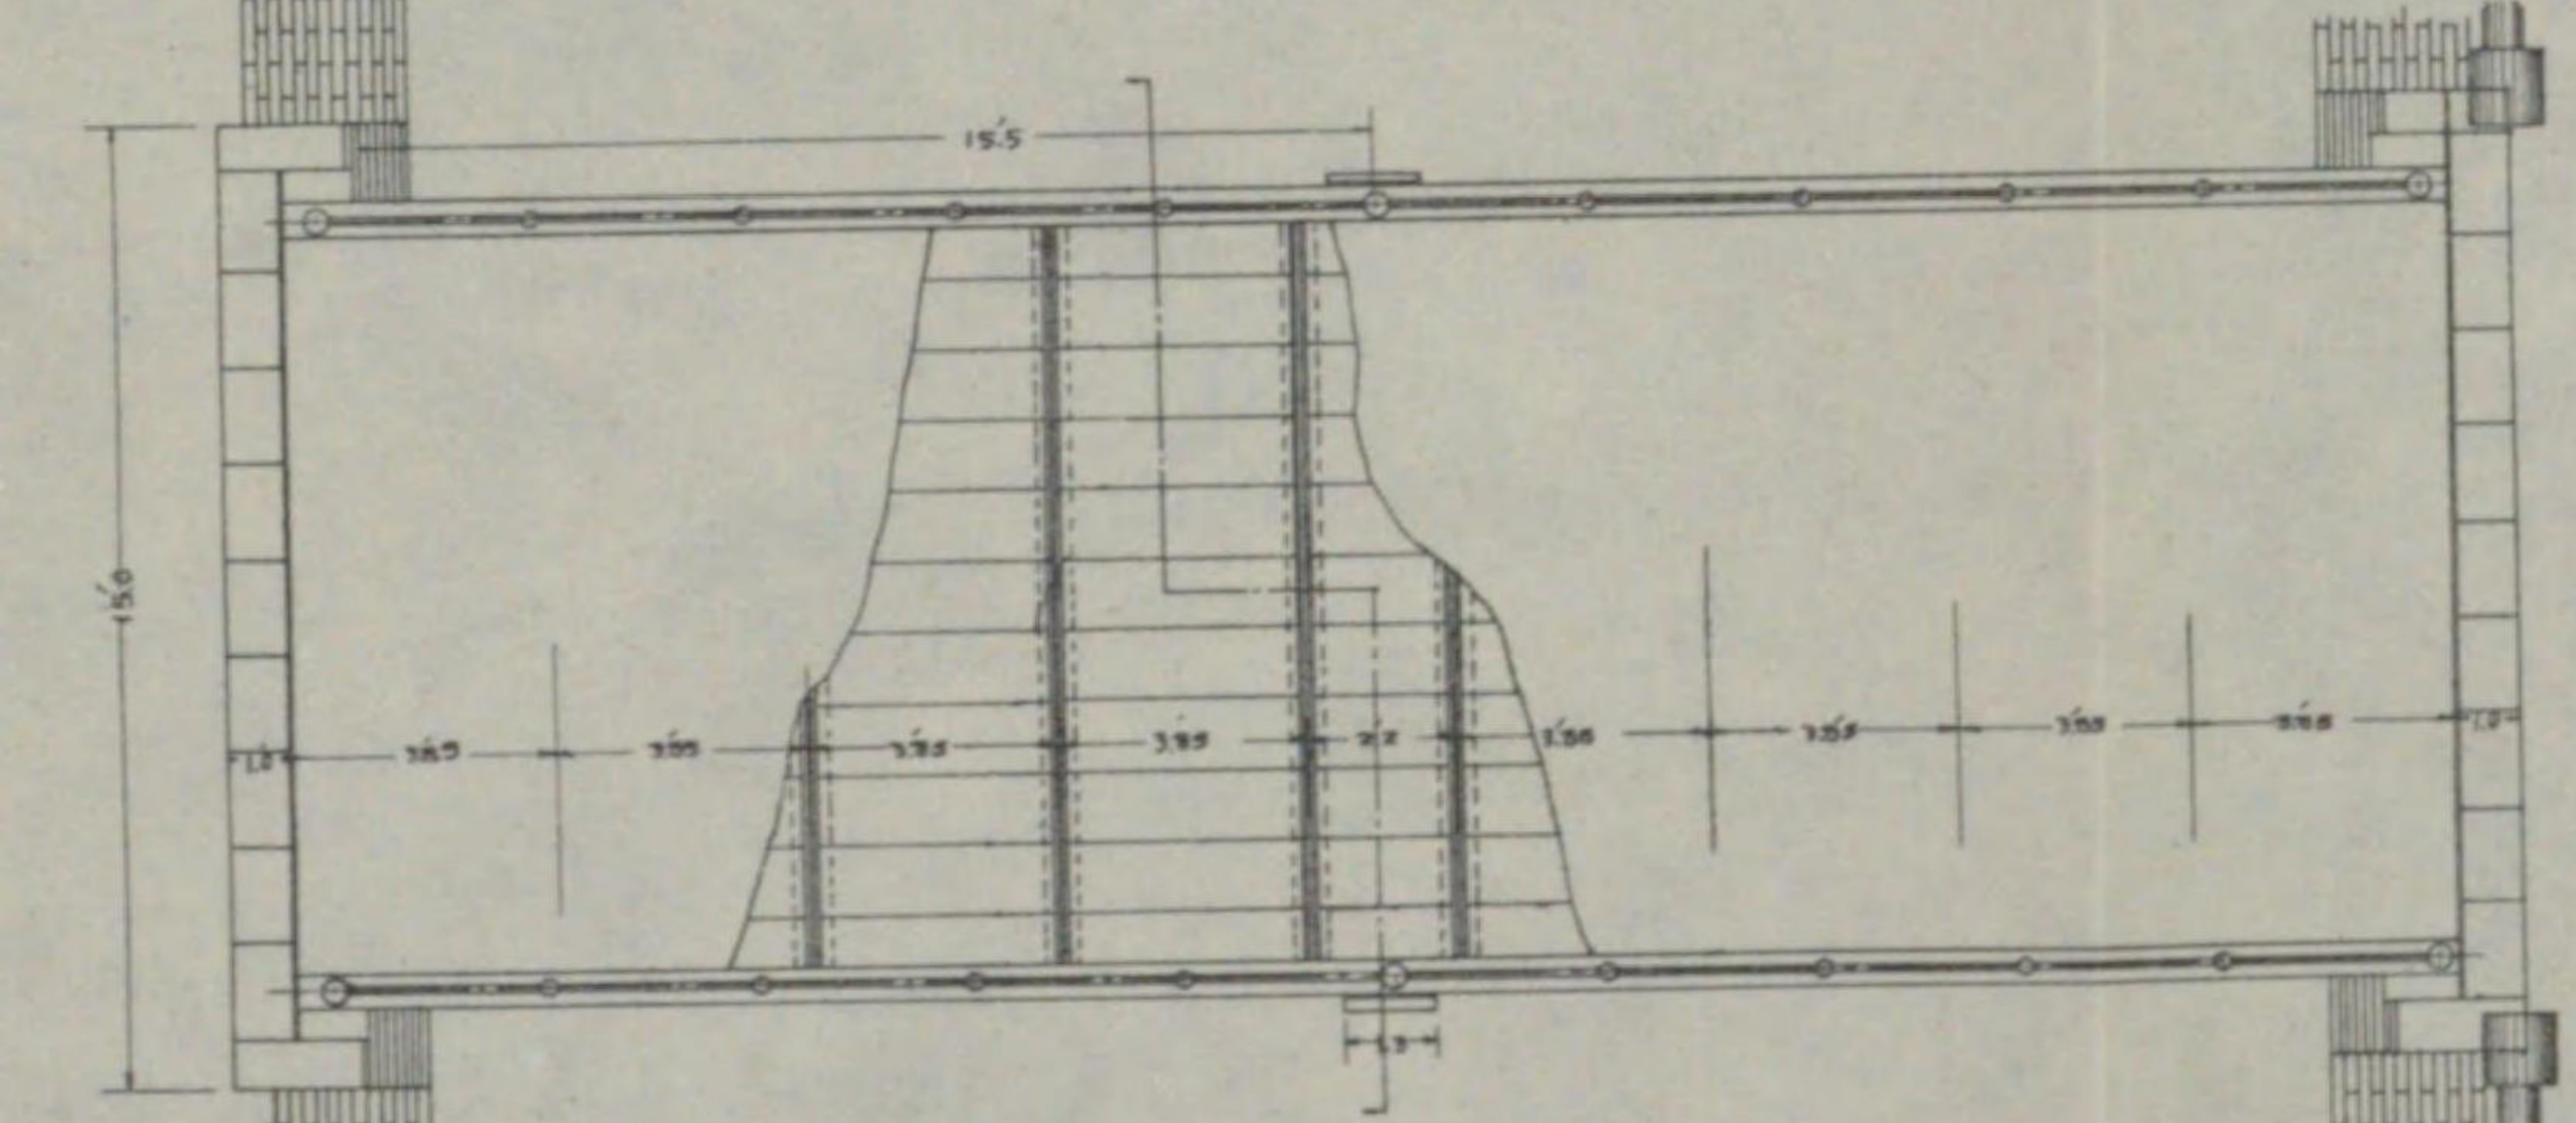


全上橋台正面

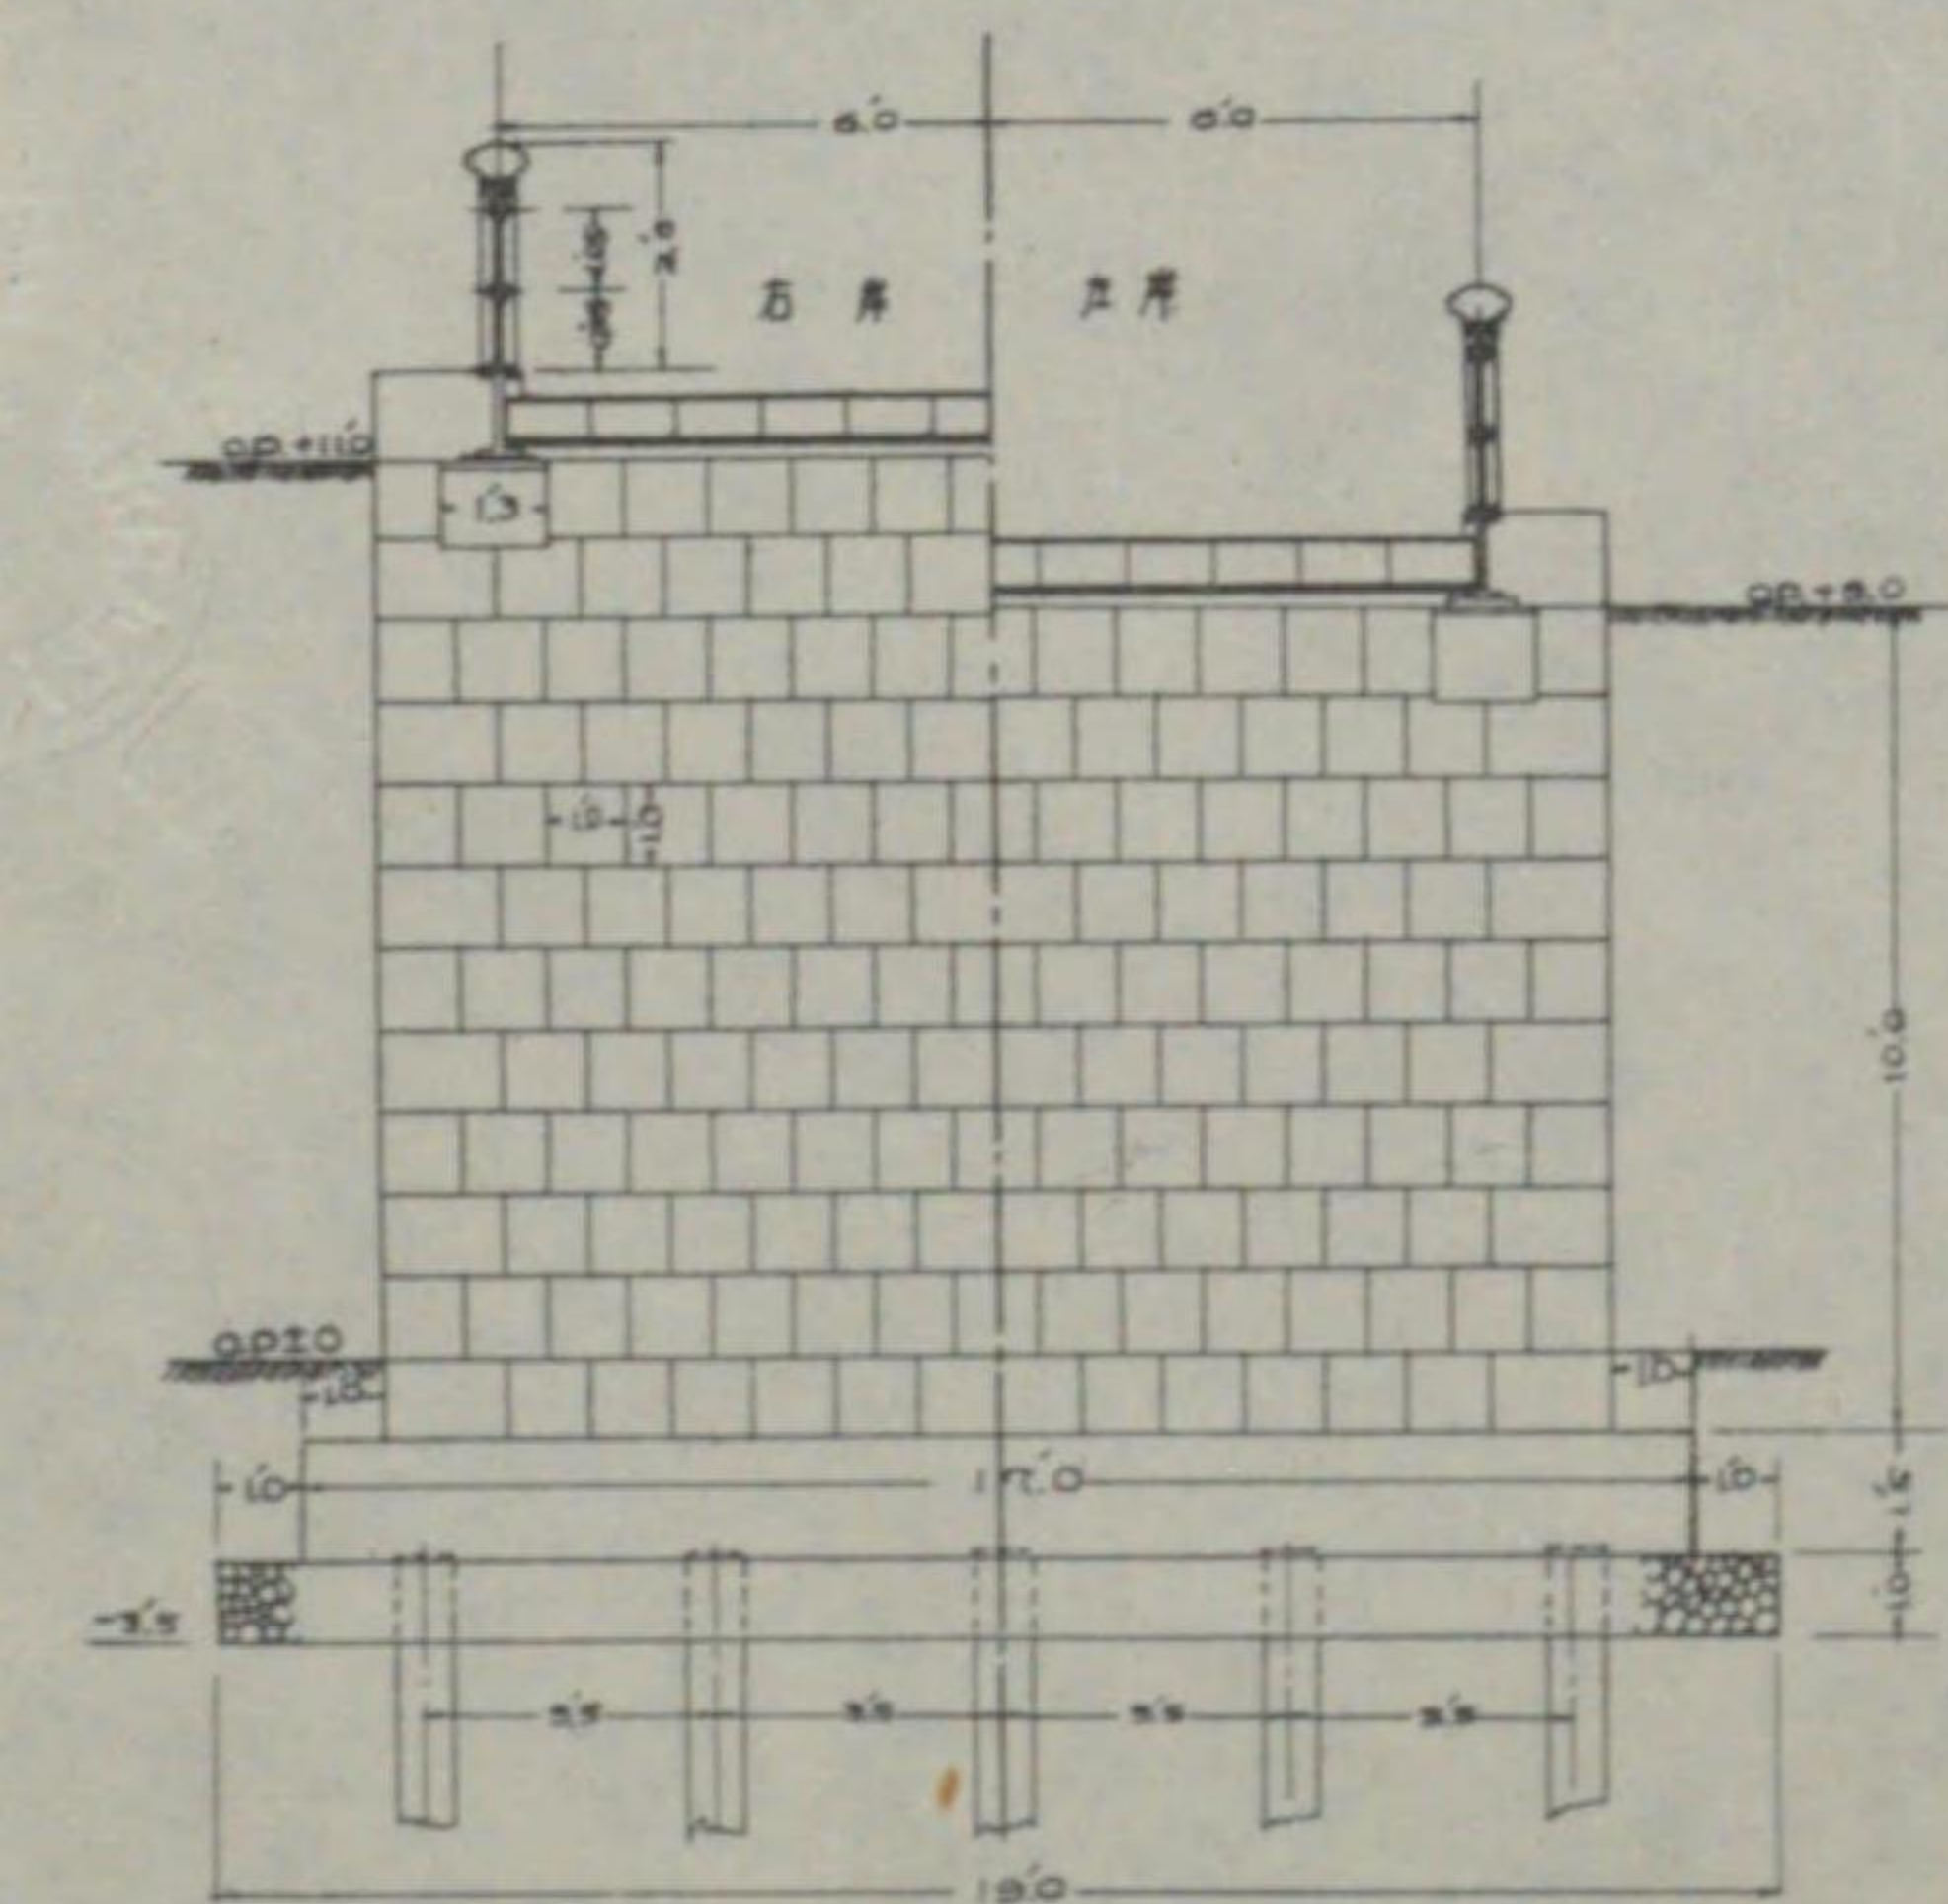


全上横断面

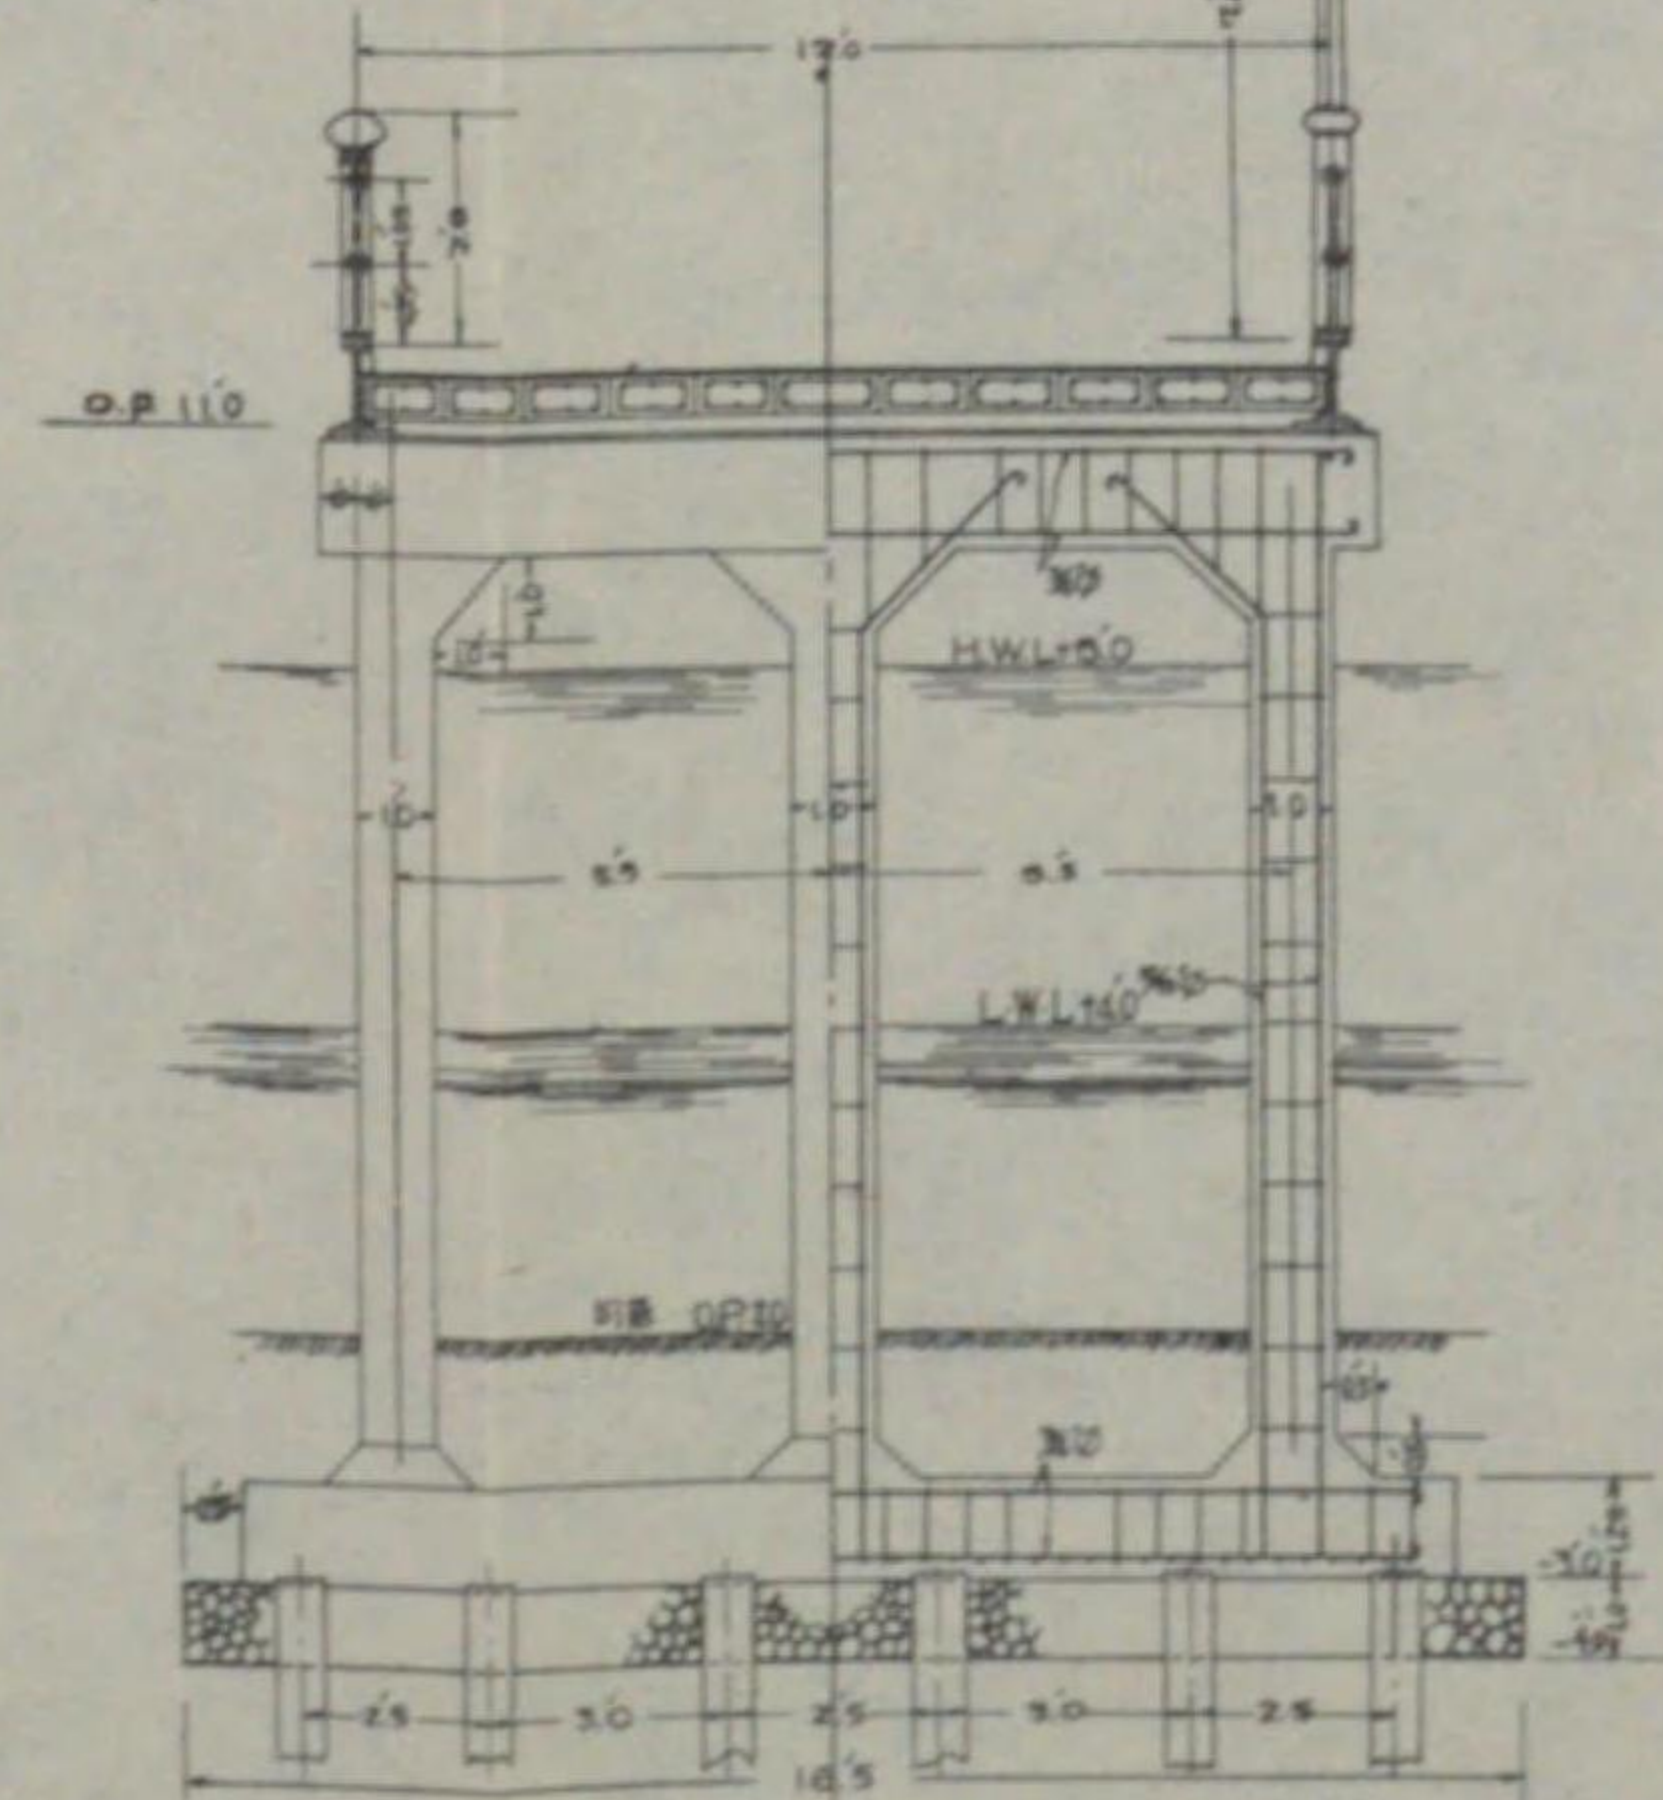


閘門部平面

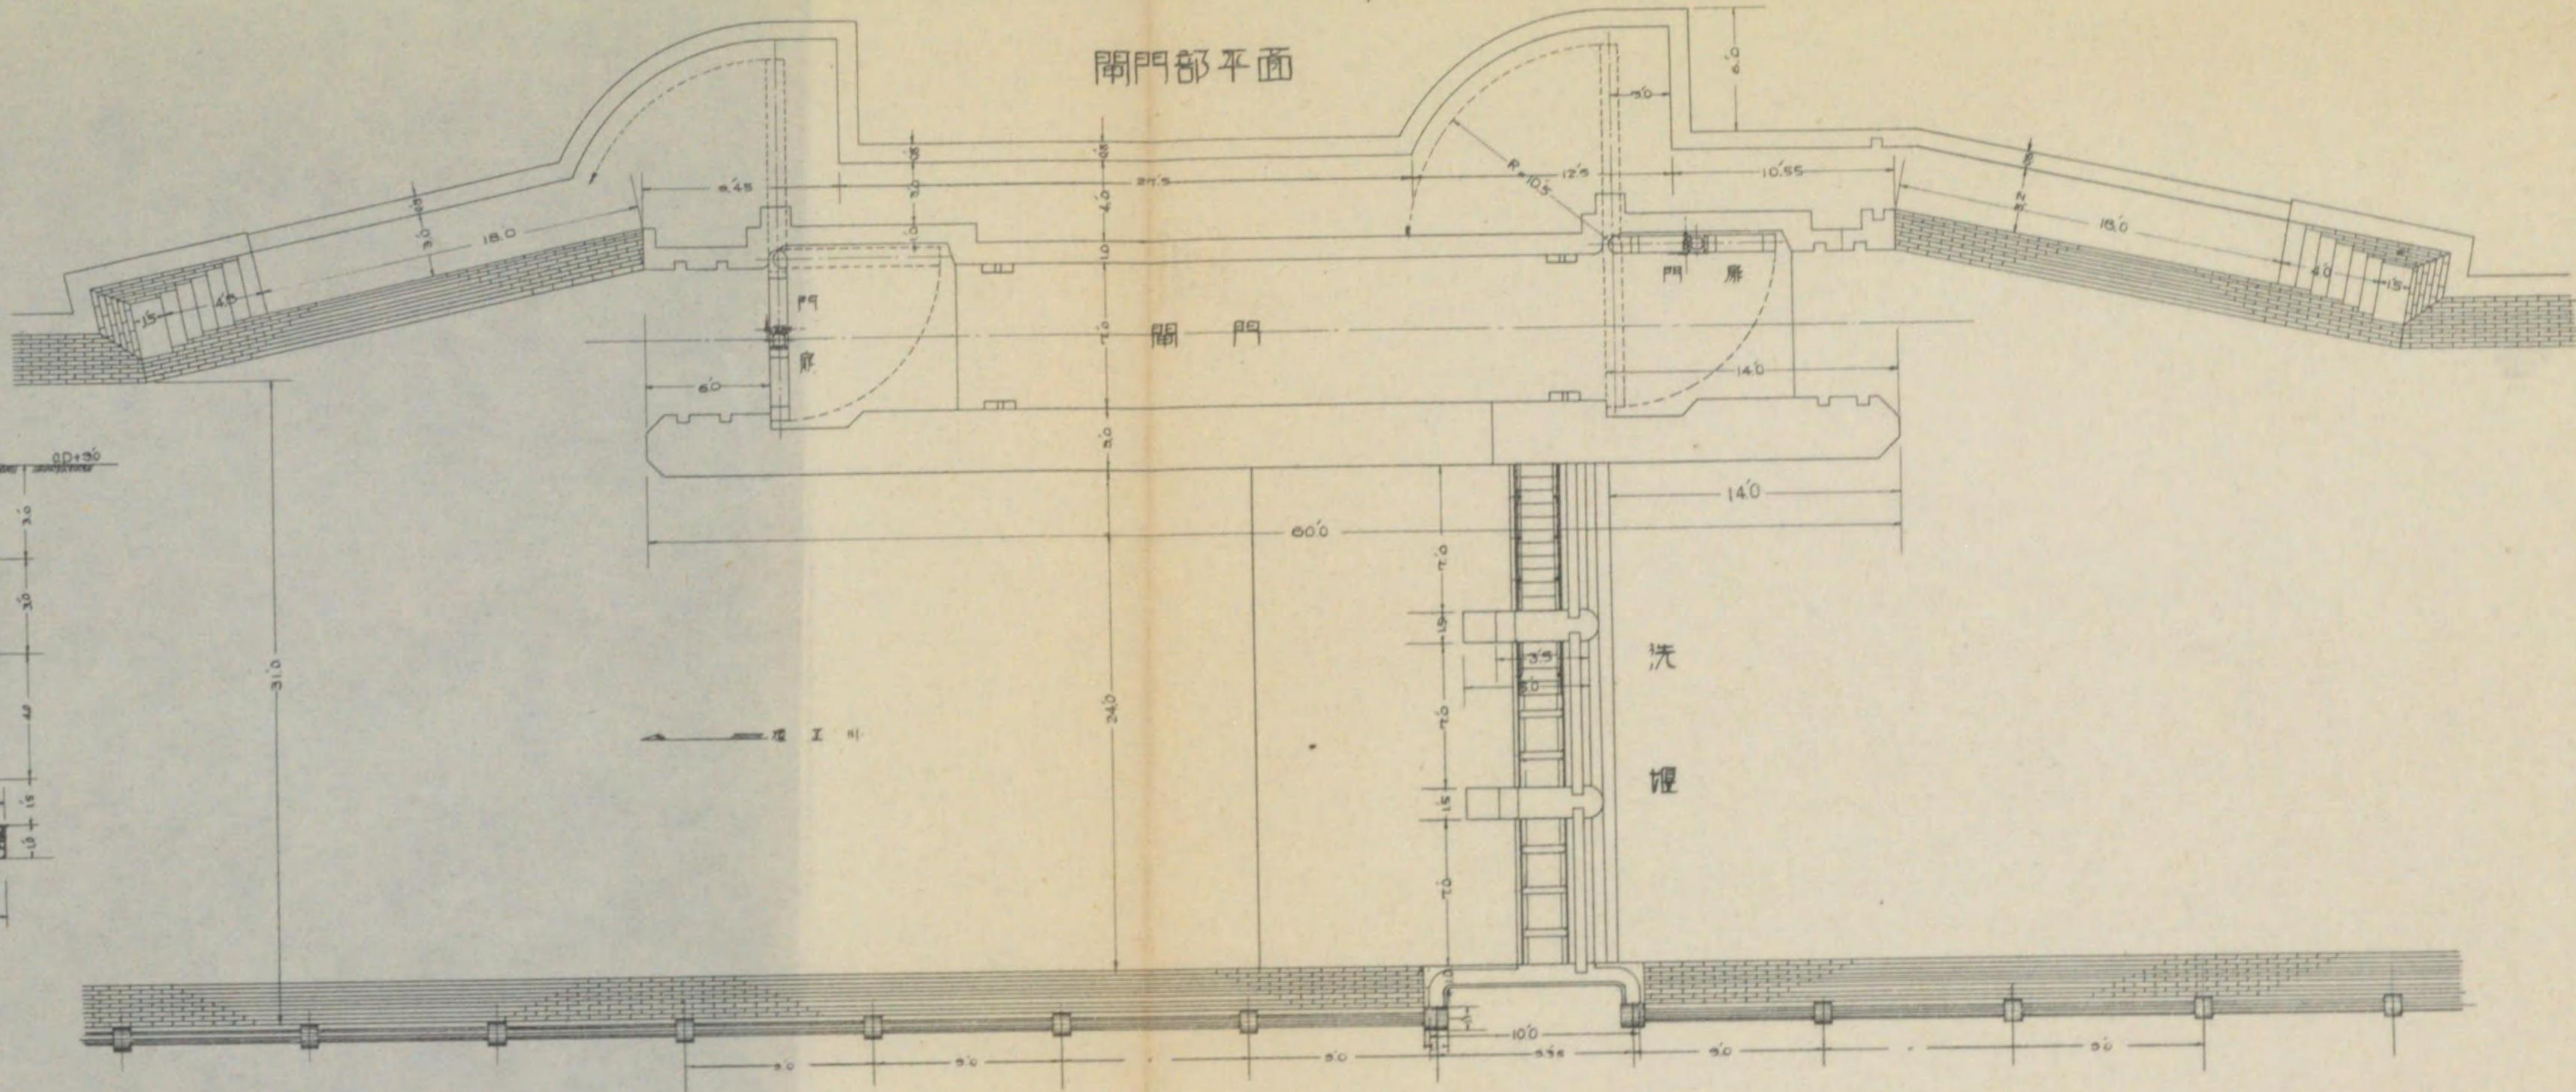


閘門縦断面

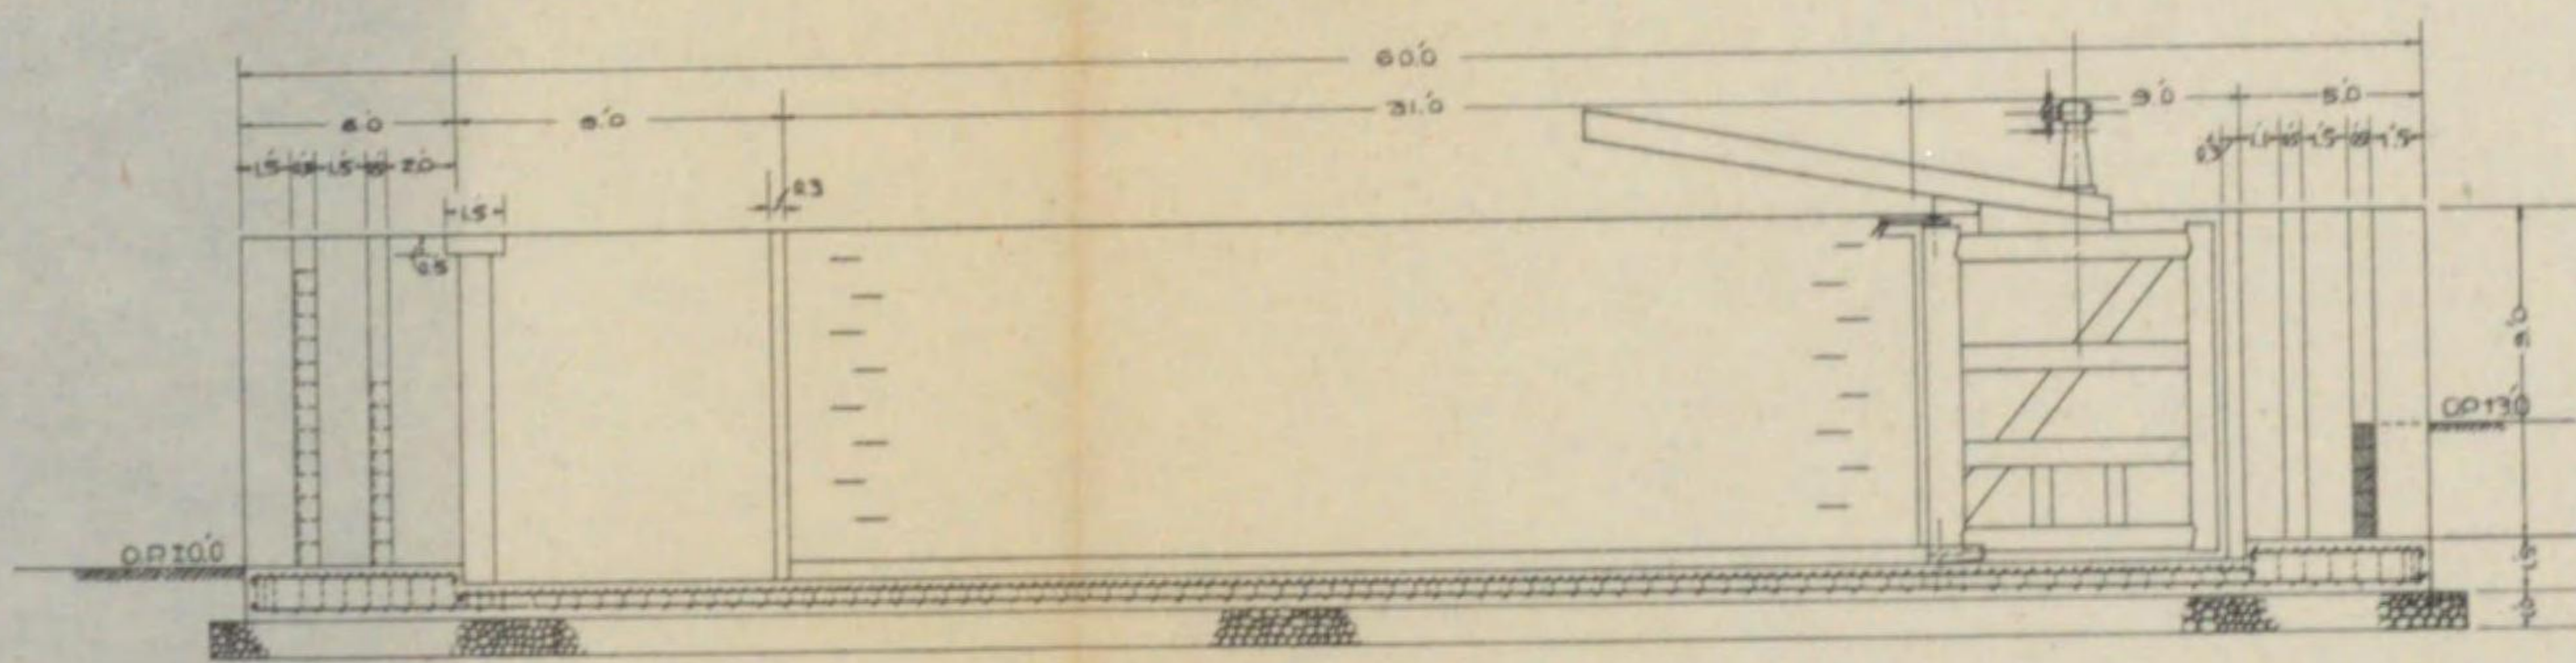







洗槽横断面

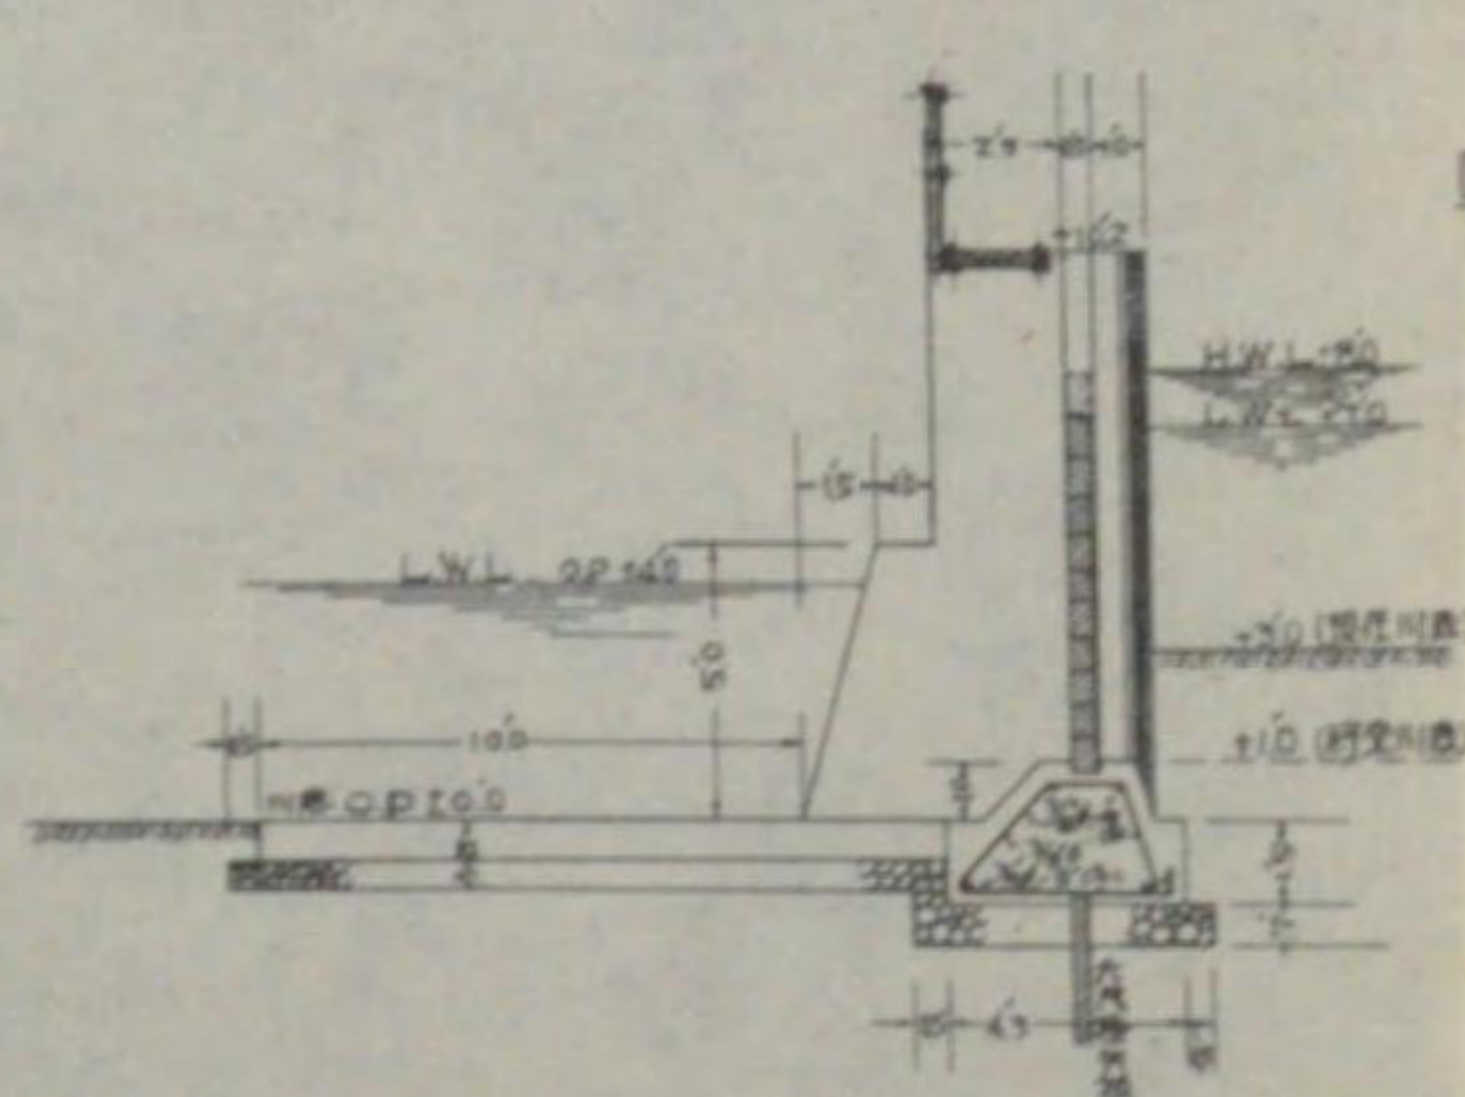


閘門部横断面

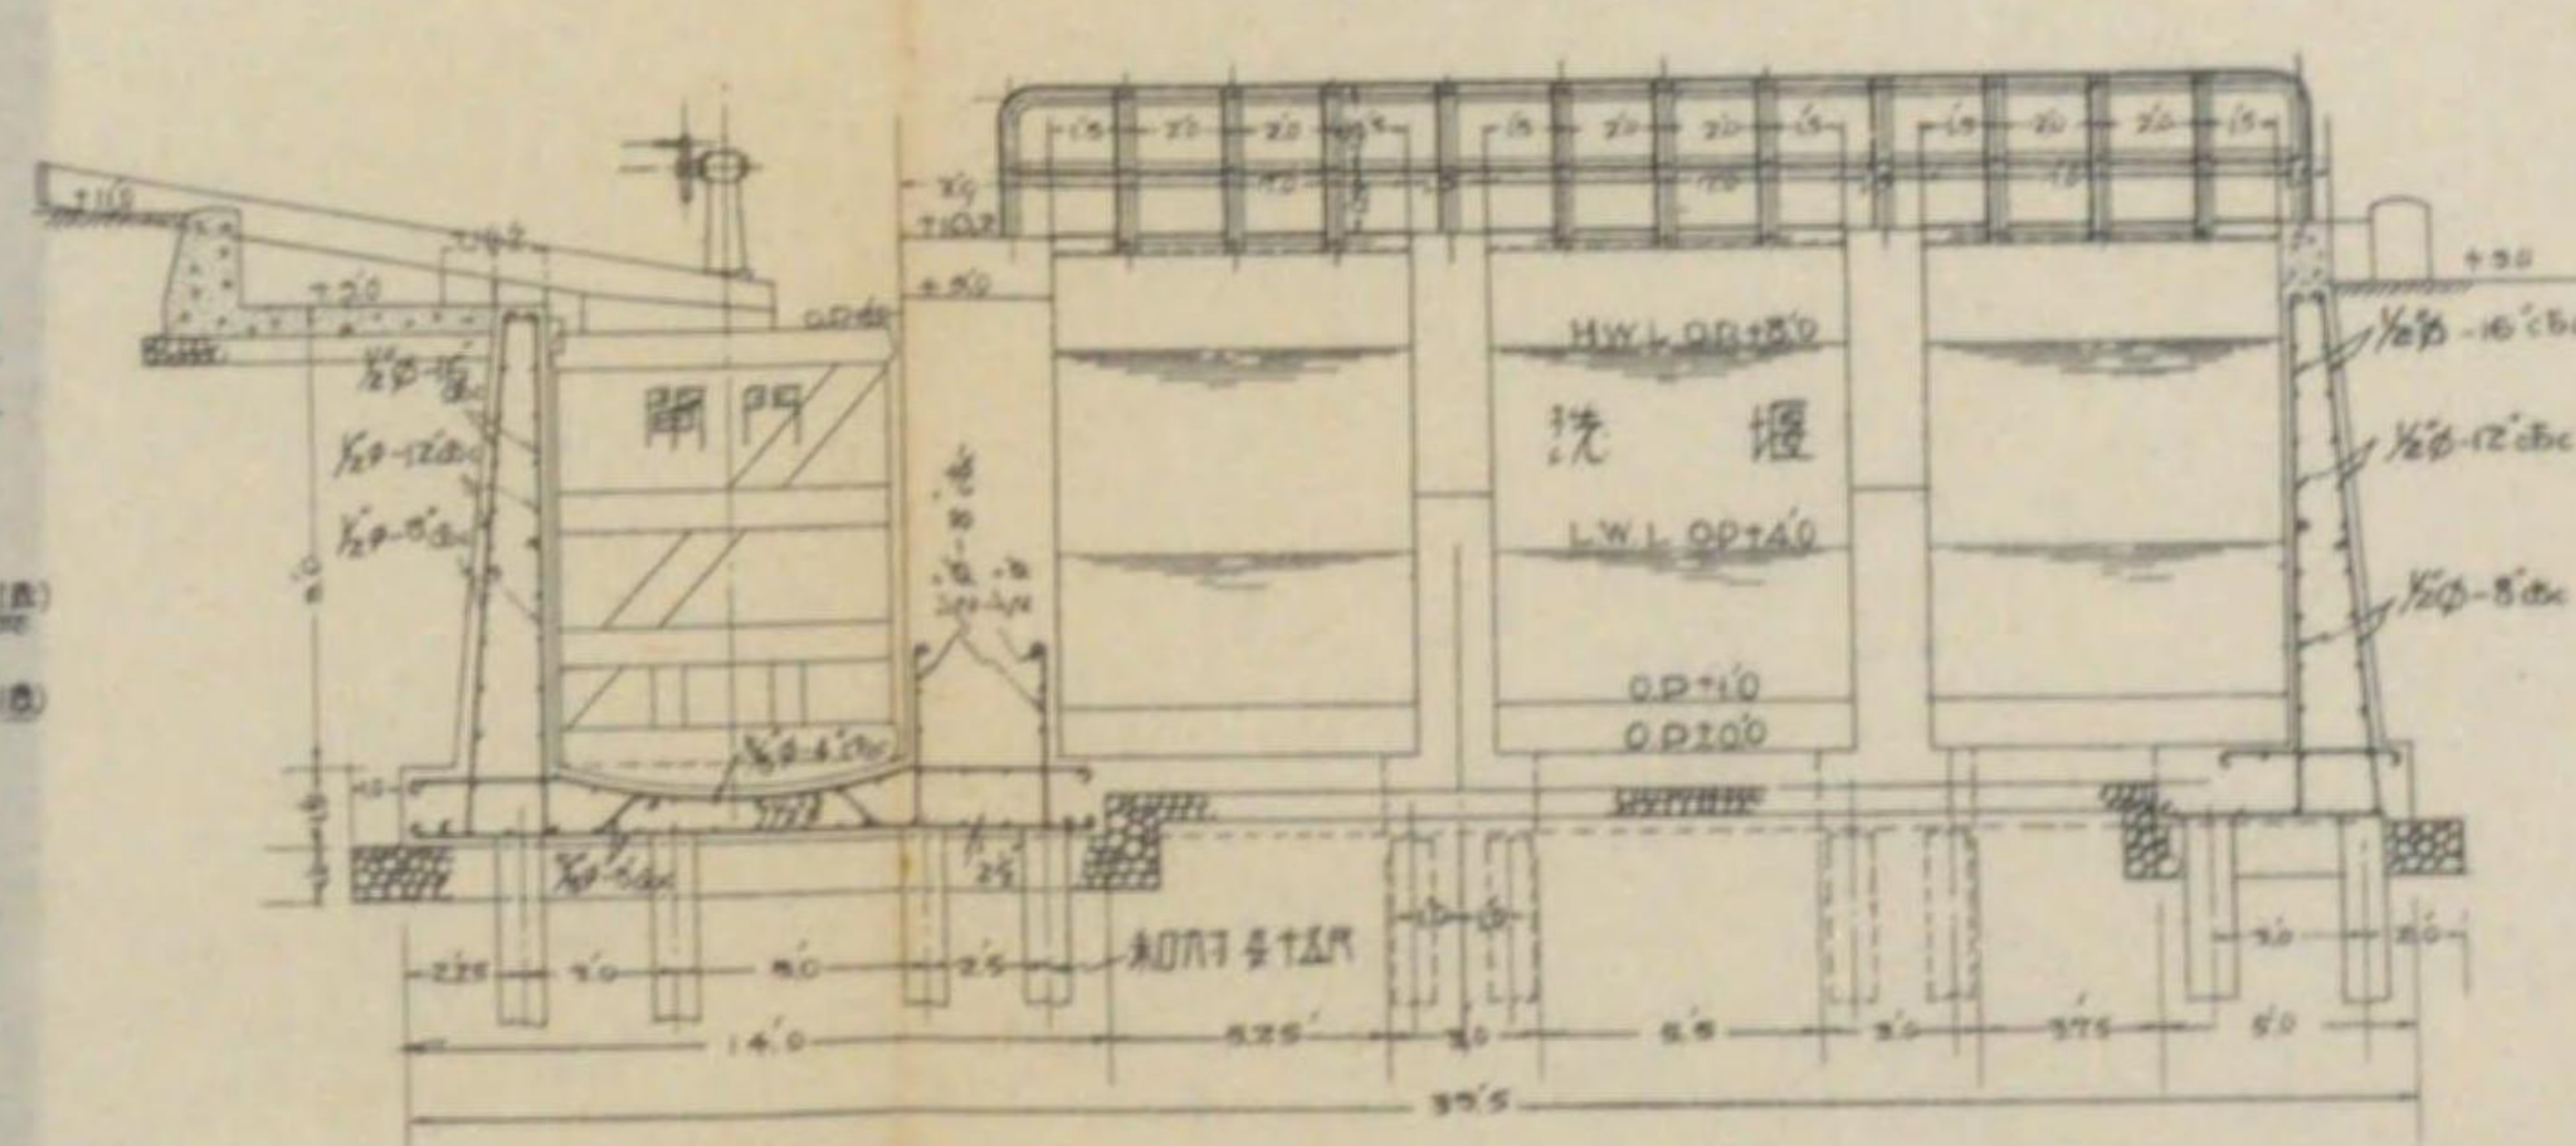




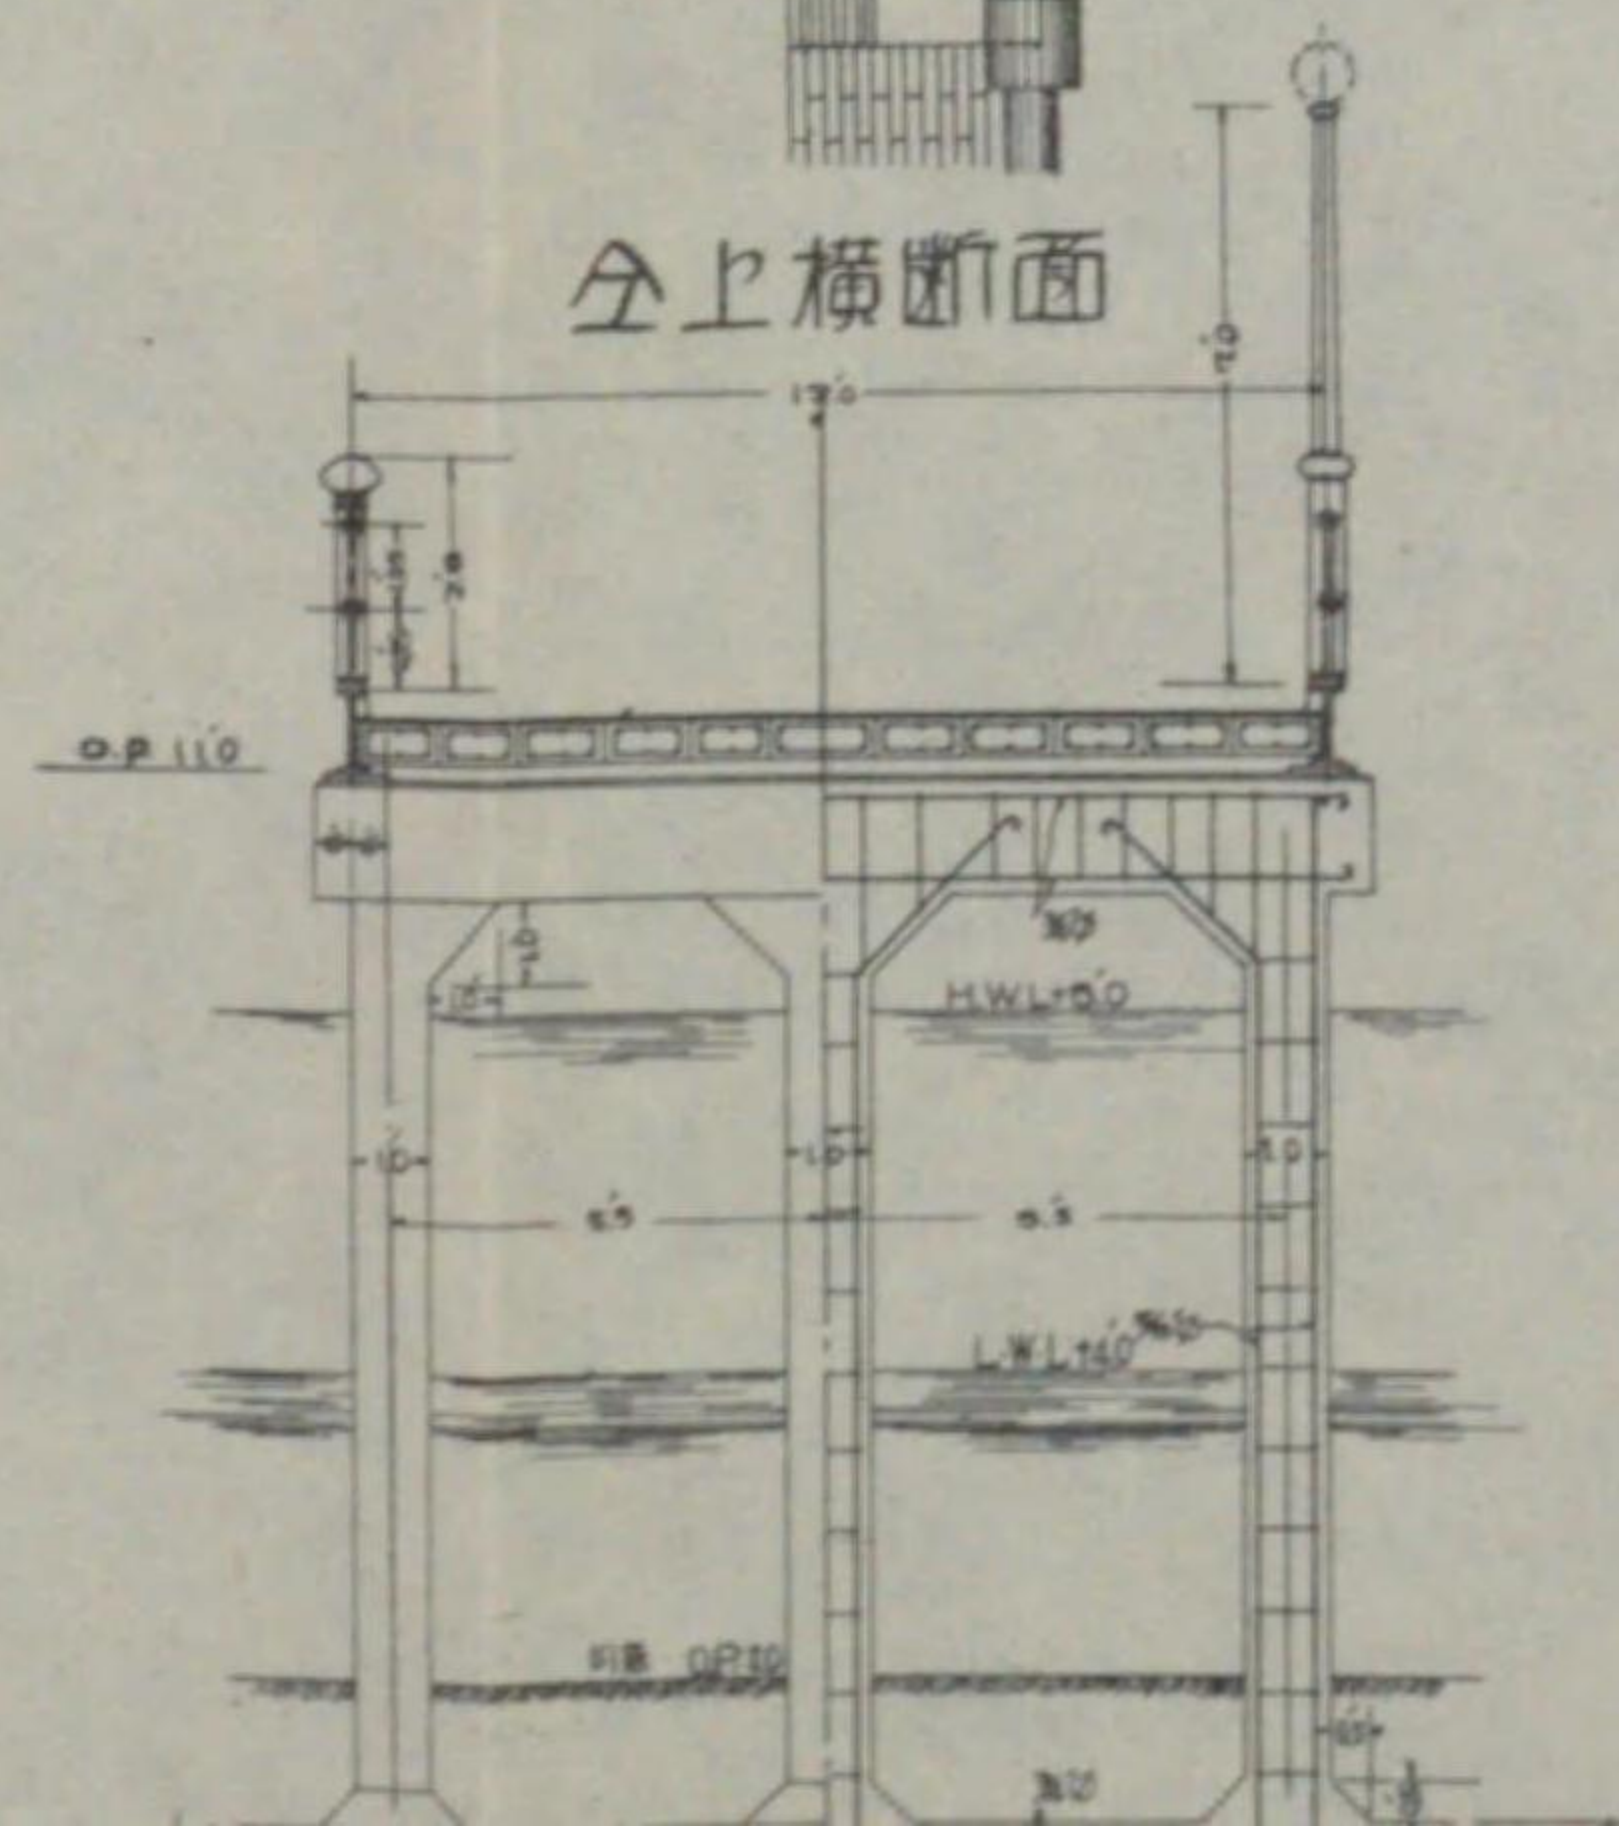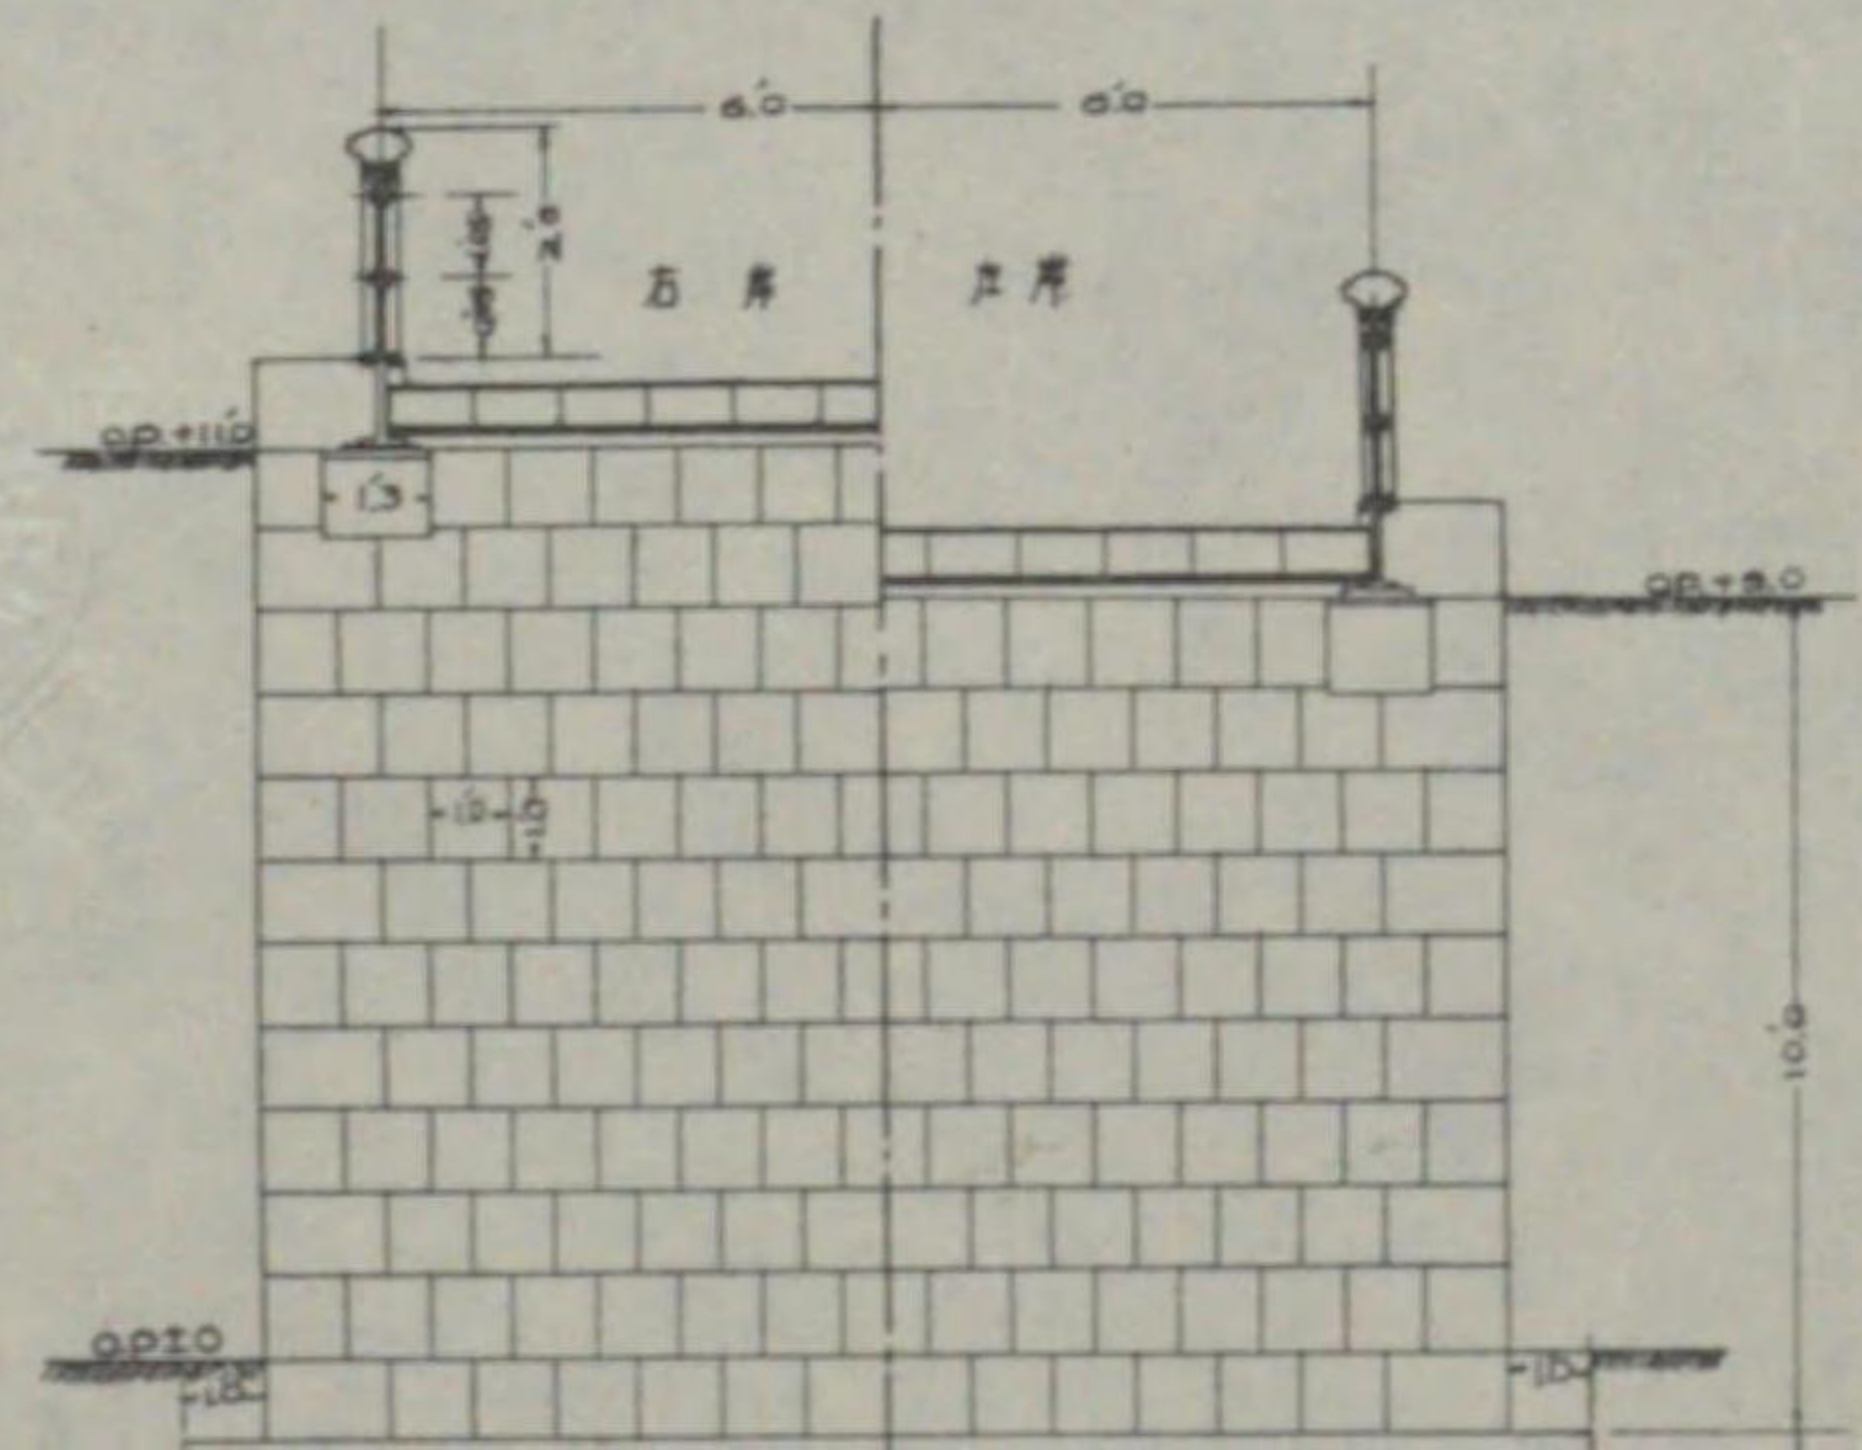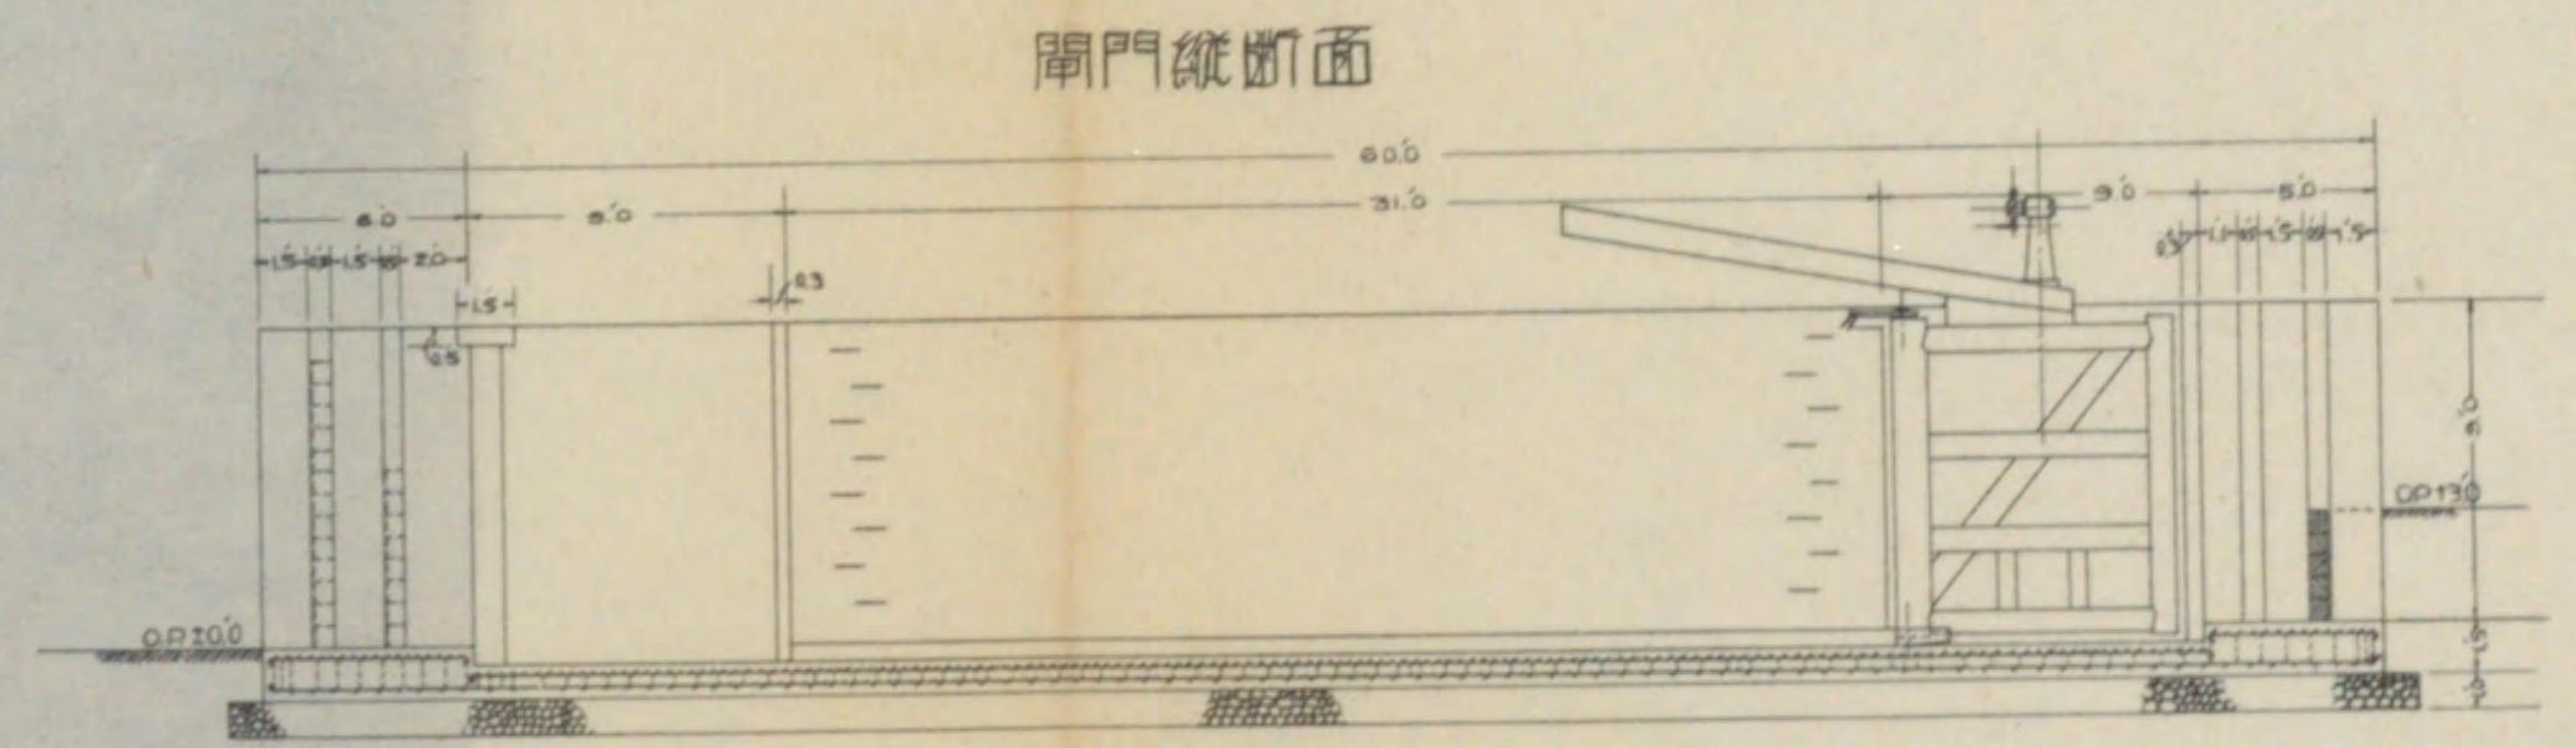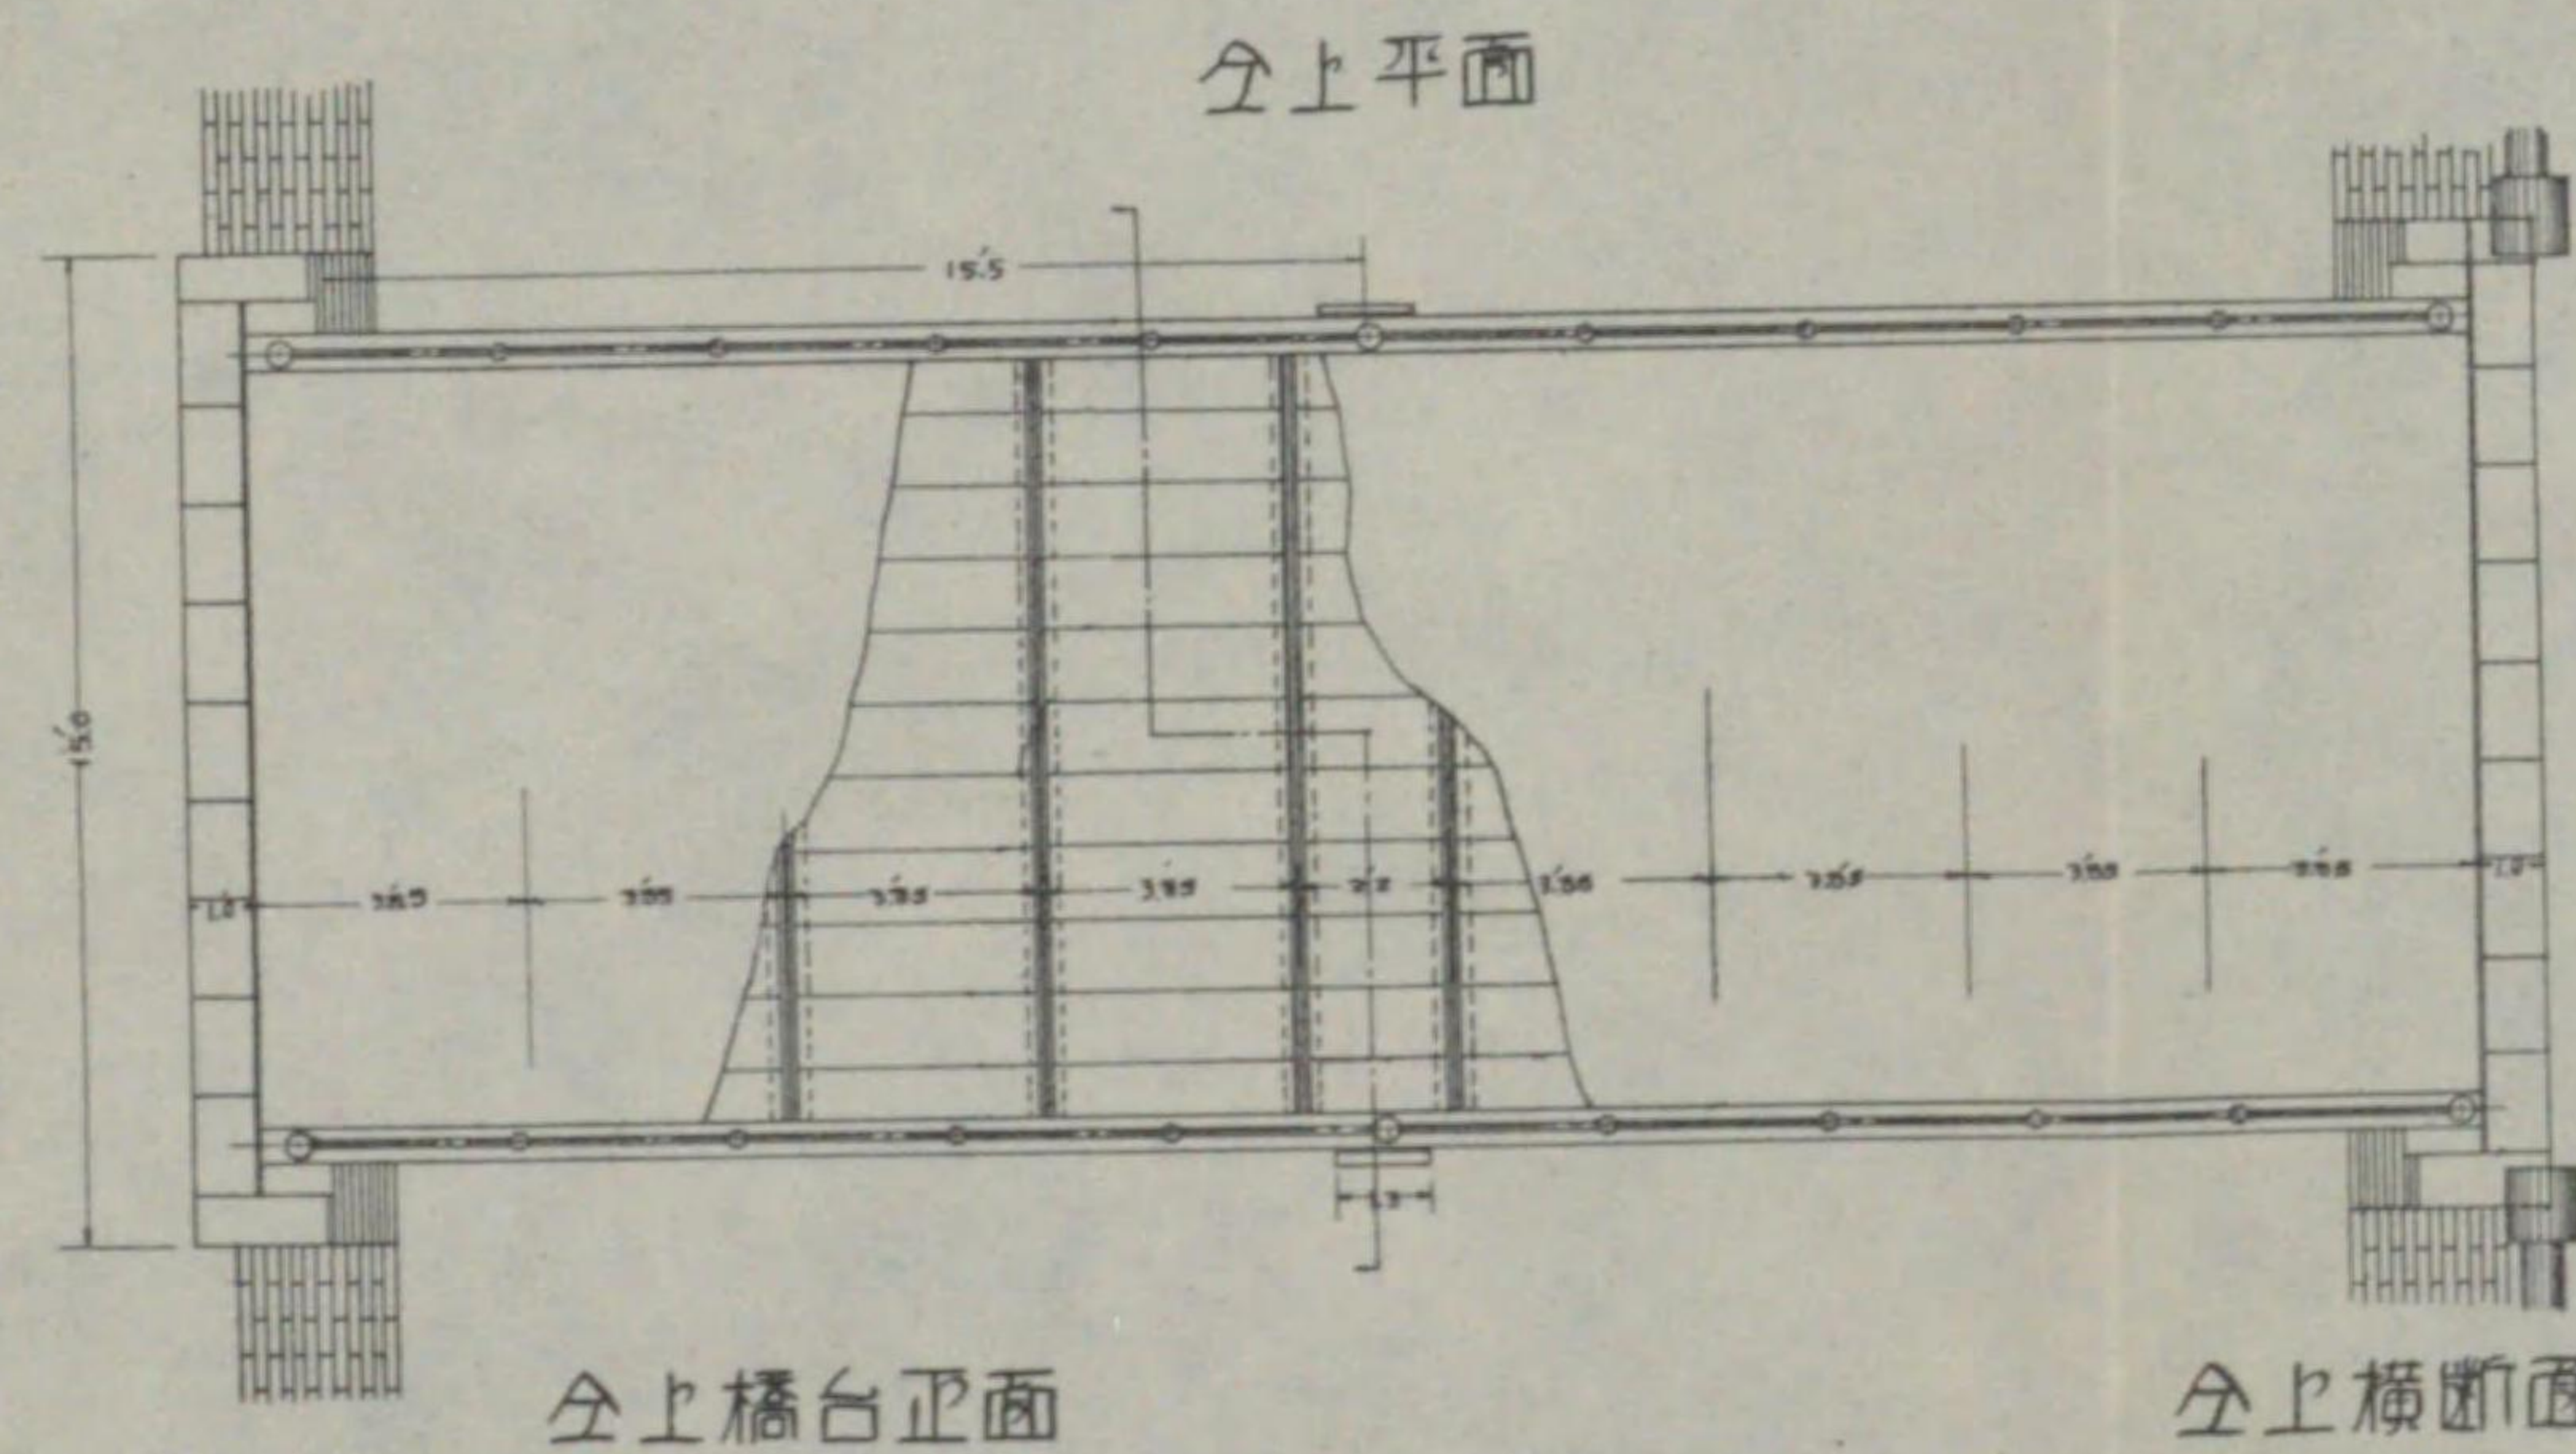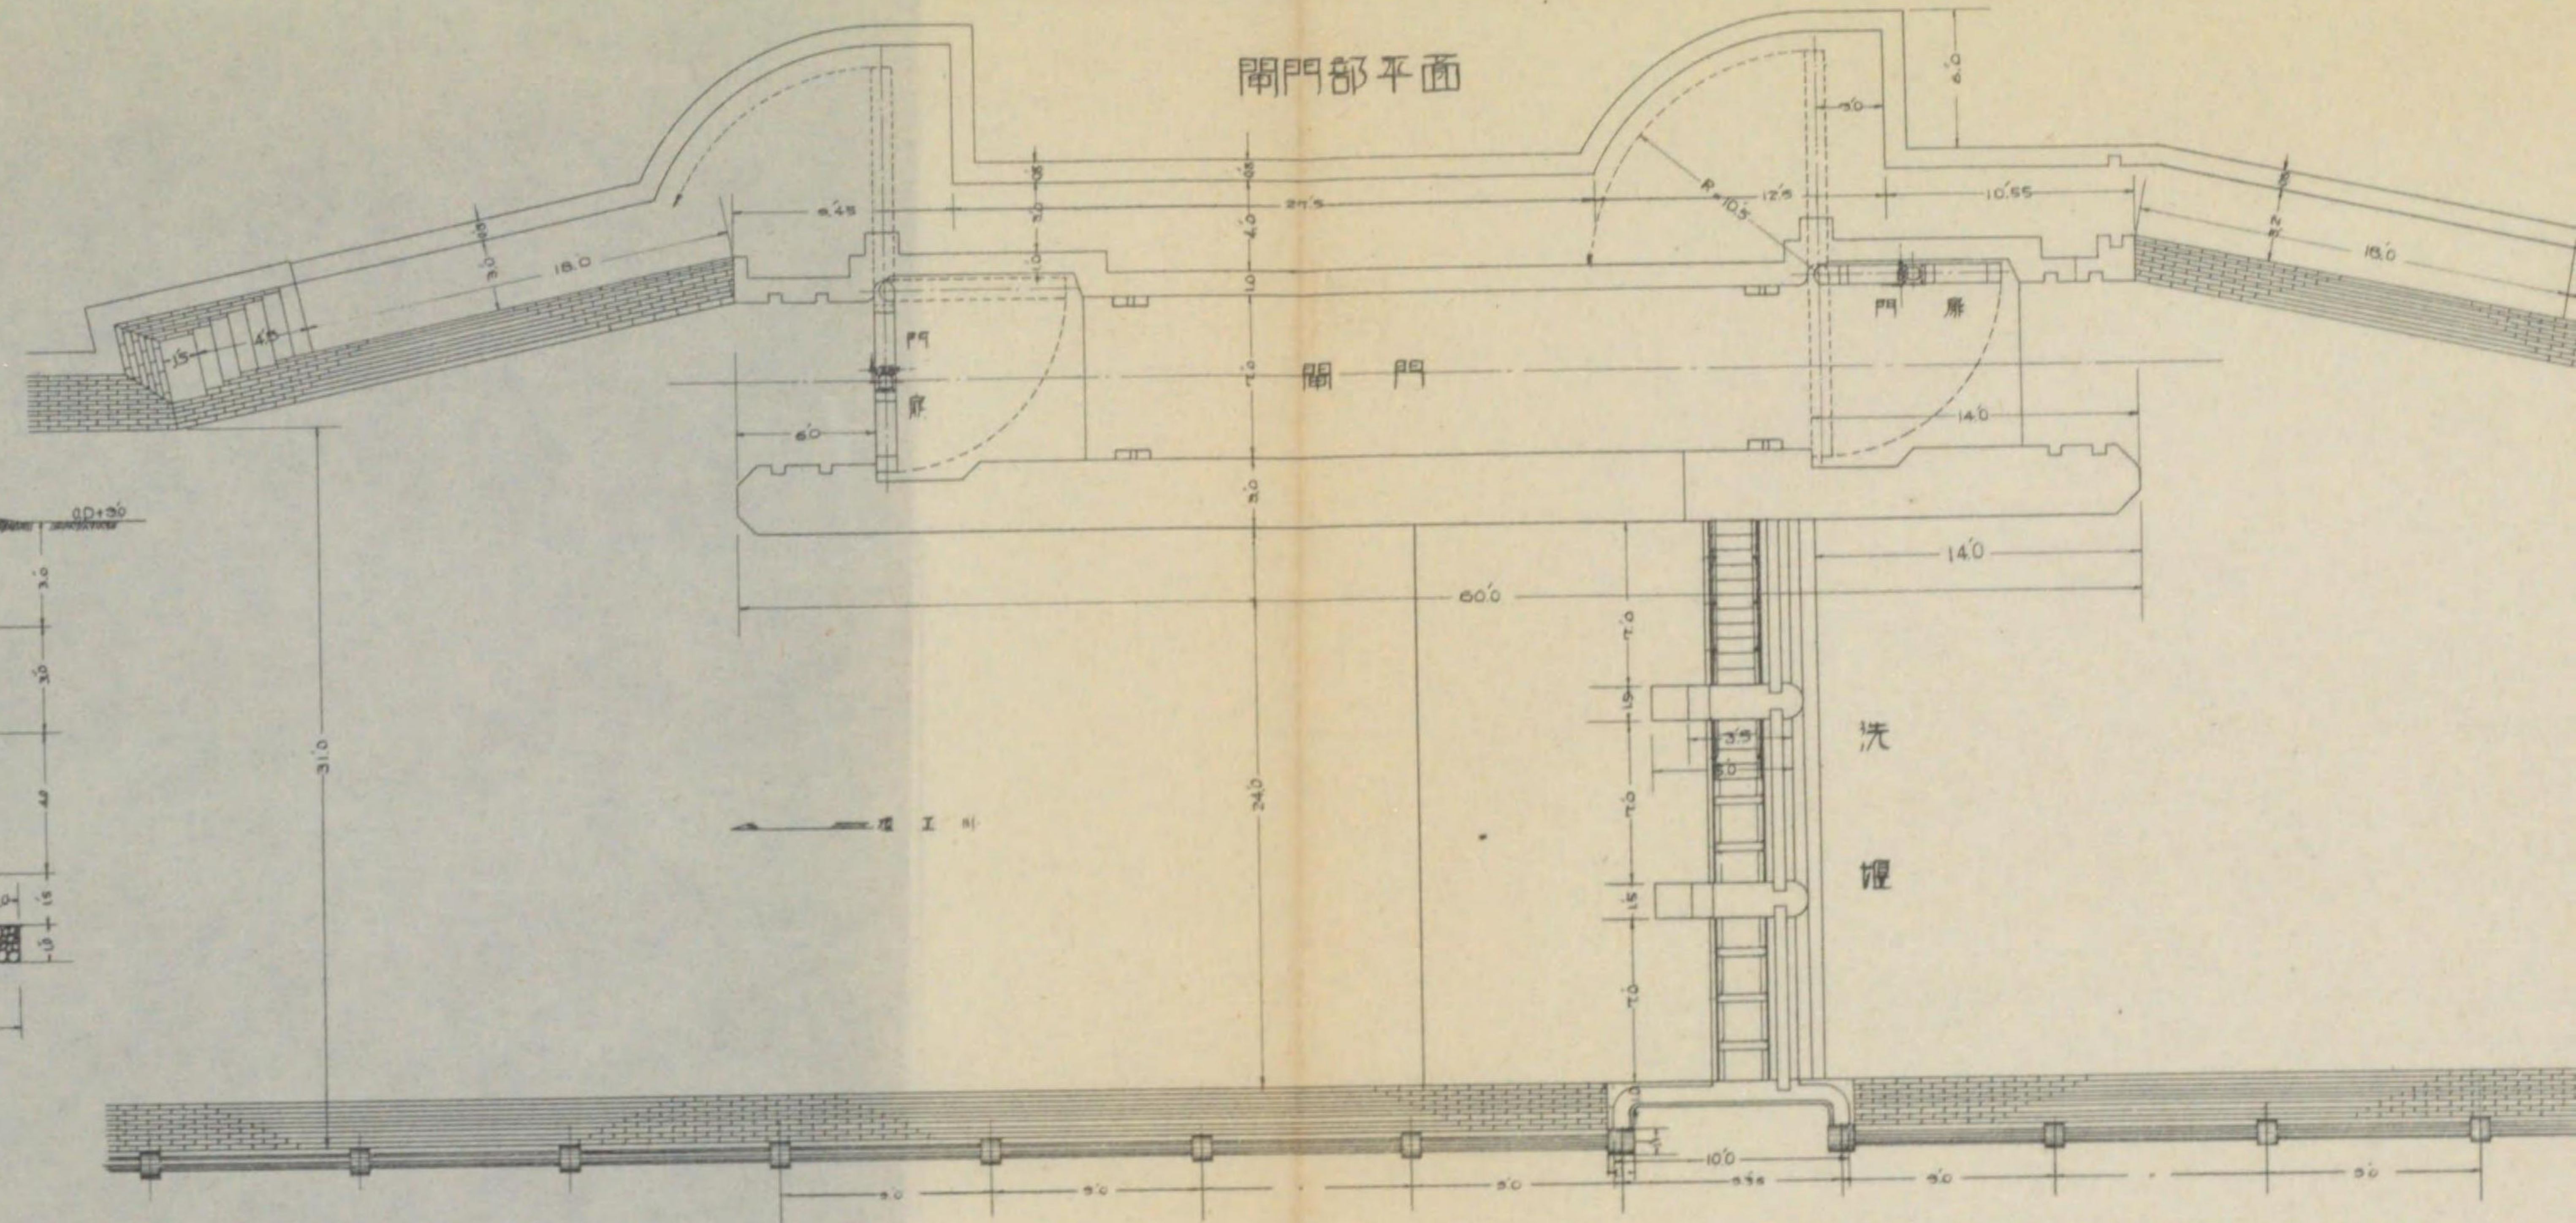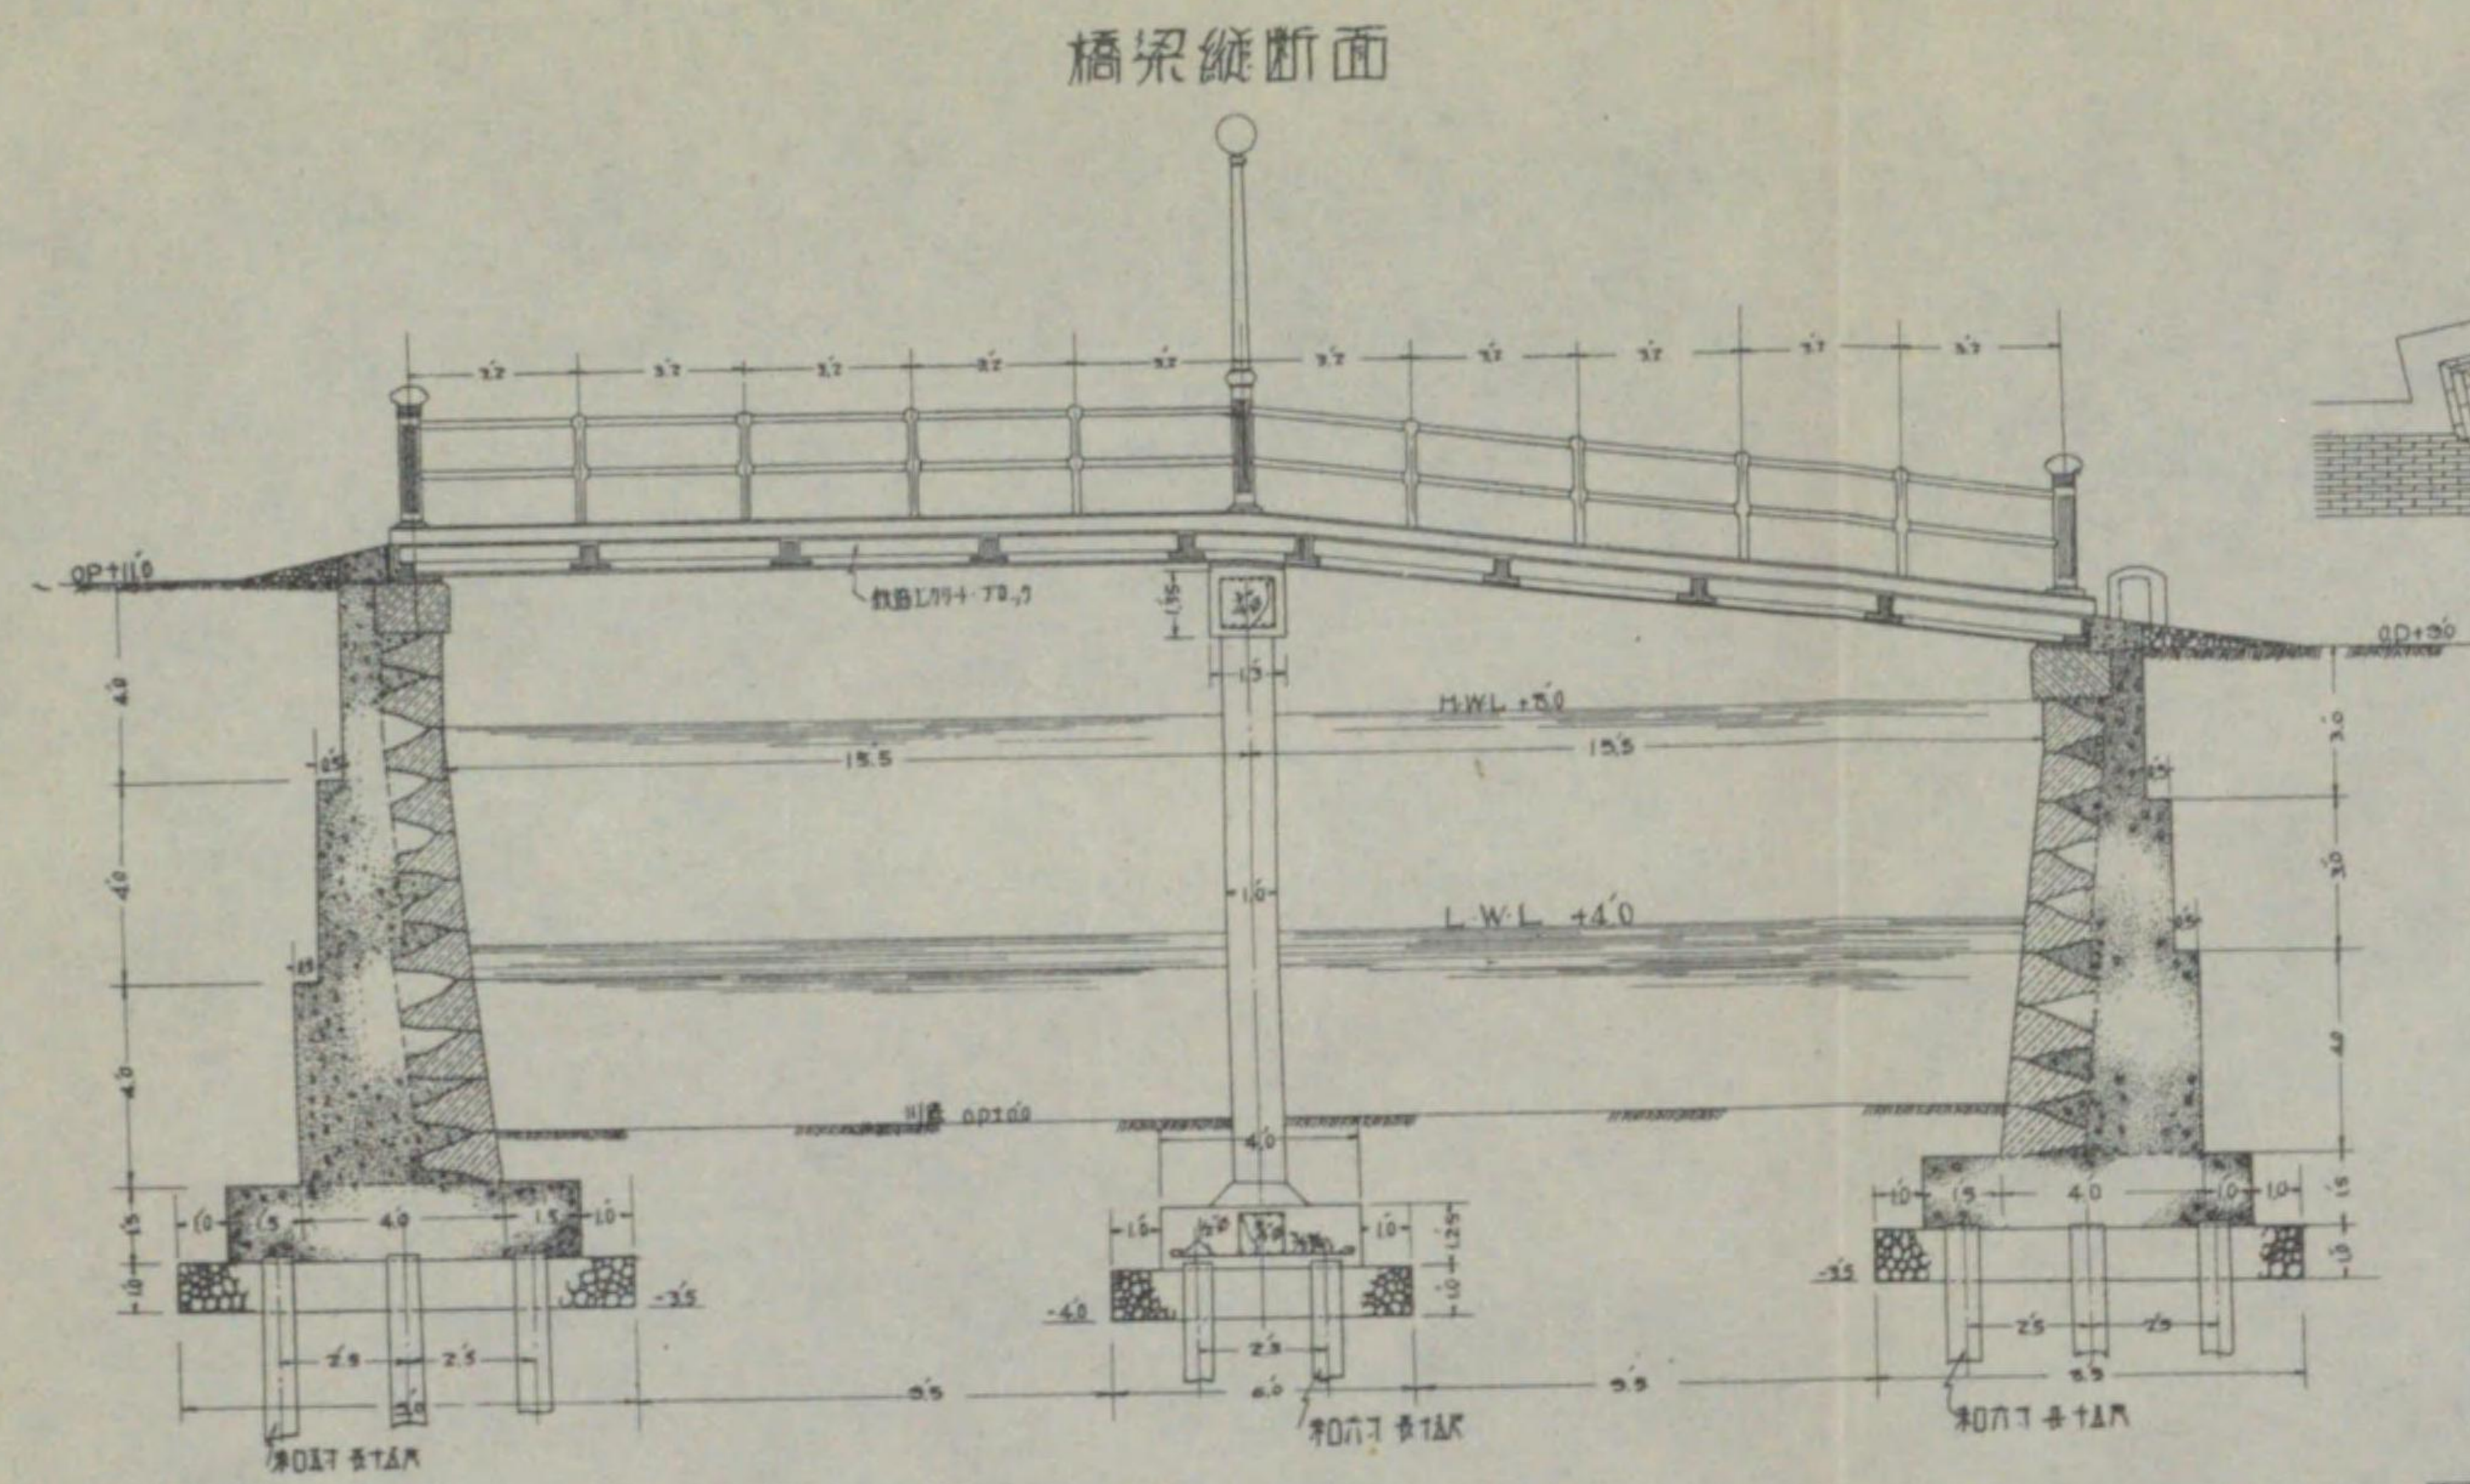

洗堰横断面 (Washbasin cross-section)

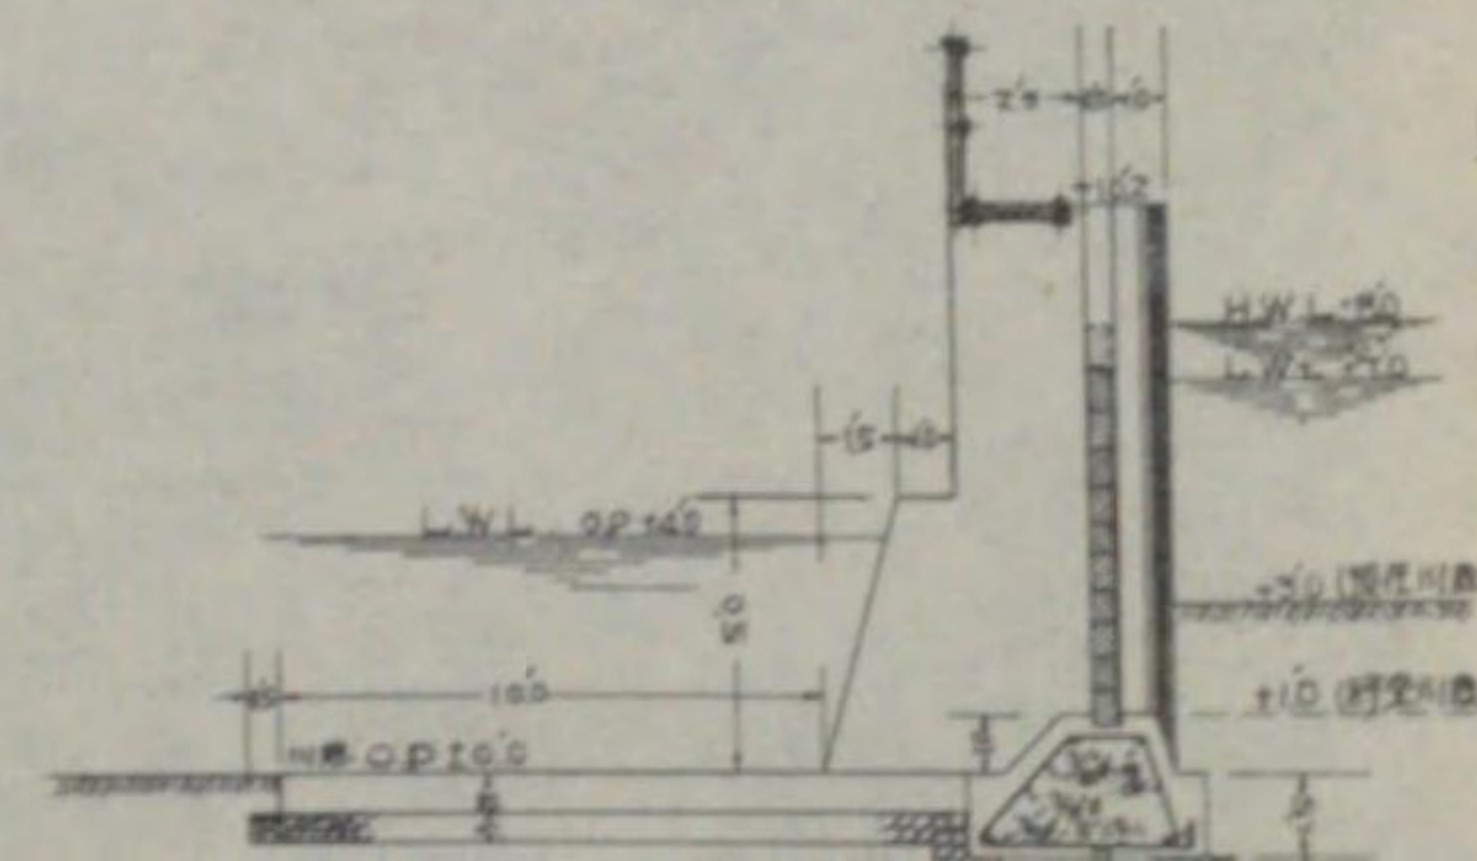


閘門部横断面 (Gate section cross-section)

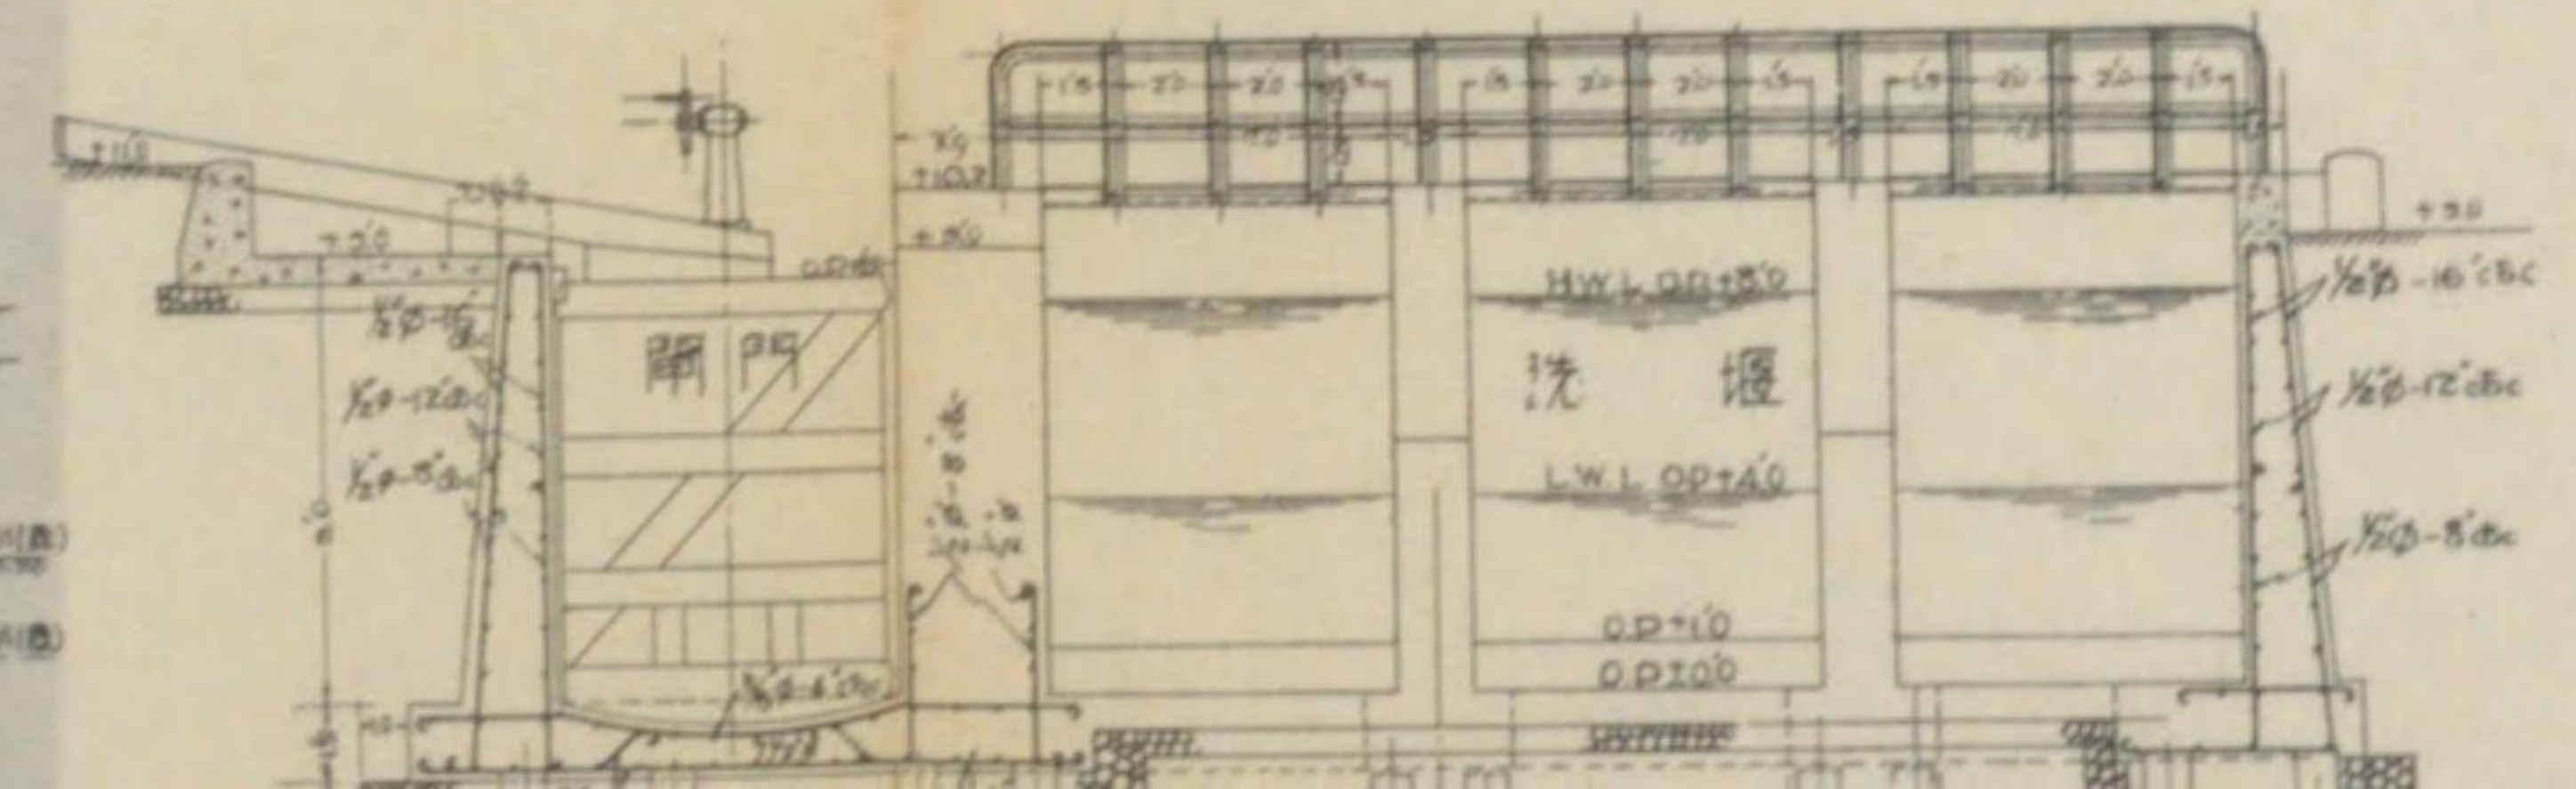





橋梁縦断面

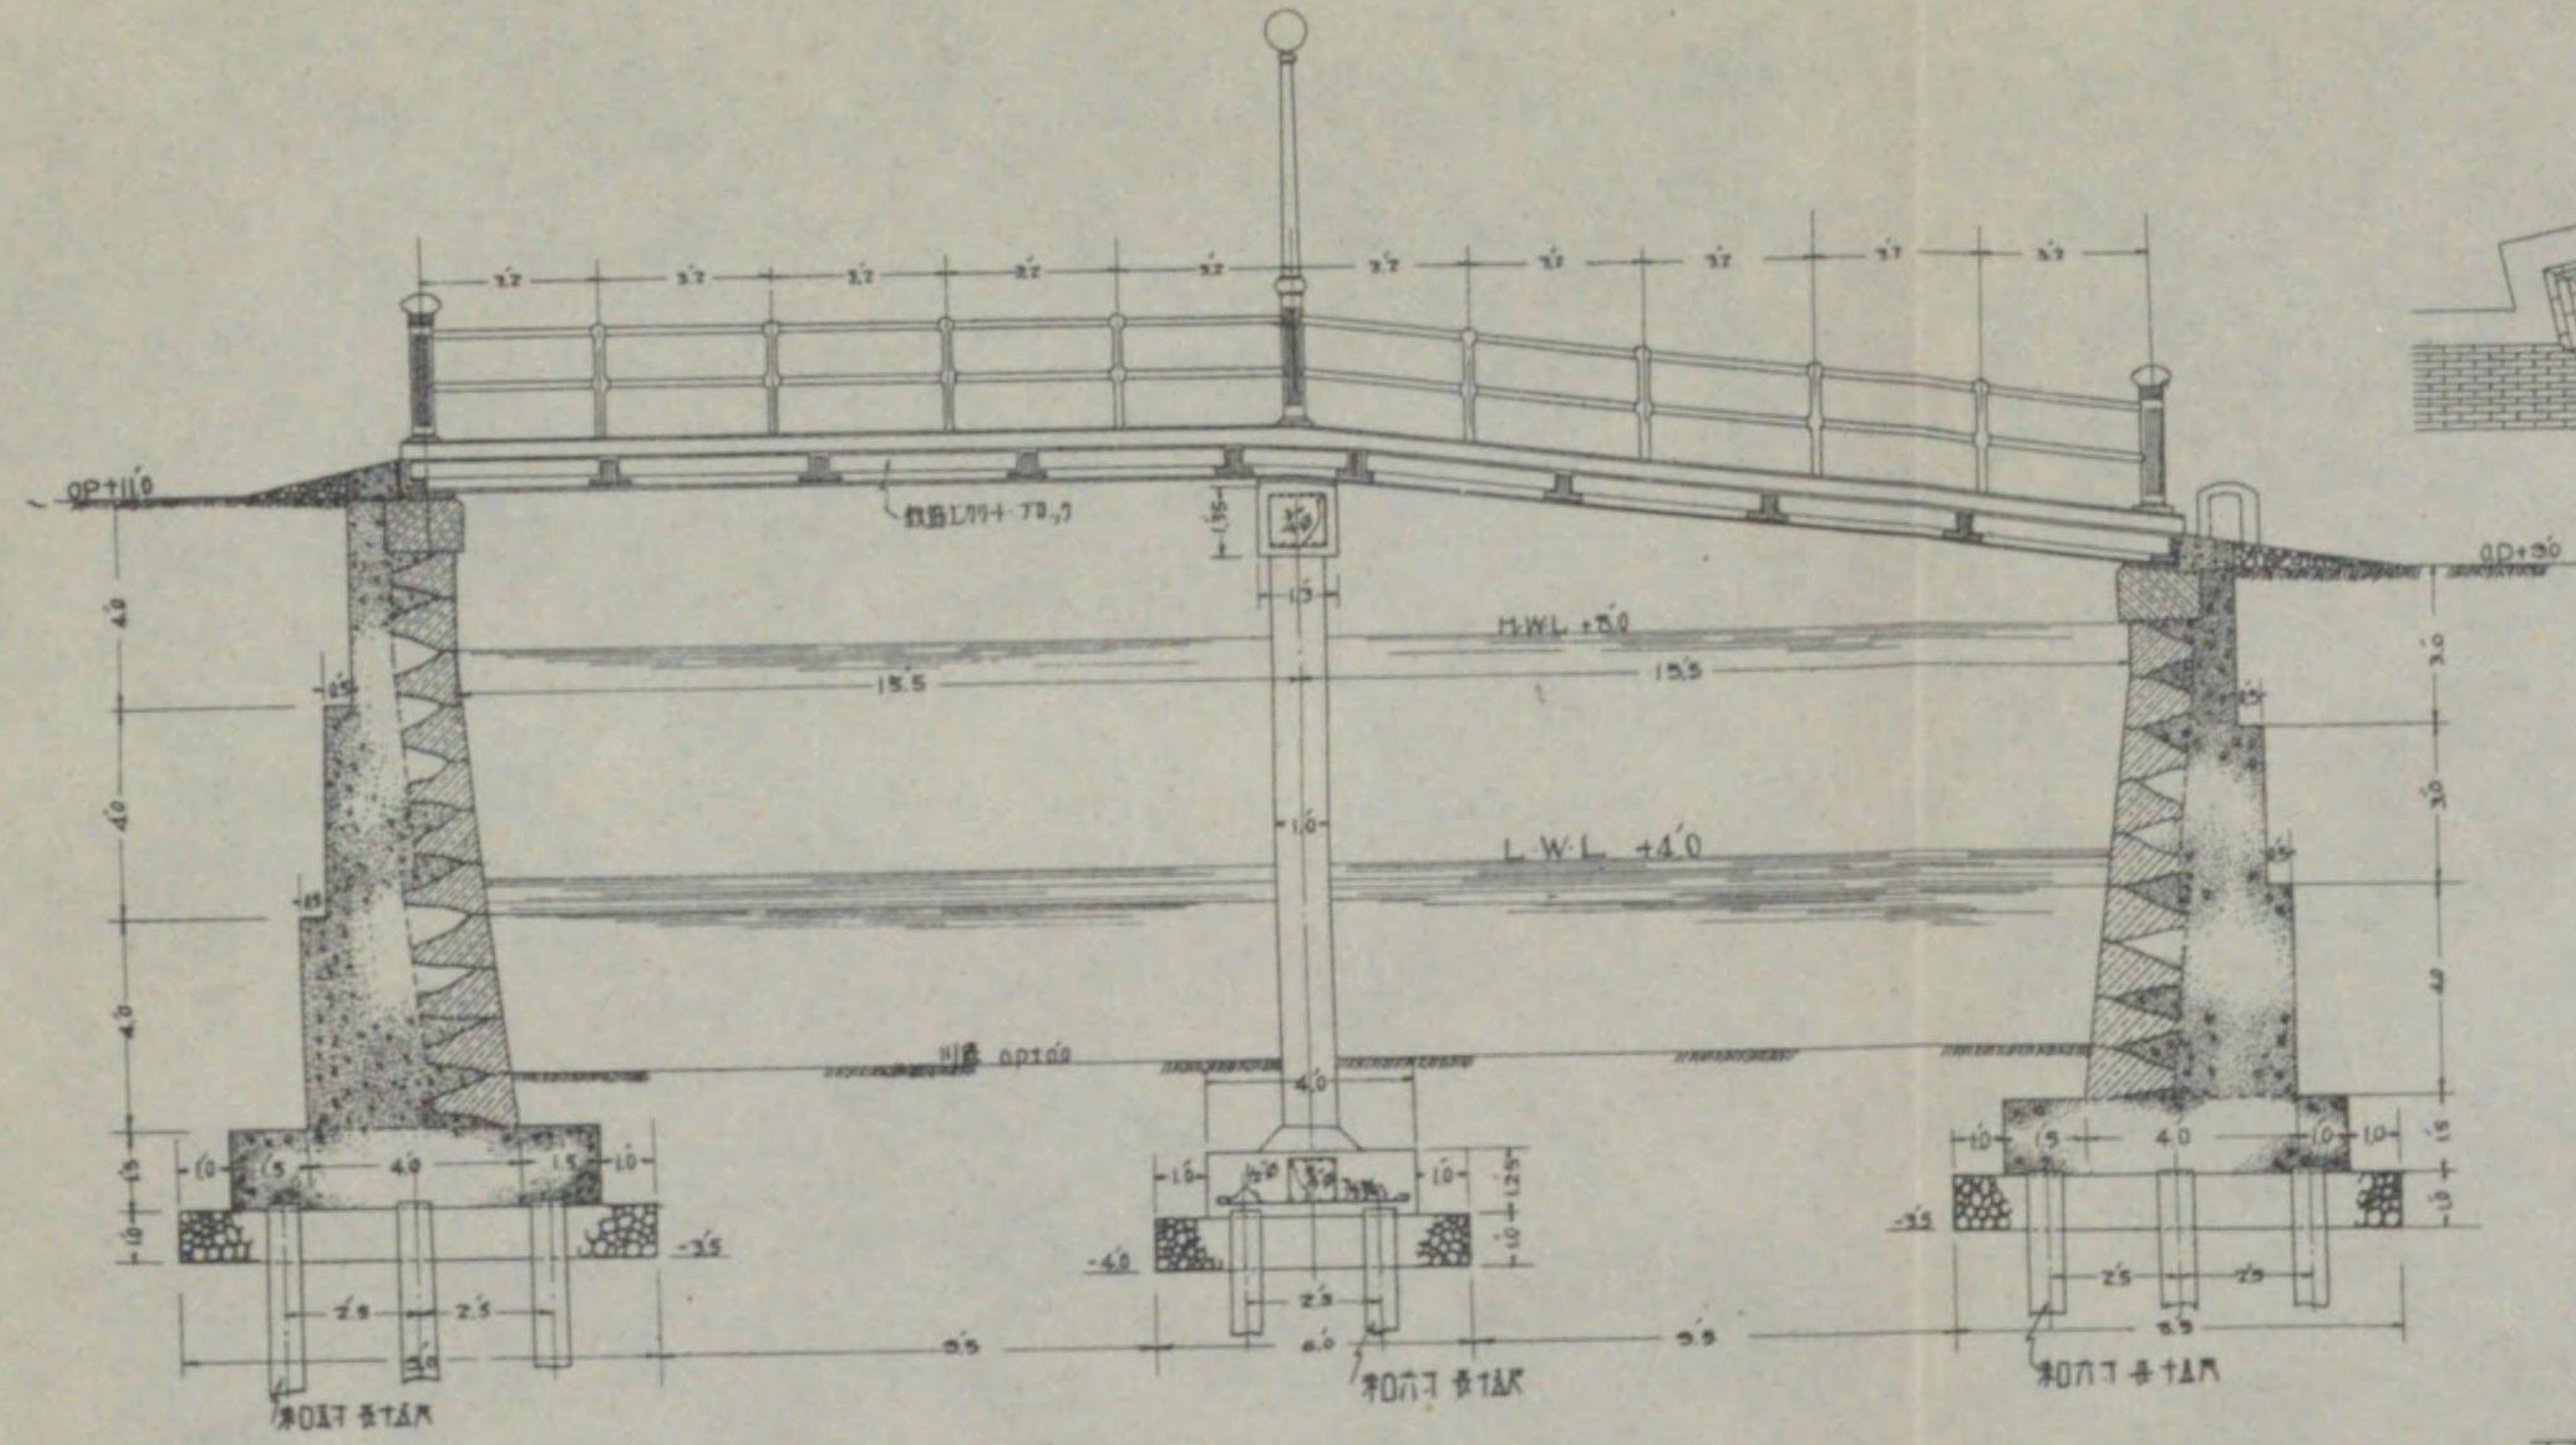


全上平面

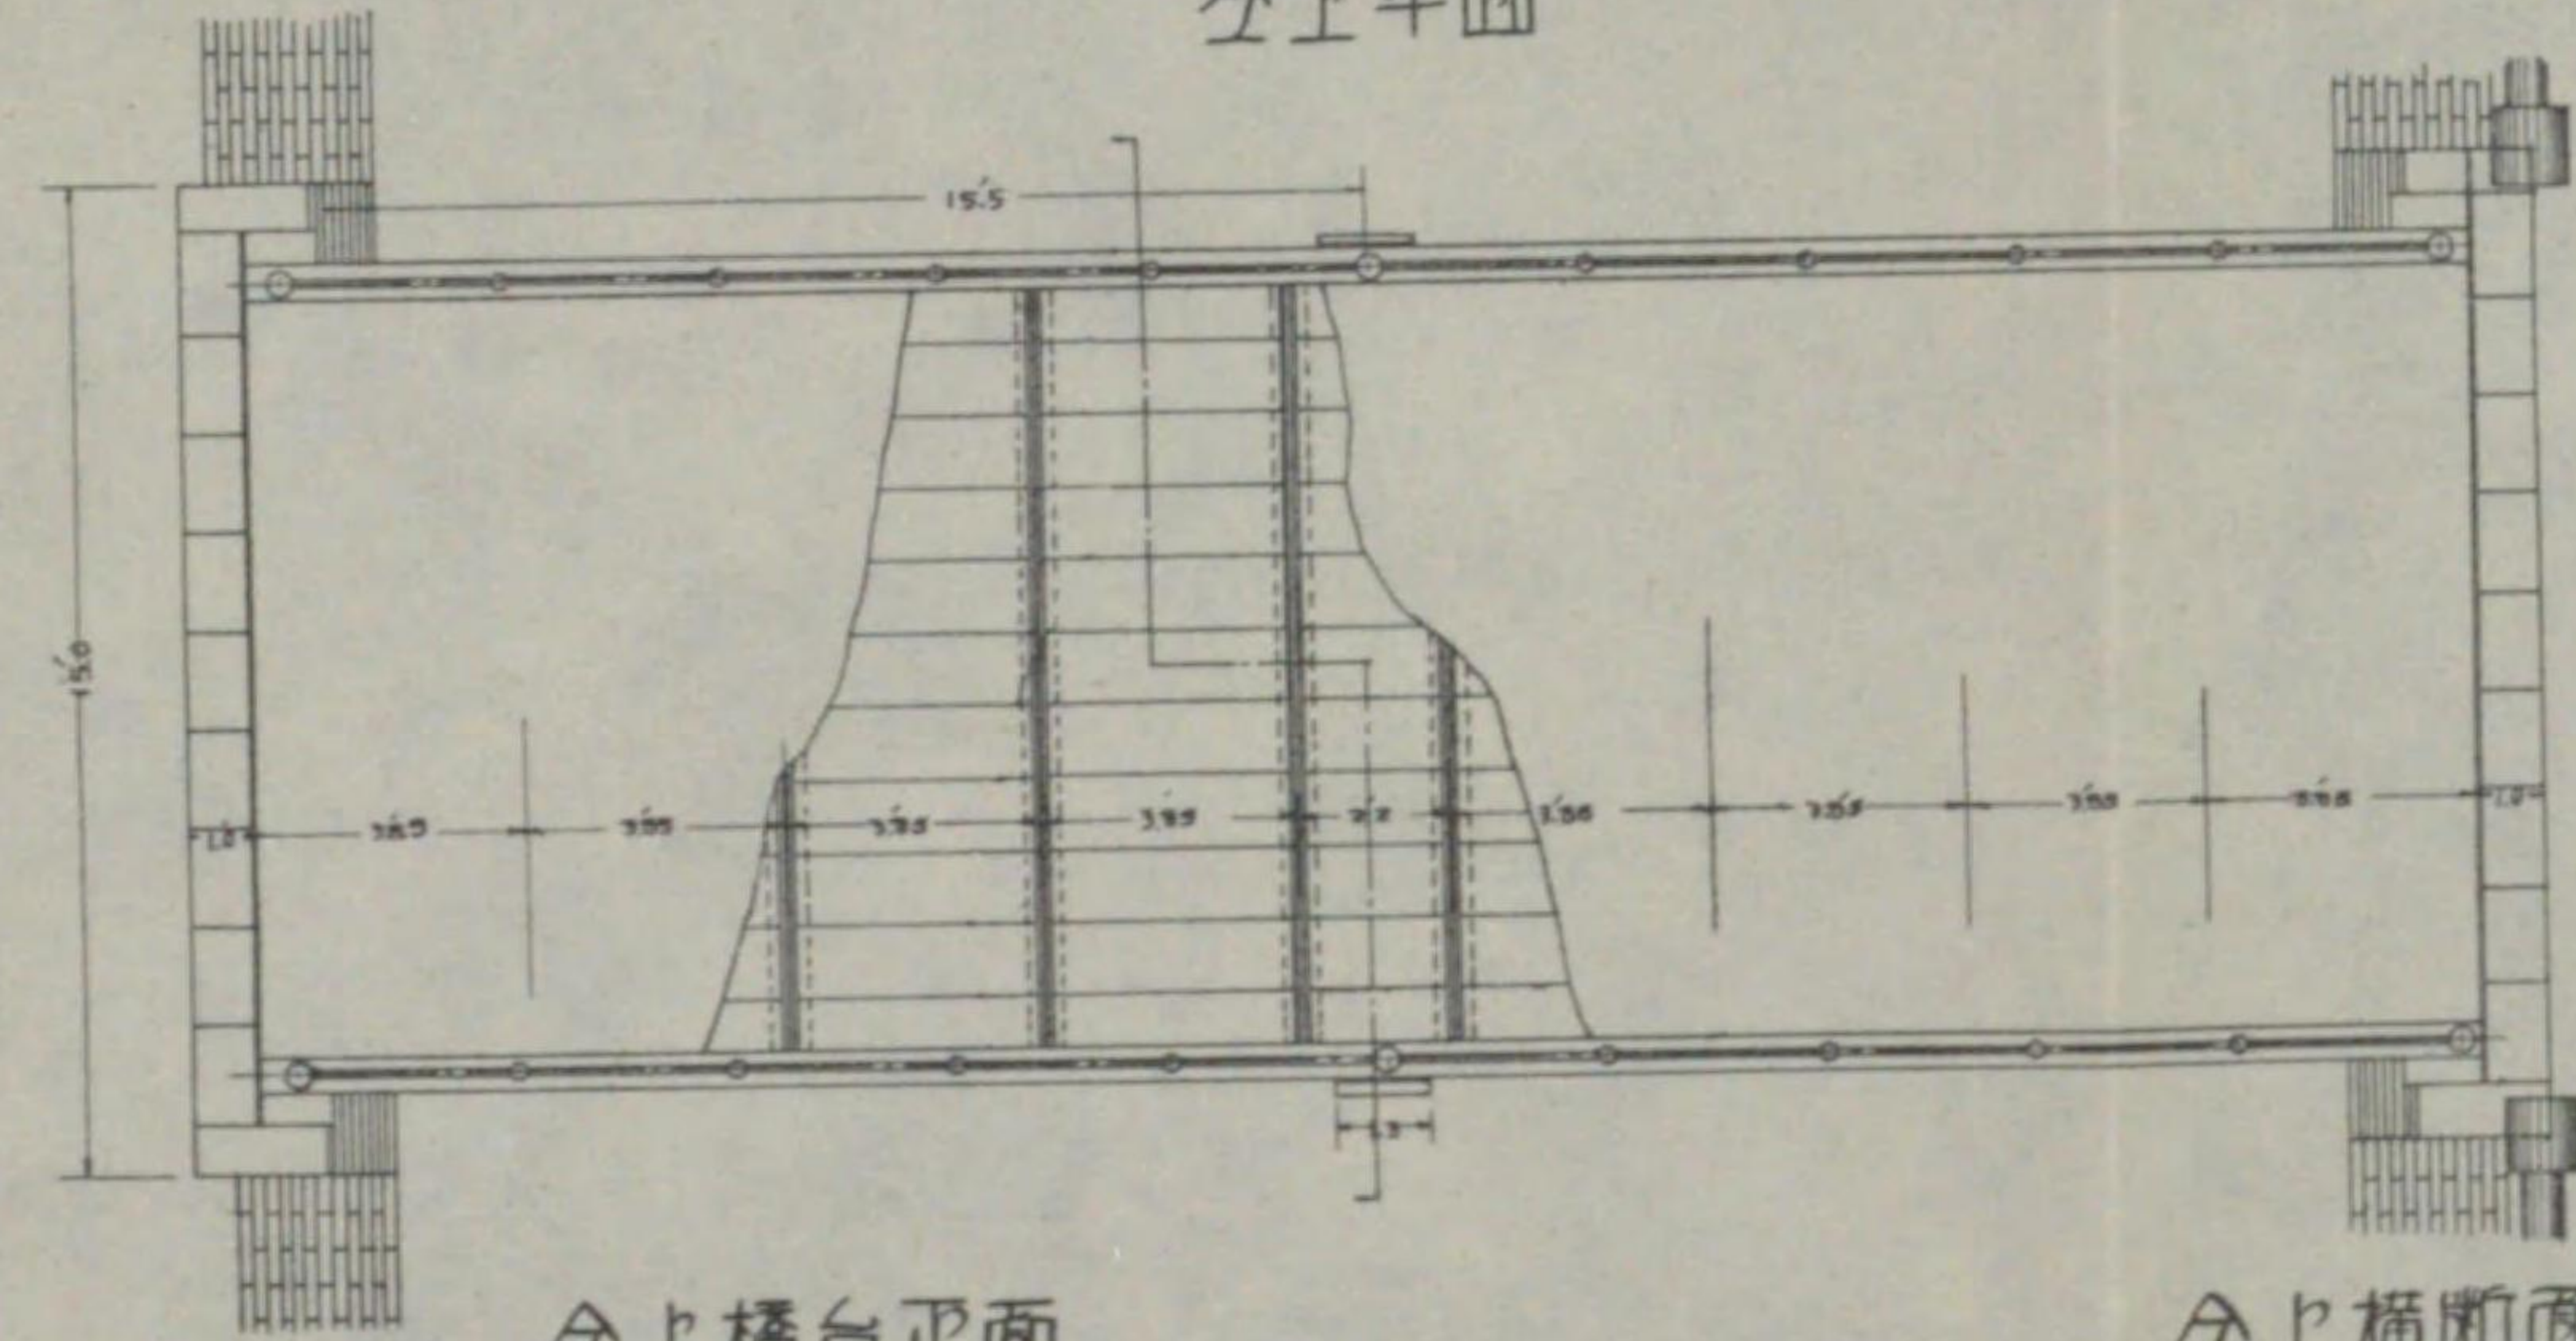


全上橋台正面

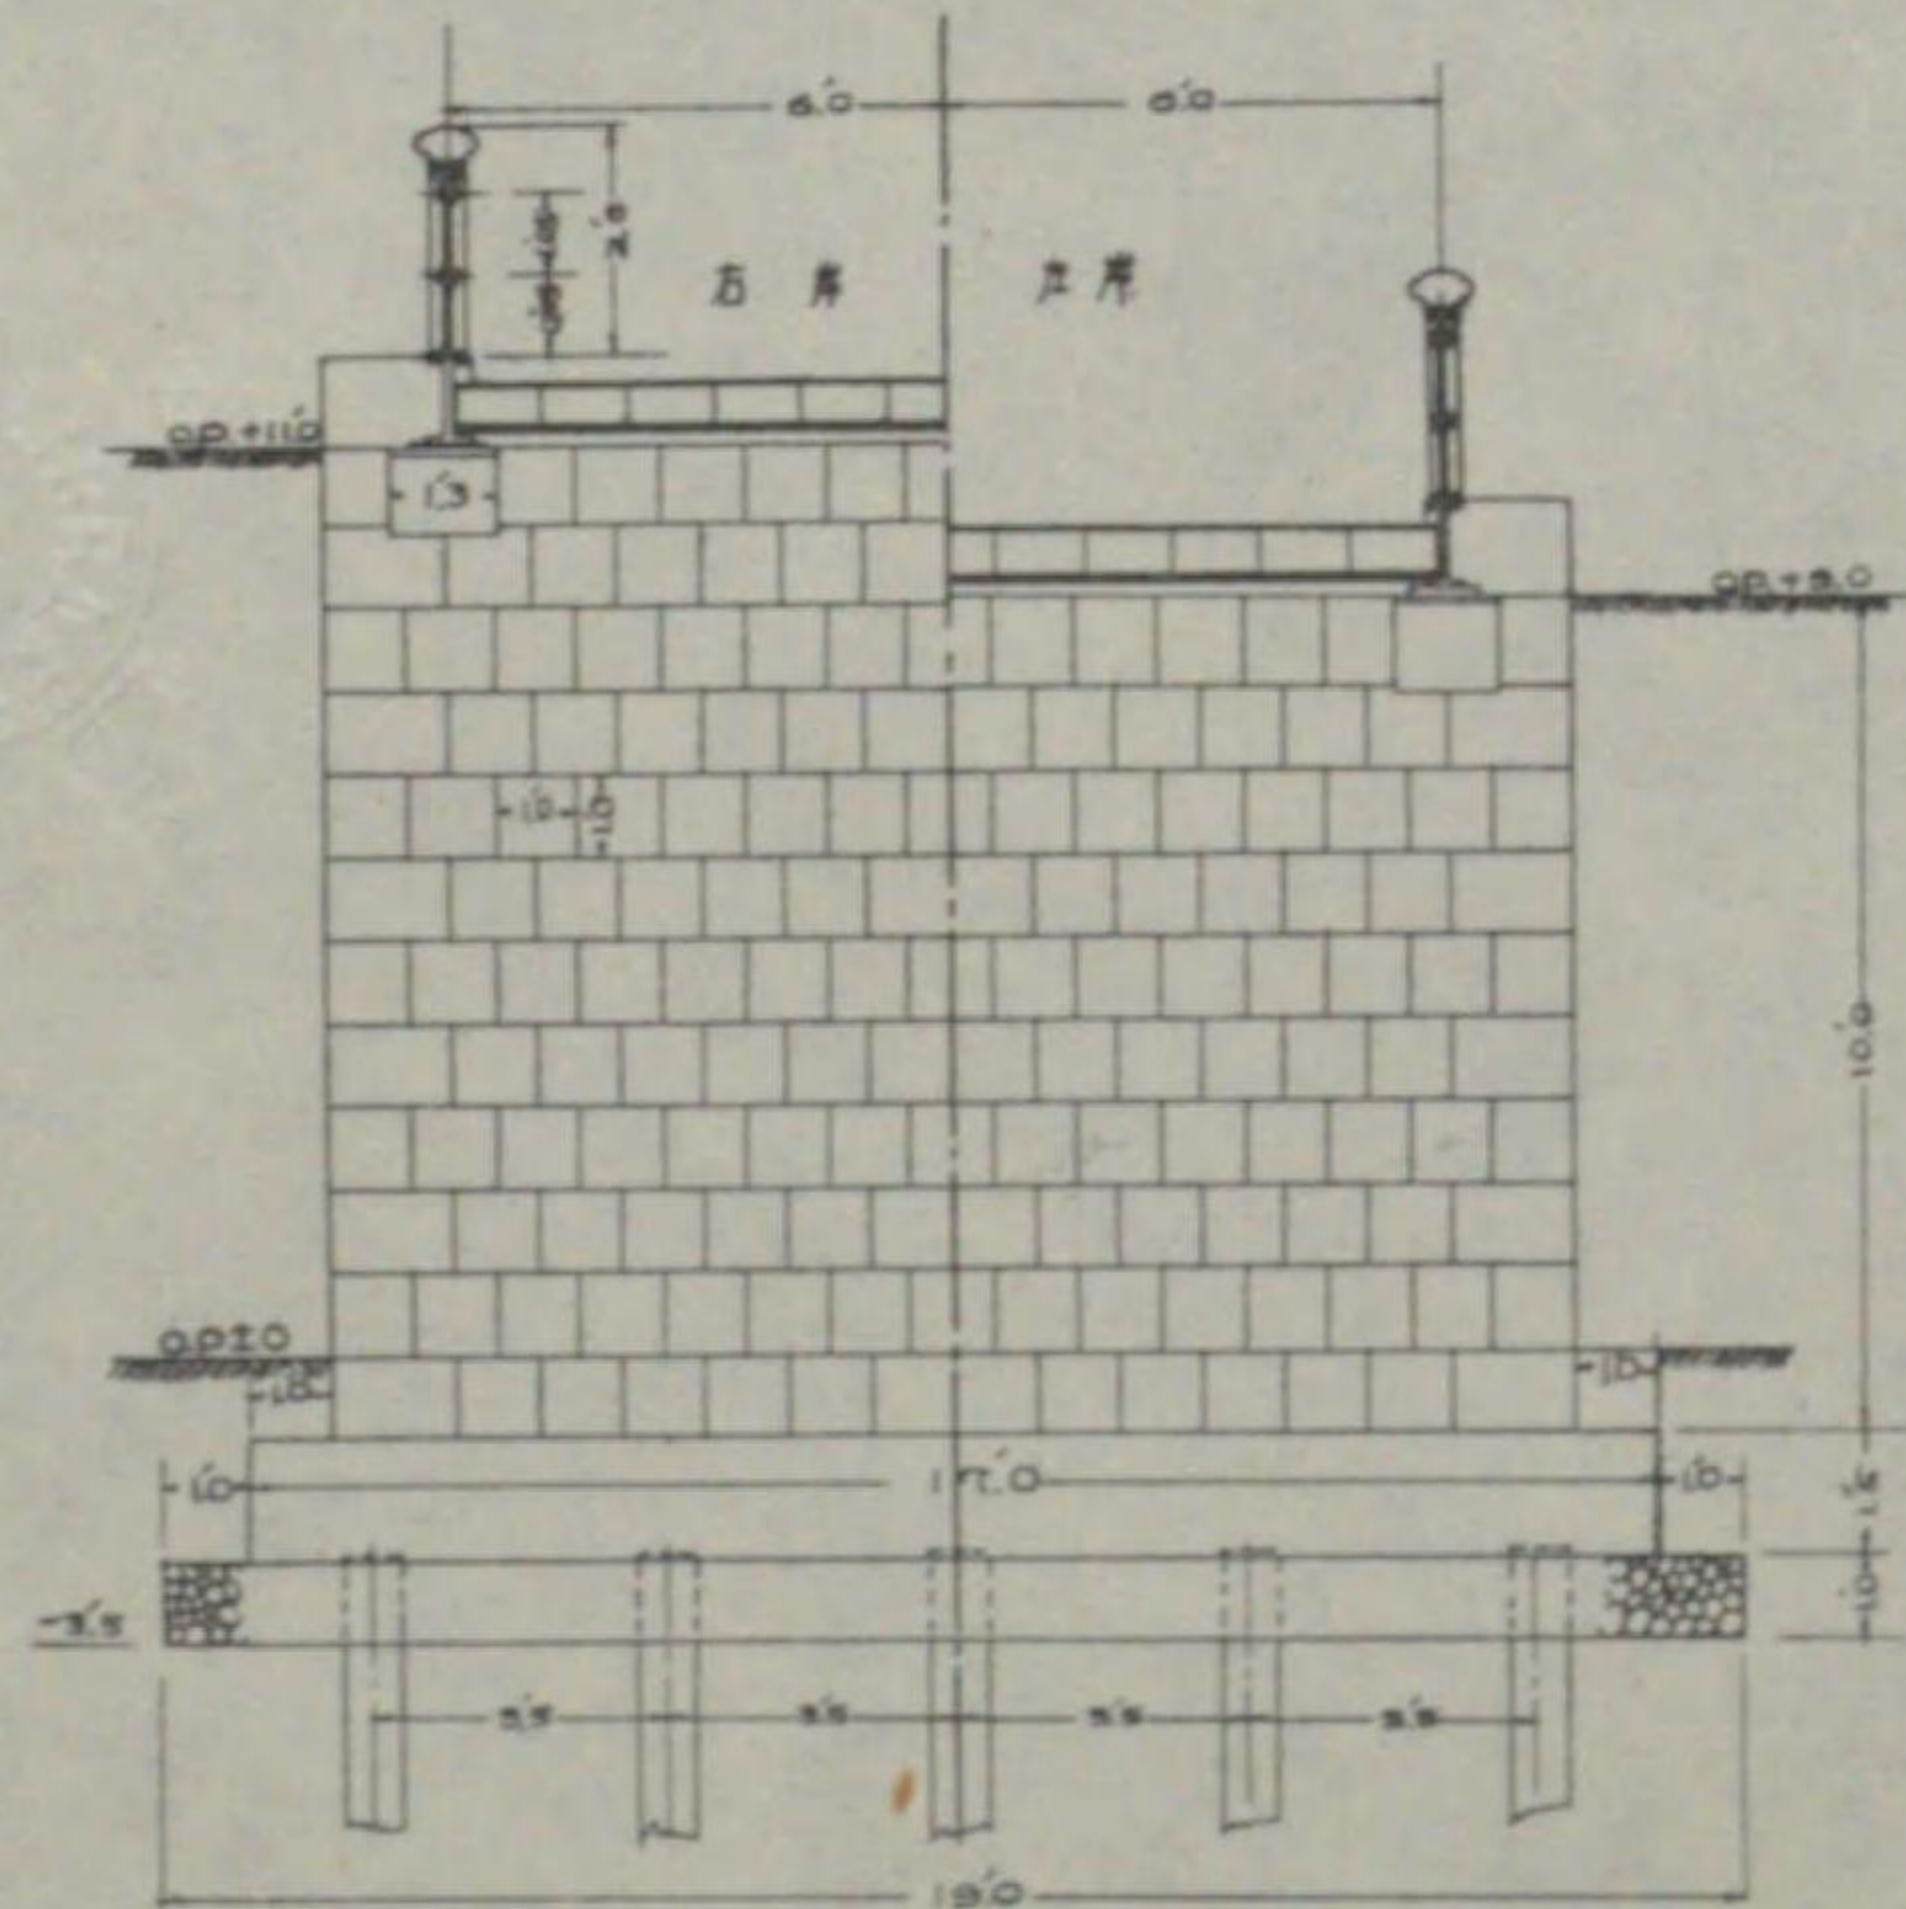


全上橋断面

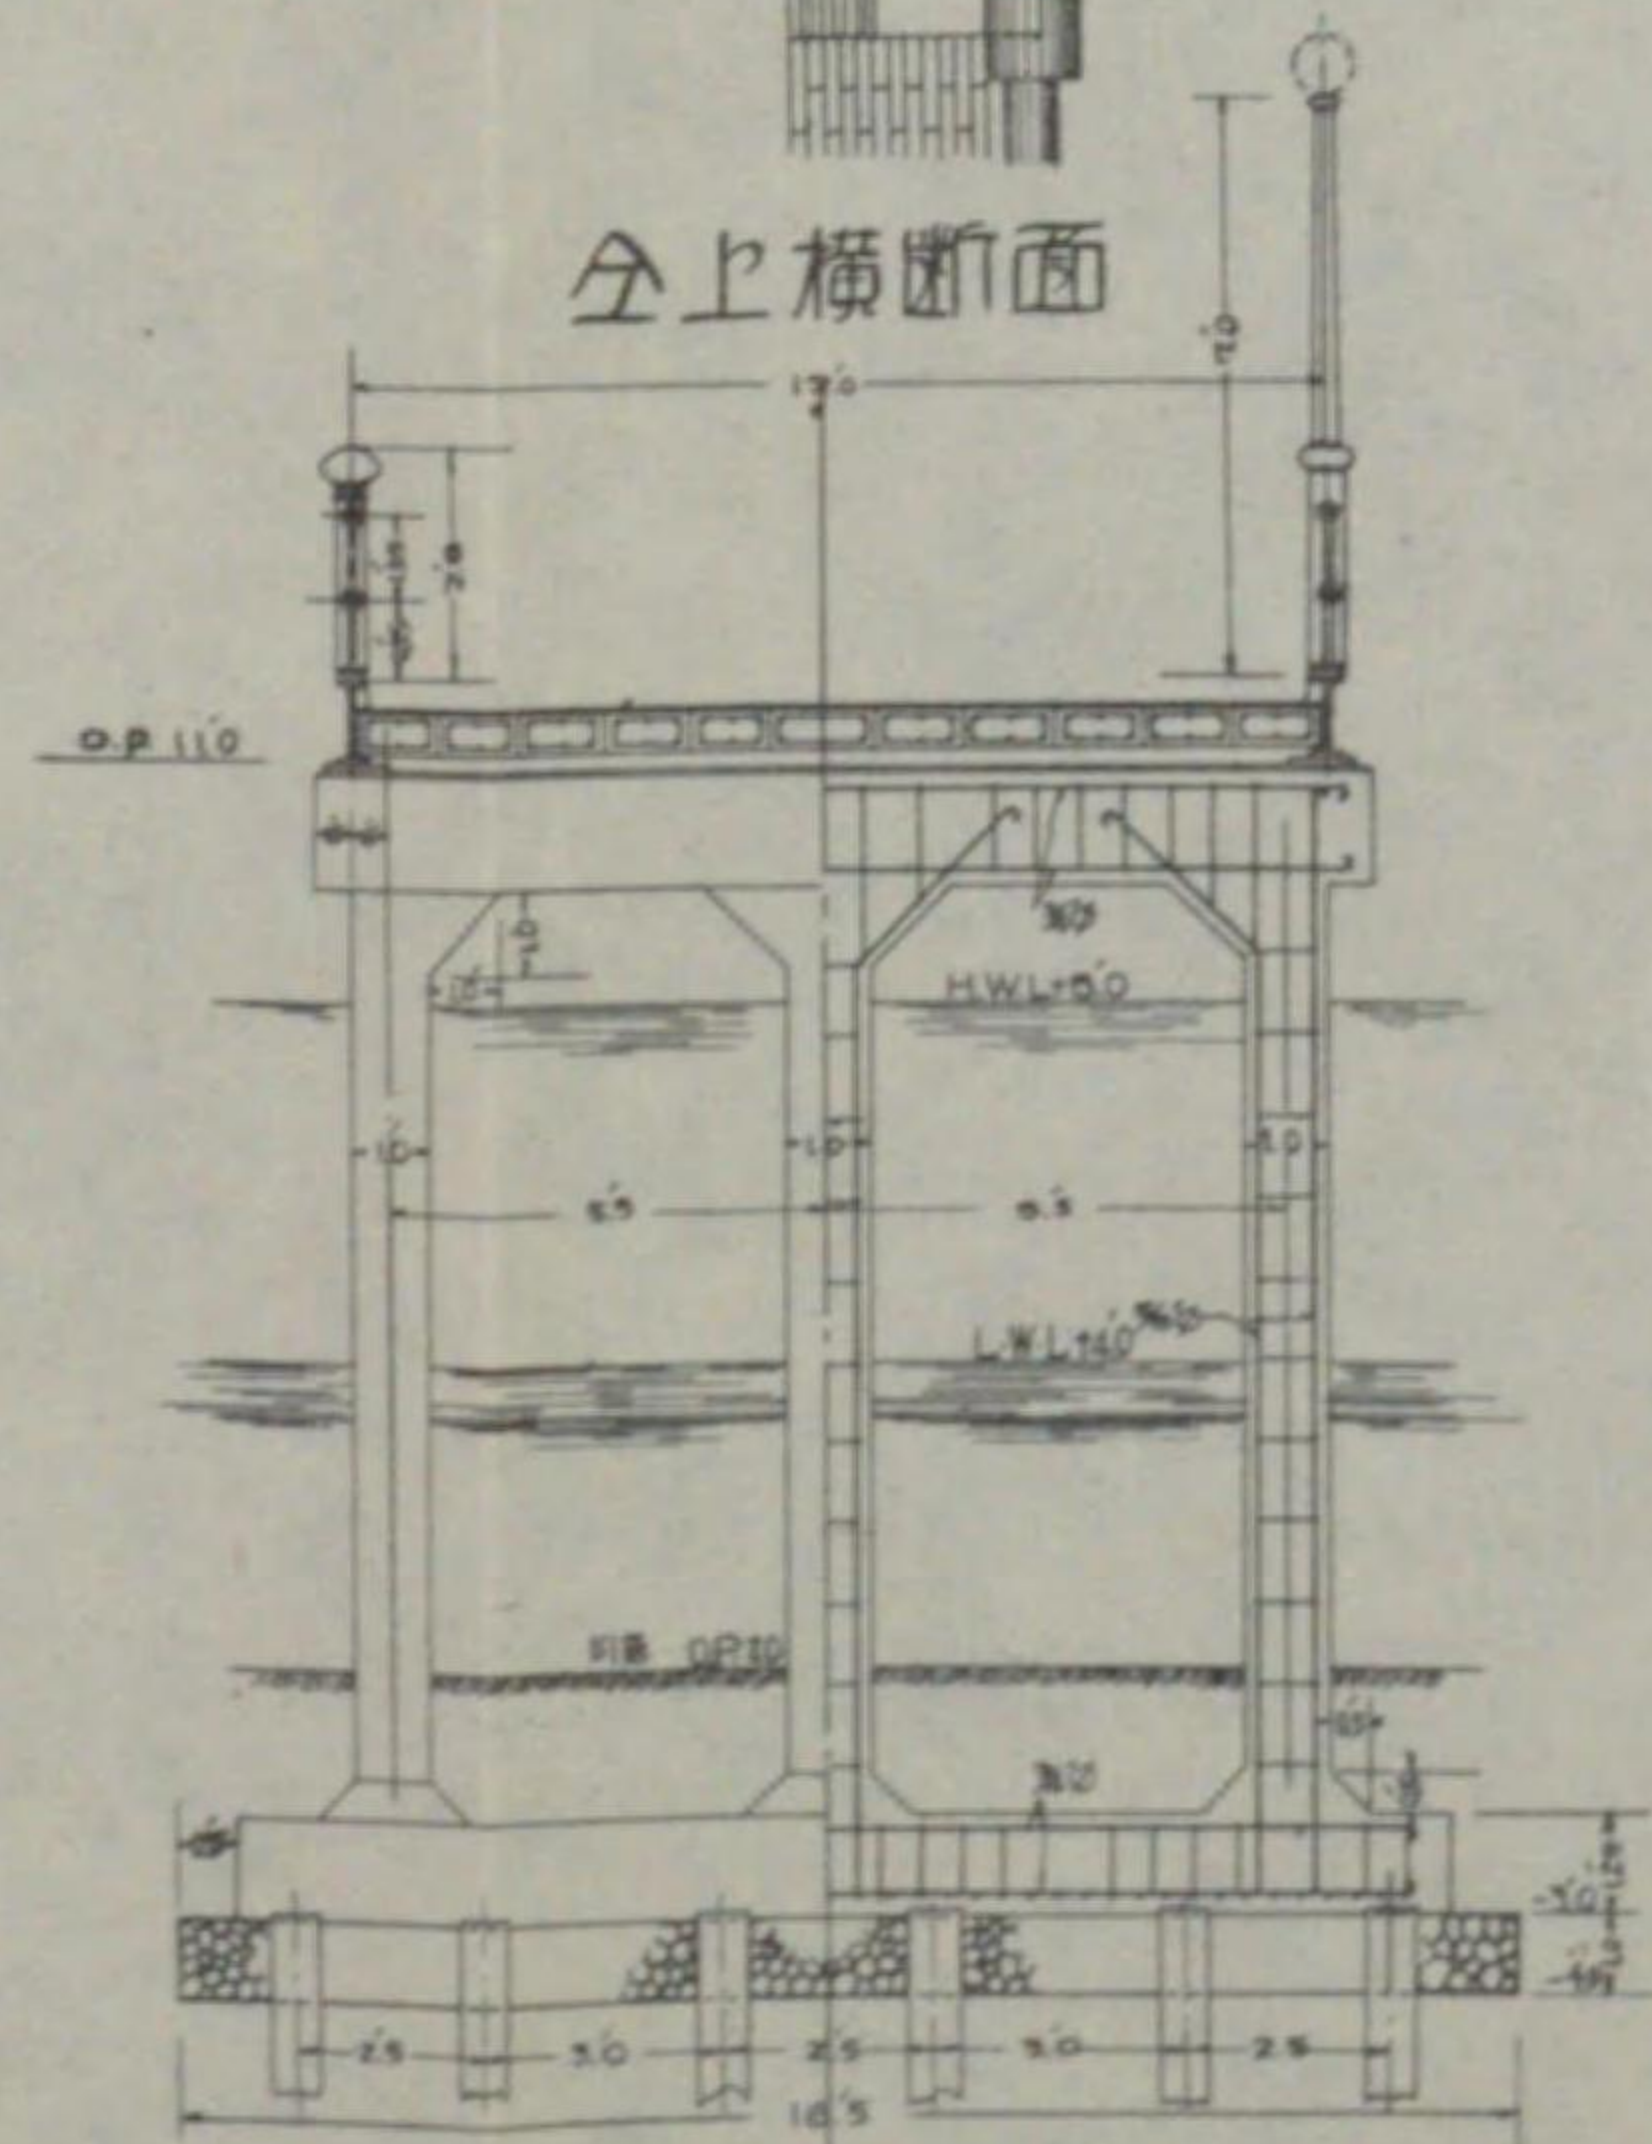


閘門部平面

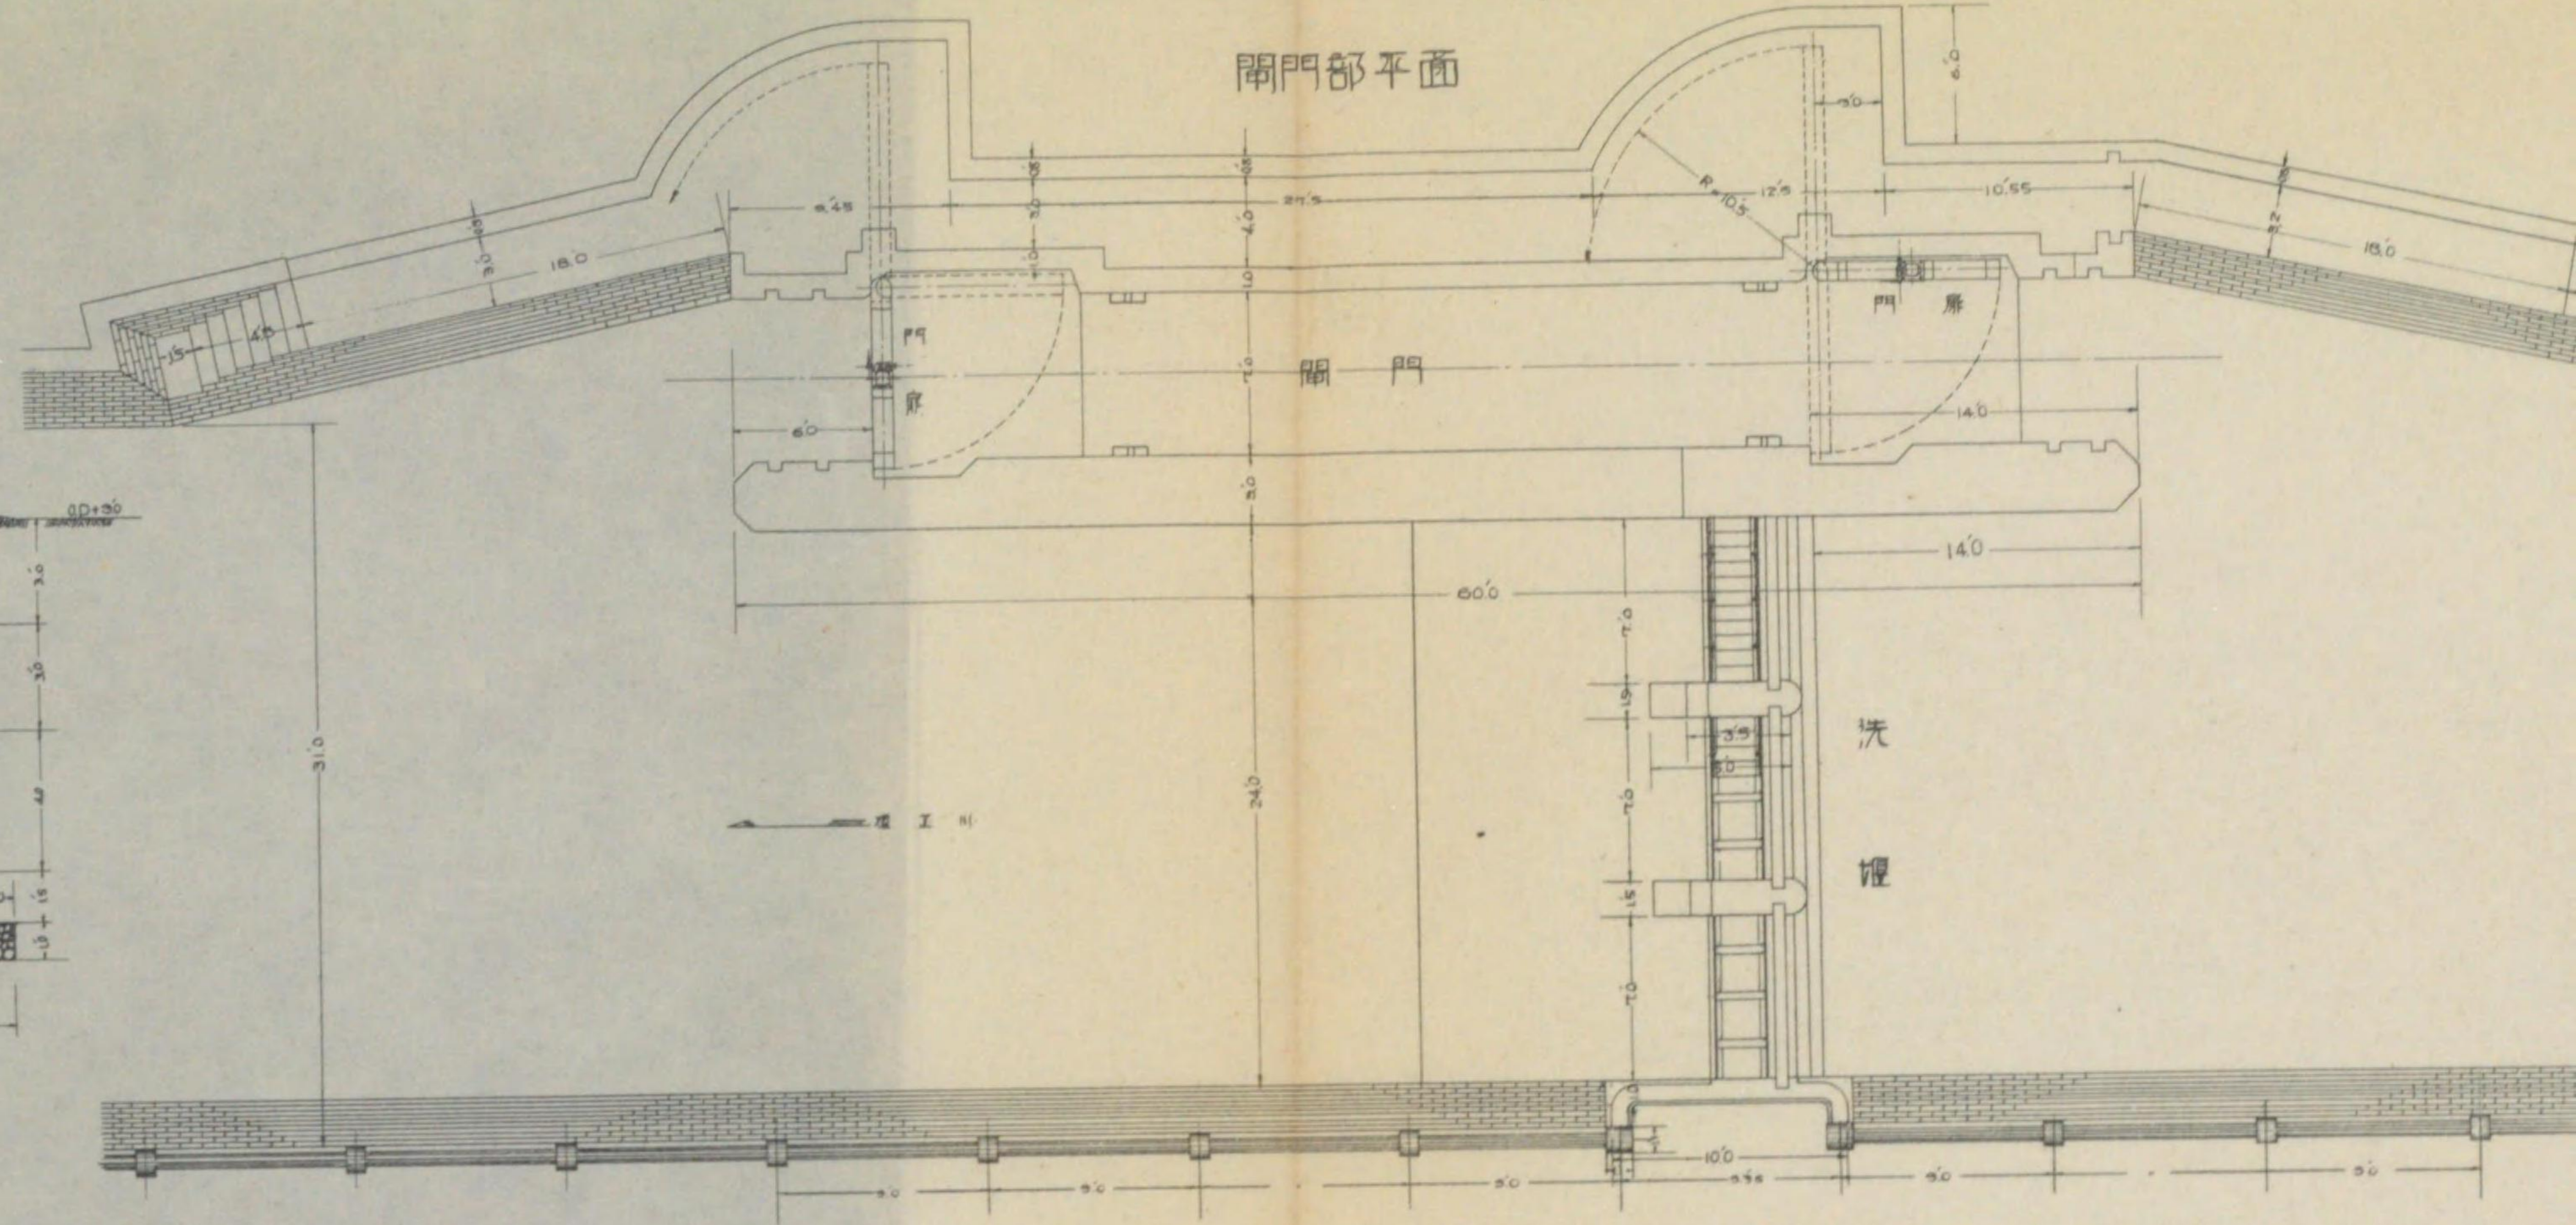


閘門縦断面

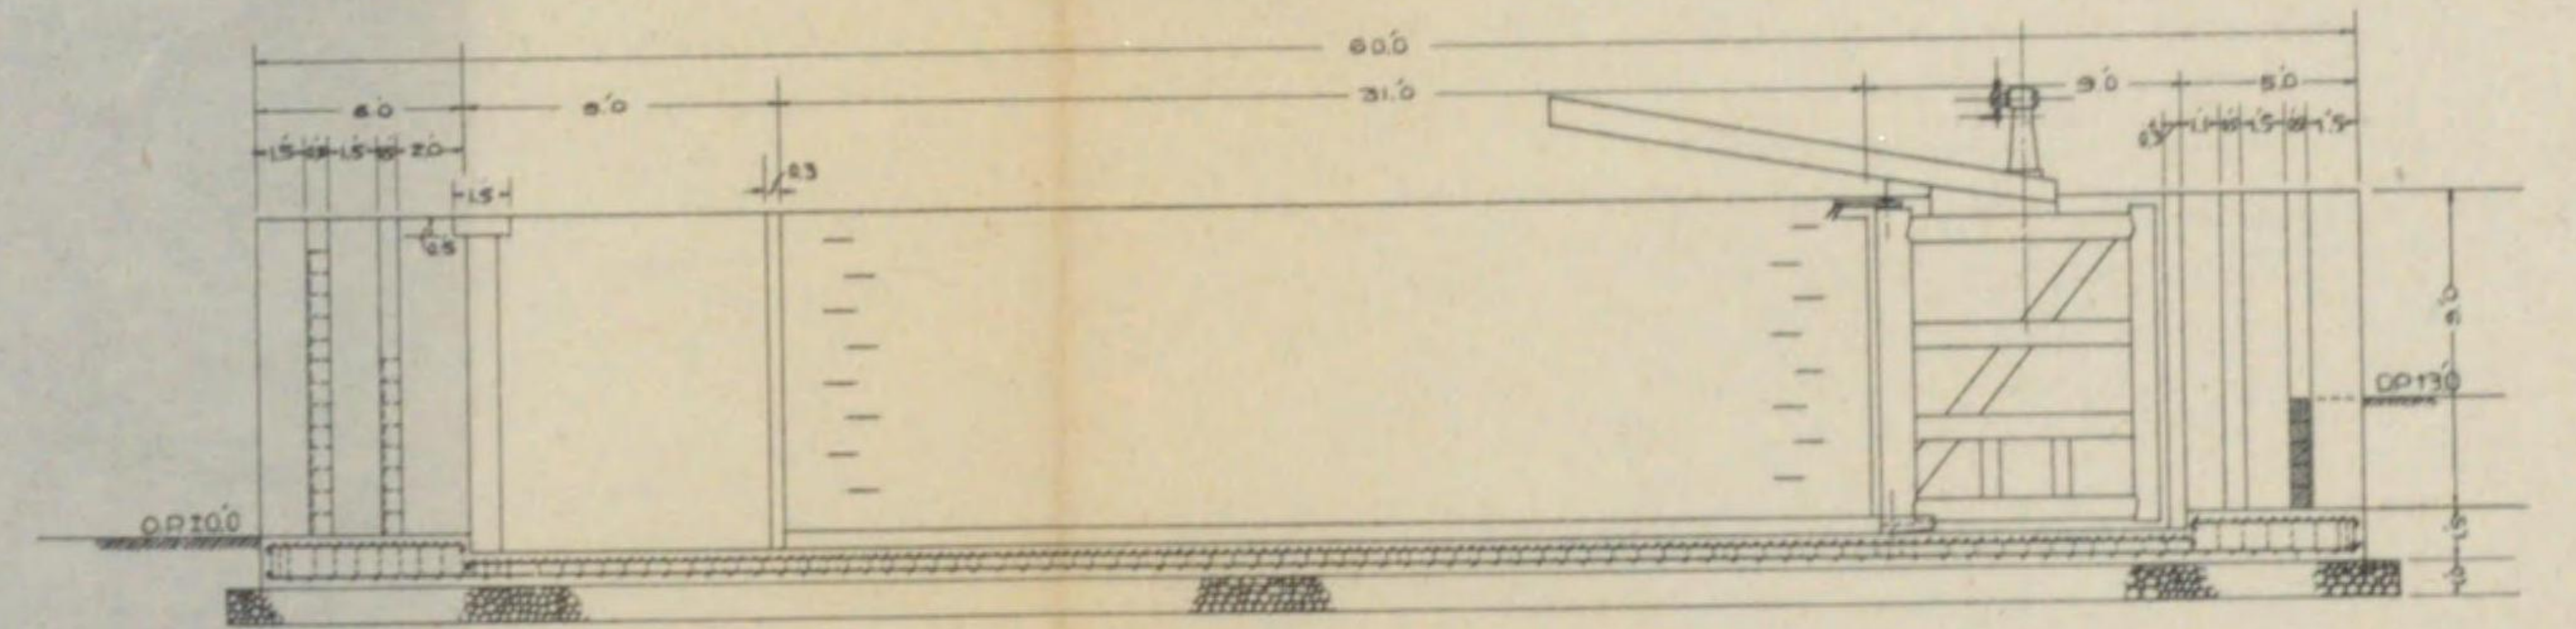

洗堰横断面

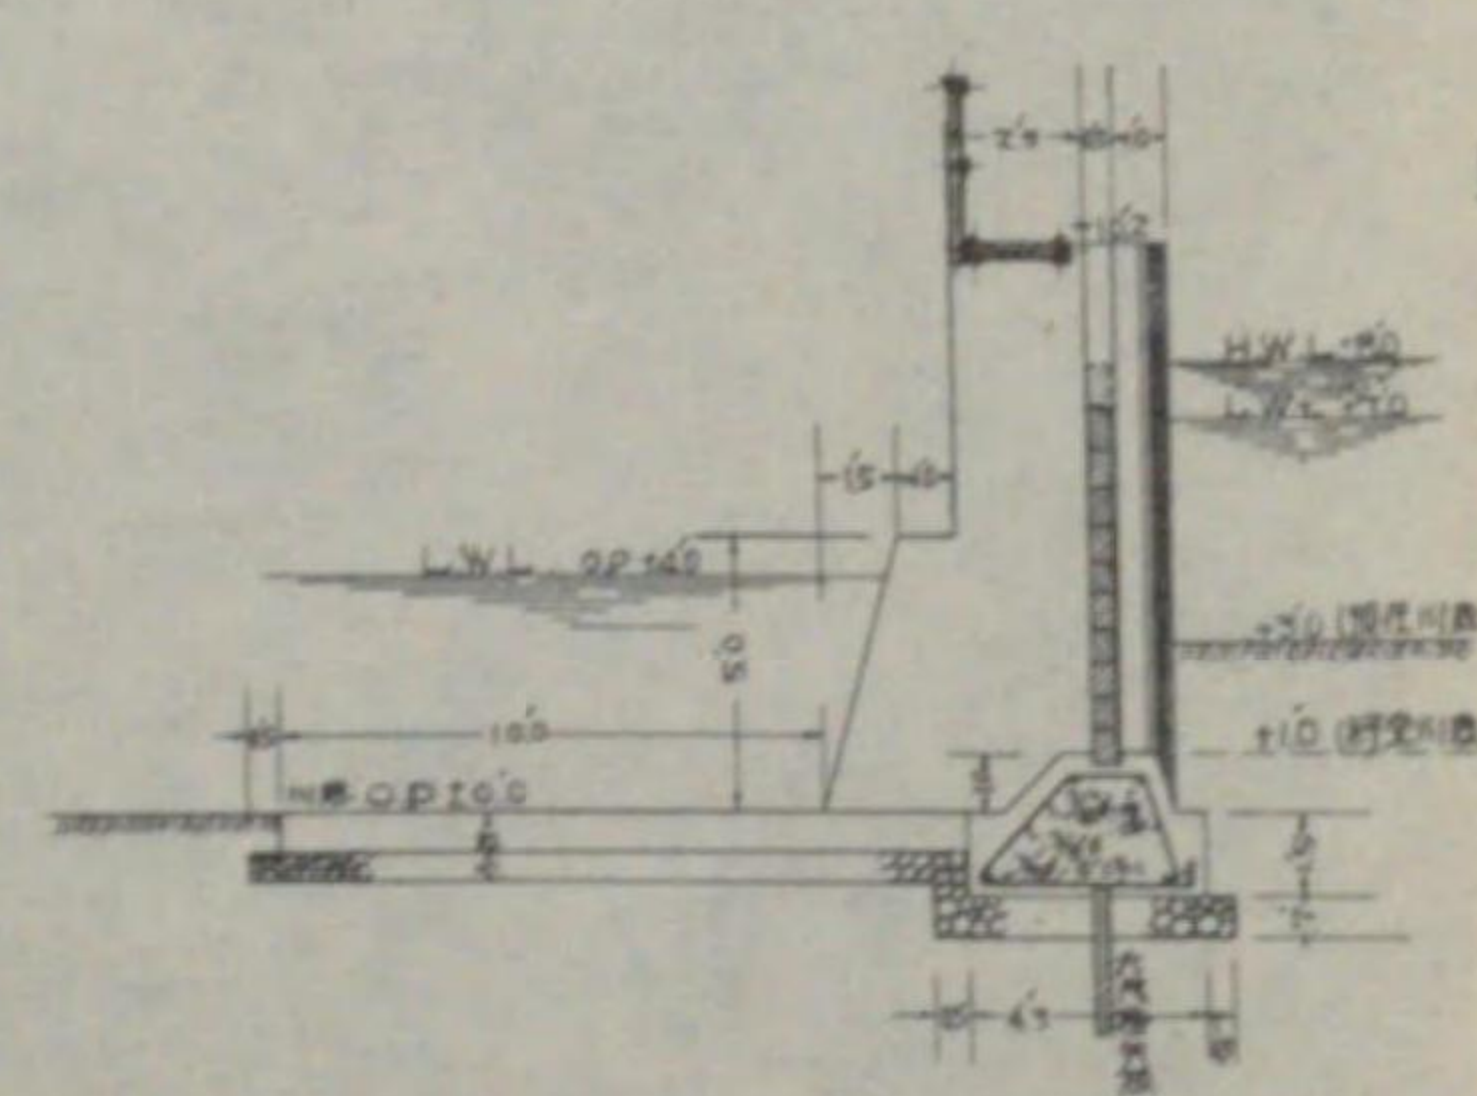

閘門部横断面

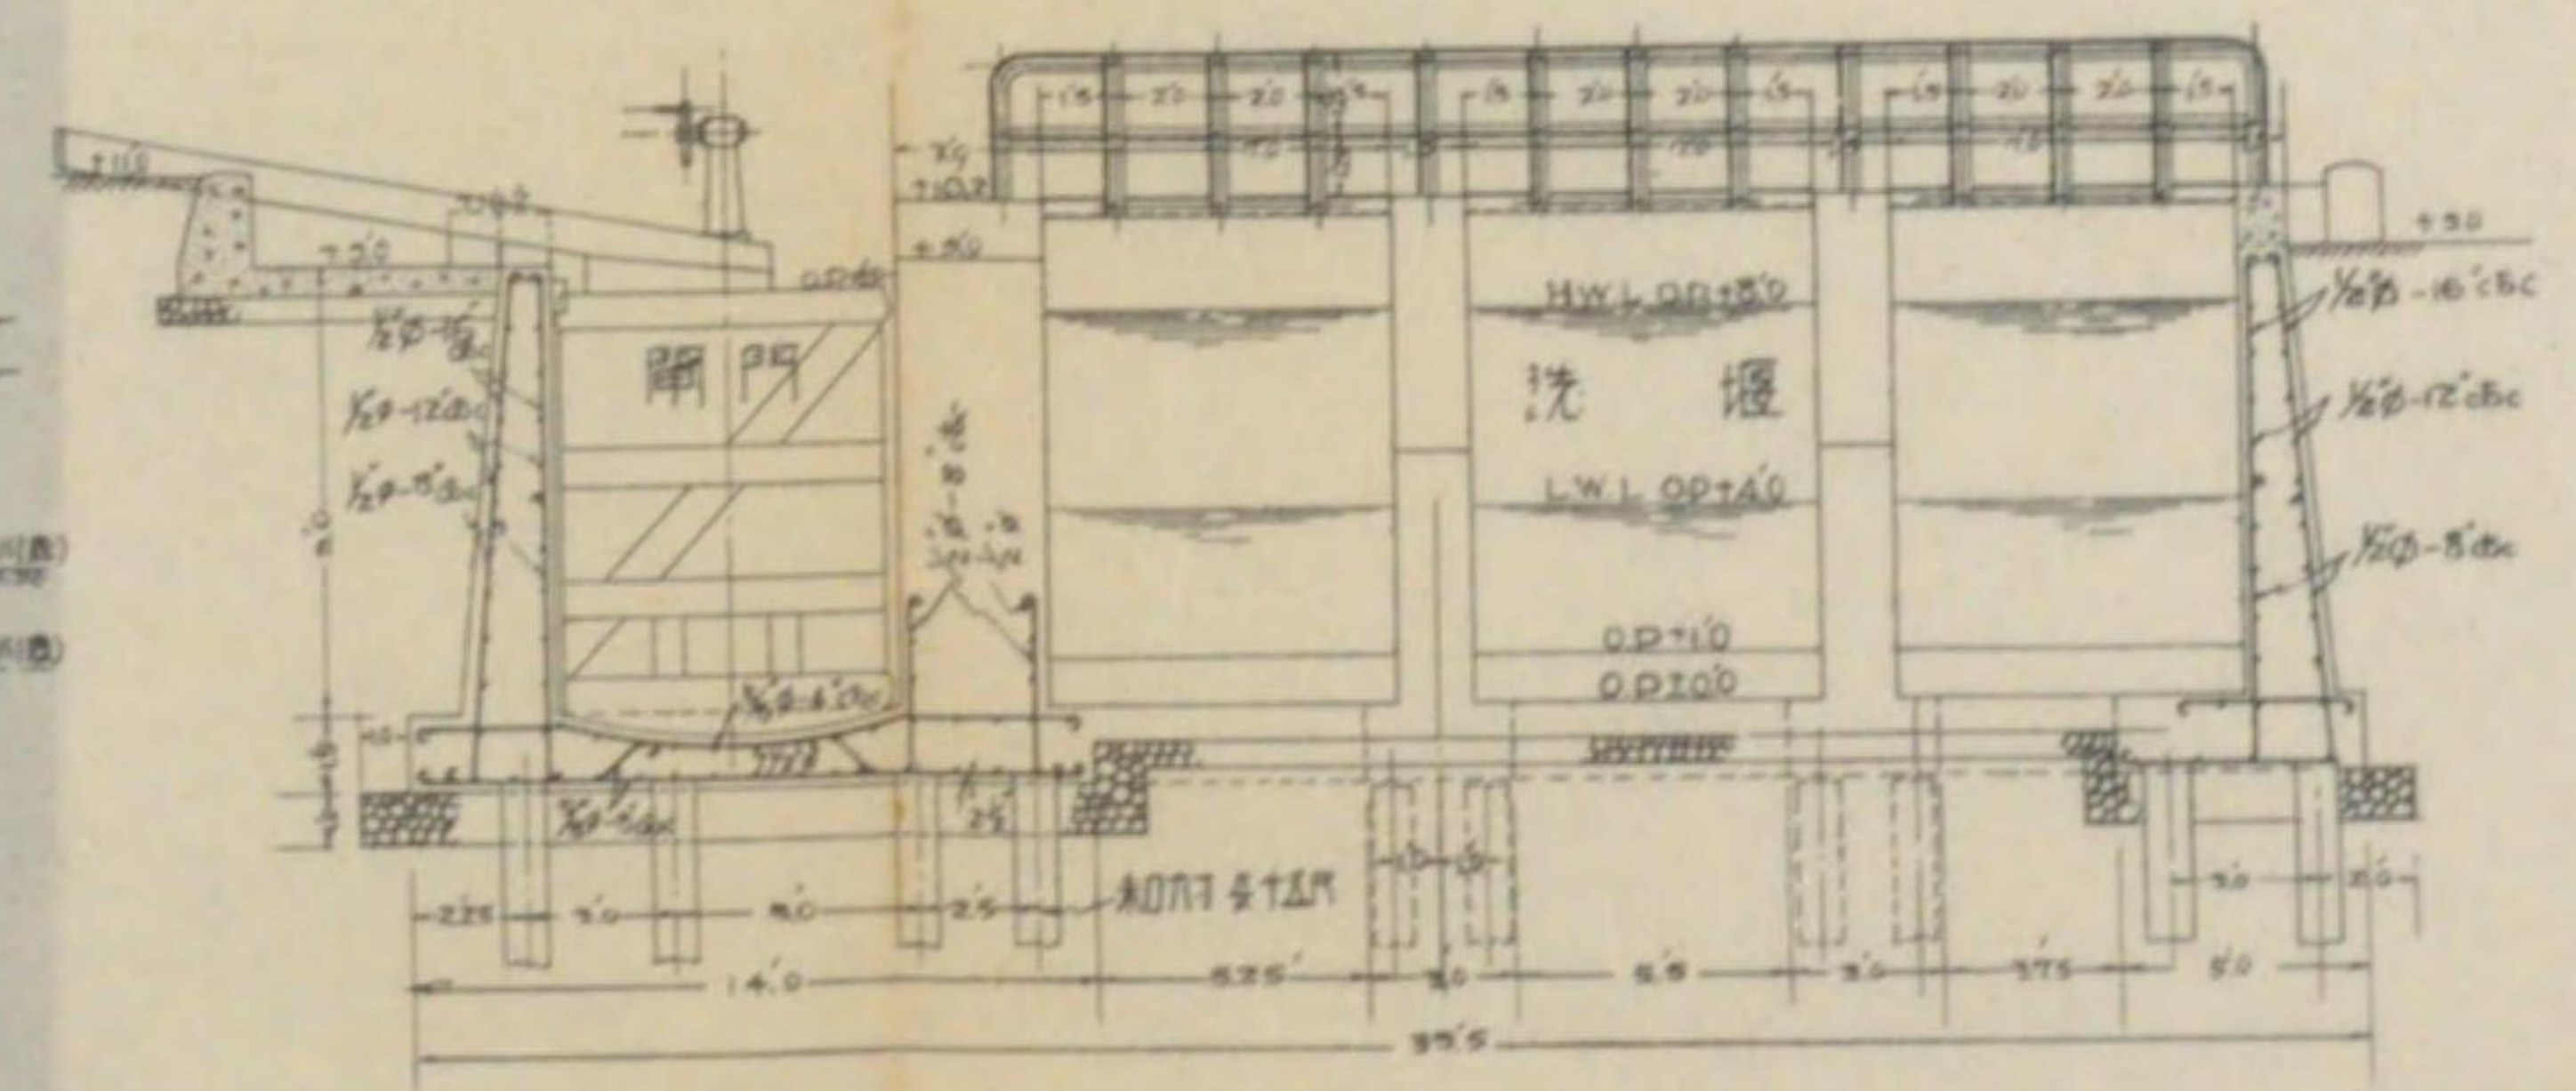










# 29 東野田抽水所竣工圖

水路附替暗渠 水管橋 吐口及下水吐溝之圖

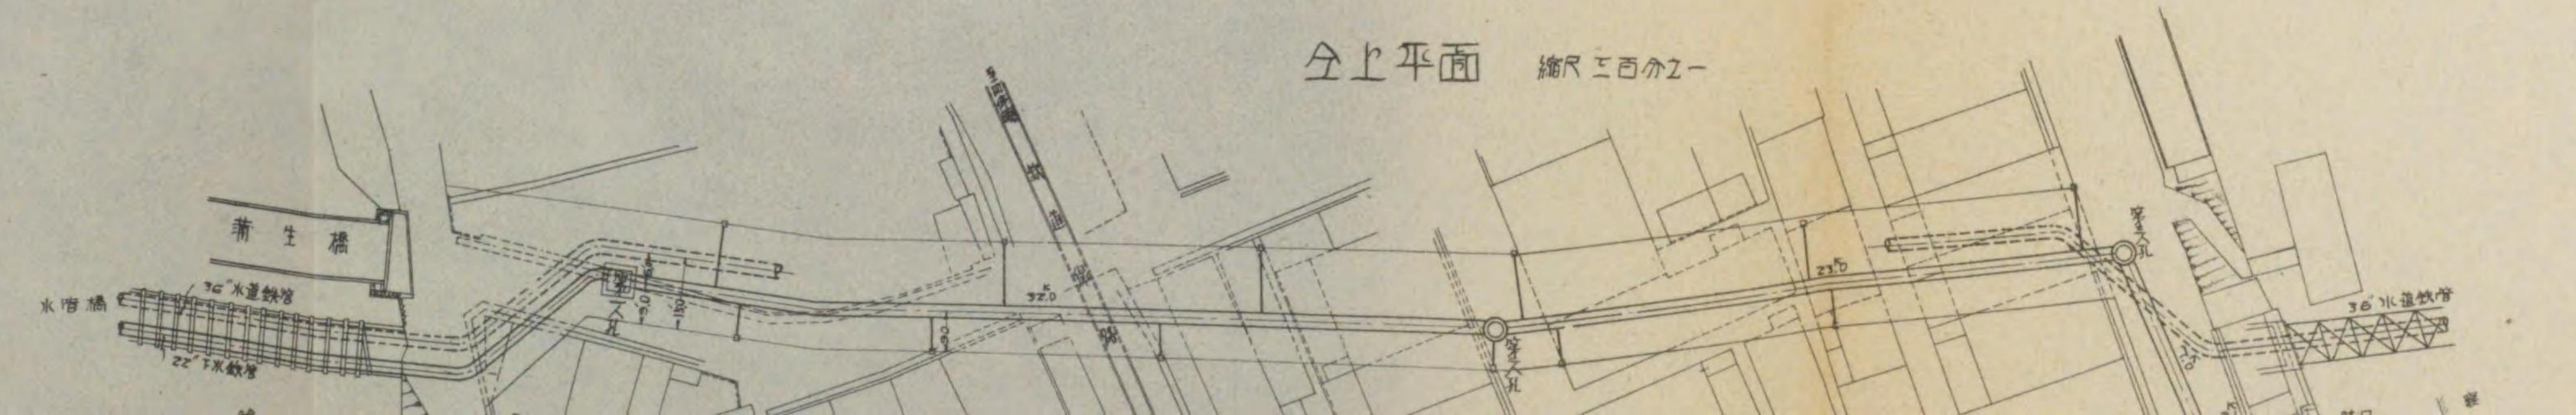 




水路附替暗渠縱断面

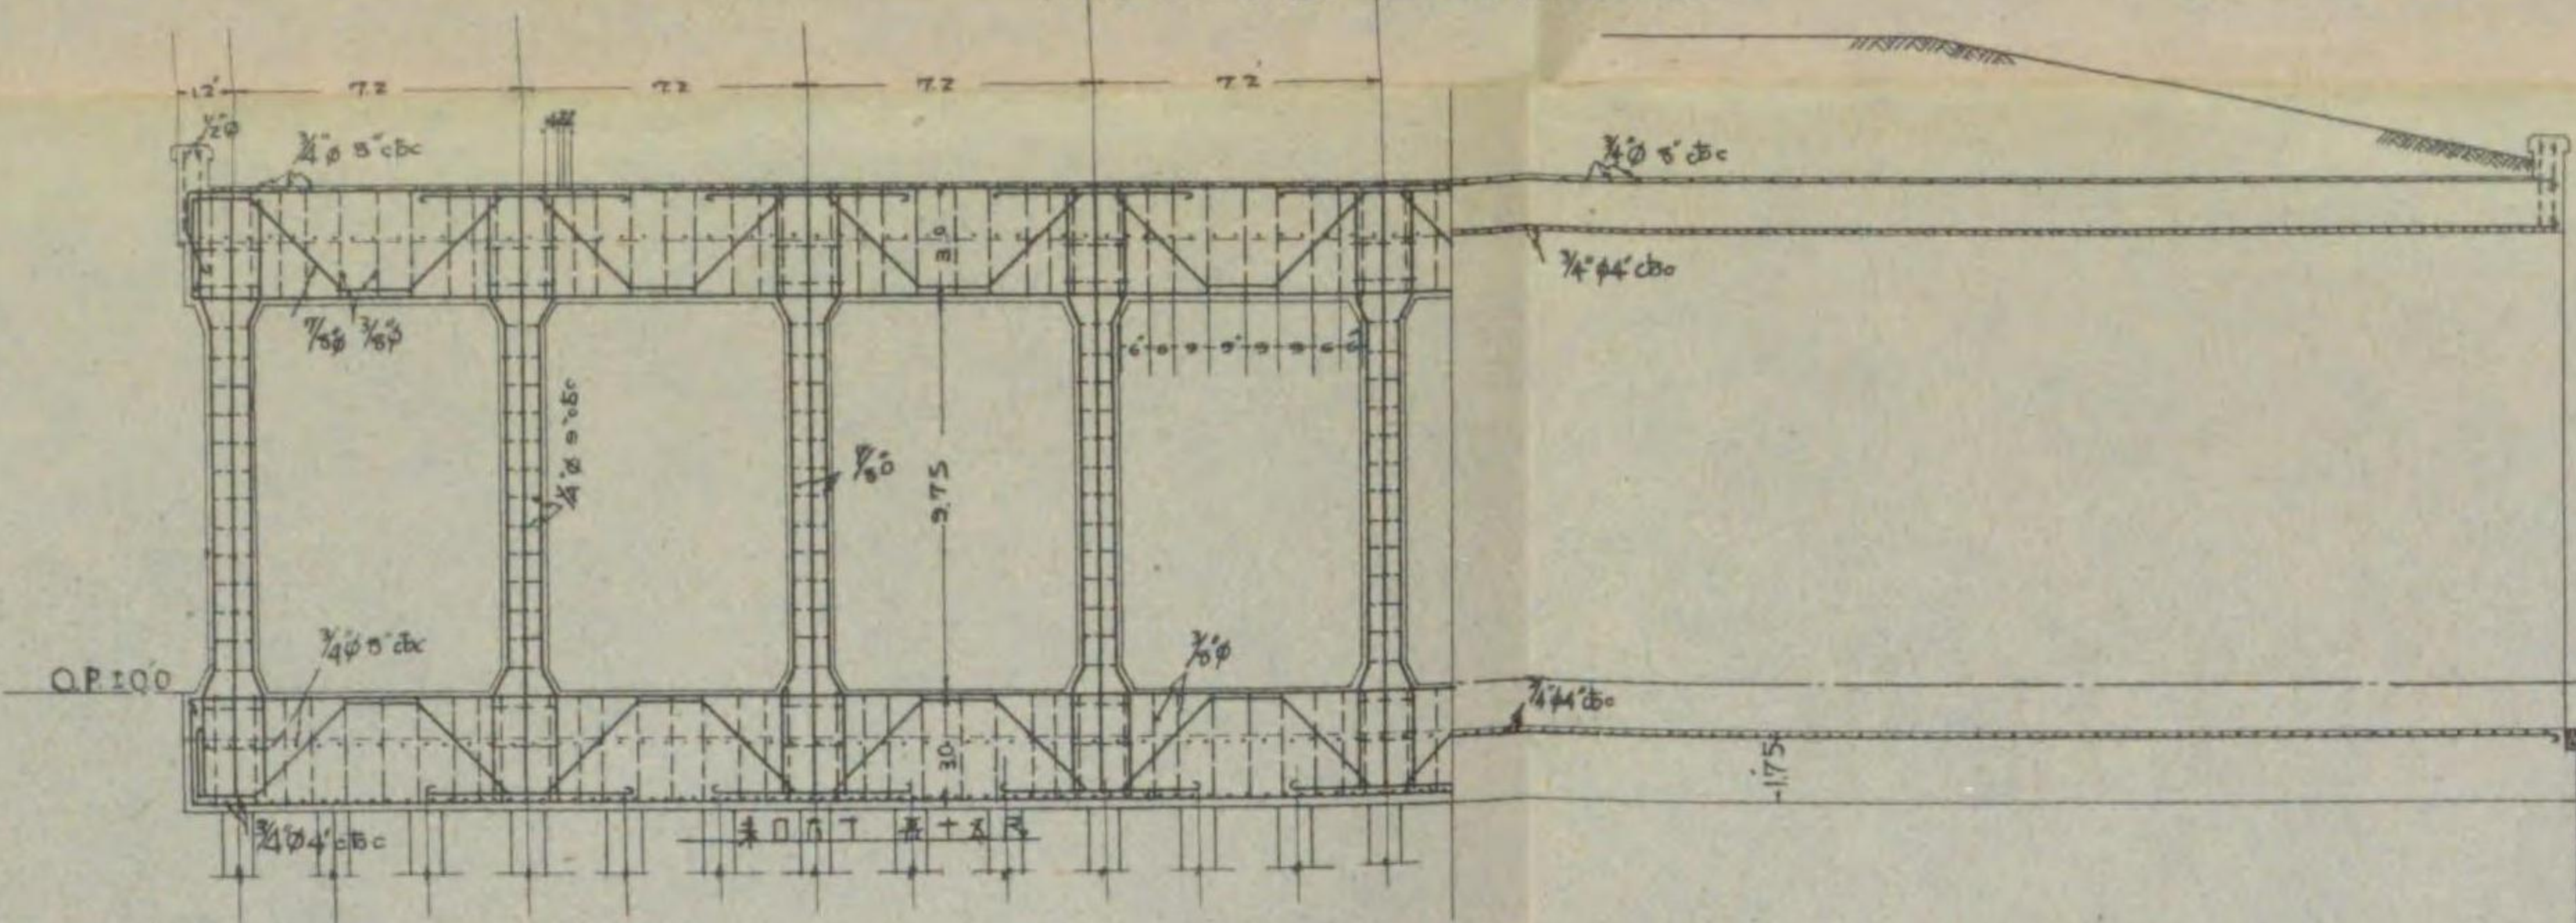


側面


縱断面

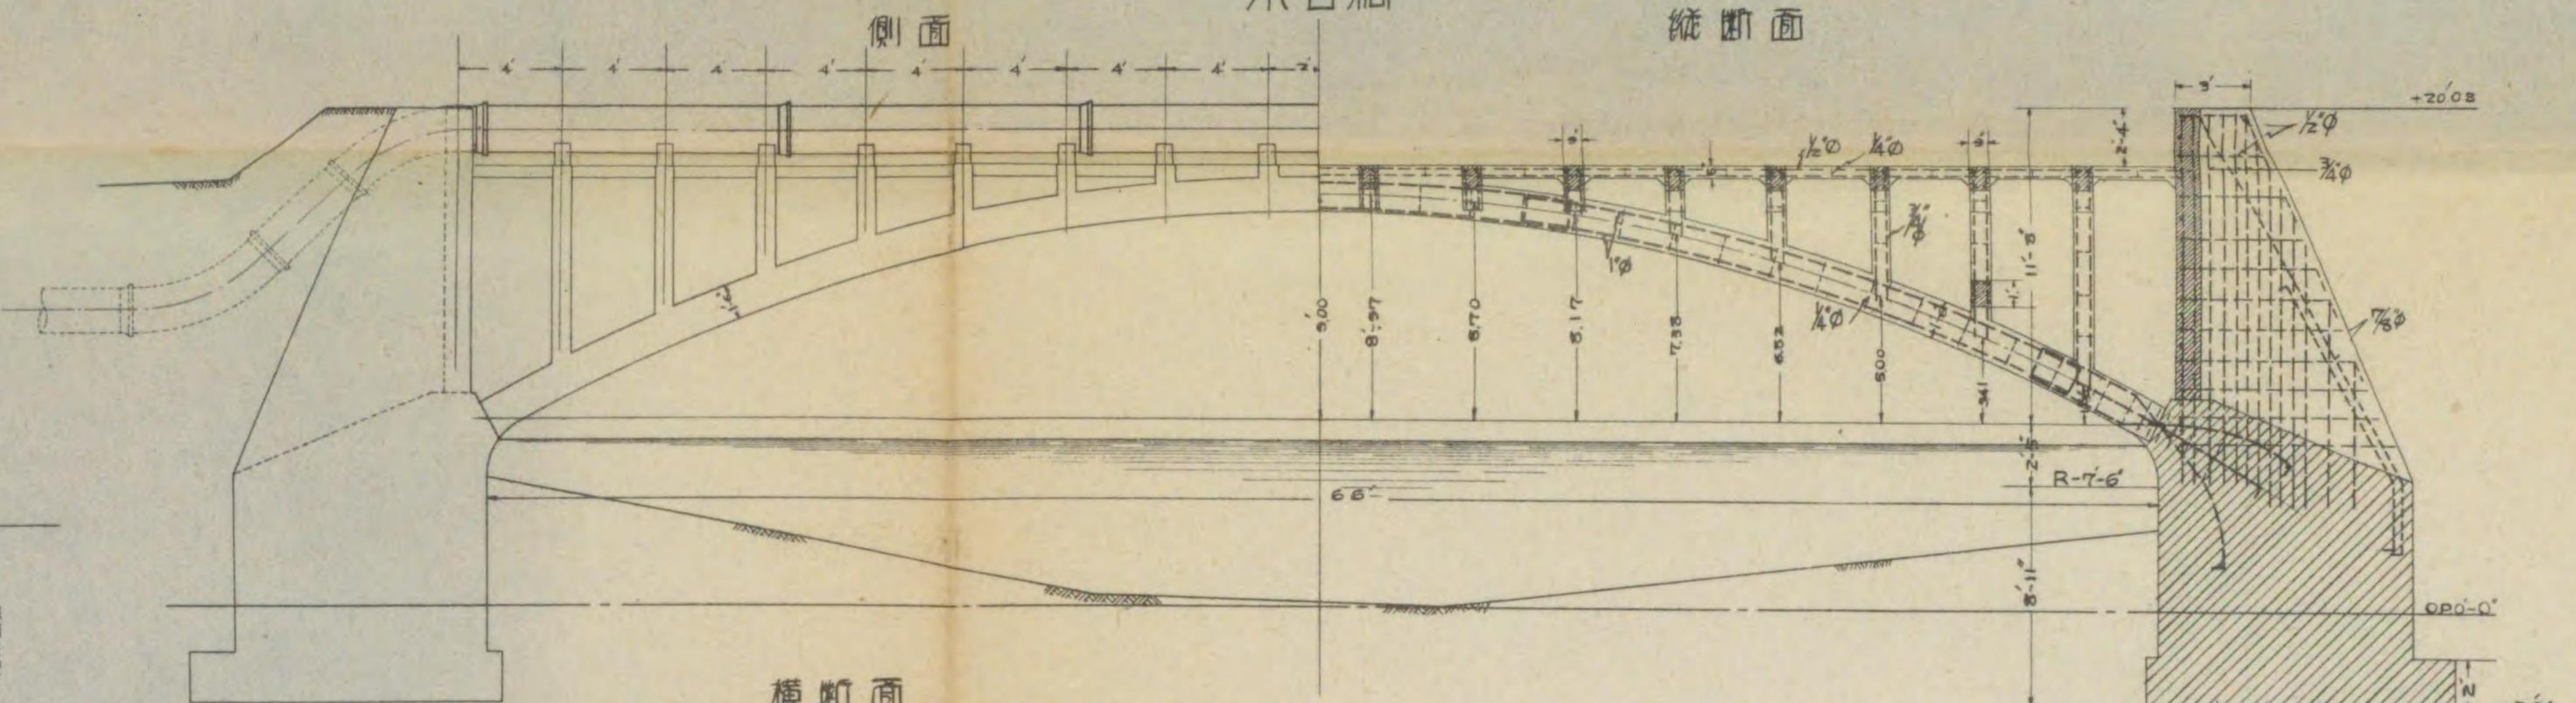


全上橫断面

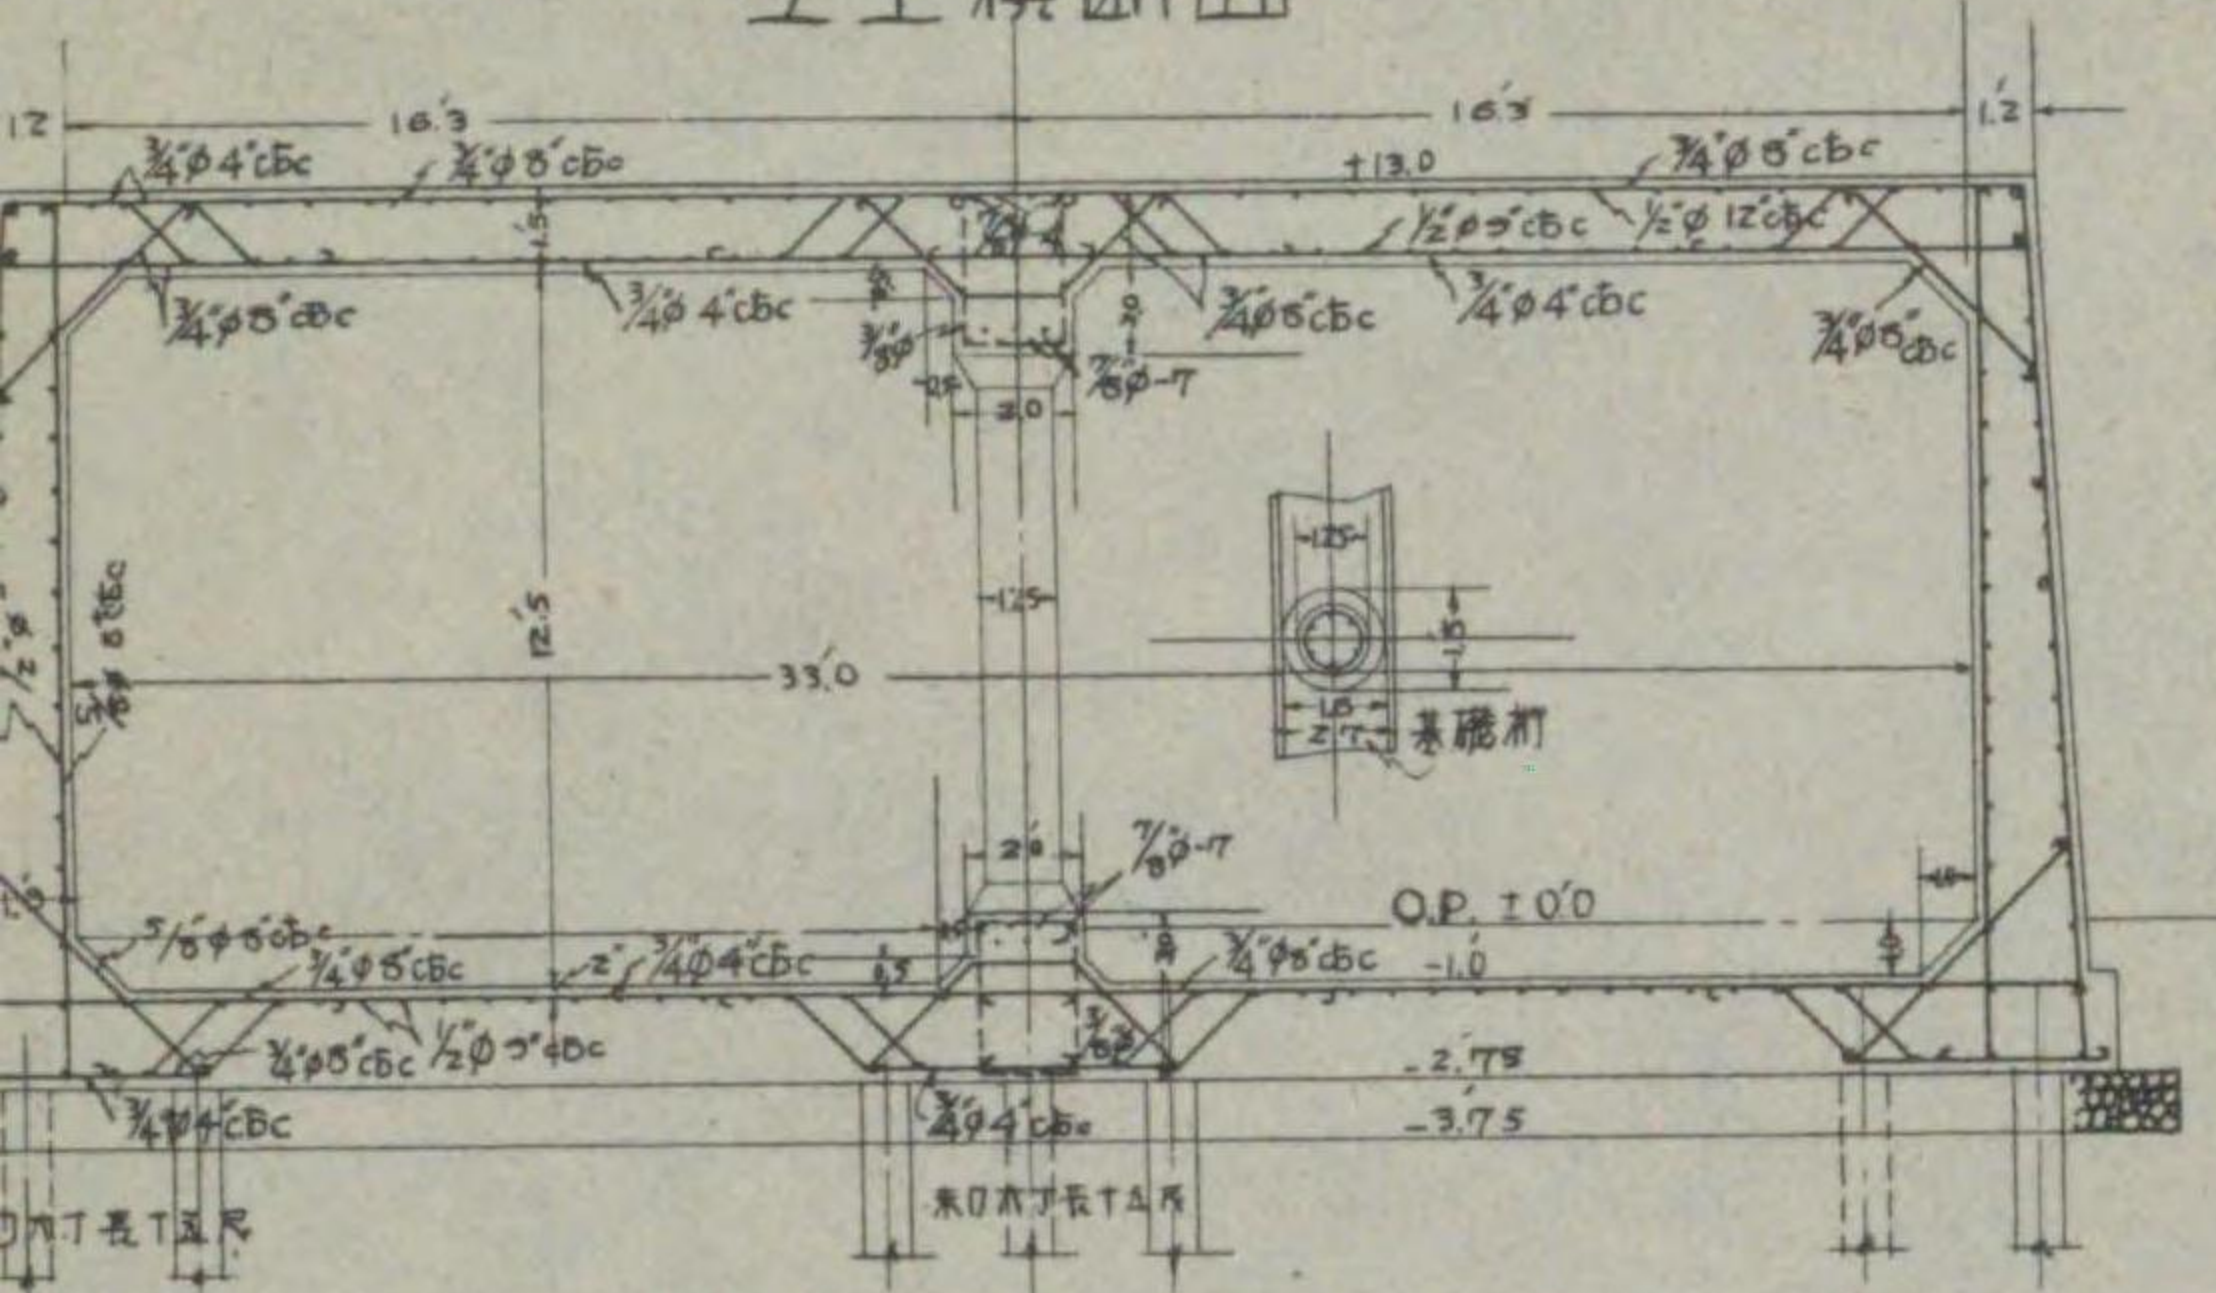


全上側面

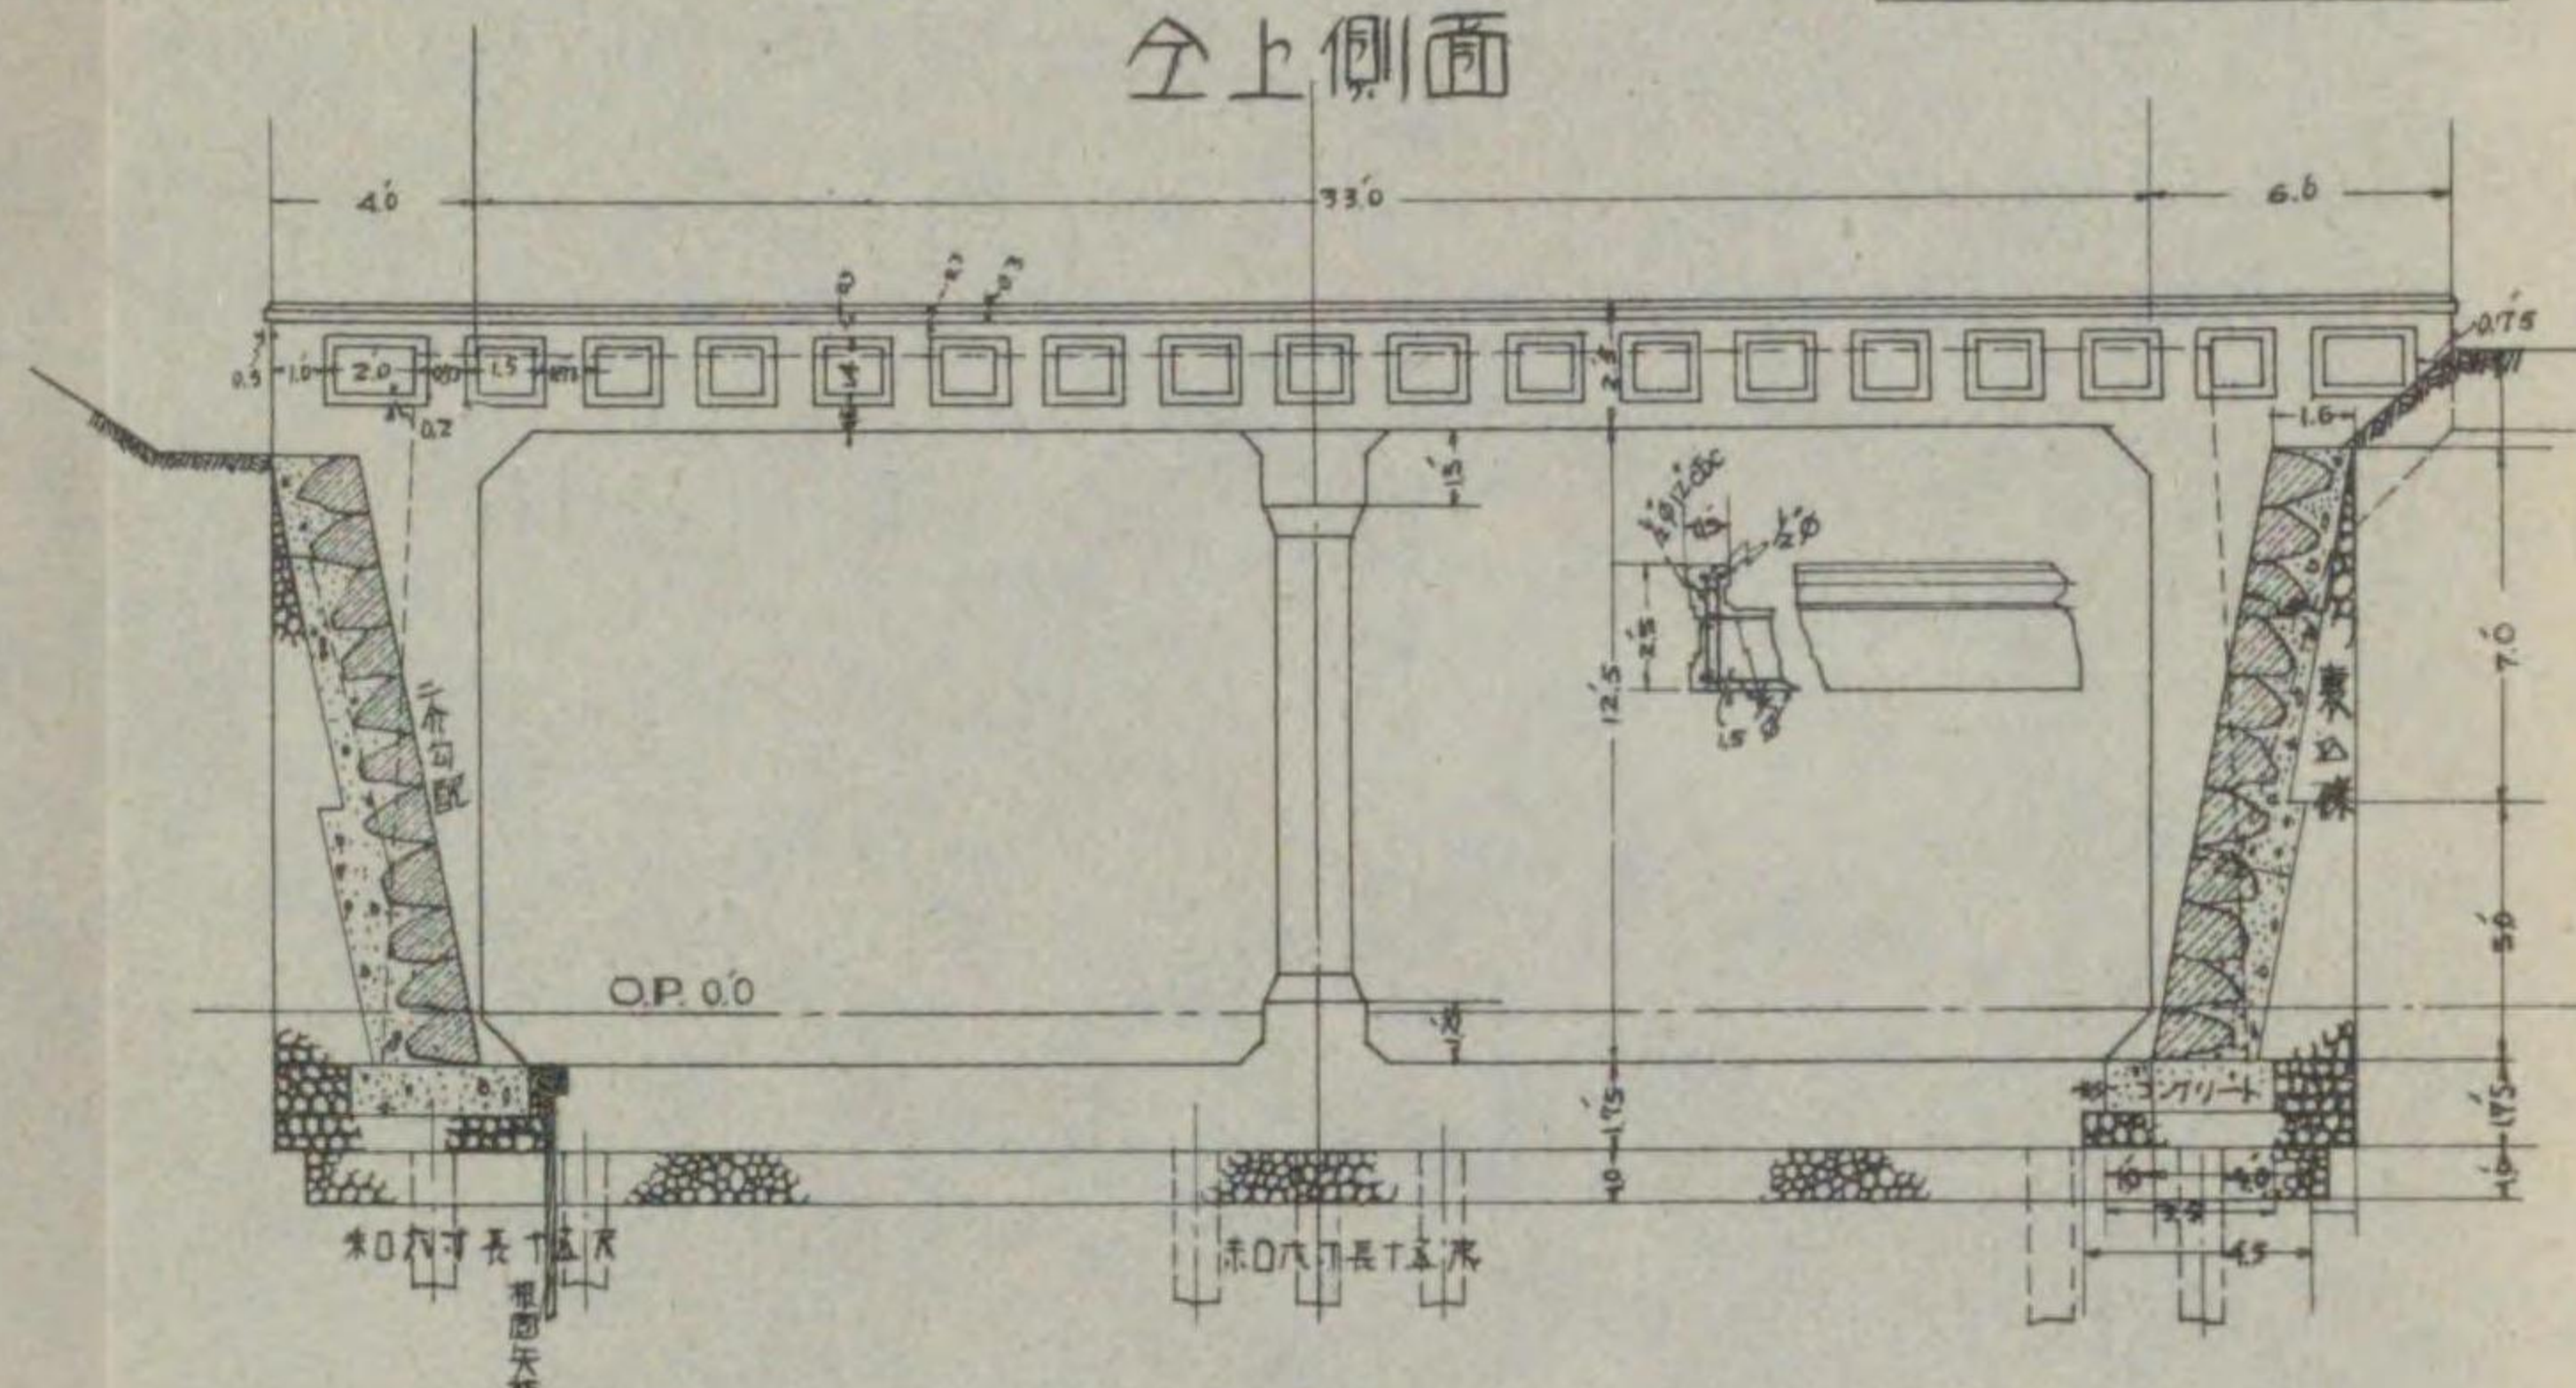


橫断面

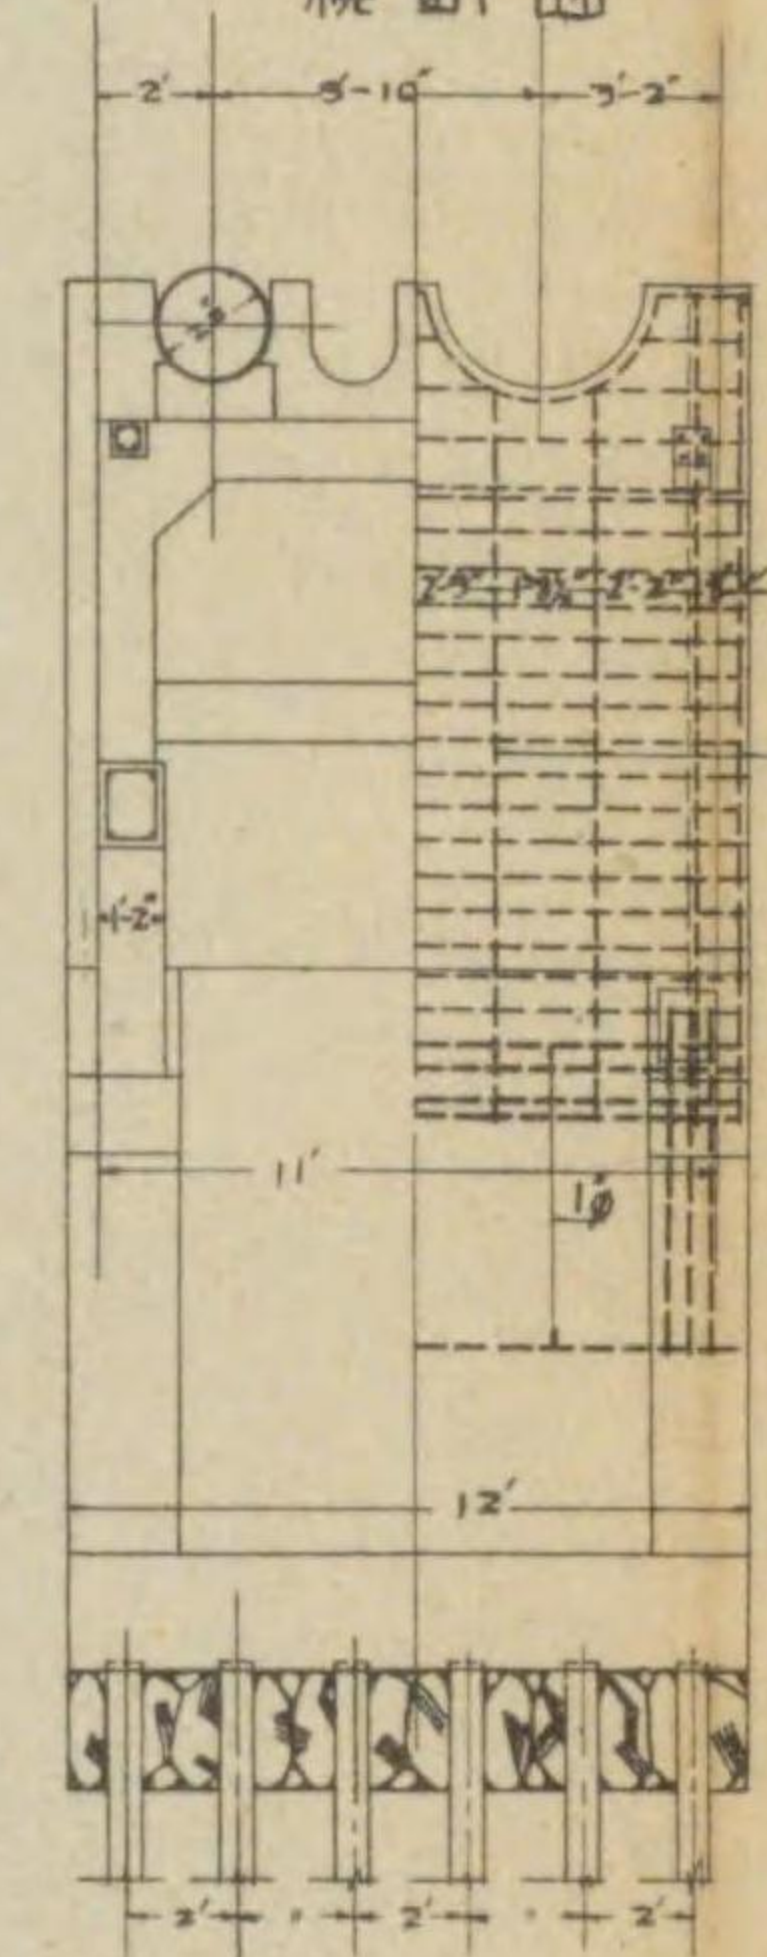


吐口

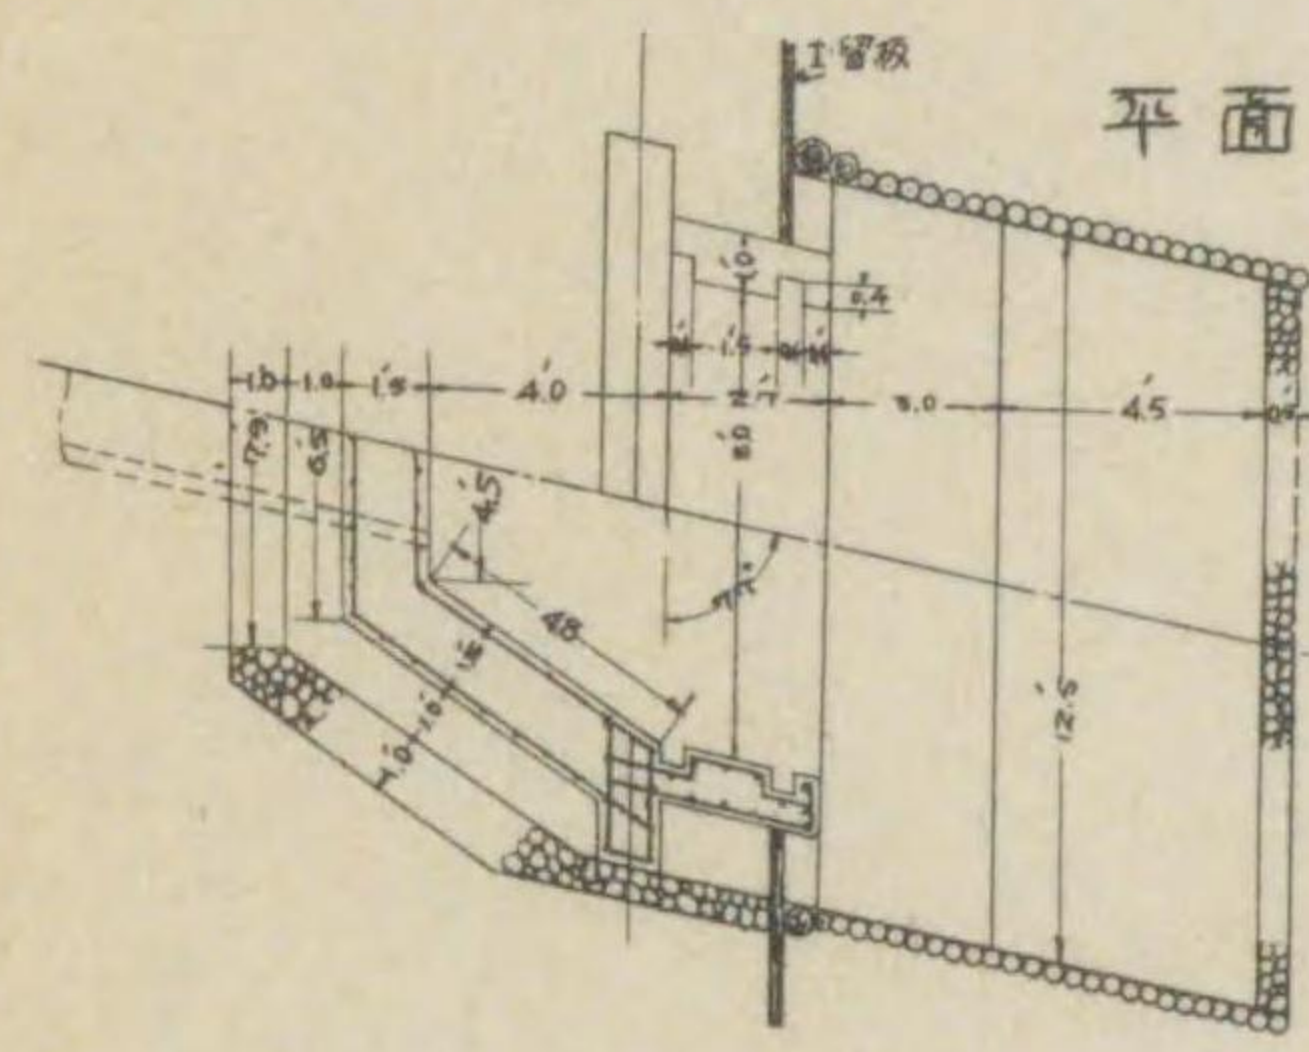


断面

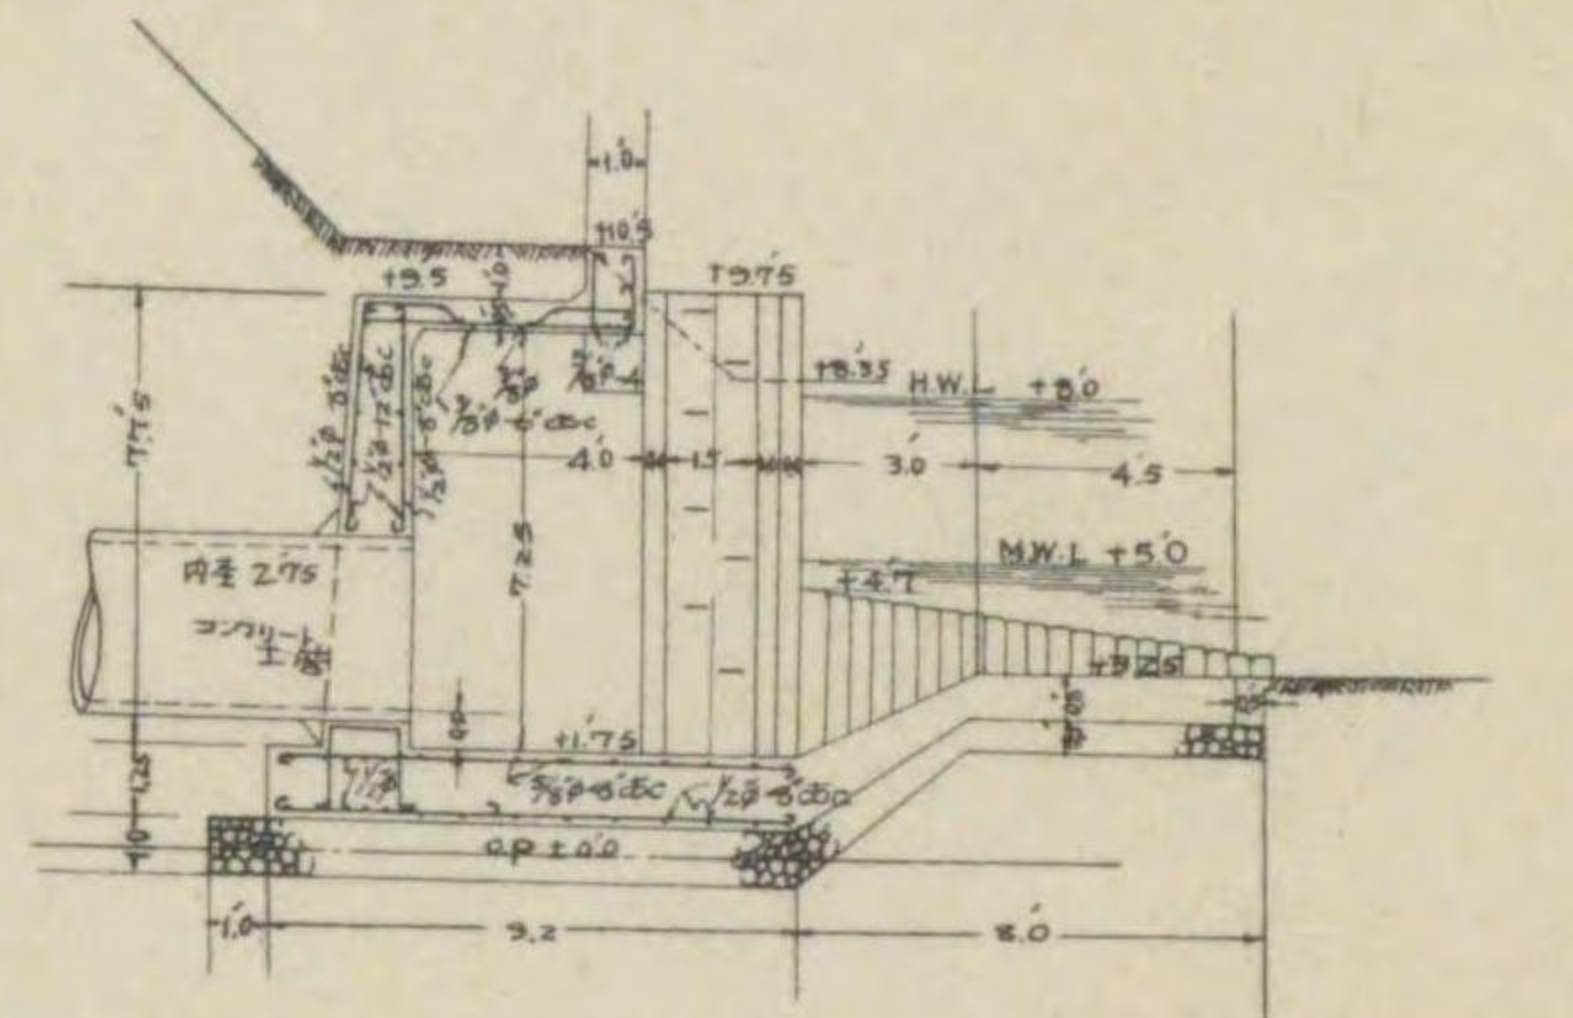

下水吐溝縱断

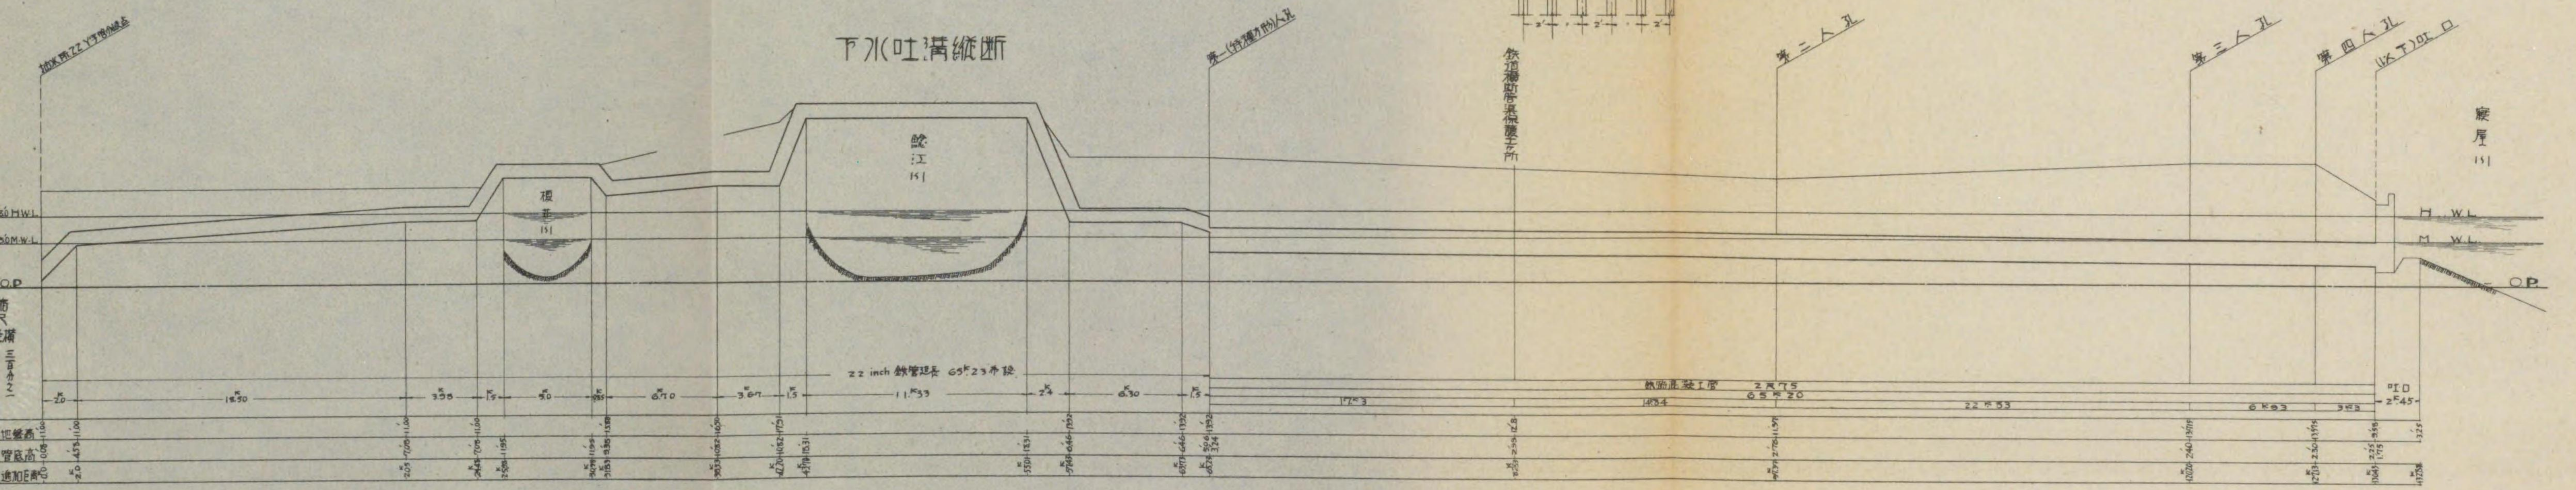

全上平面 縮尺二百分之一

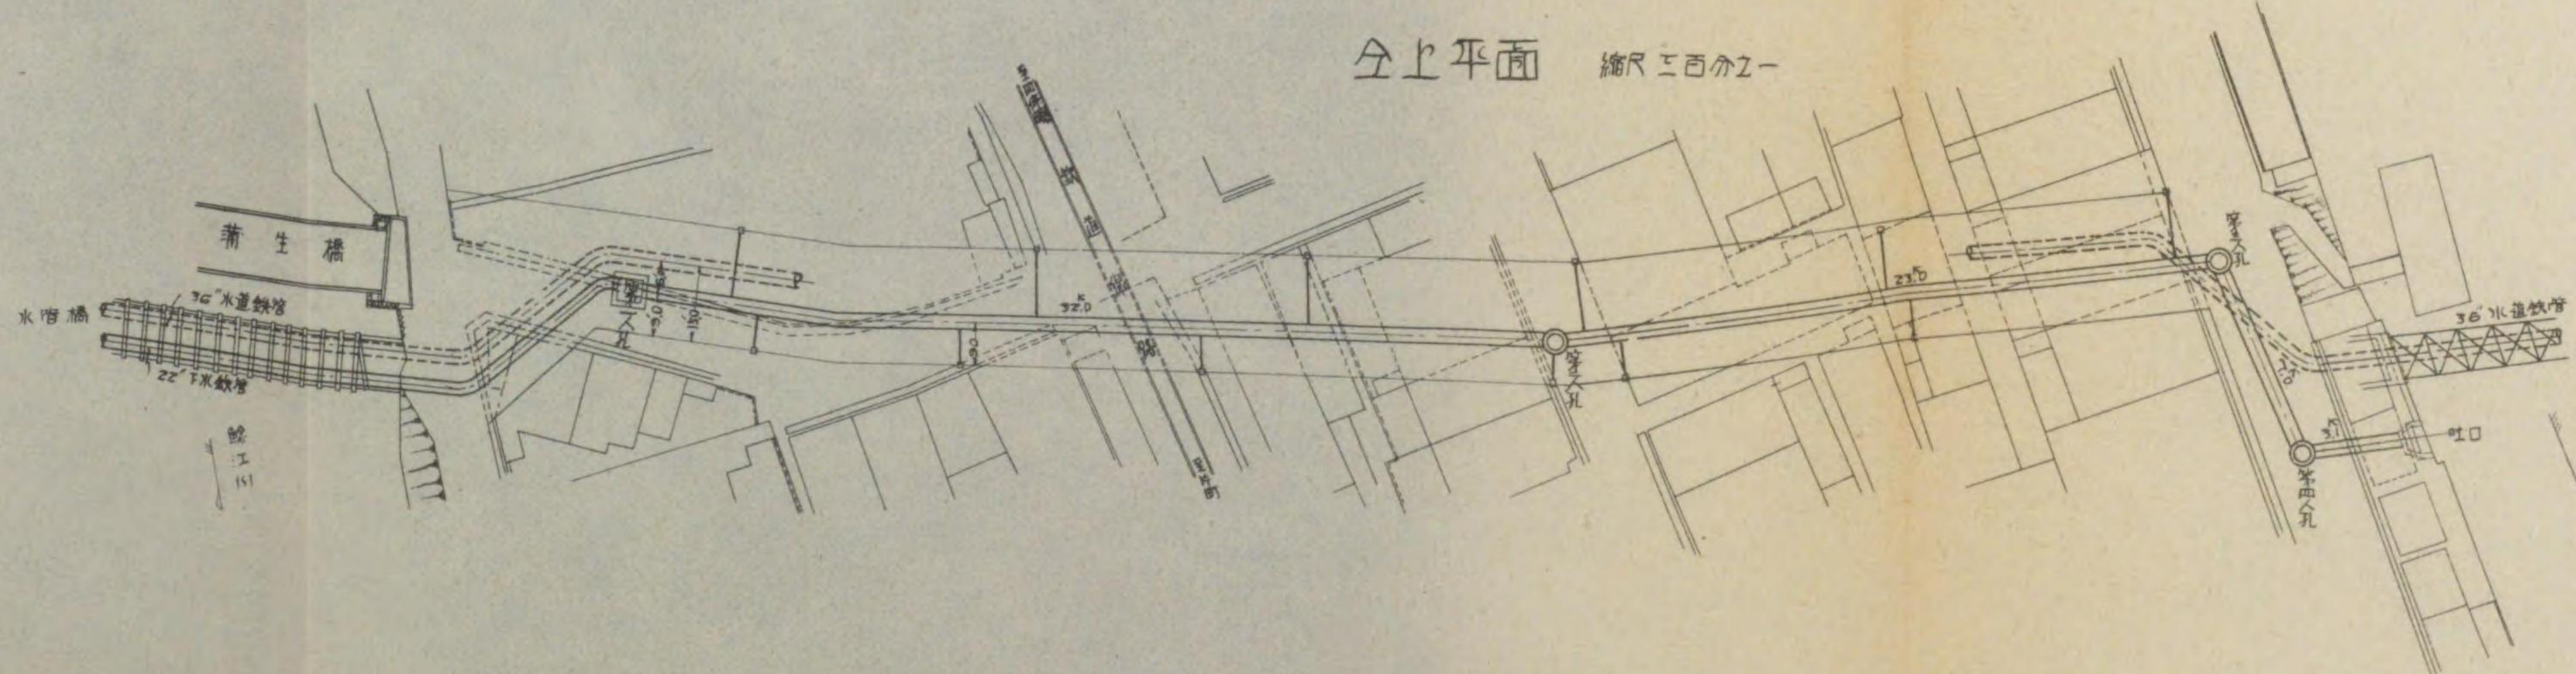









水路附替暗渠縱断面

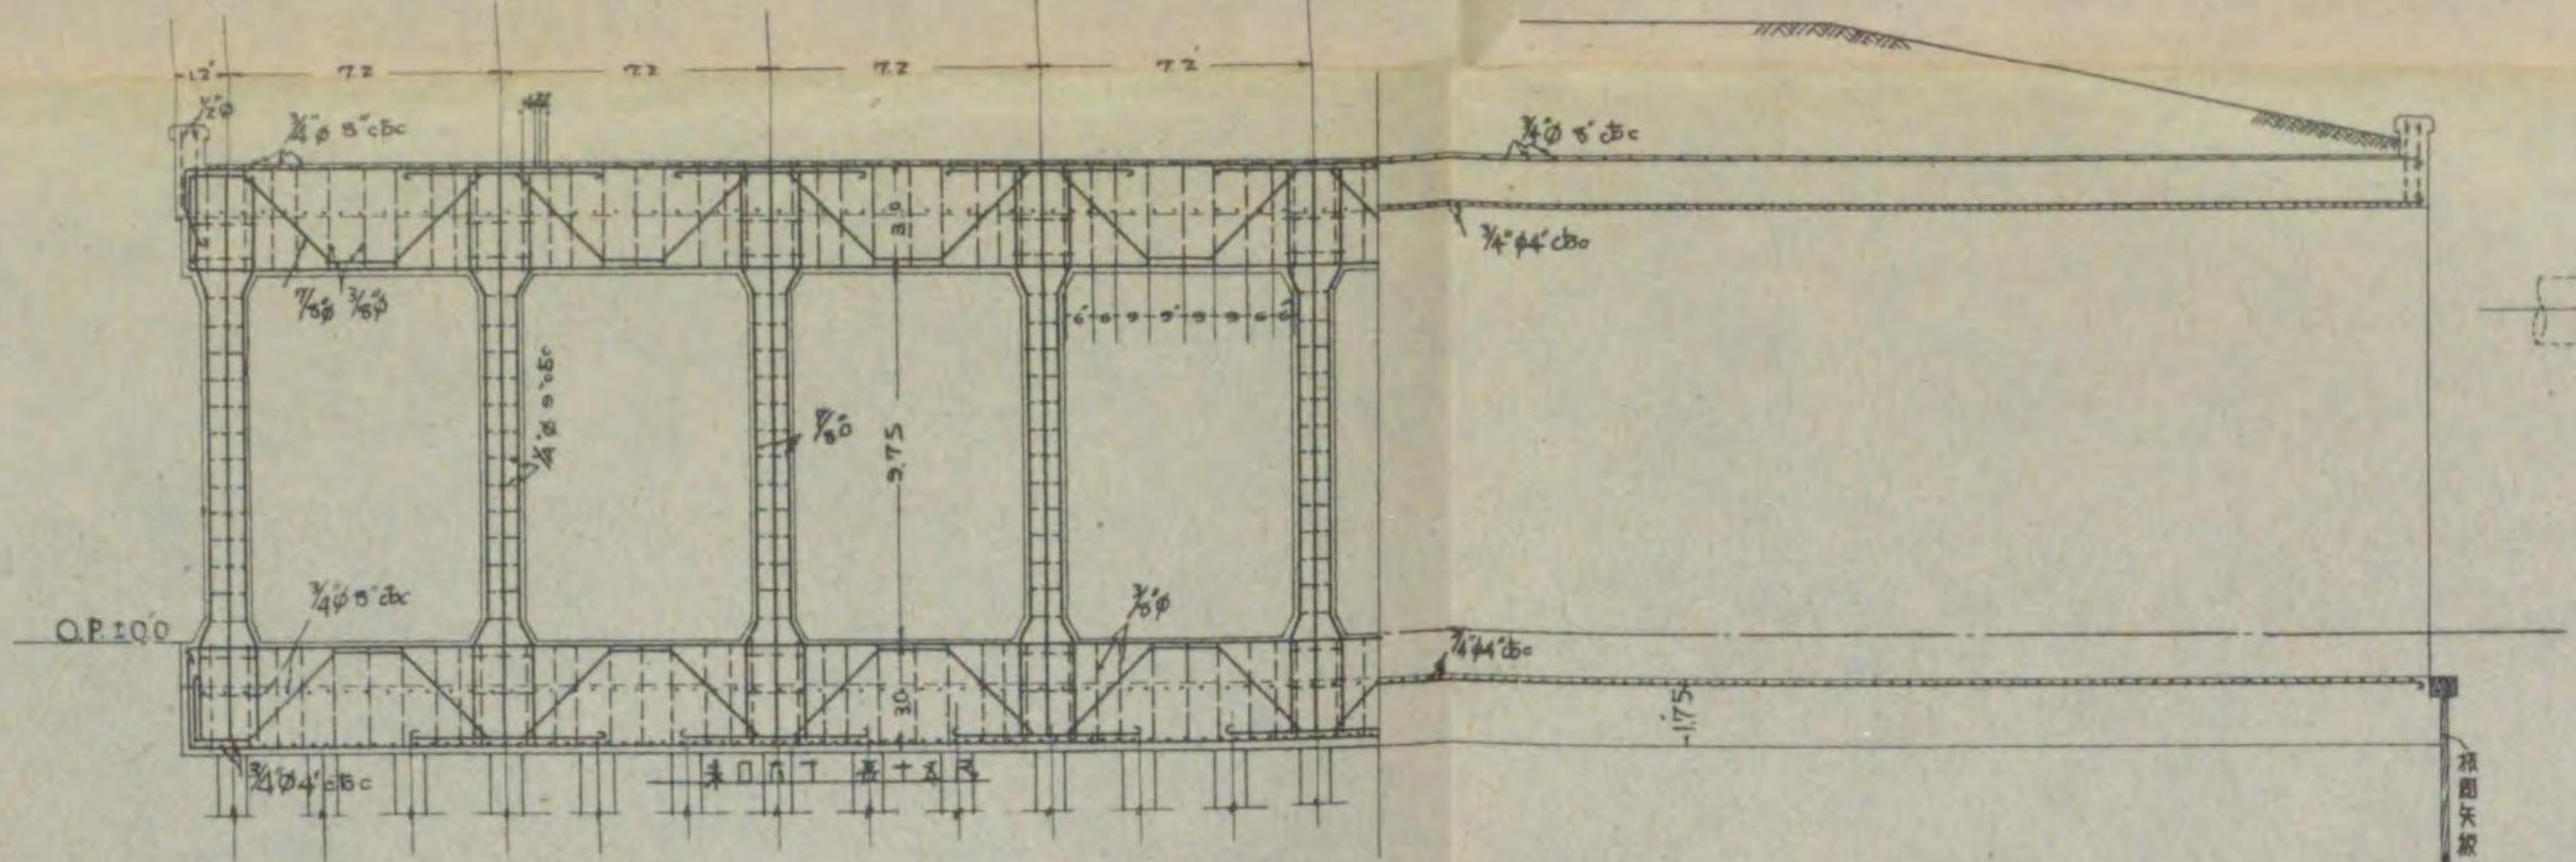


側面

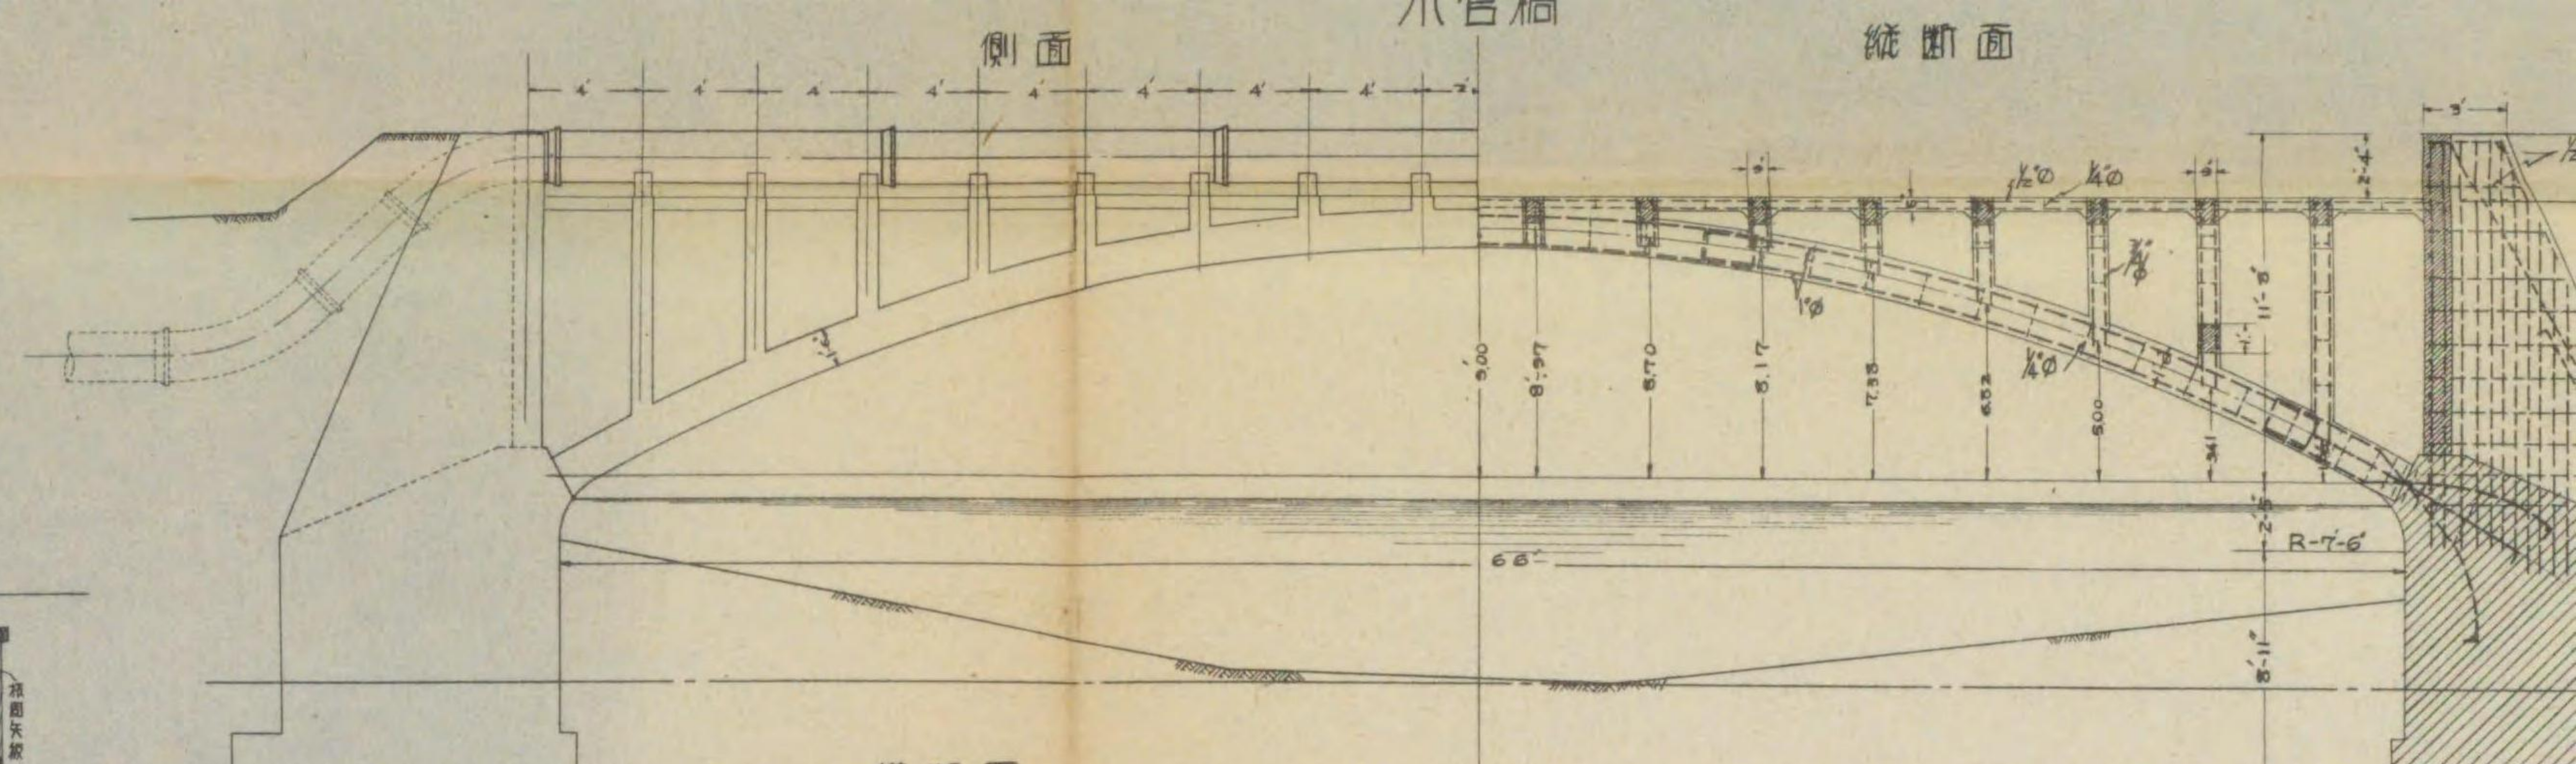


縱断面


全上橫断面

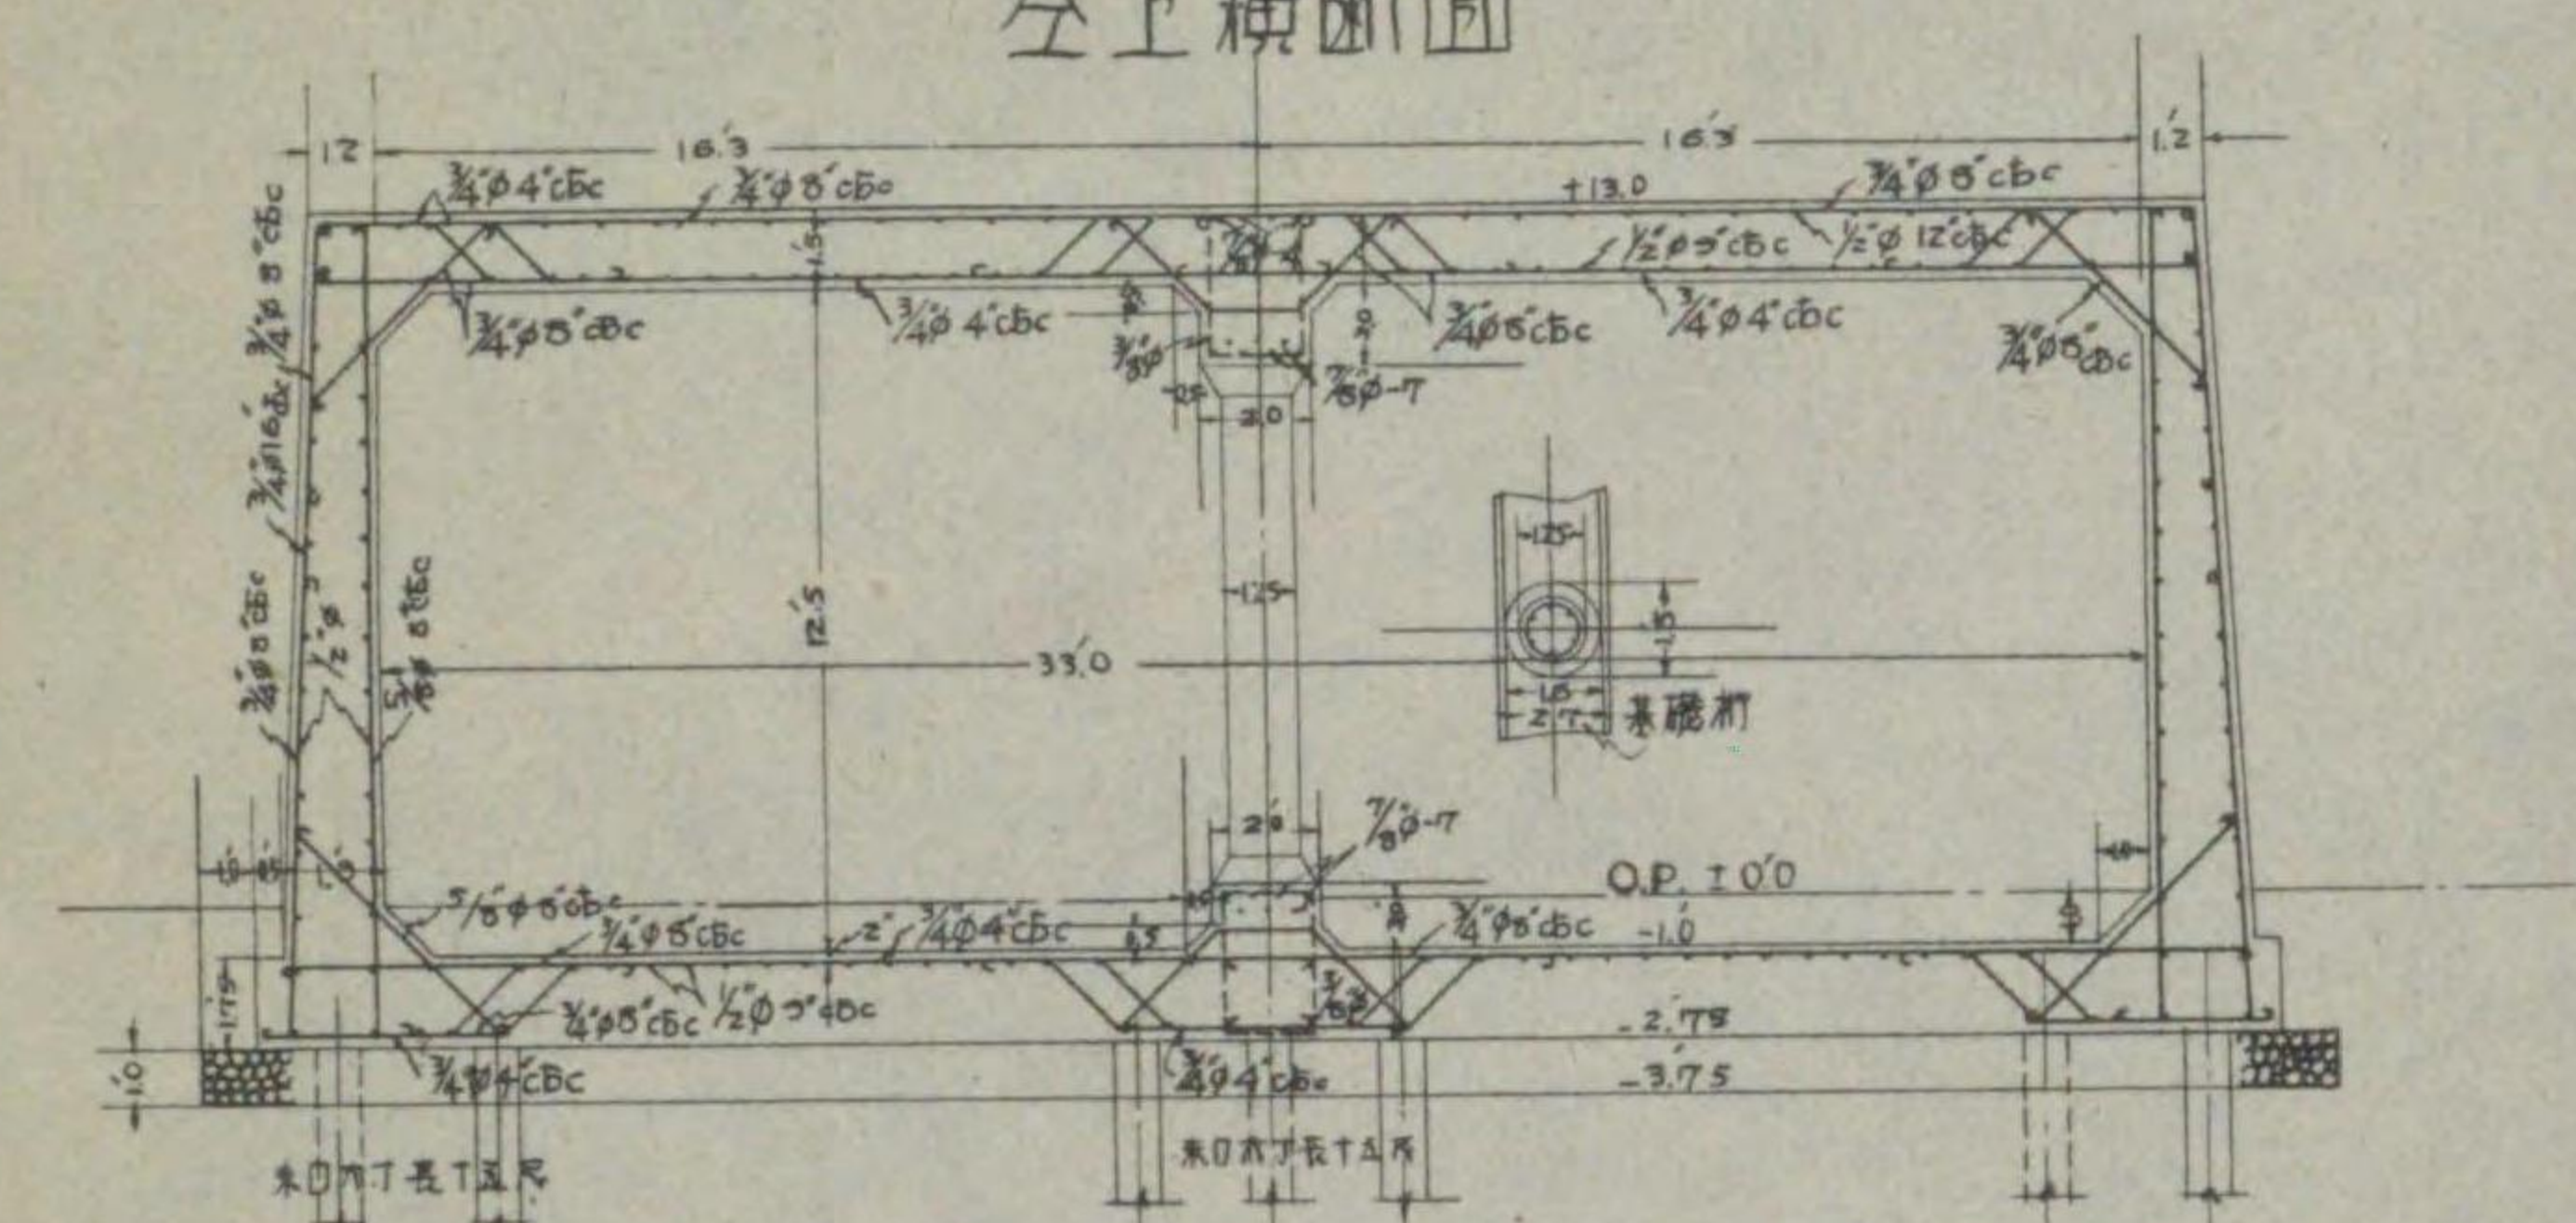


全上側面

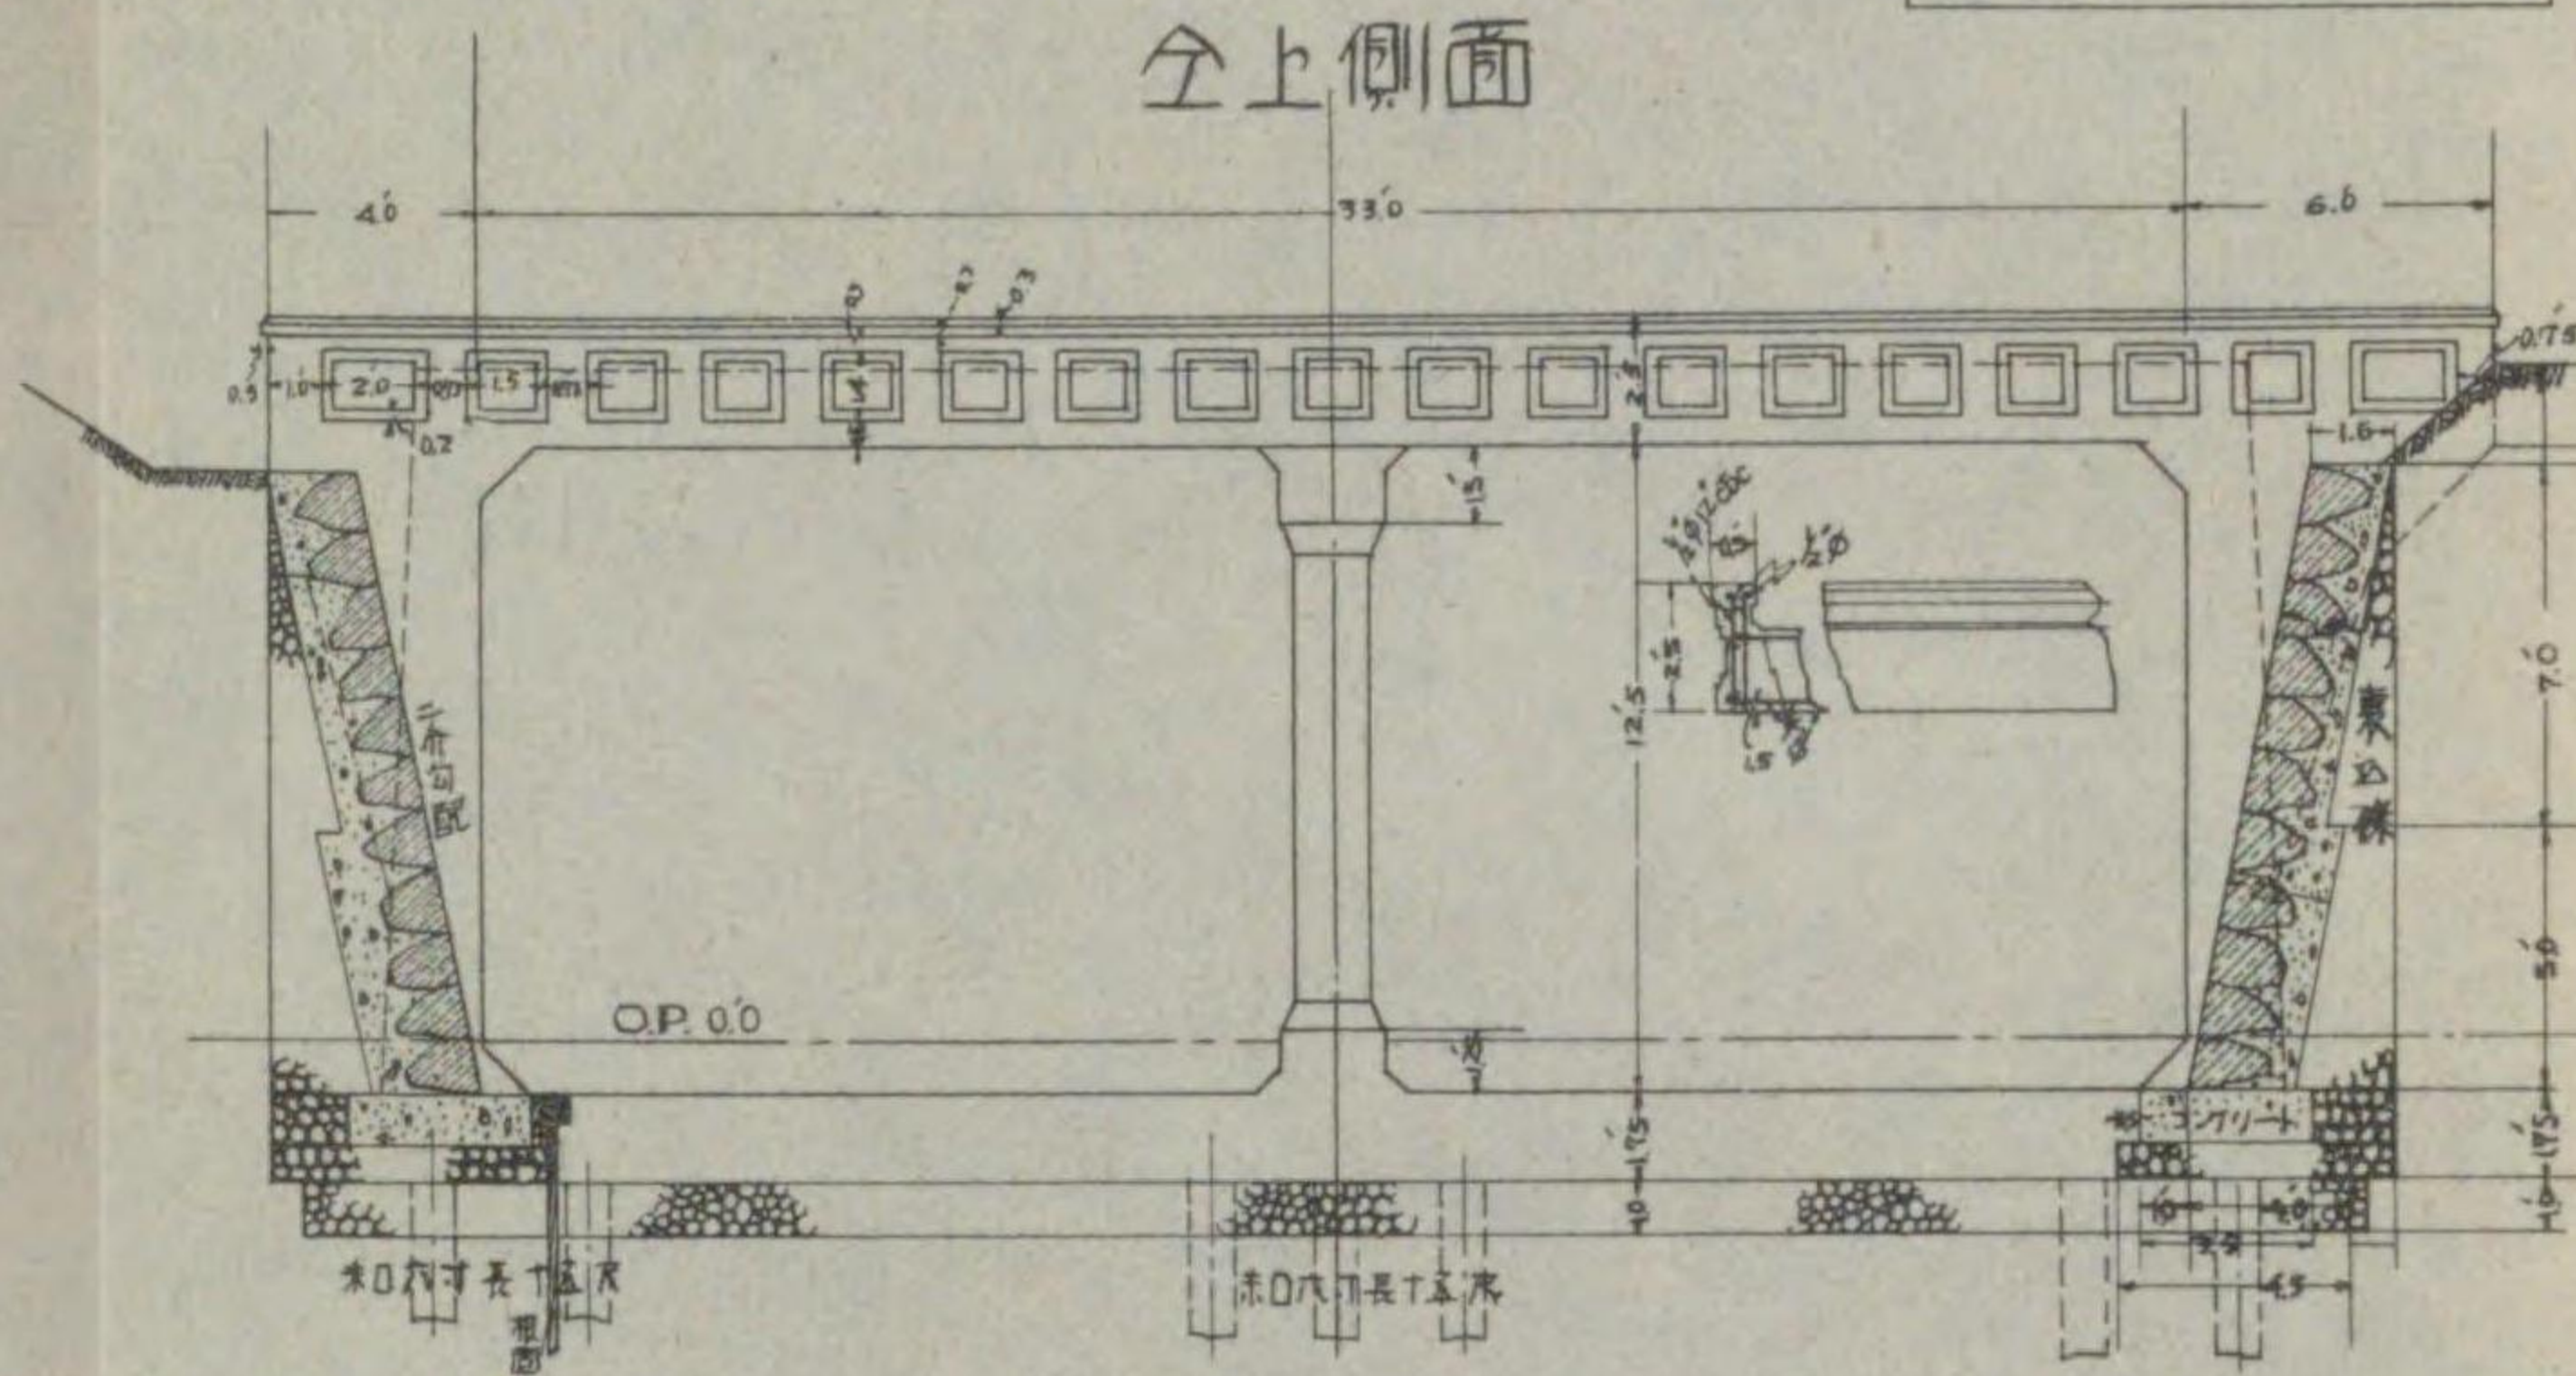


橫断面

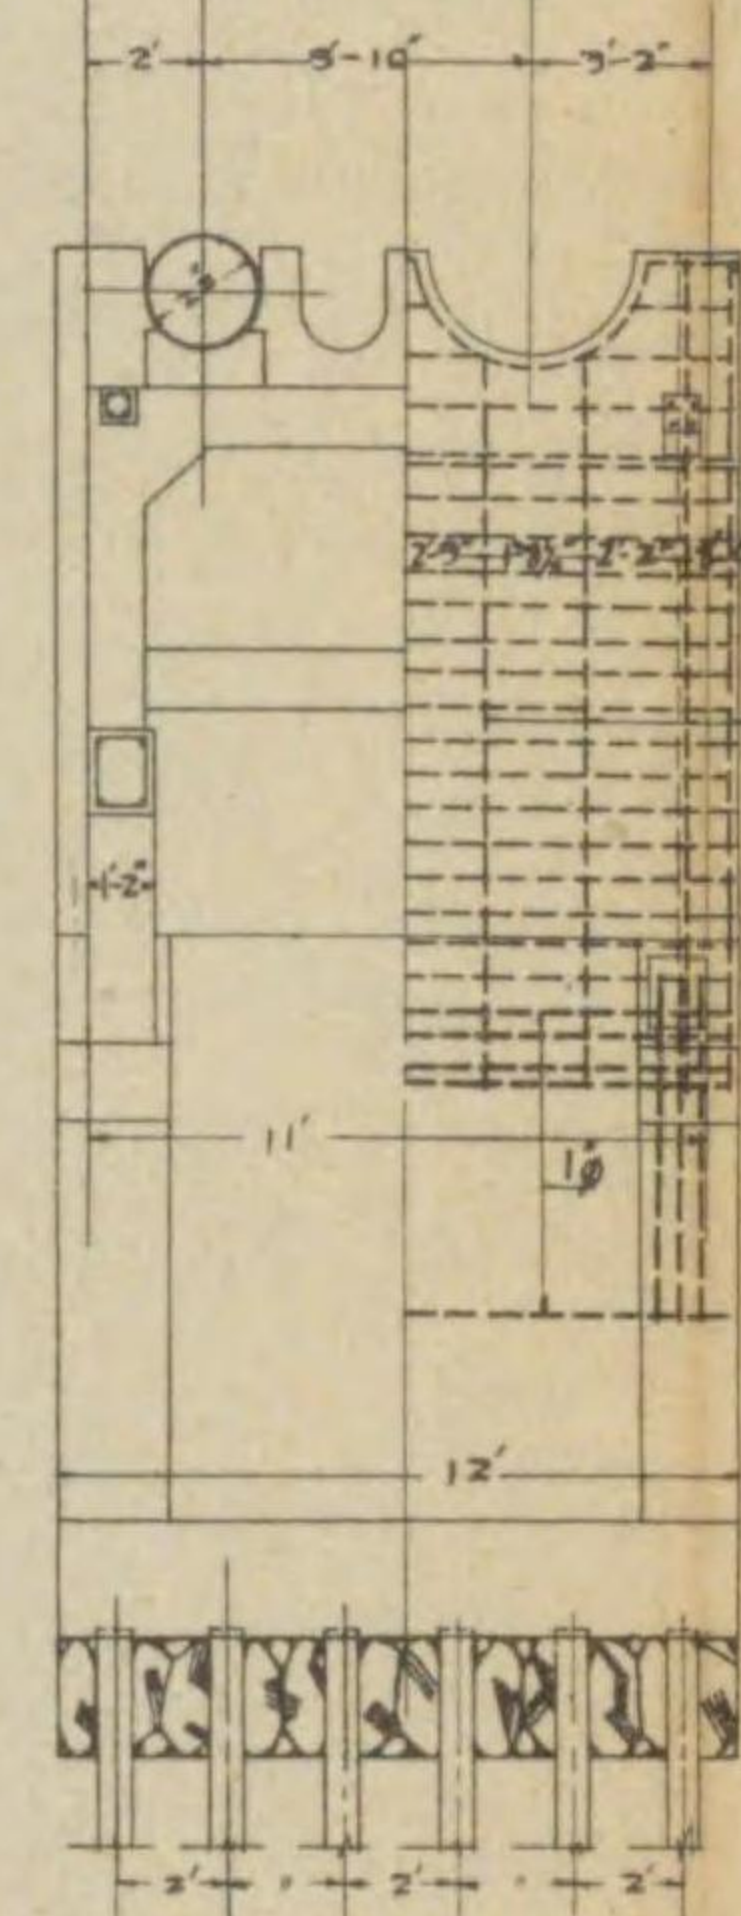


吐口

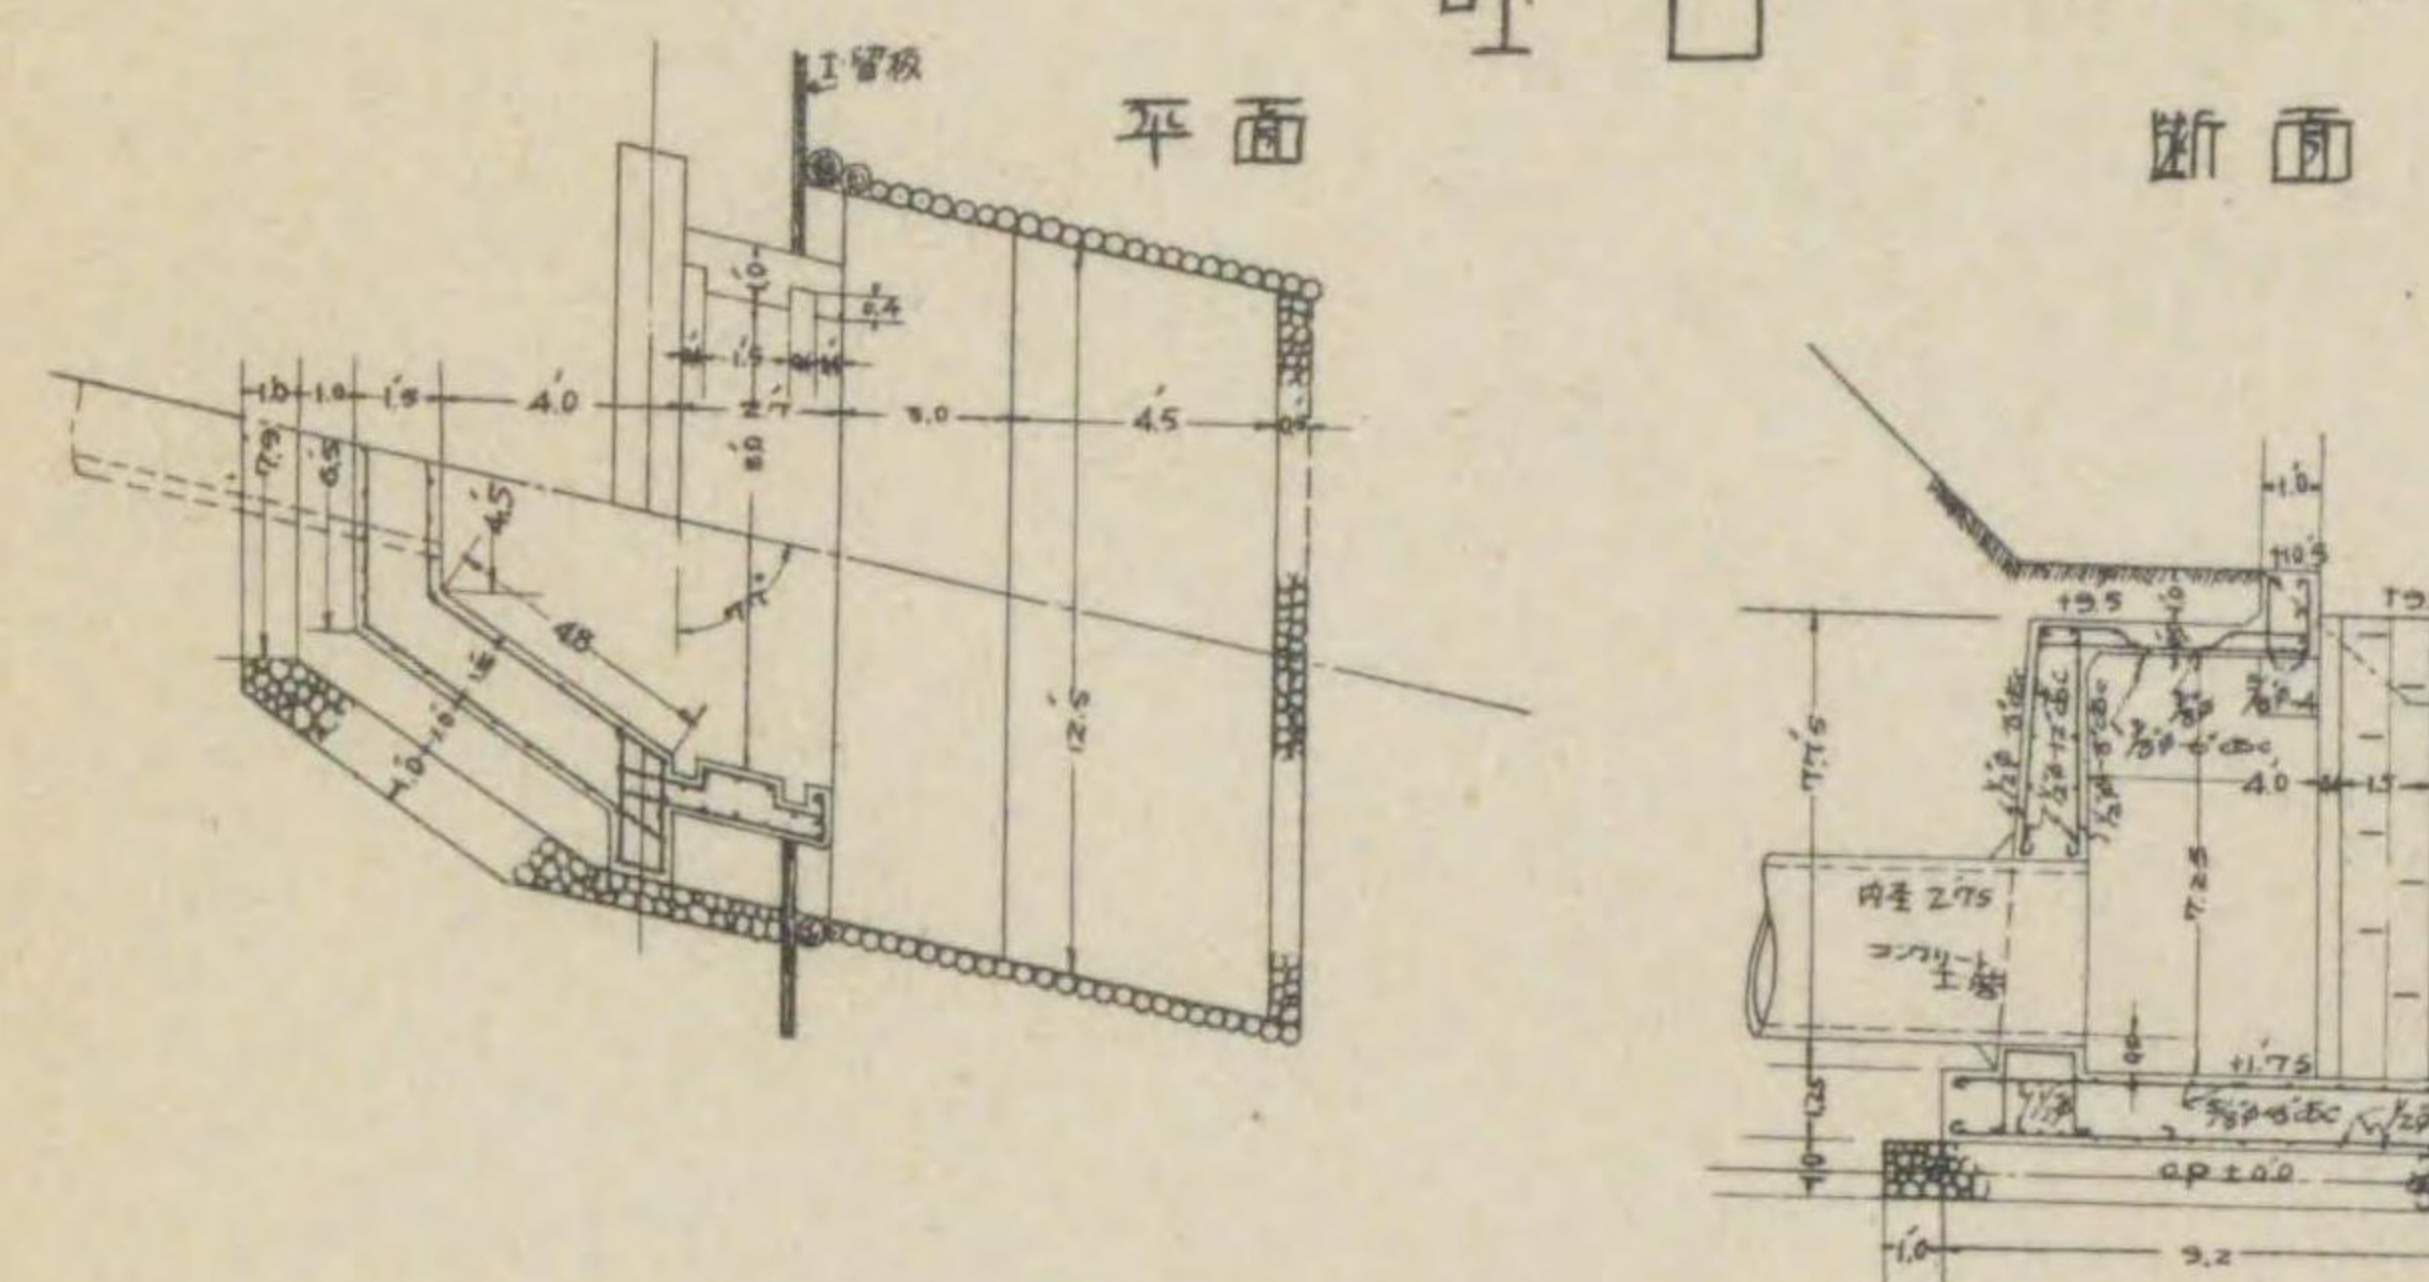

下水吐溝縱断

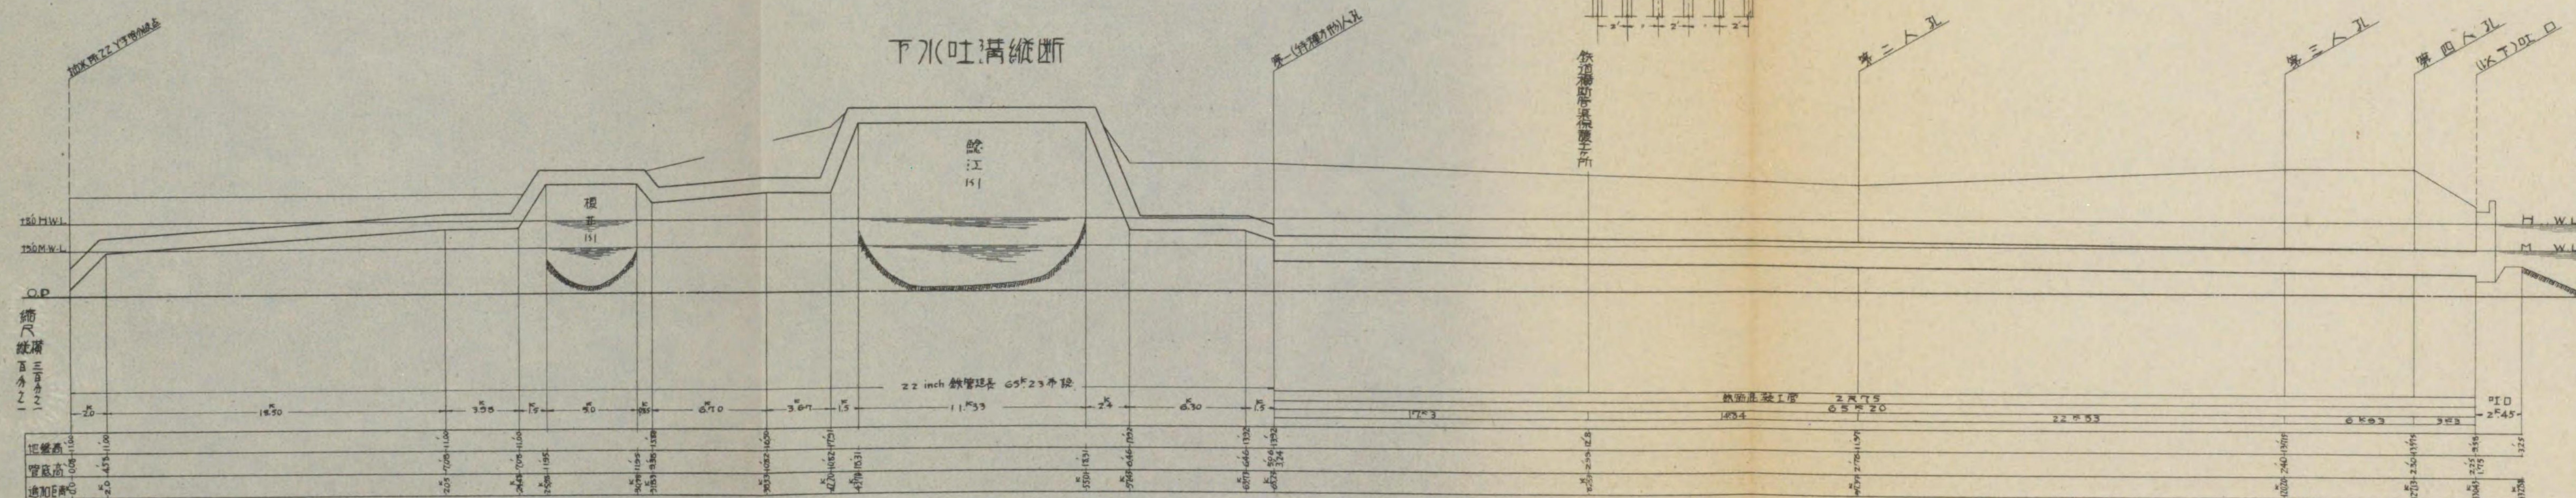



全上平面 縮尺 二百分之一

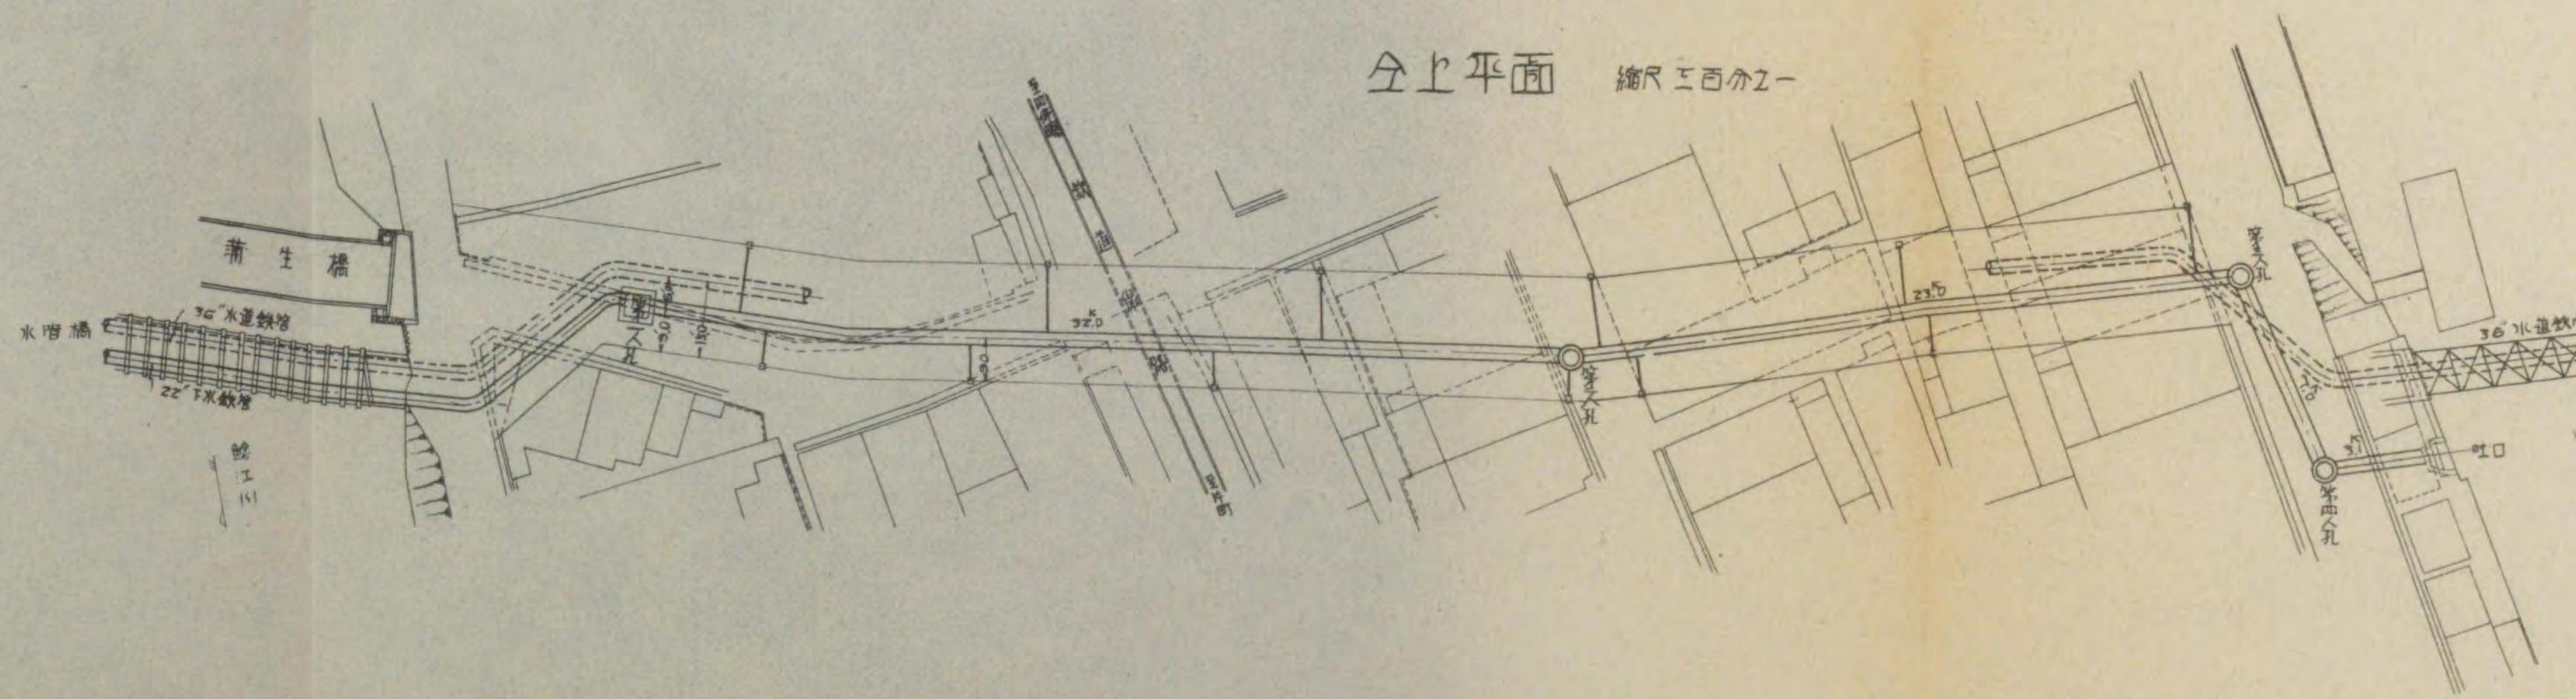




727  
83

凡例

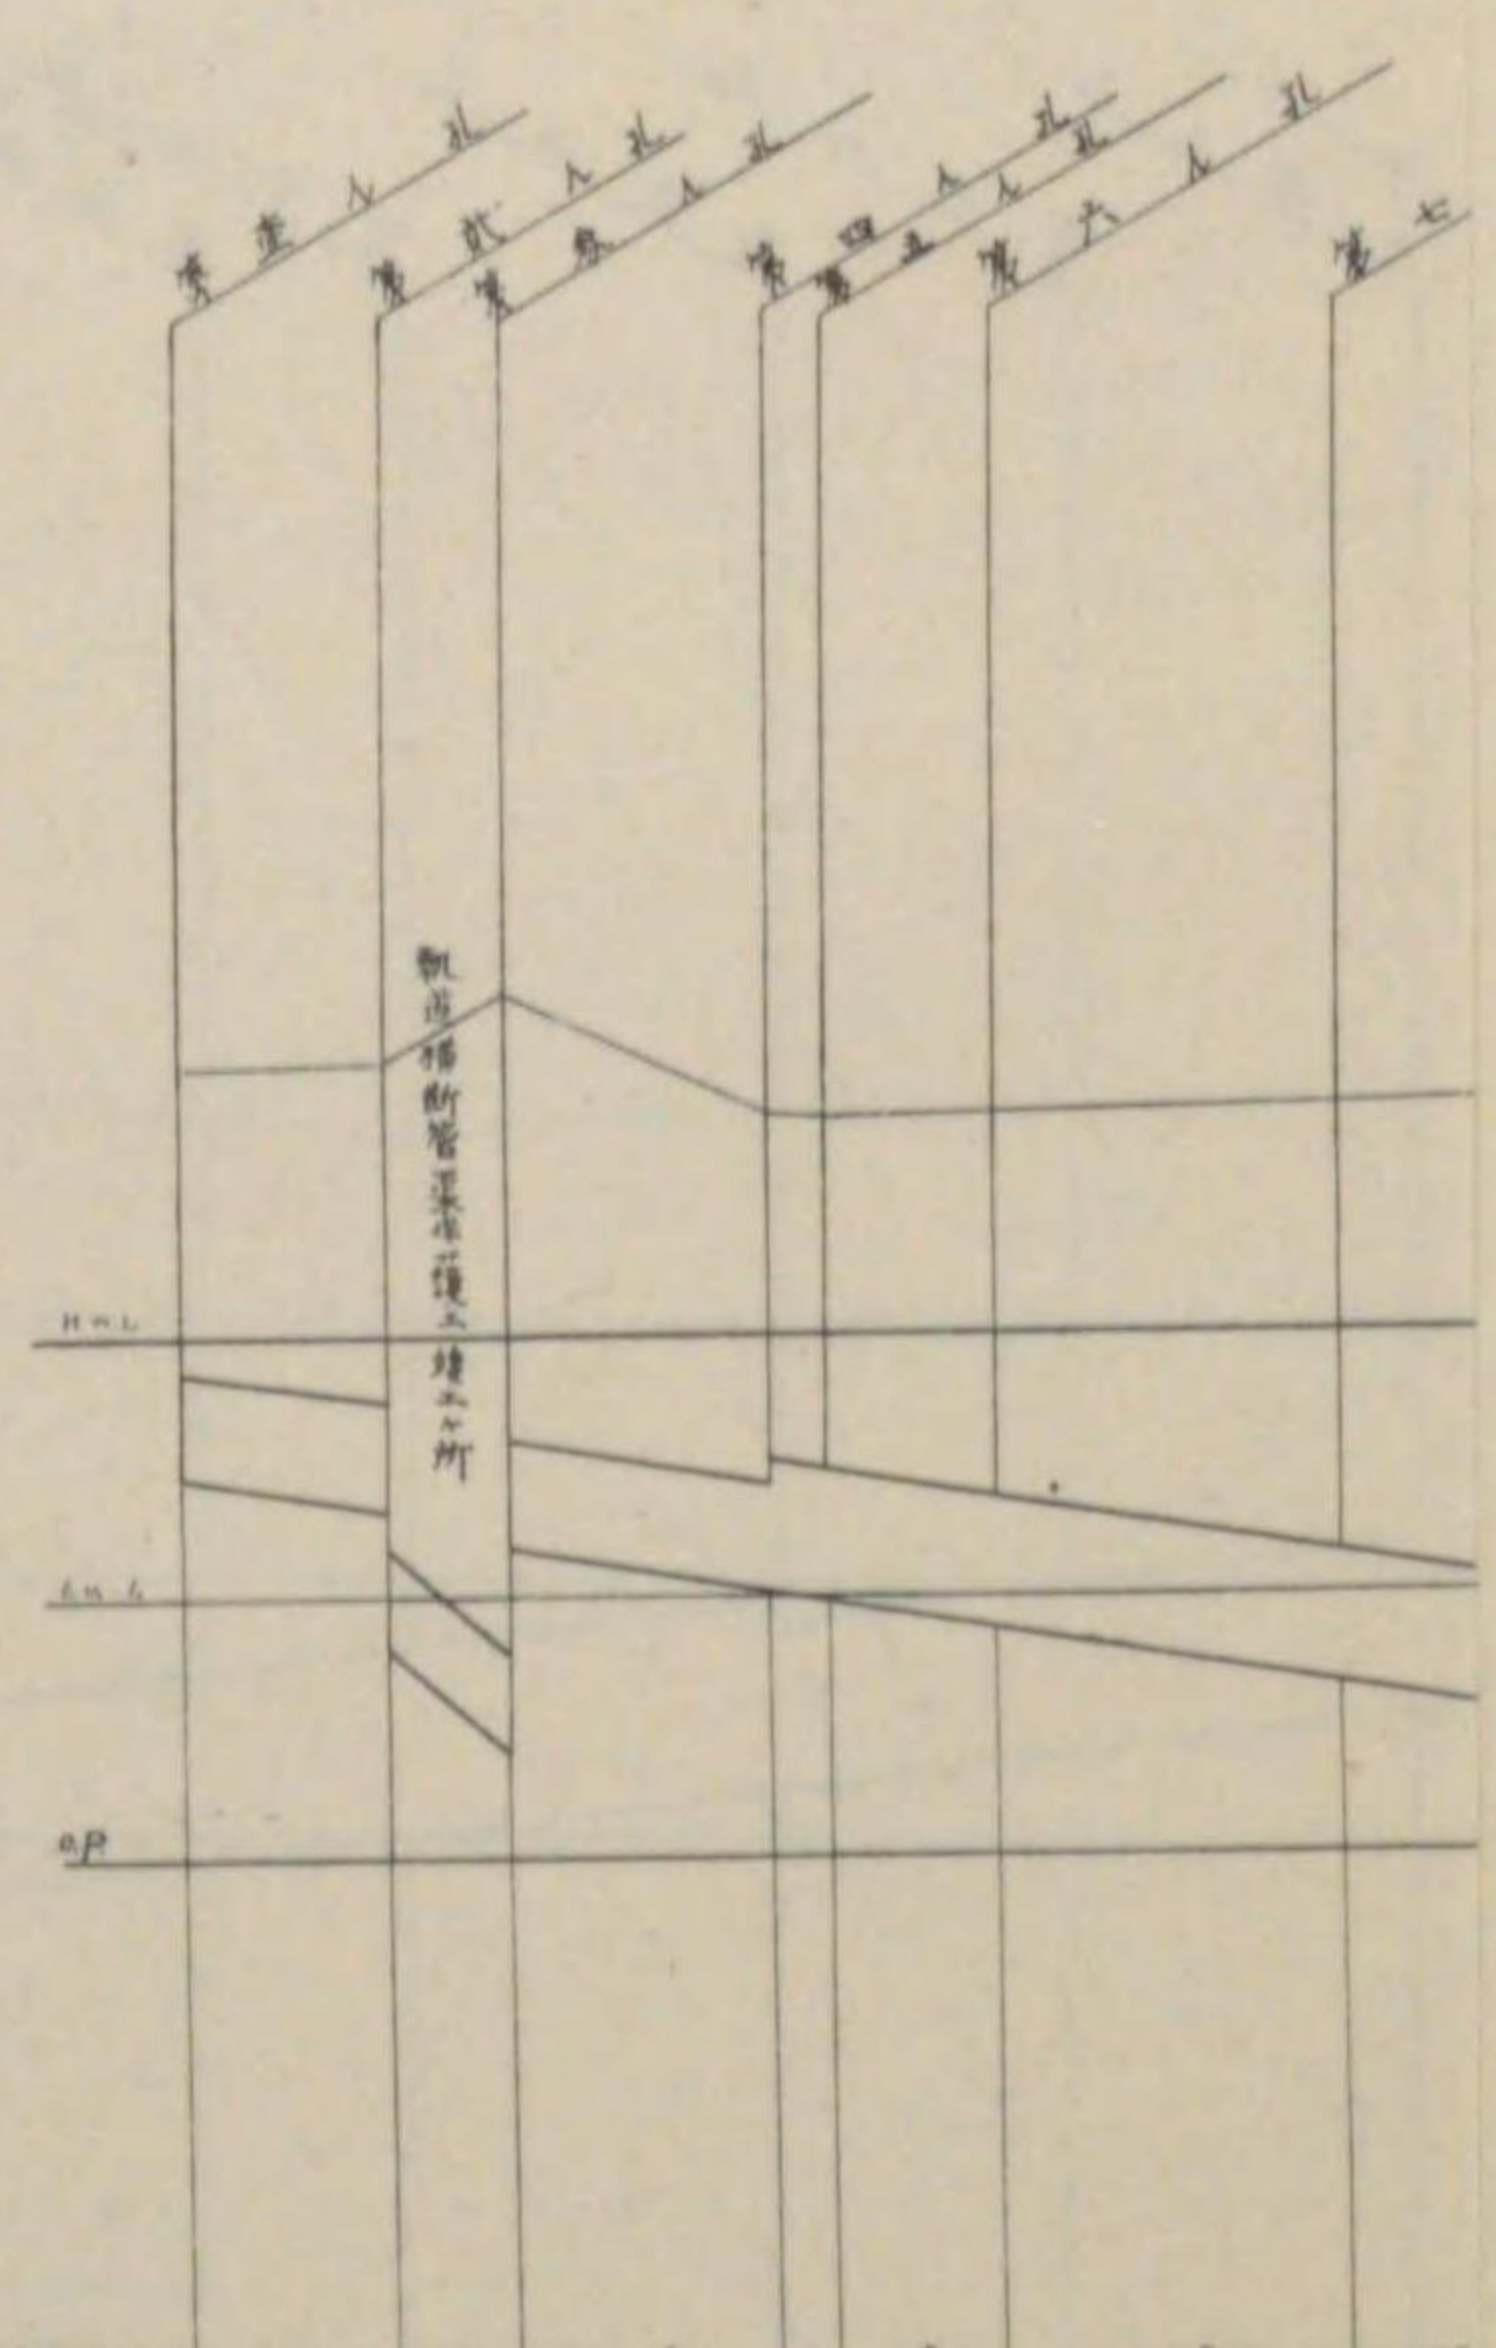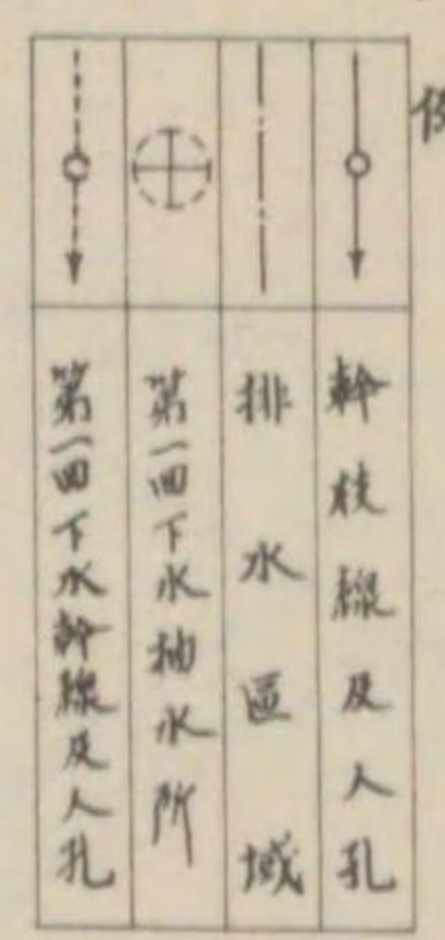

管口直徑	200	150	100	75	50	100
管長	5.0	3.0	2.0	1.5	1.0	1.0

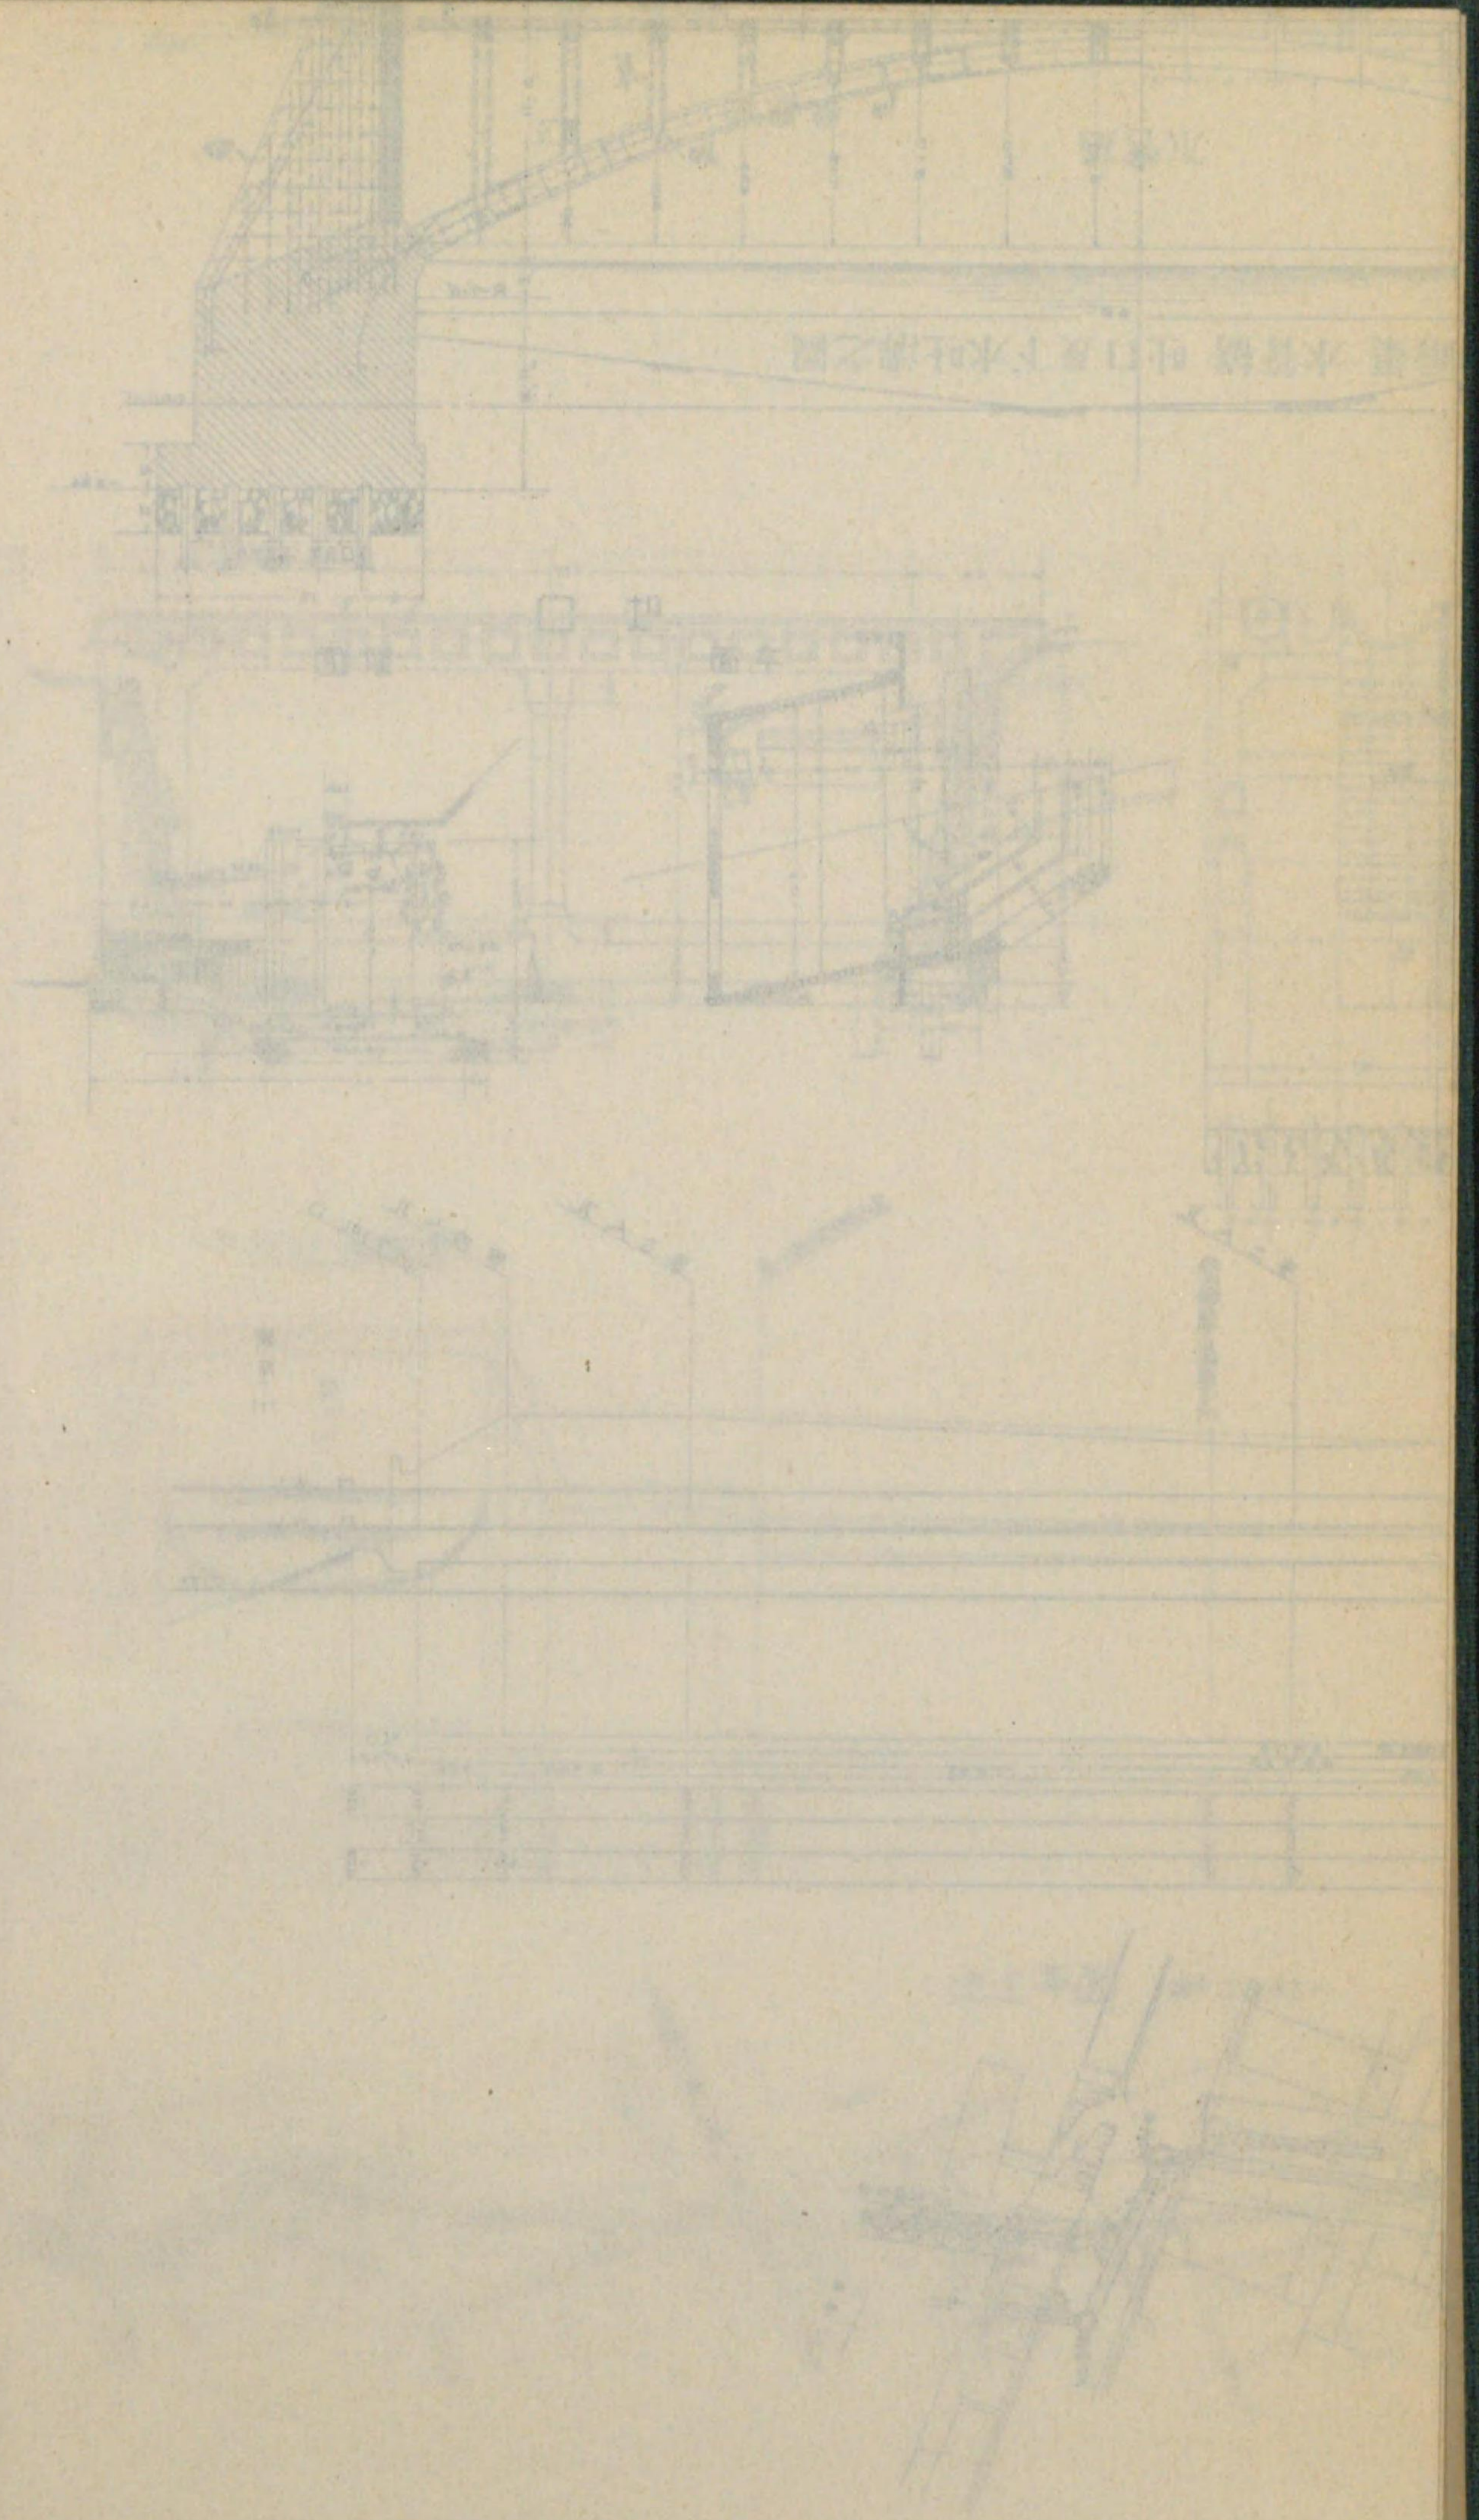










凡例

	排水線及人孔
	排水區域
	第一回下水幹線及人孔

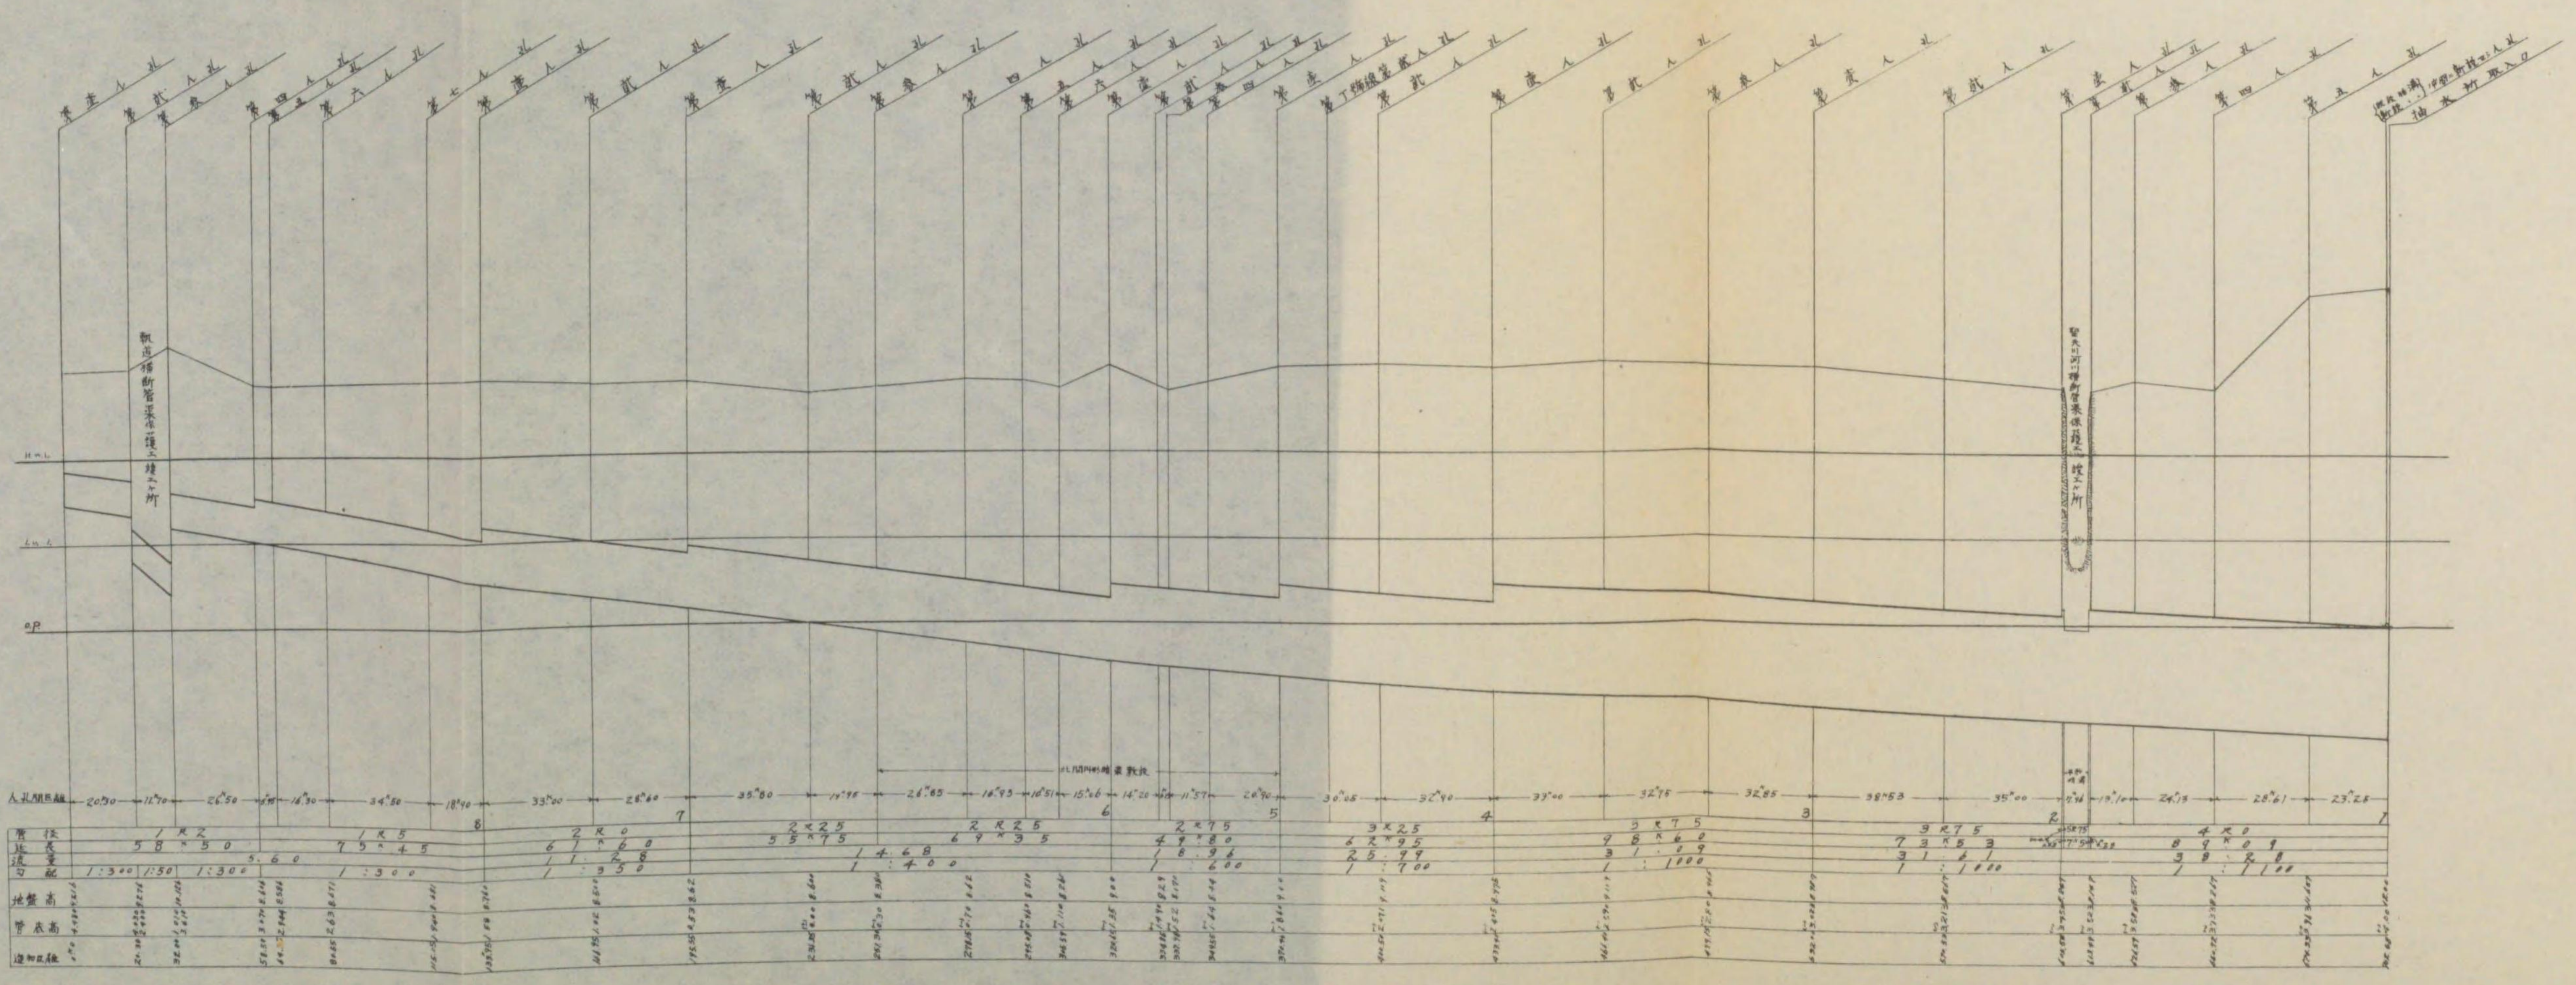




# 西野田排水區平面圖及下水道幹線縱斷圖

凡例

	轉流線及人孔
	排水區
	抽水所
	人孔

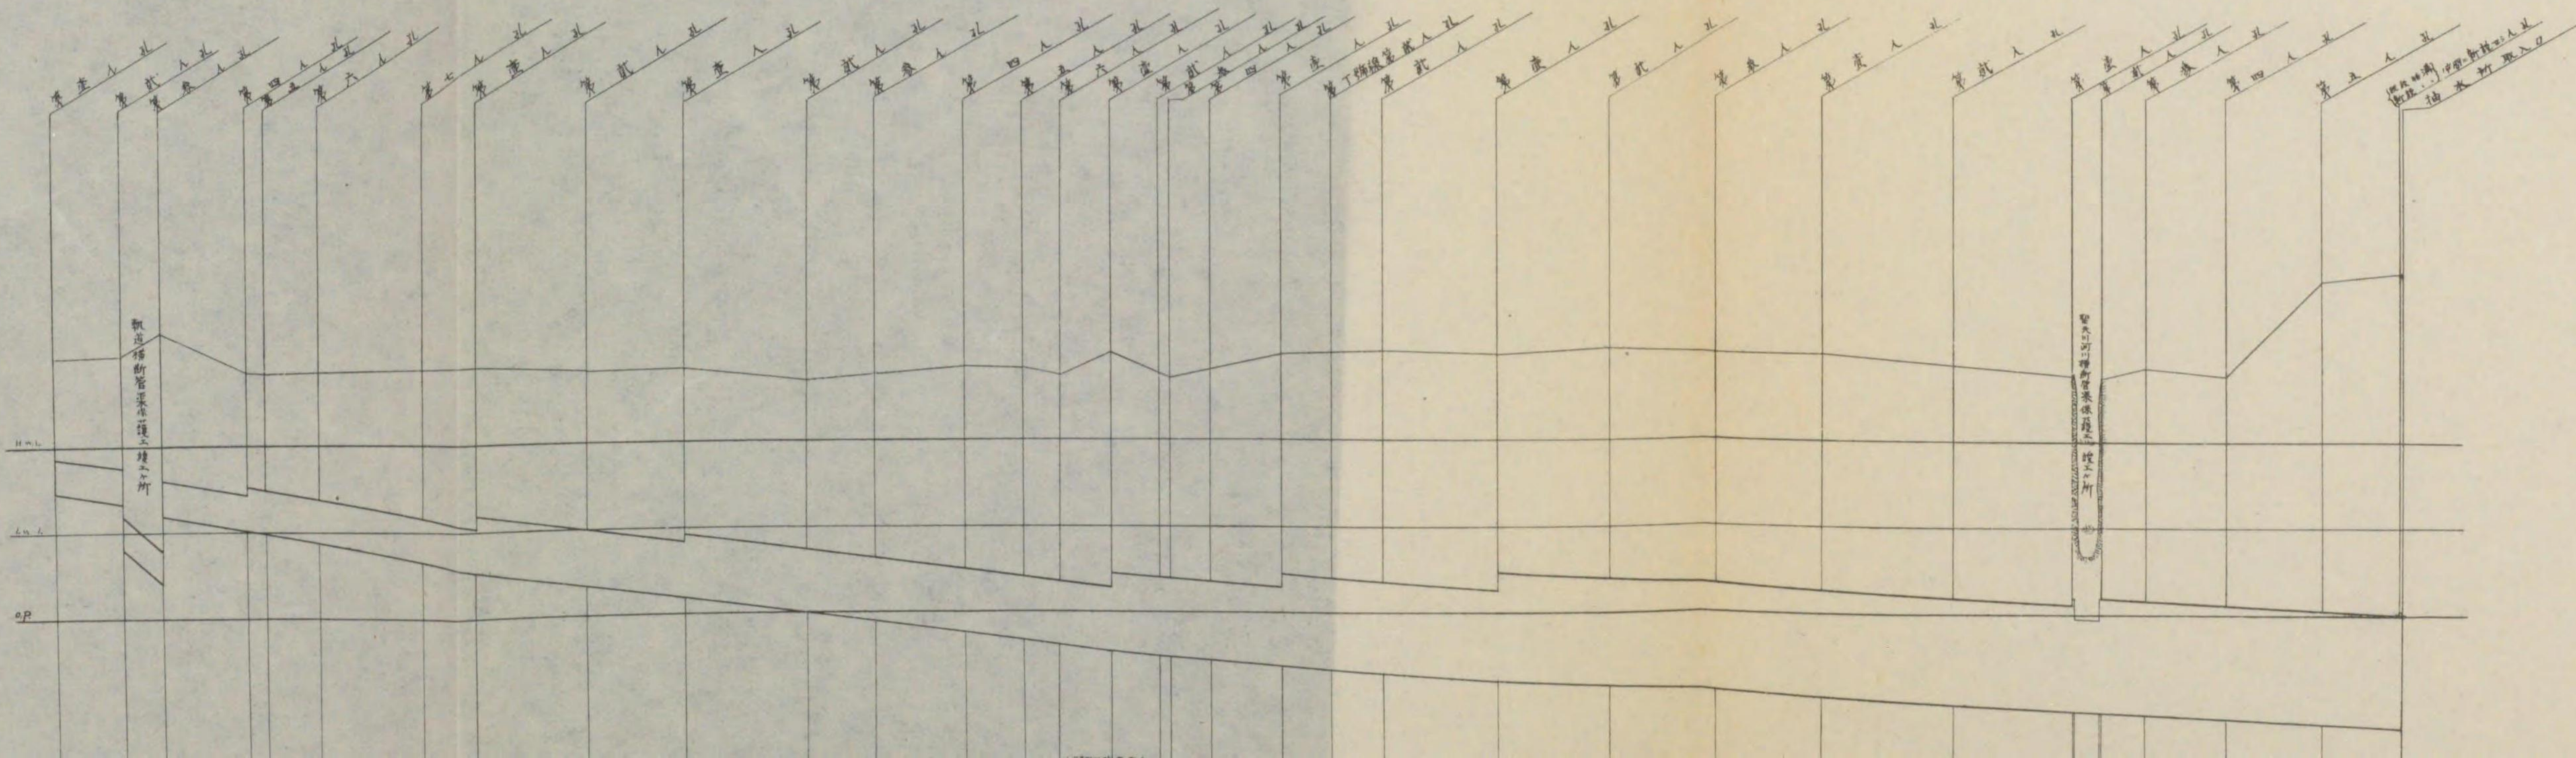









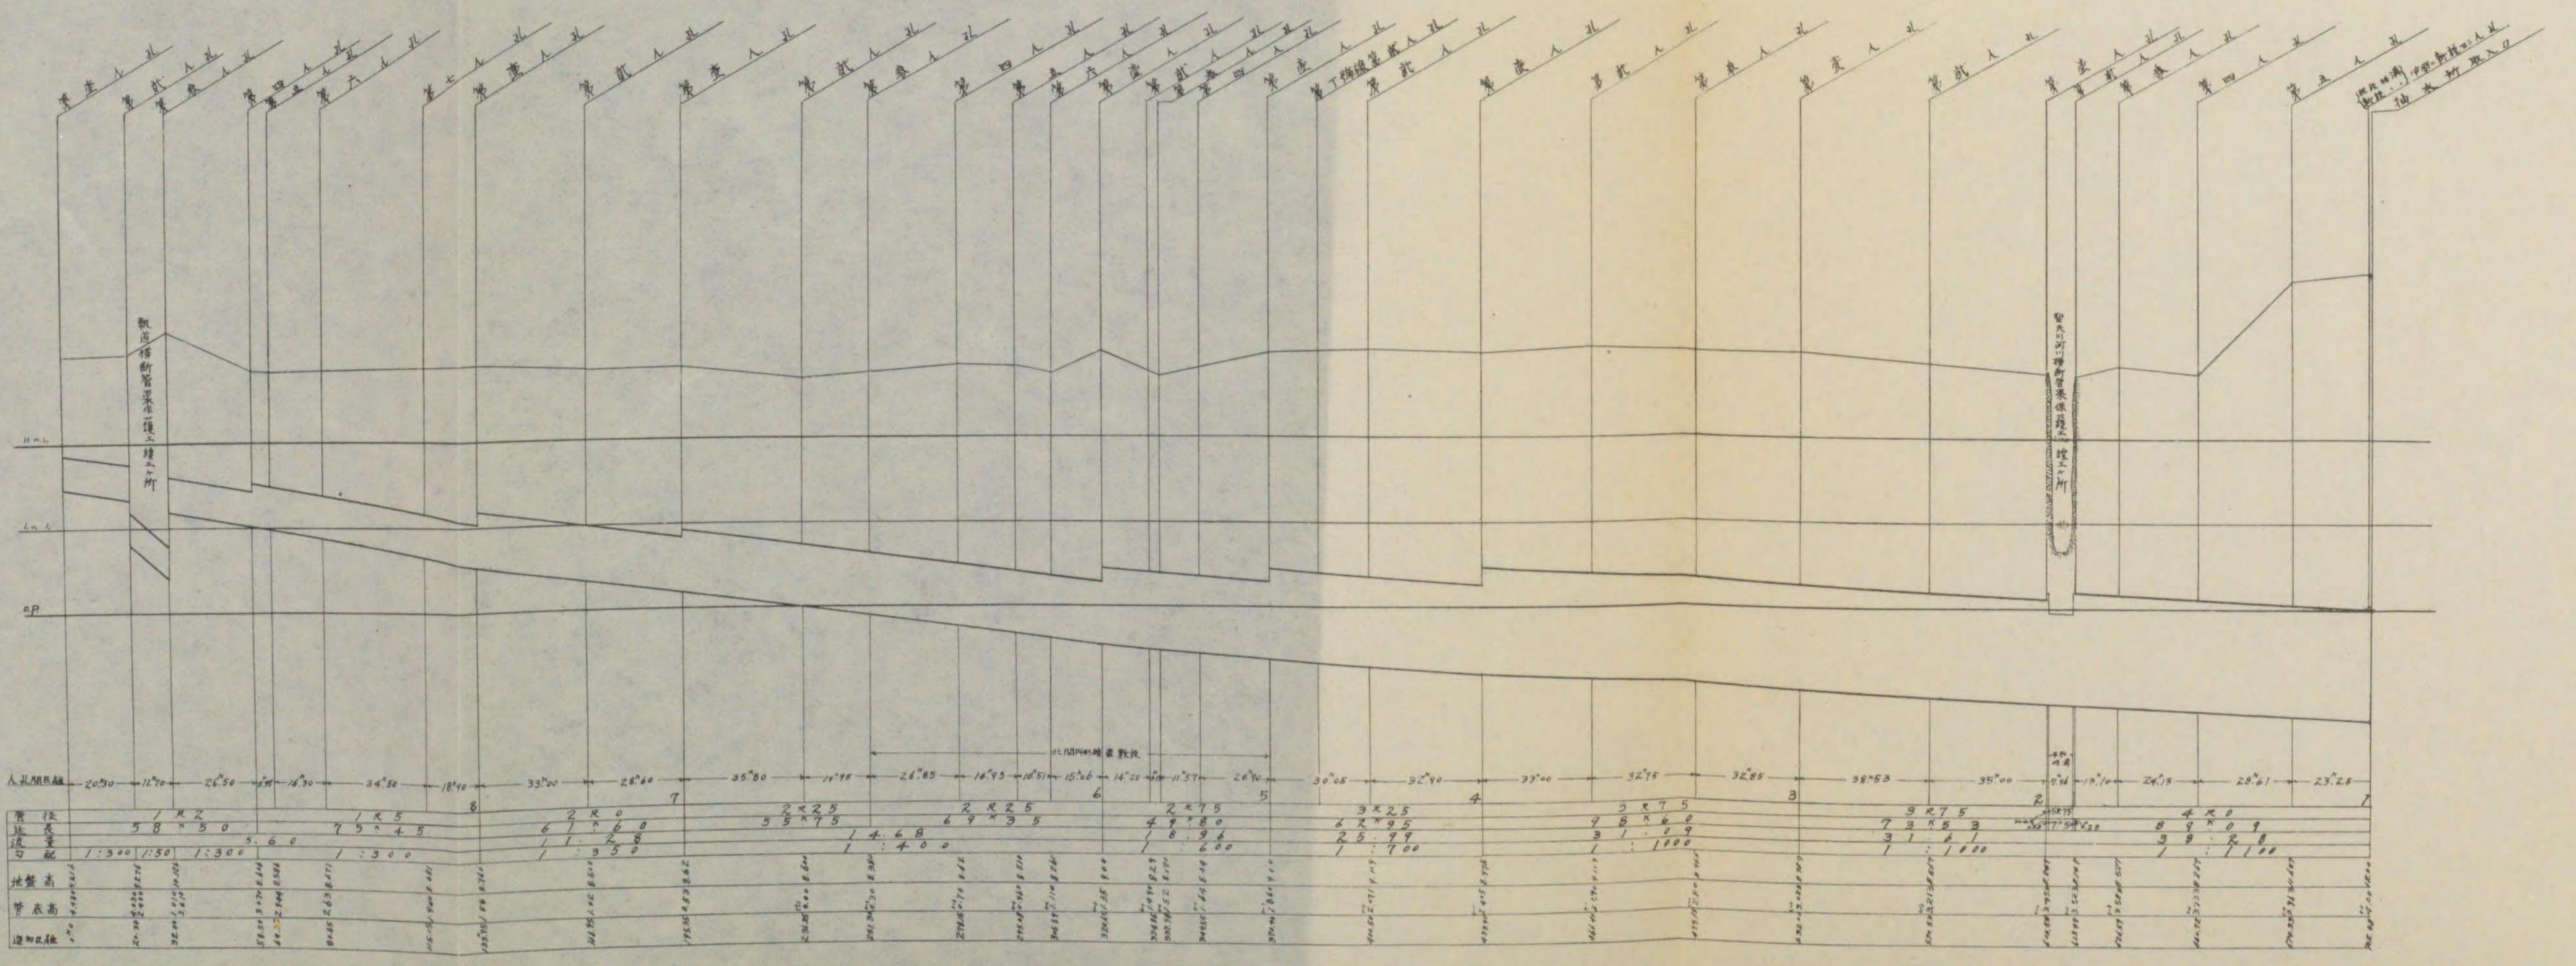



727  
83

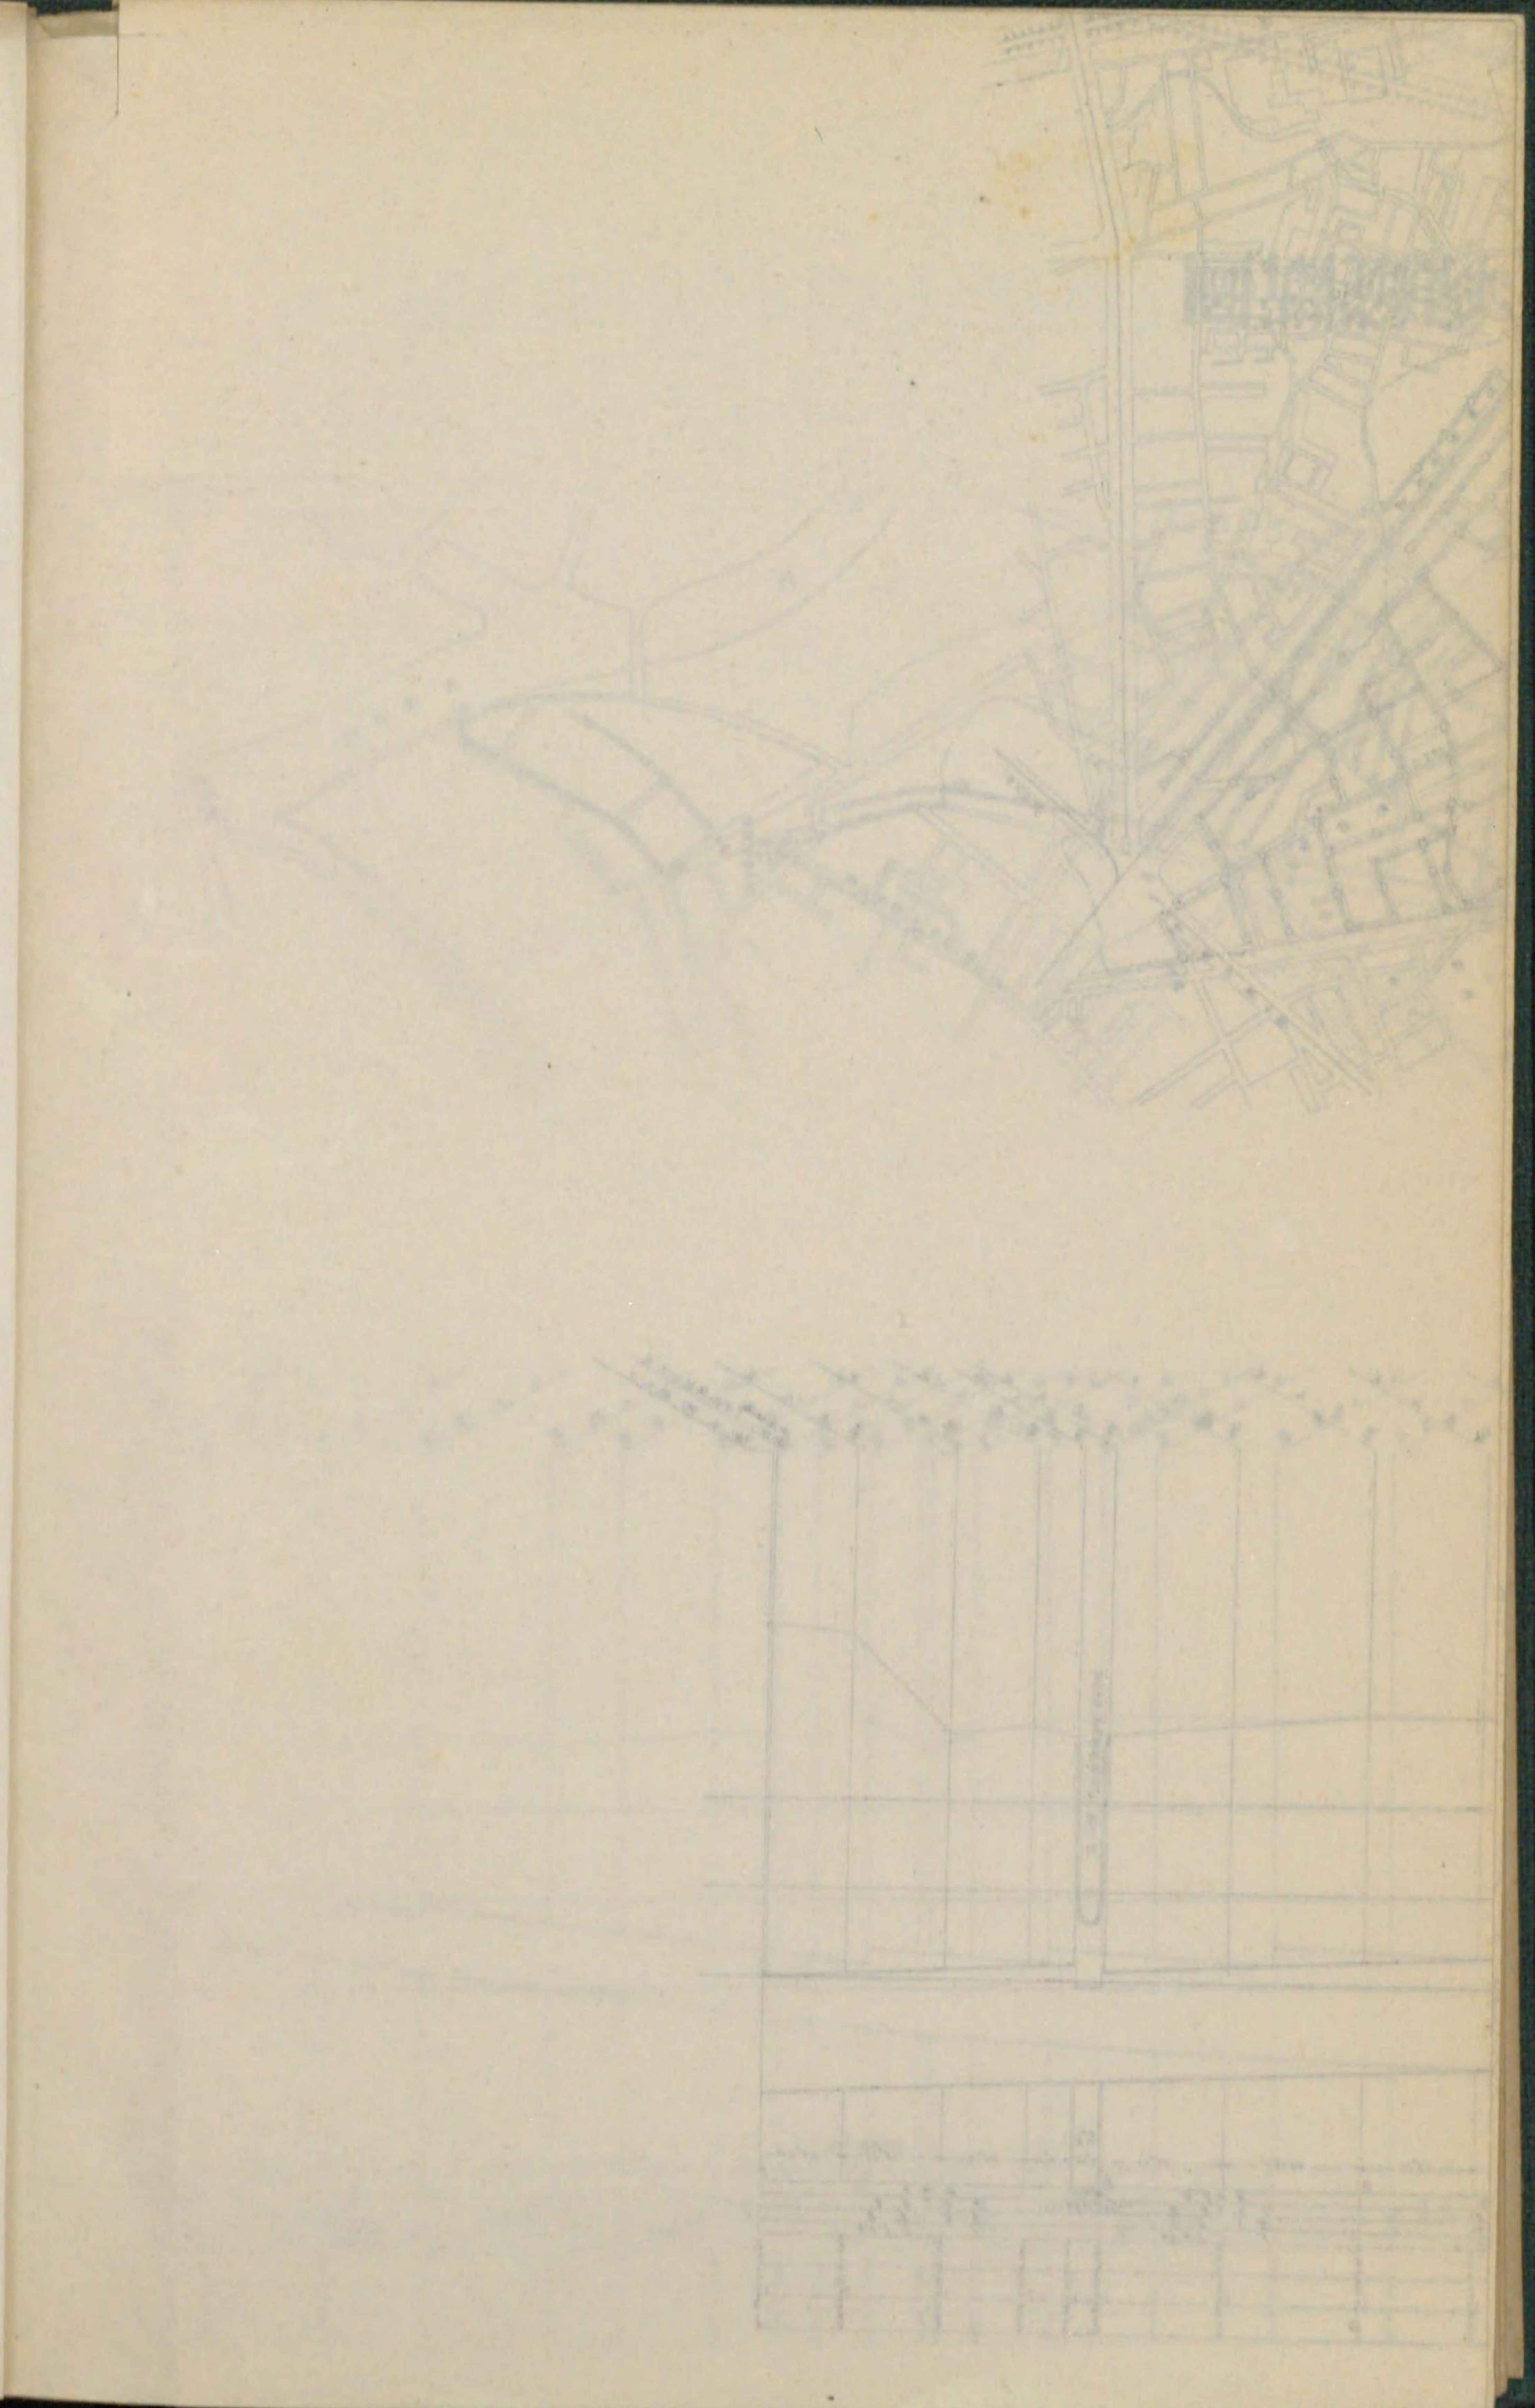

昭和十二年二月二十七日印刷  
昭和十二年三月一日發行

編輯兼  
發行者  
大阪市水道部

印刷所  
大阪出版印刷

電話  
北五七一四二番

印刷人  
中井藤藏



727  
83




727
83



